


平成30年度 横浜市青葉土木事務所所管 青葉区 道路整備しゅん工箇所図

※ 平成30年4月1日から平成31年3月31日にしゅん工したものが記載されています。
※ なお、応急的に対応した工事の記載はありません。

問合せ先
青葉土木事務所 Tel. 971-2300

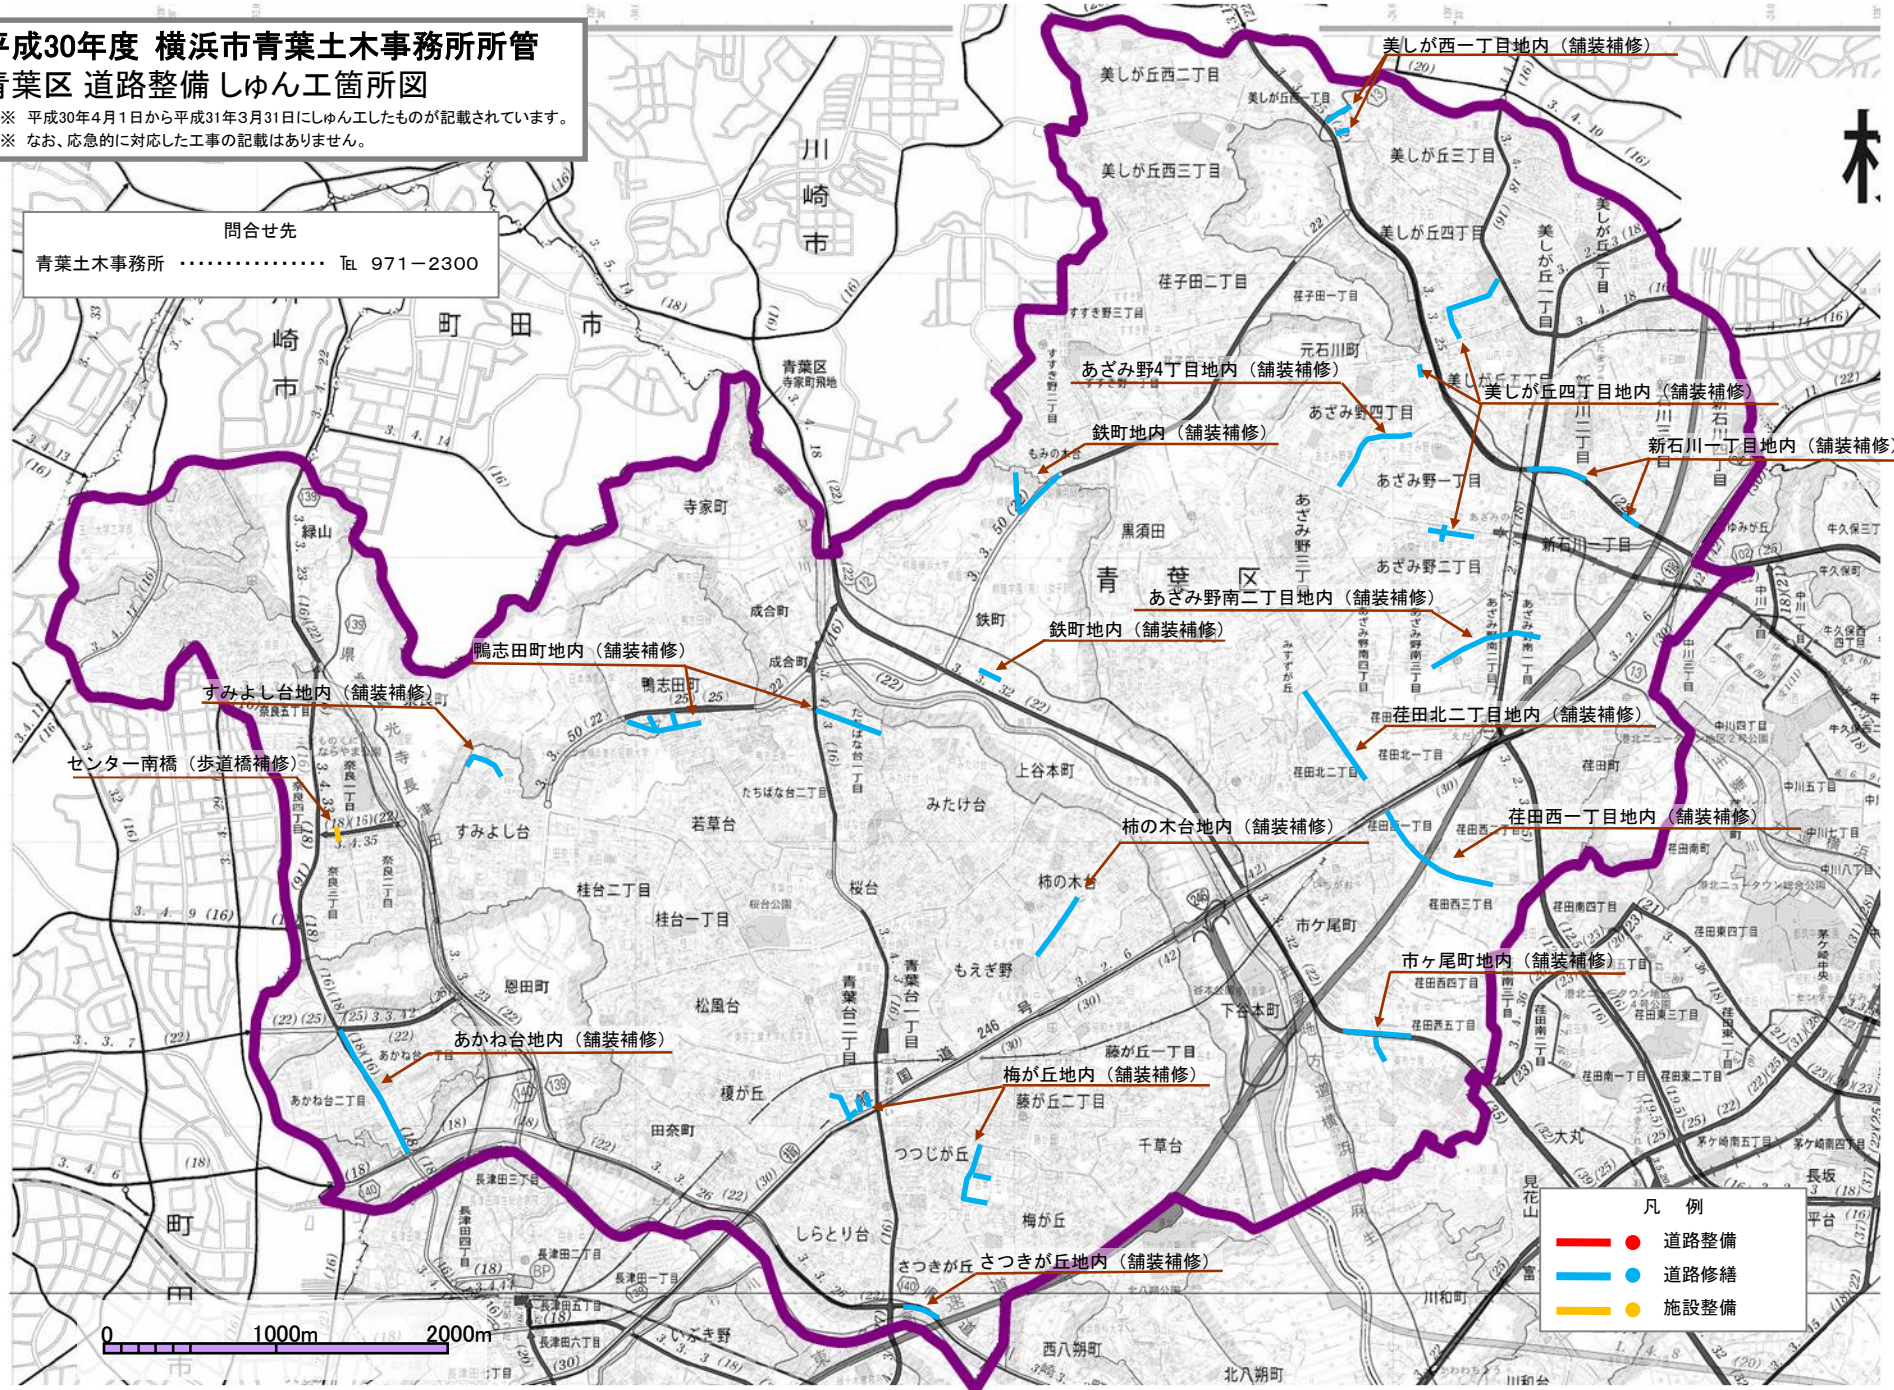

凡例	
●	道路整備
●	道路修繕
●	施設整備

0 1000m 2000m