


# 平成30年度 横浜市道路局所管 旭区 道路整備しゅん工箇所図

※ 平成30年4月1日から平成31年3月31日にしゅん工したものが記載されています。  
※ なお、応急的に対応した工事の記載はありません。

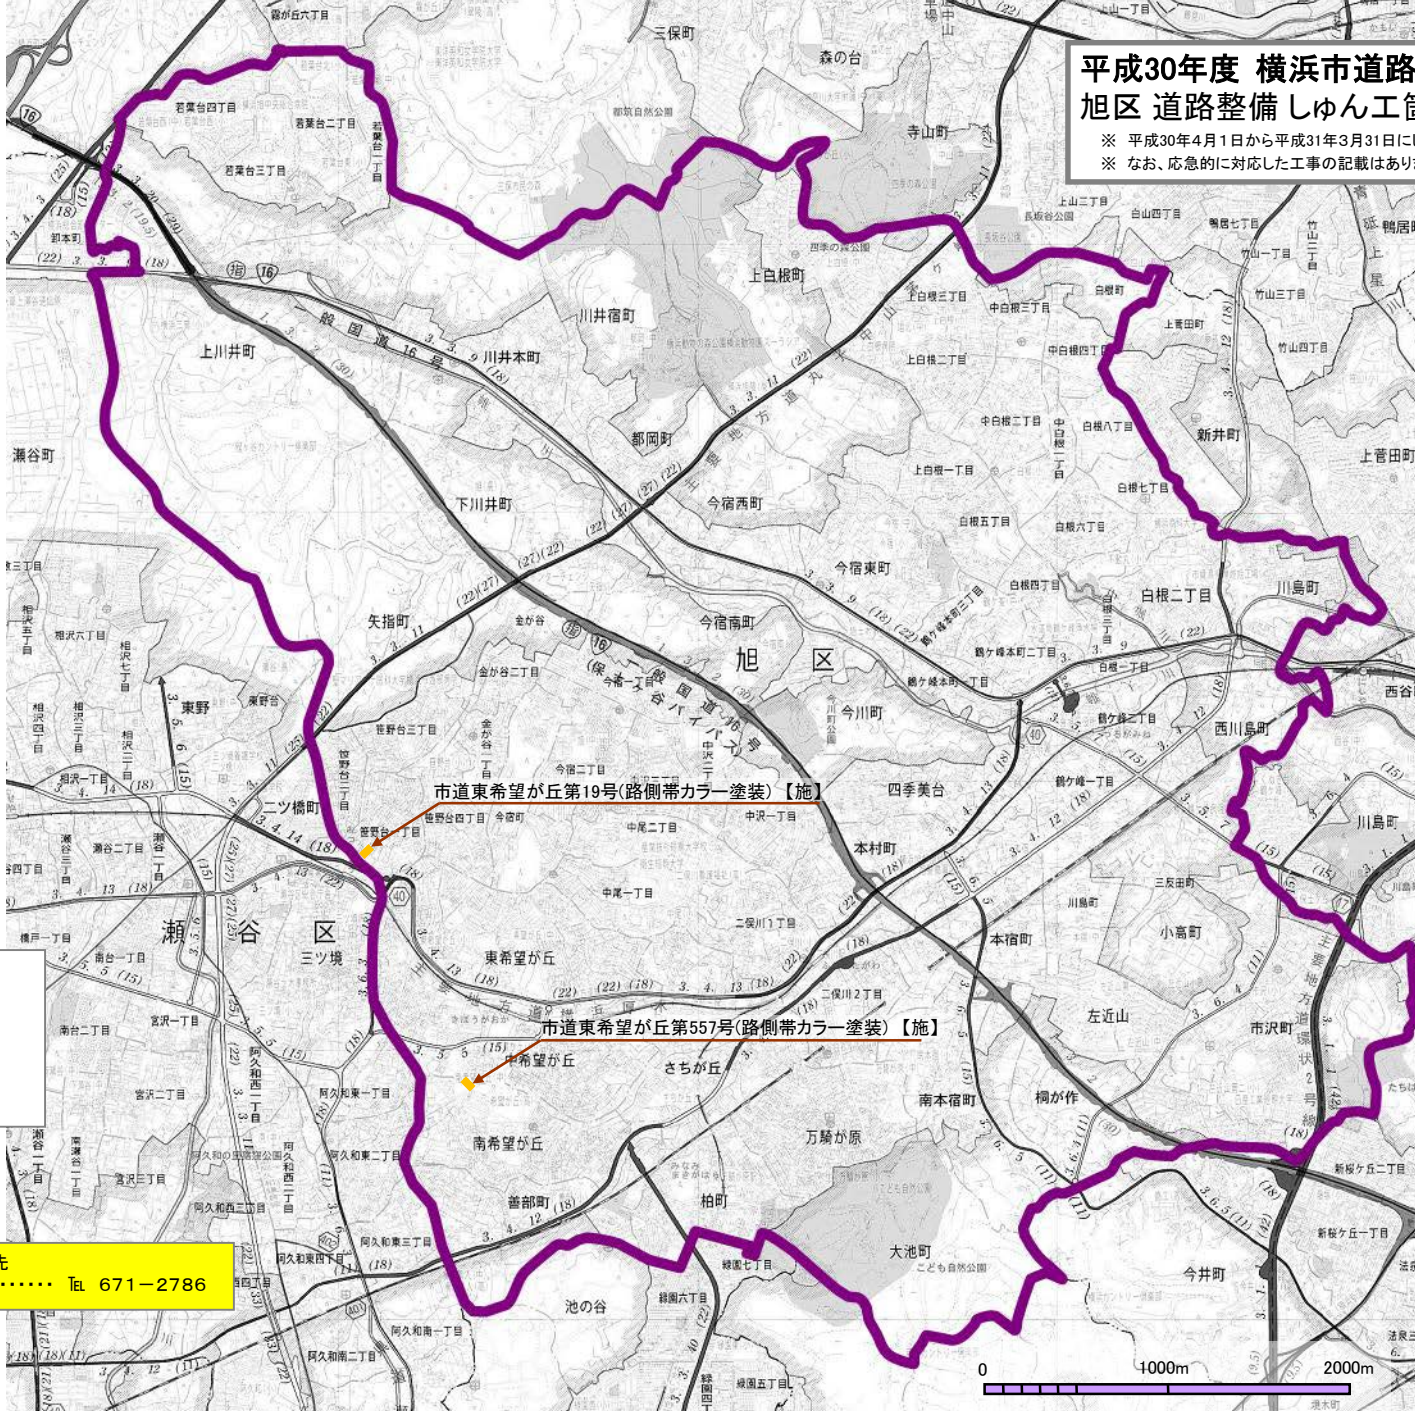

- 凡 例
- 道路整備
  - 道路修繕
  - 施設整備
  - 高速道路整備

【施】 施設課 問合せ先 ..... Tel. 671-2786