


令和元年度 横浜市緑土木事務所所管 緑区 道路整備しゅん工箇所図

※ 平成31年4月1日から令和2年3月31日にしゅん工したものが記載されています。
※ なお、応急に対応した工事の記載はありません。

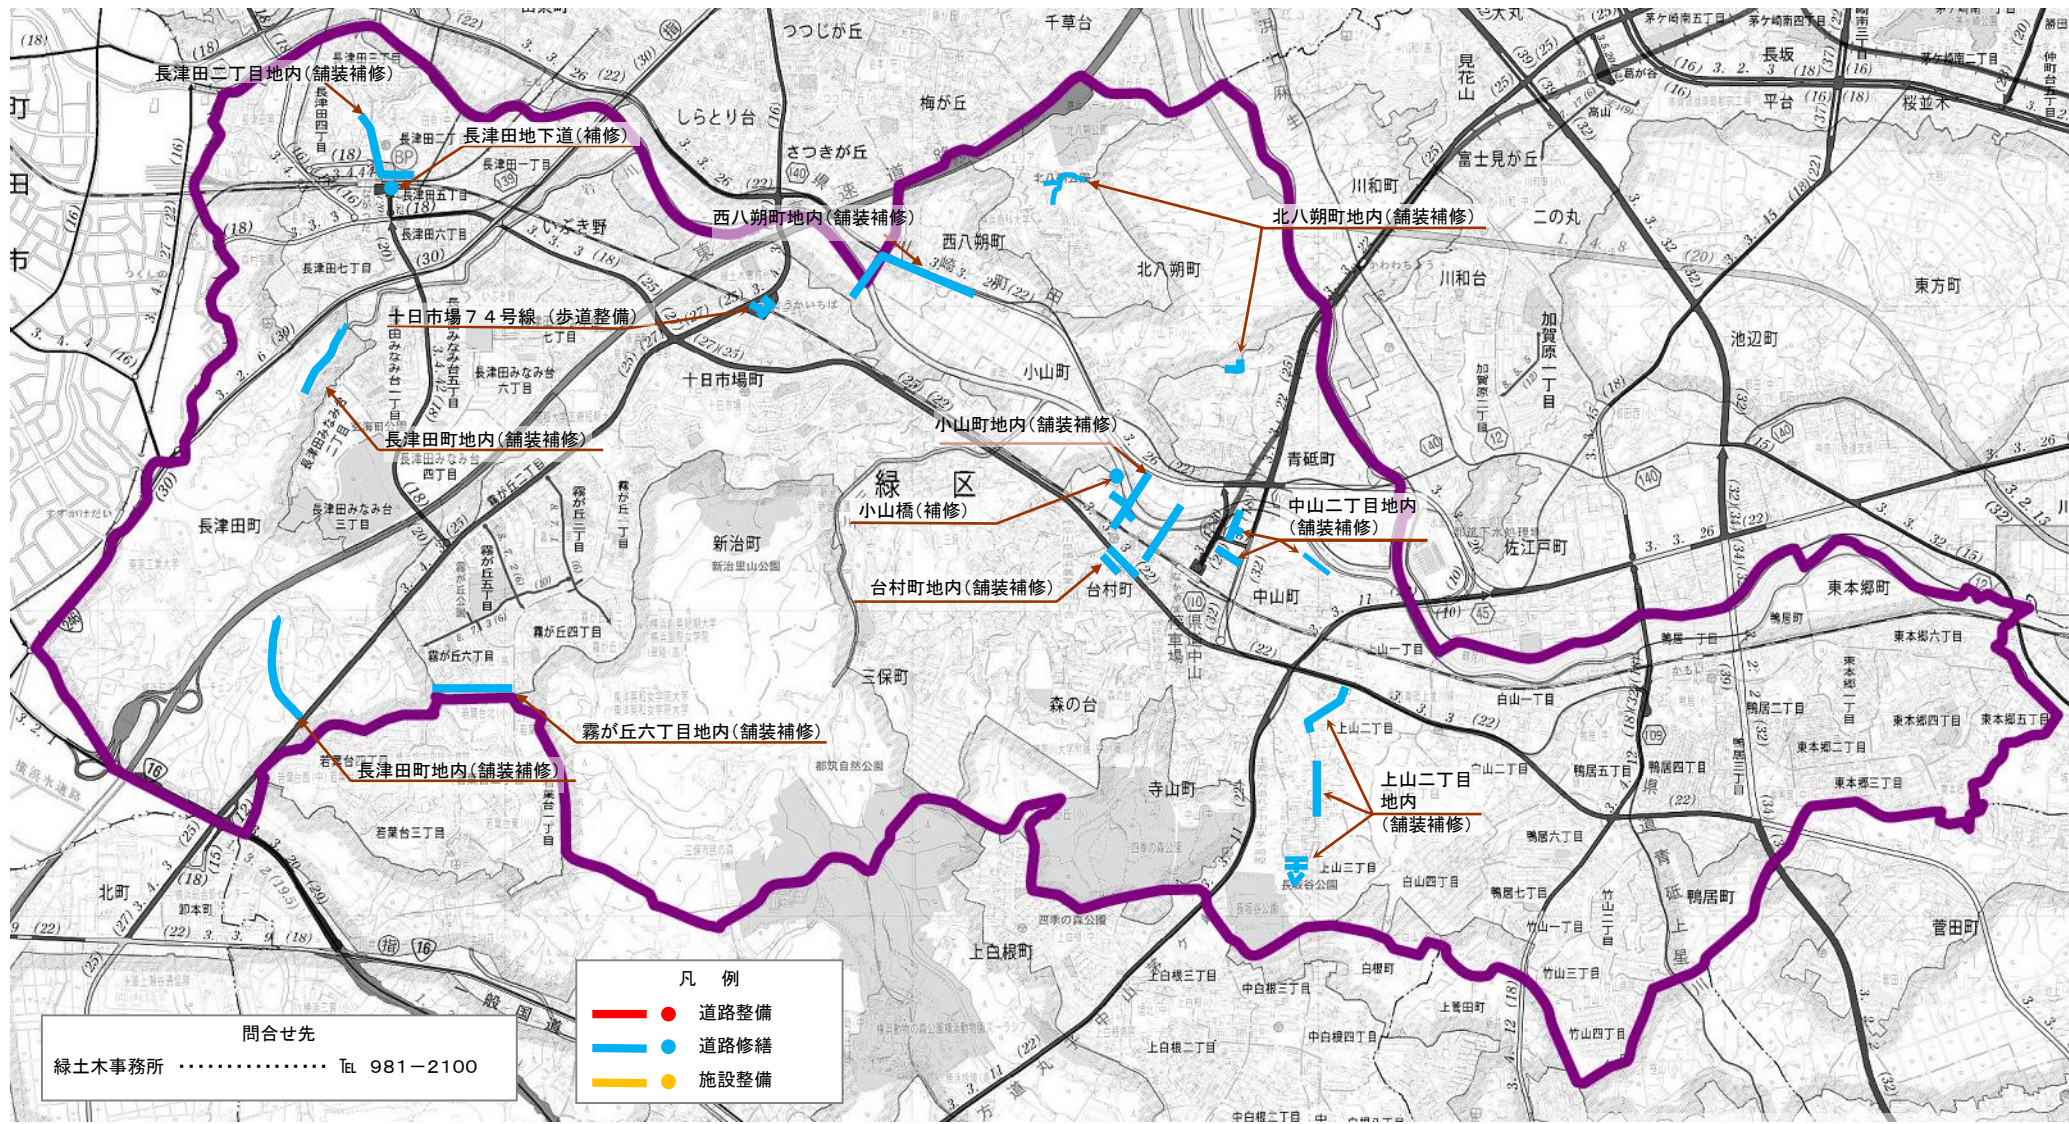

長津田二丁目地内(舗装補修)

長津田二丁目 長津田地下道(補修)

十日市場74号線(歩道整備)

長津田町地内(舗装補修)

長津田町地内(舗装補修)

霧が丘六丁目地内(舗装補修)

西八朔町地内(舗装補修)

小山町地内(舗装補修)

台村町地内(舗装補修)

北八朔町地内(舗装補修)

中山二丁目地内(舗装補修)

上山二丁目地内(舗装補修)

緑区
小山橋(補修)