


平成18年度 横浜市道路局発注工事 青葉区 道路整備 竣工箇所図

※ 平成18年4月より平成19年3月31日に竣工したものが記載されています。
※ なお、応急に対応した工事の記載はありません。

問合せ先
【施】 施設課 TEL 671-2785
【建北】 建設課北部担当 TEL 671-3526

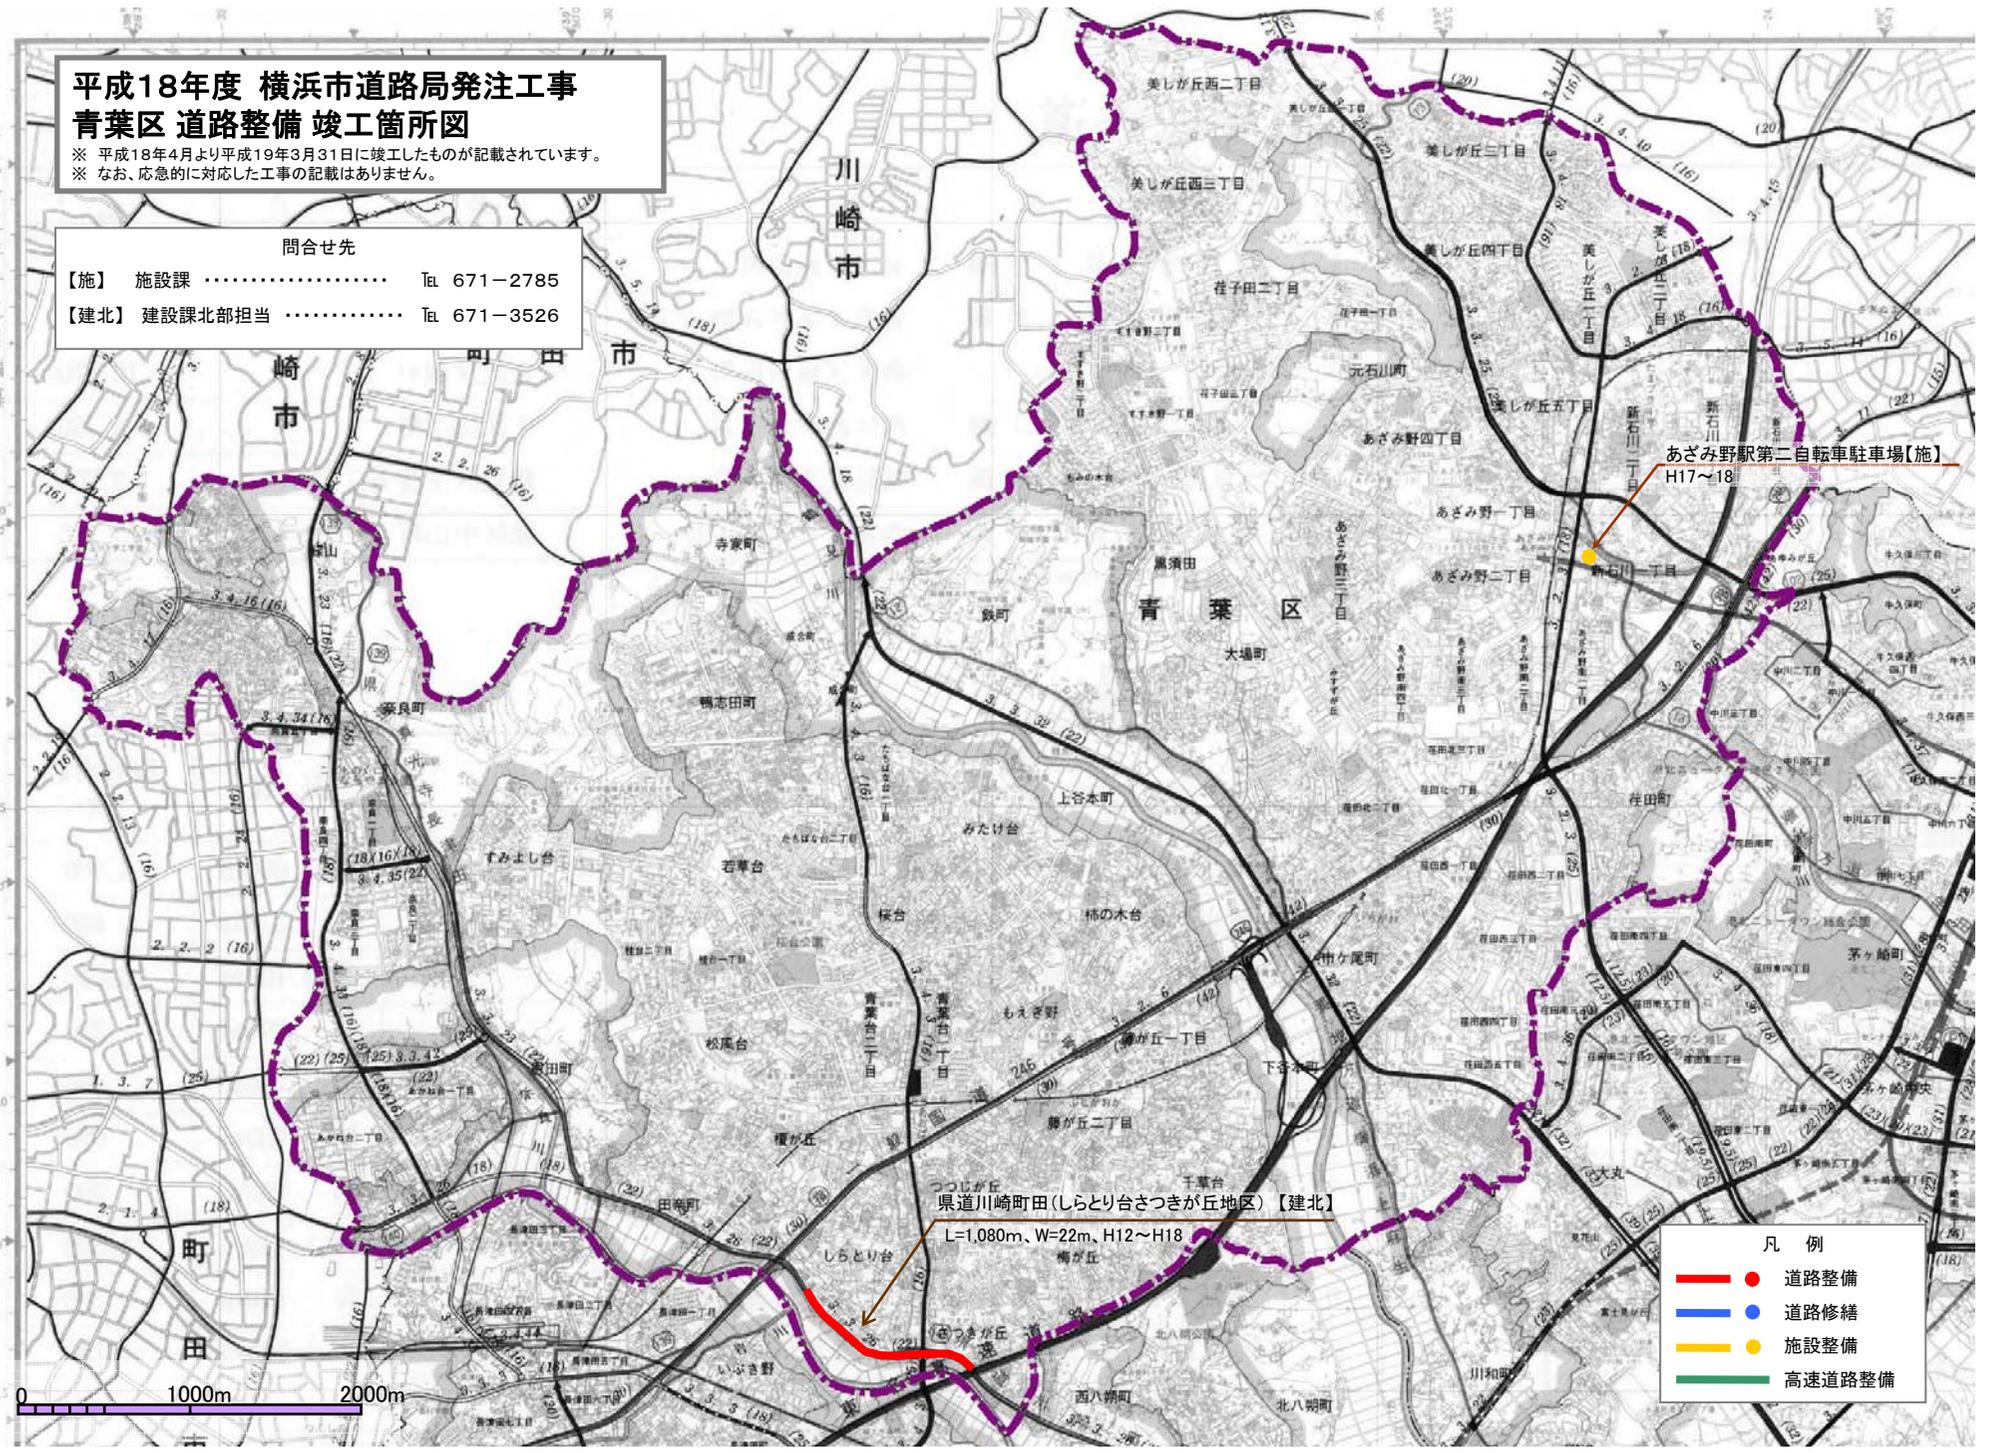

つづしが丘
 県道川崎町田(しらとり台さつきが丘地区)【建北】
 L=1,080m、W=22m、H12~H18

- 凡例
- 道路整備
 - 道路修繕
 - 施設整備
 - 高速道路整備