


平成19年度 横浜市道路局発注工事 栄区 道路整備 竣工箇所図

※ 平成19年4月より平成20年3月31日に竣工したものが記載されています。
※ なお、応急的に対応した工事の記載はありません。

- 凡 例
- 道路整備
 - 道路修繕
 - 施設整備
 - 高速道路整備

桂町戸塚遠藤線(小菅ヶ谷・舞岡地区)【建南】
L=910m W=22 H2~H19

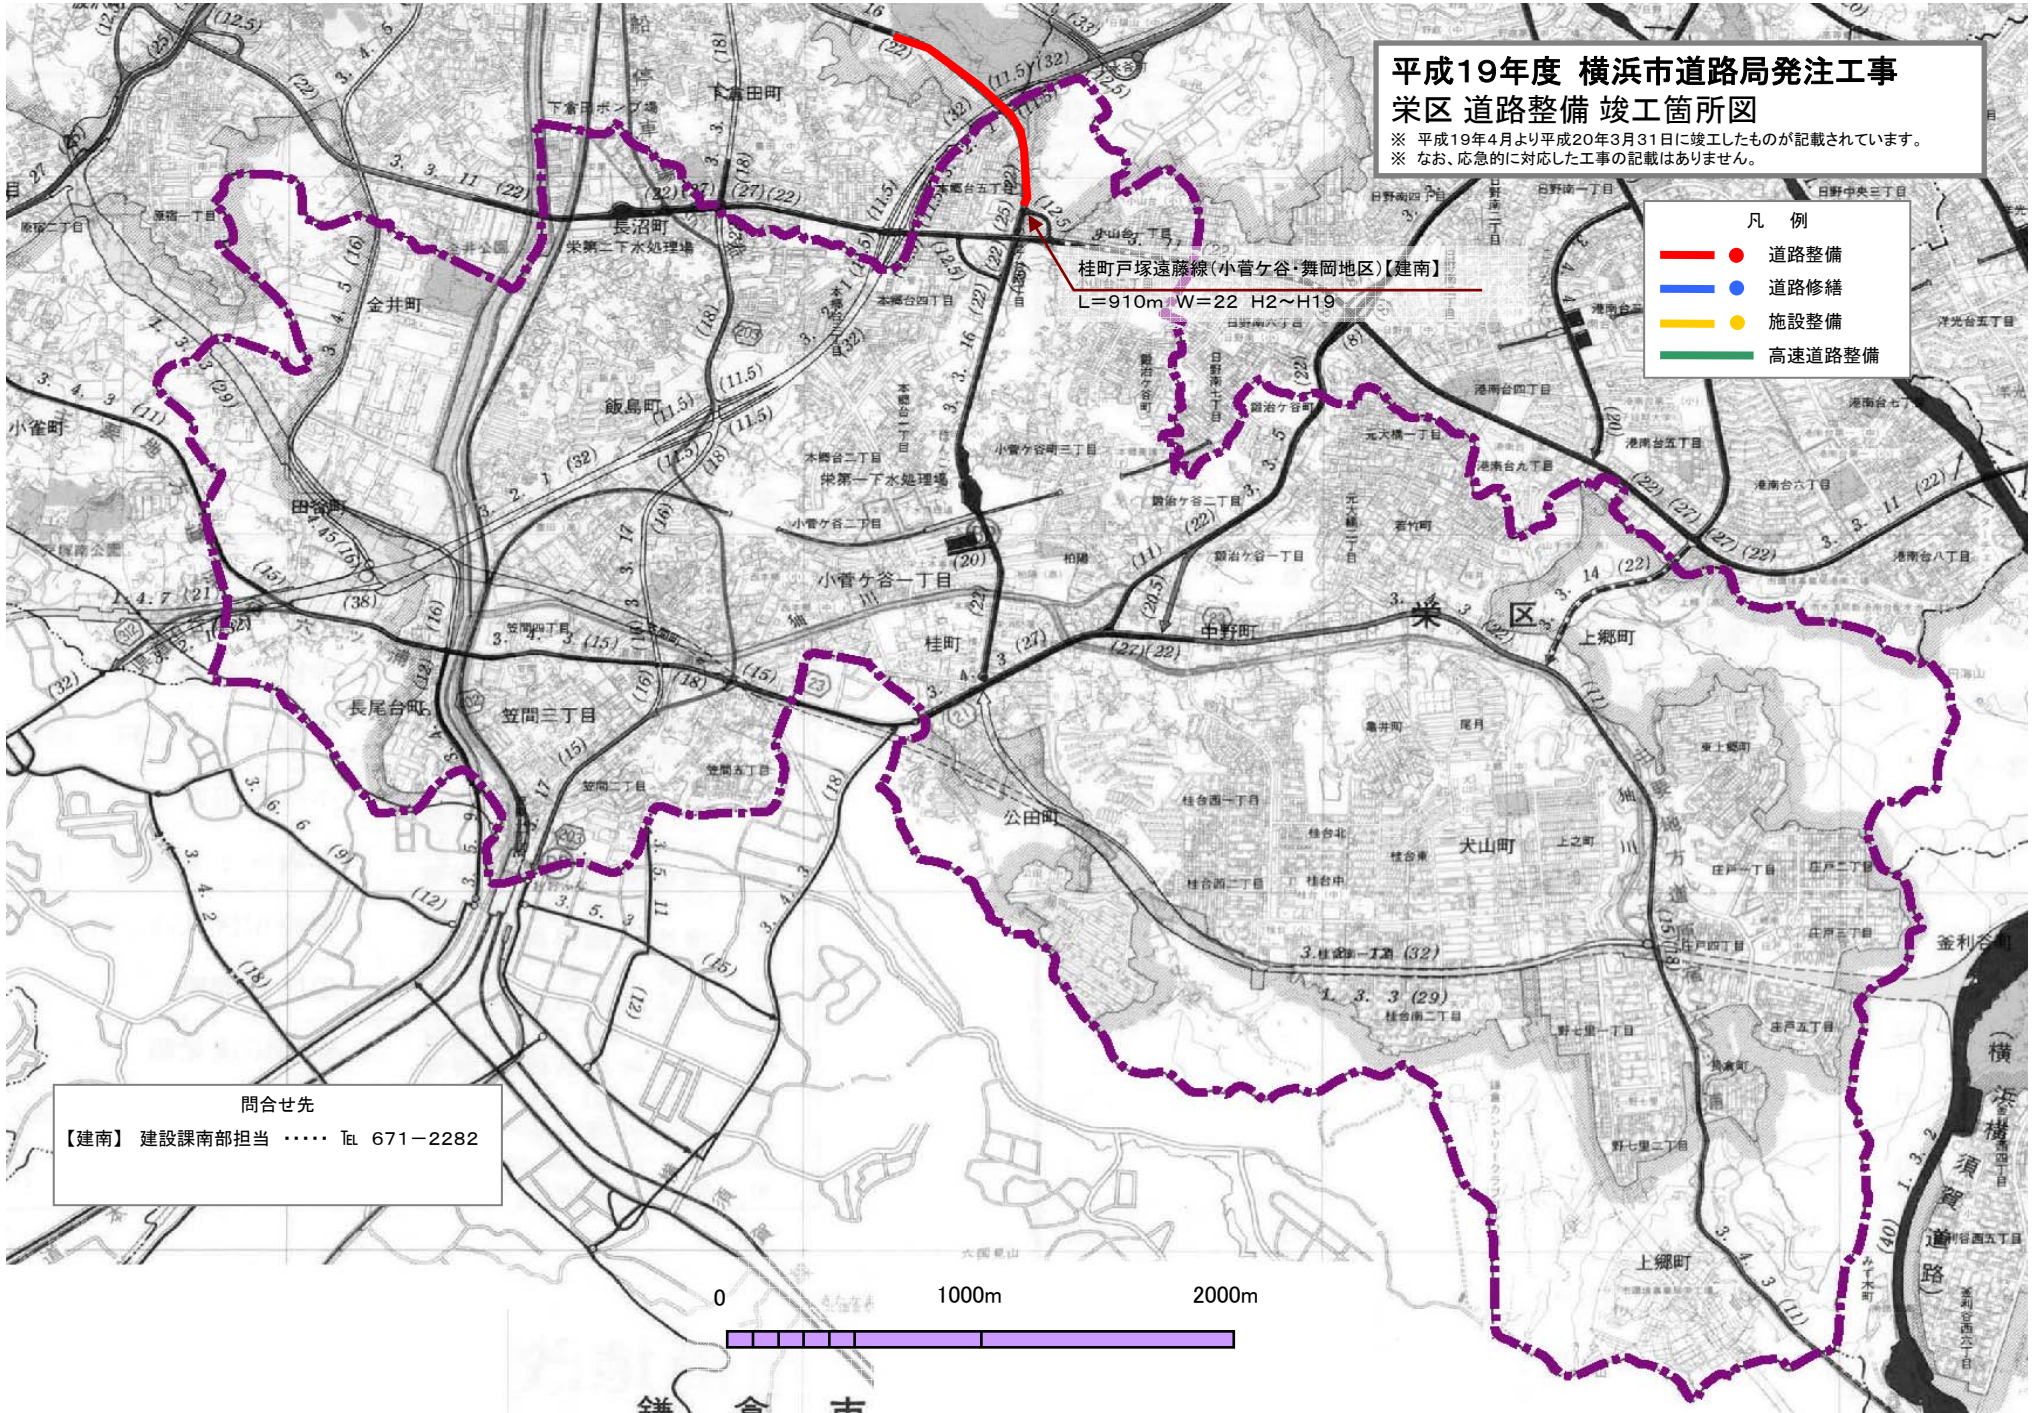

問合せ先
【建南】 建設課南部担当 …… TEL 671-2282