


**平成19年度 横浜市青葉土木事務所発注工事
青葉区 道路整備 竣工箇所図**

※ 平成19年4月より平成20年3月31日に竣工したものが記載されています。
※ なお、応急に対応した工事の記載はありません。

問合せ先
【土】青葉土木事務所 TEL 971-2300

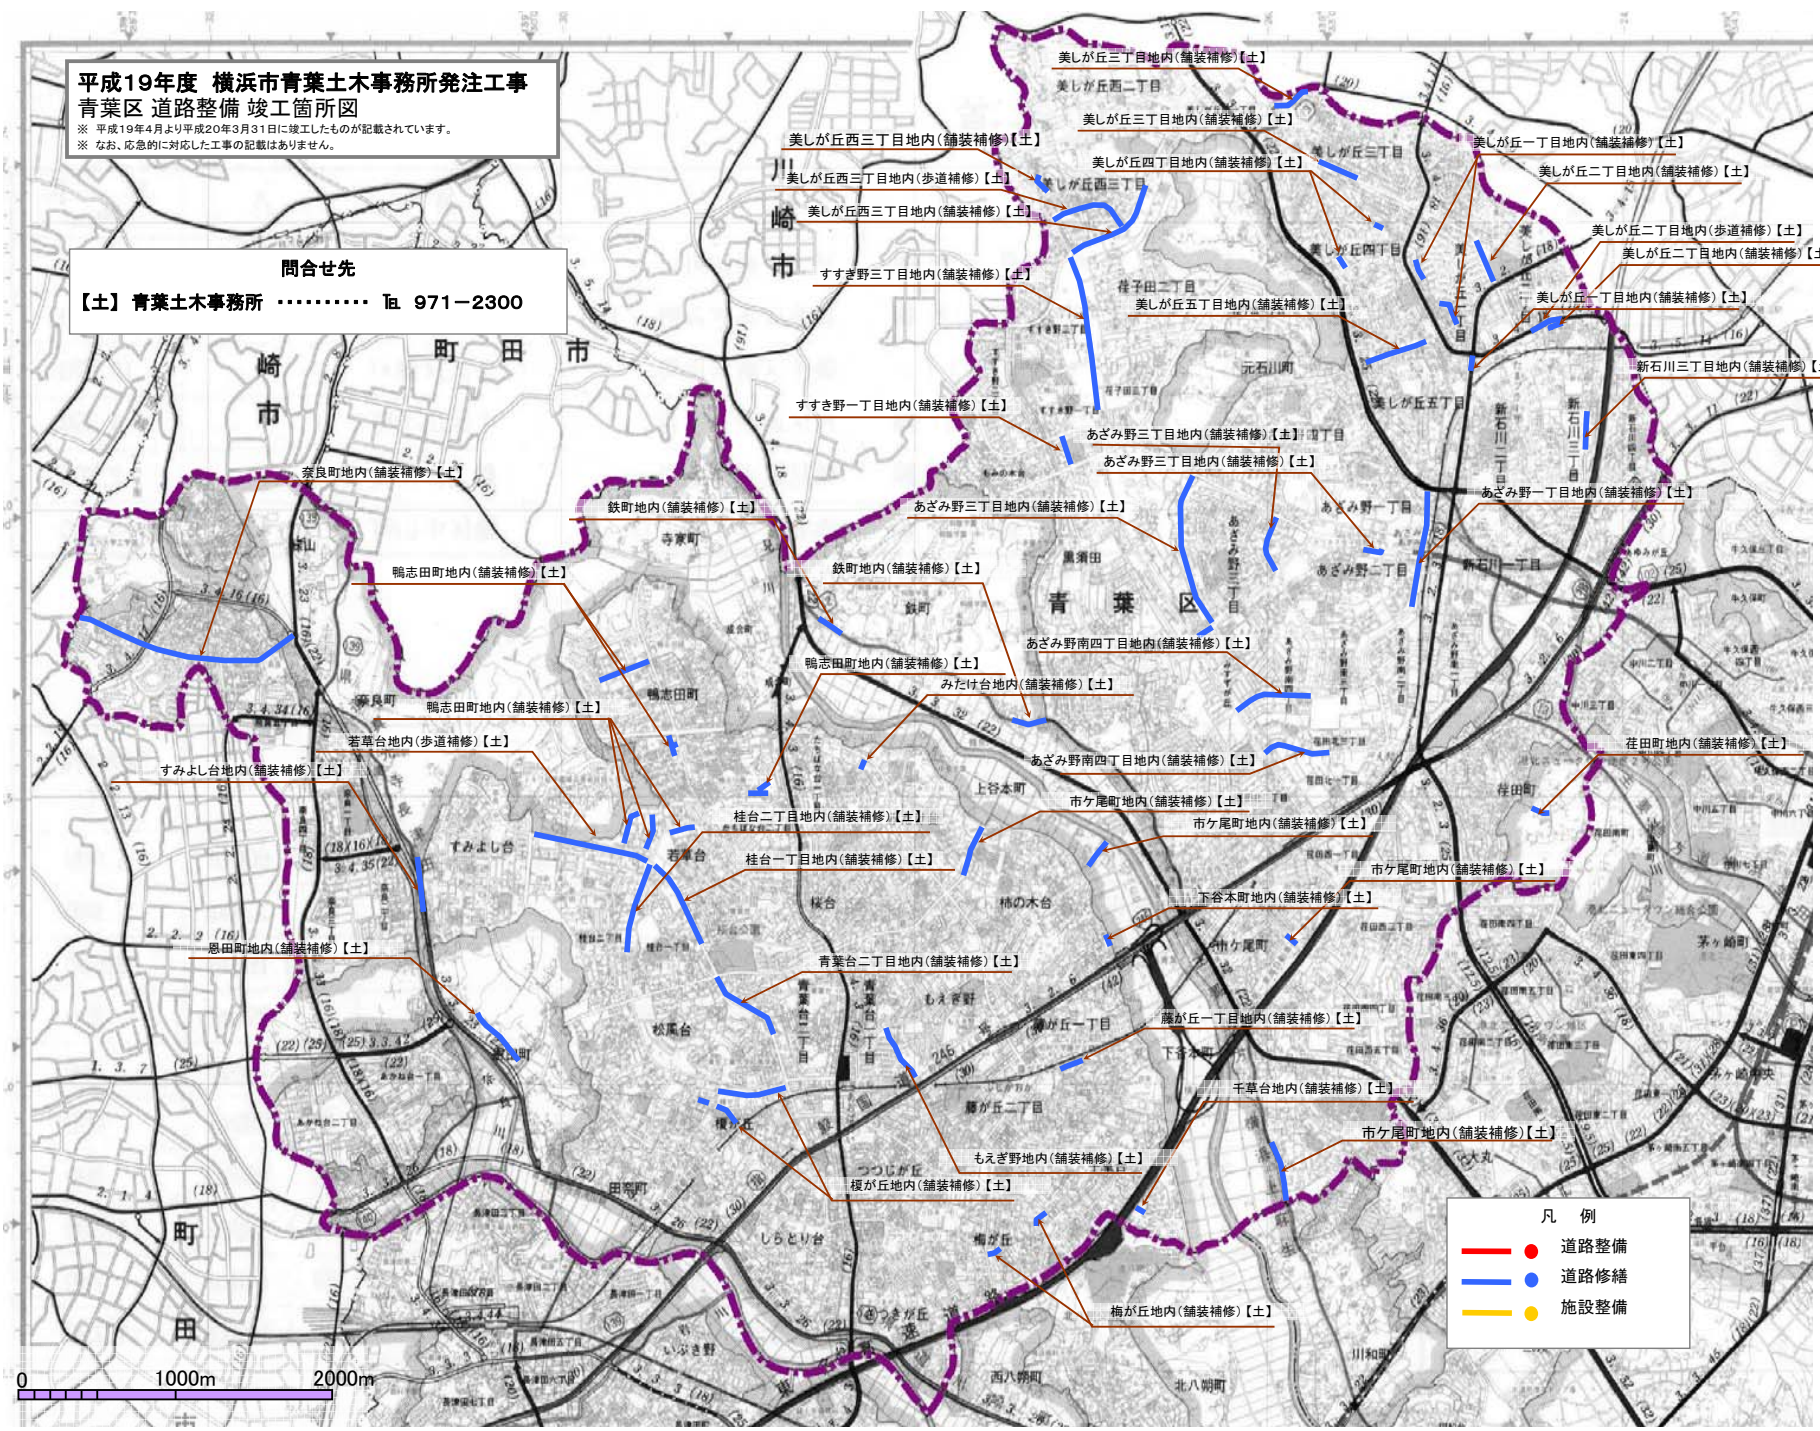

- 凡例**
- 道路整備
 - 道路修繕
 - 施設整備