


平成20年度 横浜市道路局発注工事 中区 道路整備 竣工箇所図


※ 平成20年4月より平成21年3月31日に竣工したものが記載されています。
※ なお、応急に対応した工事の記載はありません。

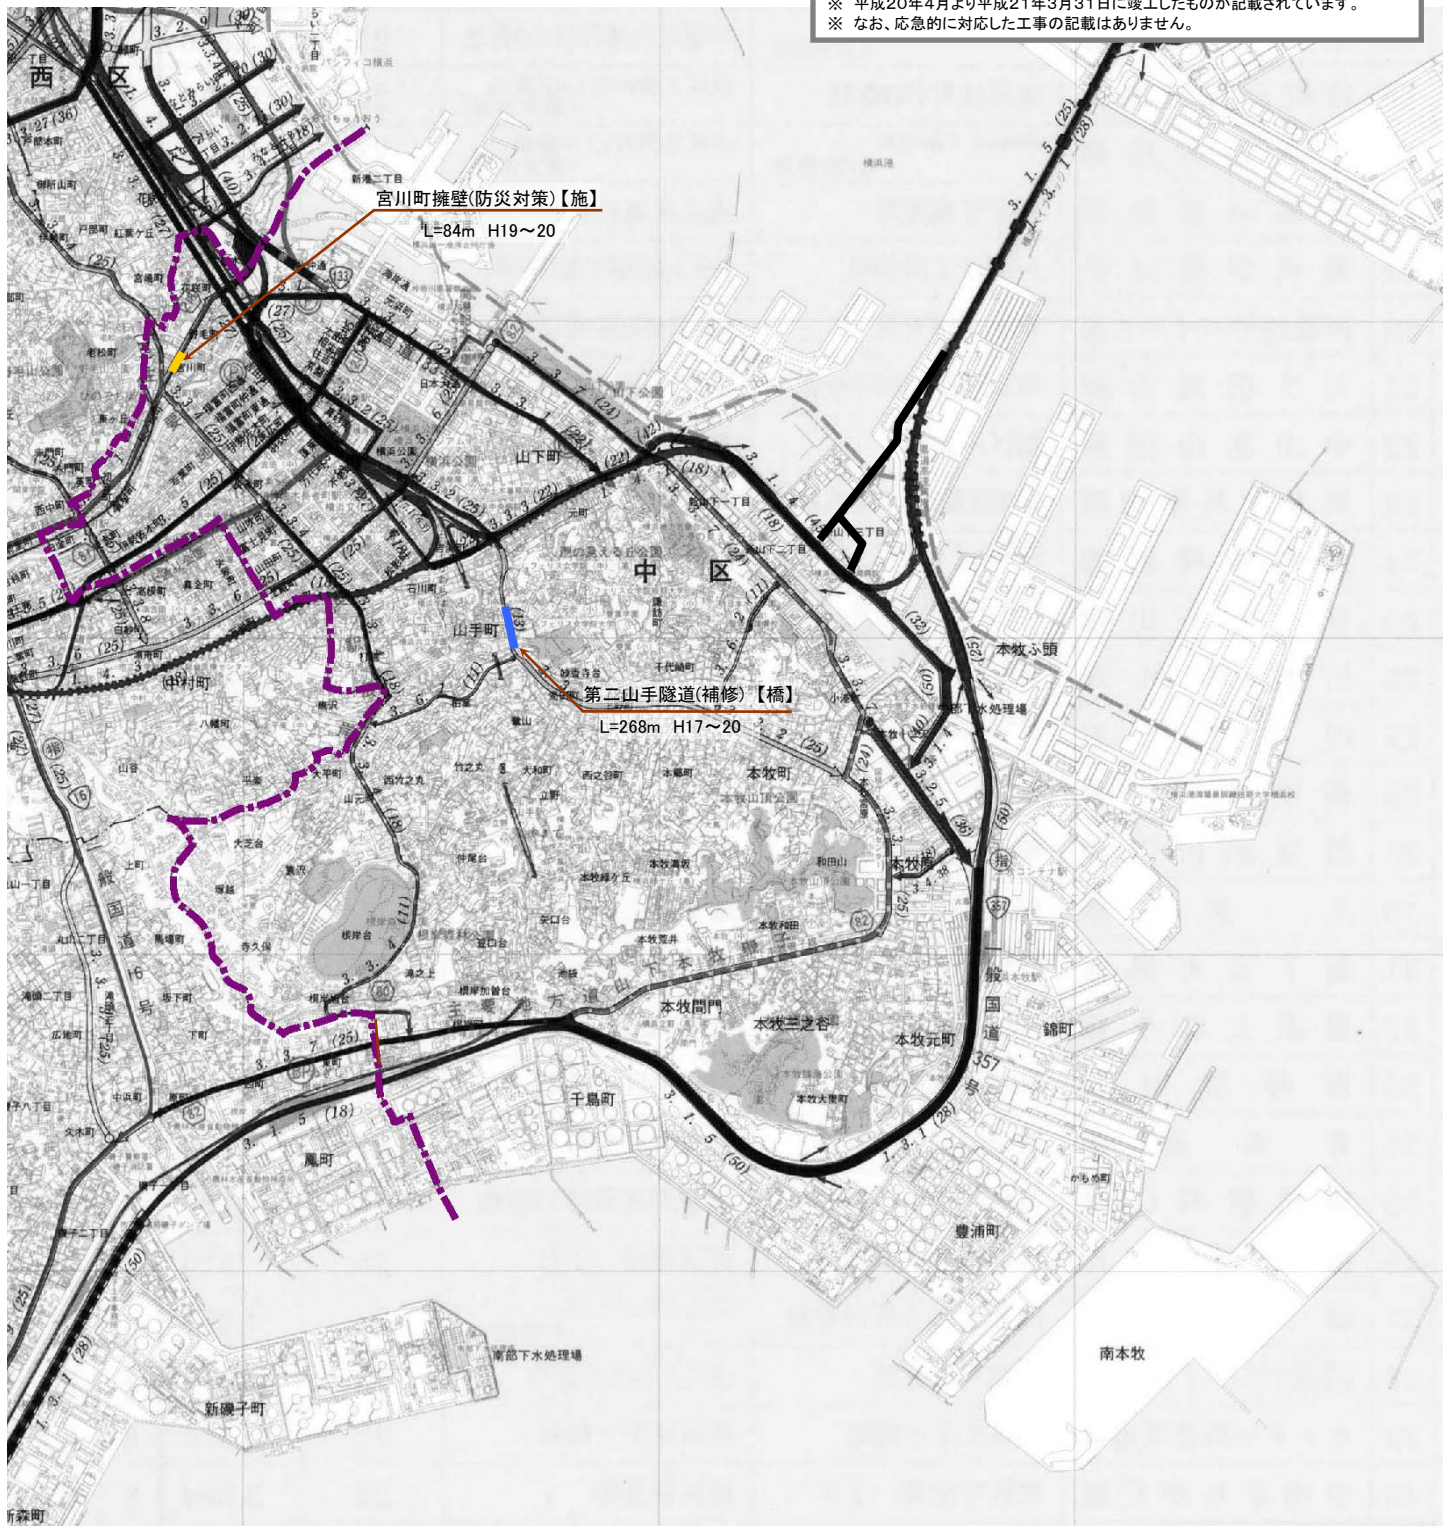

問合せ先

【施】 施設課 TEL 671-2785

【橋】 橋梁課 TEL 671-2796

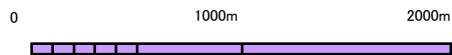

凡例

- ● 道路修繕
- ● 施設整備