


# 平成20年度 横浜市保土ヶ谷土木事務所発注工事 保土ヶ谷区 道路整備 竣工箇所図

※ 平成20年4月より平成21年3月31日に竣工したものが記載されています。

※ なお、応急に対応した工事の記載はありません。

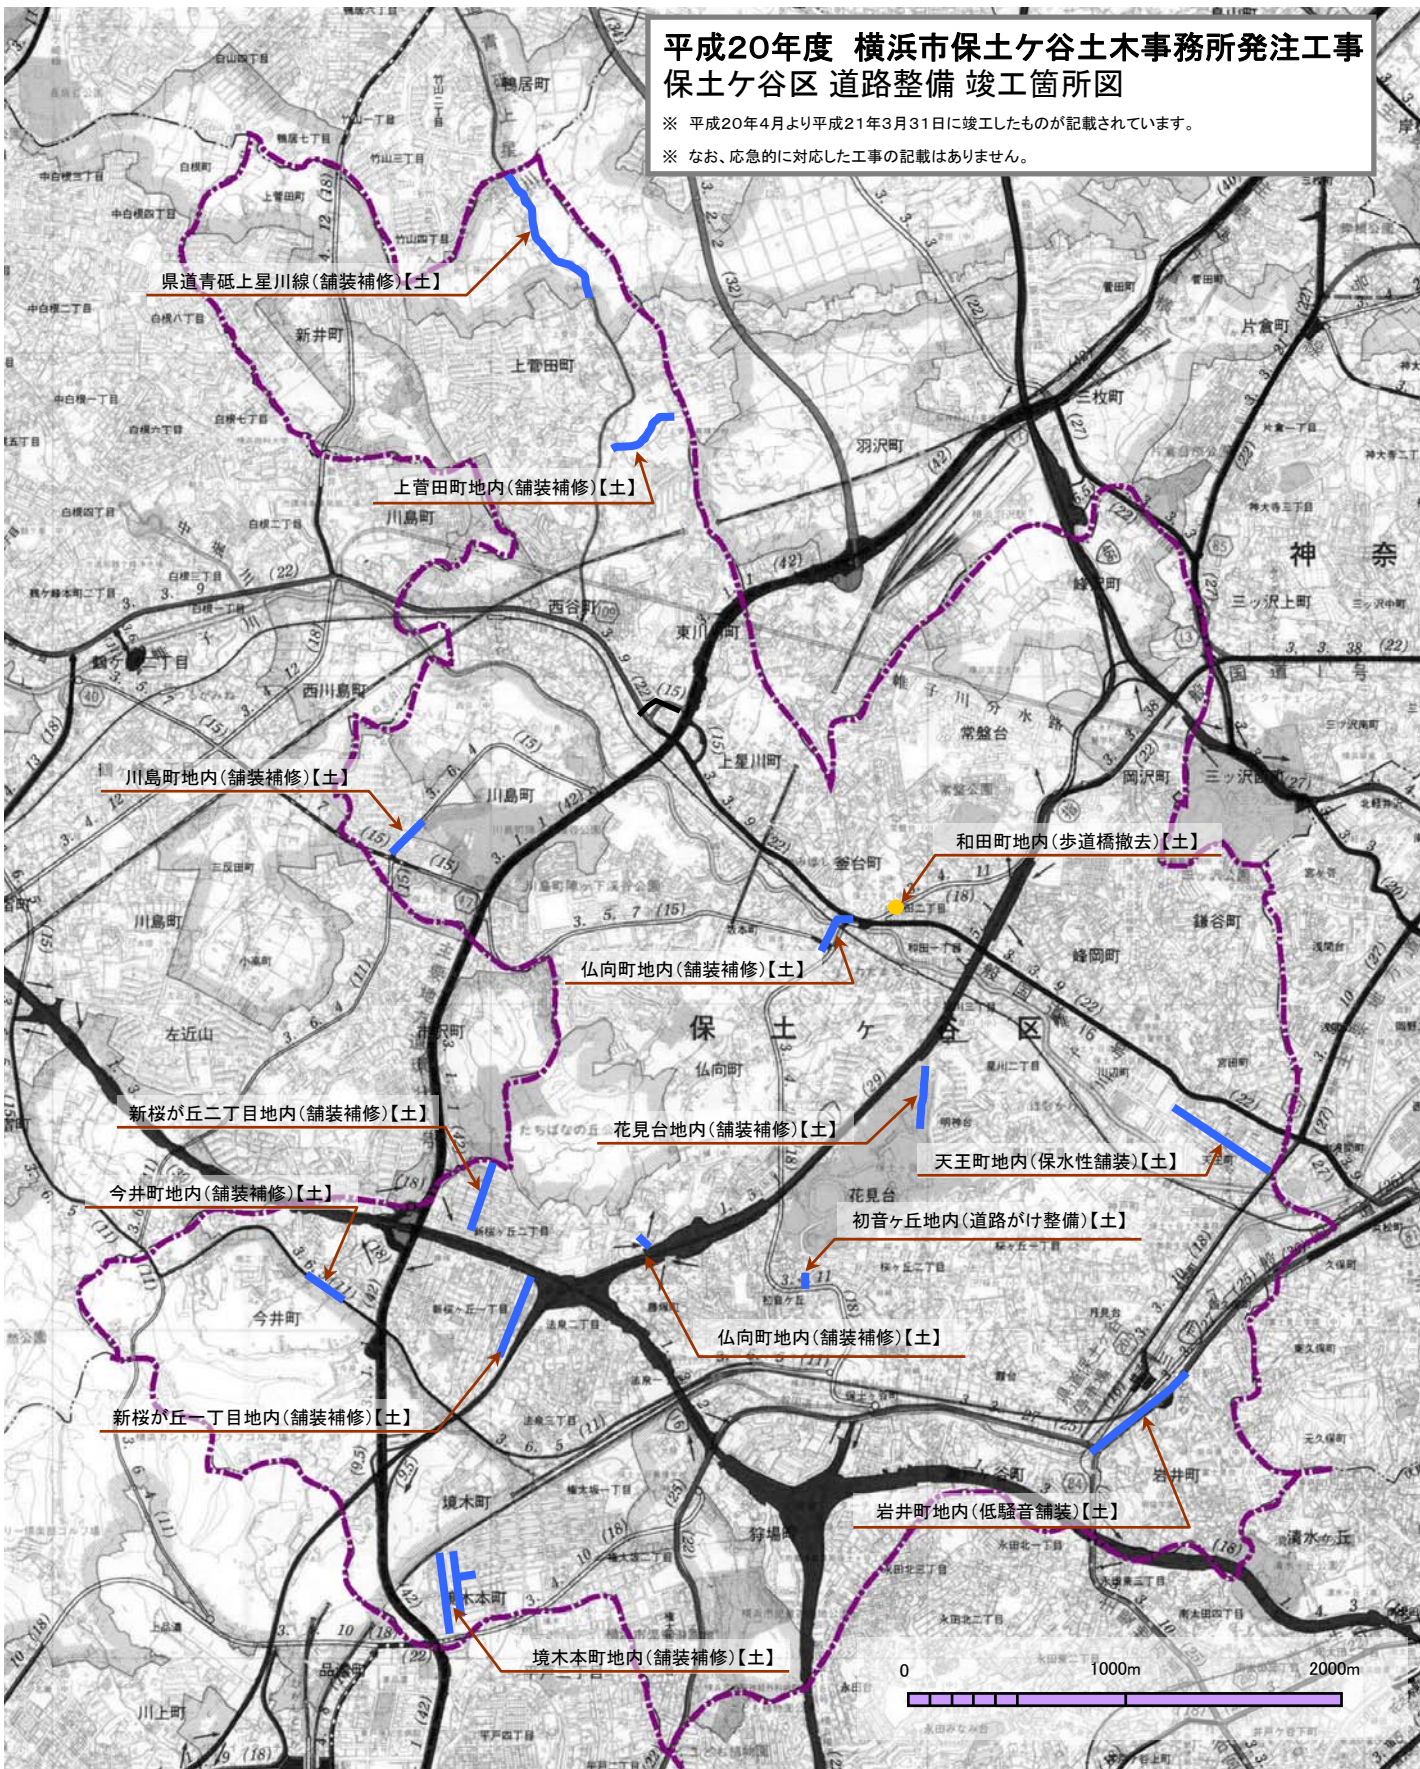

問合せ先

【土】 保土ヶ谷土木事務所 …… TEL 331-4445

凡例

- ● 道路修繕
- ● 施設整備