

図名	平面図（吉原小学校）
工事件名	災害時下水道結式取替に伴う下水道管敷替工事(その2/26)
施工場所	港南区日野二丁目20番40号
総尺	1/250
図番	1/2
号機番号	1 2 3 4 5 6 7 8 9
地形図番号	


横浜市環境創造局

竣工図



平面図 S=1/250

【吉原小学校】

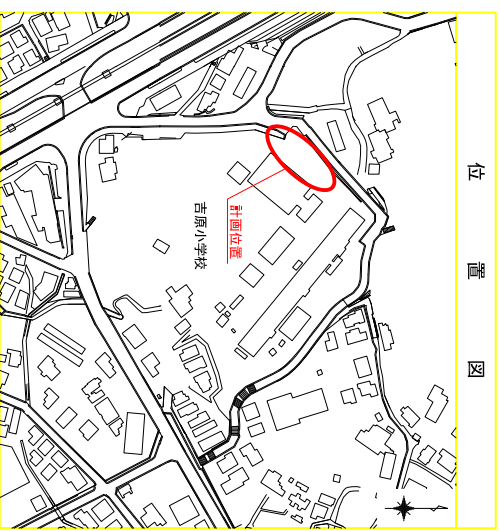

凡例	
	新設管渠及びます（マンホールトイ）
	新設管渠及び塩ピマンホール
	新設管渠及び貯留弁付マンホール
	既設汚水管渠及びます入孔
	既設雨水管渠及びます入孔
	電気ケーブル
	水道管
	既設汚水管渠及び第1種入孔
	既設汚水管渠及び第1種入孔

