

平成26年度設計図(排除方式 分流)

金沢区富岡小学校

図名	平面図・縦断図		
工事件名	災害時下水道結式仮設トイレ用下水道管整備工事(その28)		
施工場所	金沢区富岡西七丁目13番1号ほか1か所		
縮尺	図示	図番	1/2
号線番号			
地形図番号	170-6		

岩谷建設株式会社

竣工図



位置図



凡例

記号	名称
○	新設管渠およびます
○	既設管渠および第1種人孔


使用水準点(年月日)

標石番号	既設第1種人孔
金沢区富岡西七丁目13番1号	

標高(M) 1459



平面図 縮尺1:500

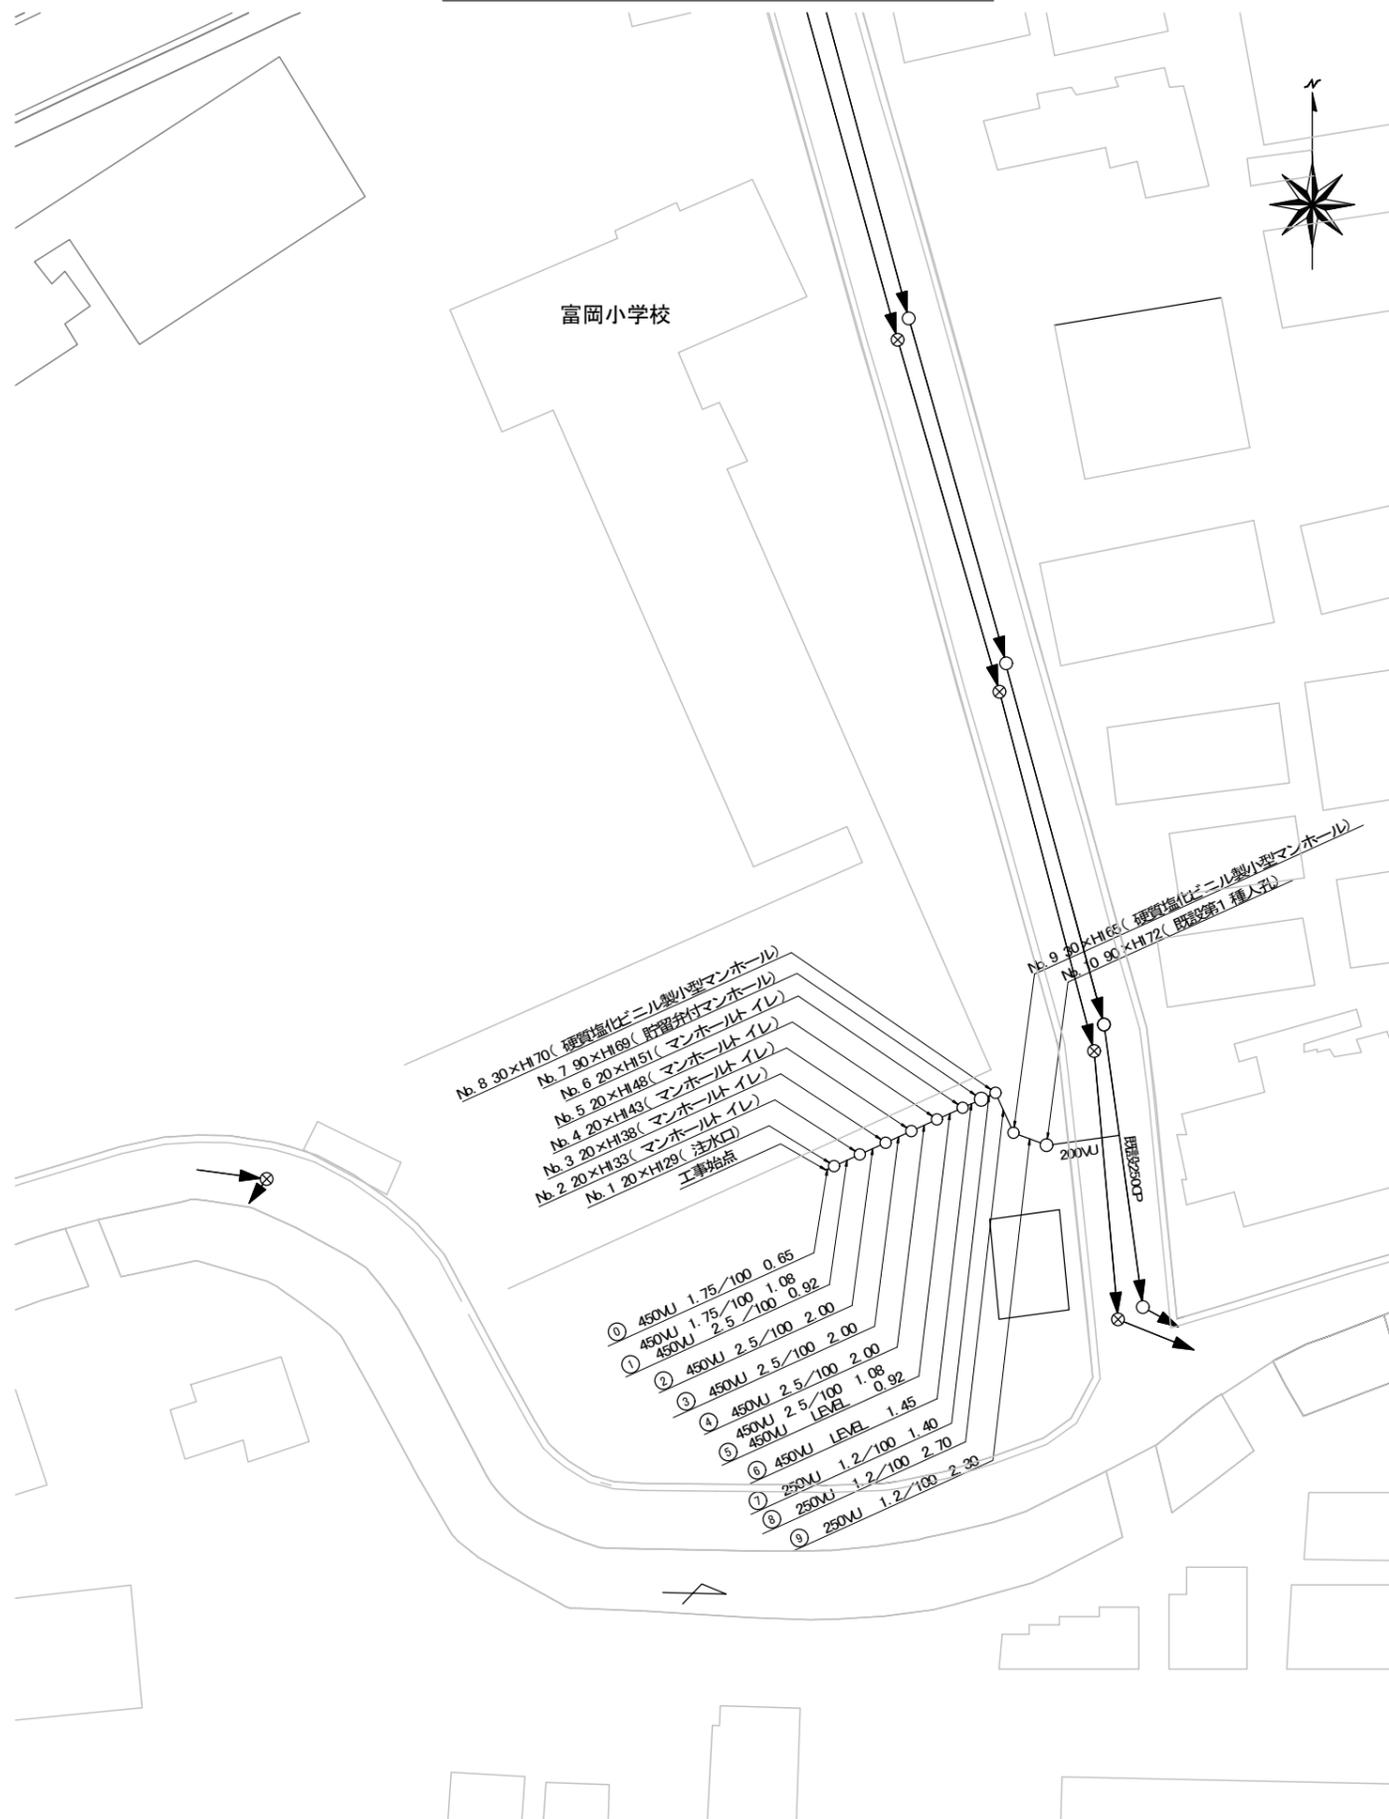

縦断図 縮尺 縦1:200 横1:500

