

平成 30 年度設計図 (排除方式 分流)	
図名	平面図・縦断図
工事種別	児童等下水道施設改良トイレ用下水設備設置工事 (その他)
施工場所	すみれが丘小学校 (都筑区すみれが丘34番地)
縮尺	図示 1/250
号線番号	1 2 3 4 5 6 7 8 9 10
地籍図番号	12-14, 12-22
審査	技 監 計
横浜市環境創造局	

平面図 S=1/250



縦断図 S=1/100  
S=1/250

【すみれが丘小学校】

竣工図



位置図

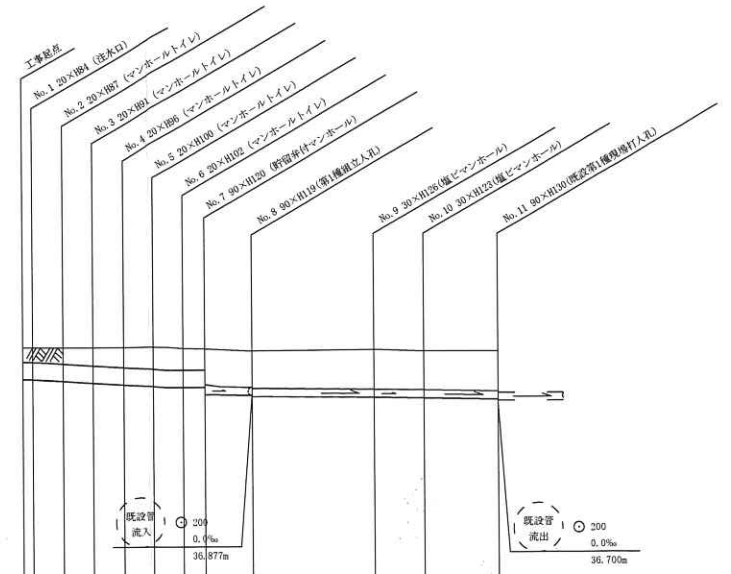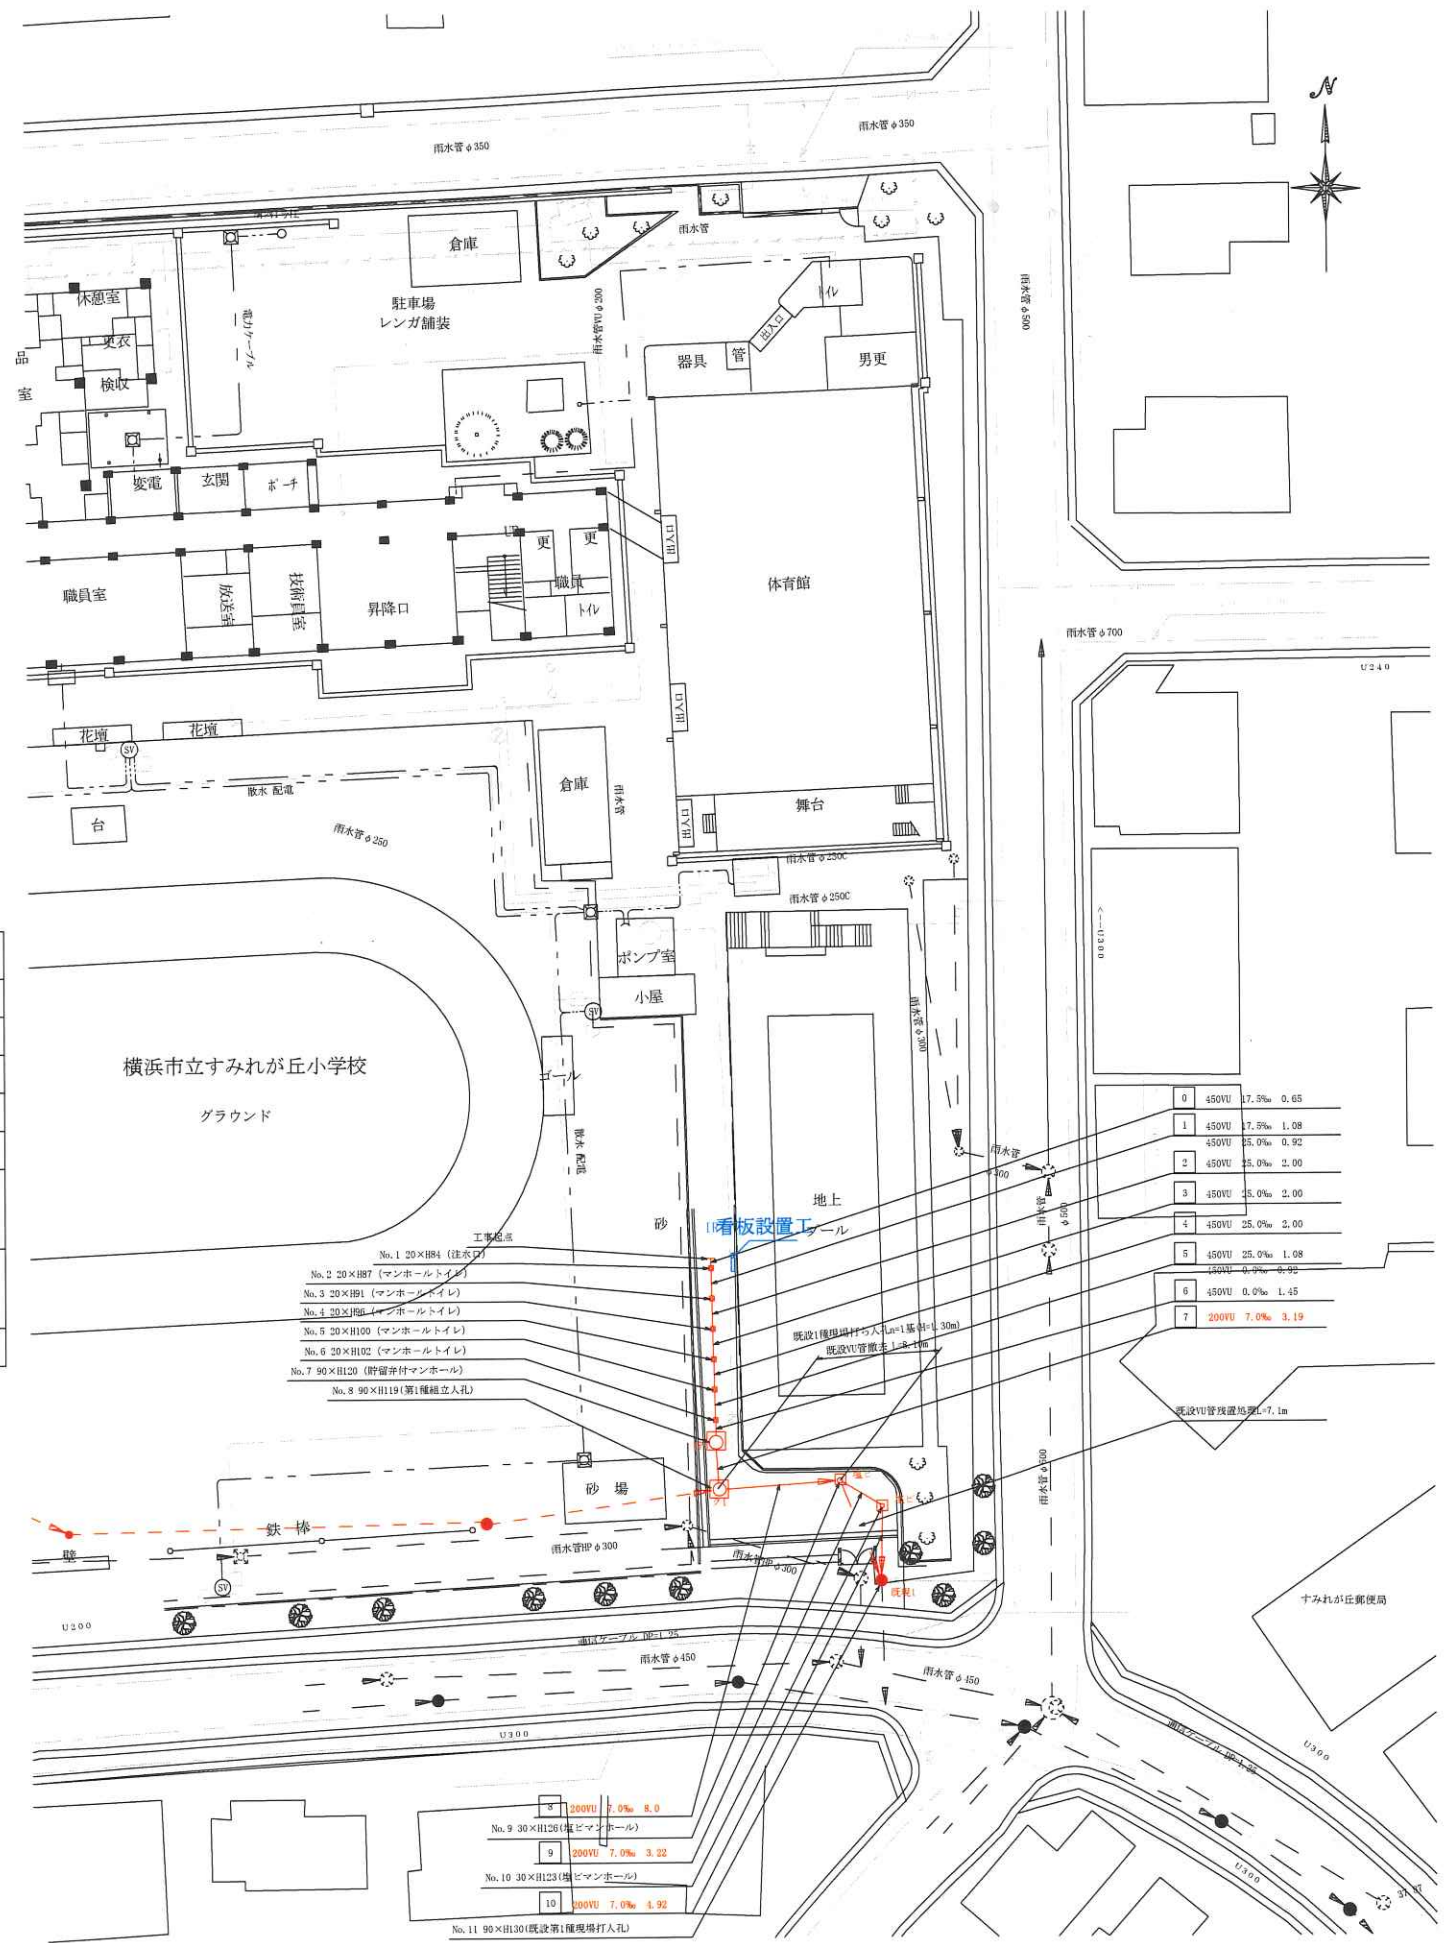

凡 例	
	新設管渠及び井(マンホールトイレ)
	新設管きよ及び貯留弁付マンホール
	新設管きよ及び第1種組立人孔
	新設管きよ及び第2種組立人孔
	新設管きよ及び塩ビマンホール
	既設分流汚水管きよ及びます・人孔
	既設分流雨水管きよ及びます・人孔
	既設合流管きよ・人孔

使用水準点 (年月日)	
標石番号	既設第1種人孔
都筑区すみれが丘34番地先	
標高 (M)	38.00

0	450VU	7.5%	0.65
1	450VU	17.5%	1.08
2	450VU	25.0%	0.92
3	450VU	25.0%	2.00
4	450VU	25.0%	2.00
5	450VU	25.0%	1.08
6	450VU	0.0%	1.45
7	200VU	7.0%	3.19

号線番号	0	1	2	3	4	5	6	7	8	9	10	
管 径	φ450VU						φ200VU					
勾 配	7.5%	25.0%	2.00%	2.00%	2.00%	25.0%	25.0%	25.0%	7.0%			
号線間距離	2.00	2.00	2.00	2.00	2.00	1.45	3.19	8.0	3.22	4.92		
人孔管距離	2.00	2.00	2.00	2.00	2.00	1.45	3.19	8.0	3.22	4.92		
流 速	3.08	3.685	0.000						1.136			
流 下 量	0.499	0.586	0.000						0.036			
流 出 量	0.001											
現在地盤高	36.14								36.04	36.05	36.00	
管 底 高	0.119											
追加距離	0.00	0.05	2.05	4.05	6.05	7.50	10.69	12.10	17.20	25.30	26.00	
土 被	0.37	0.36	0.41	0.45	0.59	0.54	0.58	0.59	0.58	1.05	1.03	
施工種別	開閉工法											
欠板工種別	改良土基礎											
基礎工種別	全面改良土埋戻し											
埋戻工種別	改良土基礎											
掘工種別	学校内(1段)≧6cm 敷砂 ≧3cm 2771 ≧5cm RC-40 ≧10cm											
舗装種別	舗装種別											
管 種 別	硬質強化ビニール管											
取付管理床工種別	1人/日											
交通誘導員数	1人/日											

平面図