


「藤が丘小学校 仮設トイレ オフセット図」

概要図



人孔天端までの深さ

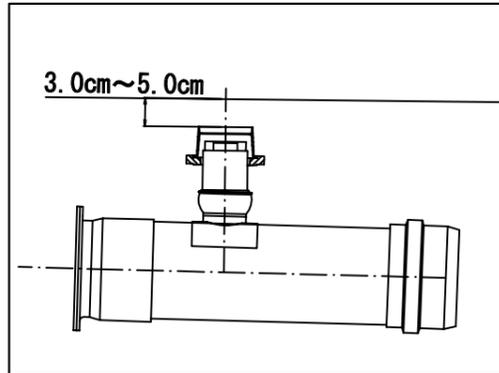

基点 1



基点 2

