



圖クツオブ後理整區地二第理整劃區  
一之分子三尺縮

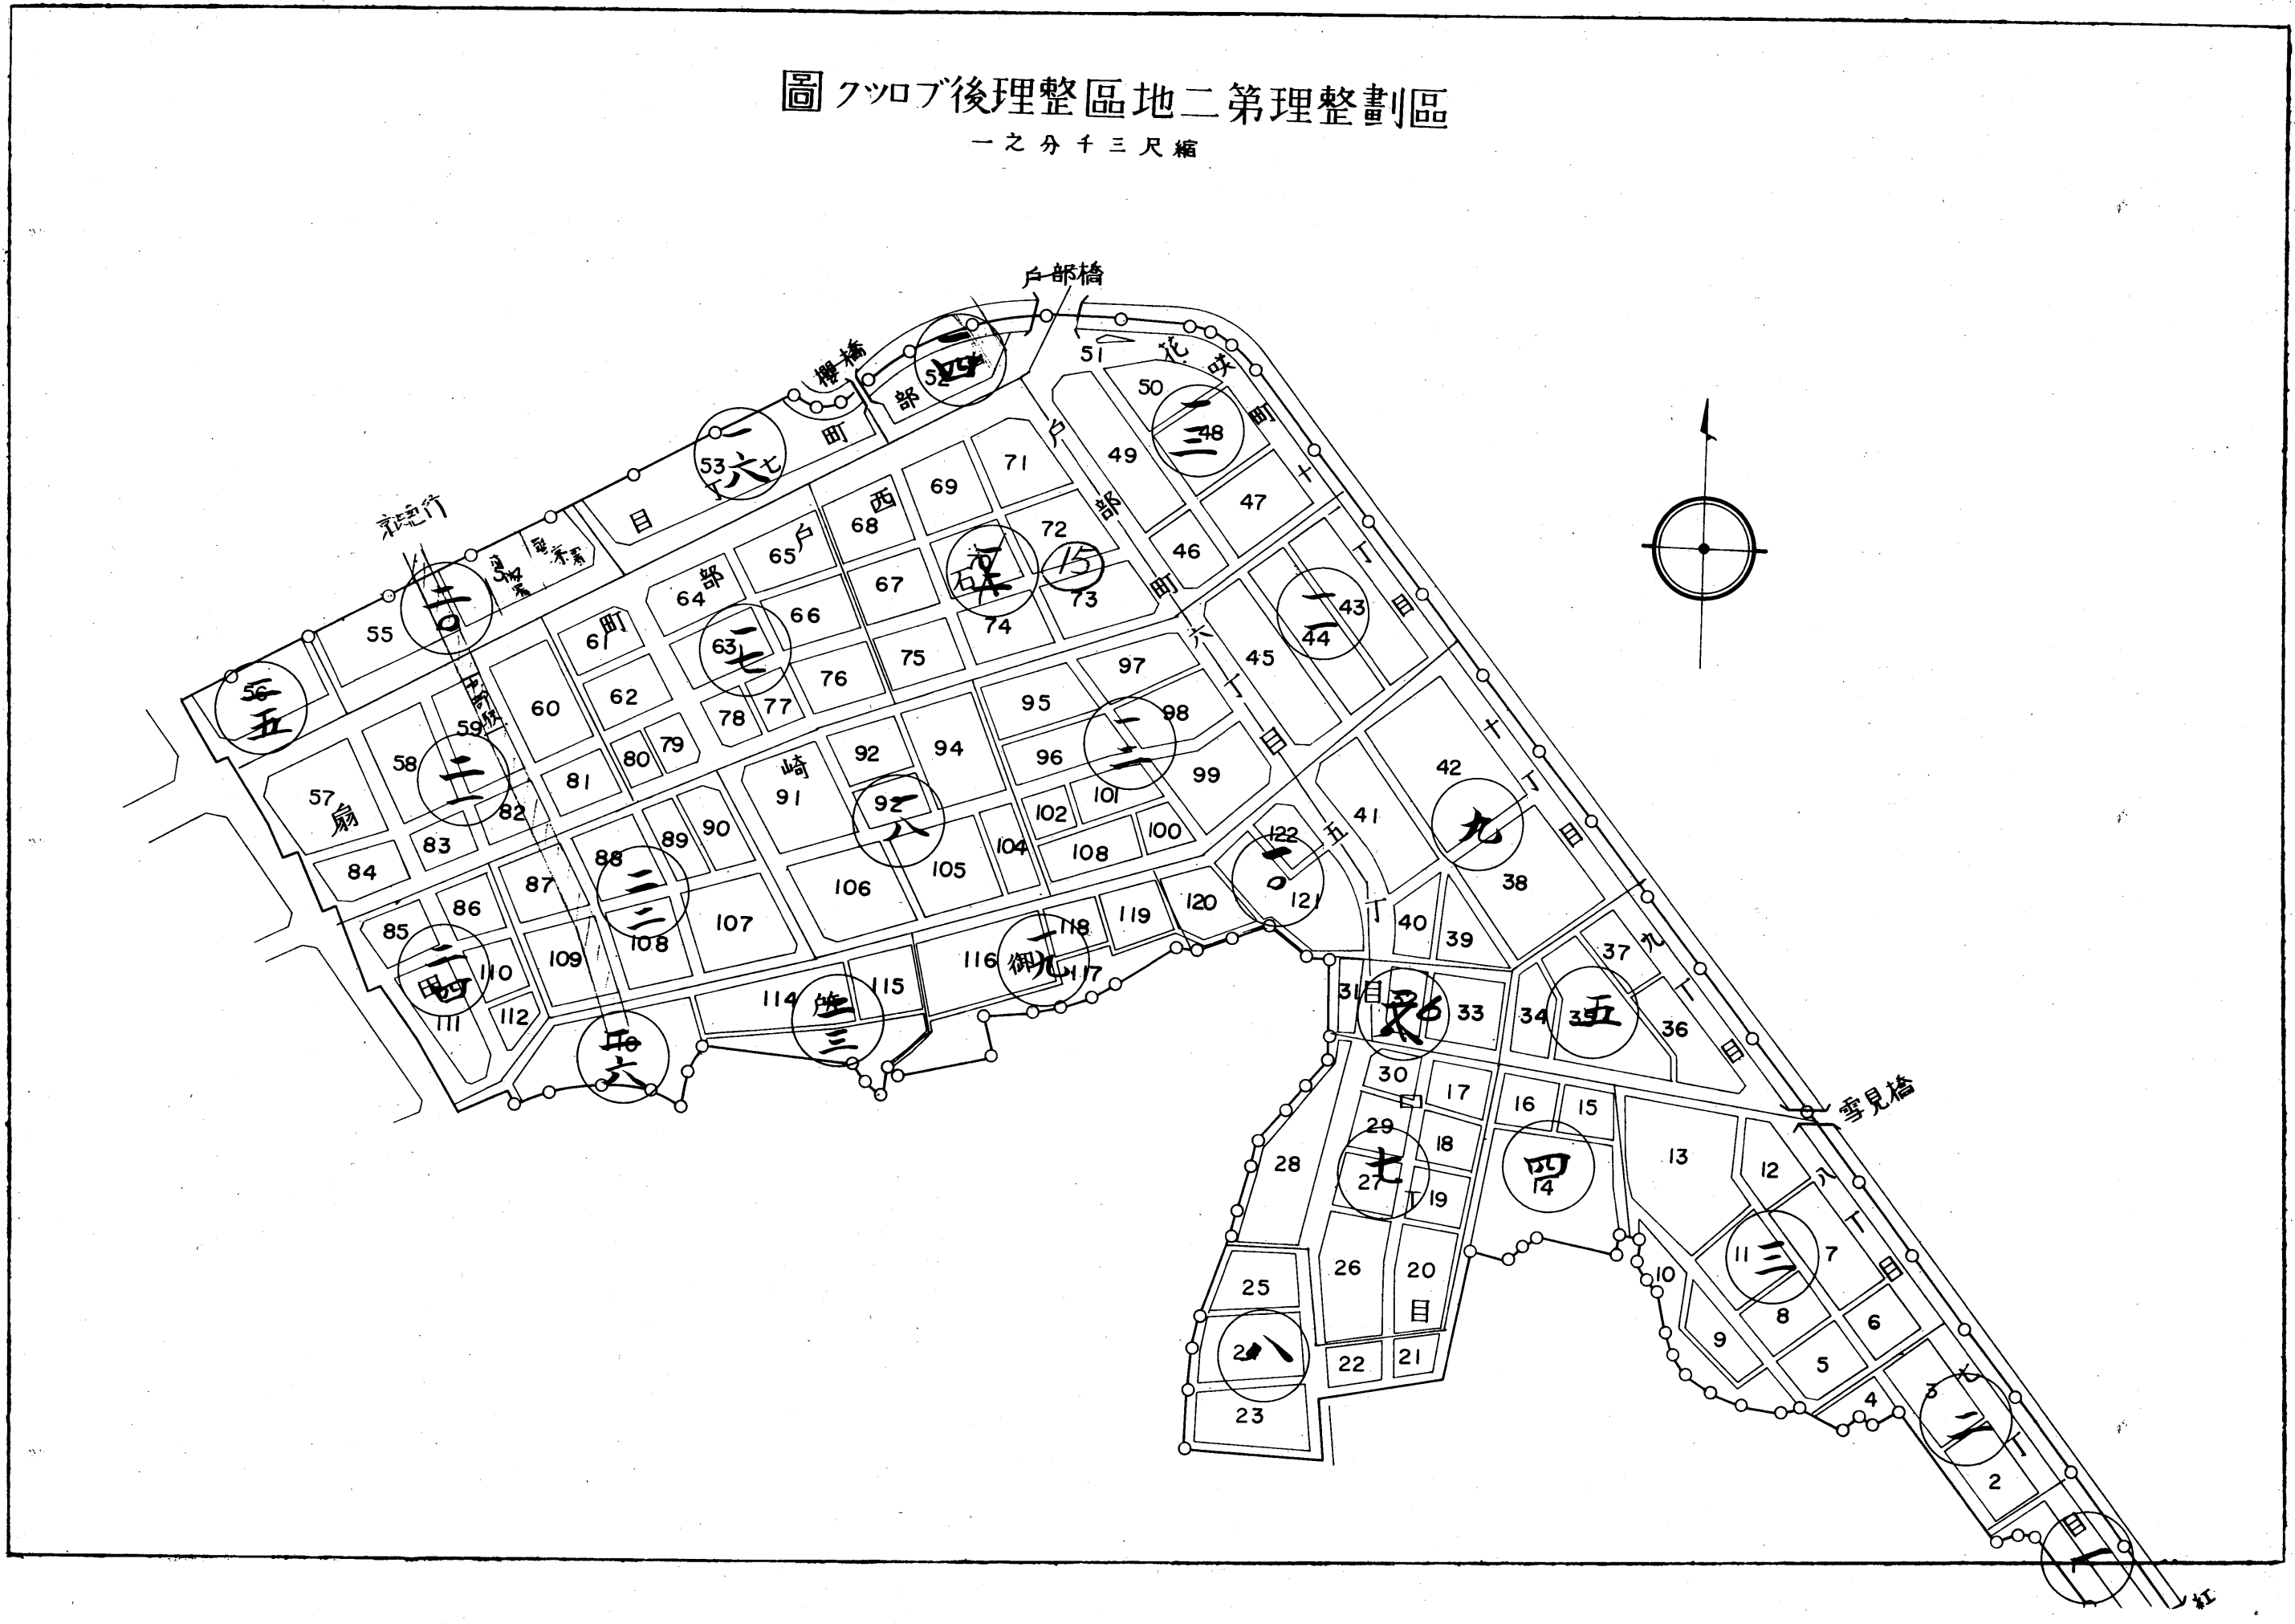


# 號一第圖測定確區地二第

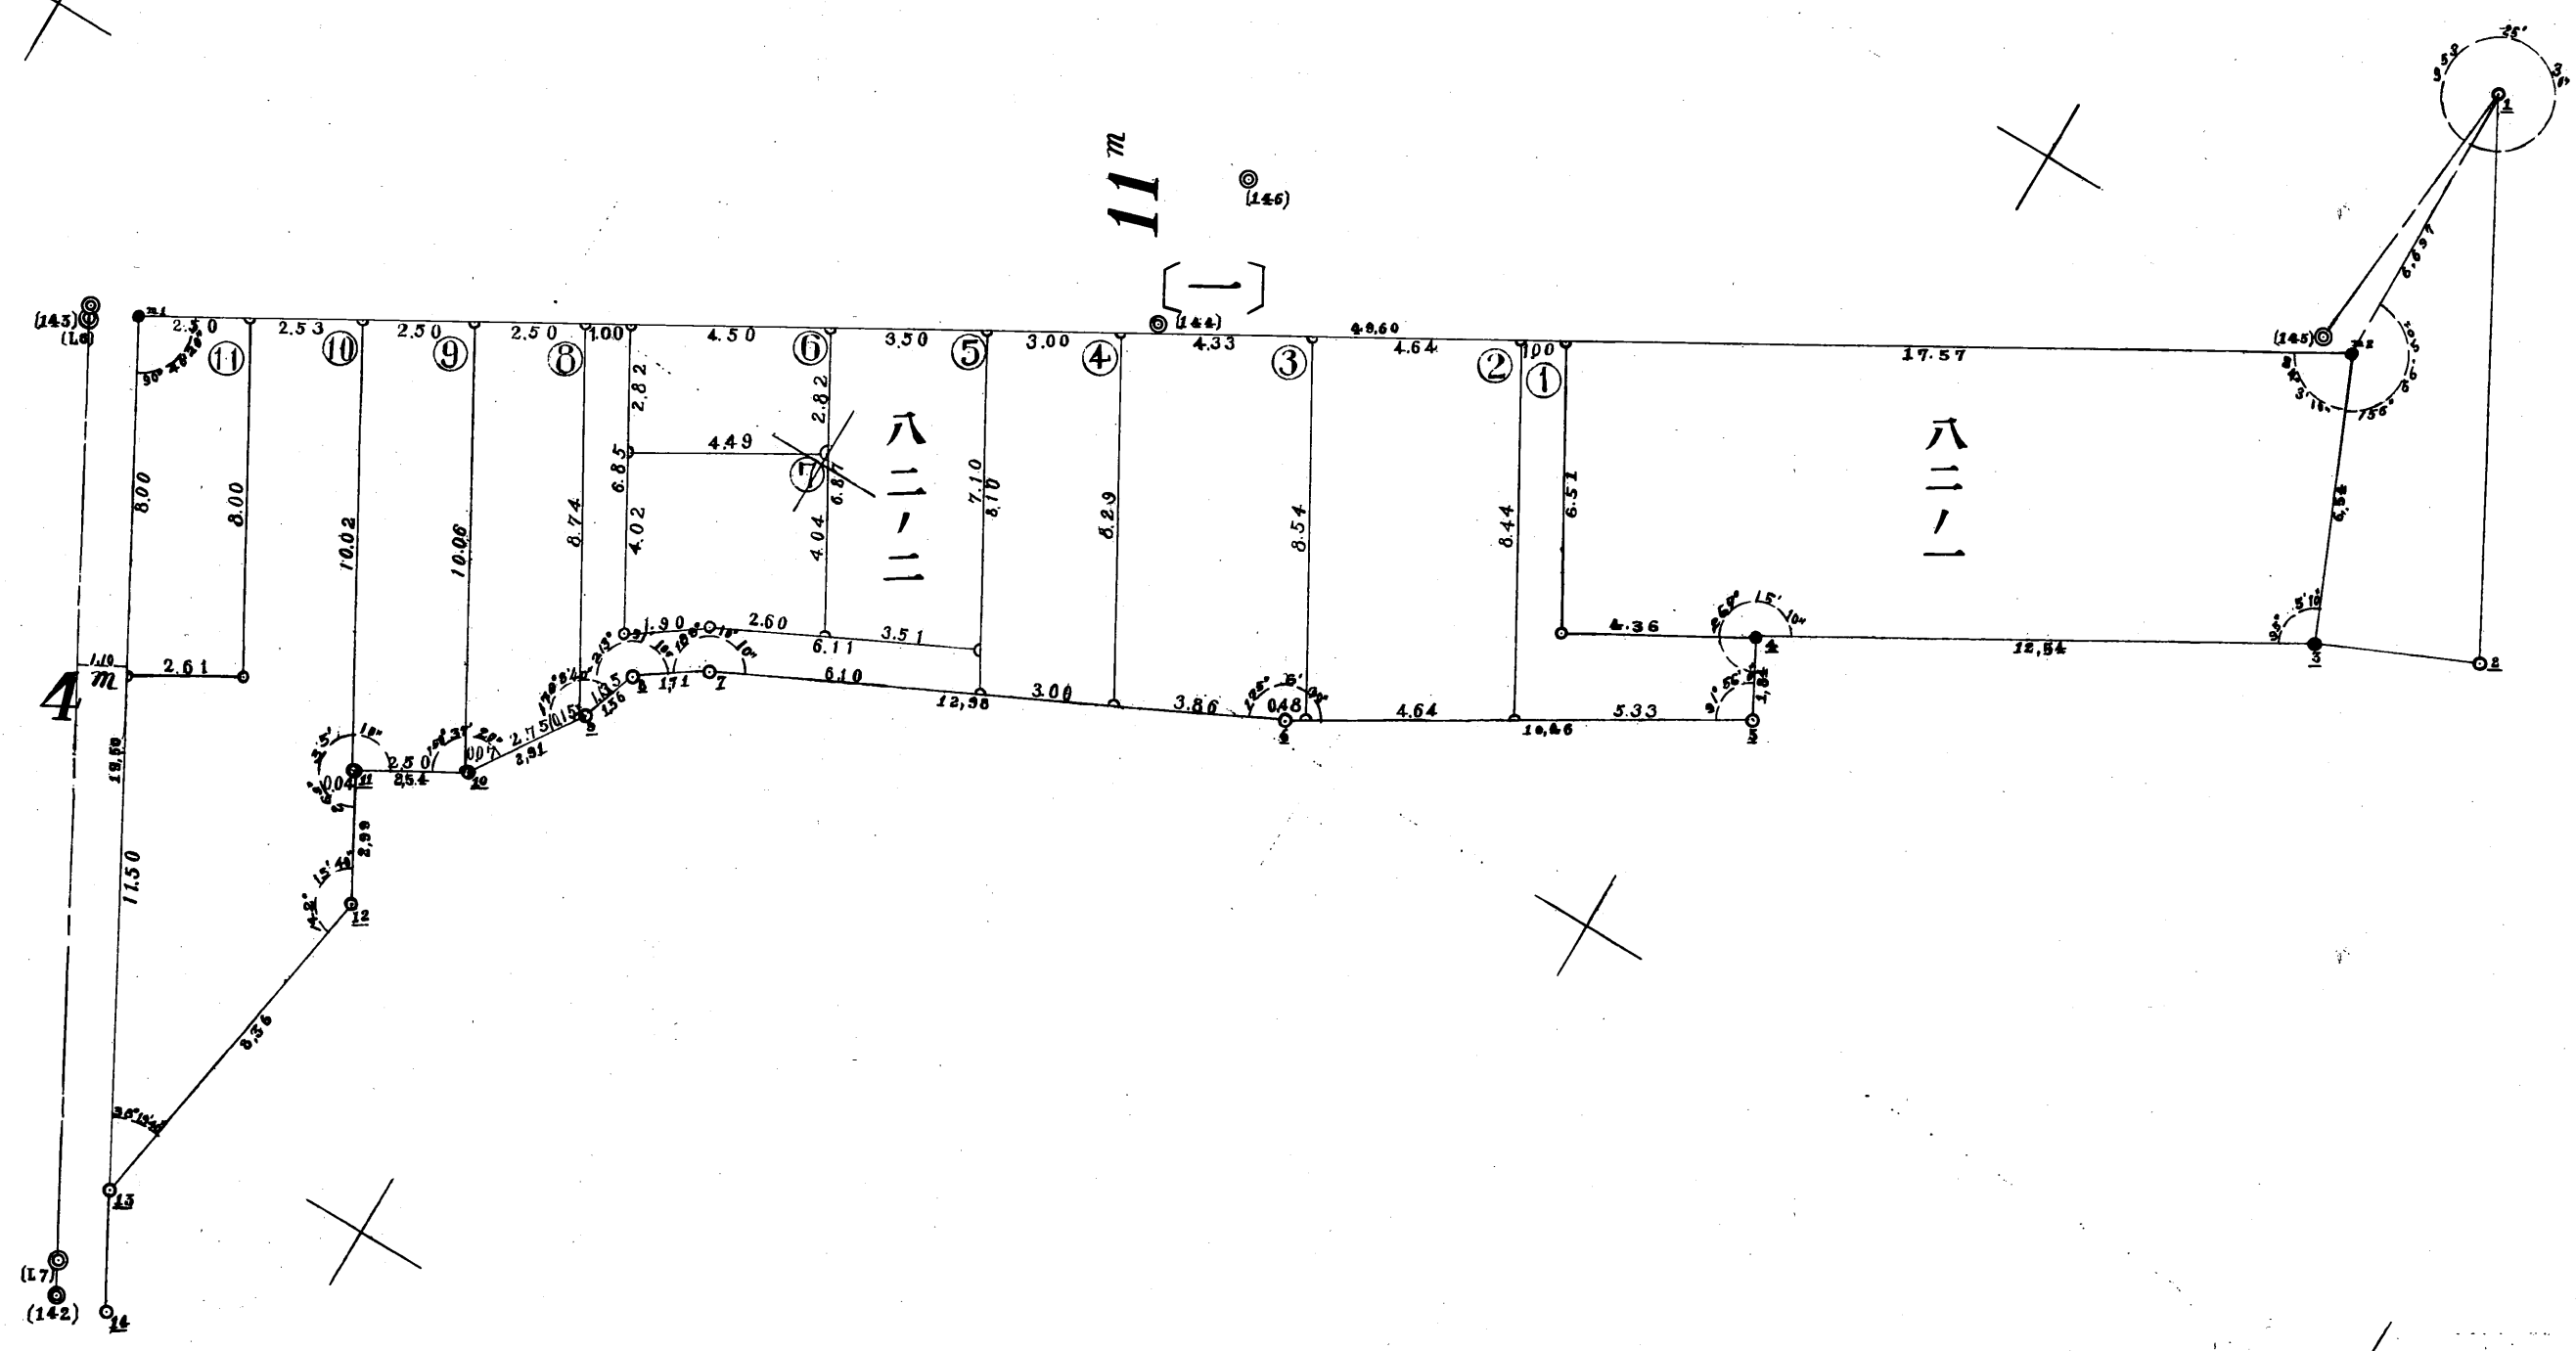

至自	第	第	永
年	目	四	久
月	確	類	年
	定	整	保
	測	地	存
	圖		



# 號二第圖測定確區地二第

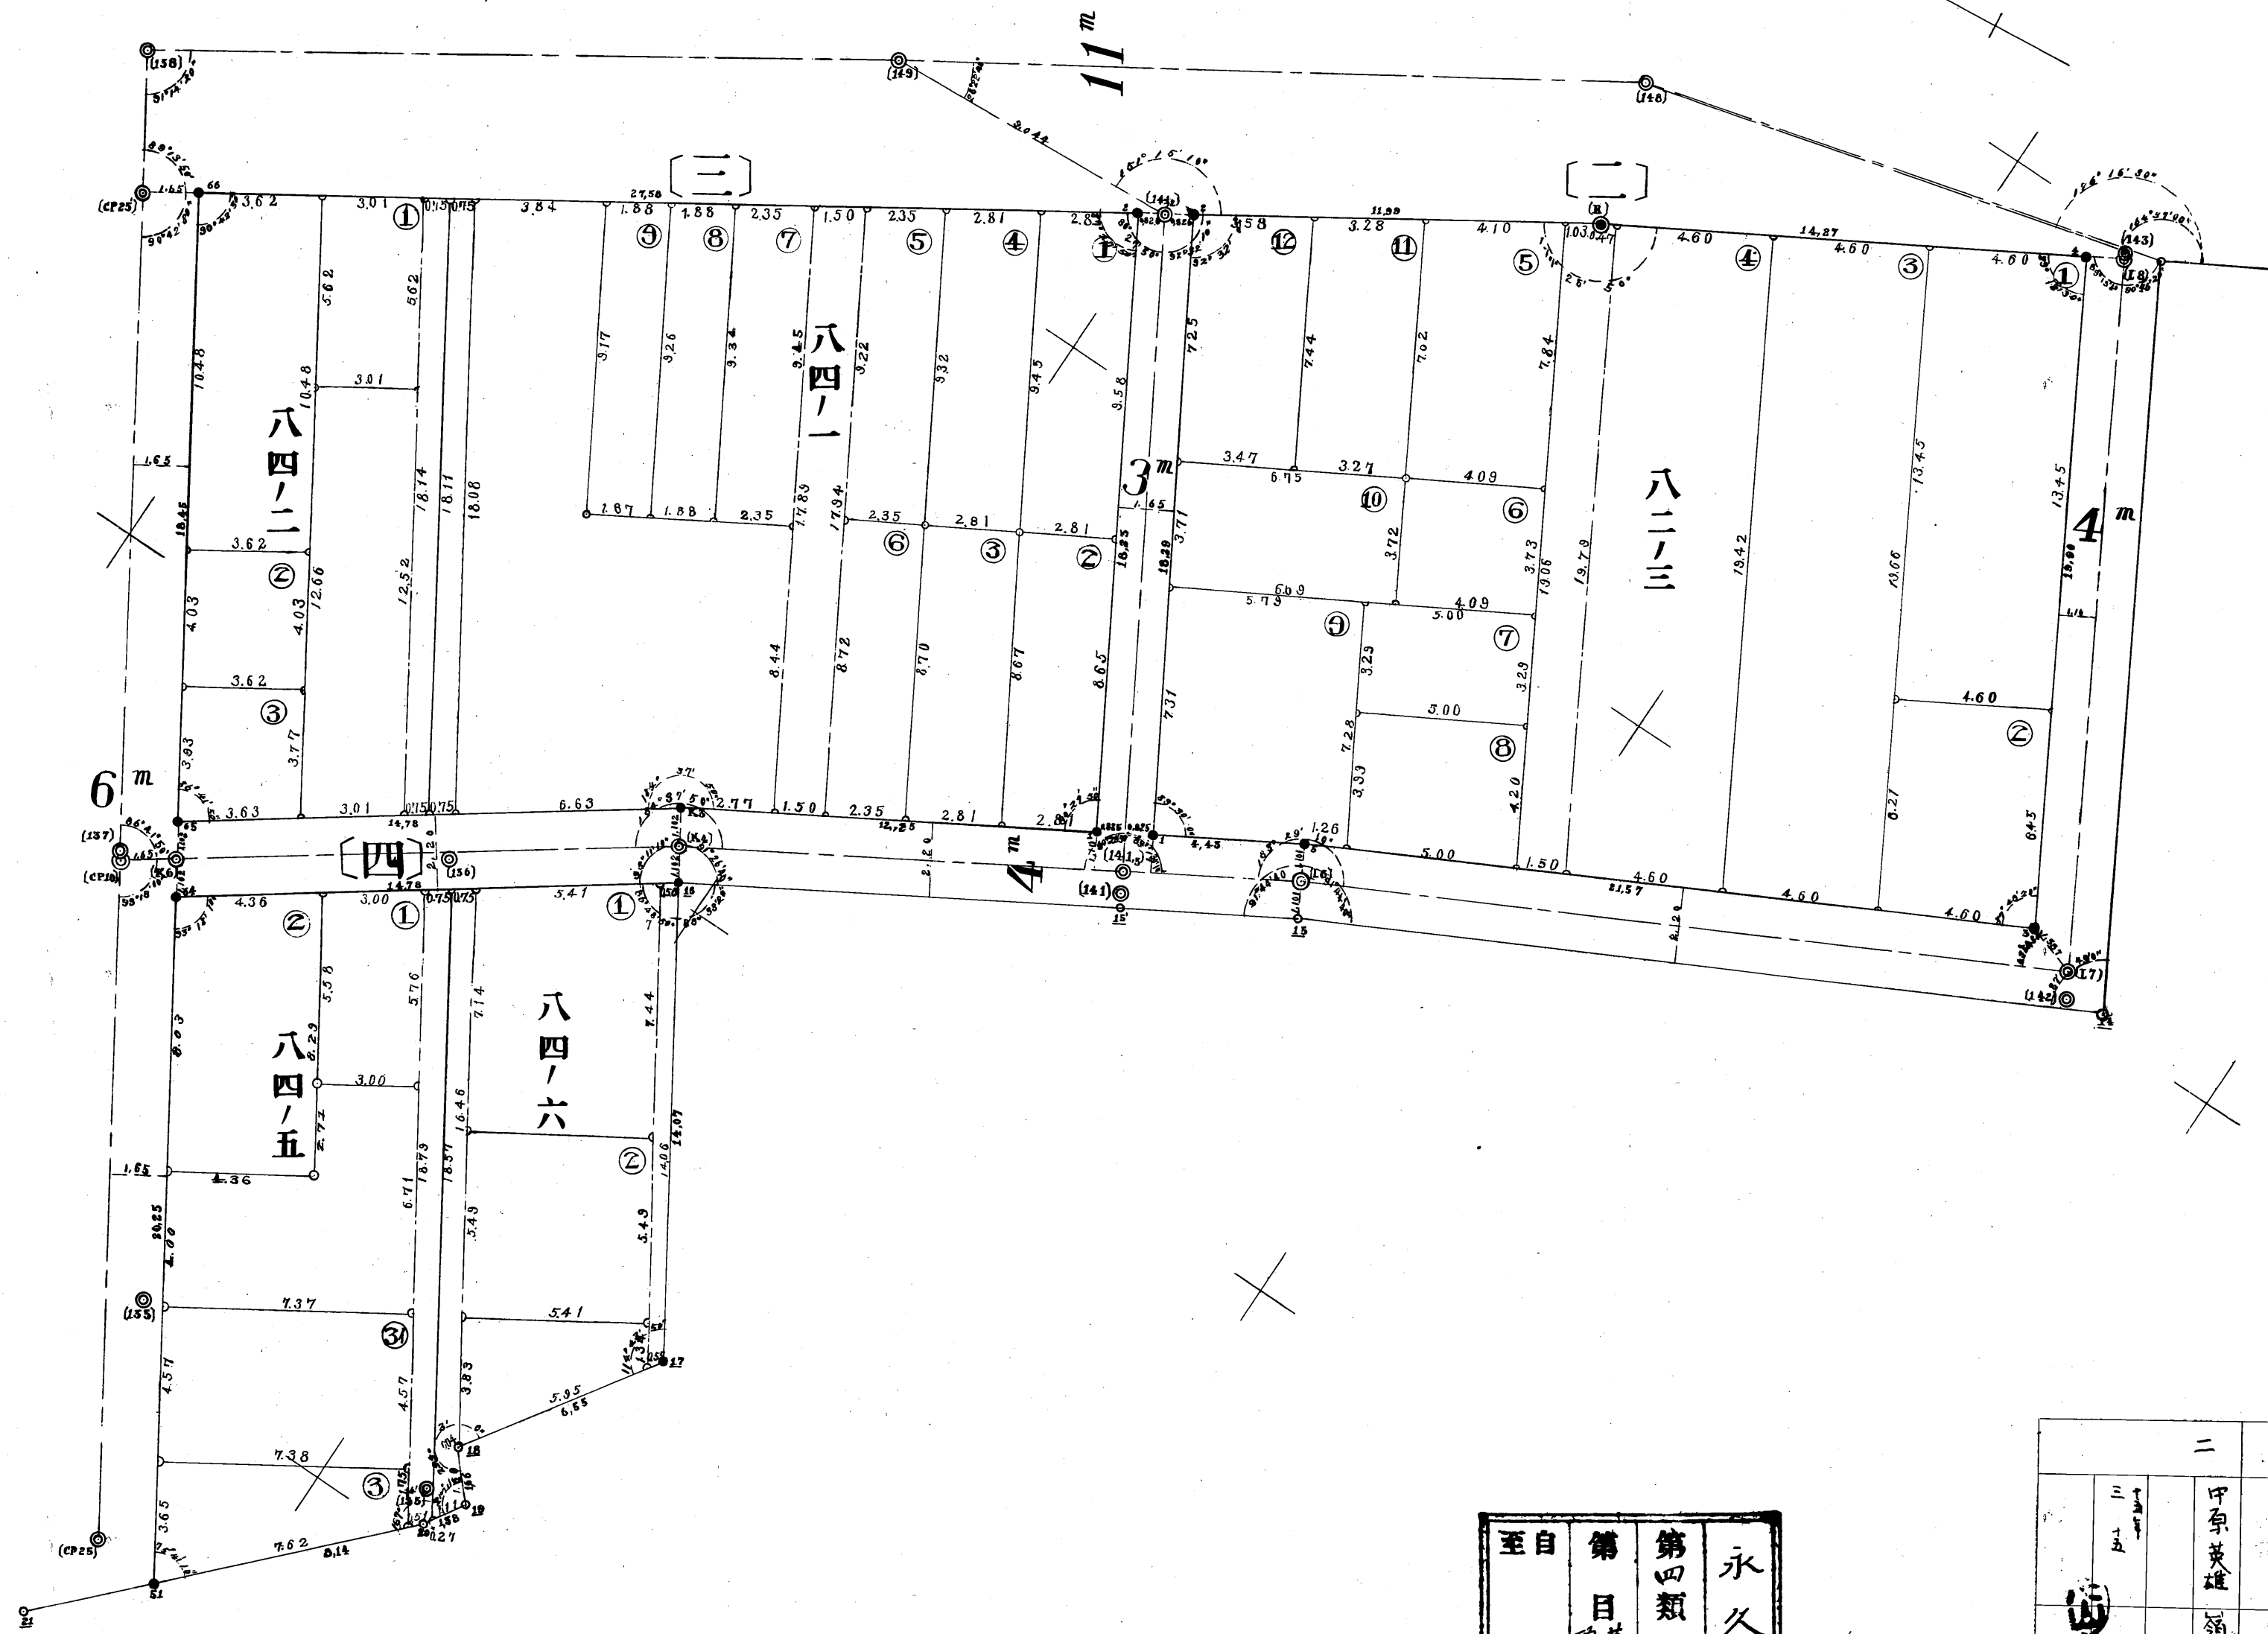


永久保存  
第四類整地  
第 目  
至自  
年 年  
月 月

二	中原英雄	領片	子
三			
五			

23-4


第一地區確定測圖第三號

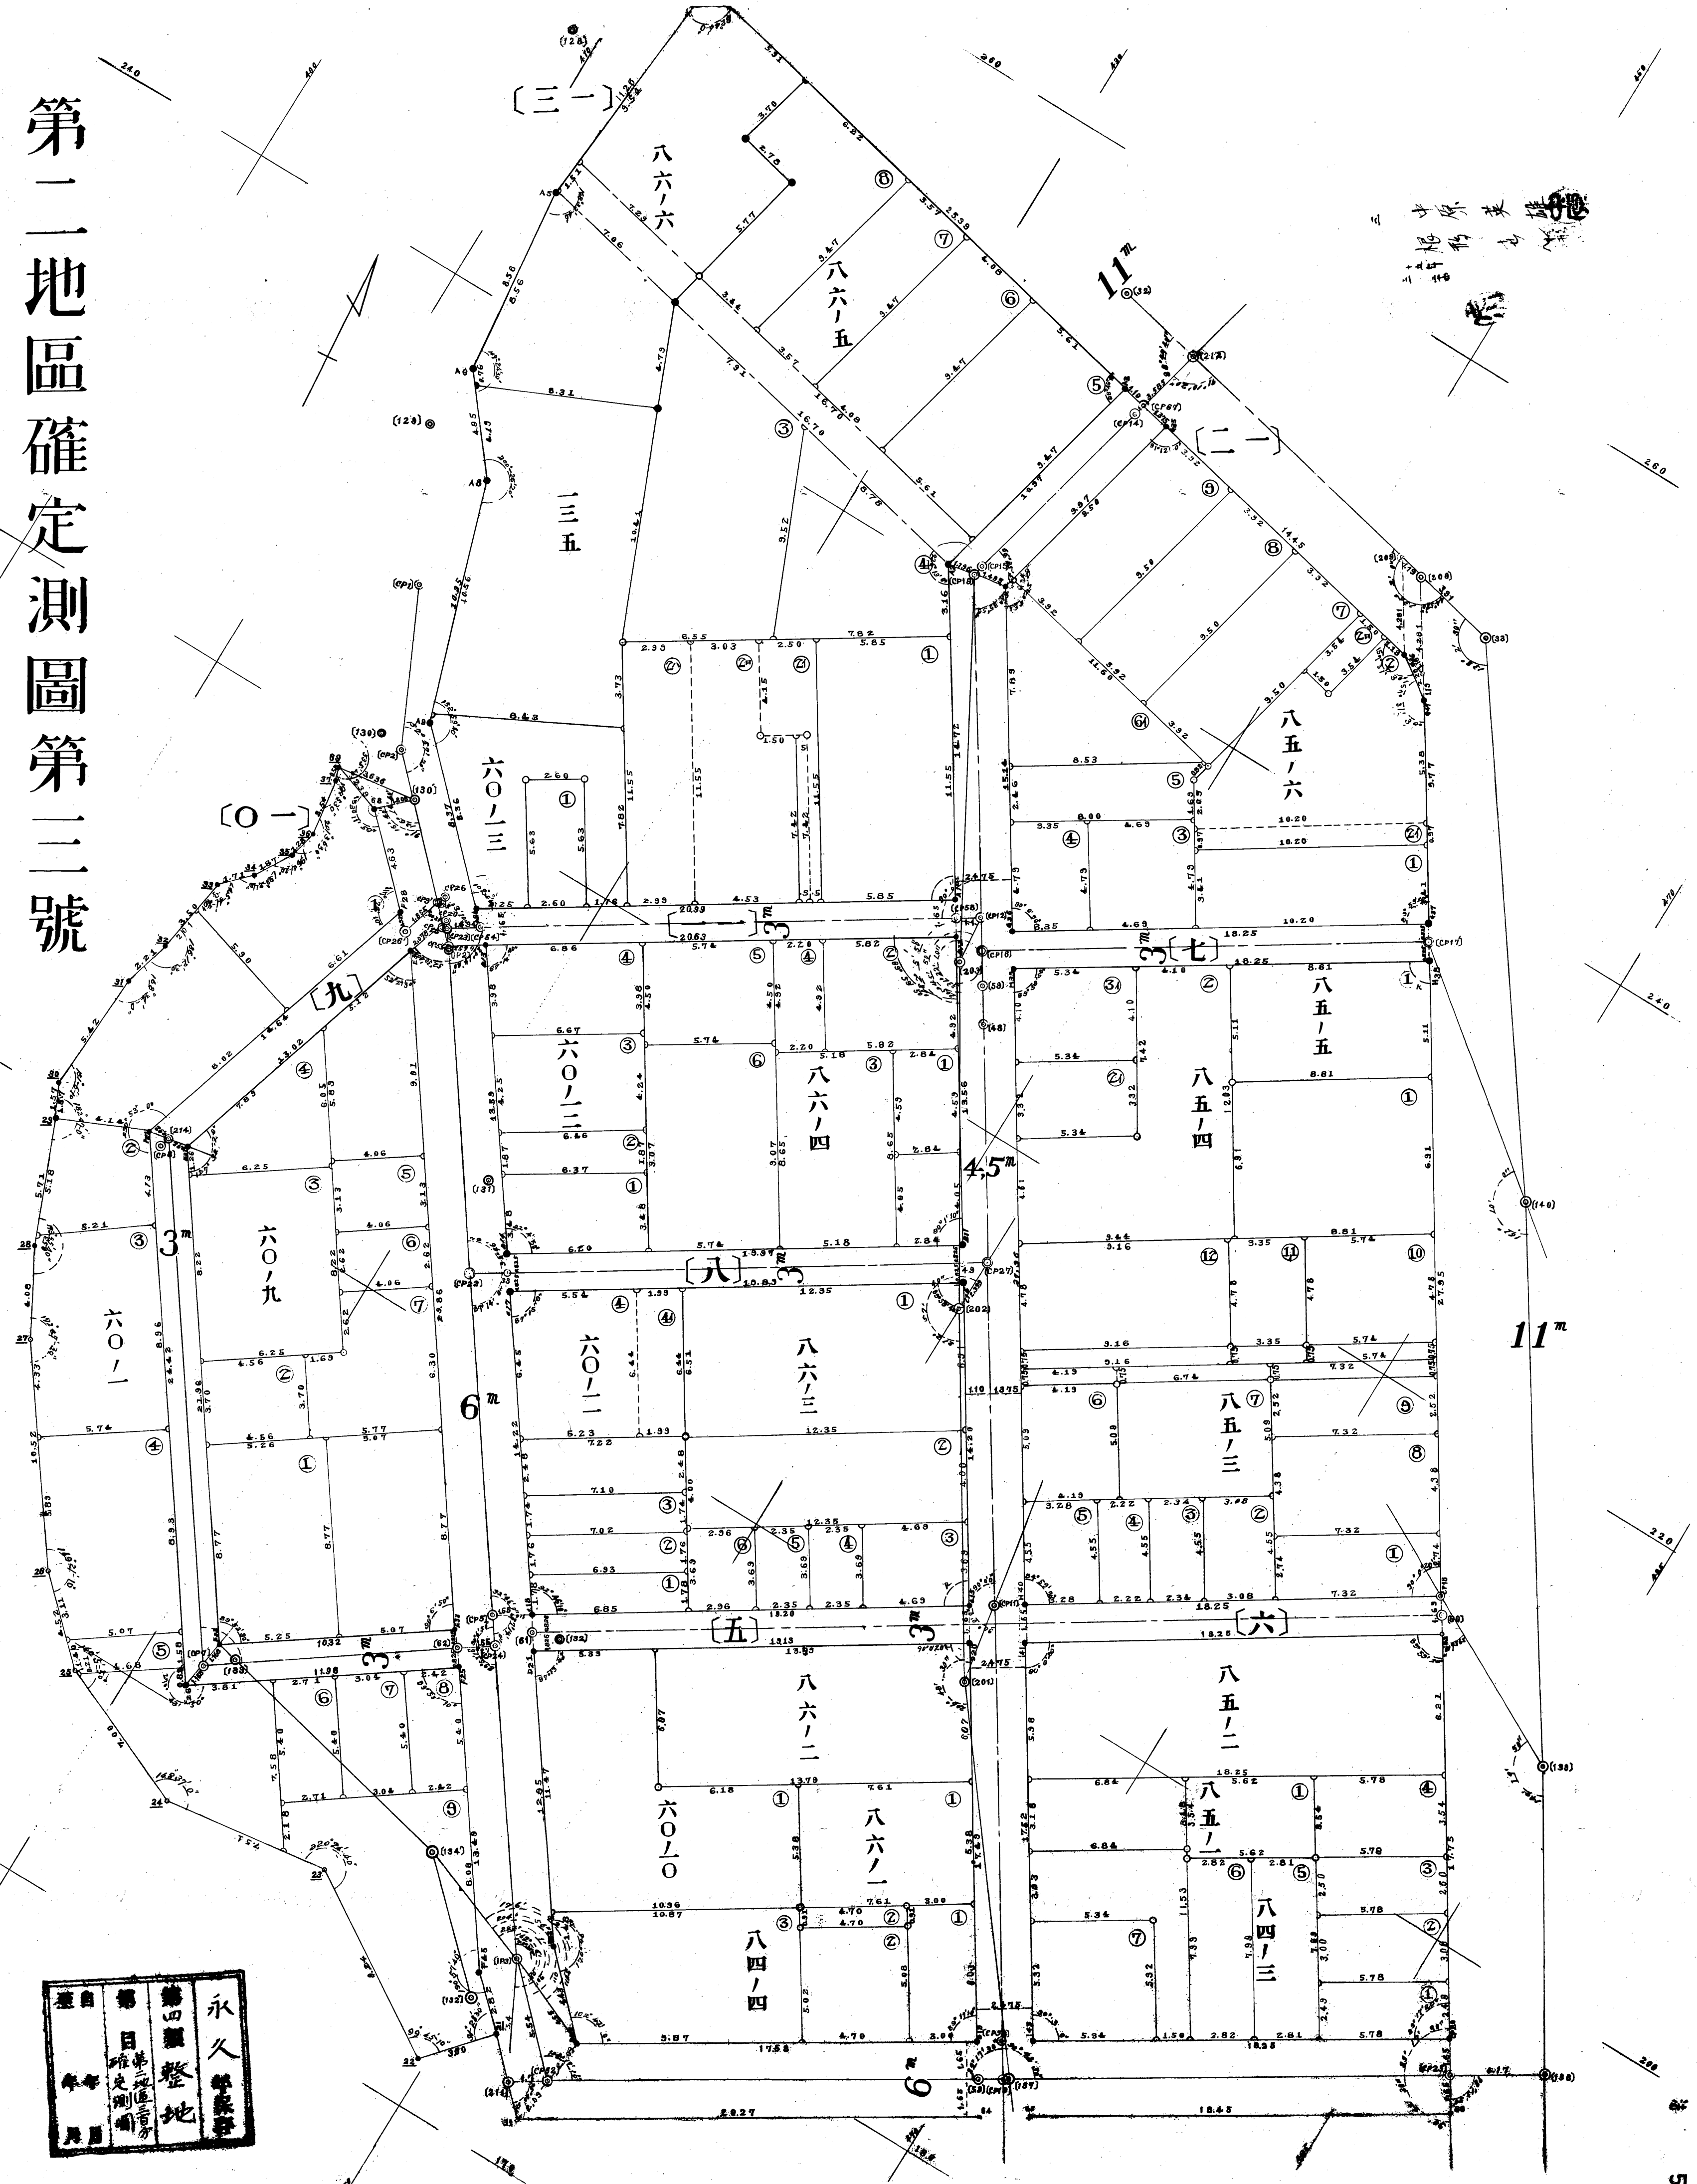

永久保存  
 第四圖整地  
 第三號  
 昭和  
 年  
 月


# 第二地區確定測圖第四號

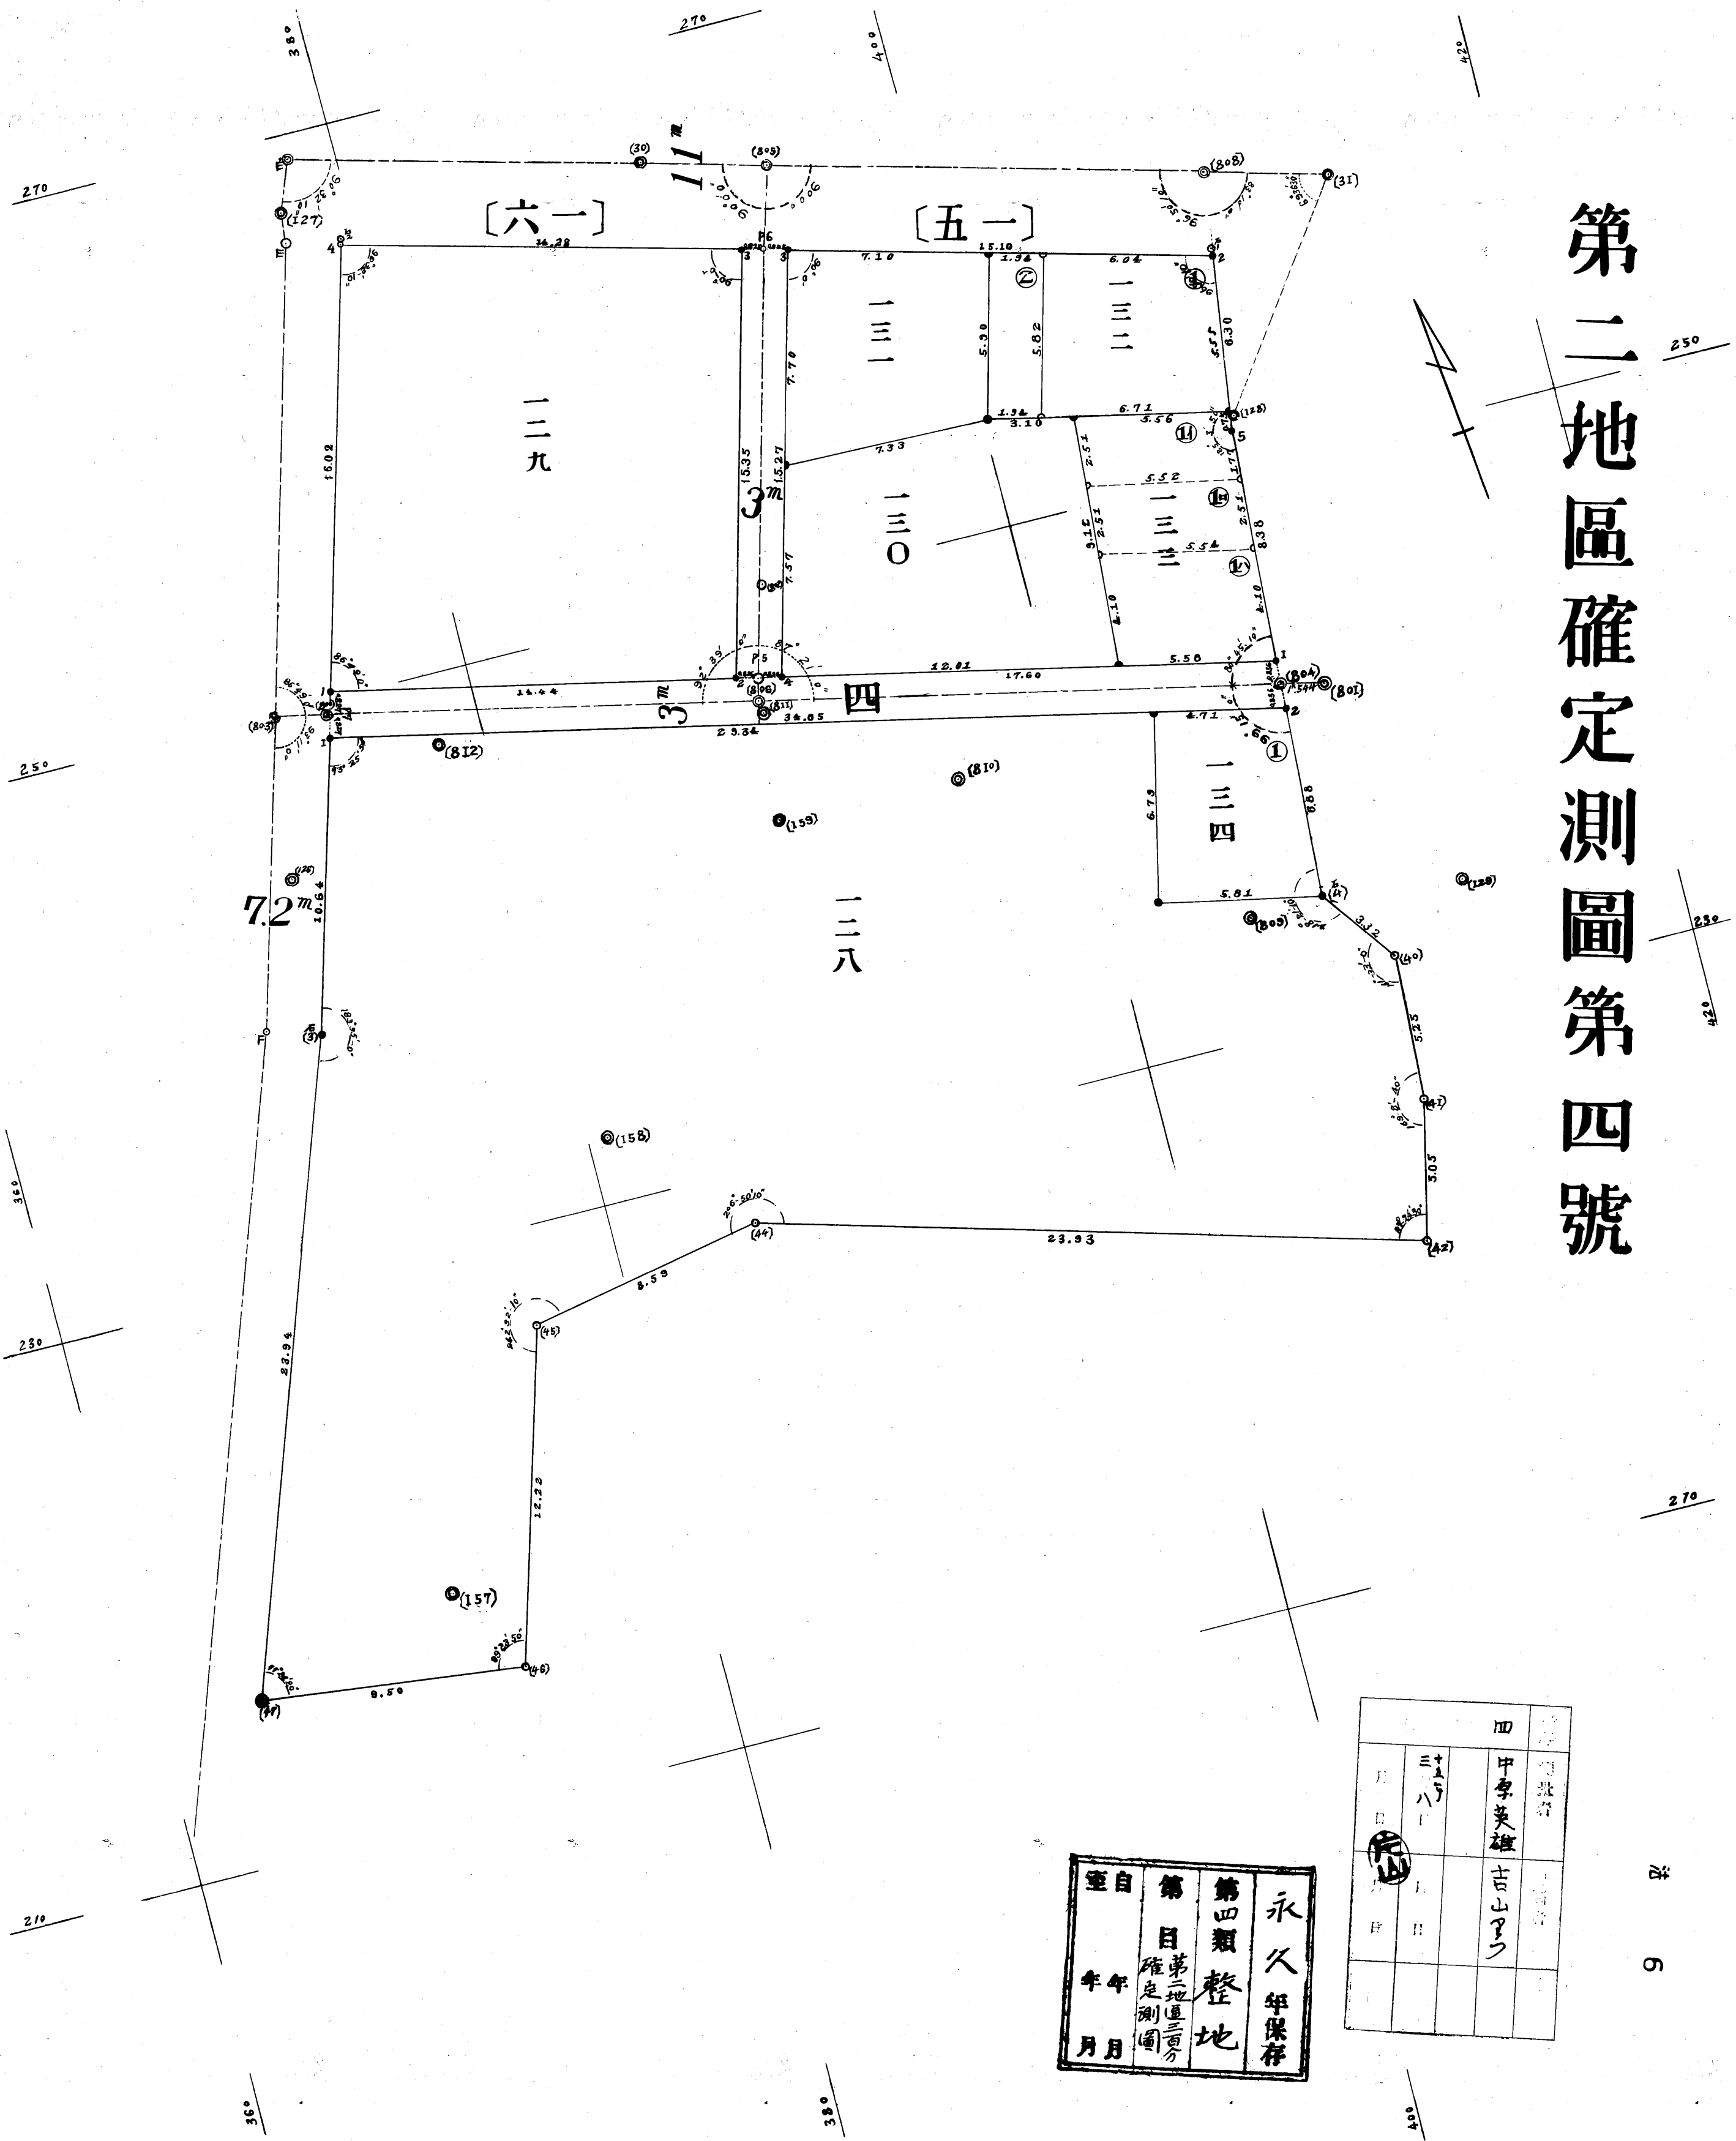

永久保存  
第四類整地  
確定測圖


空自  
年 年  
月 月

田	中野英雄	市山三三
三	ハ	
日		
日		

23-5

第二地區確定測圖第五號


永久保存	第四類整地	第二地區五分	第一目確定測圖	至自
				年 年
				月 月

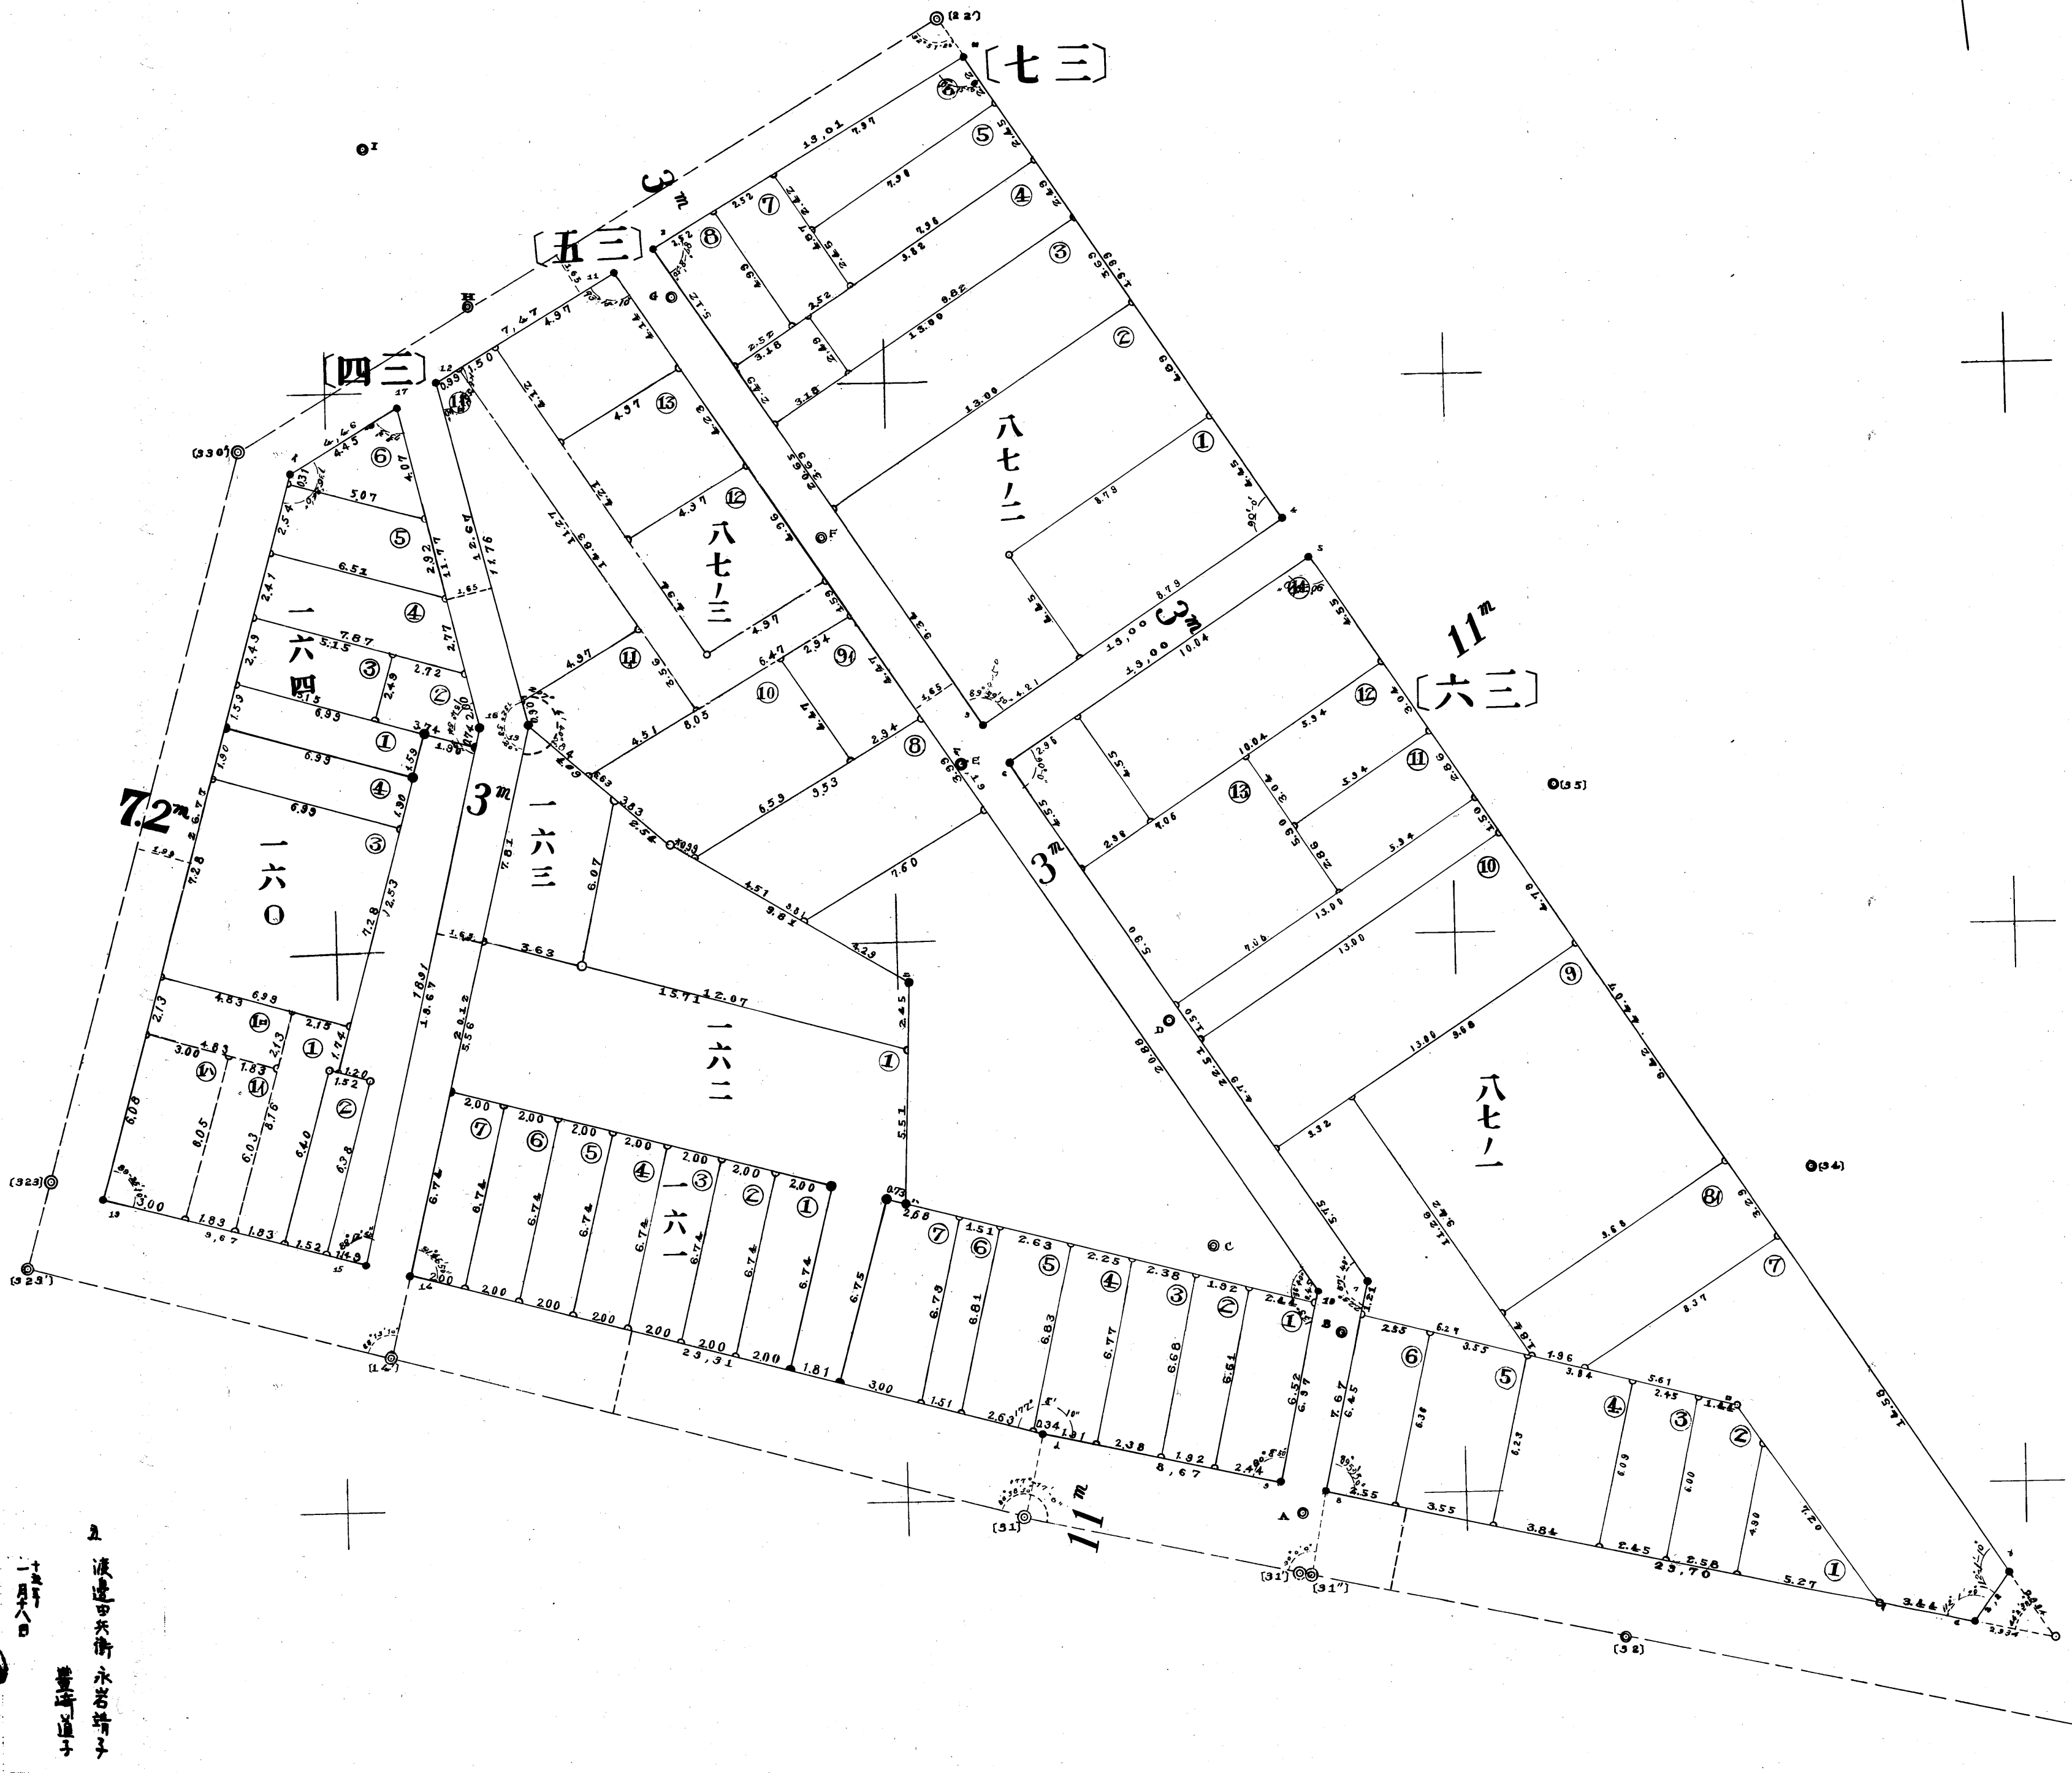

測量員  
 濱邊田矢街 永若子  
 豐海子

法 8

# 第二地區確測定圖第六號

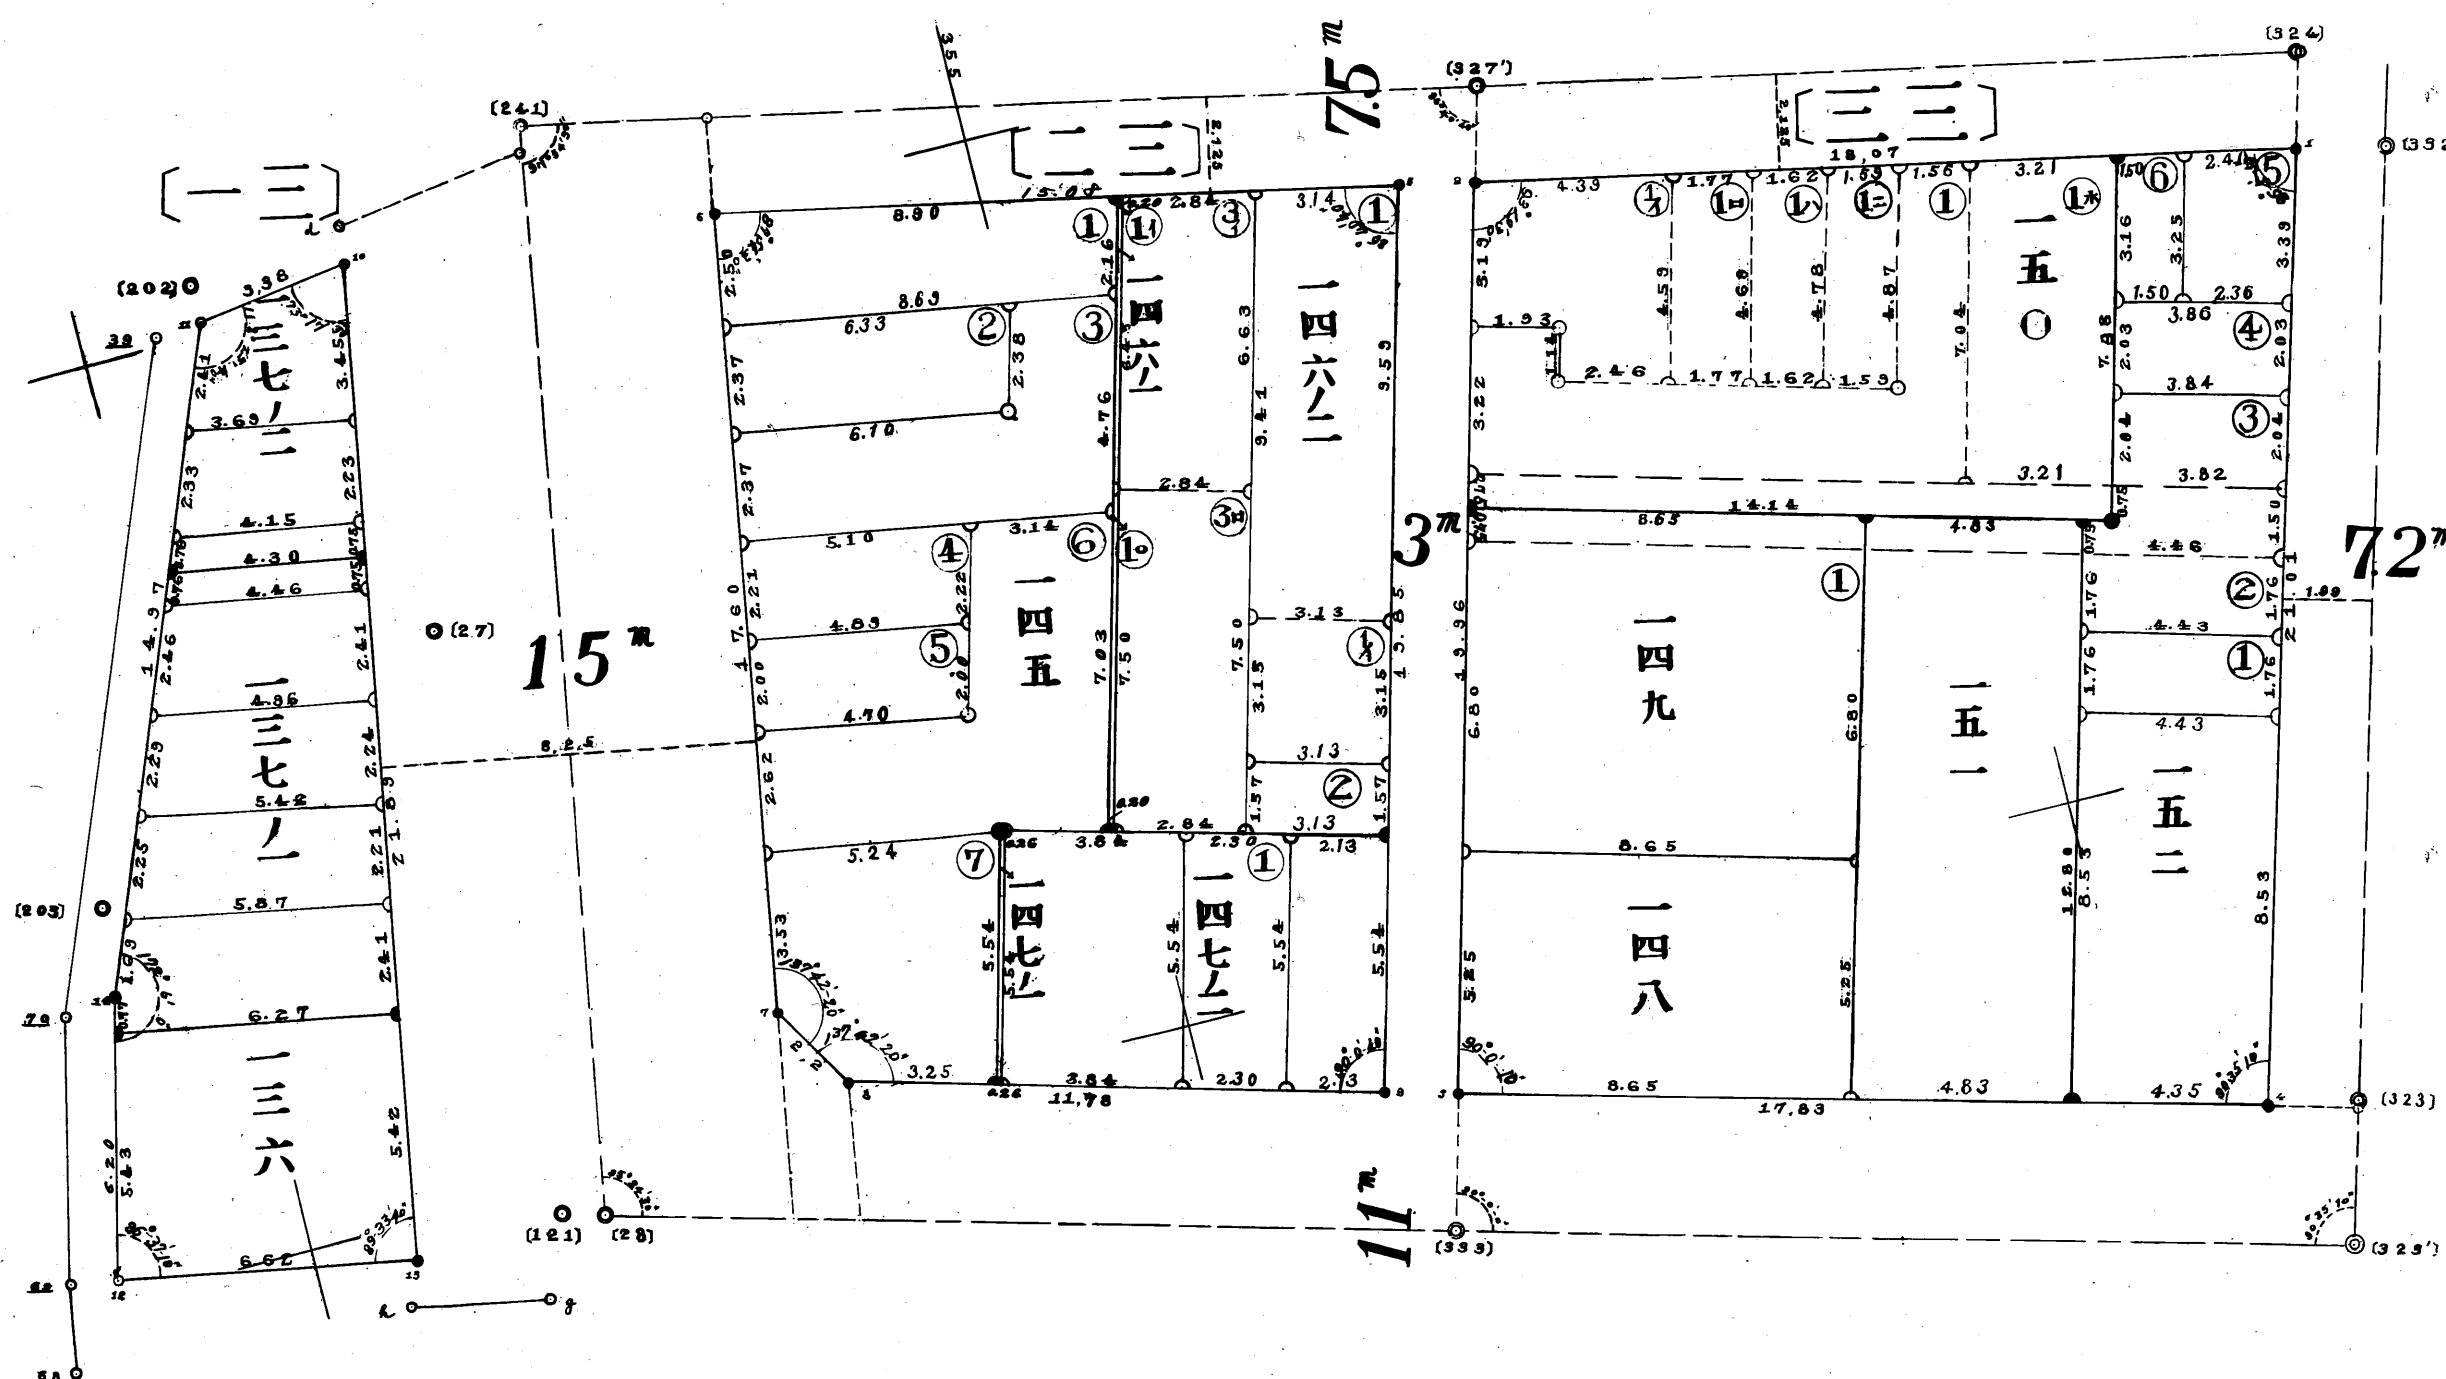

逕自	第四類	永久
年	整理地	年保存
月	第一地區三分	
	確測定圖	

第六號  
第一區  
正  
永  
岩  
靖  
子




# 號七第圖測定確區地二第

至自 第四類 永久保存  
 年 確 地 區 三 百 分  
 月 定 測 圖



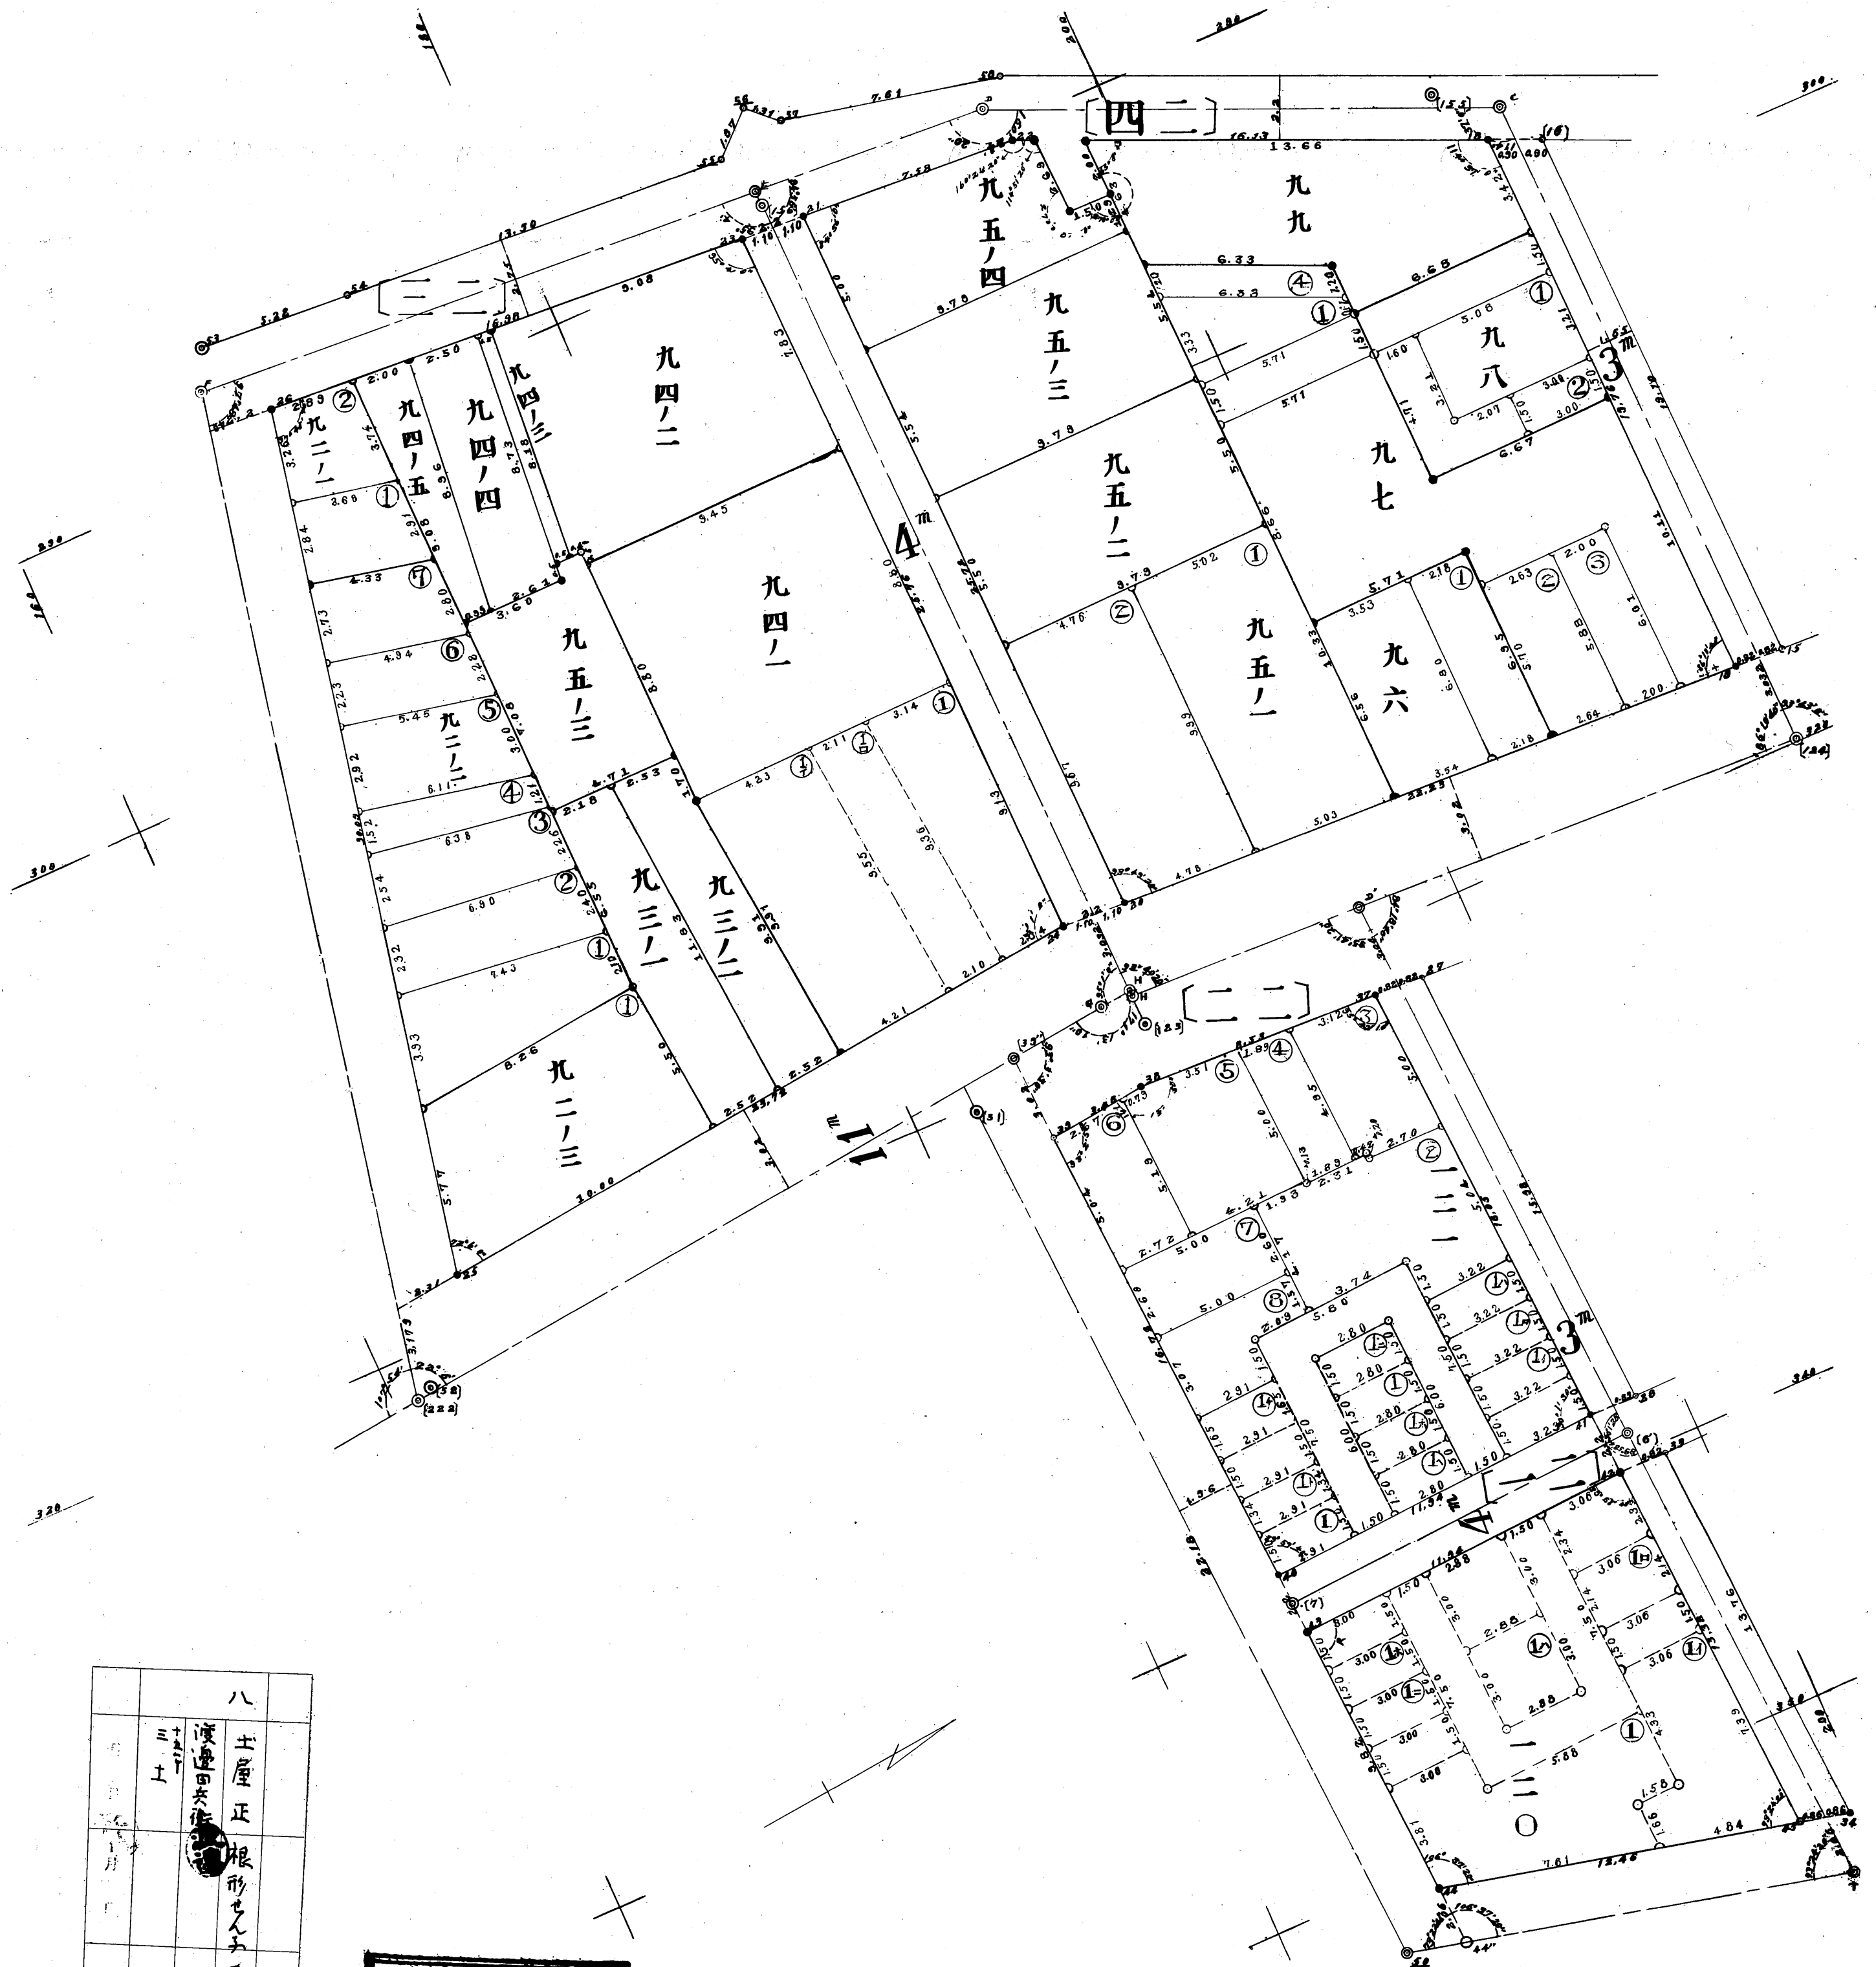八	土	屋	正	根	形	丈	子	取

永久保存  
第四類整地  
第一目  
第一區三區分  
確定測圖  
至自  
年 年  
月 月

第二區地確測定圖第八號

23-9


# 號九第圖測定確區地二第

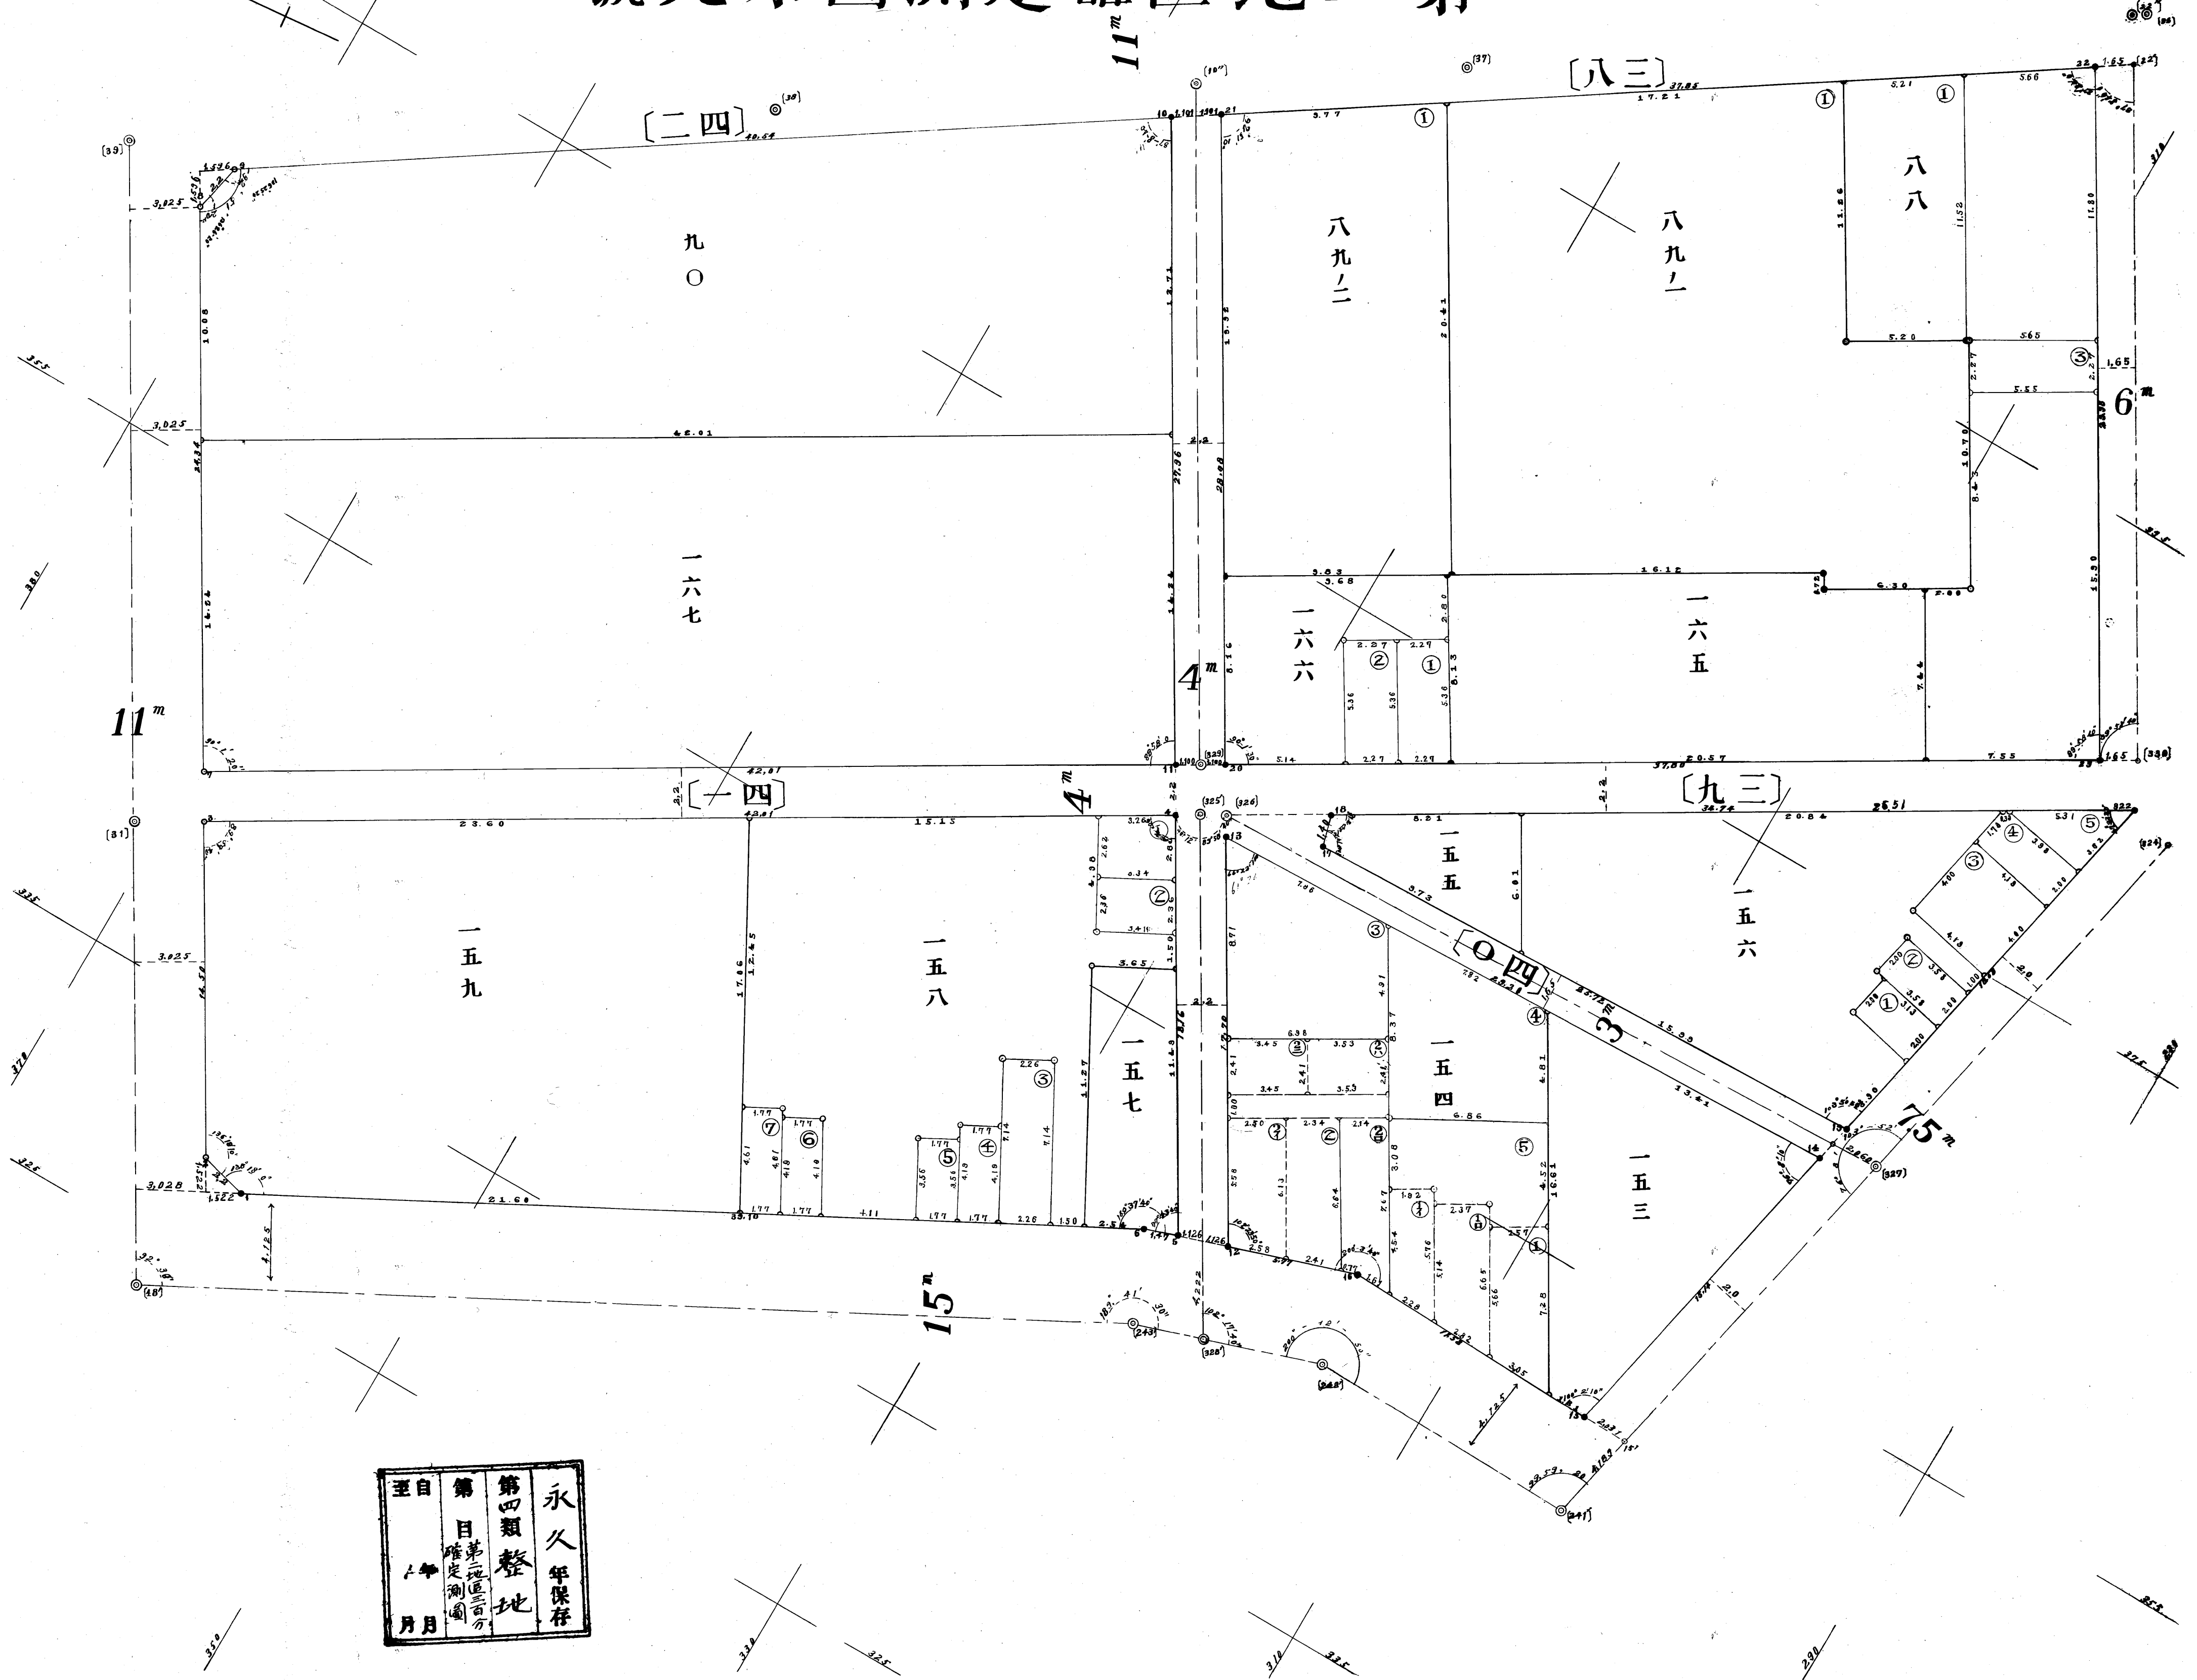

至自	第	第	永
年	目	四	久
月	第	類	年
	地	整	保
	區	地	存
	確		
	定		
	測		
	圖		

第二地區確定測圖第十號


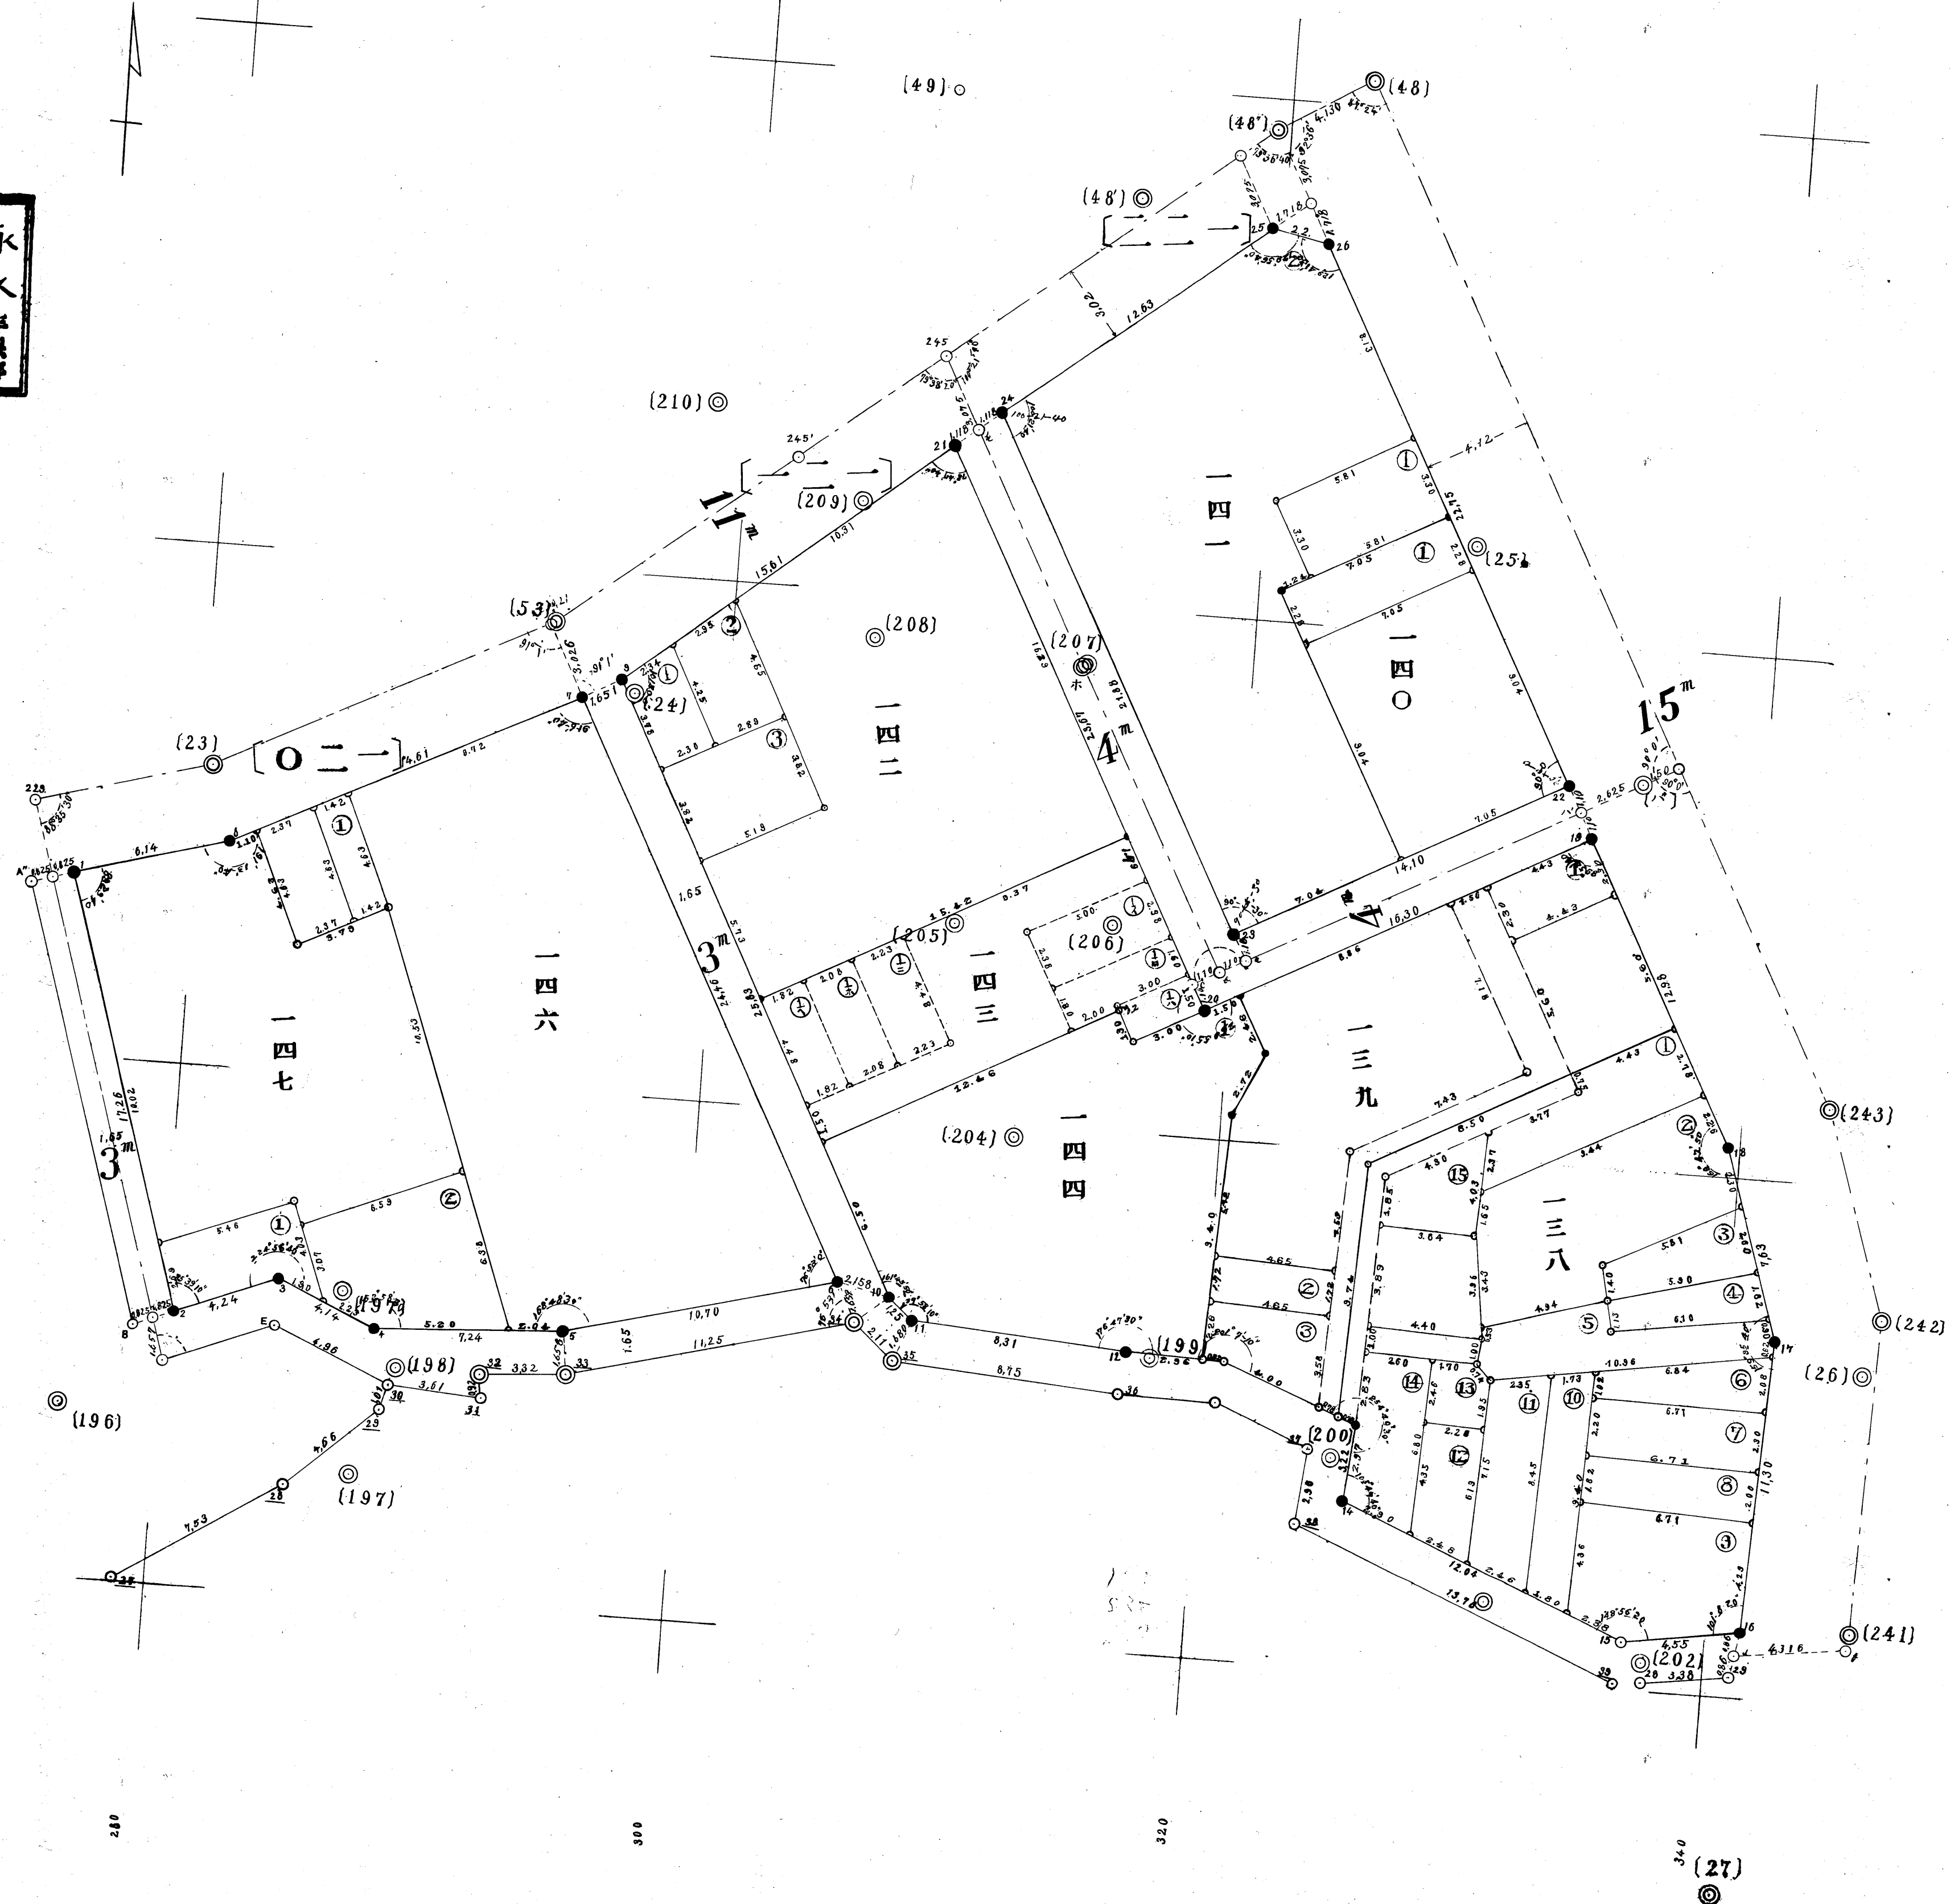

360

280

300

320

340

340

360

340

320

300

(22)

320

(193)

(195)

300

(196)

(197)

(198)

(227)


(228)

(229)

(230)

(27)



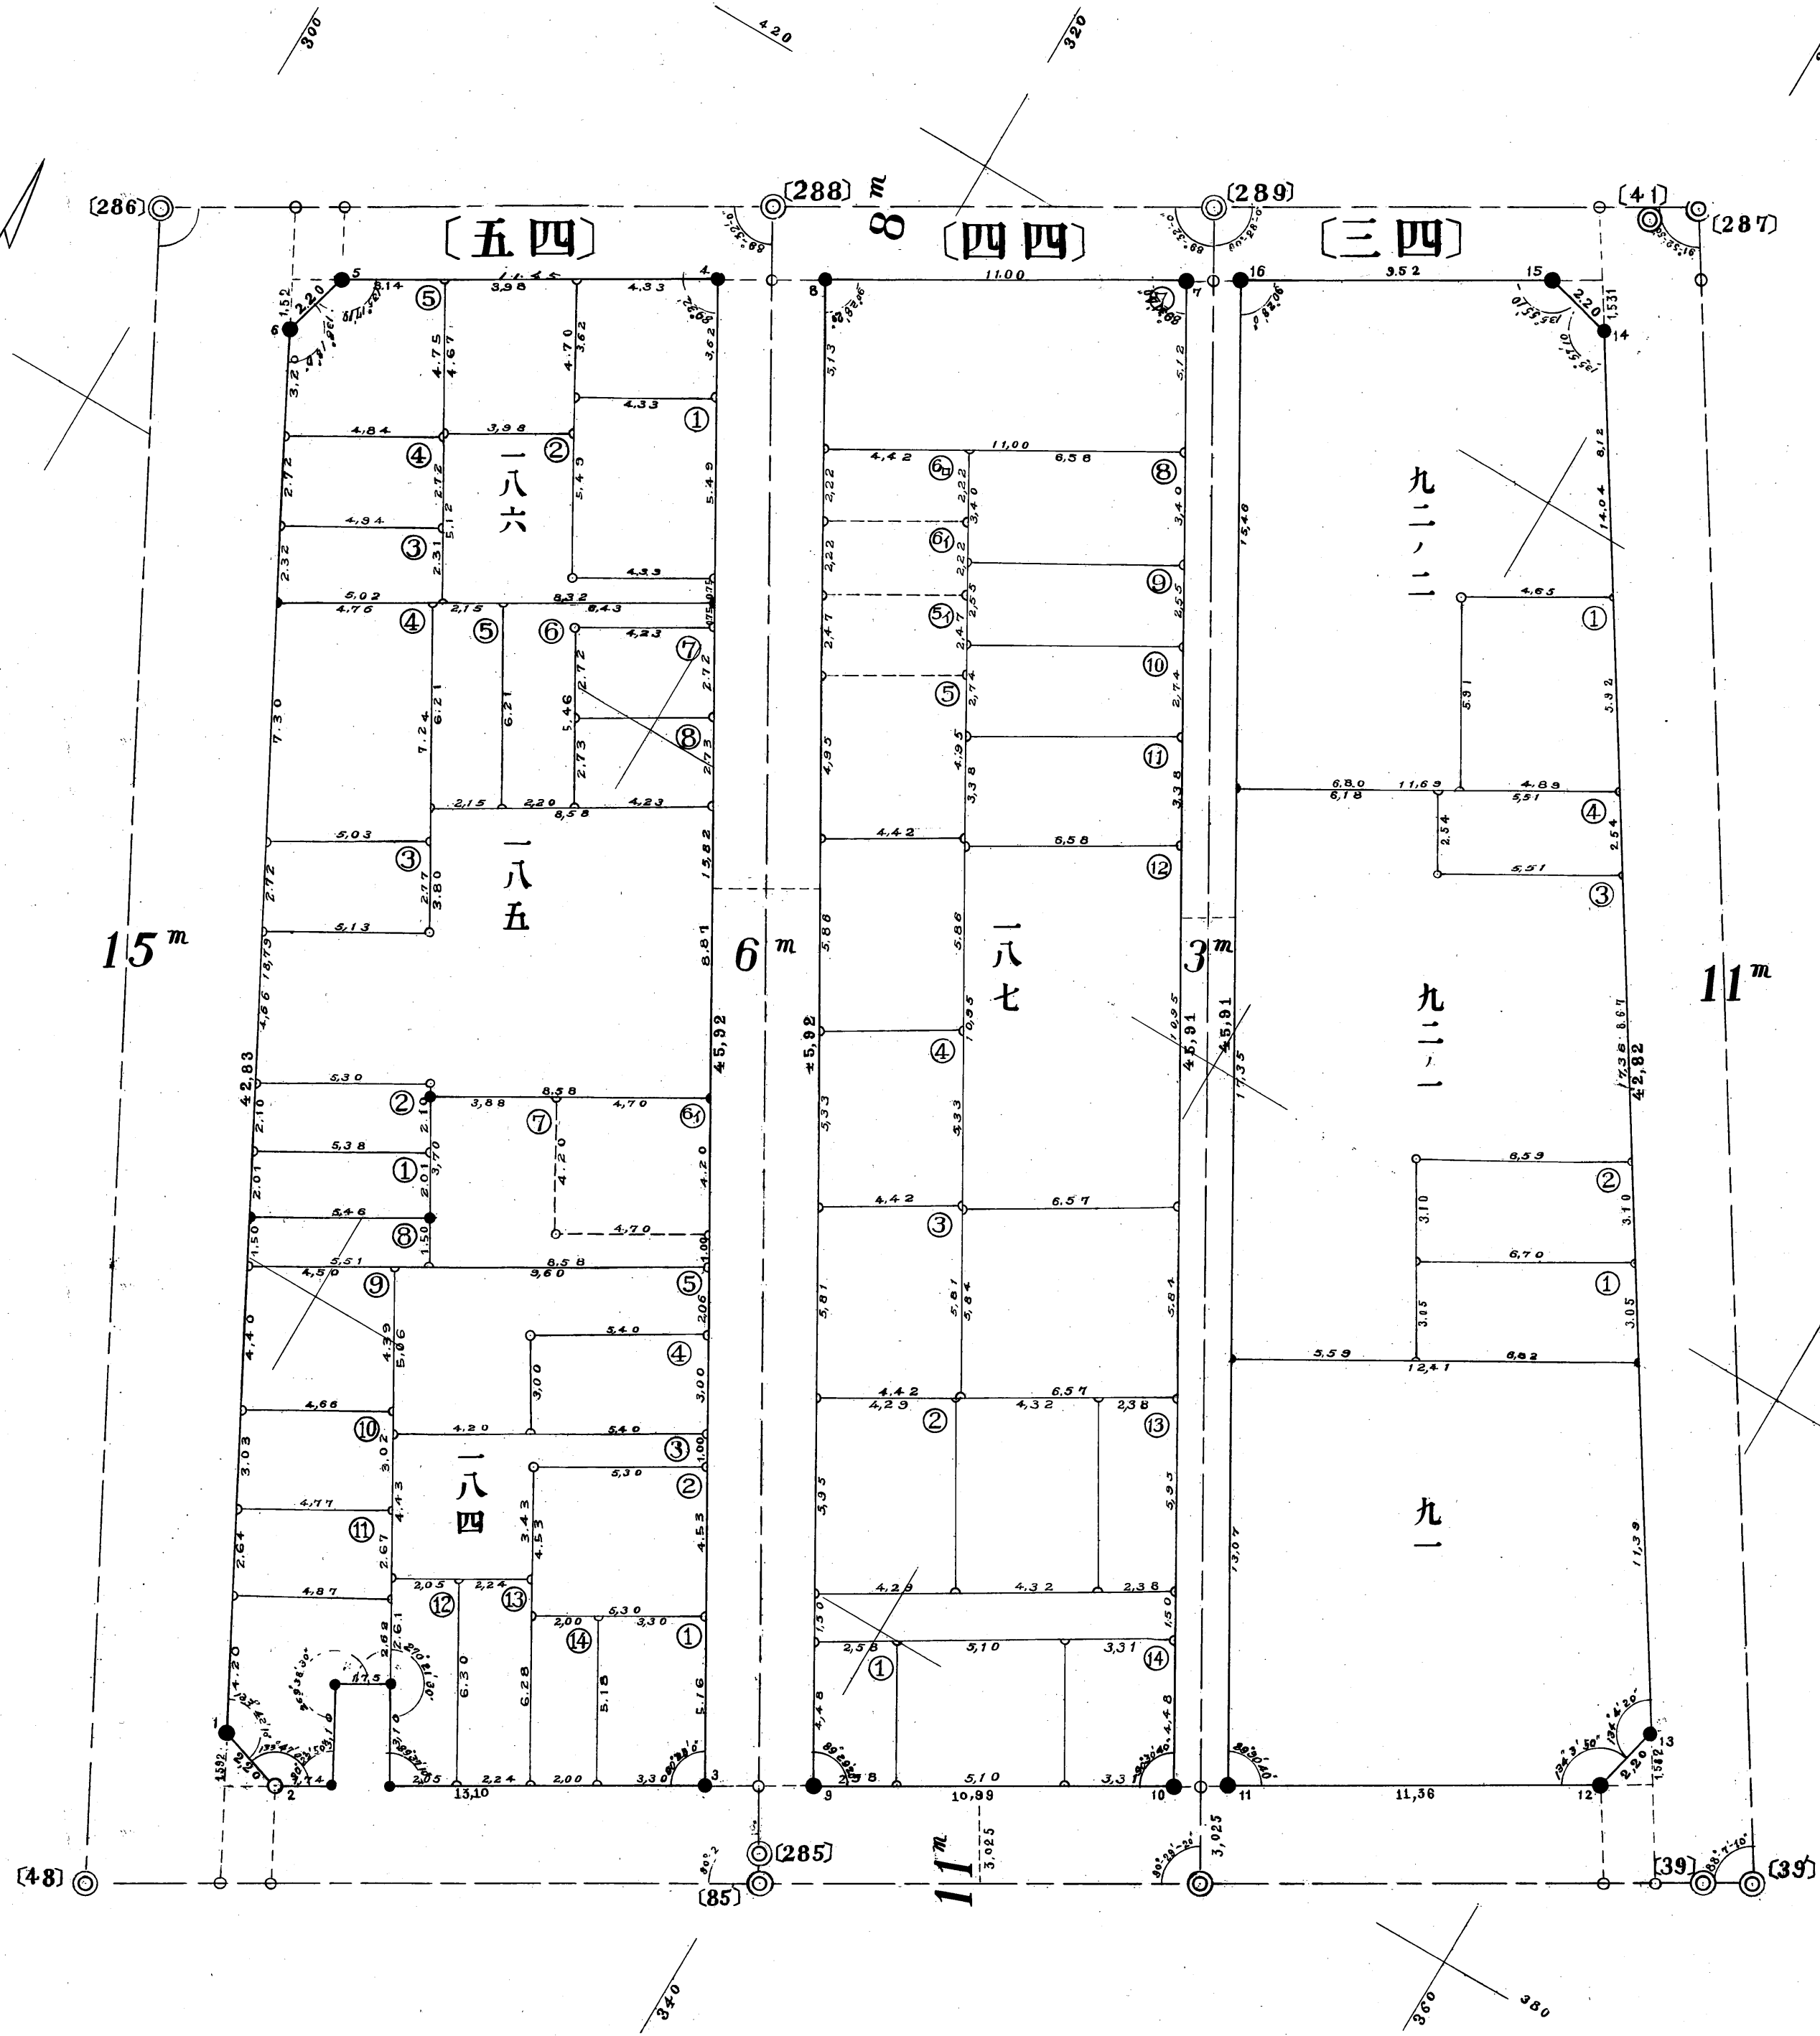


第二地區確定測圖第十一號

至白	第	第	永
年	目	四	久
月	確	圖	年
	定	整	保
	測	地	存
	圖	分	

23-13


第二地區確定測圖第十一號

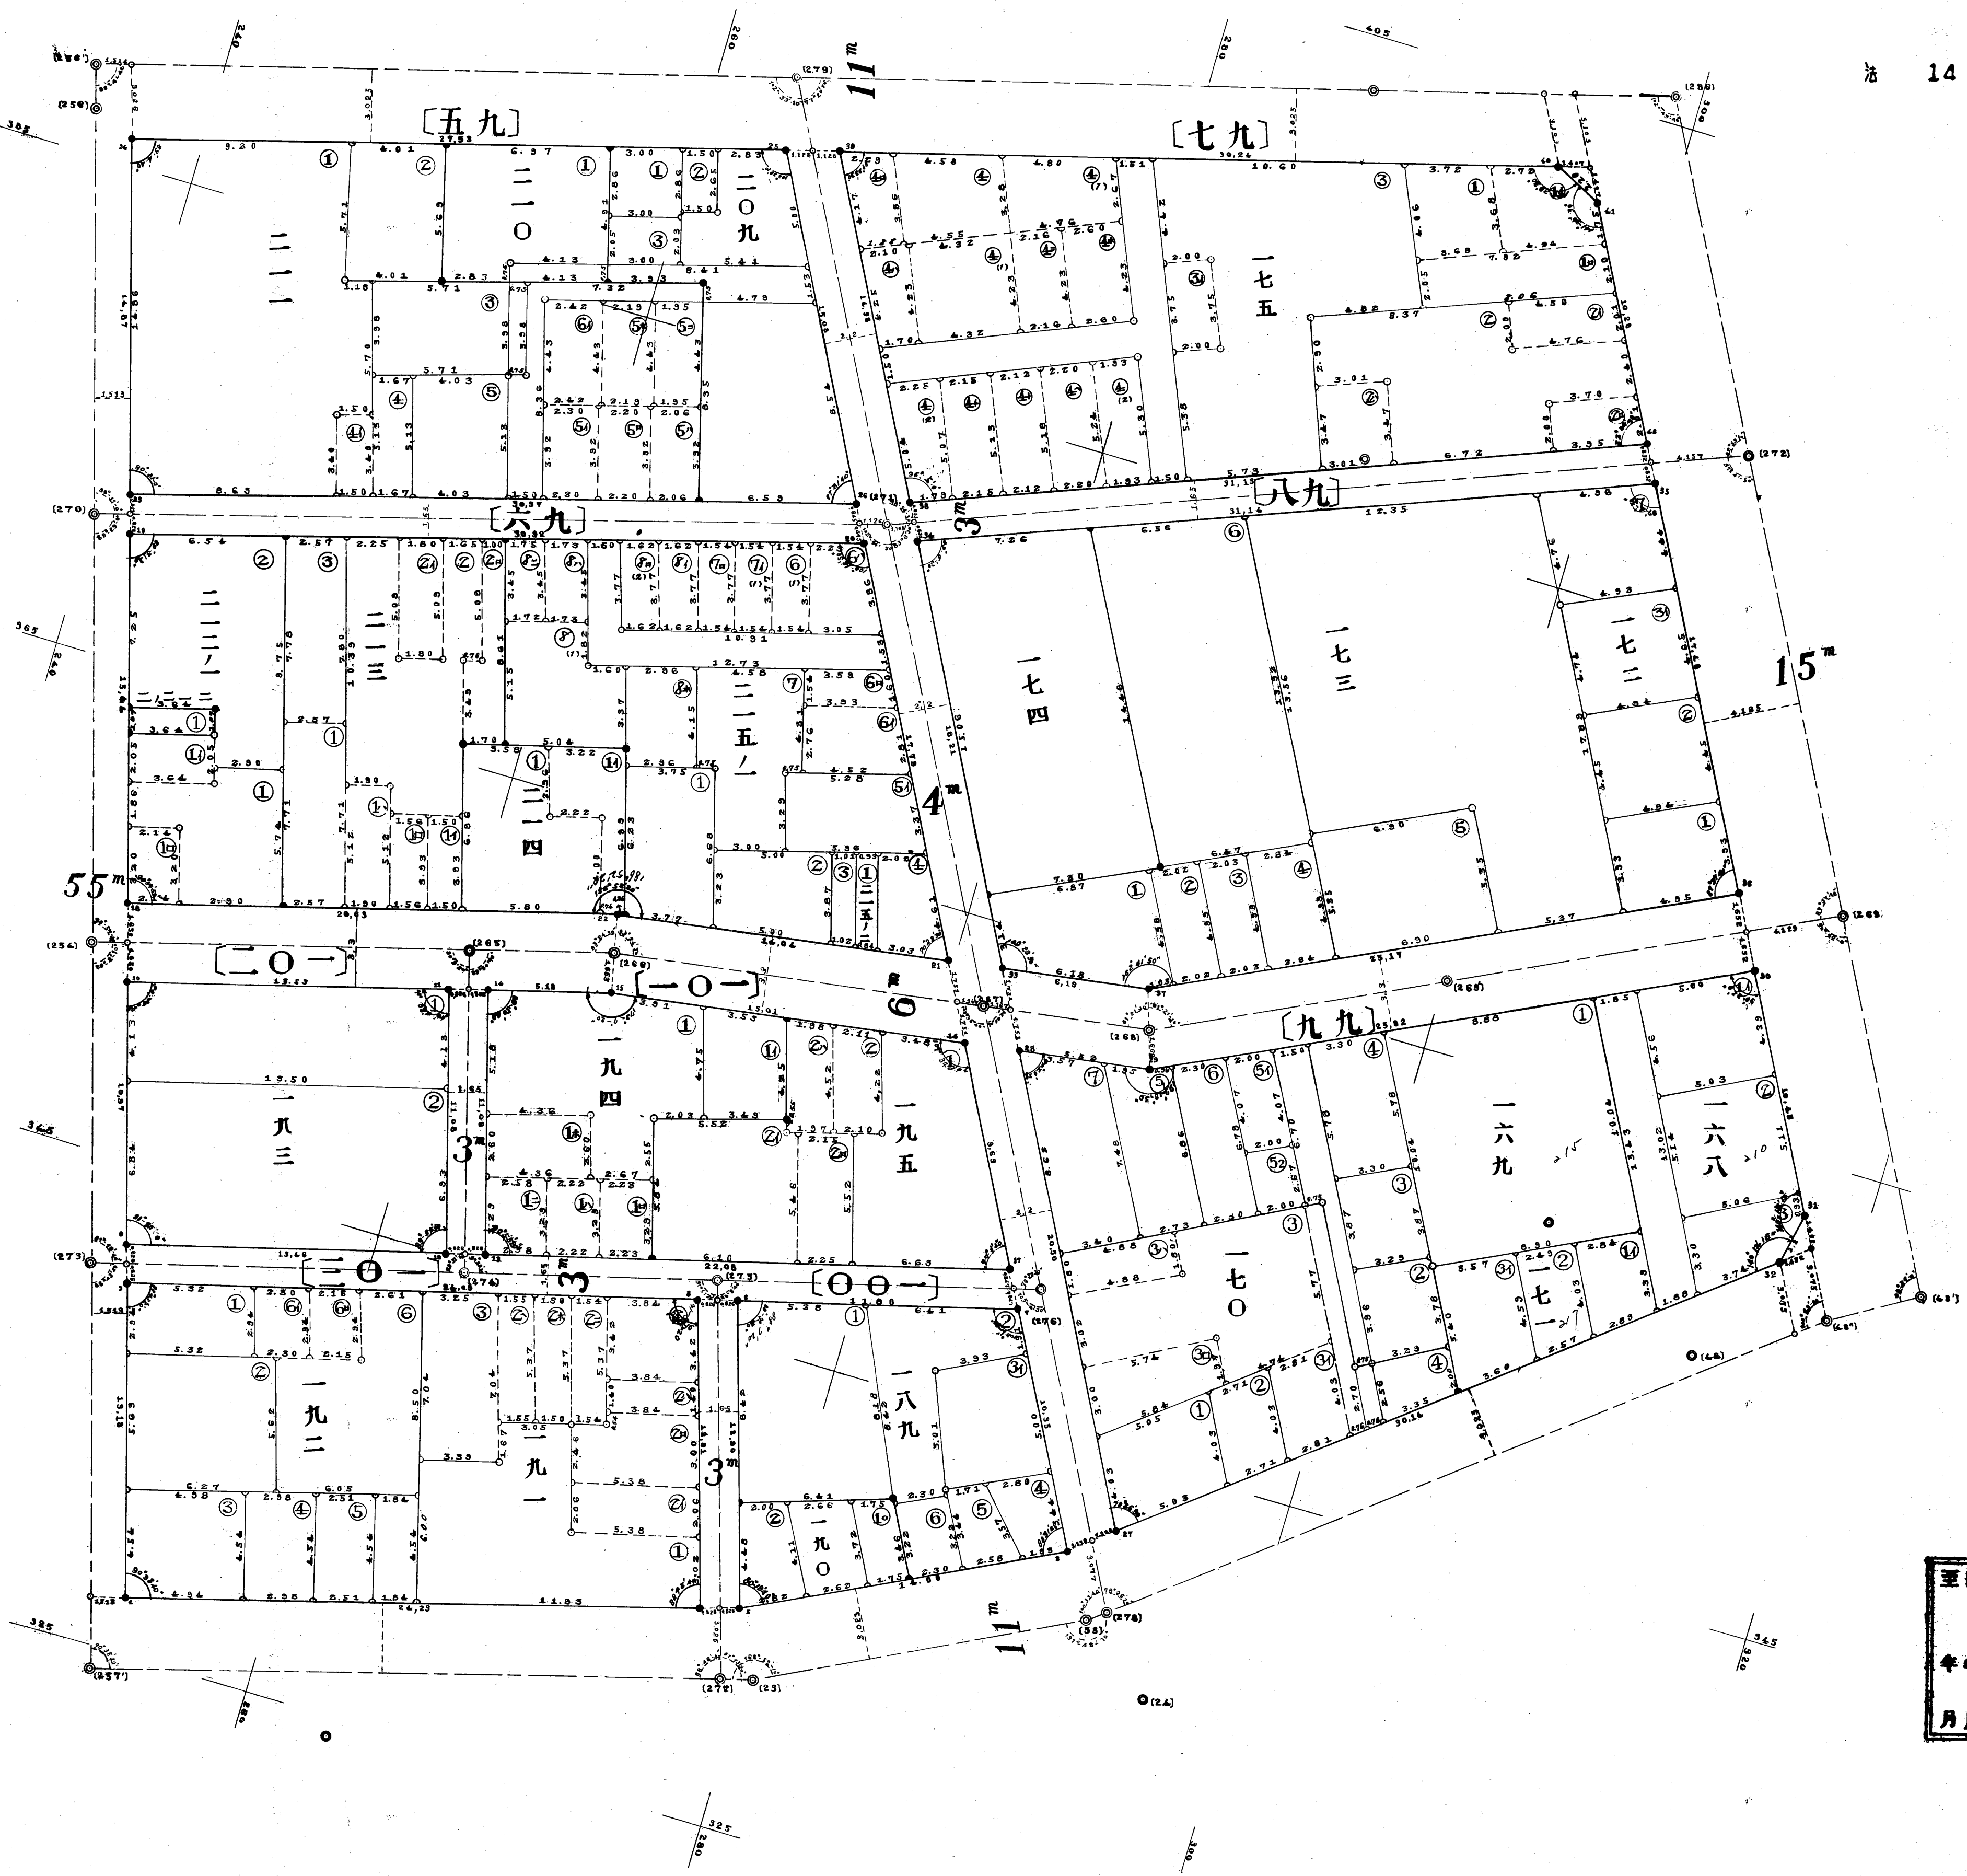

至自	第	第	永
年	目	四	久
月	年	類	年
	月	地	保
		區	存
		確	
		定	
		測	
		圖	



# 第二地區區確定圖第三十號

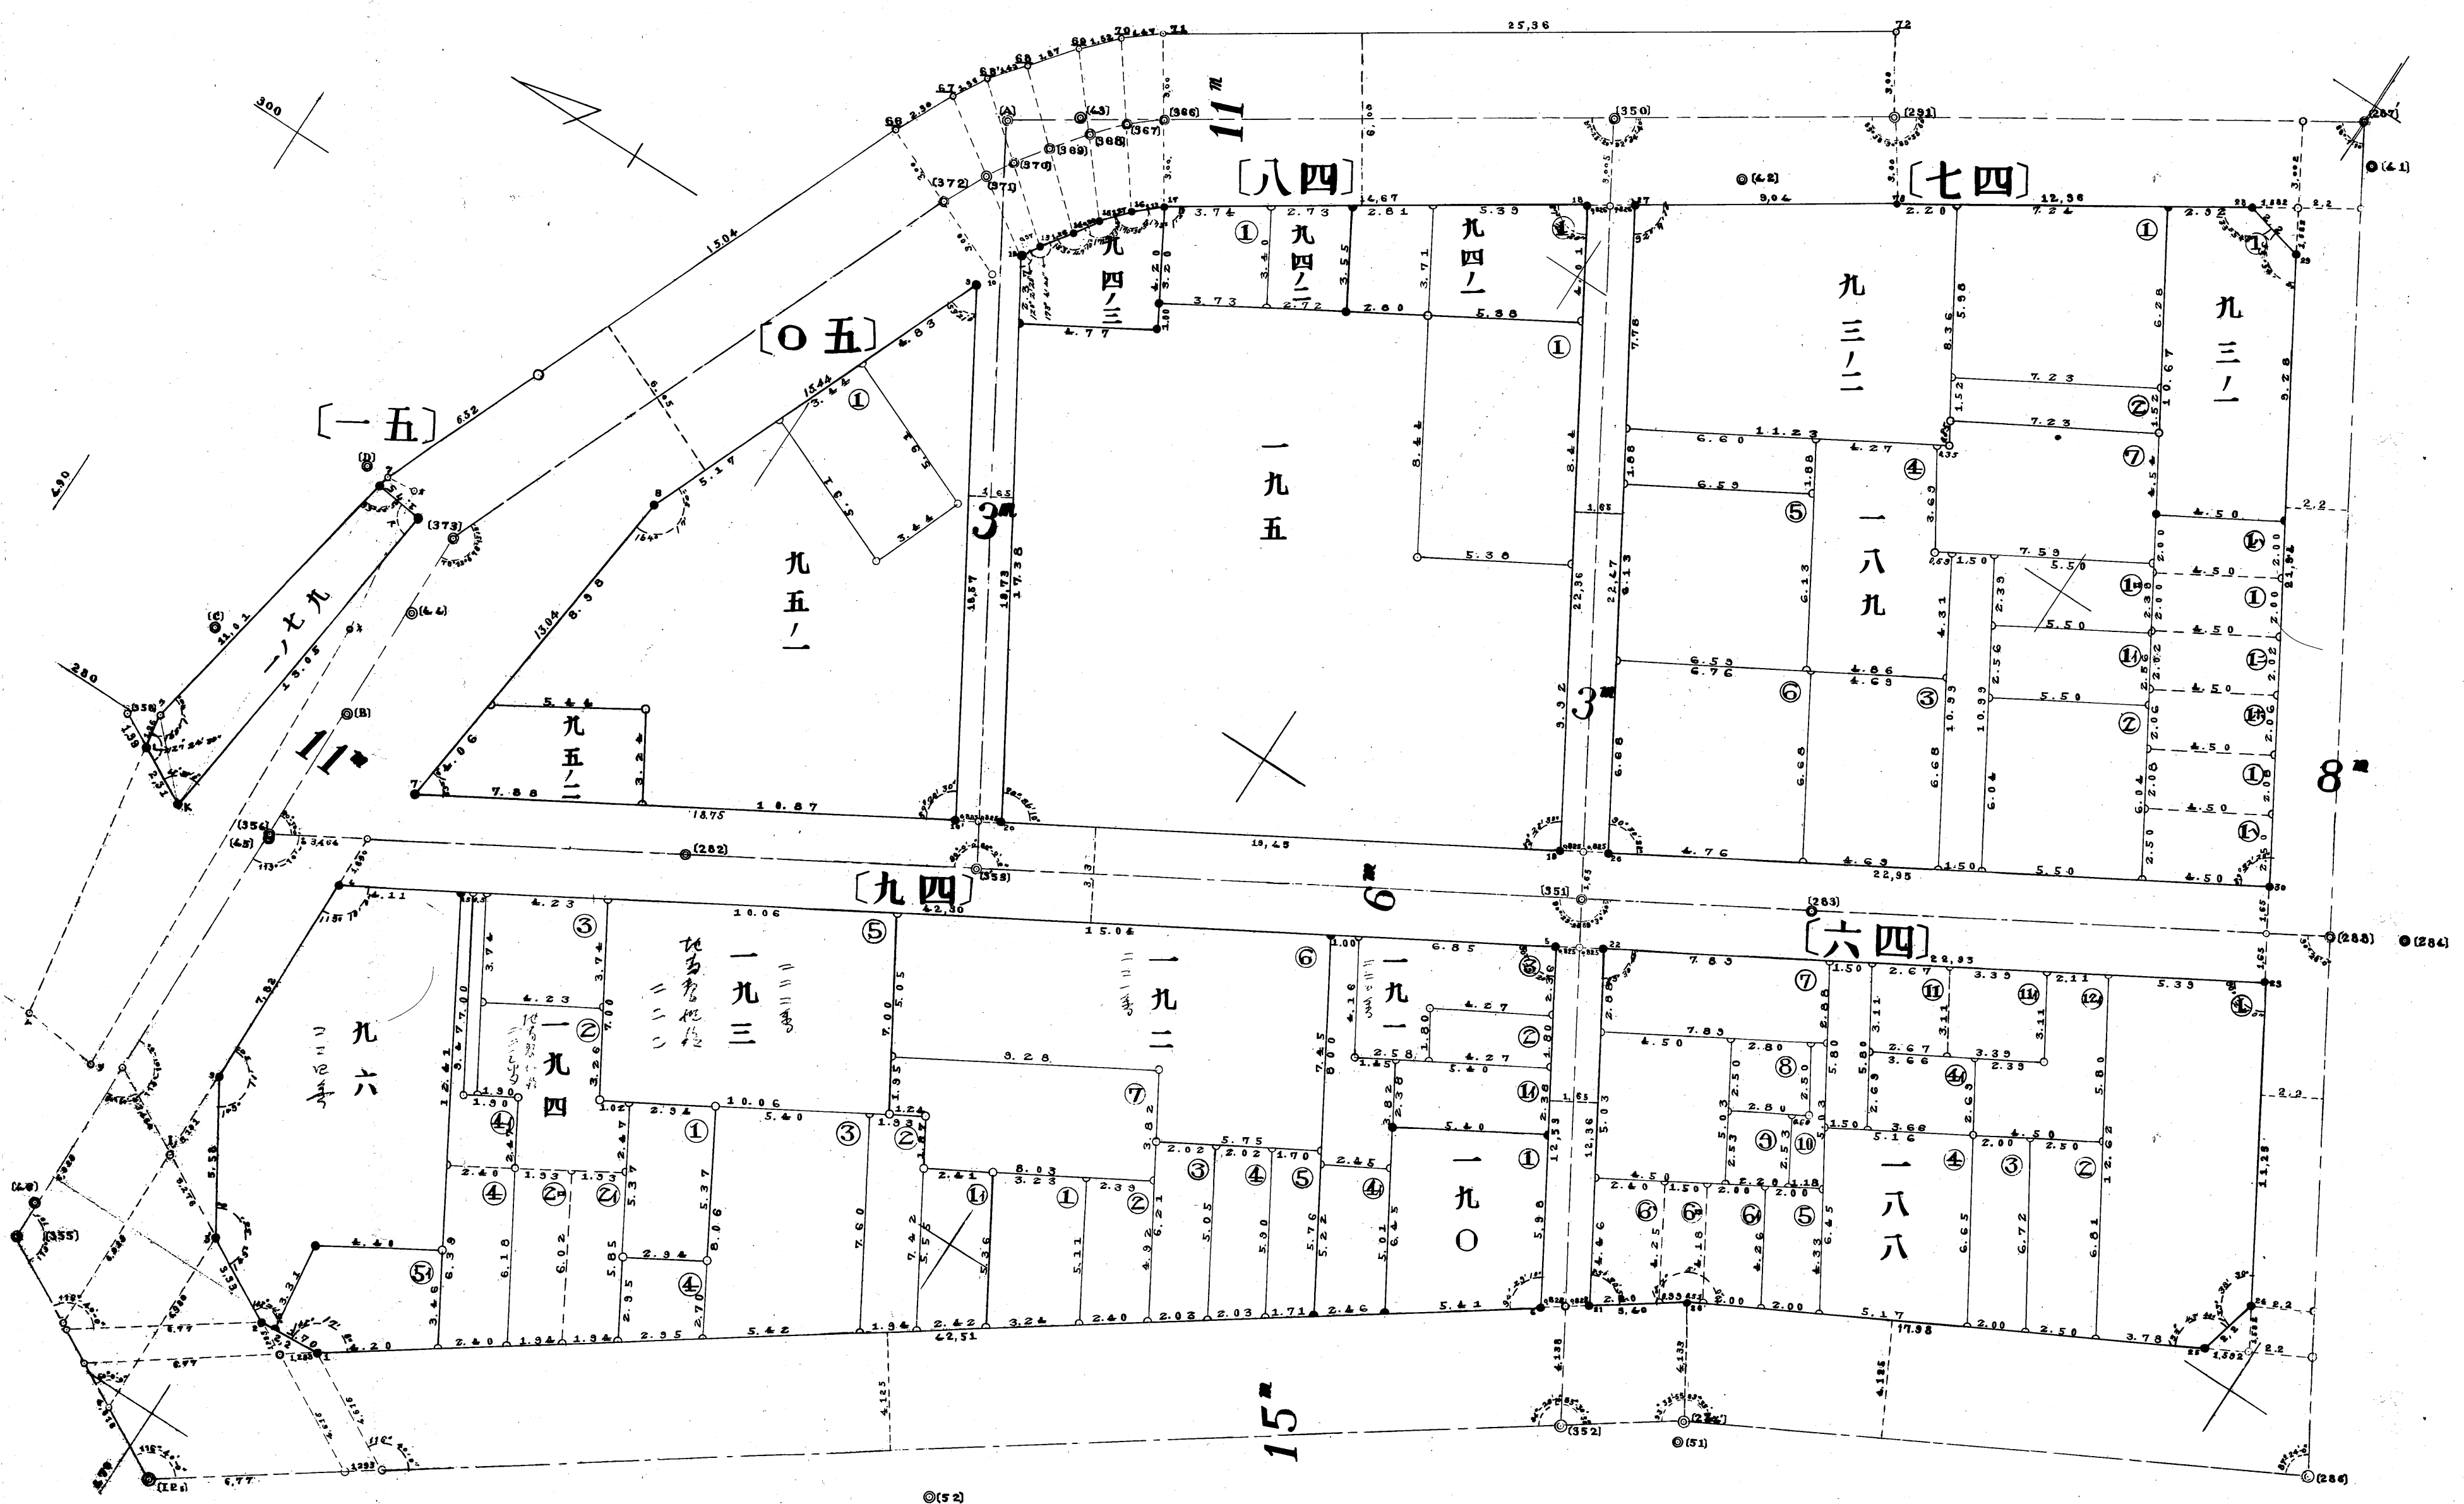

永久保存  
第四類整地  
第一區區三十分  
至自  
年年  
月月


三  
波邊  
永若瑞



23-15

# 第二區第四區圖


法 16

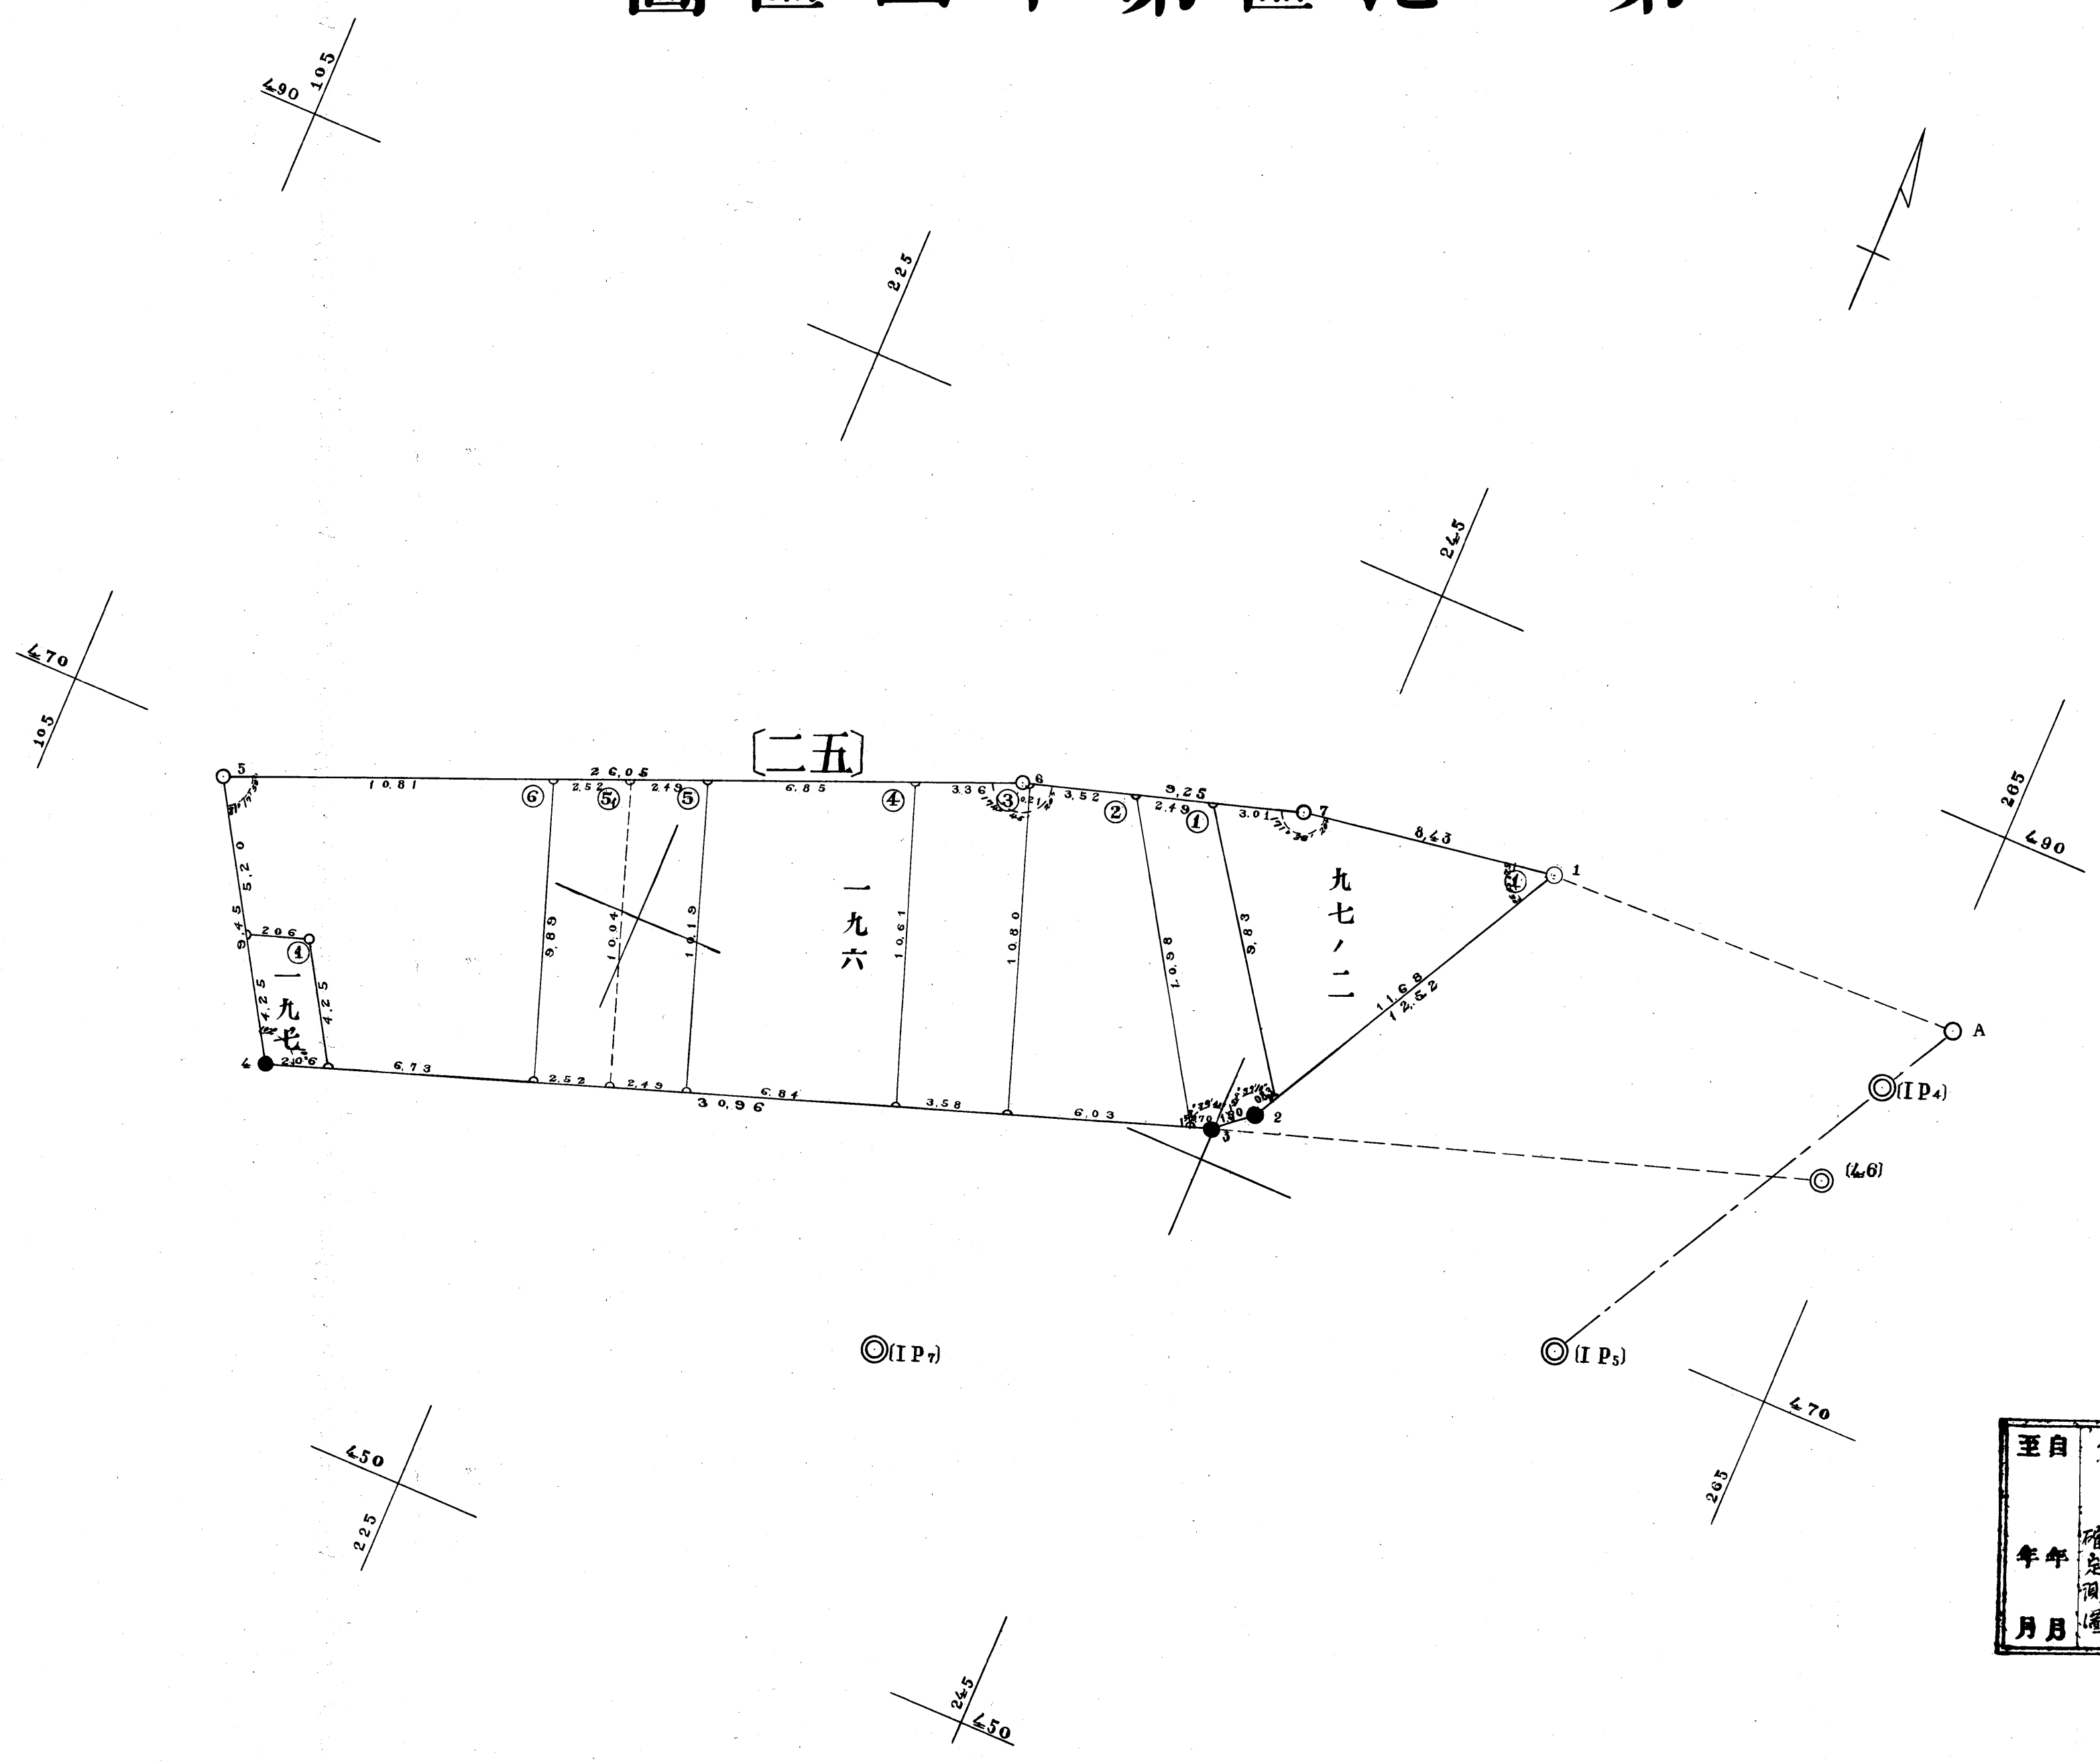


至自	第	第	永
年	日	四	久
月	確	類	年
	定	整	保
	測	地	存
	圖		

第二地區確定測圖第十五號

永久保存	第四類整地	第一類確定測圖	年月
------	-------	---------	----

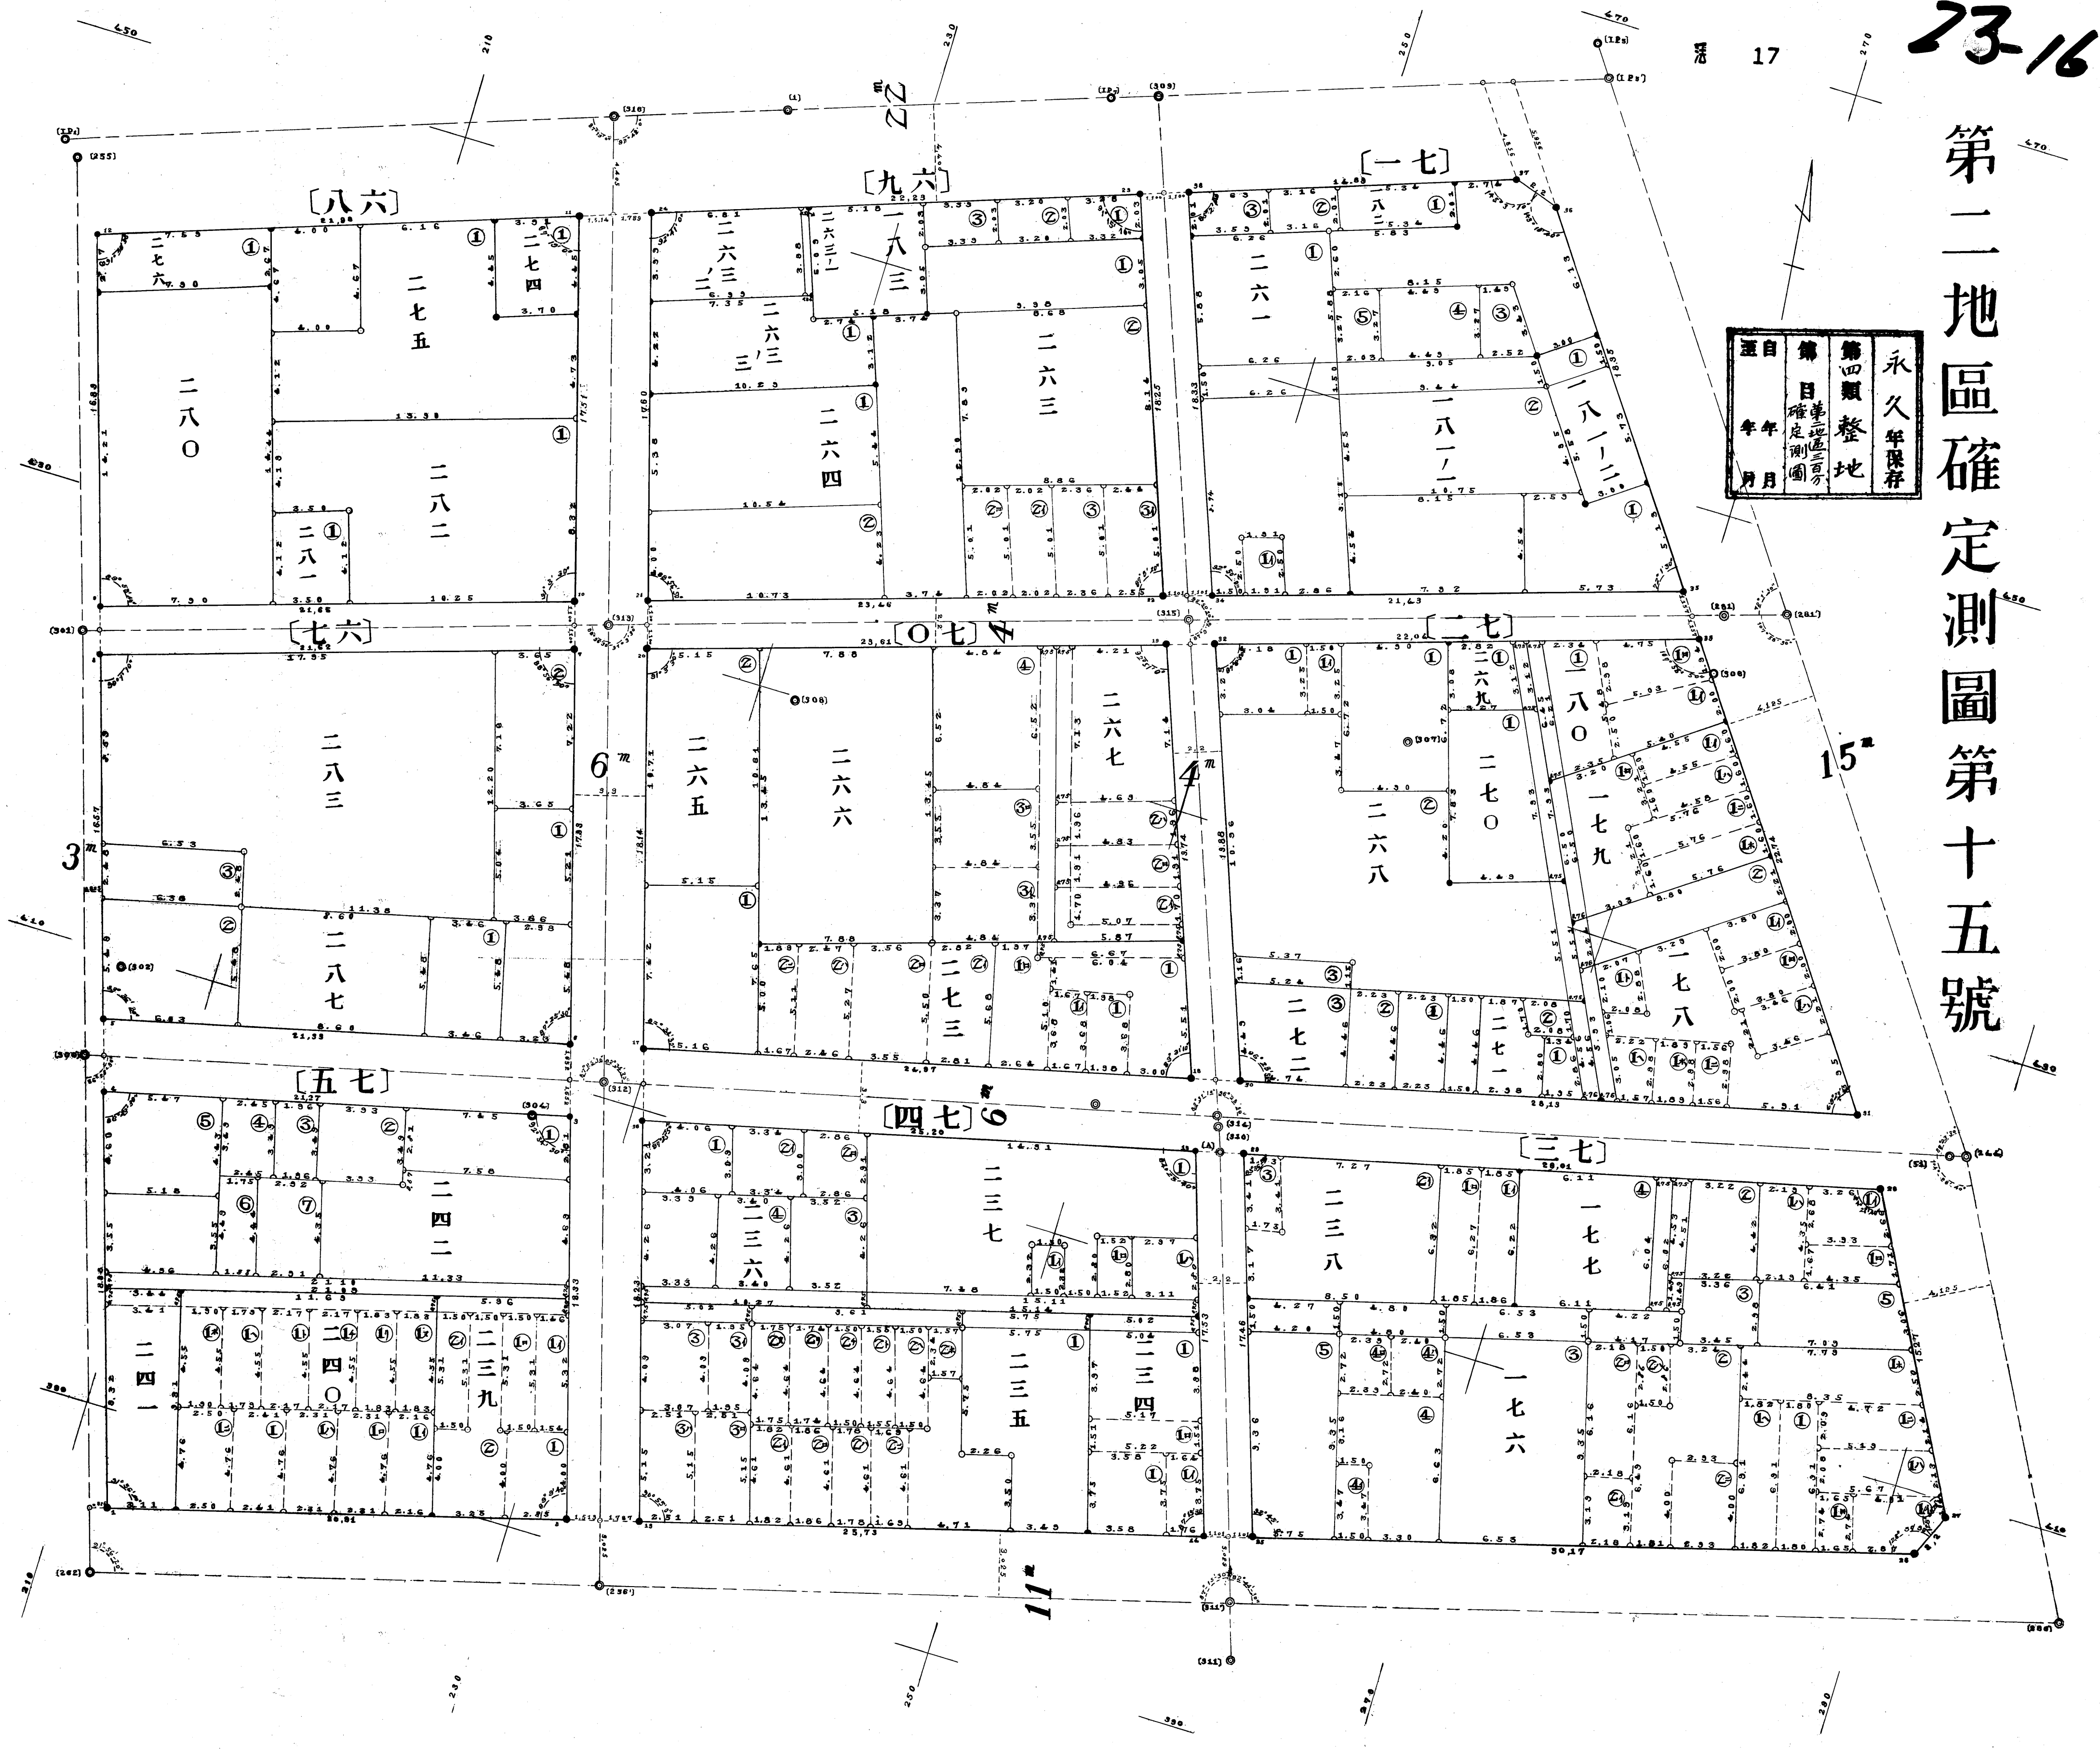


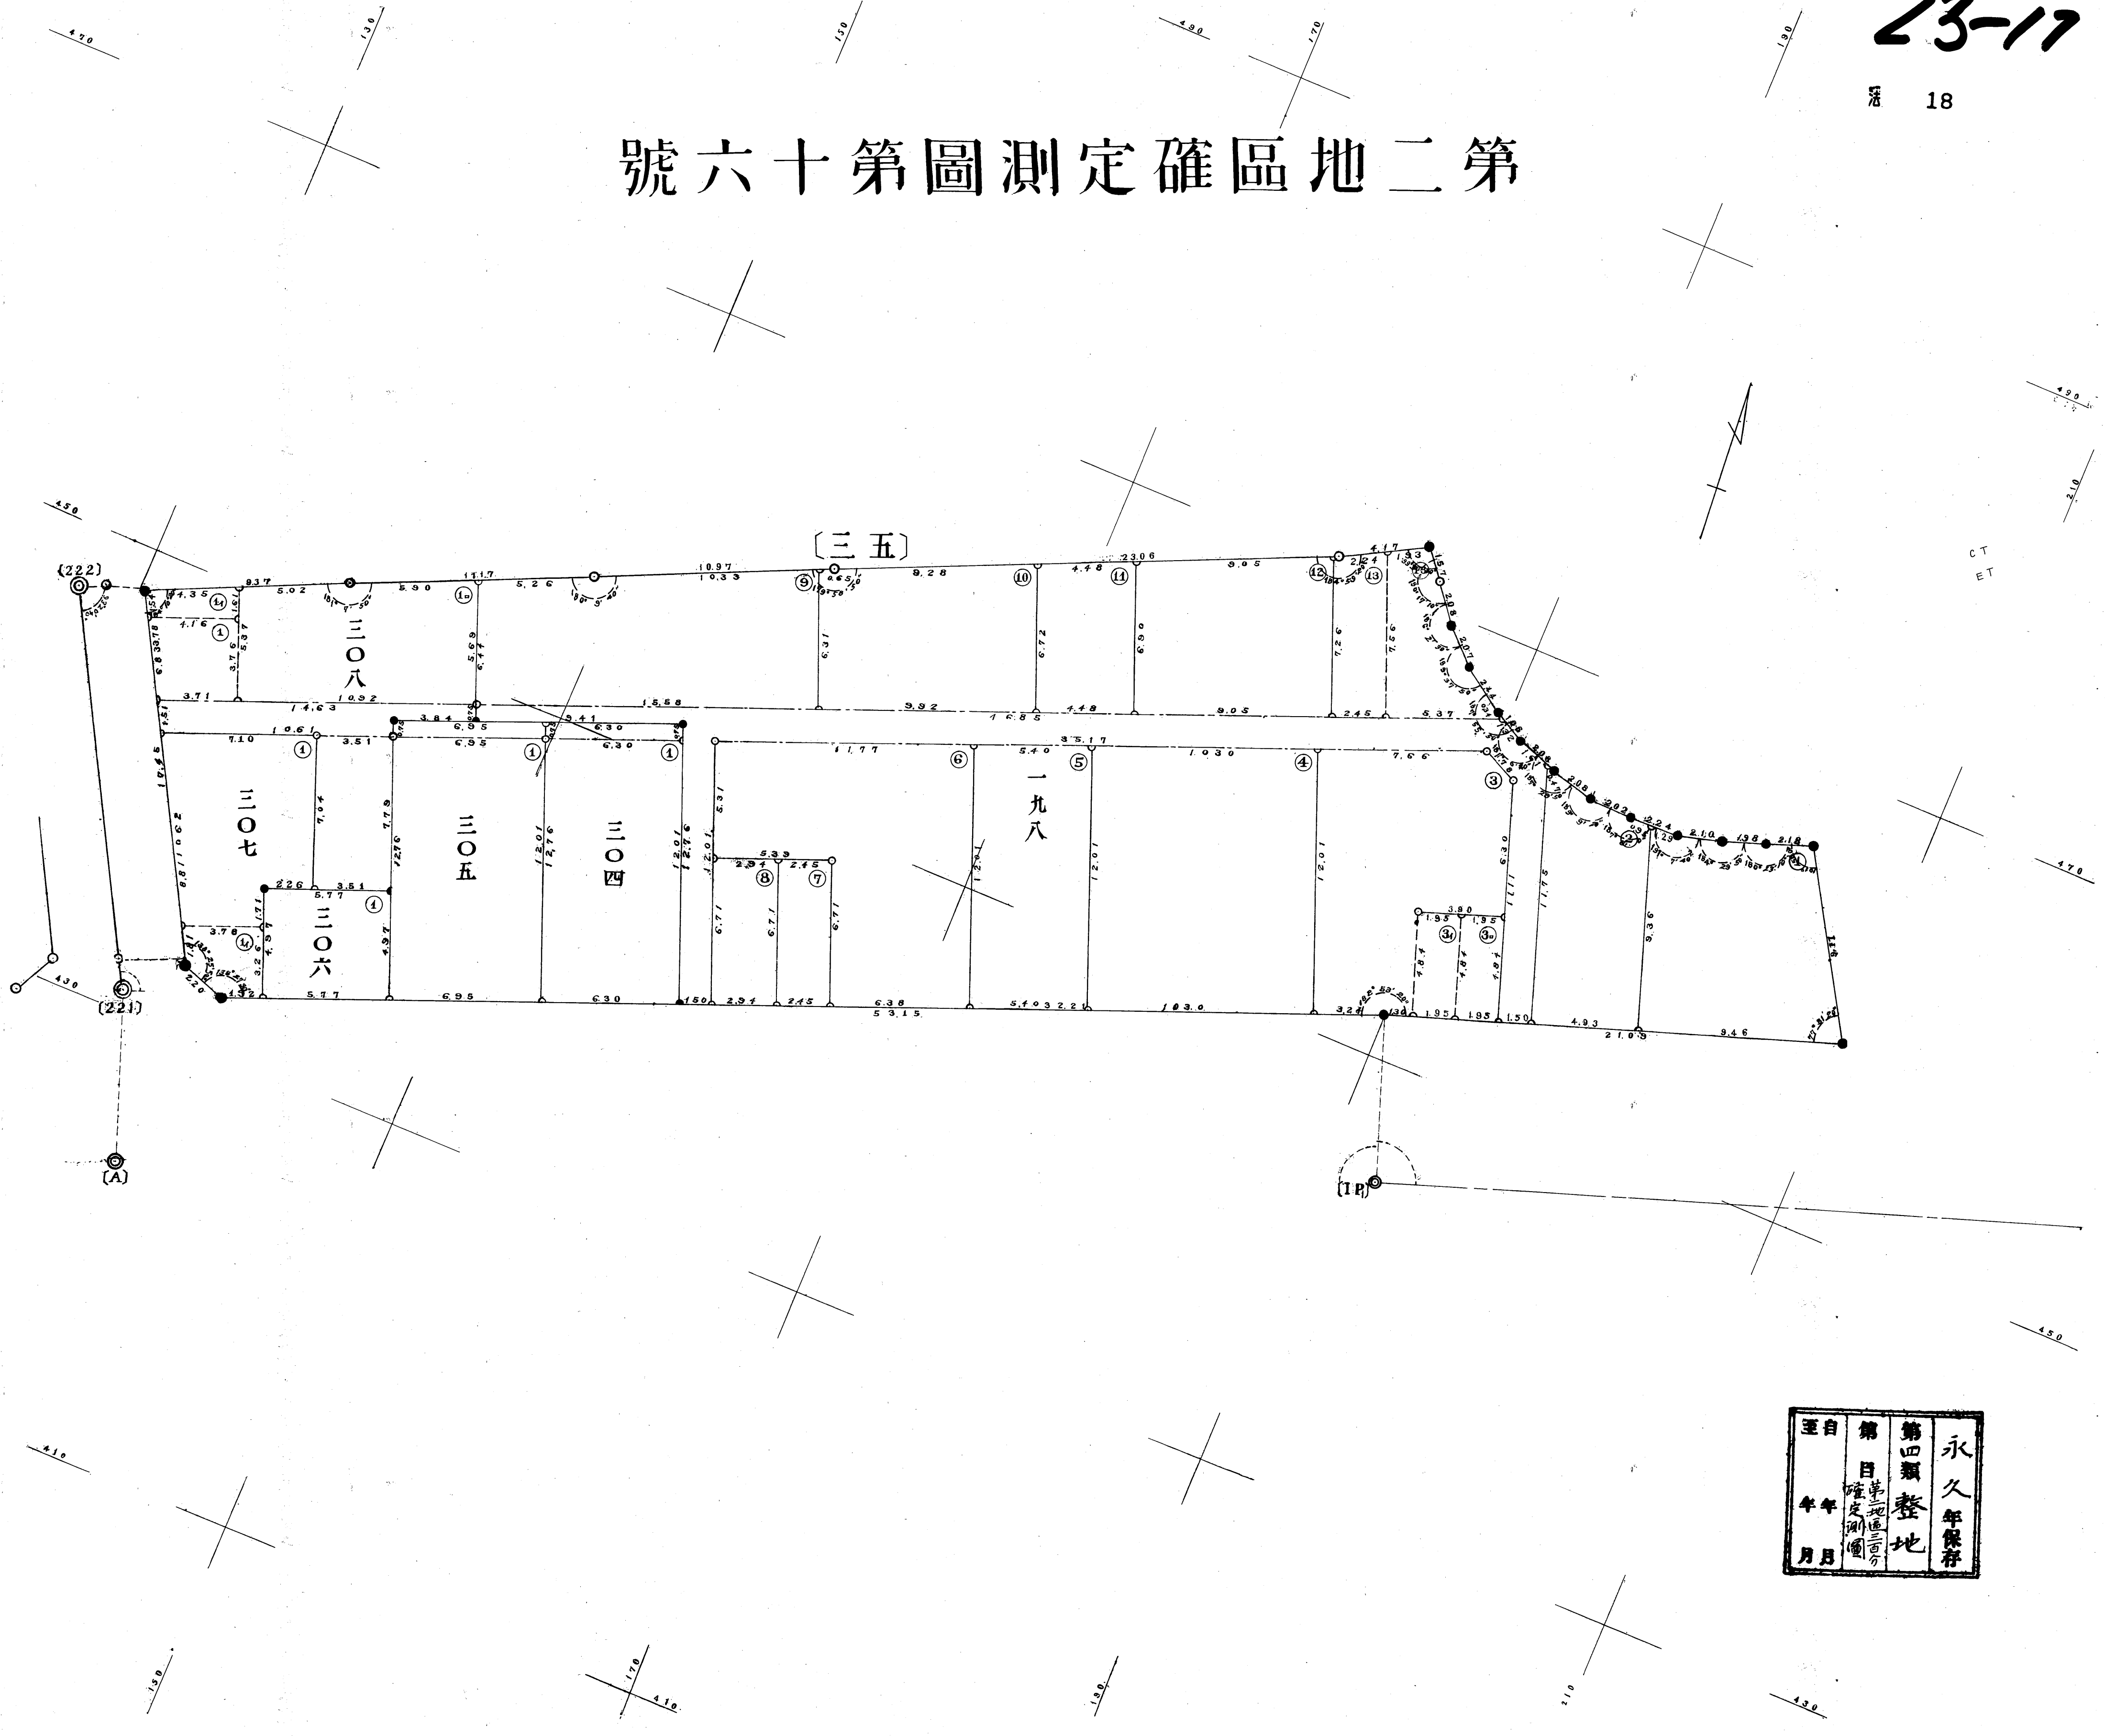


至自	第	第	永
年	日	四	久
月	年	類	年
	月	整	保
		地	存

至自 年 月 日  
 第 日 年 月 日  
 第 類 類 類  
 永 久 年 保 存


月	日	日
日	日	日

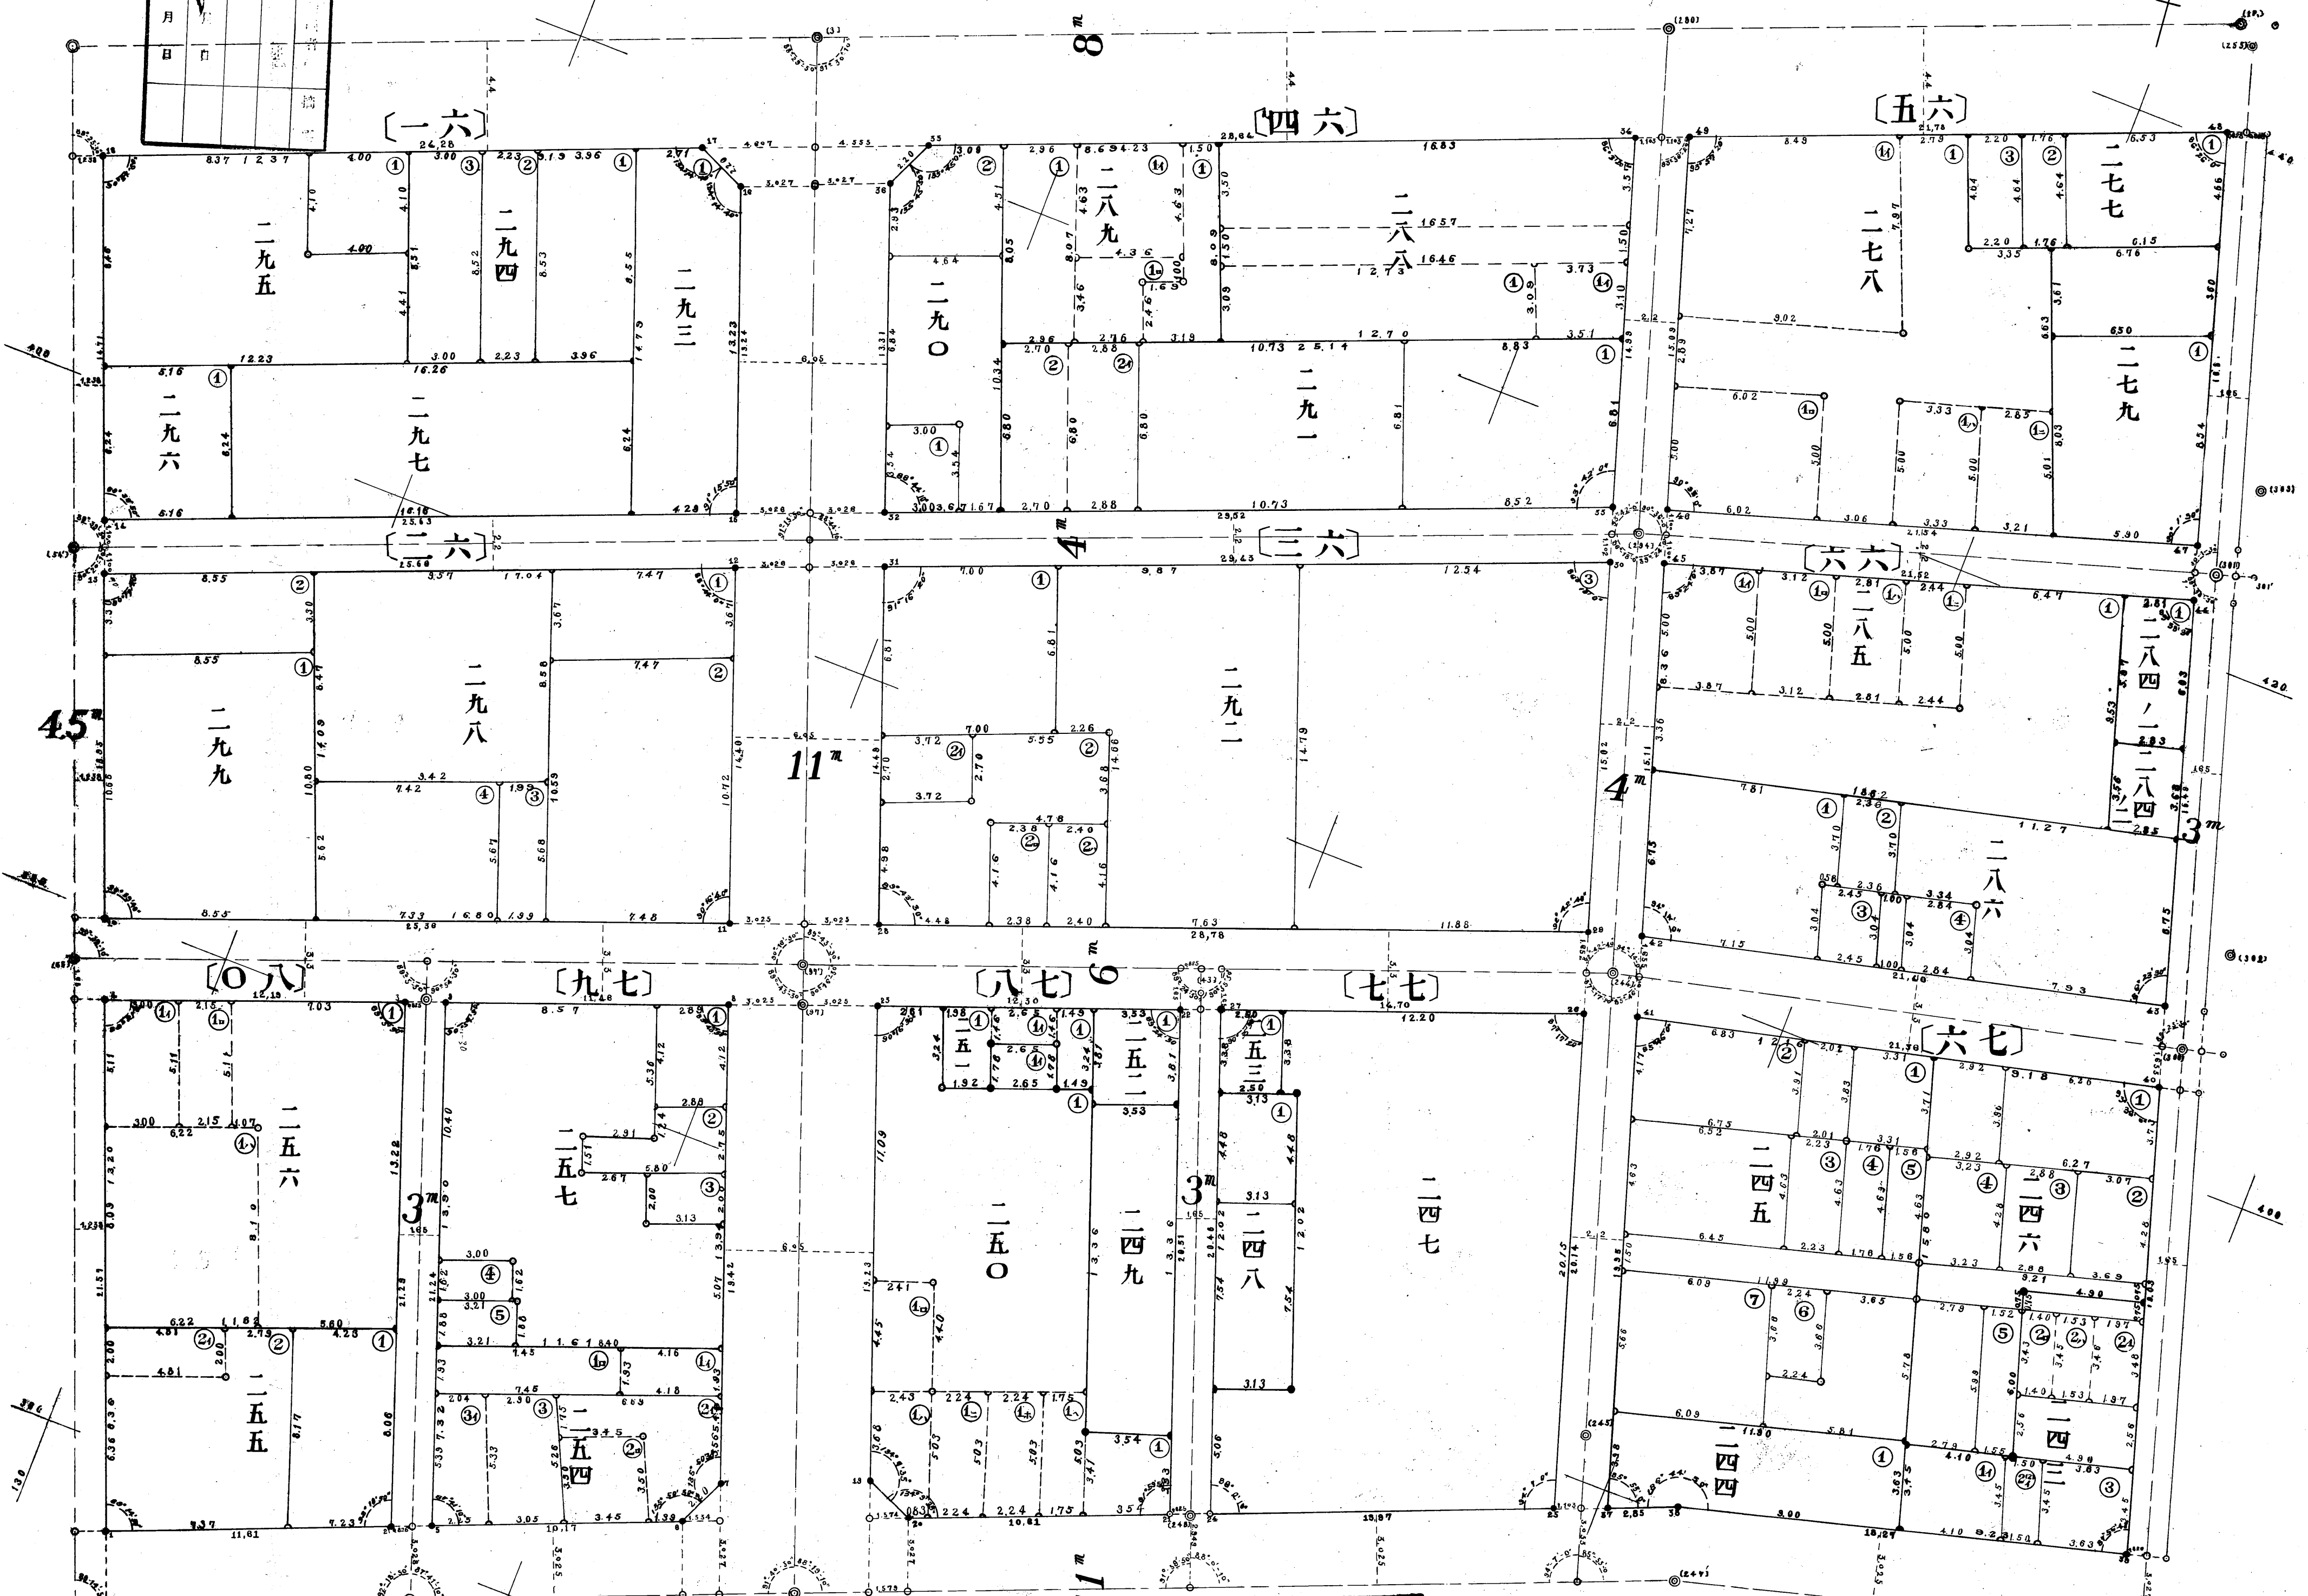

永久年保存  
第四類整地  
第一種  
至自 第 年 月 日  
至 第 年 月 日

第二地區確定測圖第十八號

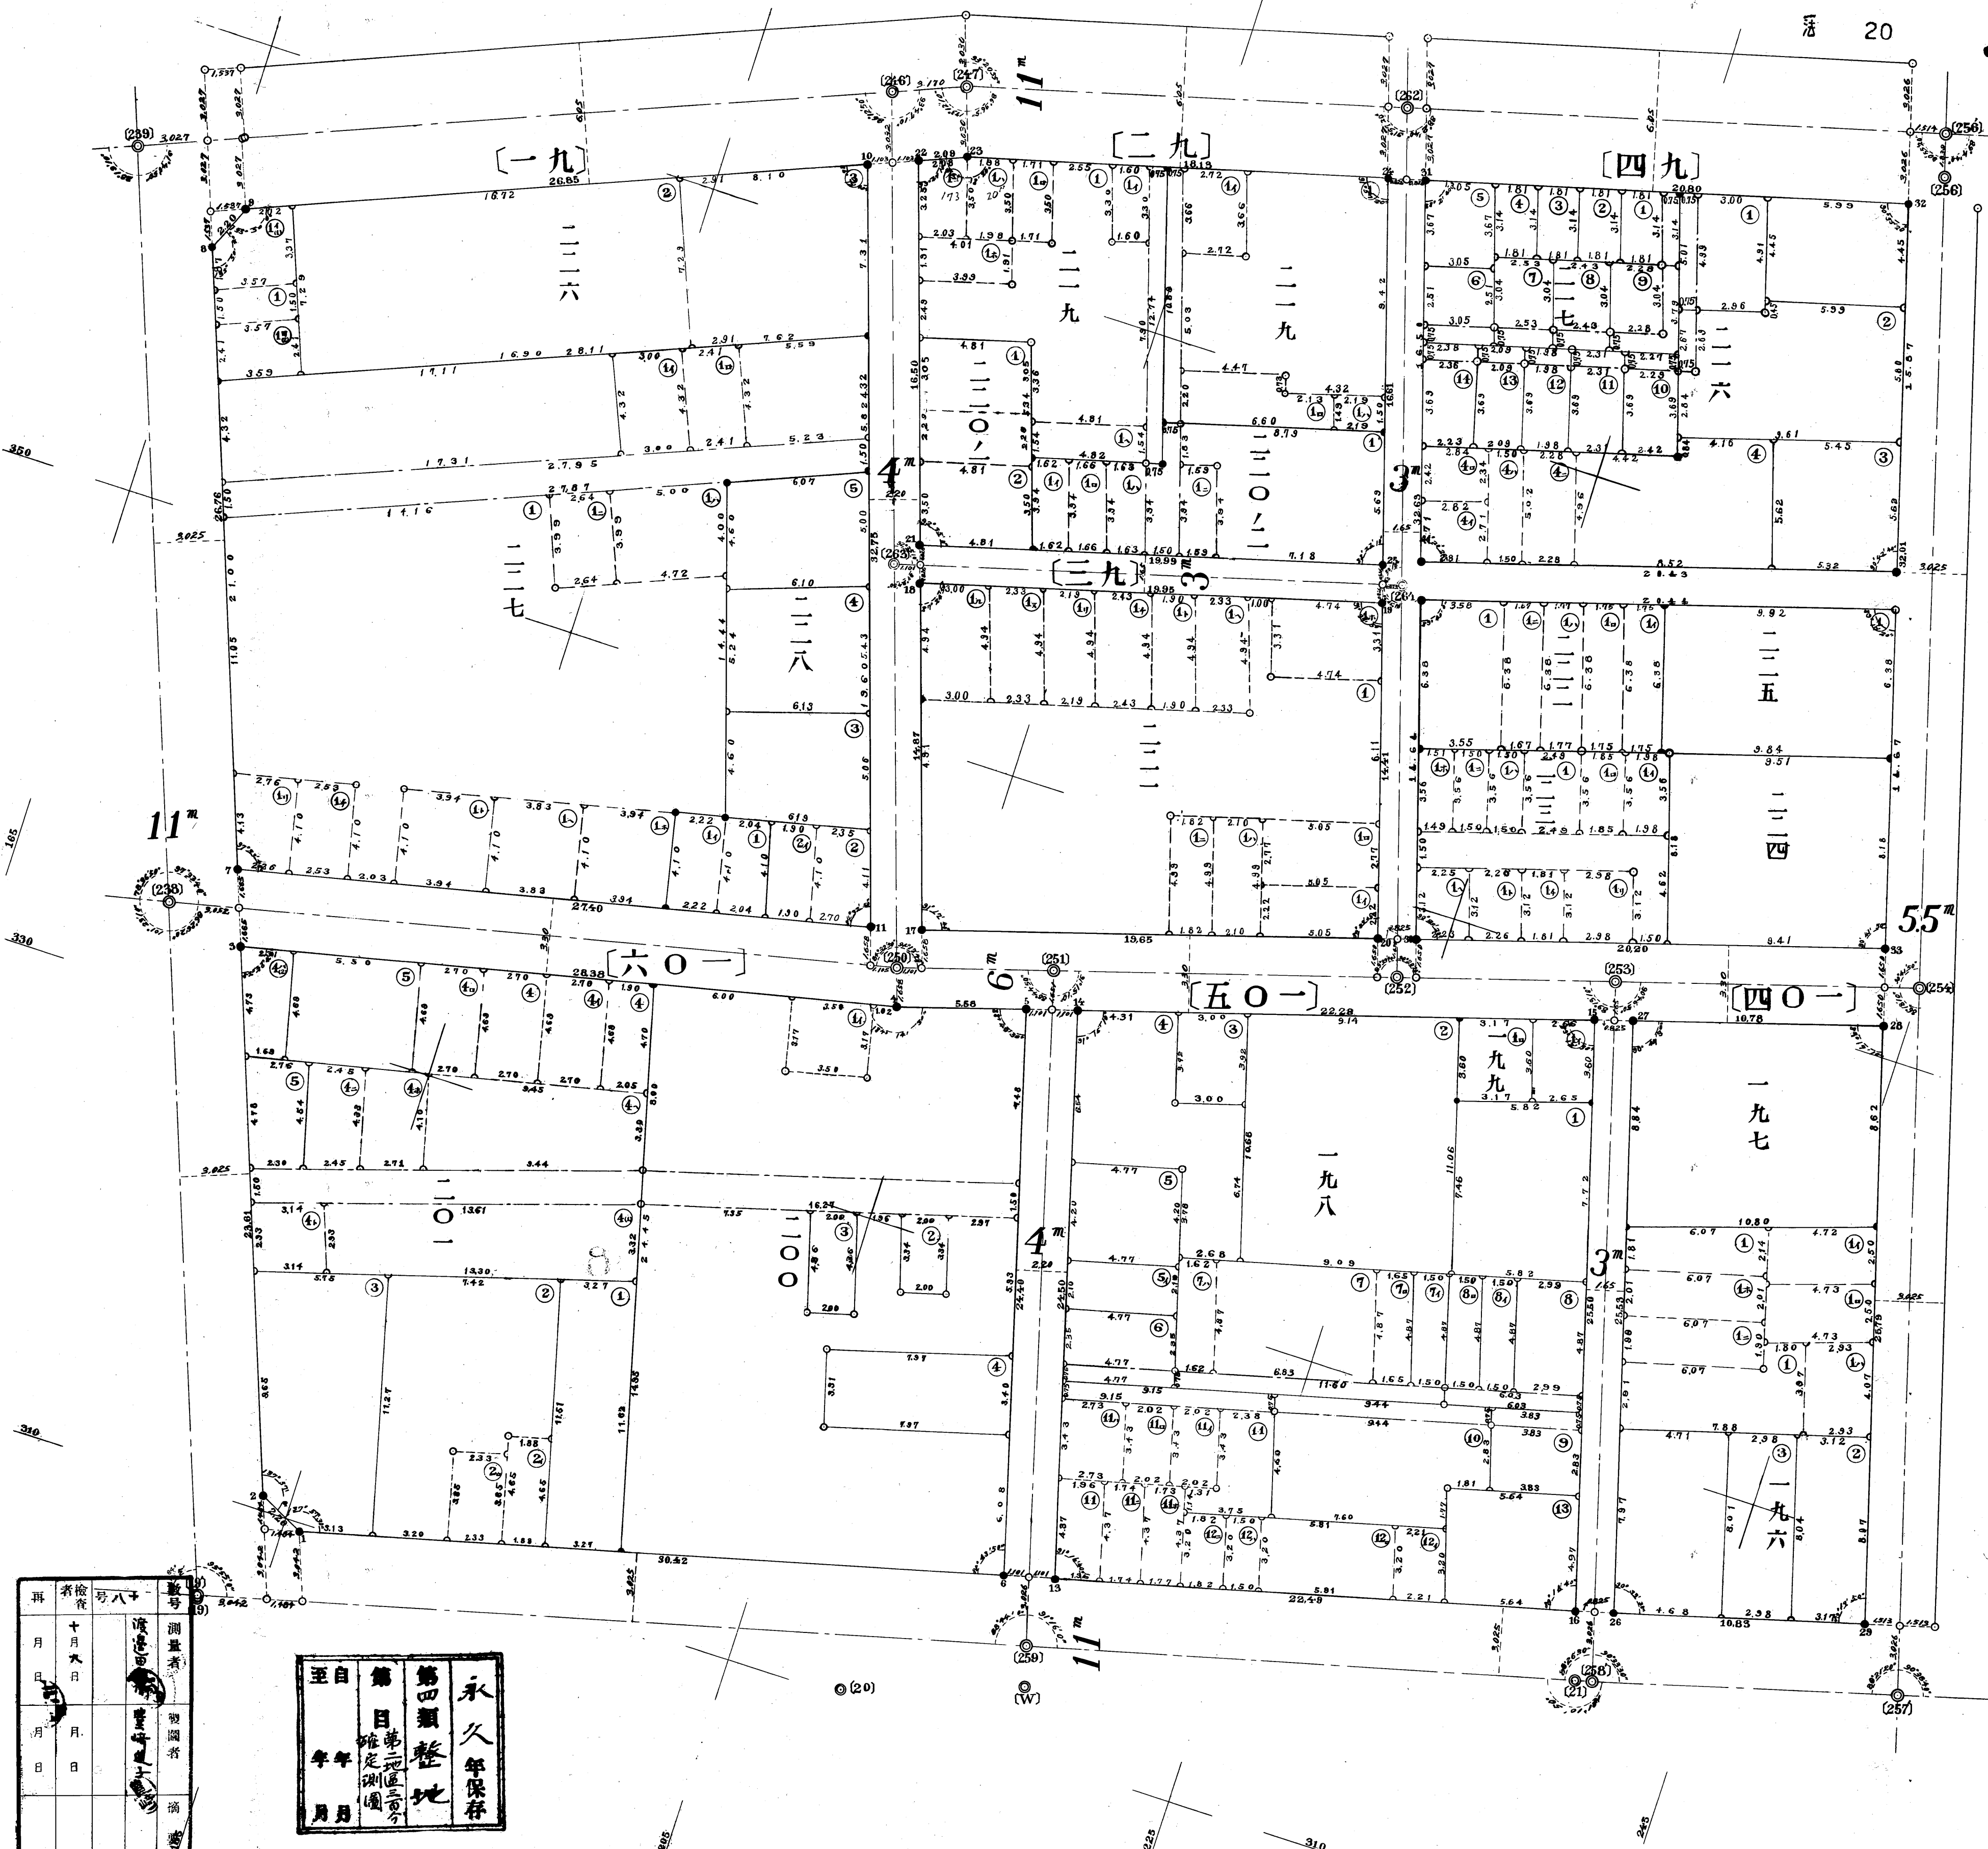


再	者	檢	查	號	八	十	號	測	量
月	日	月	日	月	日	月	日	測	量
月	日	月	日	月	日	月	日	測	量
月	日	月	日	月	日	月	日	測	量

永久保存  
 第四類整地  



# 圖區九十第區地二第

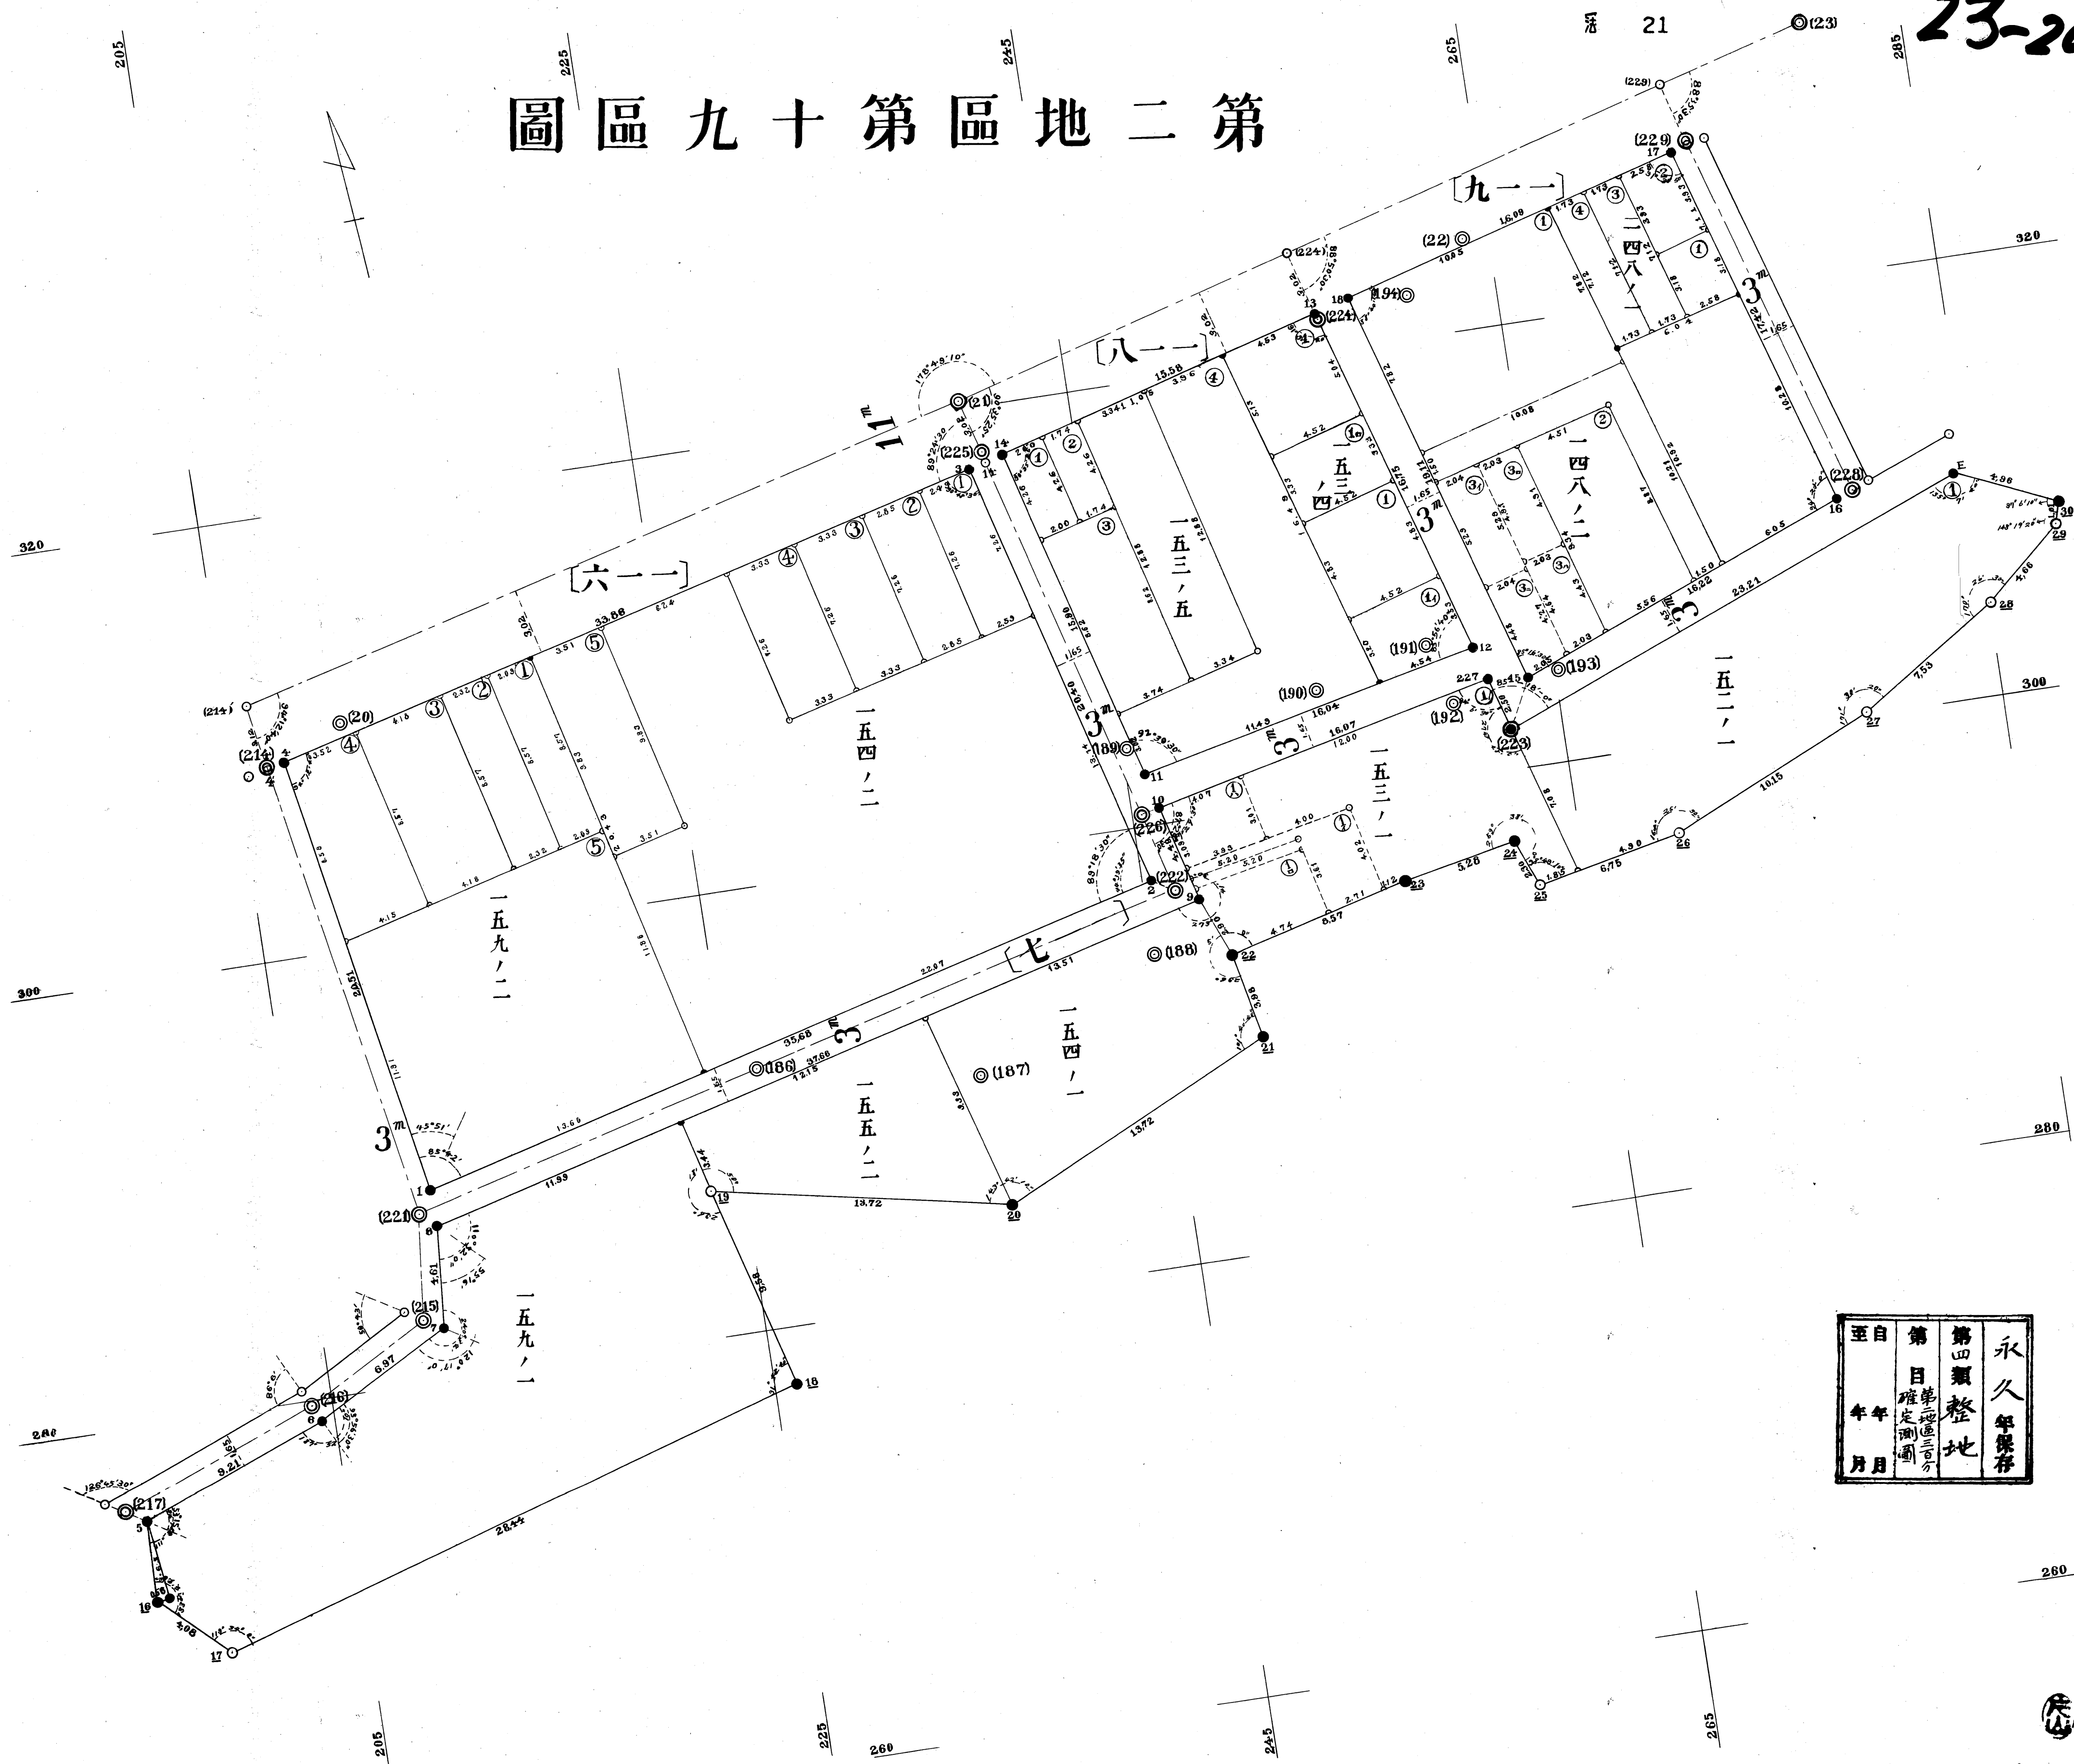


至自	第	第	永
年	目	四	久
月	確	類	年
	定	整	保
	測	地	存
	圖		






23-21


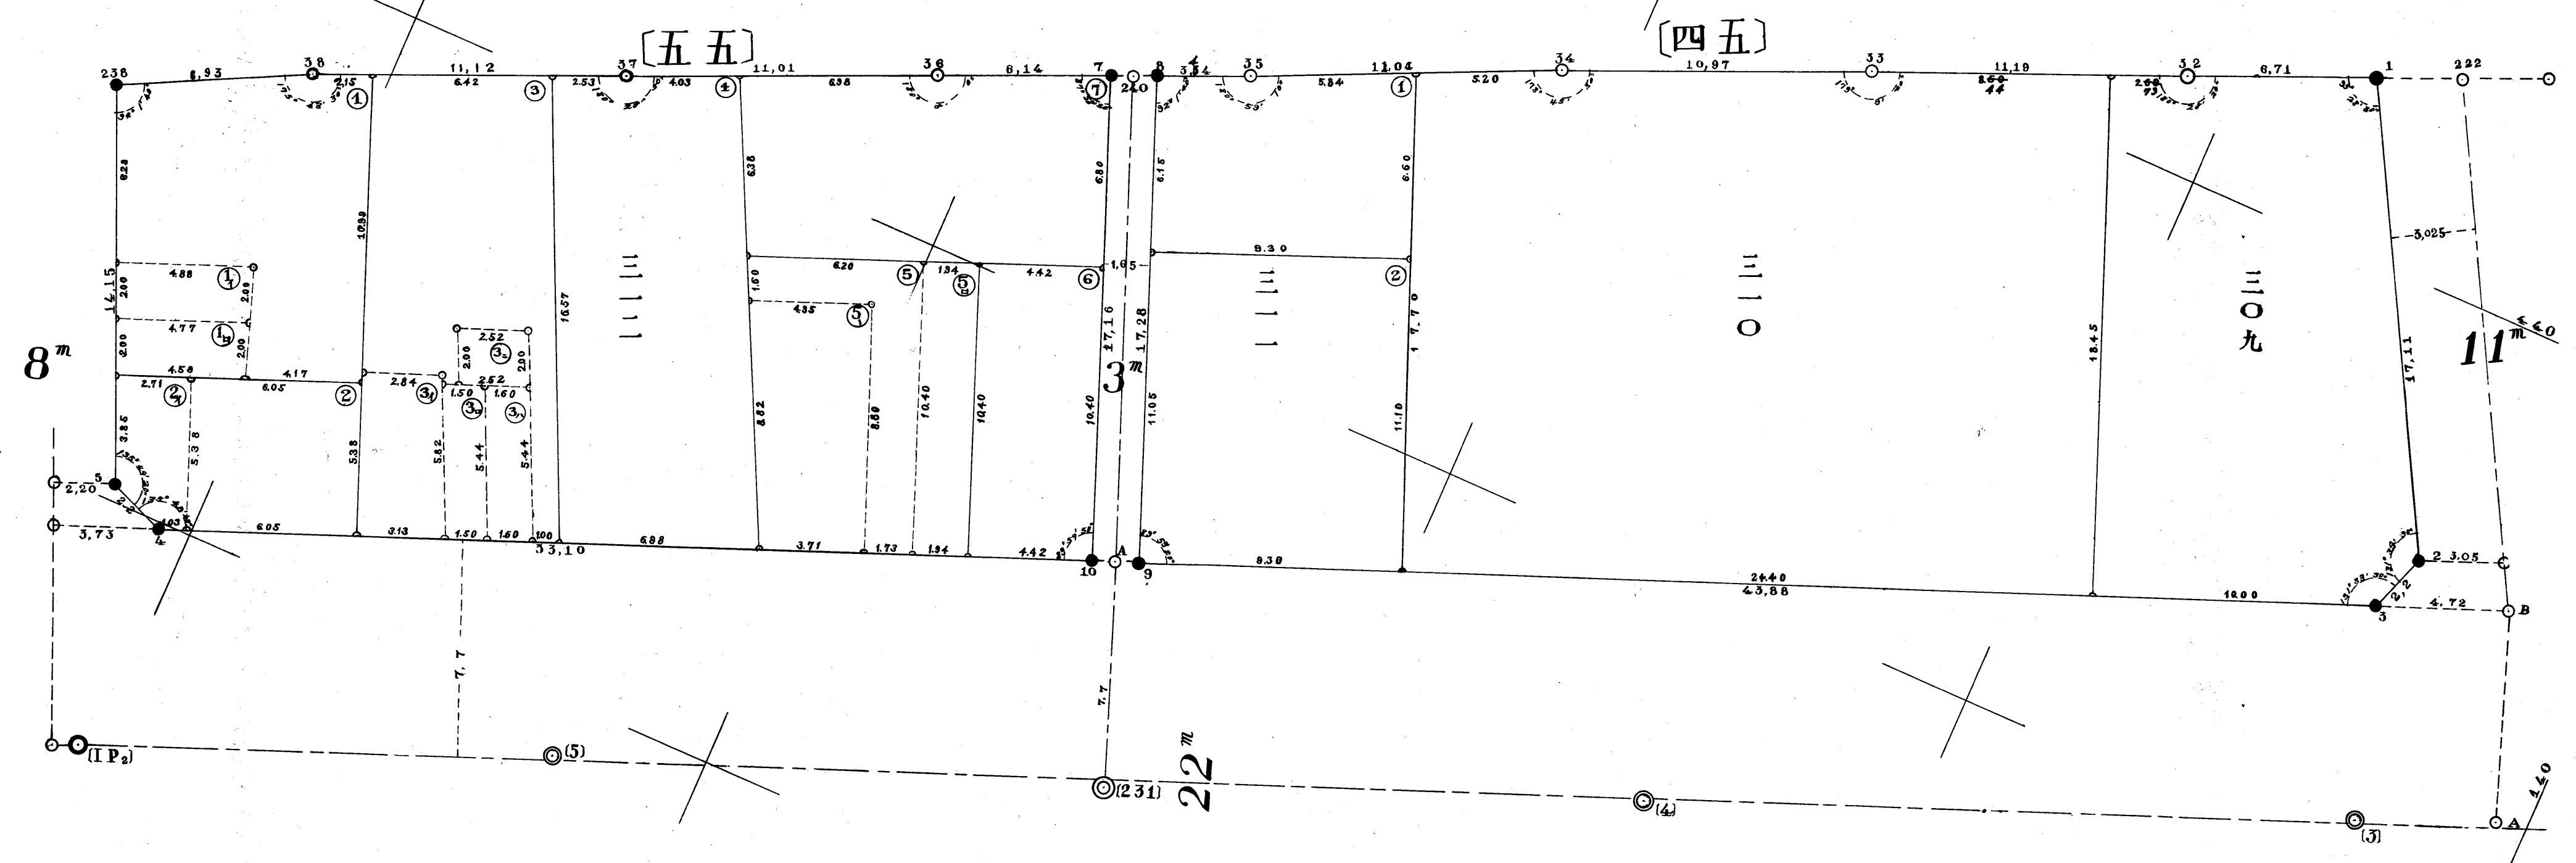


至自	第	第	永
年	目	四	久
月	第	類	年
	地	整	保
	區	地	存
	分		
	圖		

# 第二地區確定測量圖第二十二號

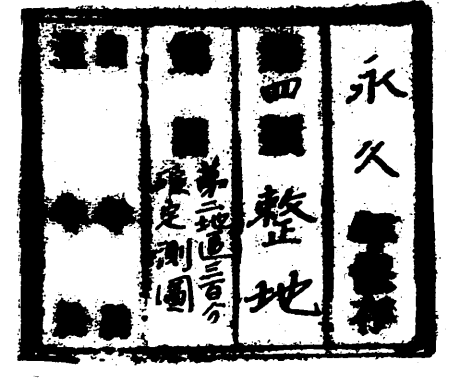


第二地區確定測圖第二十二號

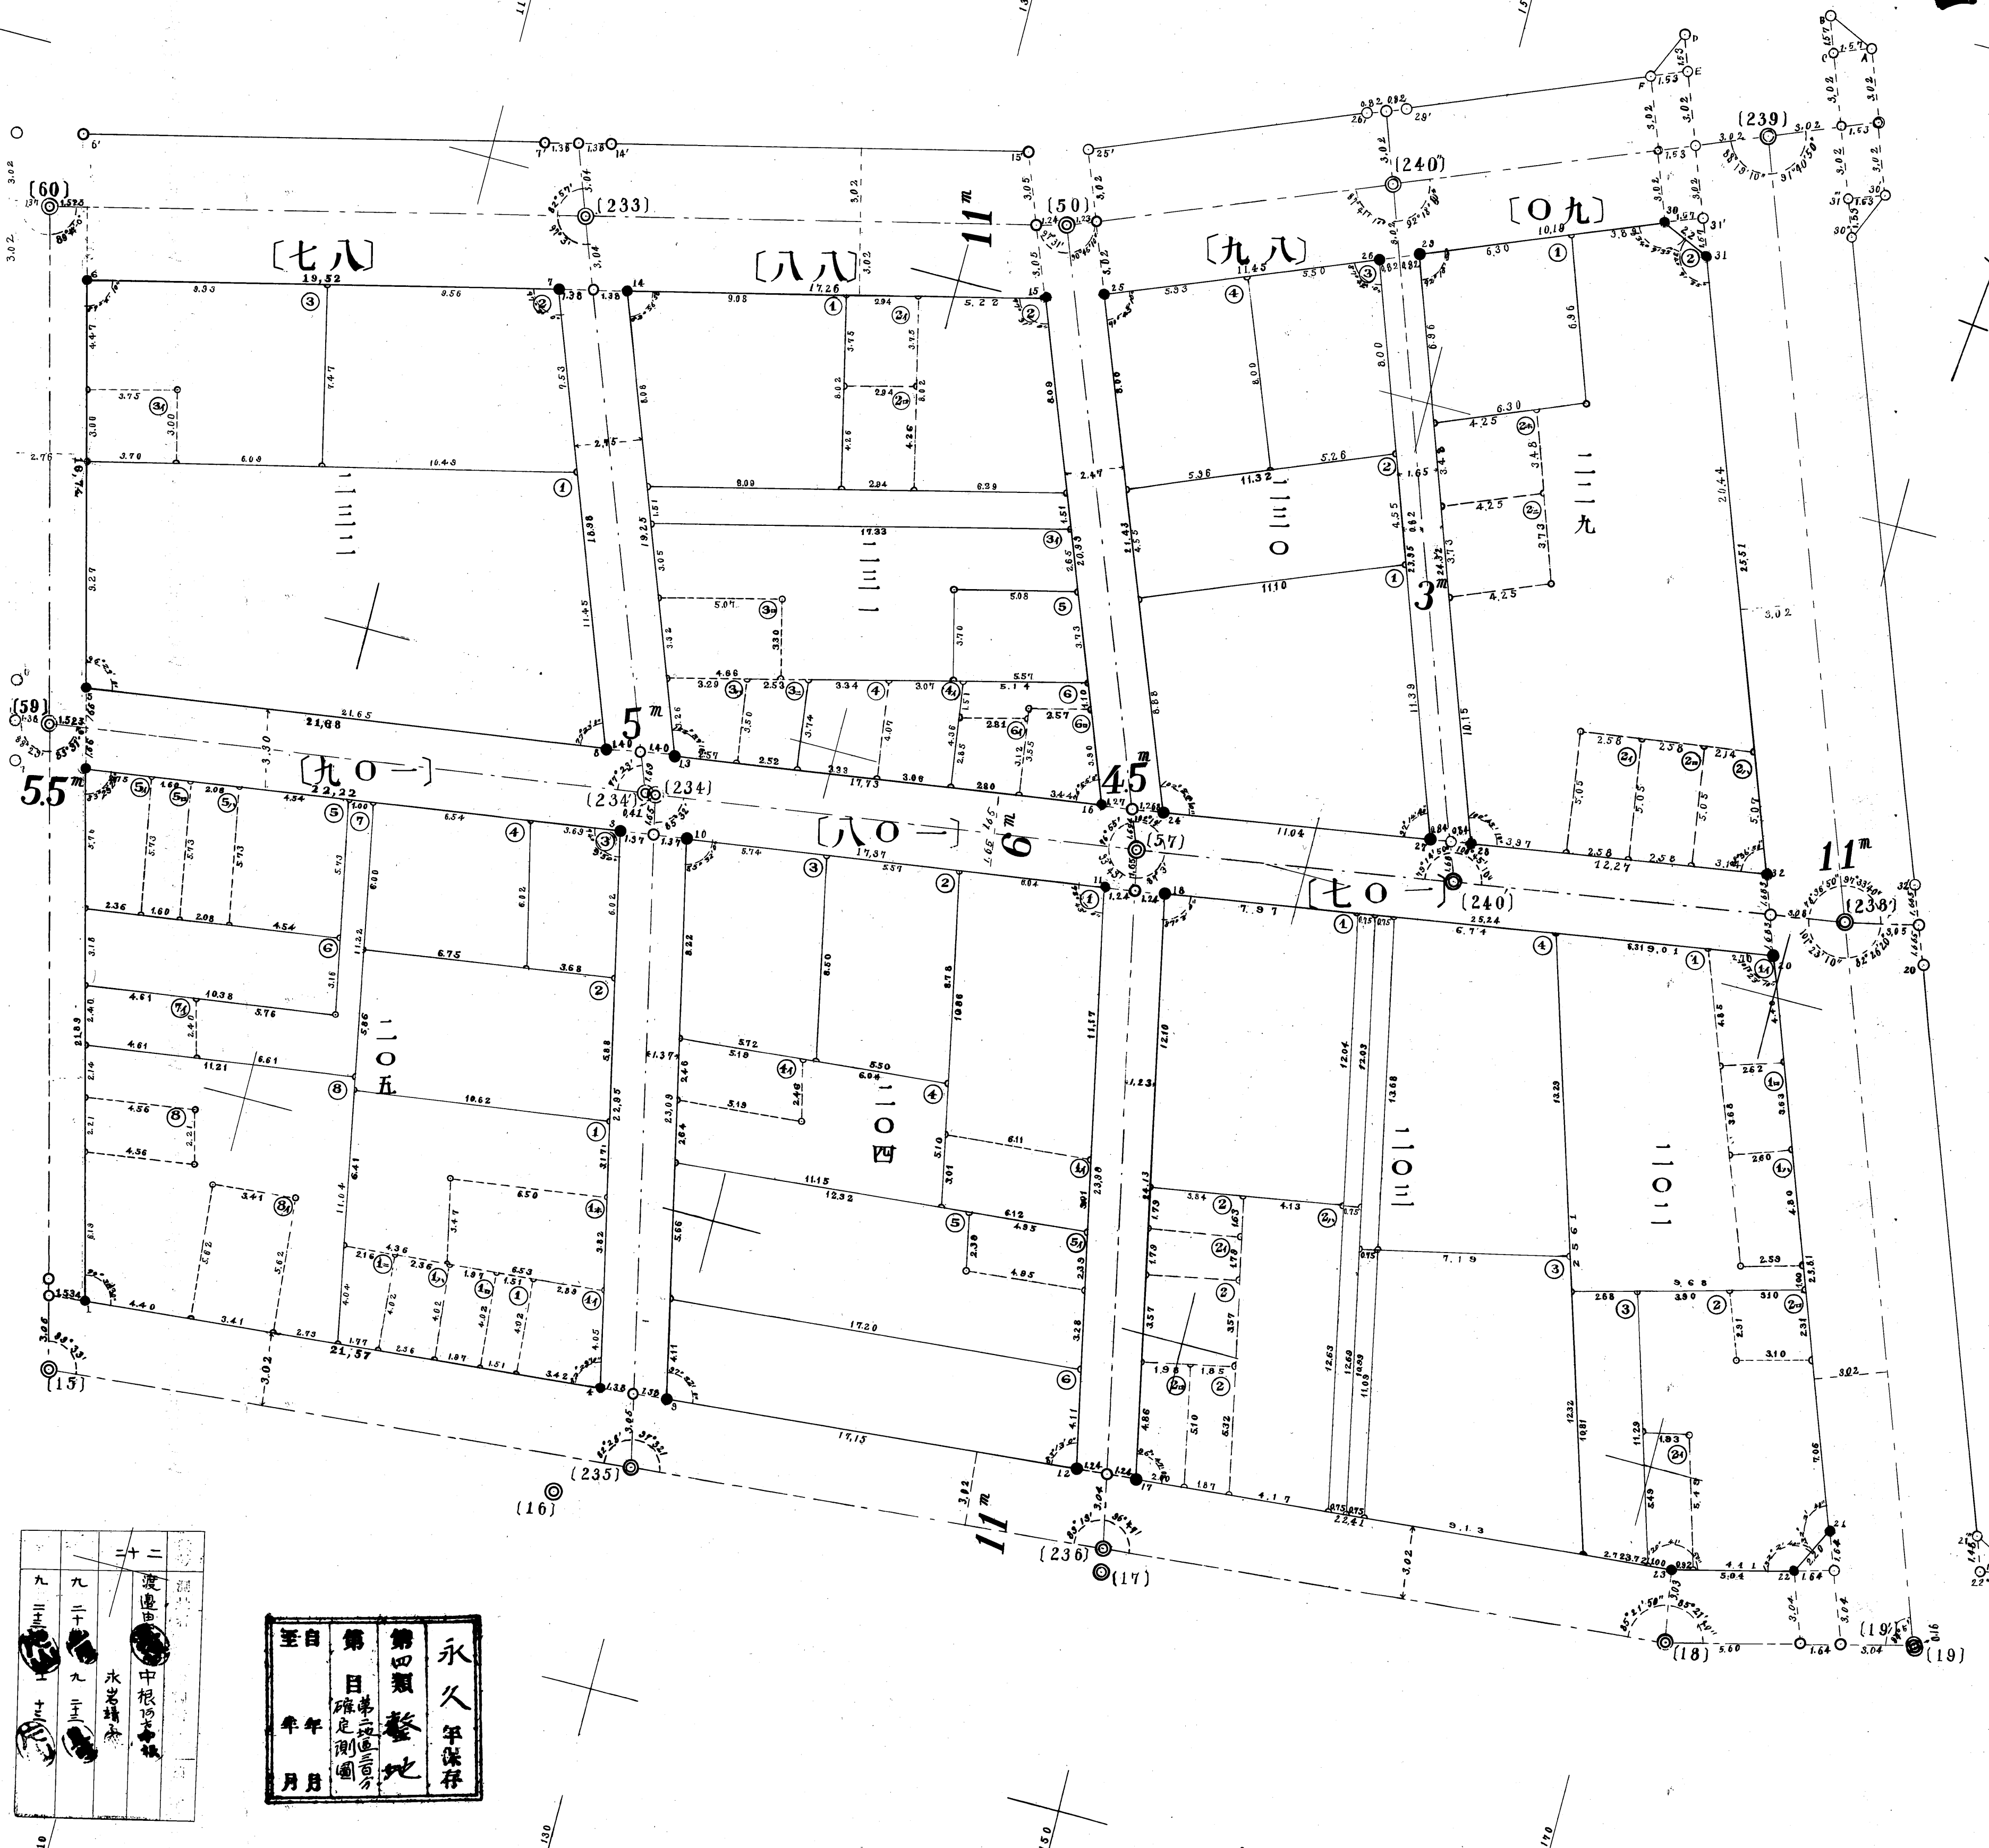

----	----	
永久保存  
第四類地  
第一目  
確定測圖  
至自  
年月

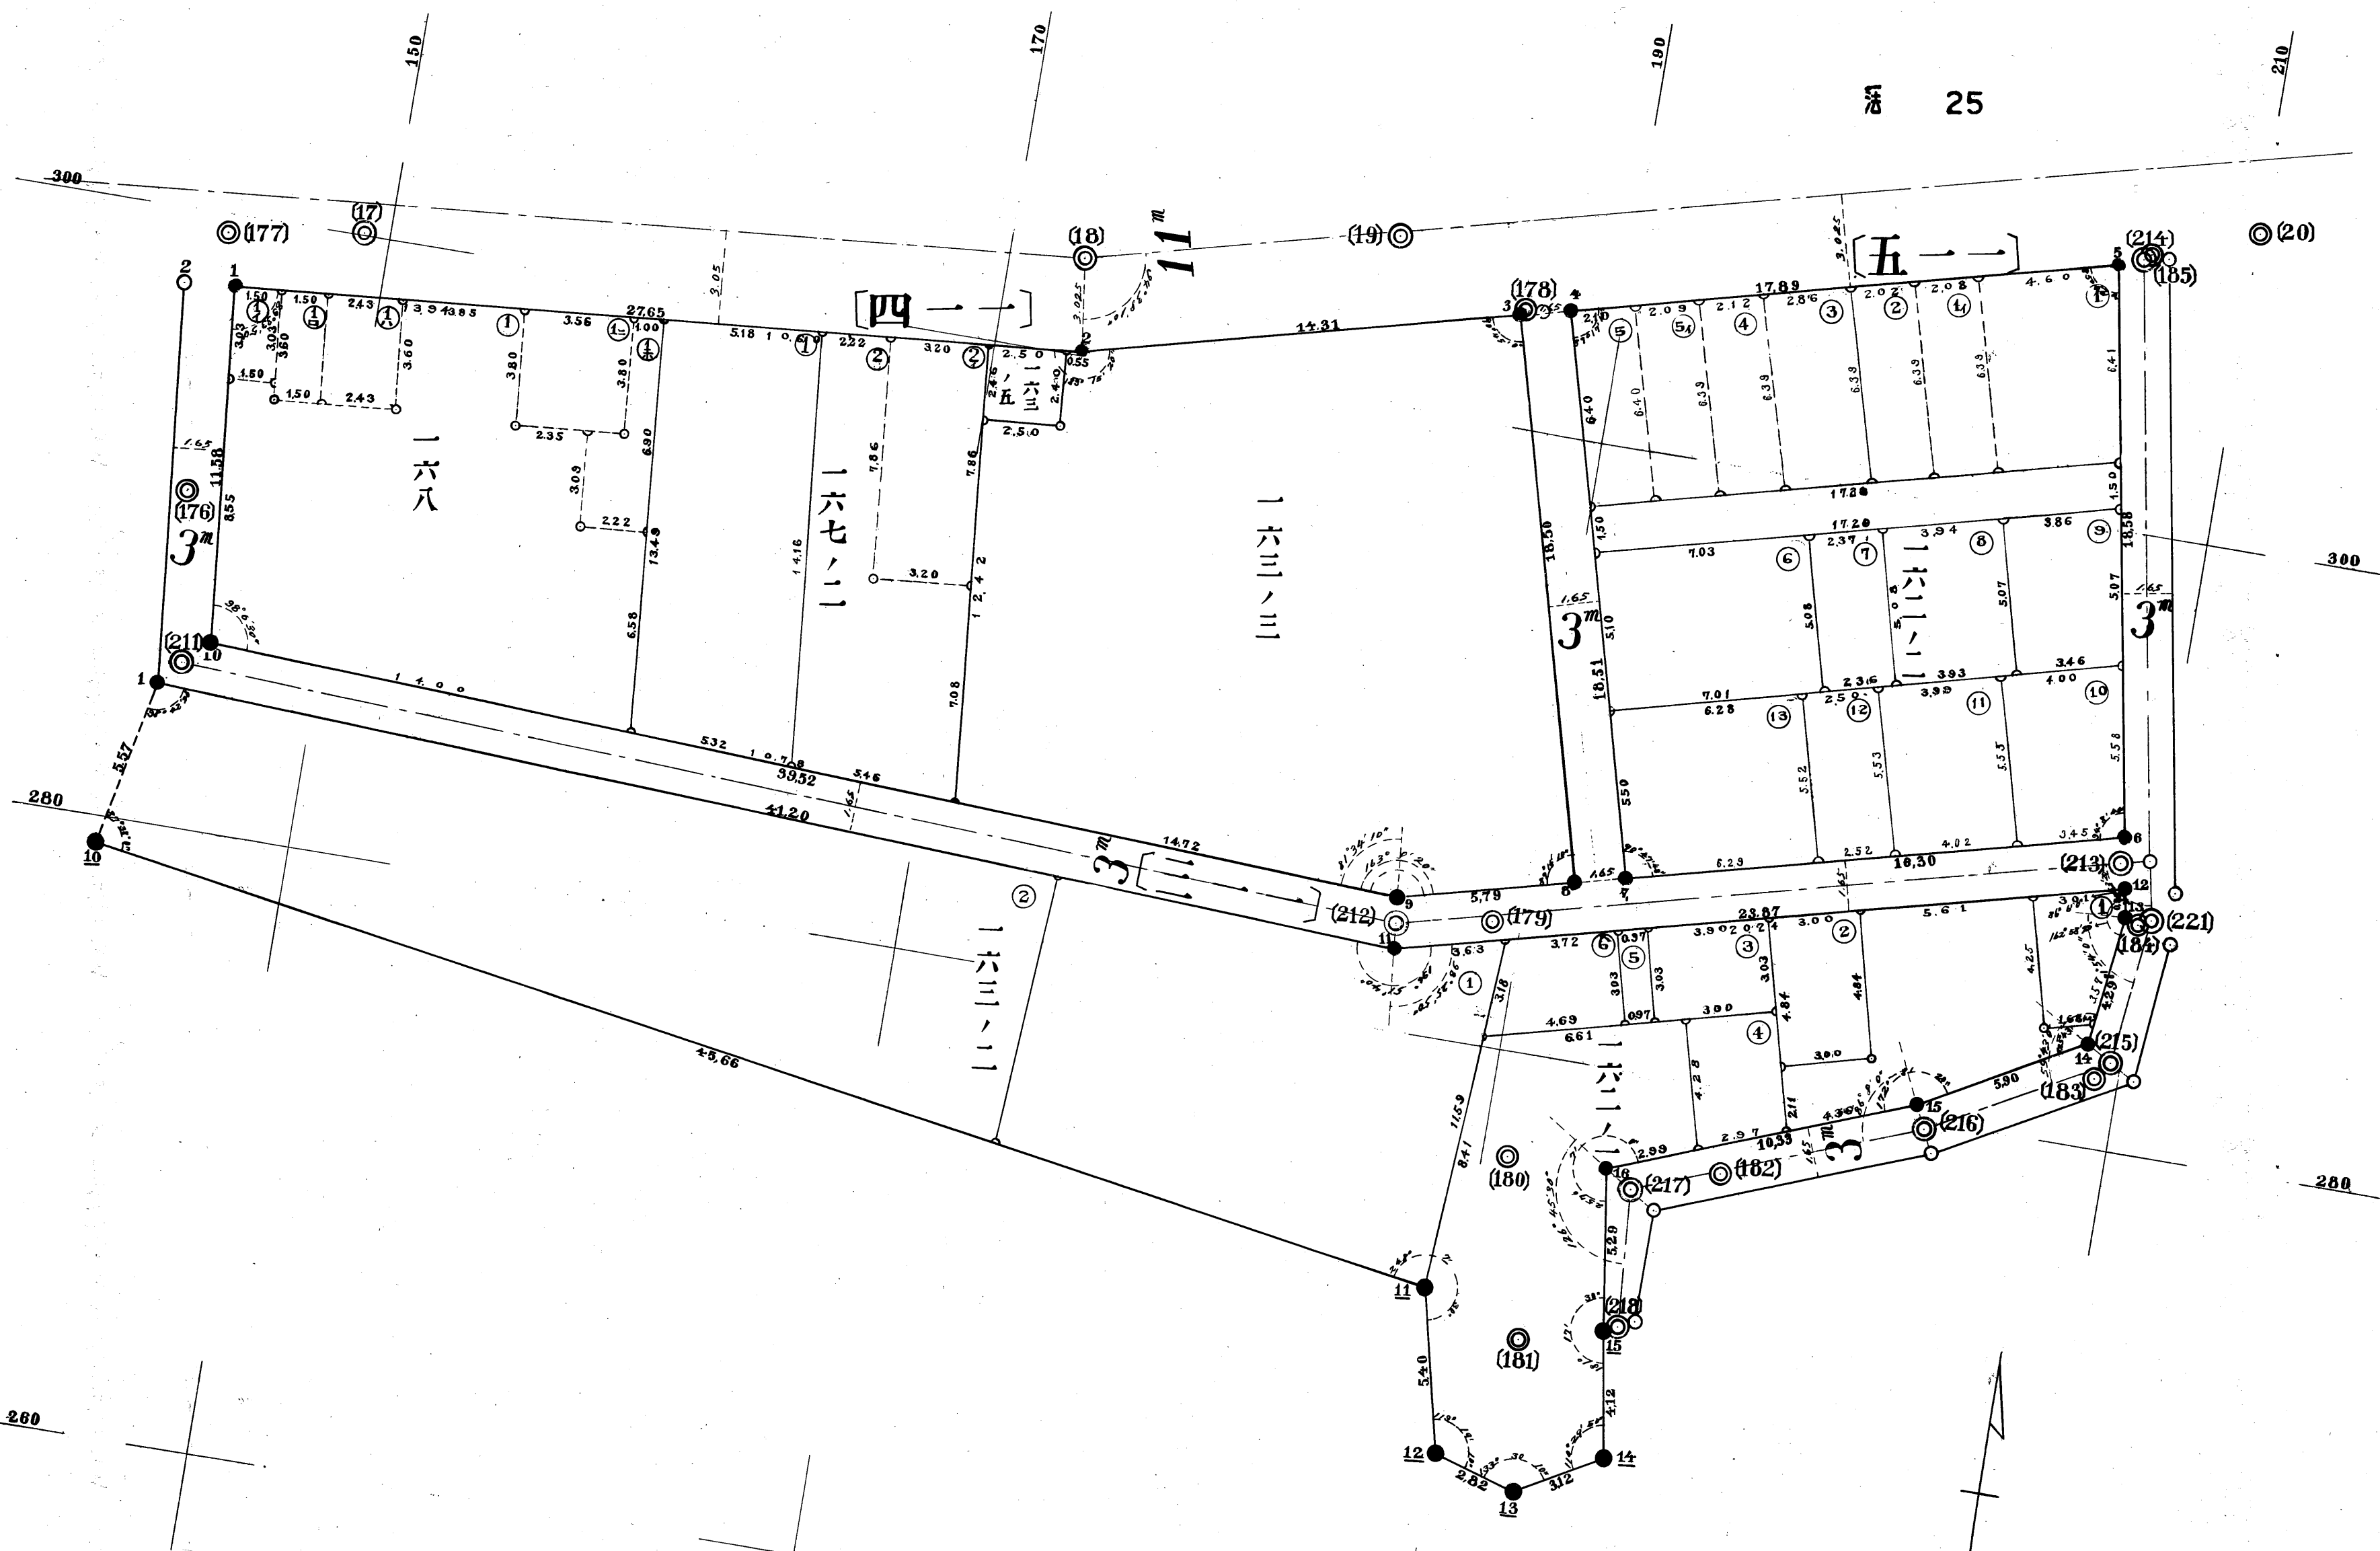


至	第	第	永
自	目	四	久
	年	類	甲
	月	整	保
		地	存

圖區三十二第區地二第




# 第二地區第二十四區圖

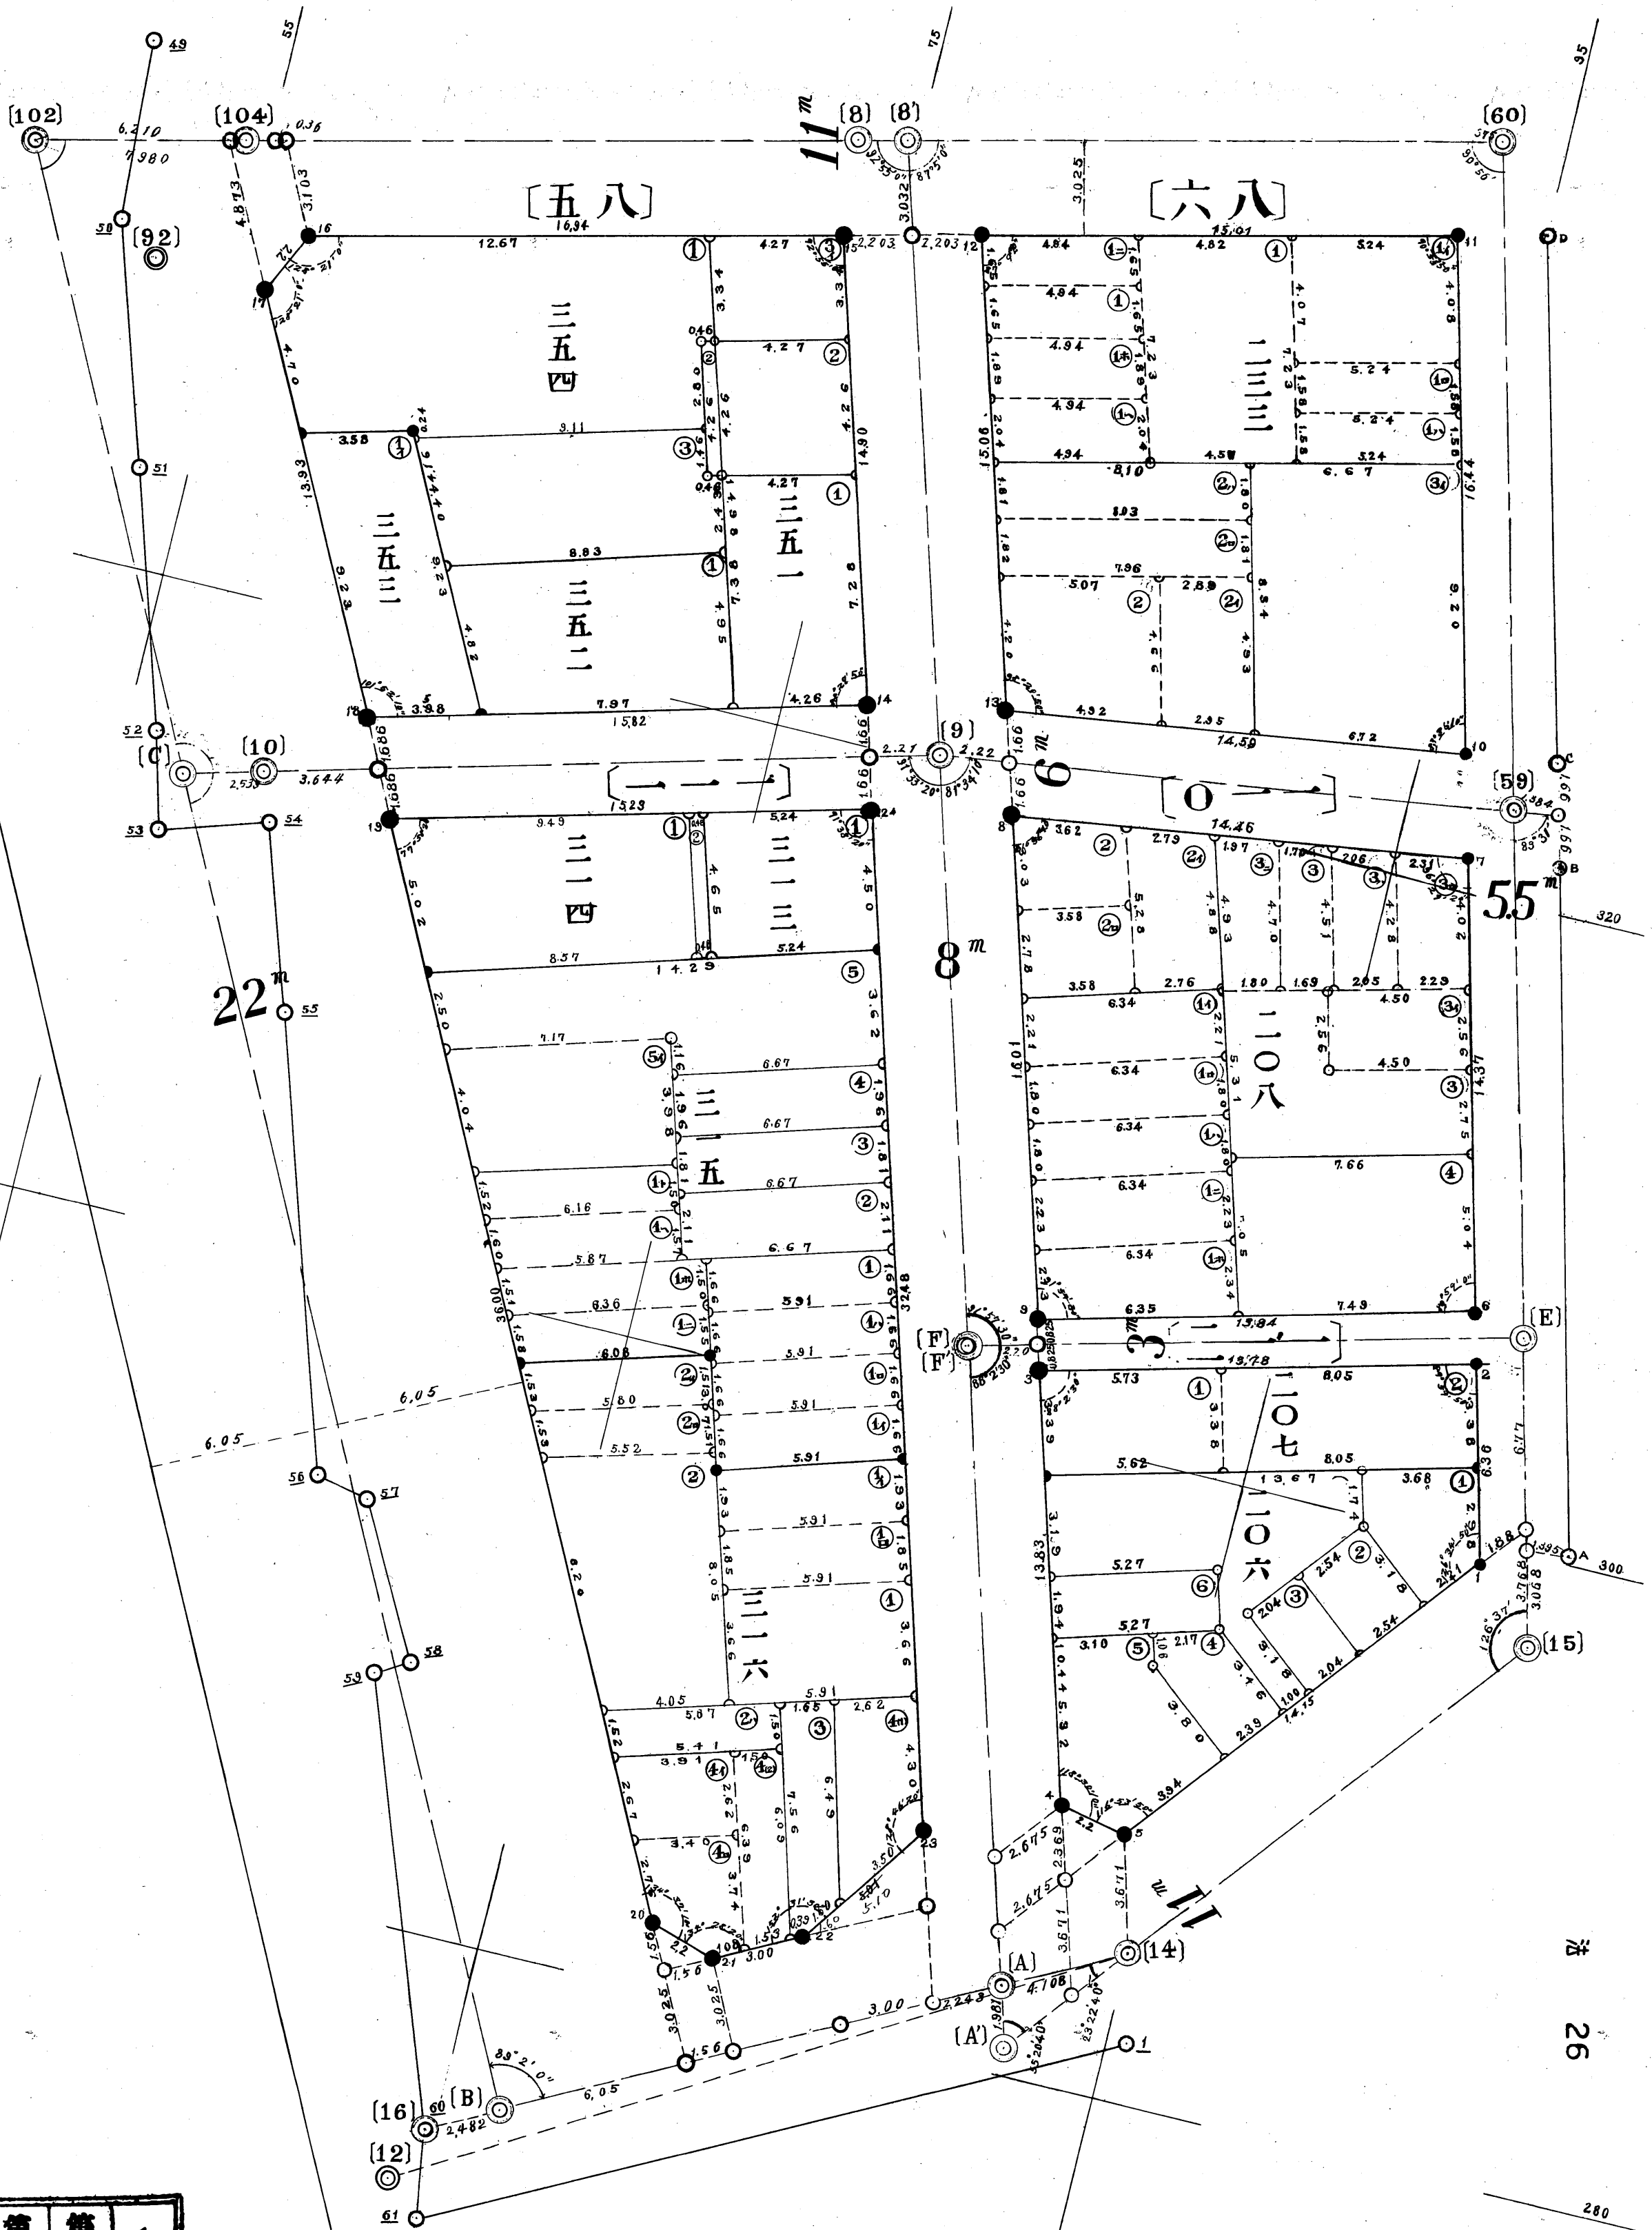

至自	第	第	永
年	目	四	久
月	確	類	年
	定	整	保
	測	地	存
	圖		

23-26

# 圖區五十二第區地二第

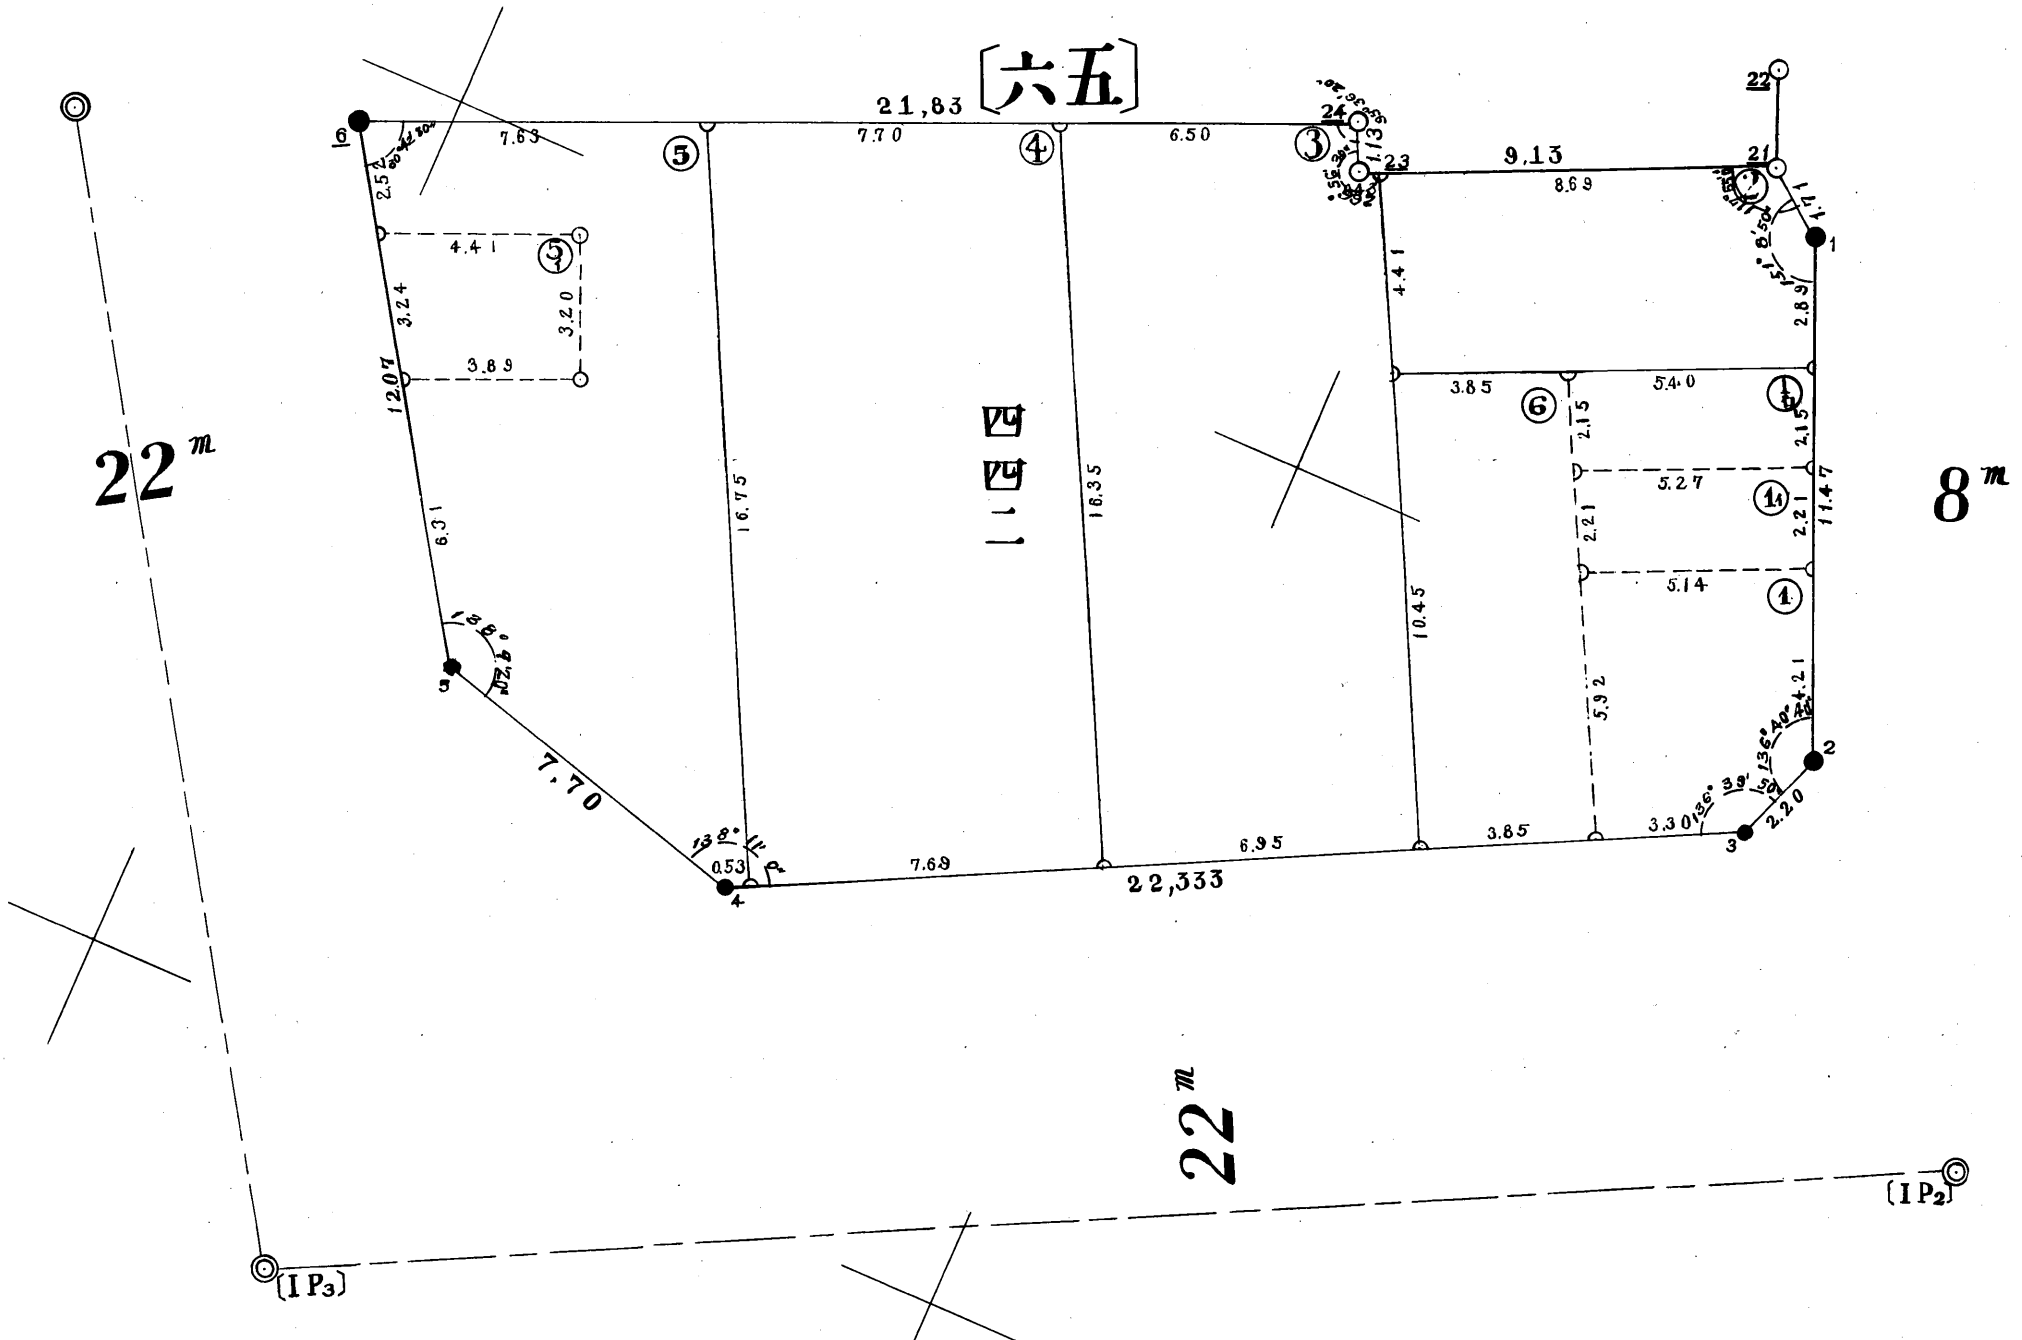


至日	第 目 地 區 三 分 區 地 區	第 四 類 整 地	永 久 年 保 存
年			
月			



號六拾二第圖測定確區地二第

活 28

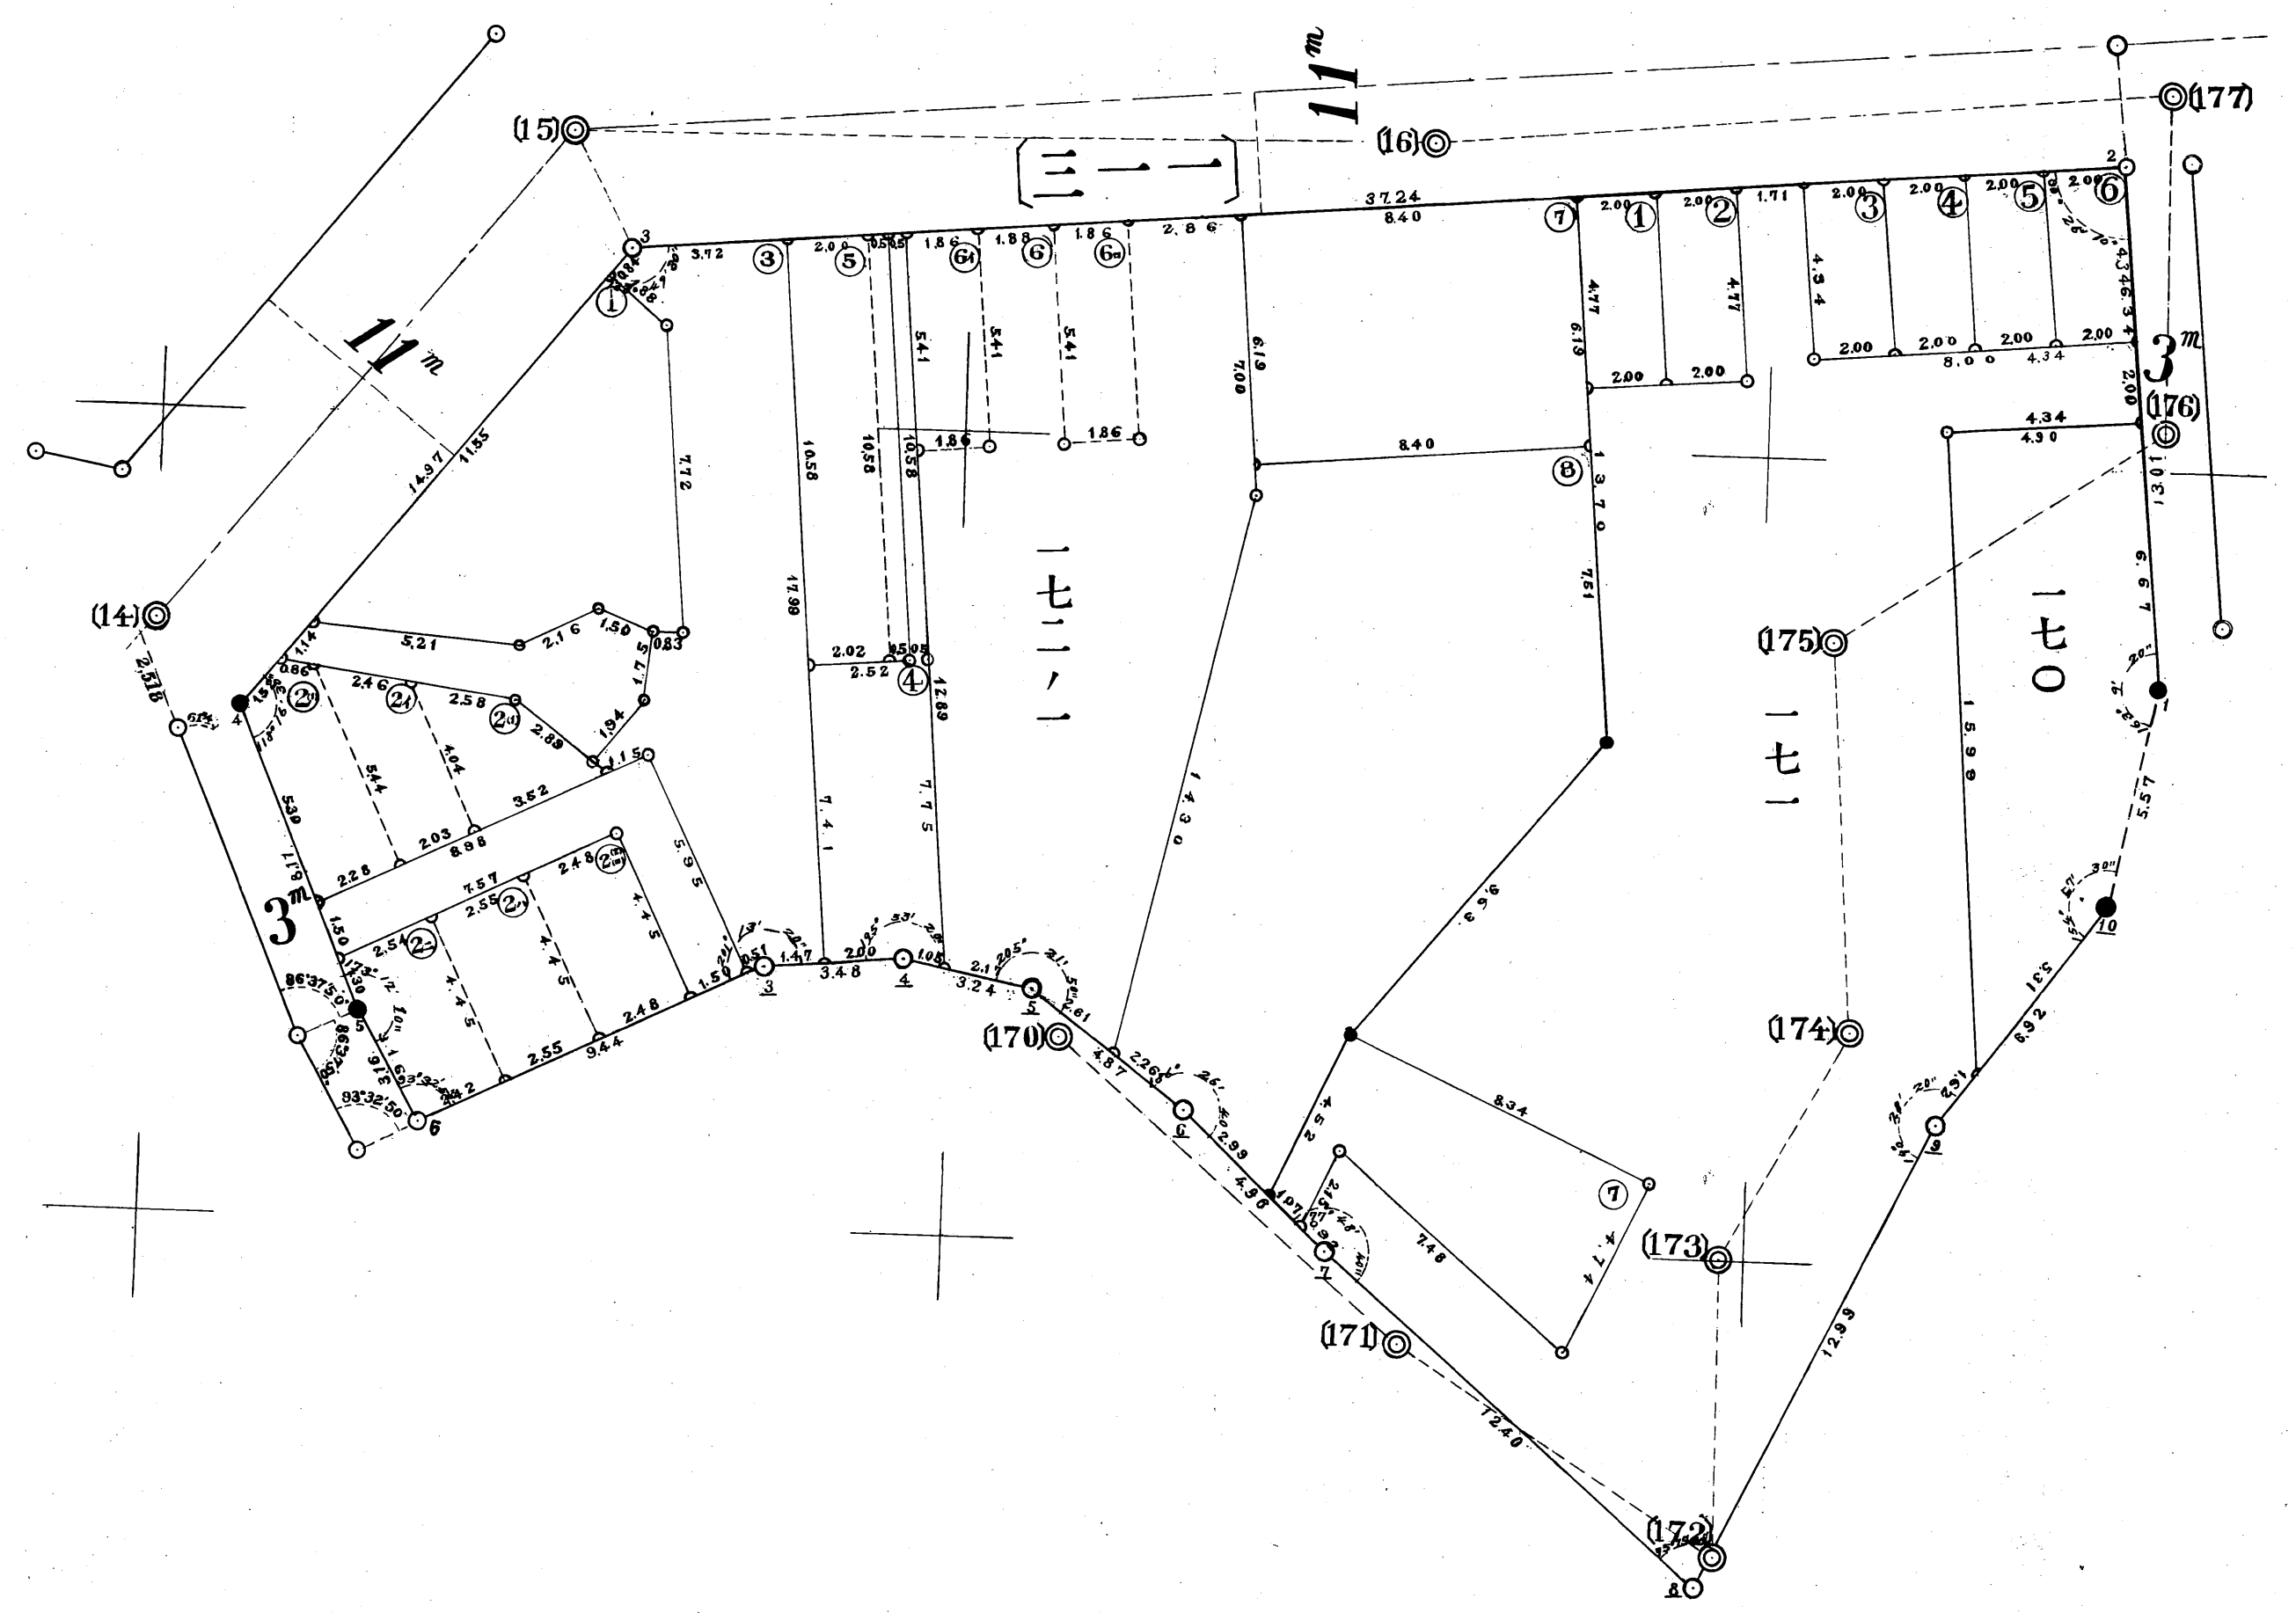

至	第	第	永
自	目	四	久
年	第	類	年
年	二	整	保
月	地	地	存
月	區		
	測		
	圖		