


中村地区確定図索引

- 赤字は図面番号
- 隣図界
- ① ブロック番号
- 区界
- - - 町界
- - - 丁目界

この頁は当地区の索引図（頁照合用）として
本市職員が作成したものです。


赤字は、頁（ページ）番号になります。

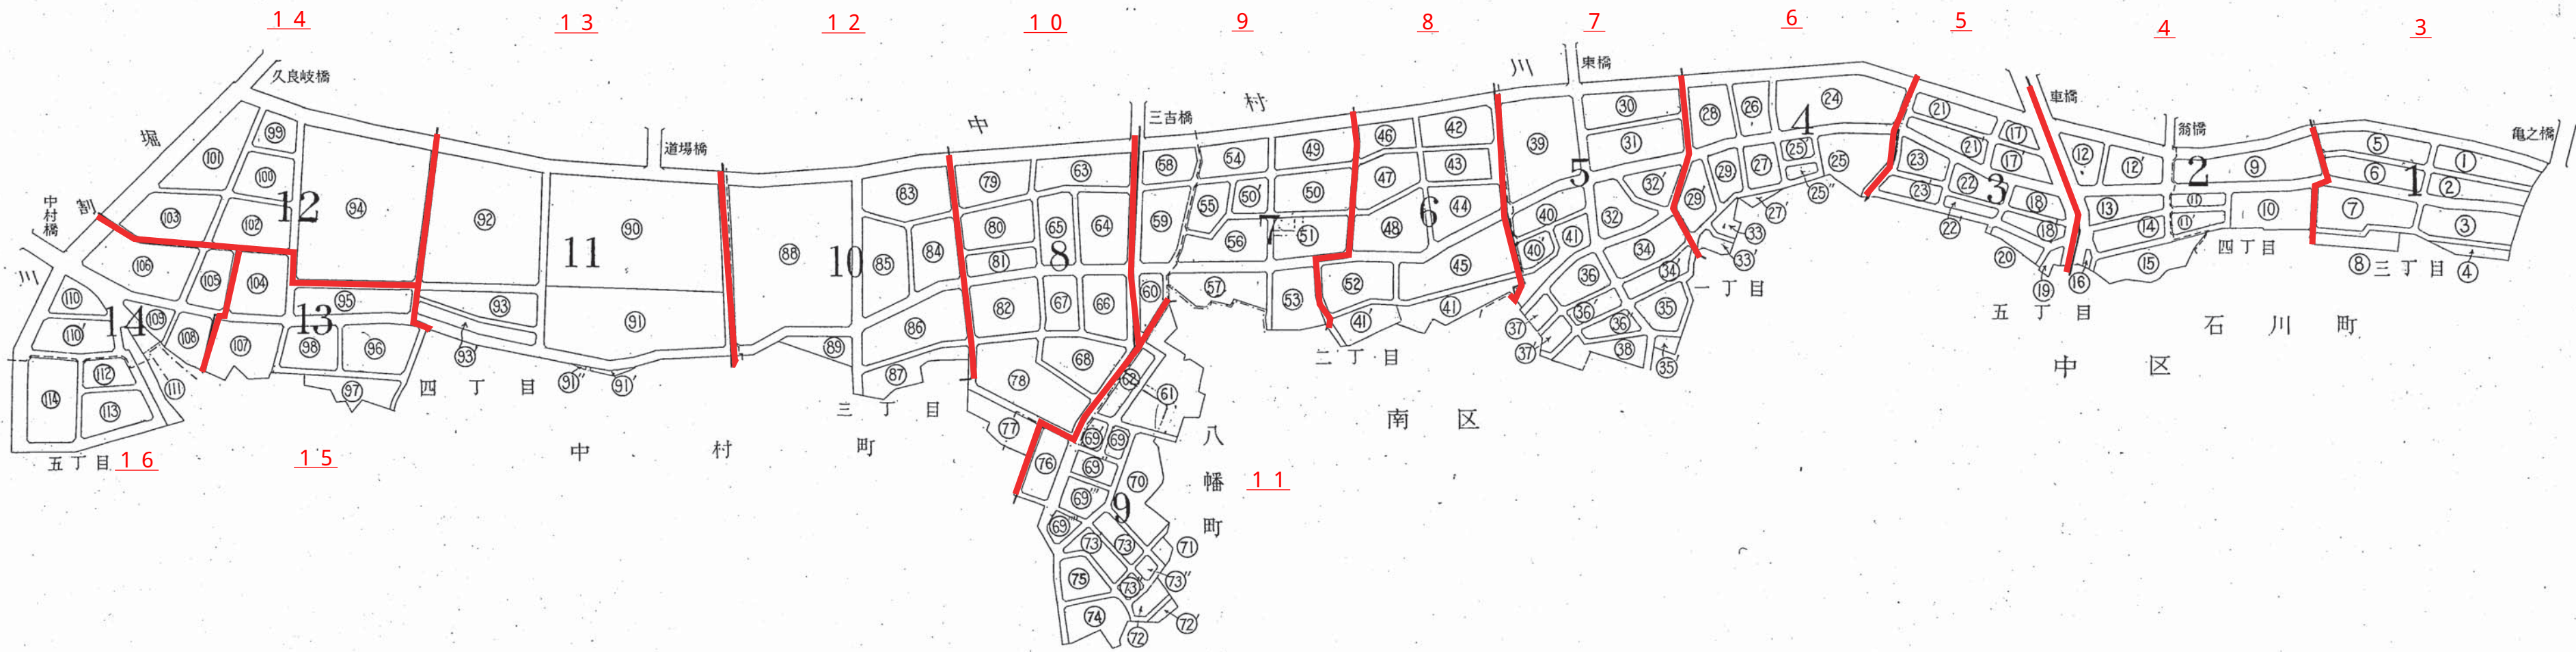

1601


中村地区確定図索引

- 赤字は 図面番号
- 隣図界
- ① 丁目番号
- 区界
- 町界
- 丁目界

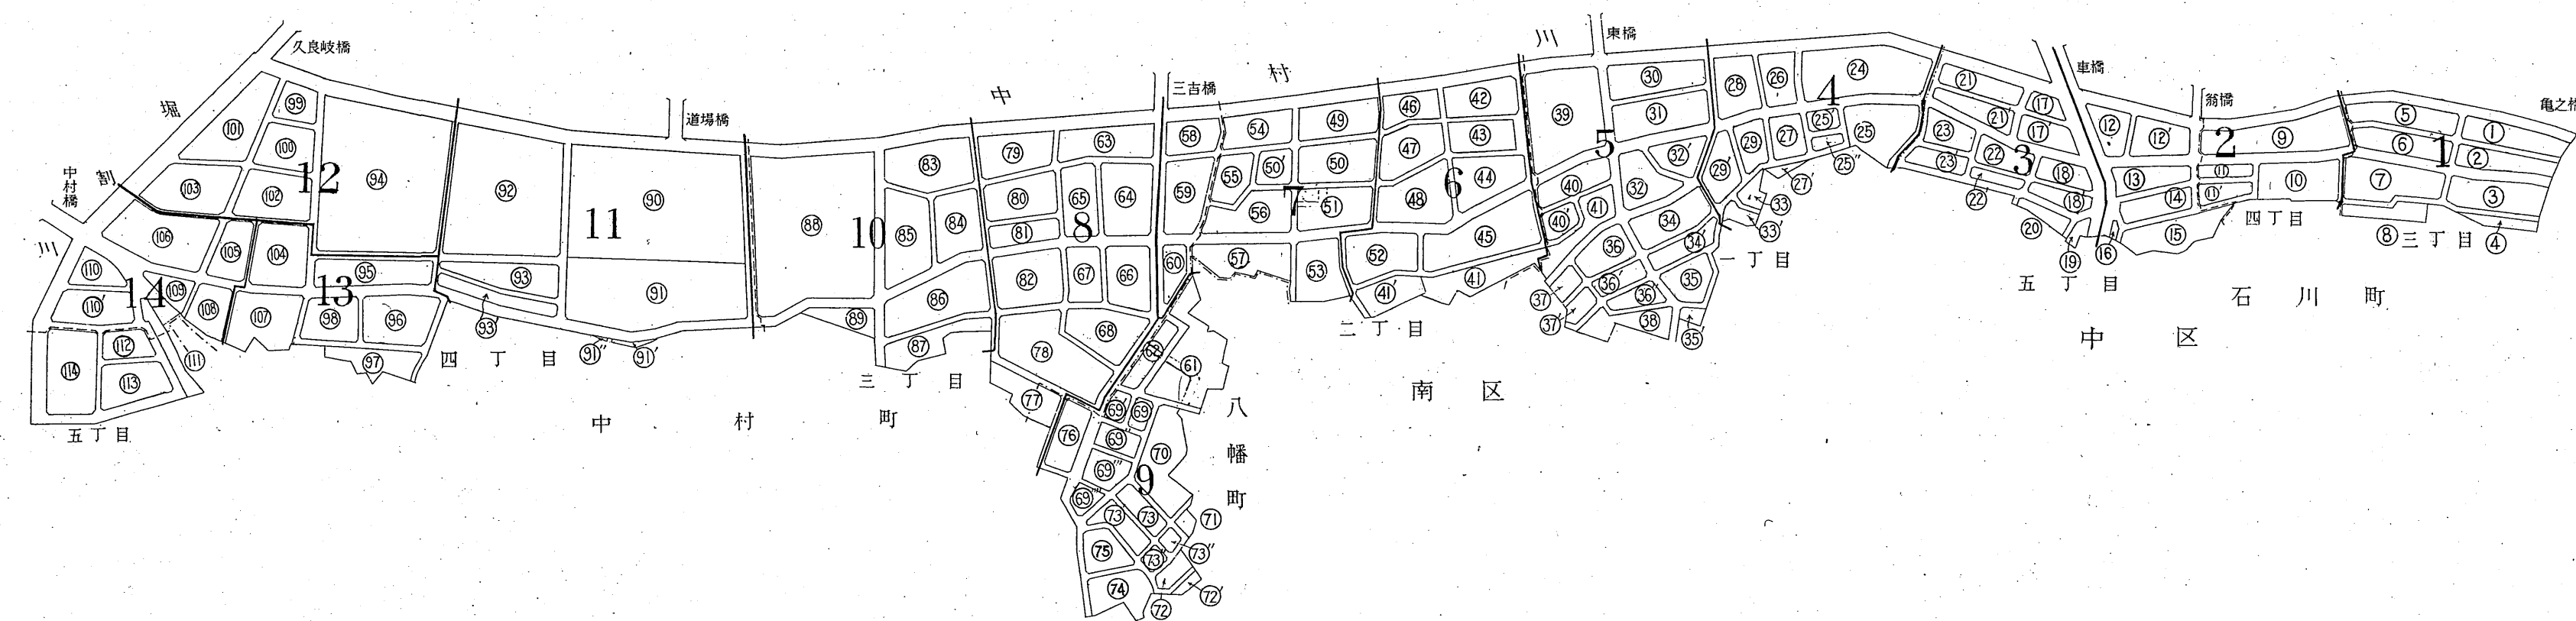


1602

中村地区確定図一号

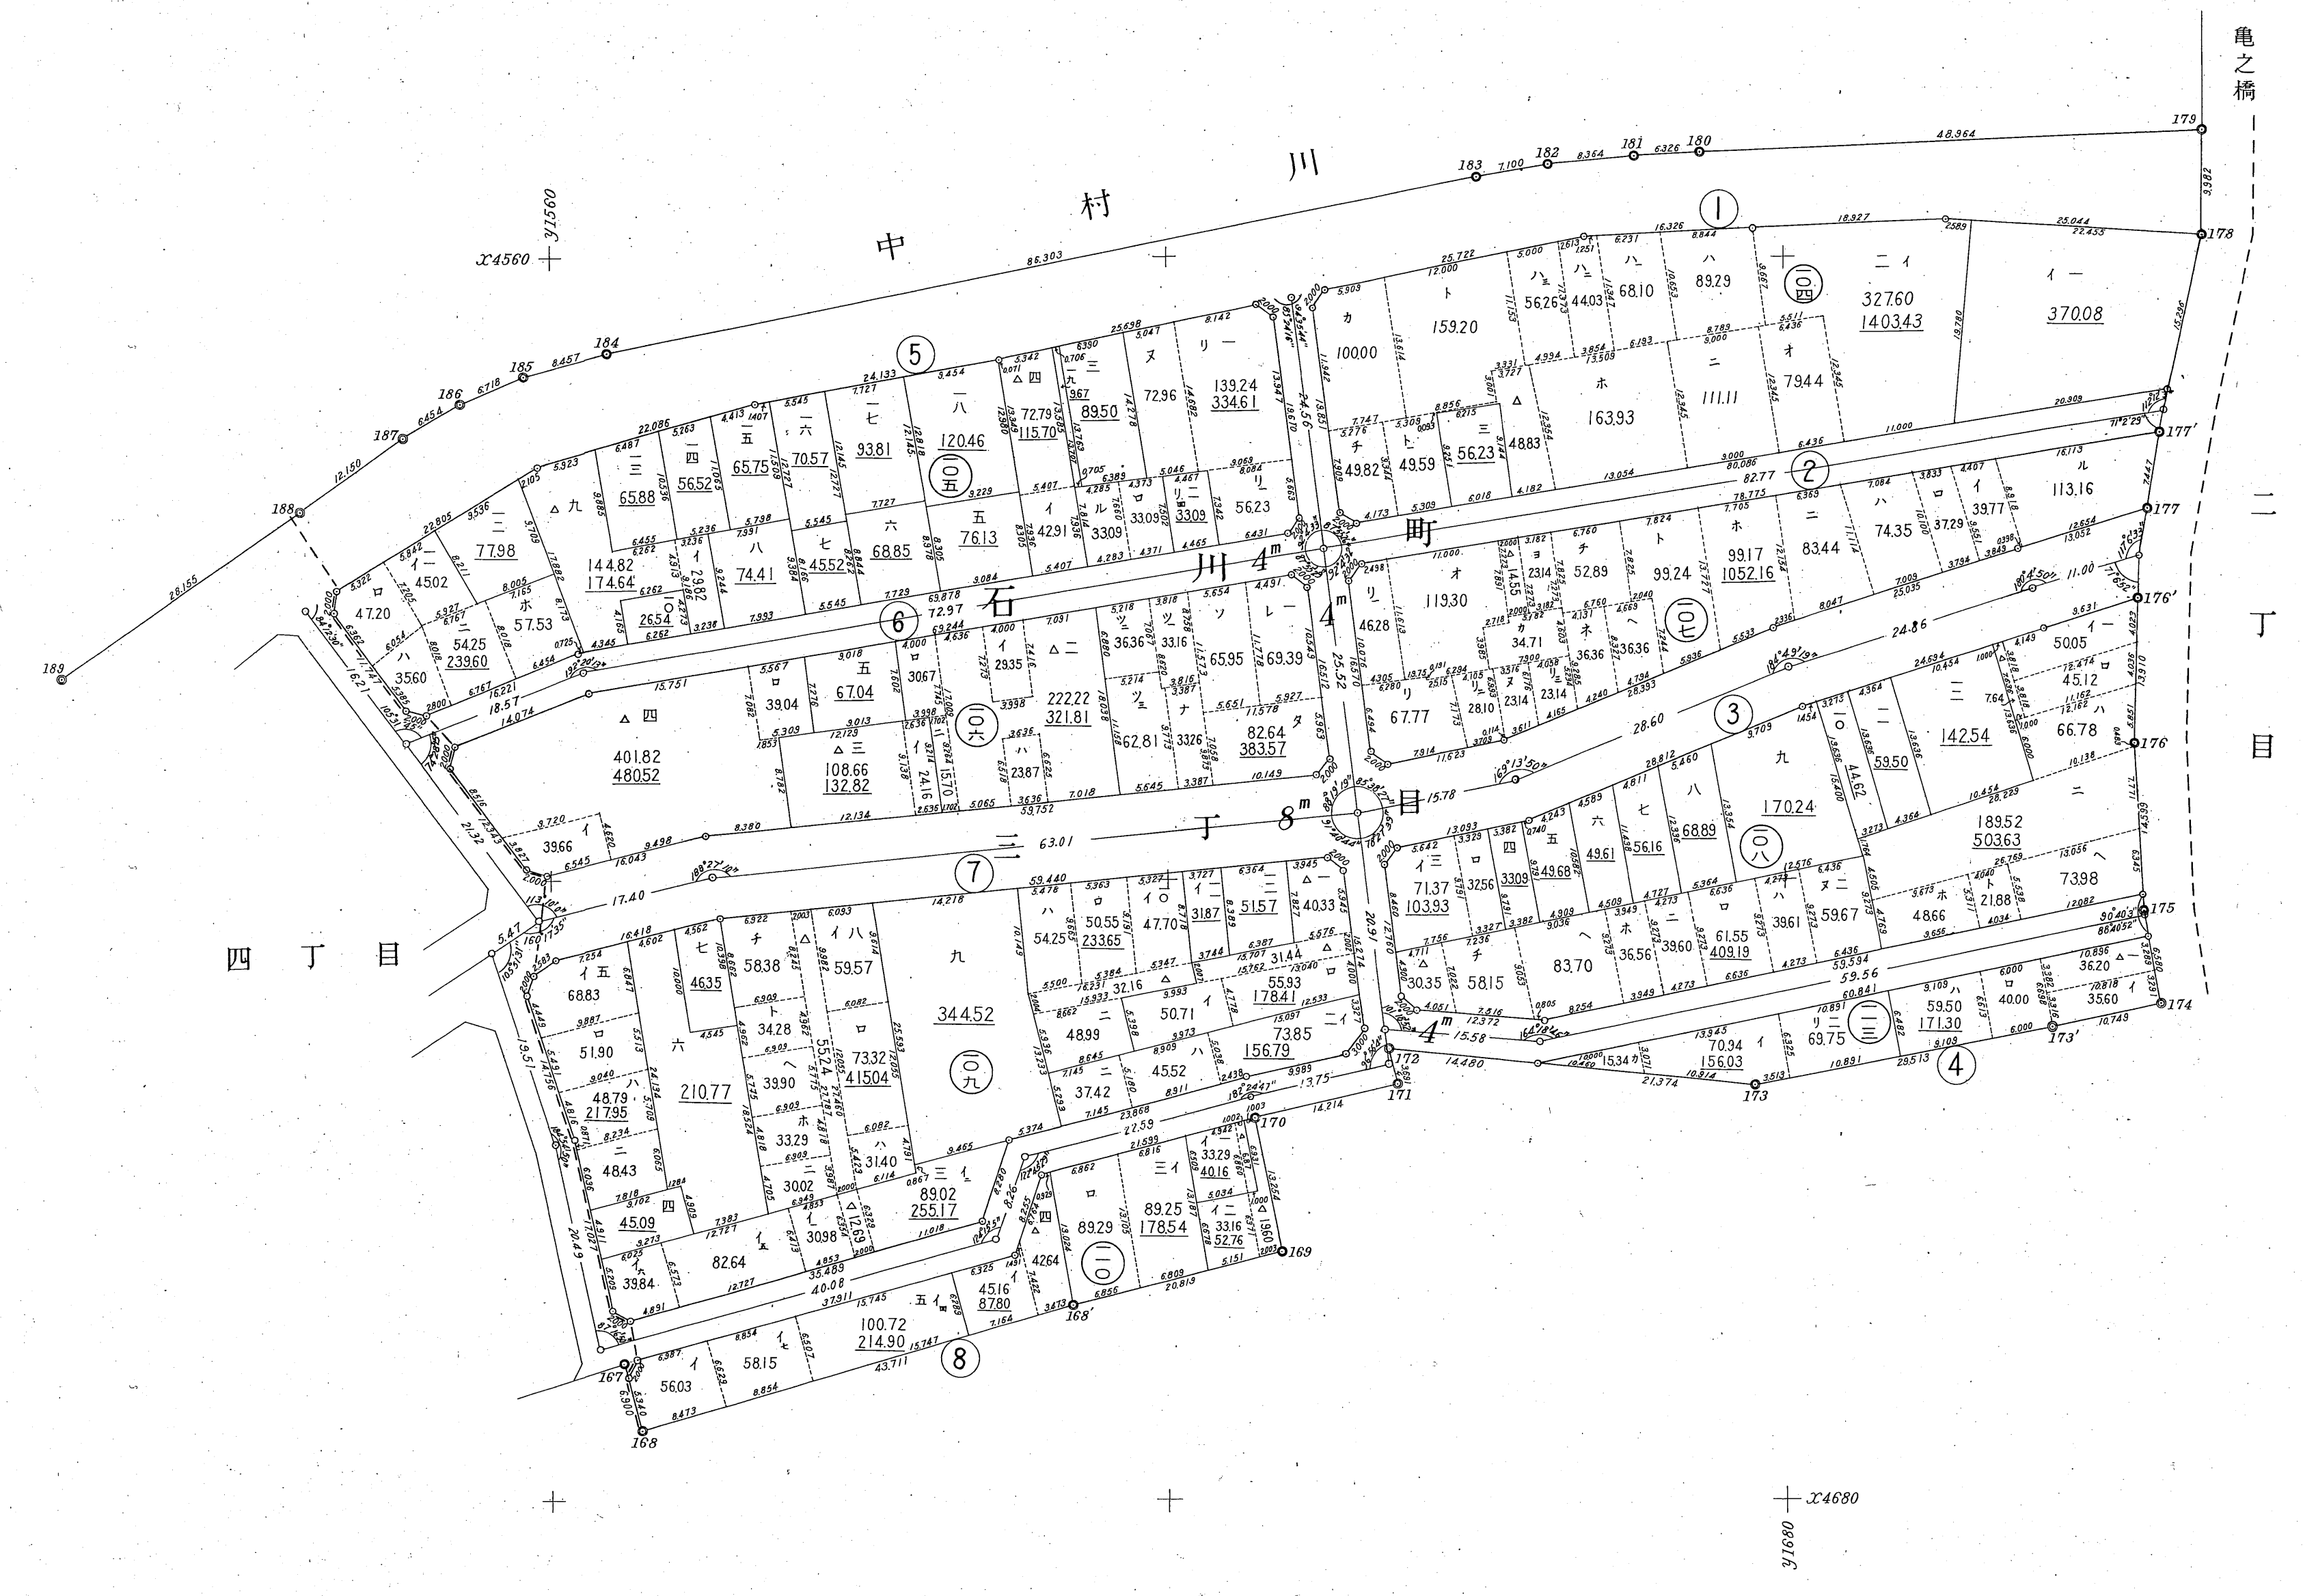


1603

中村地区確定図二号

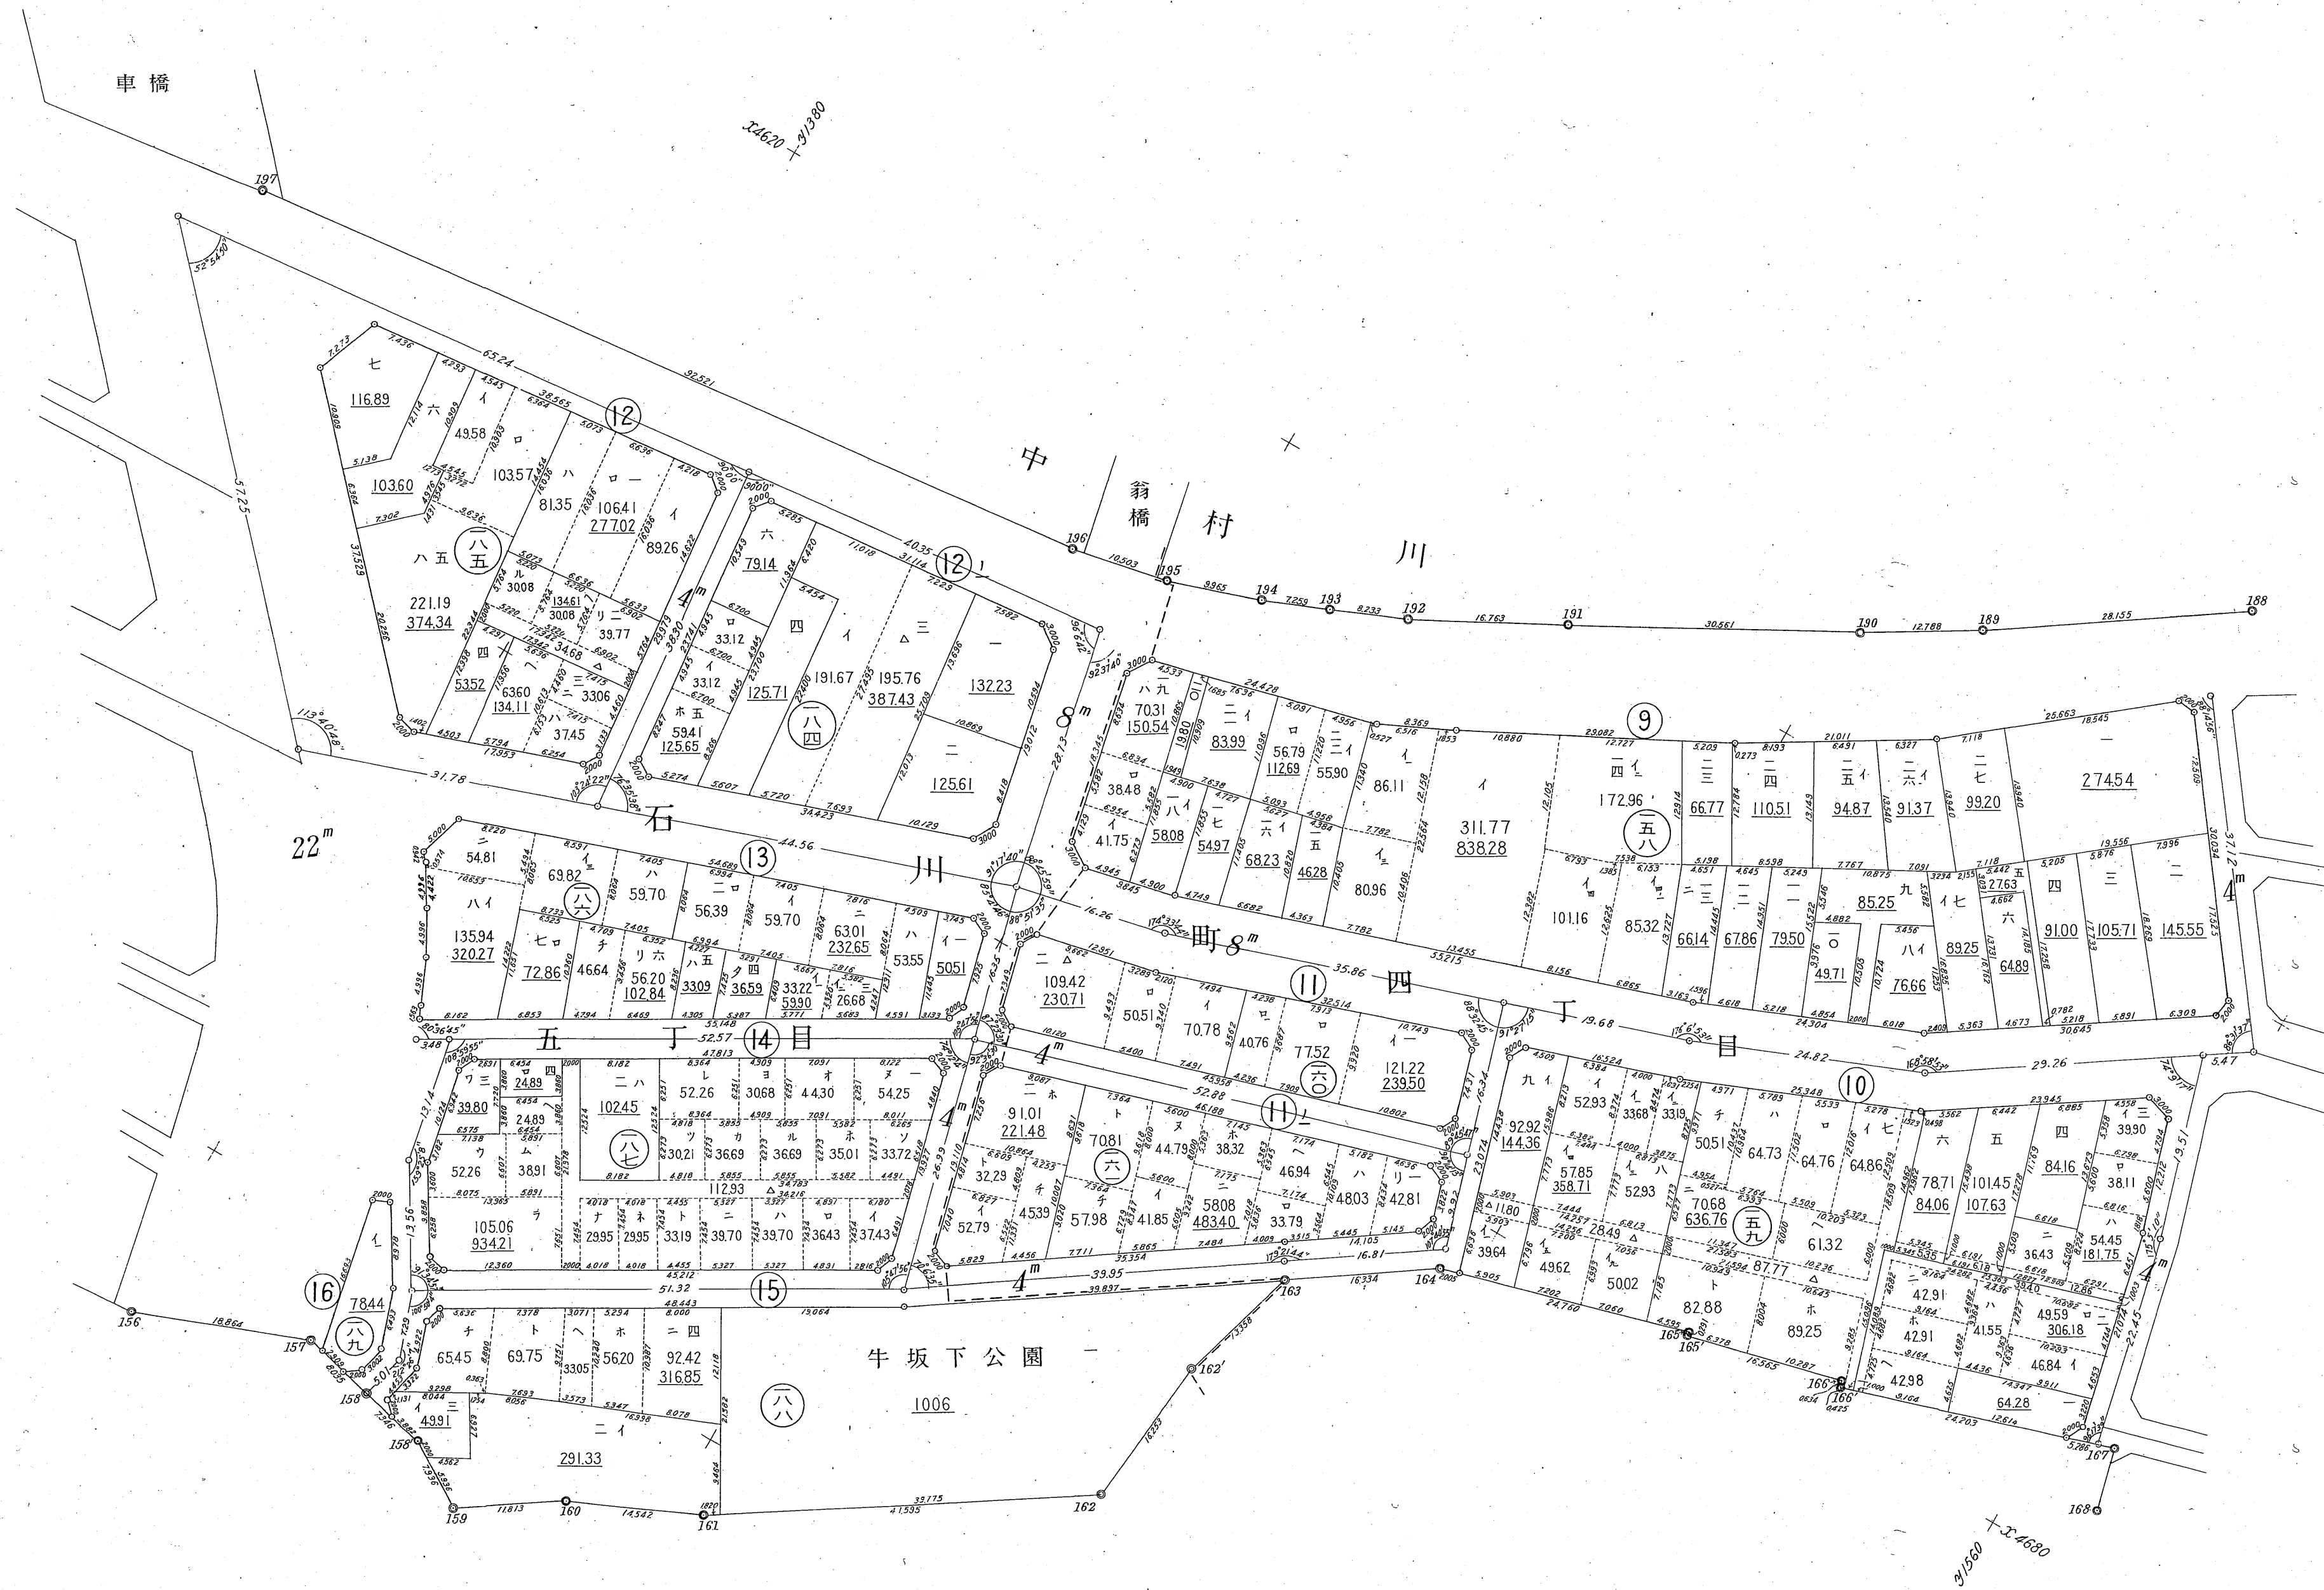

1604

中村地区確定図二号

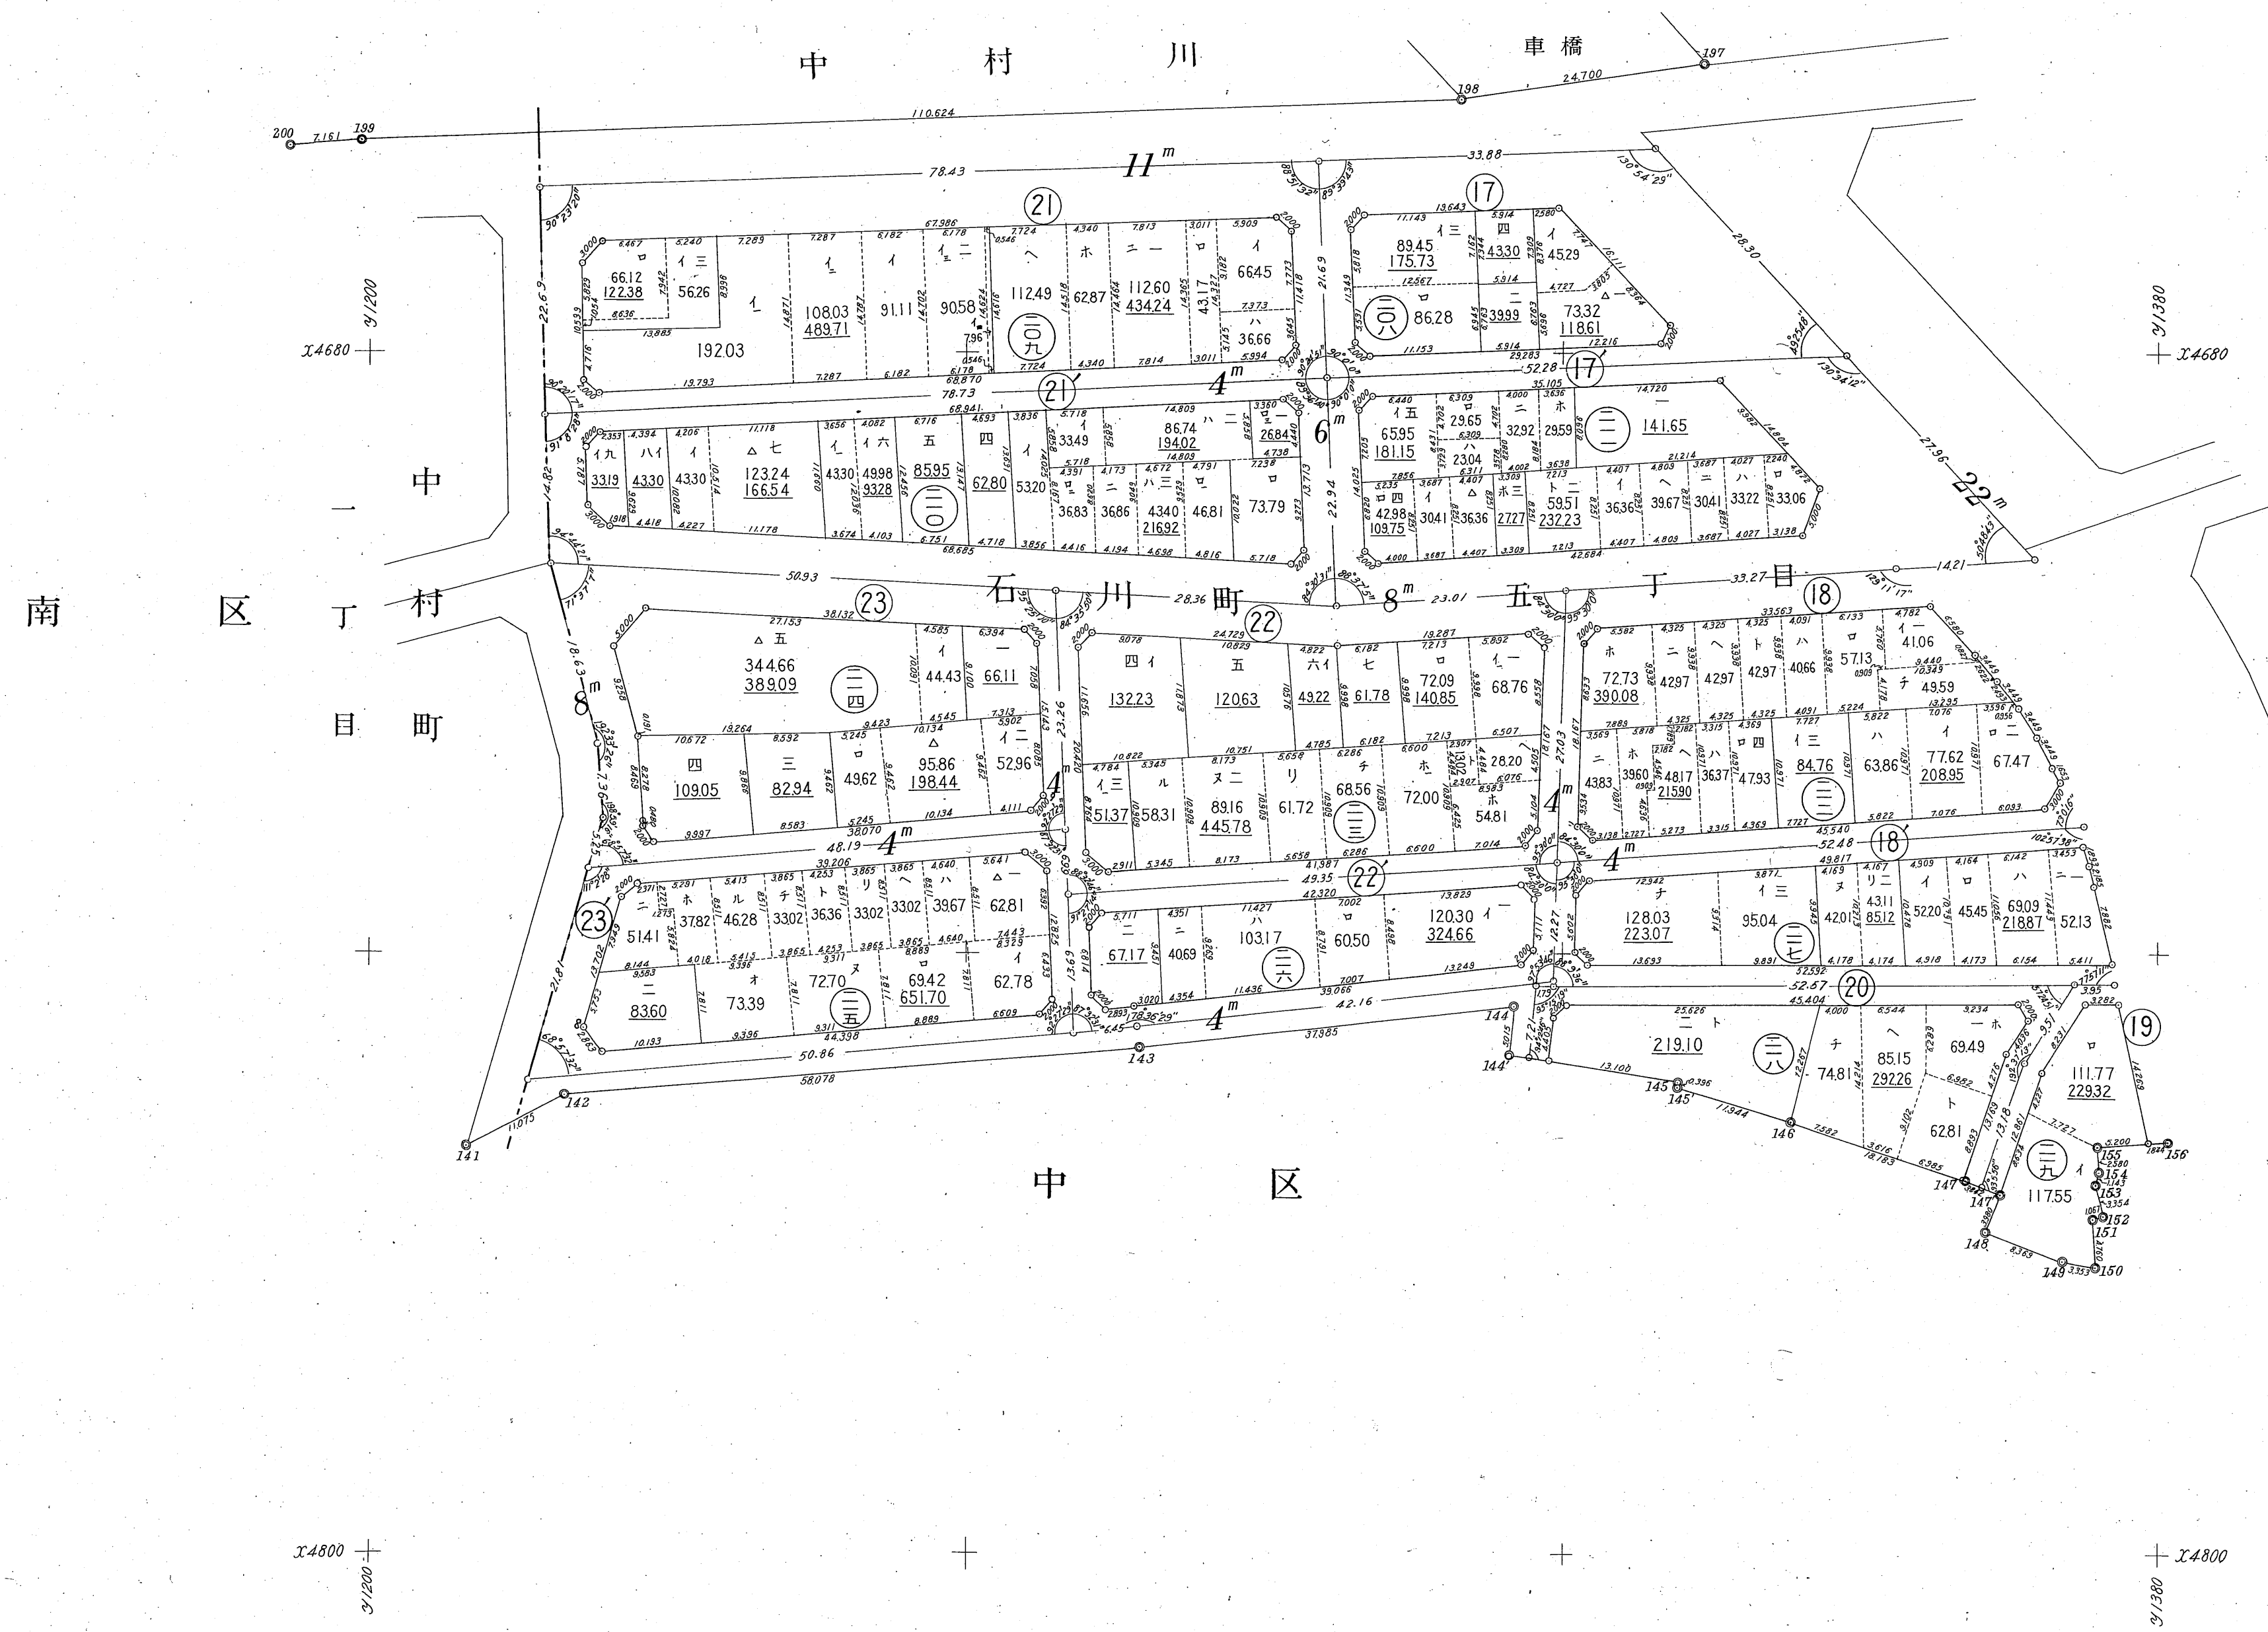

1695

中 村 川

中村地区確定図四号




34740 + 37020

37200 + 14800

1606

中村地区確定図五号

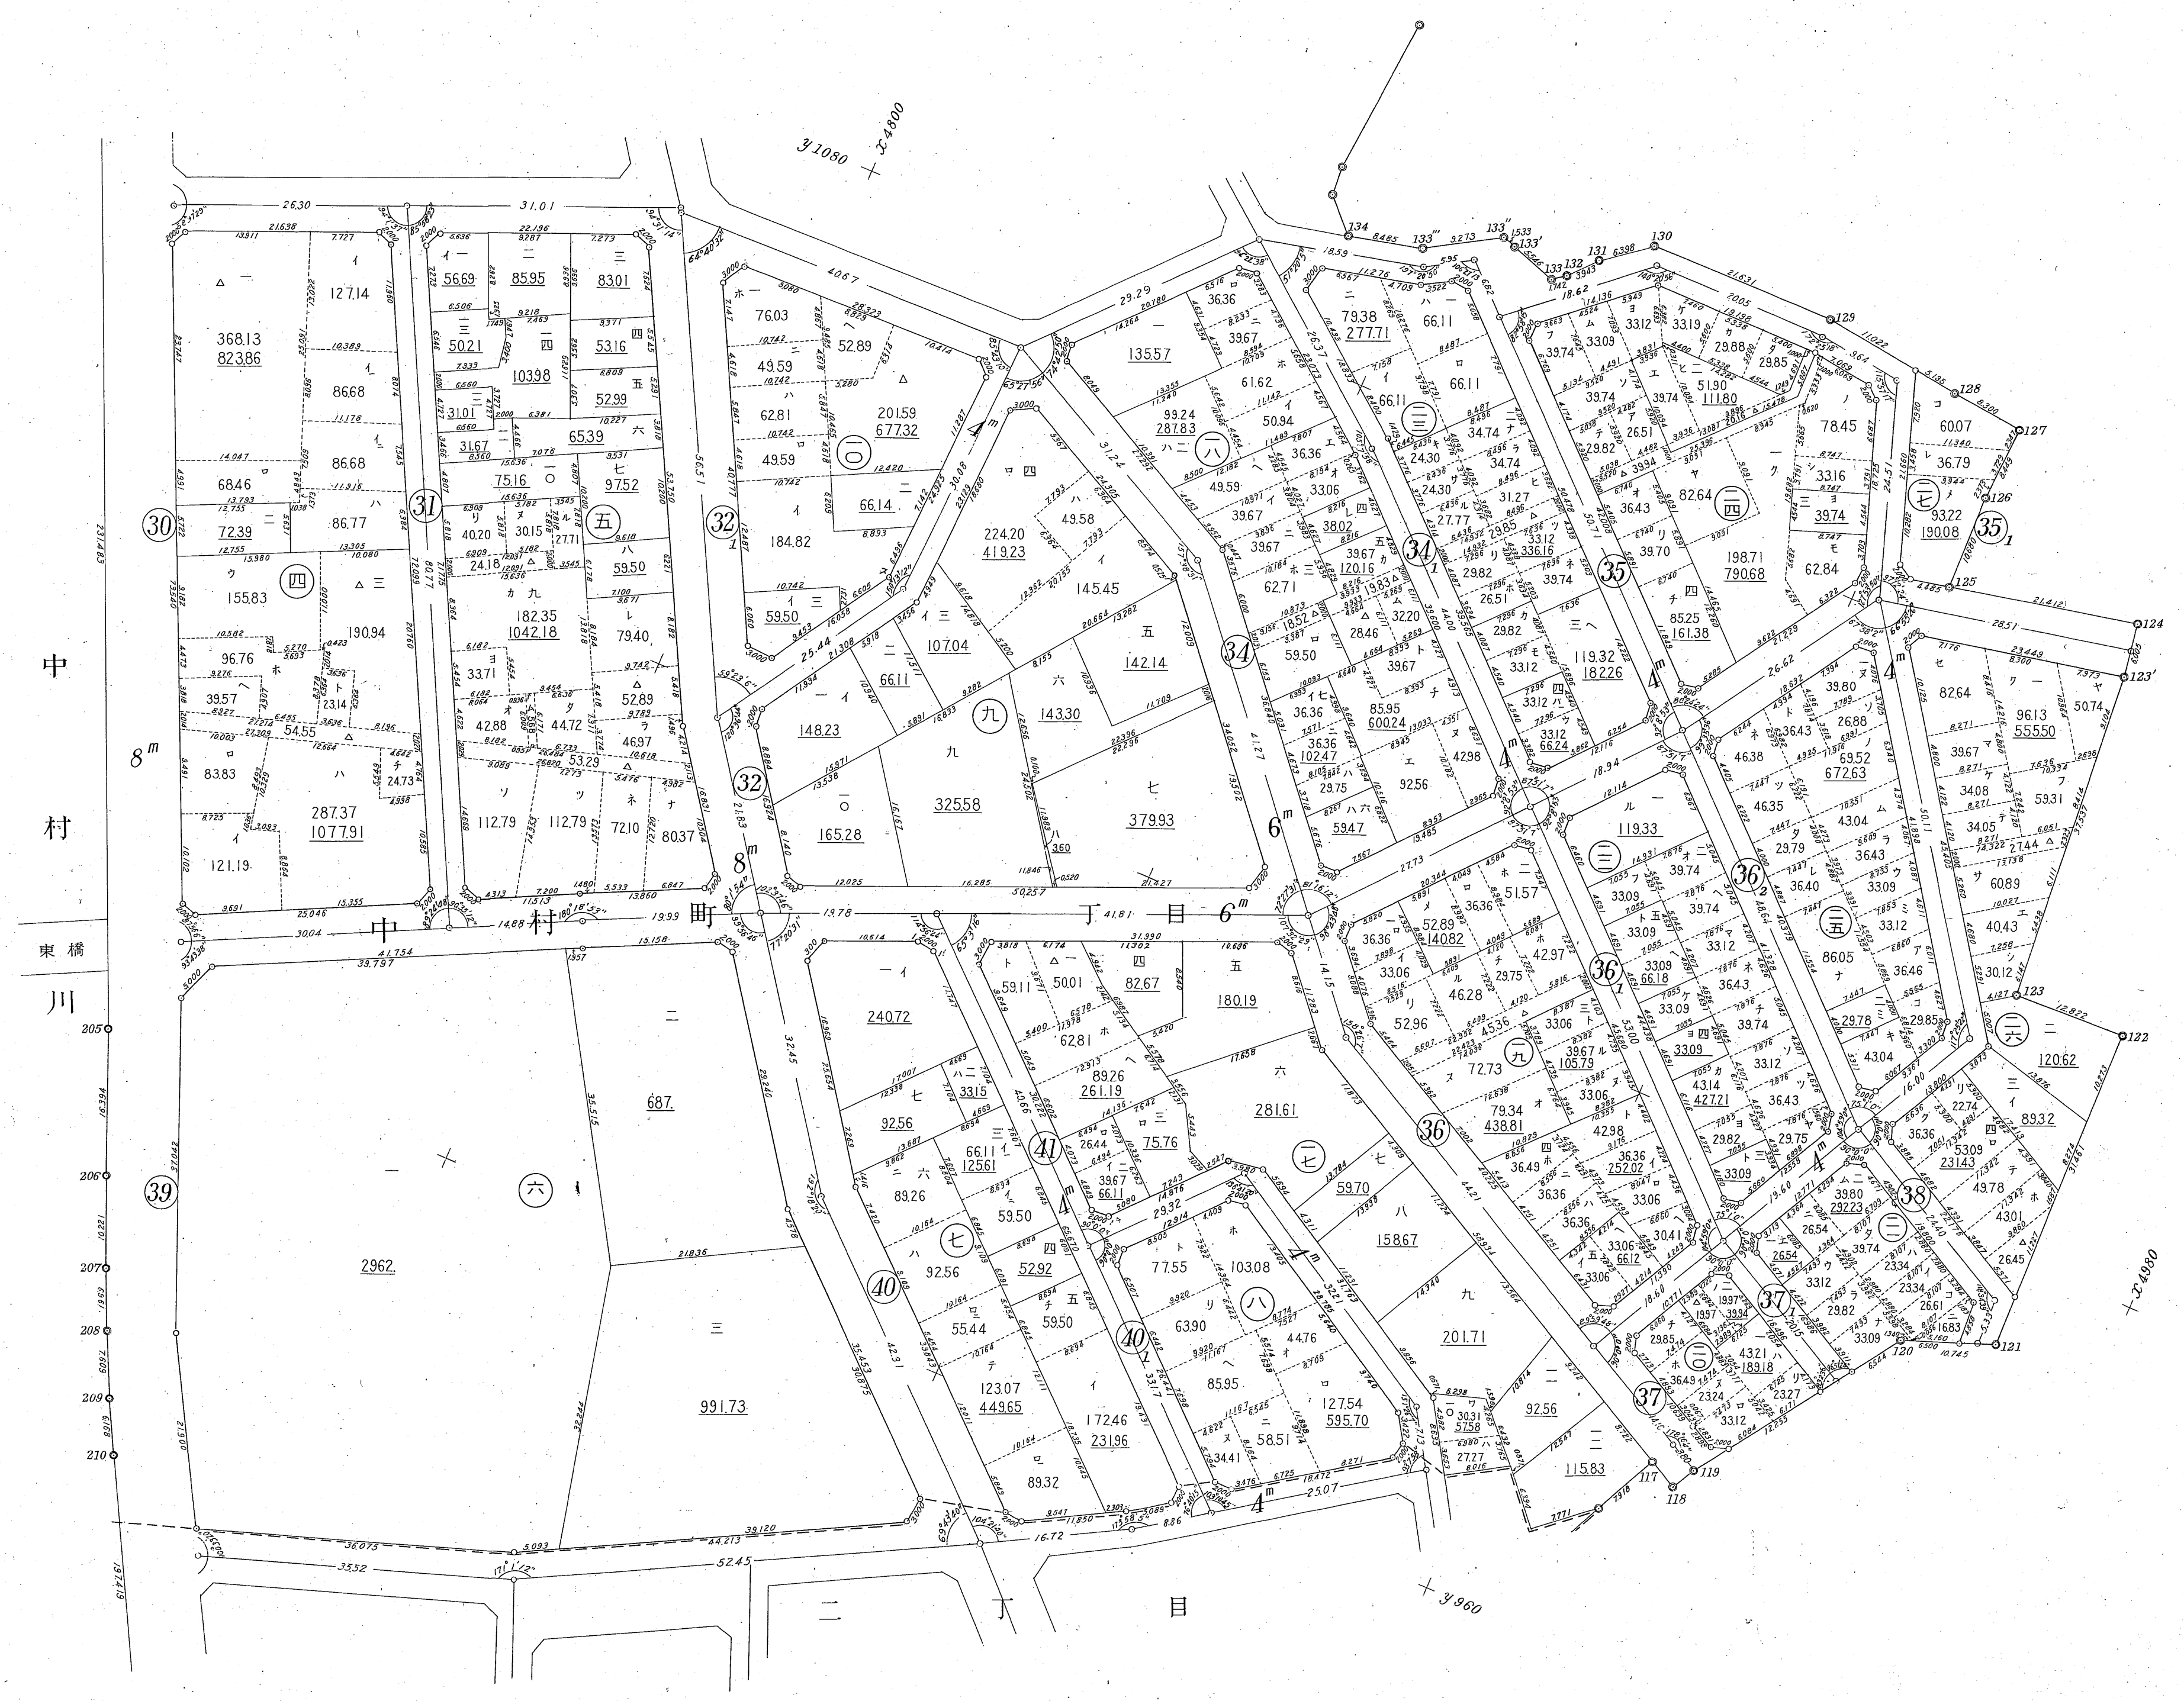


16-7

中村地区確定図六号



1608

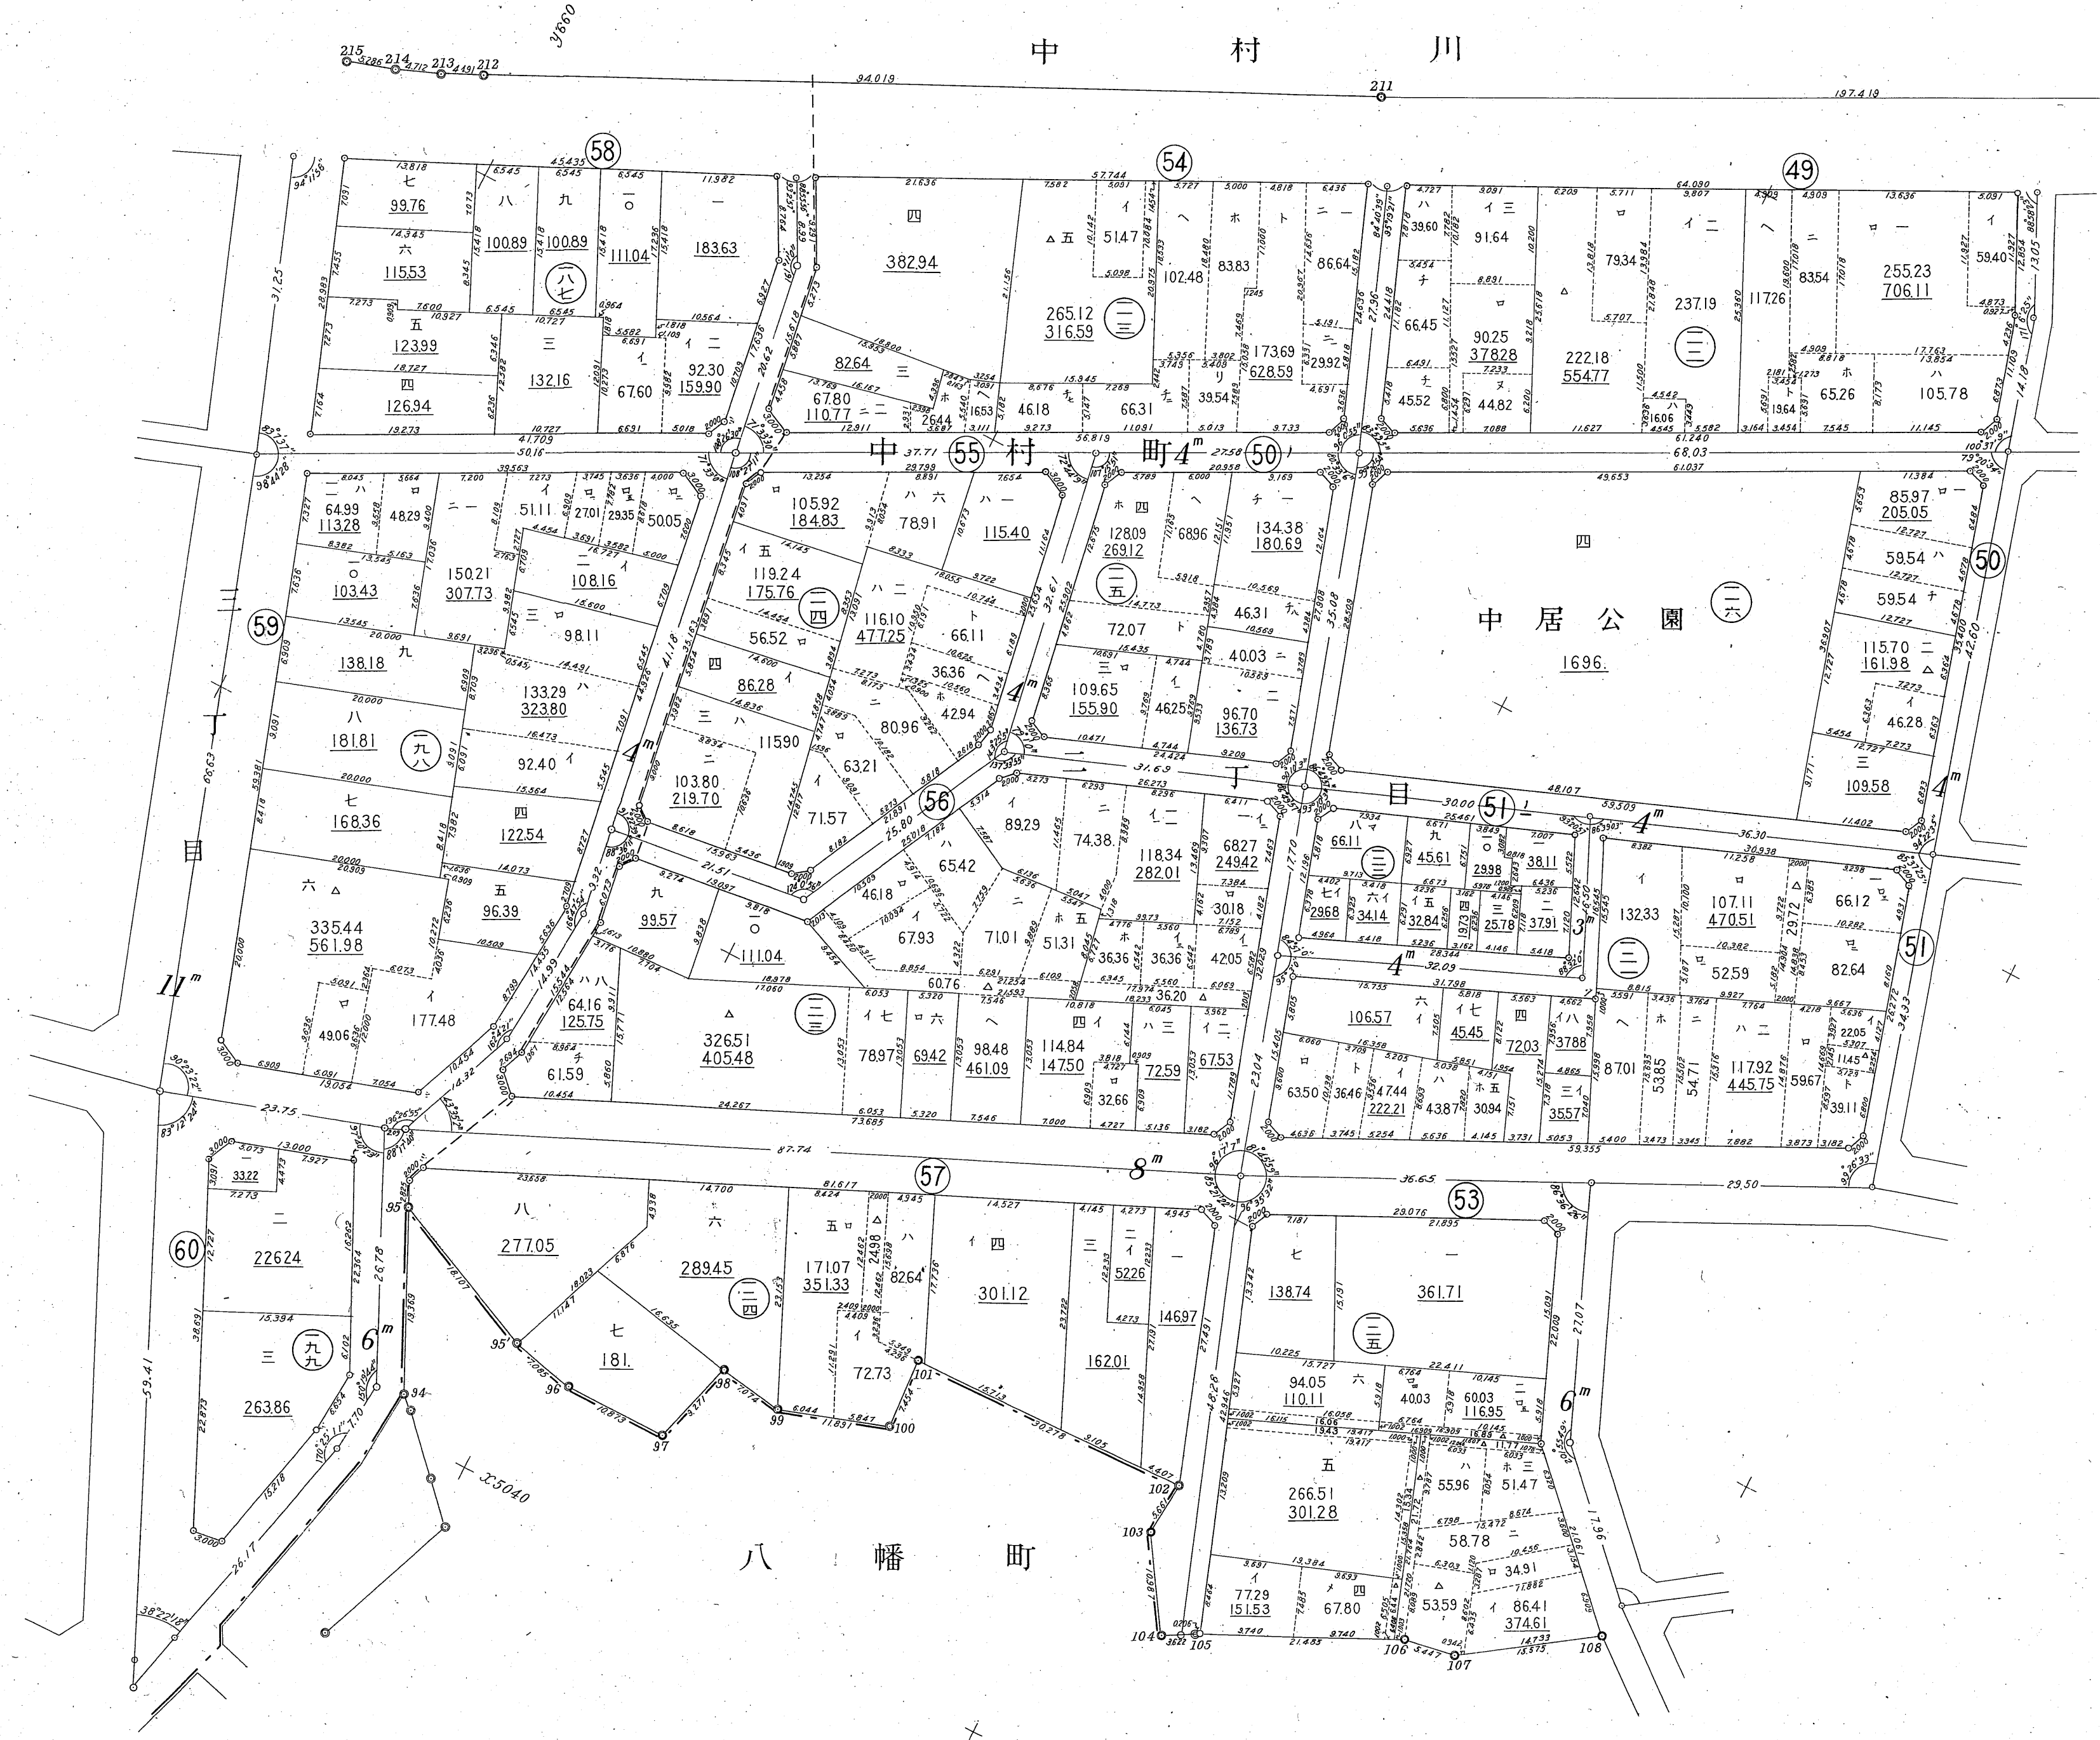

中村地区確定図七号

1609

中村地区確定図八号




16-10

中村地区確定図九号



16-12

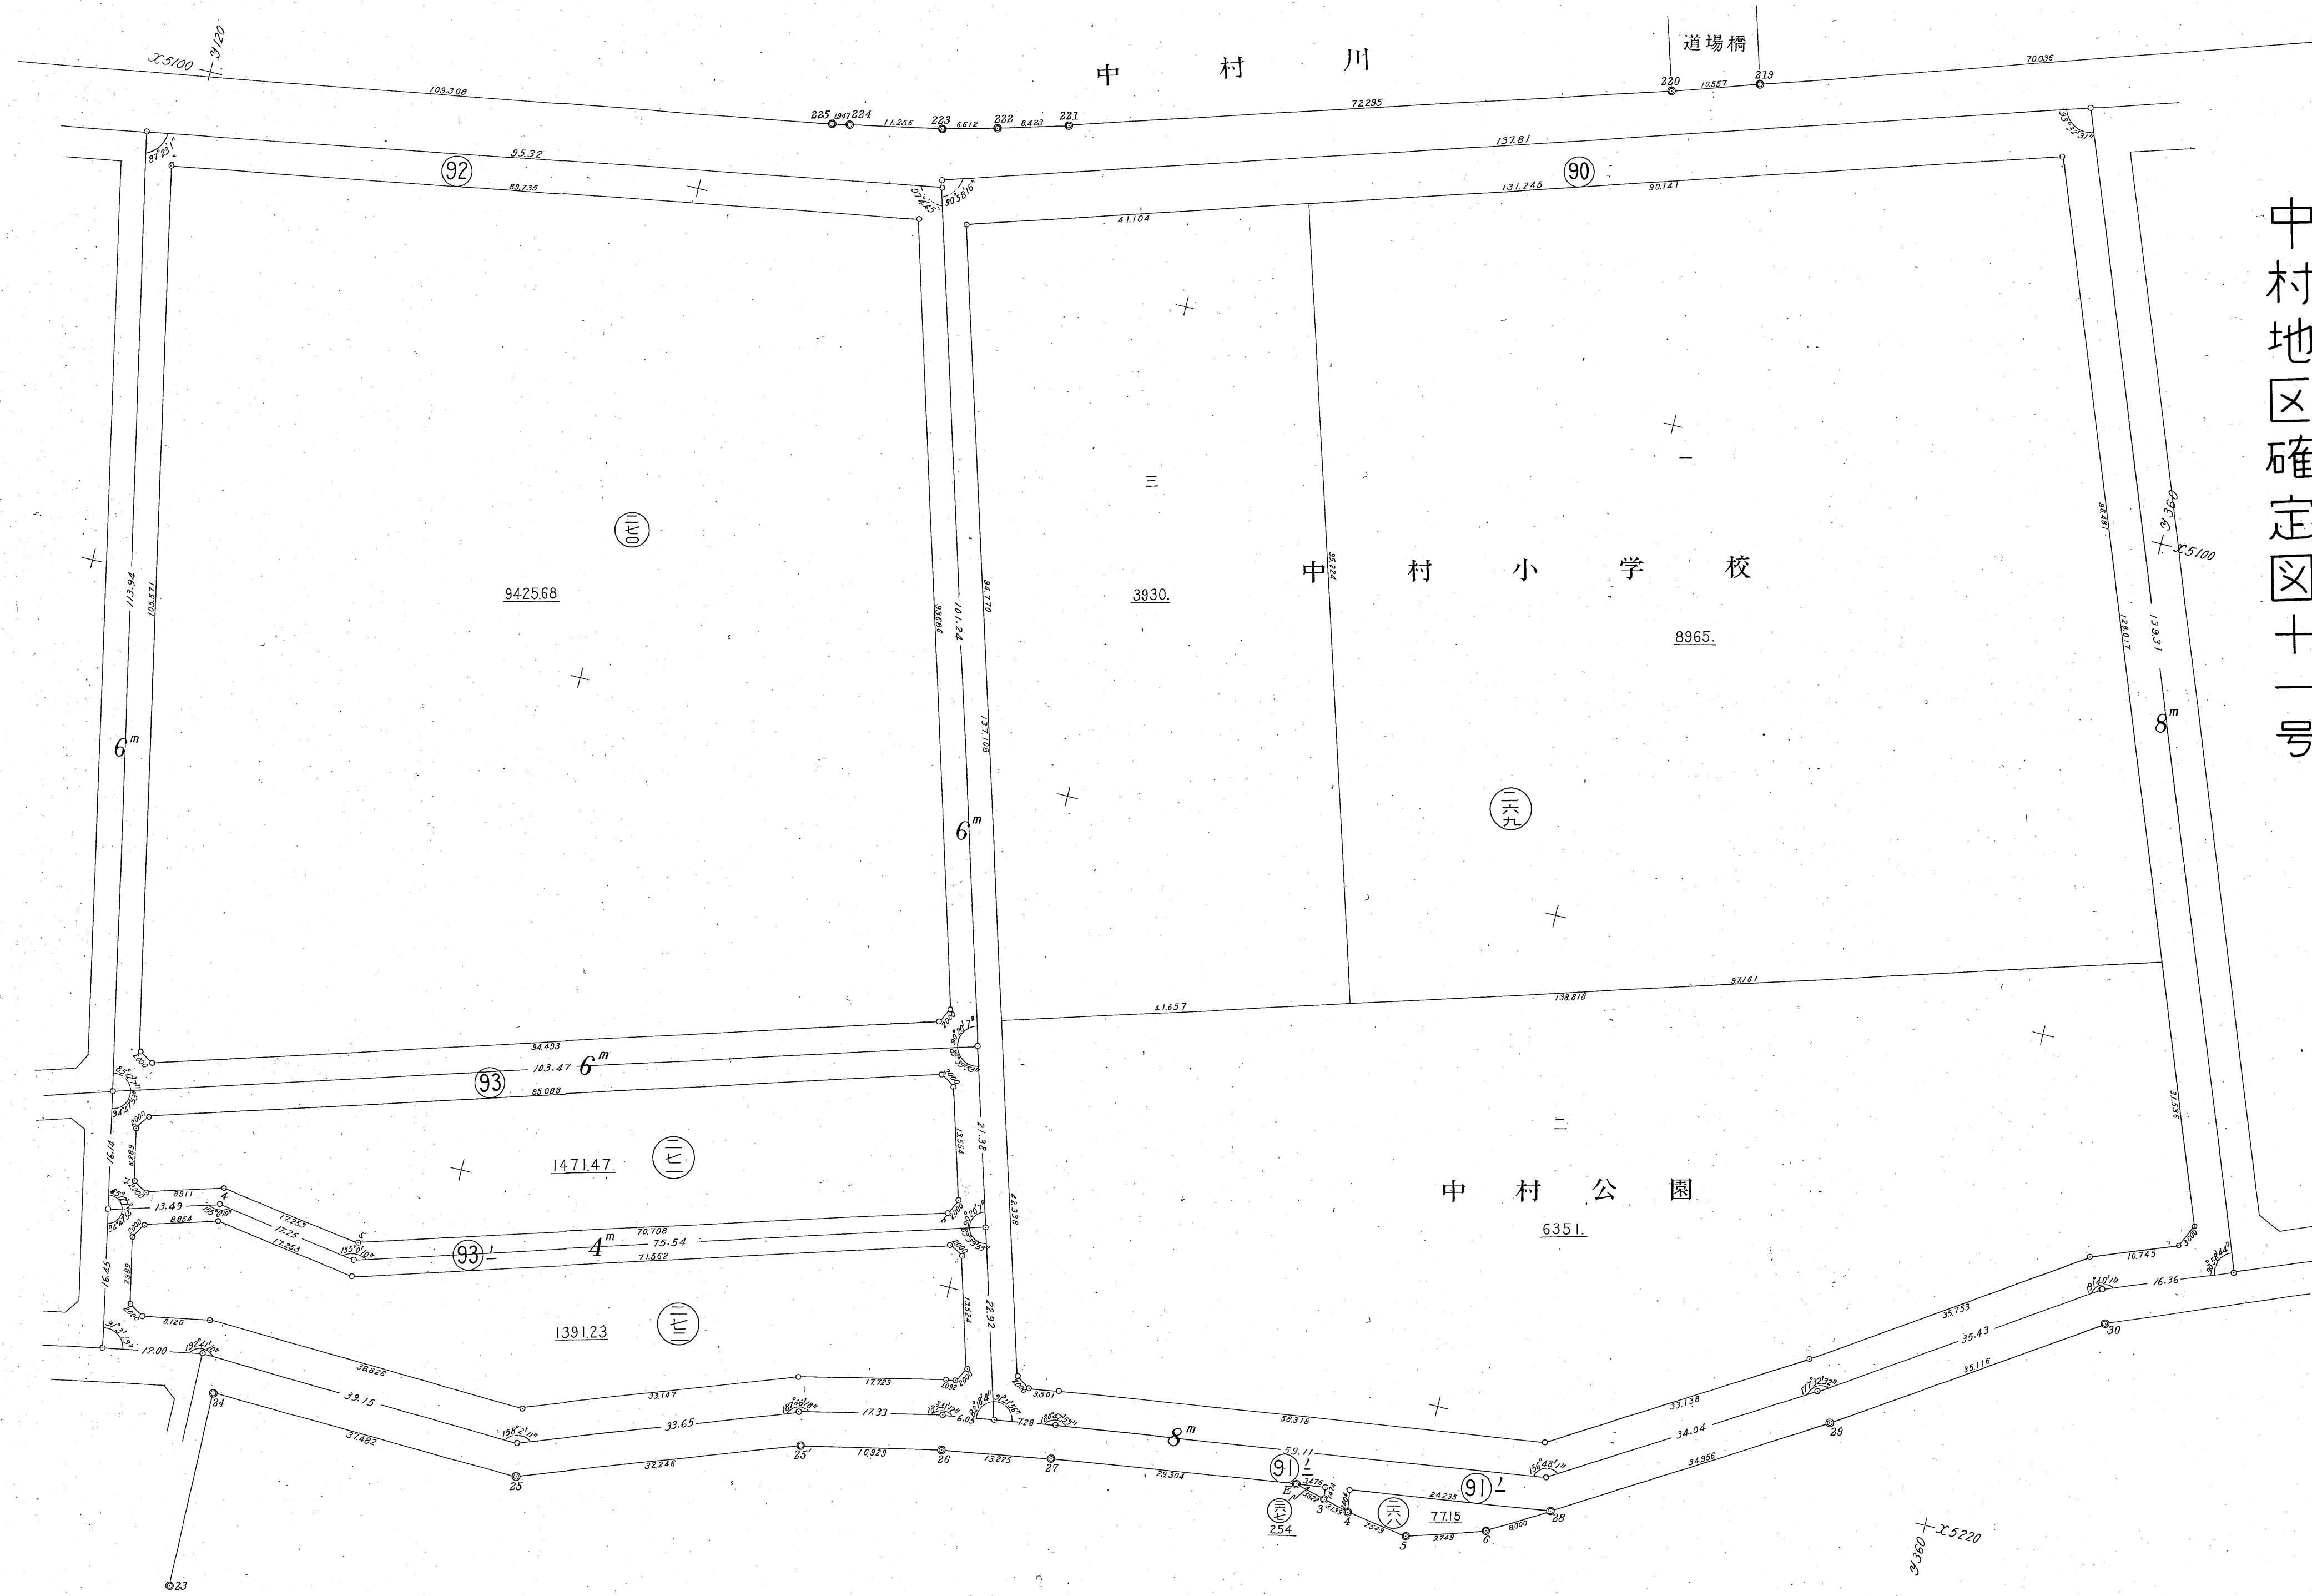


中村地区確定図十一号

16-13



中村地区確定図十二号

中村地区確定図十三号

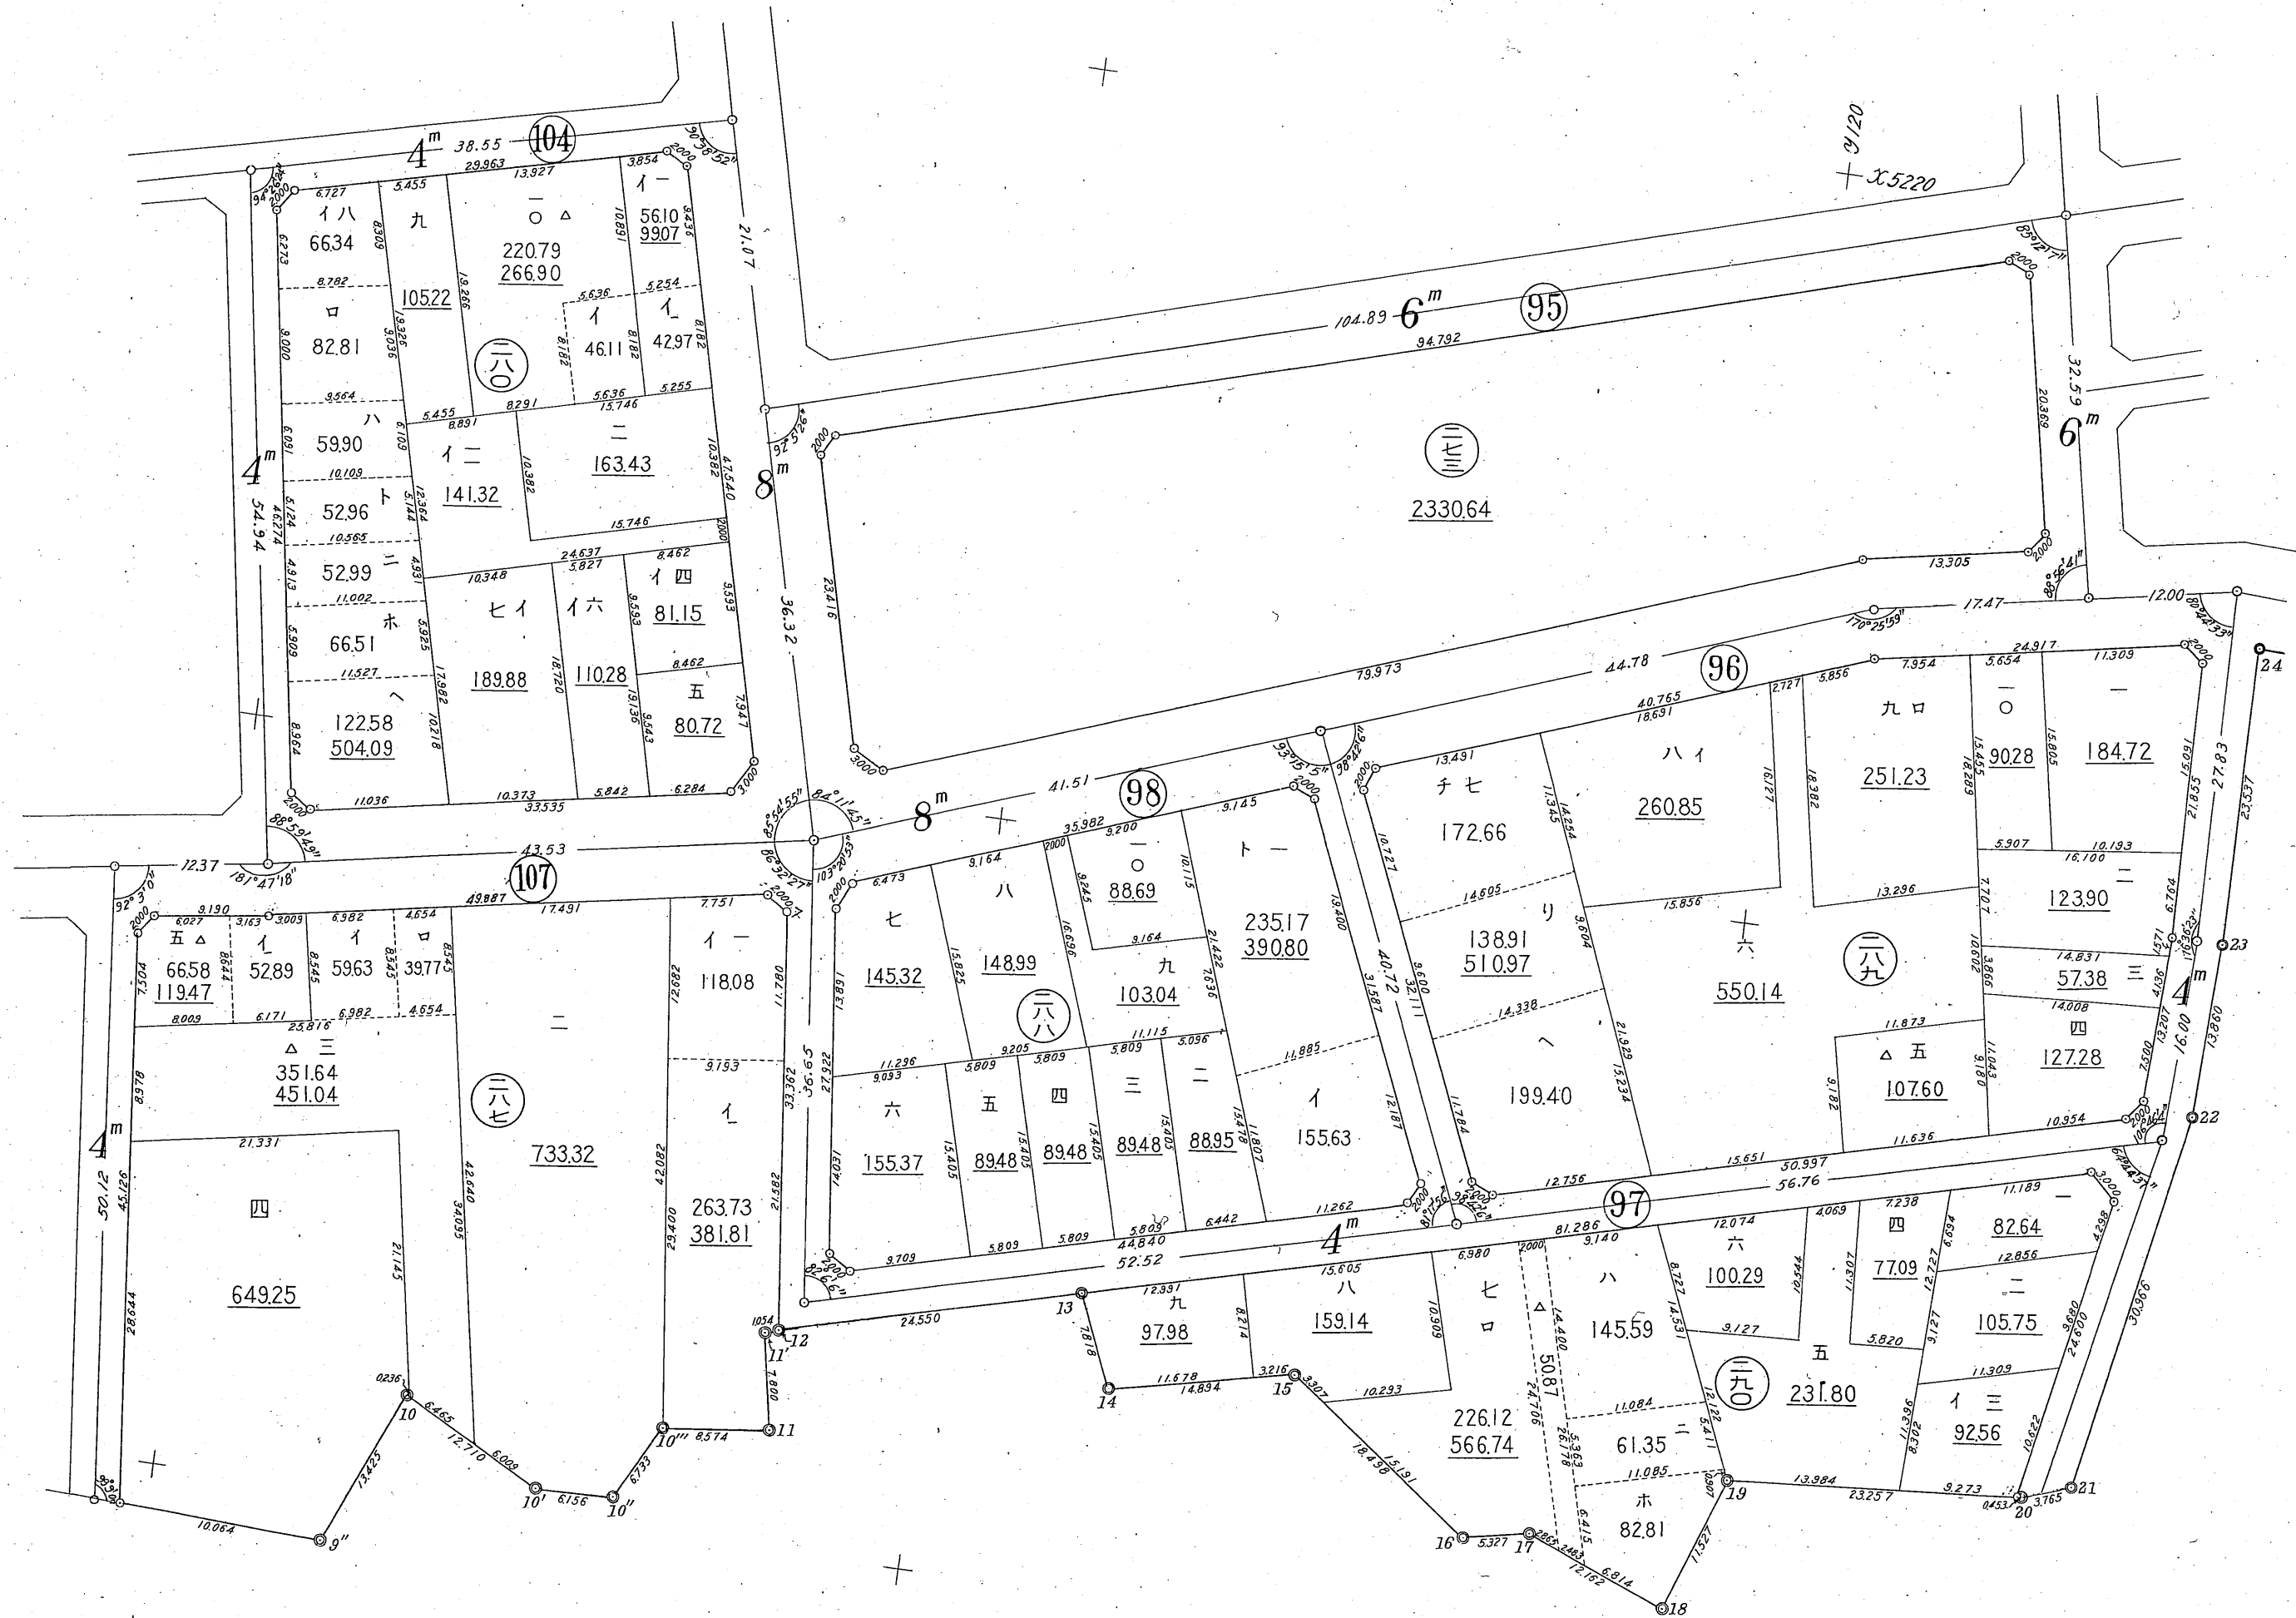

25220+

25340+

25340+

16-15

中村地区確定図十四号



30 + 35400