
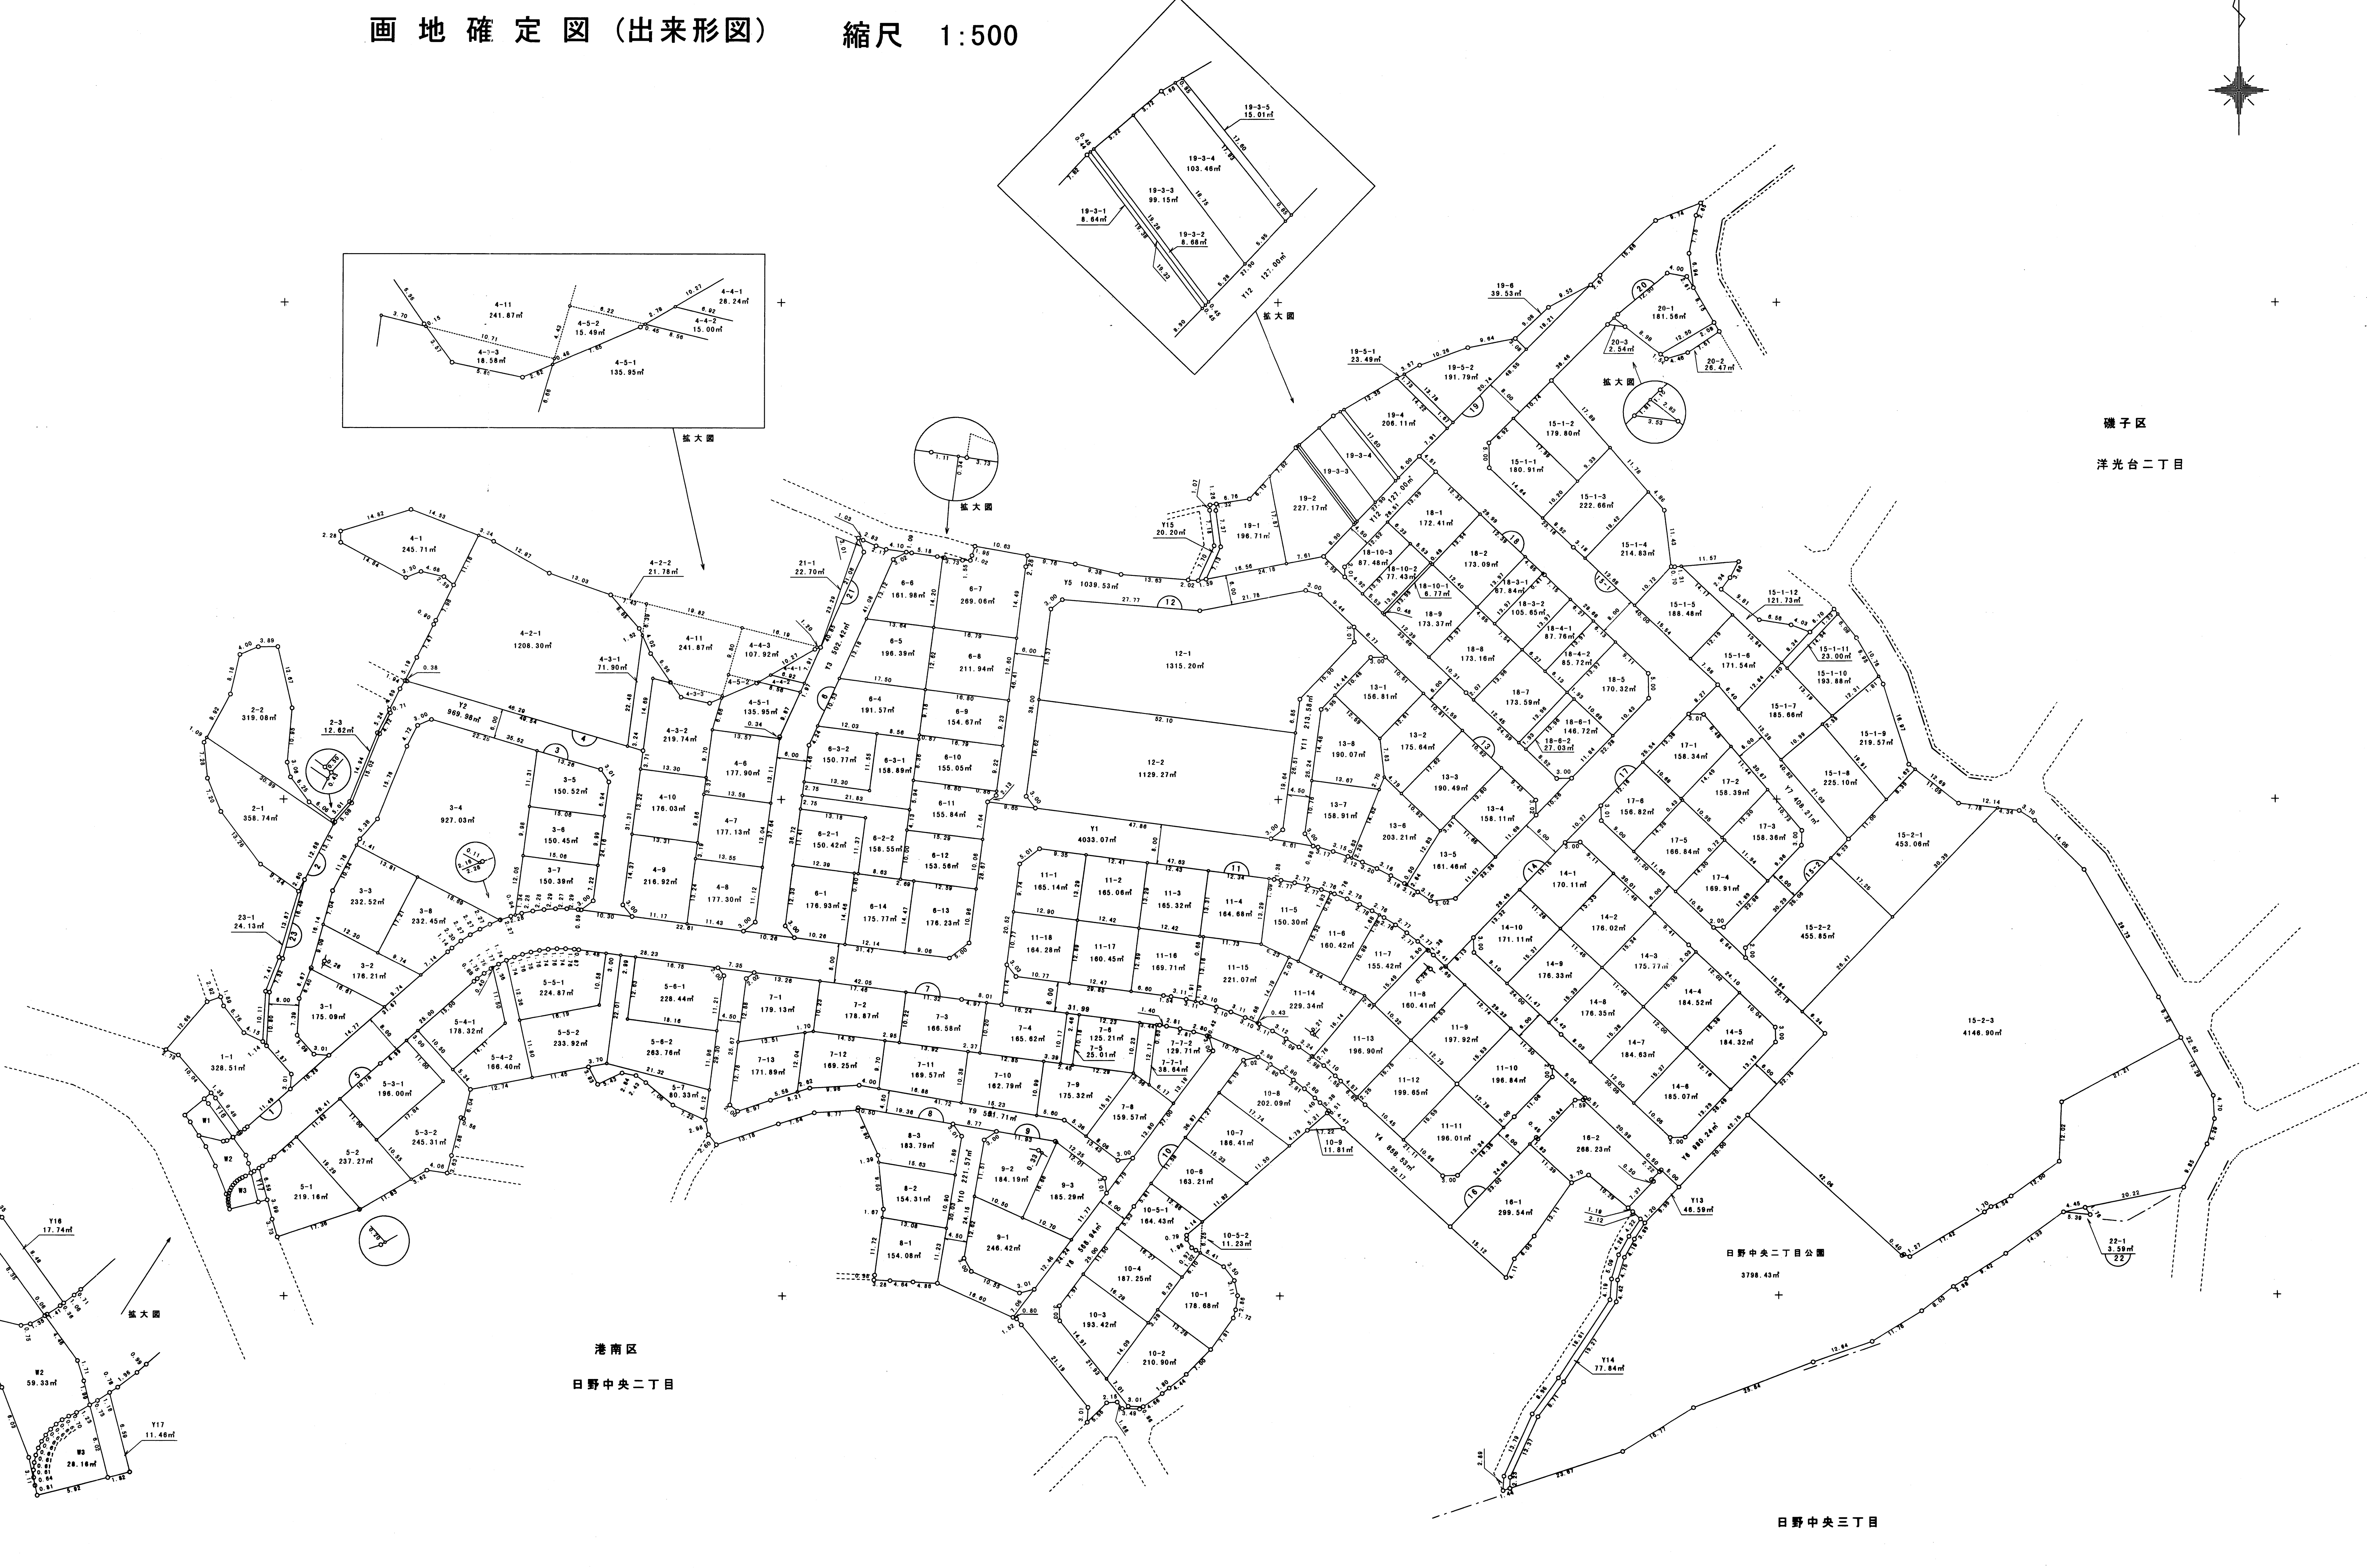
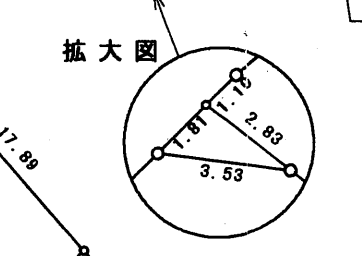
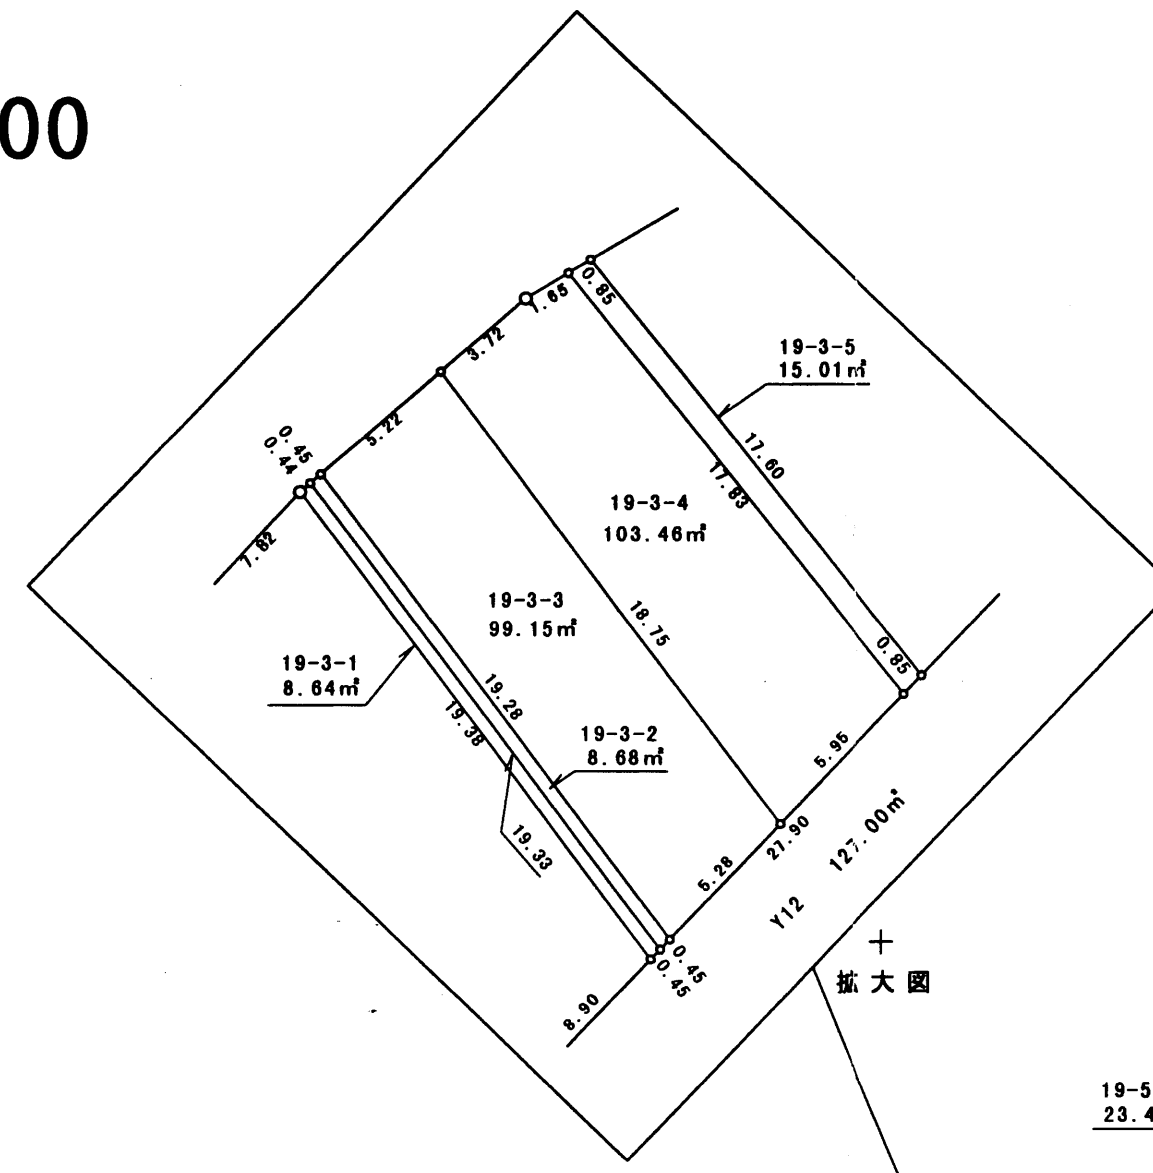
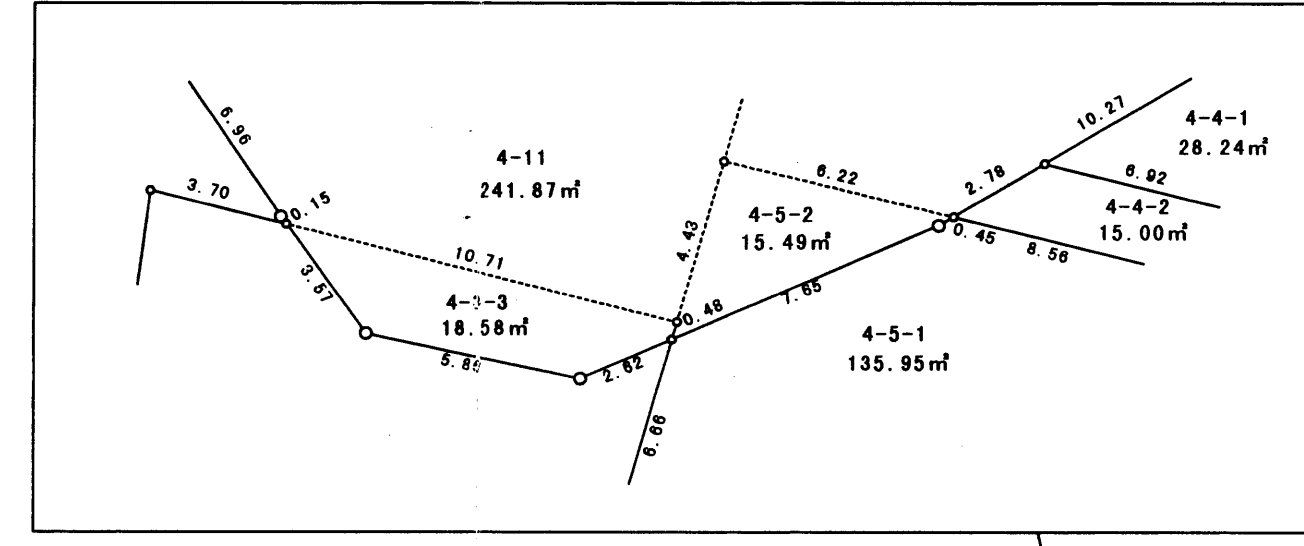


日野土地区画整理事業
 画地確定図(出来形図) 縮尺 1:500

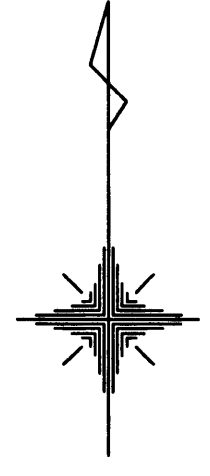

磯子区
 洋光台二丁目

港南区
 日野中央二丁目

日野中央二丁目公園

日野中央三丁目