

十日市場地区(第2工区)



この頁は当地区の索引図（頁照合用）として本市職員が作成したものです。

□赤字は、頁（ページ）番号になります。

十日市場地区(第二工区)画地確定原図

図面地番表

図面番号	地番														
NO. 1	902-1	902-2	902-3	902-4	902-5	902-6	902-7	902-8	902-9	902-10	902-11	902-12	902-13	902-14	902-15
	903-1	903-2	903-3	903-4	903-5	903-6	903-7	903-8	903-9	903-10	903-11	903-12	903-13	903-14	903-15
	903-16	903-17	903-18	903-19	903-20	903-21	903-22	903-23	903-24						
	904-1	904-2	904-3	904-4	904-5	904-6	904-7	904-8	904-9	904-10	904-11				
	905-1	905-2	905-3	905-4	905-5	905-6									
NO. 2	906-1	906-2	906-3	906-4	906-5	906-6	906-7	906-8	906-9	906-10	906-11	906-12	906-13	906-14	906-15
	908-1	908-2	908-3	908-4											
	909														
	910-1	910-2	910-3	910-4	910-5	910-6	910-7	910-8	910-9	910-10	910-11	910-12	910-13	910-14	910-15
	910-16	910-17	910-18												
	911-1	911-2	911-3	911-4	911-5	911-6	911-7	911-8	911-9	911-10					
	912-1	912-2	912-3	912-4	912-5	912-6	912-7	912-8	912-9						
	914-1	914-2	914-3	914-4	914-5	914-6	914-7								
	915-1	915-2	915-3	915-4	915-5	915-6	915-7	915-8	915-9	915-10	915-11	915-12	915-13	915-14	915-15
	916														
NO. 3	899														
	900-1	900-2	900-3	900-4	900-5	900-6	900-7	900-8	900-9	900-10	900-11	900-12	900-13	900-14	
	907-1	907-2	907-3	907-4	907-5	907-6	907-7	907-8	907-9						
	913-1	913-2	913-3	913-4	913-5	913-6	913-7	913-8	913-9	913-10	913-11	913-12	913-13	913-14	913-15
	917														
	920-3														
	942														
NO. 4	901-1	901-2	901-3	901-4	901-5	901-6	901-7	901-8	901-9	901-10	901-11	901-12	901-13	901-14	901-15
	901-16	901-17	901-18	901-19	901-20	901-21	901-22	901-23	901-24	901-25	901-26	901-27			

十日市場地区(第二工区)画地確定原図

NO.1



作業機関 財神奈川原土地画整理協会

計画機関 横浜市都市計画局

縮尺 1:500


十日市場地区(第二工区)画地確定原図

NO.2



十日市場地区(第二工区)画地確定原図

NO.3

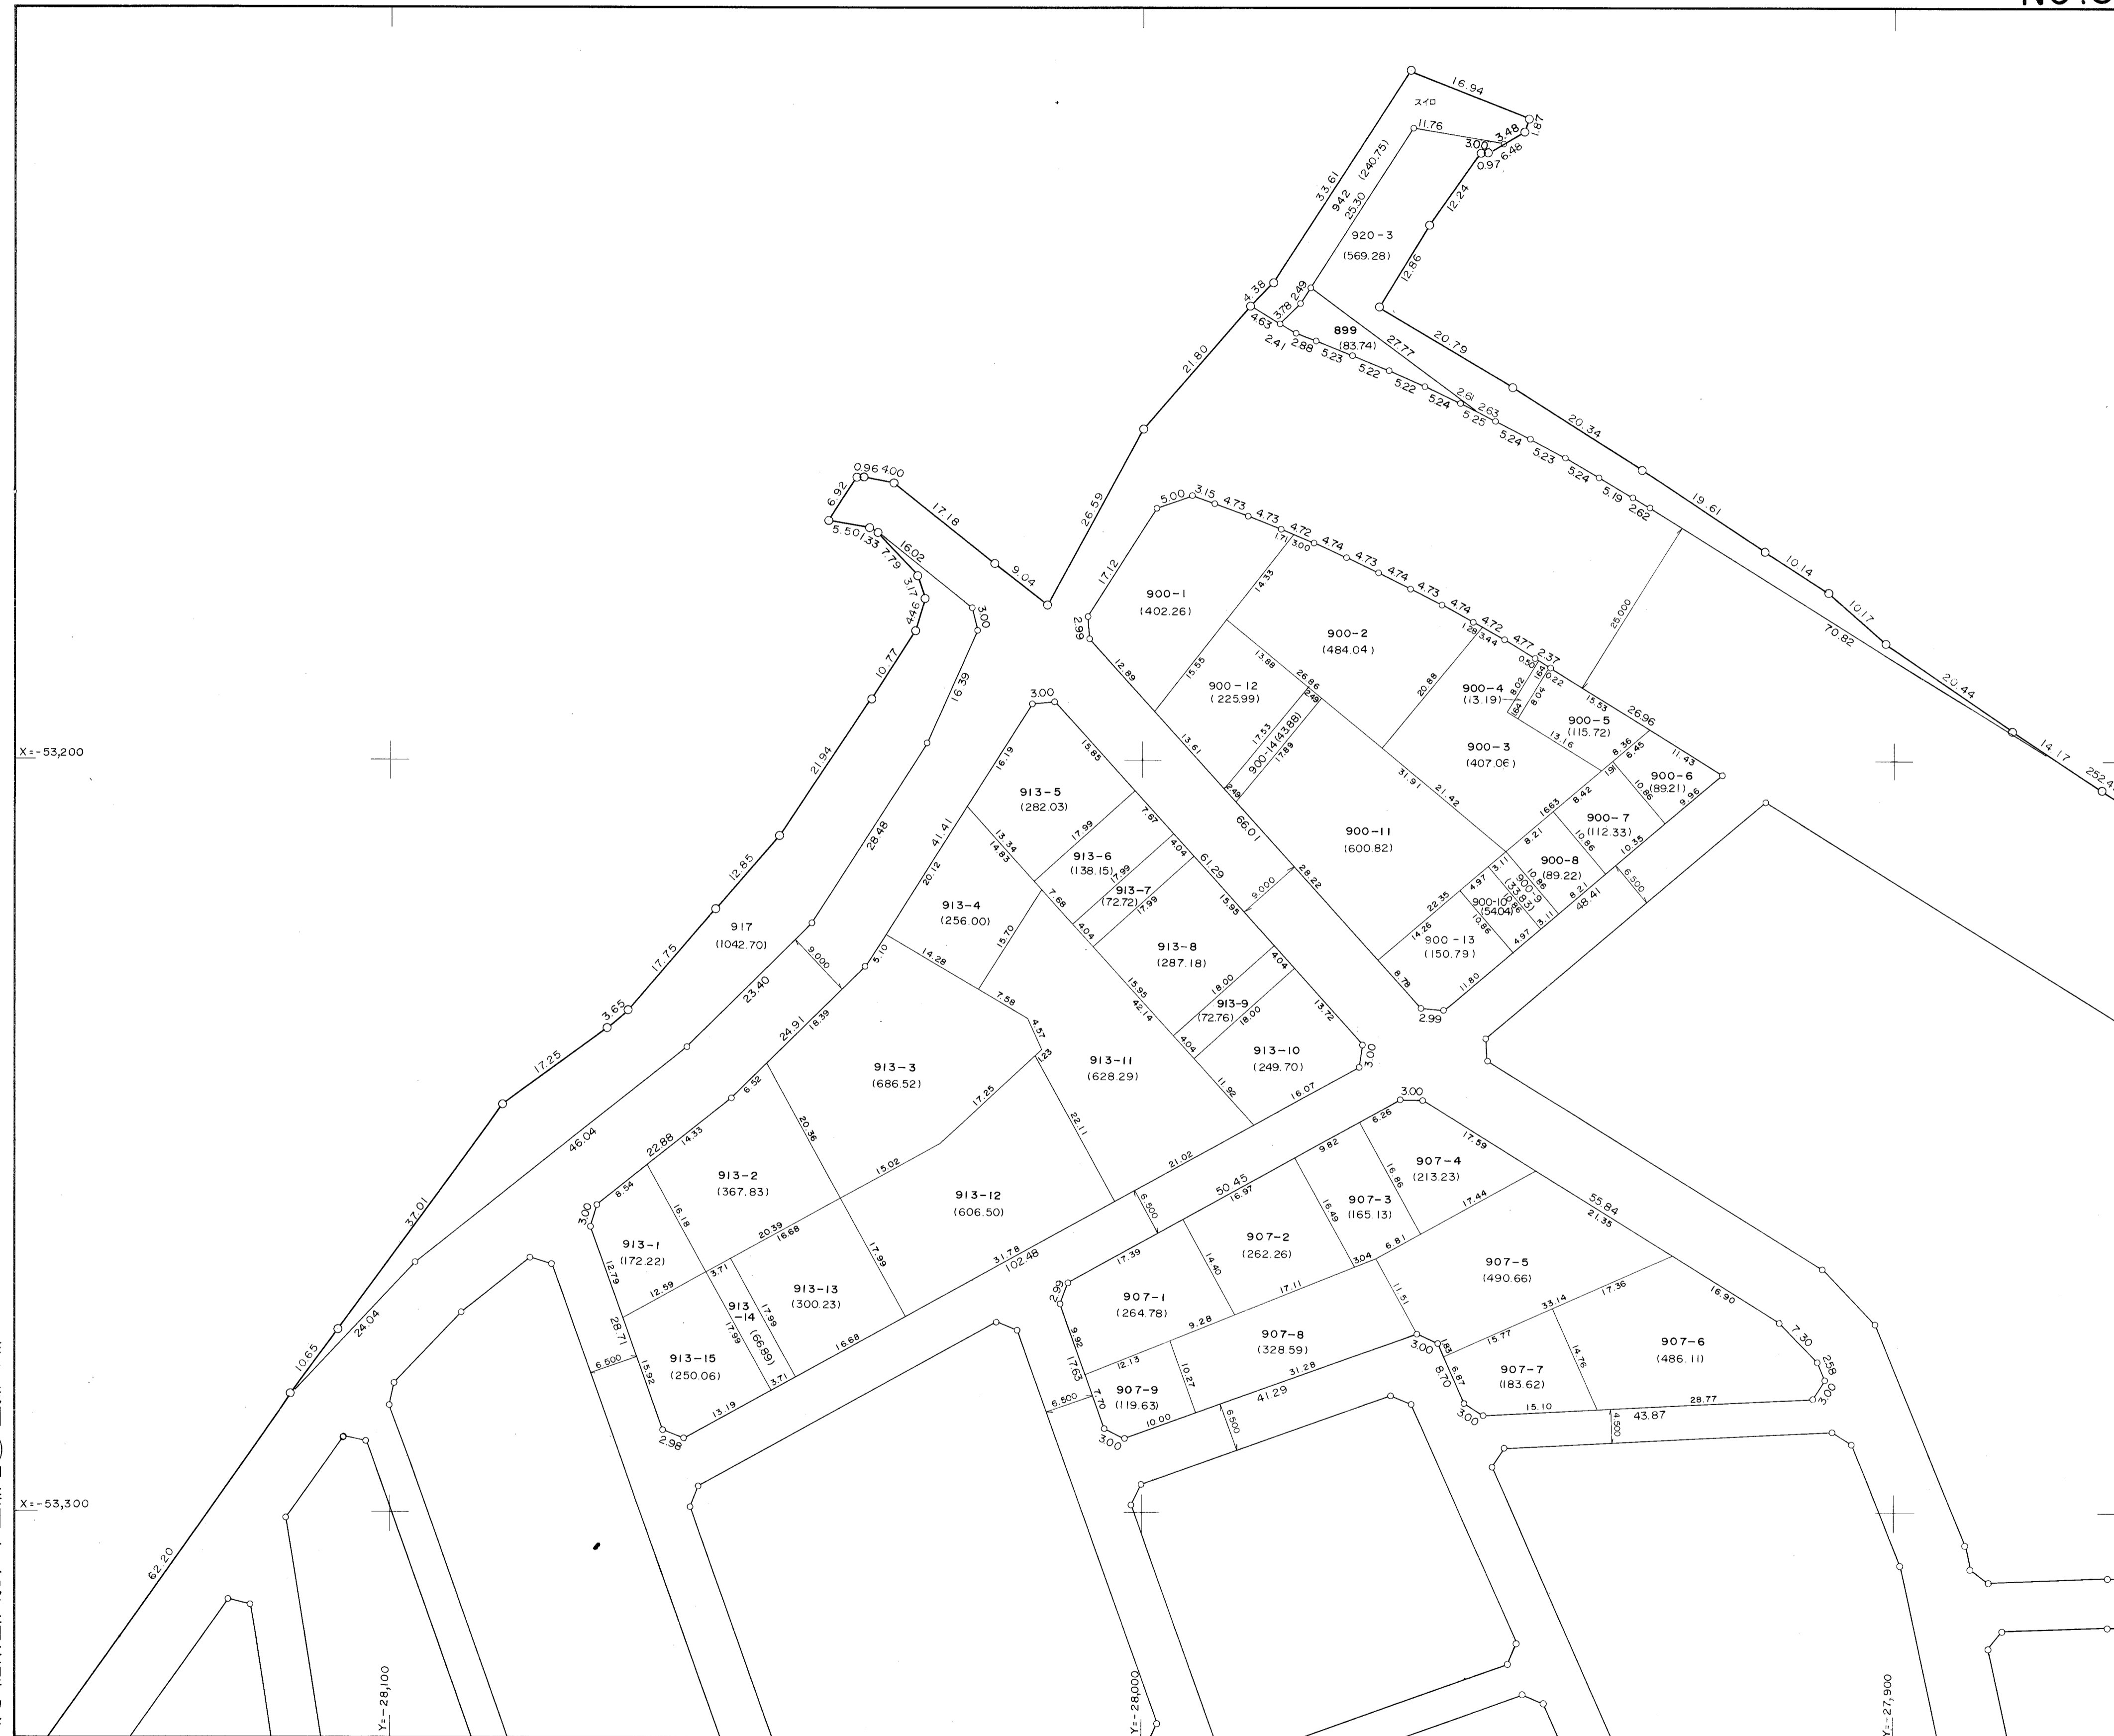

作業機関 財神奈川県土地画整理協会

計画機関 横浜市都市計画局

縮尺 1:500

十日市場地区(第二工区)画地確定原図

NO.4



作業機関 助神奈川県土地画整理協会

計画機関 横浜市都市計画局

縮尺 1:500