



恩田第5

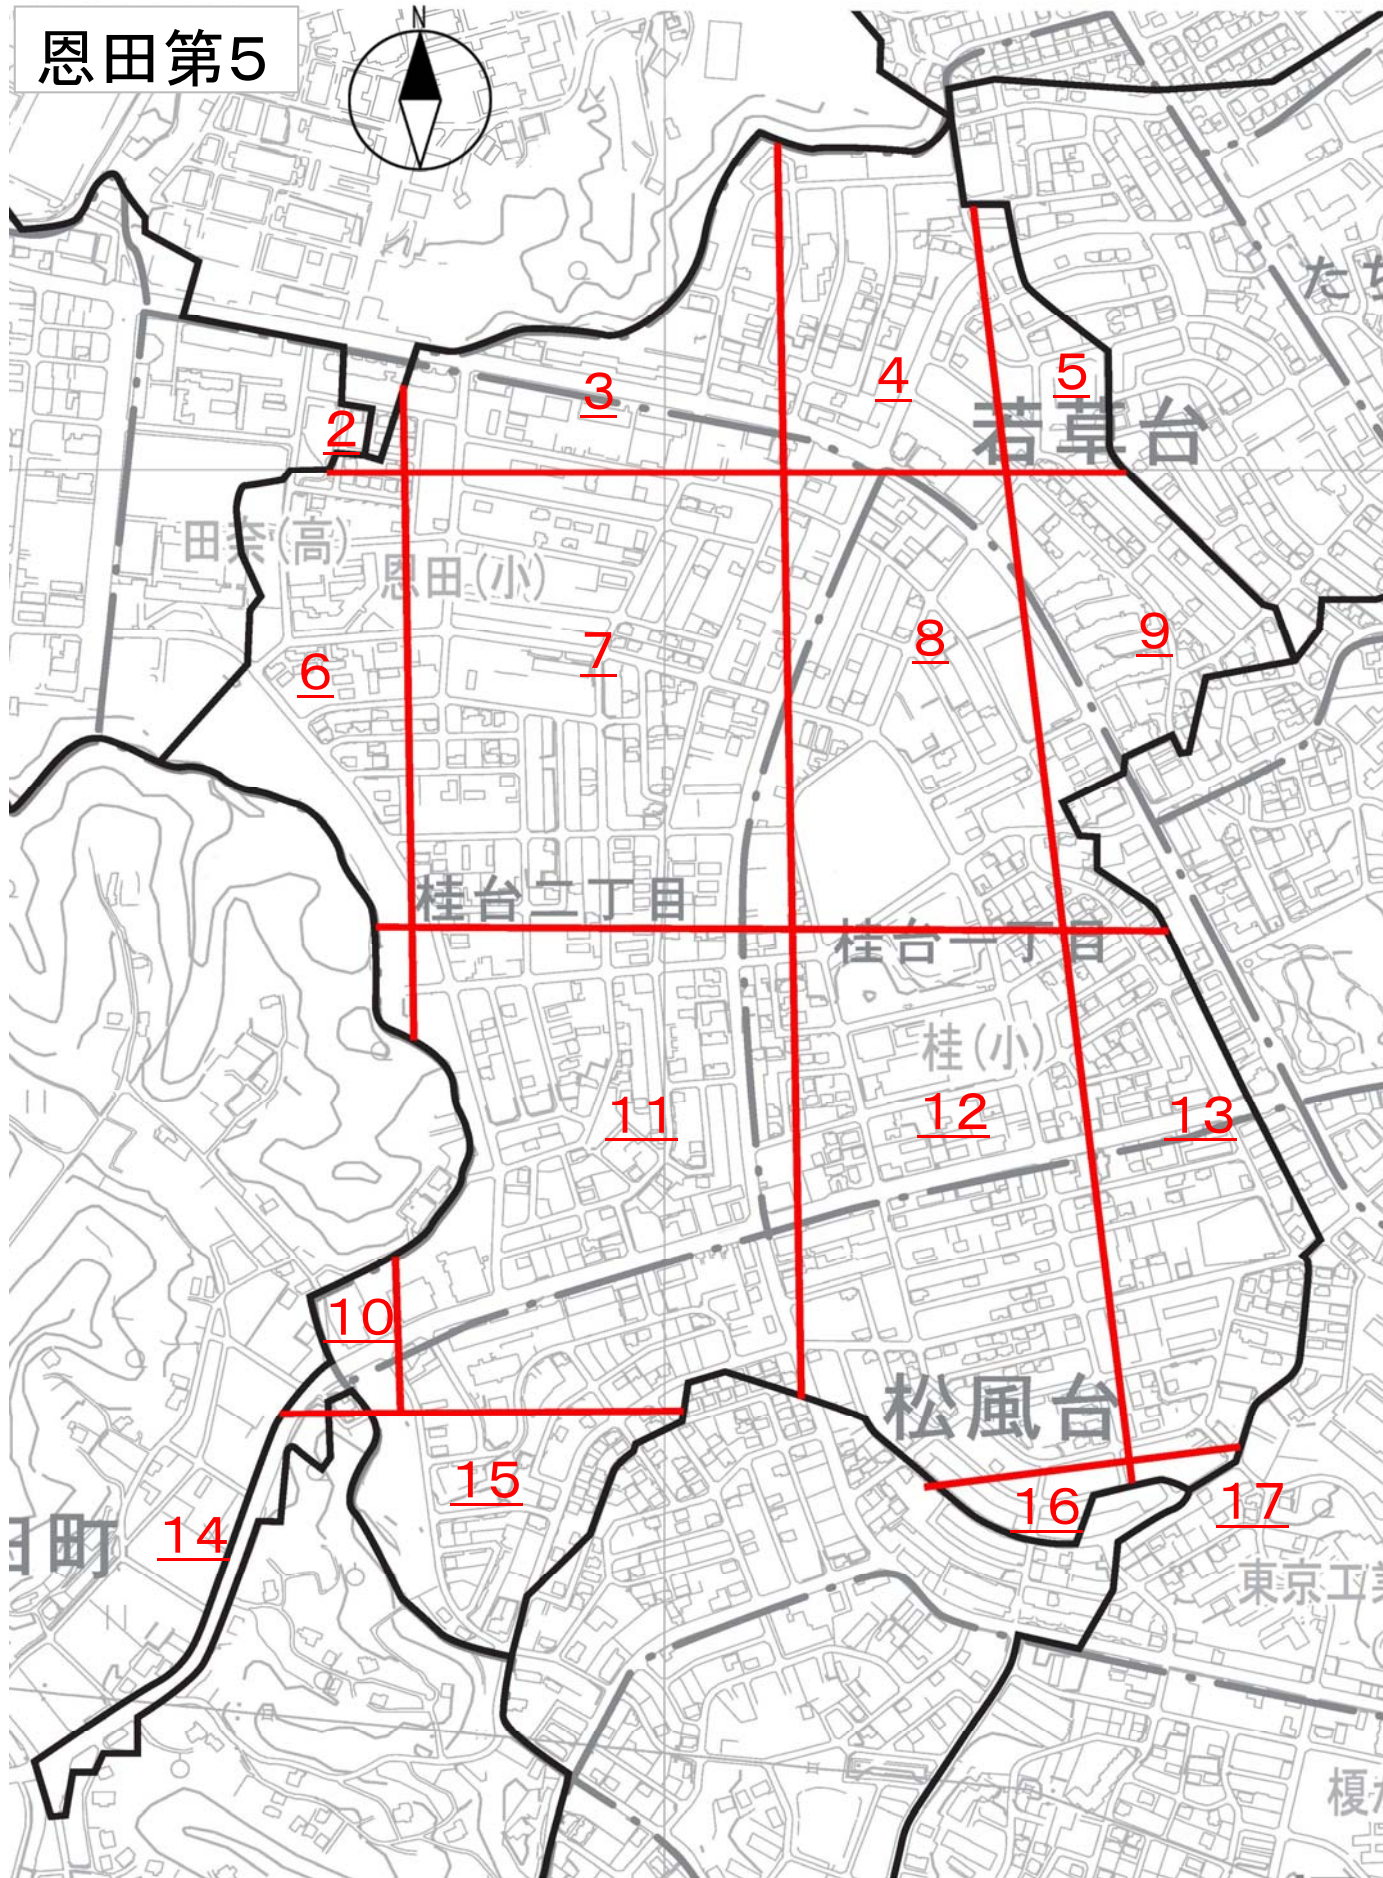

この頁は当地区の索引図（頁照合用）として本市職員が作成したものです。


□赤字は、頁（ページ）番号になります。

1
2
3
4

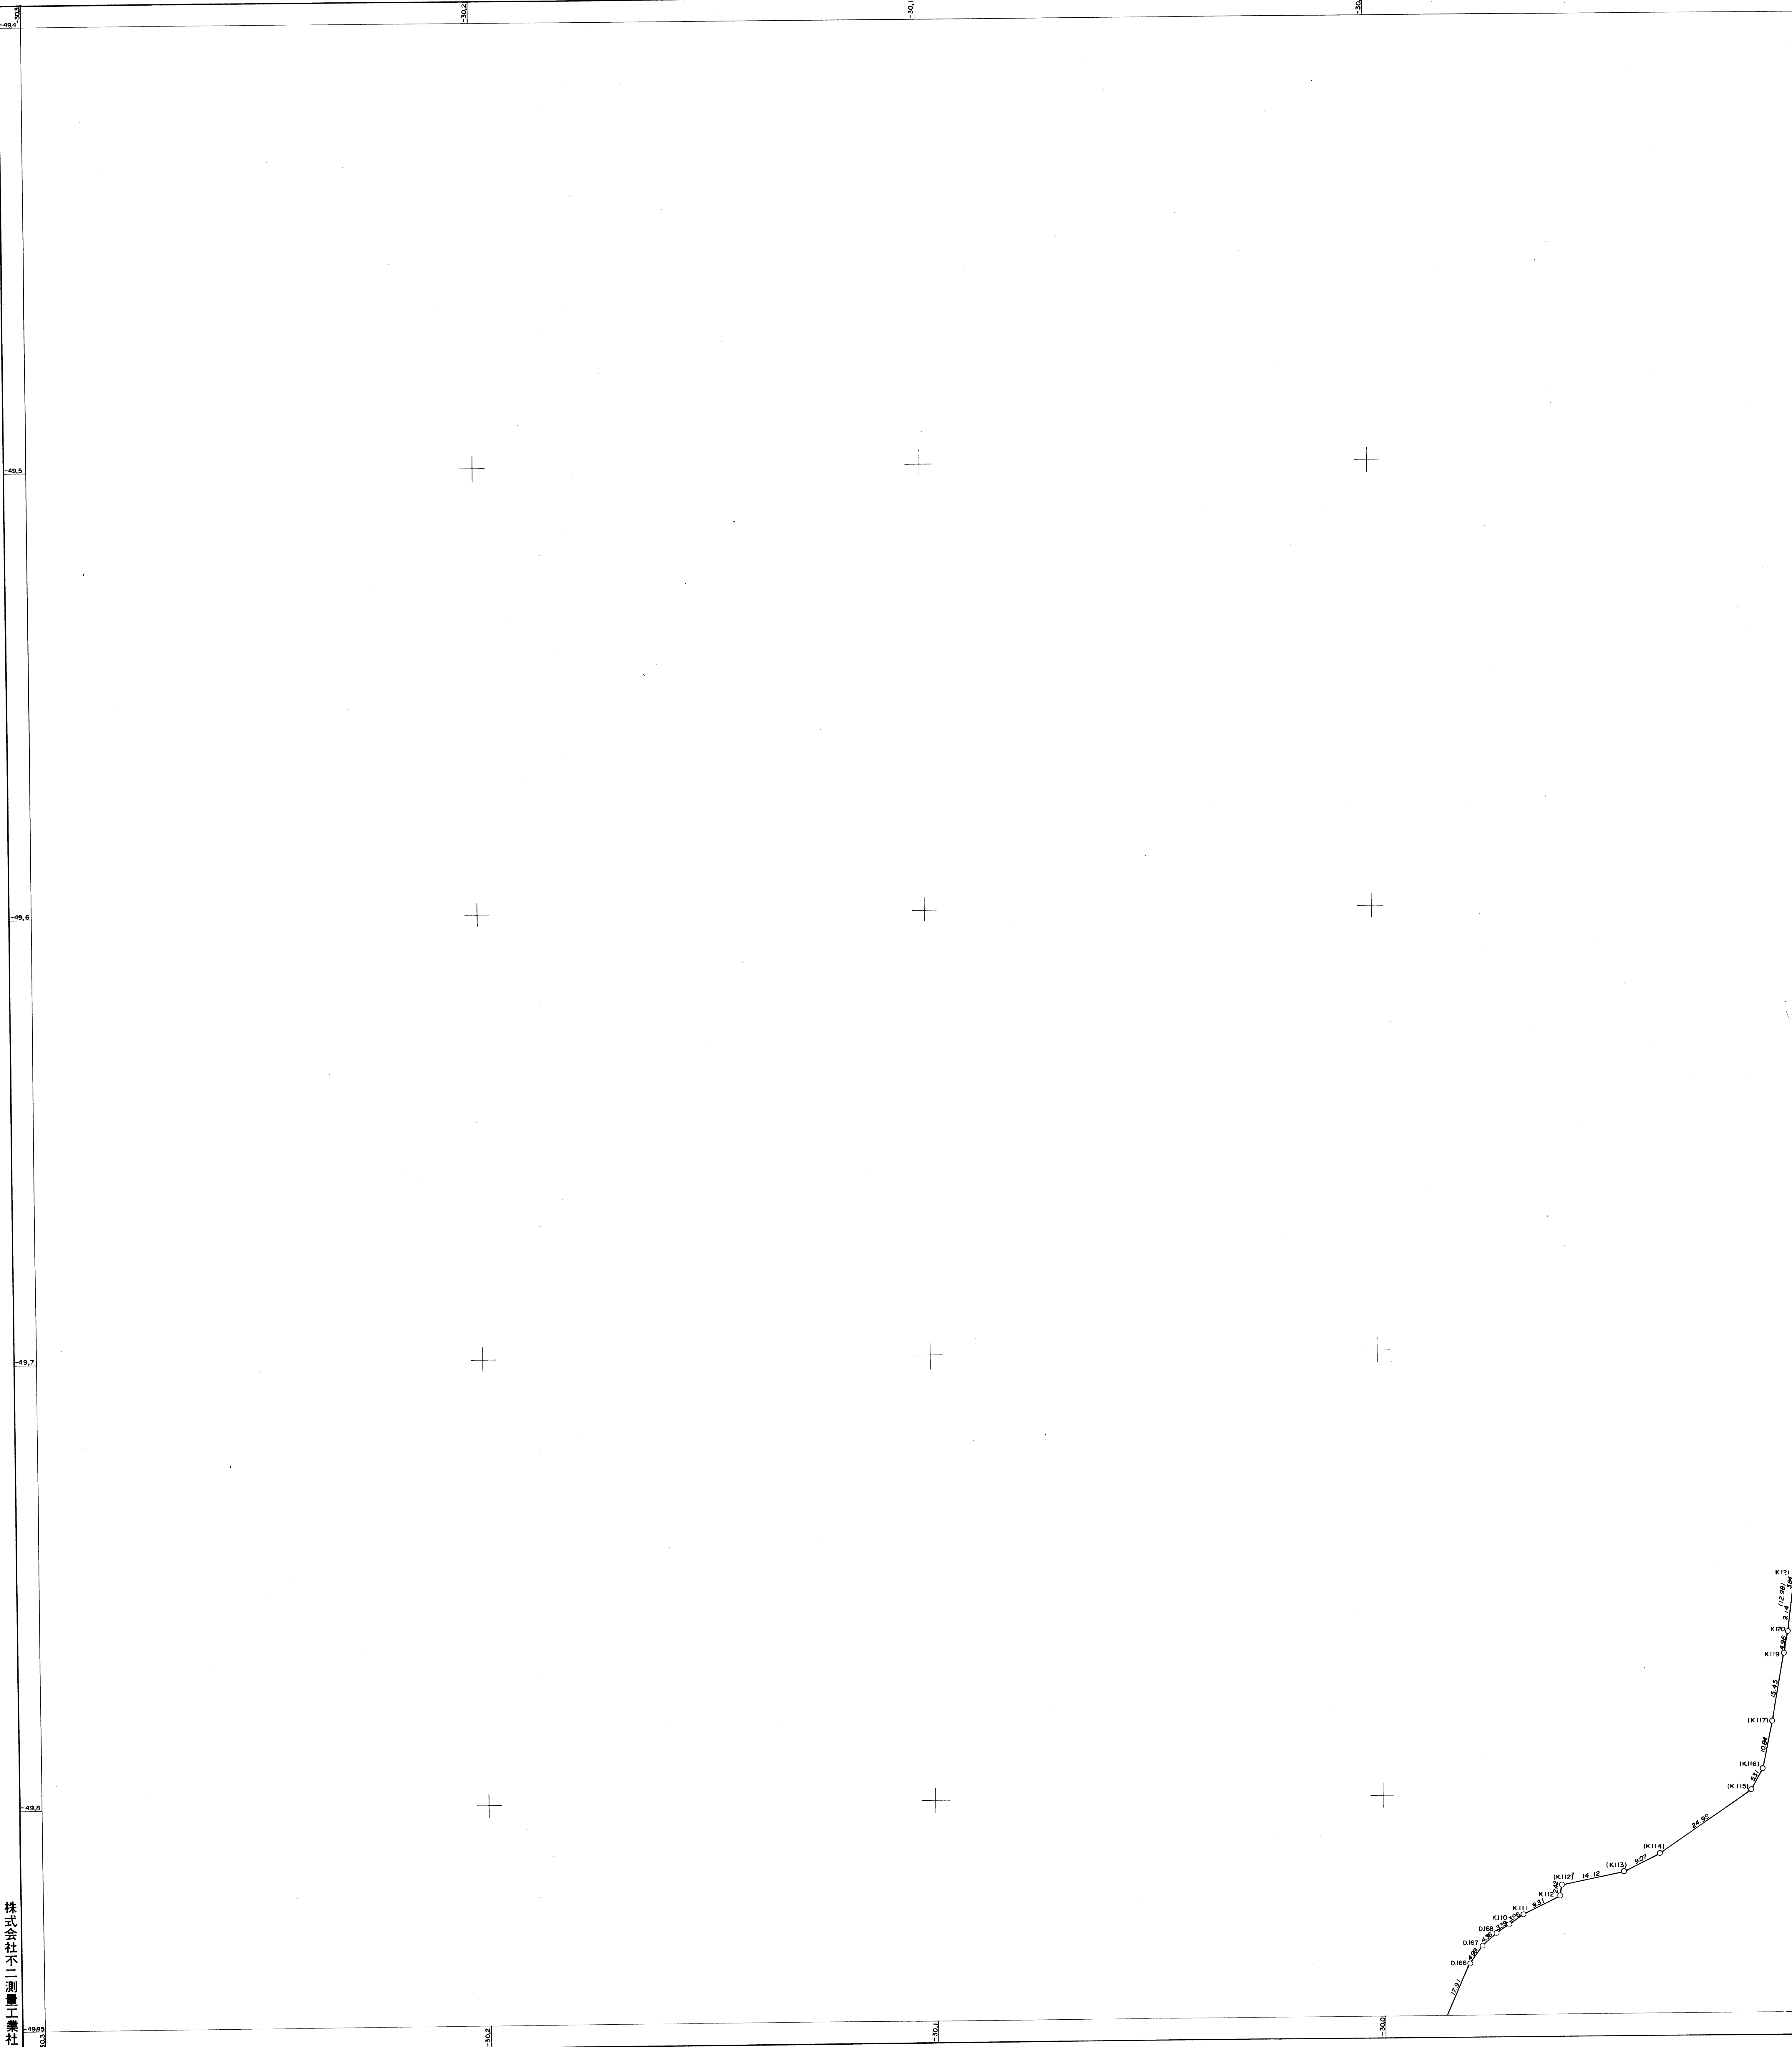

株式会社不二測量工業社

恩田第五土地区画整理組合確定


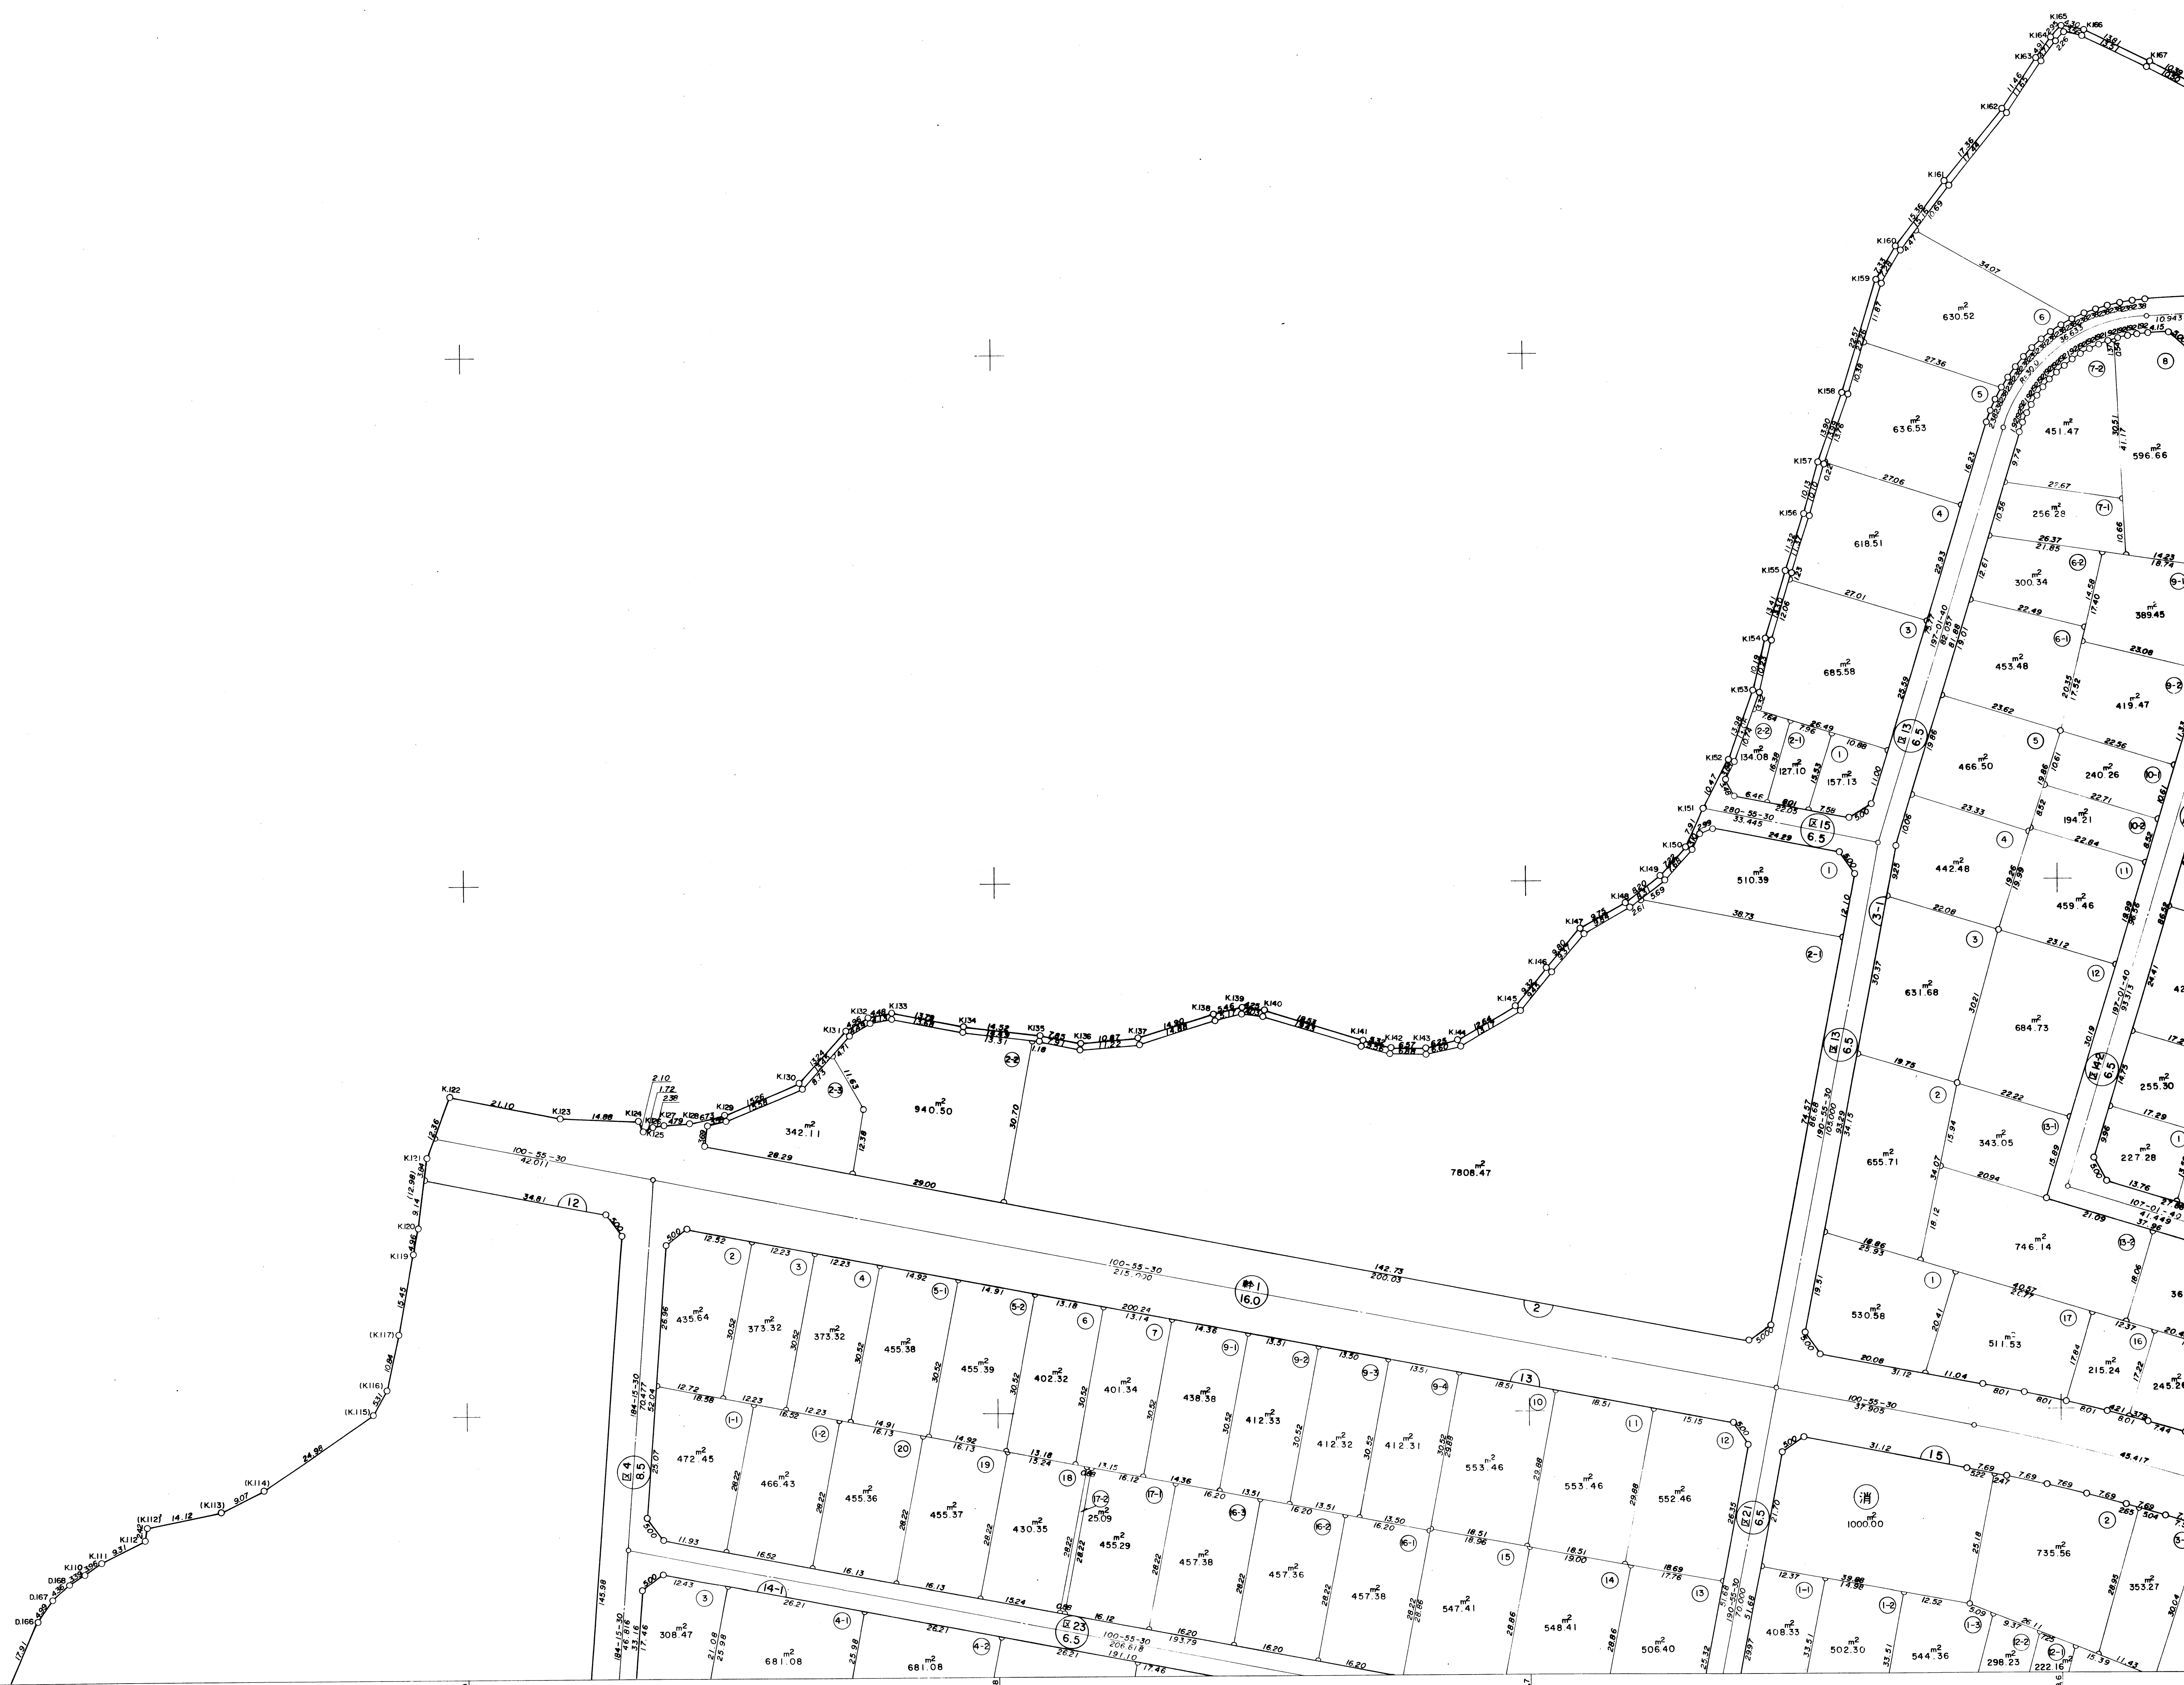


第五土地区画整理組合確定図


縮尺 1:500



1
2
3
4

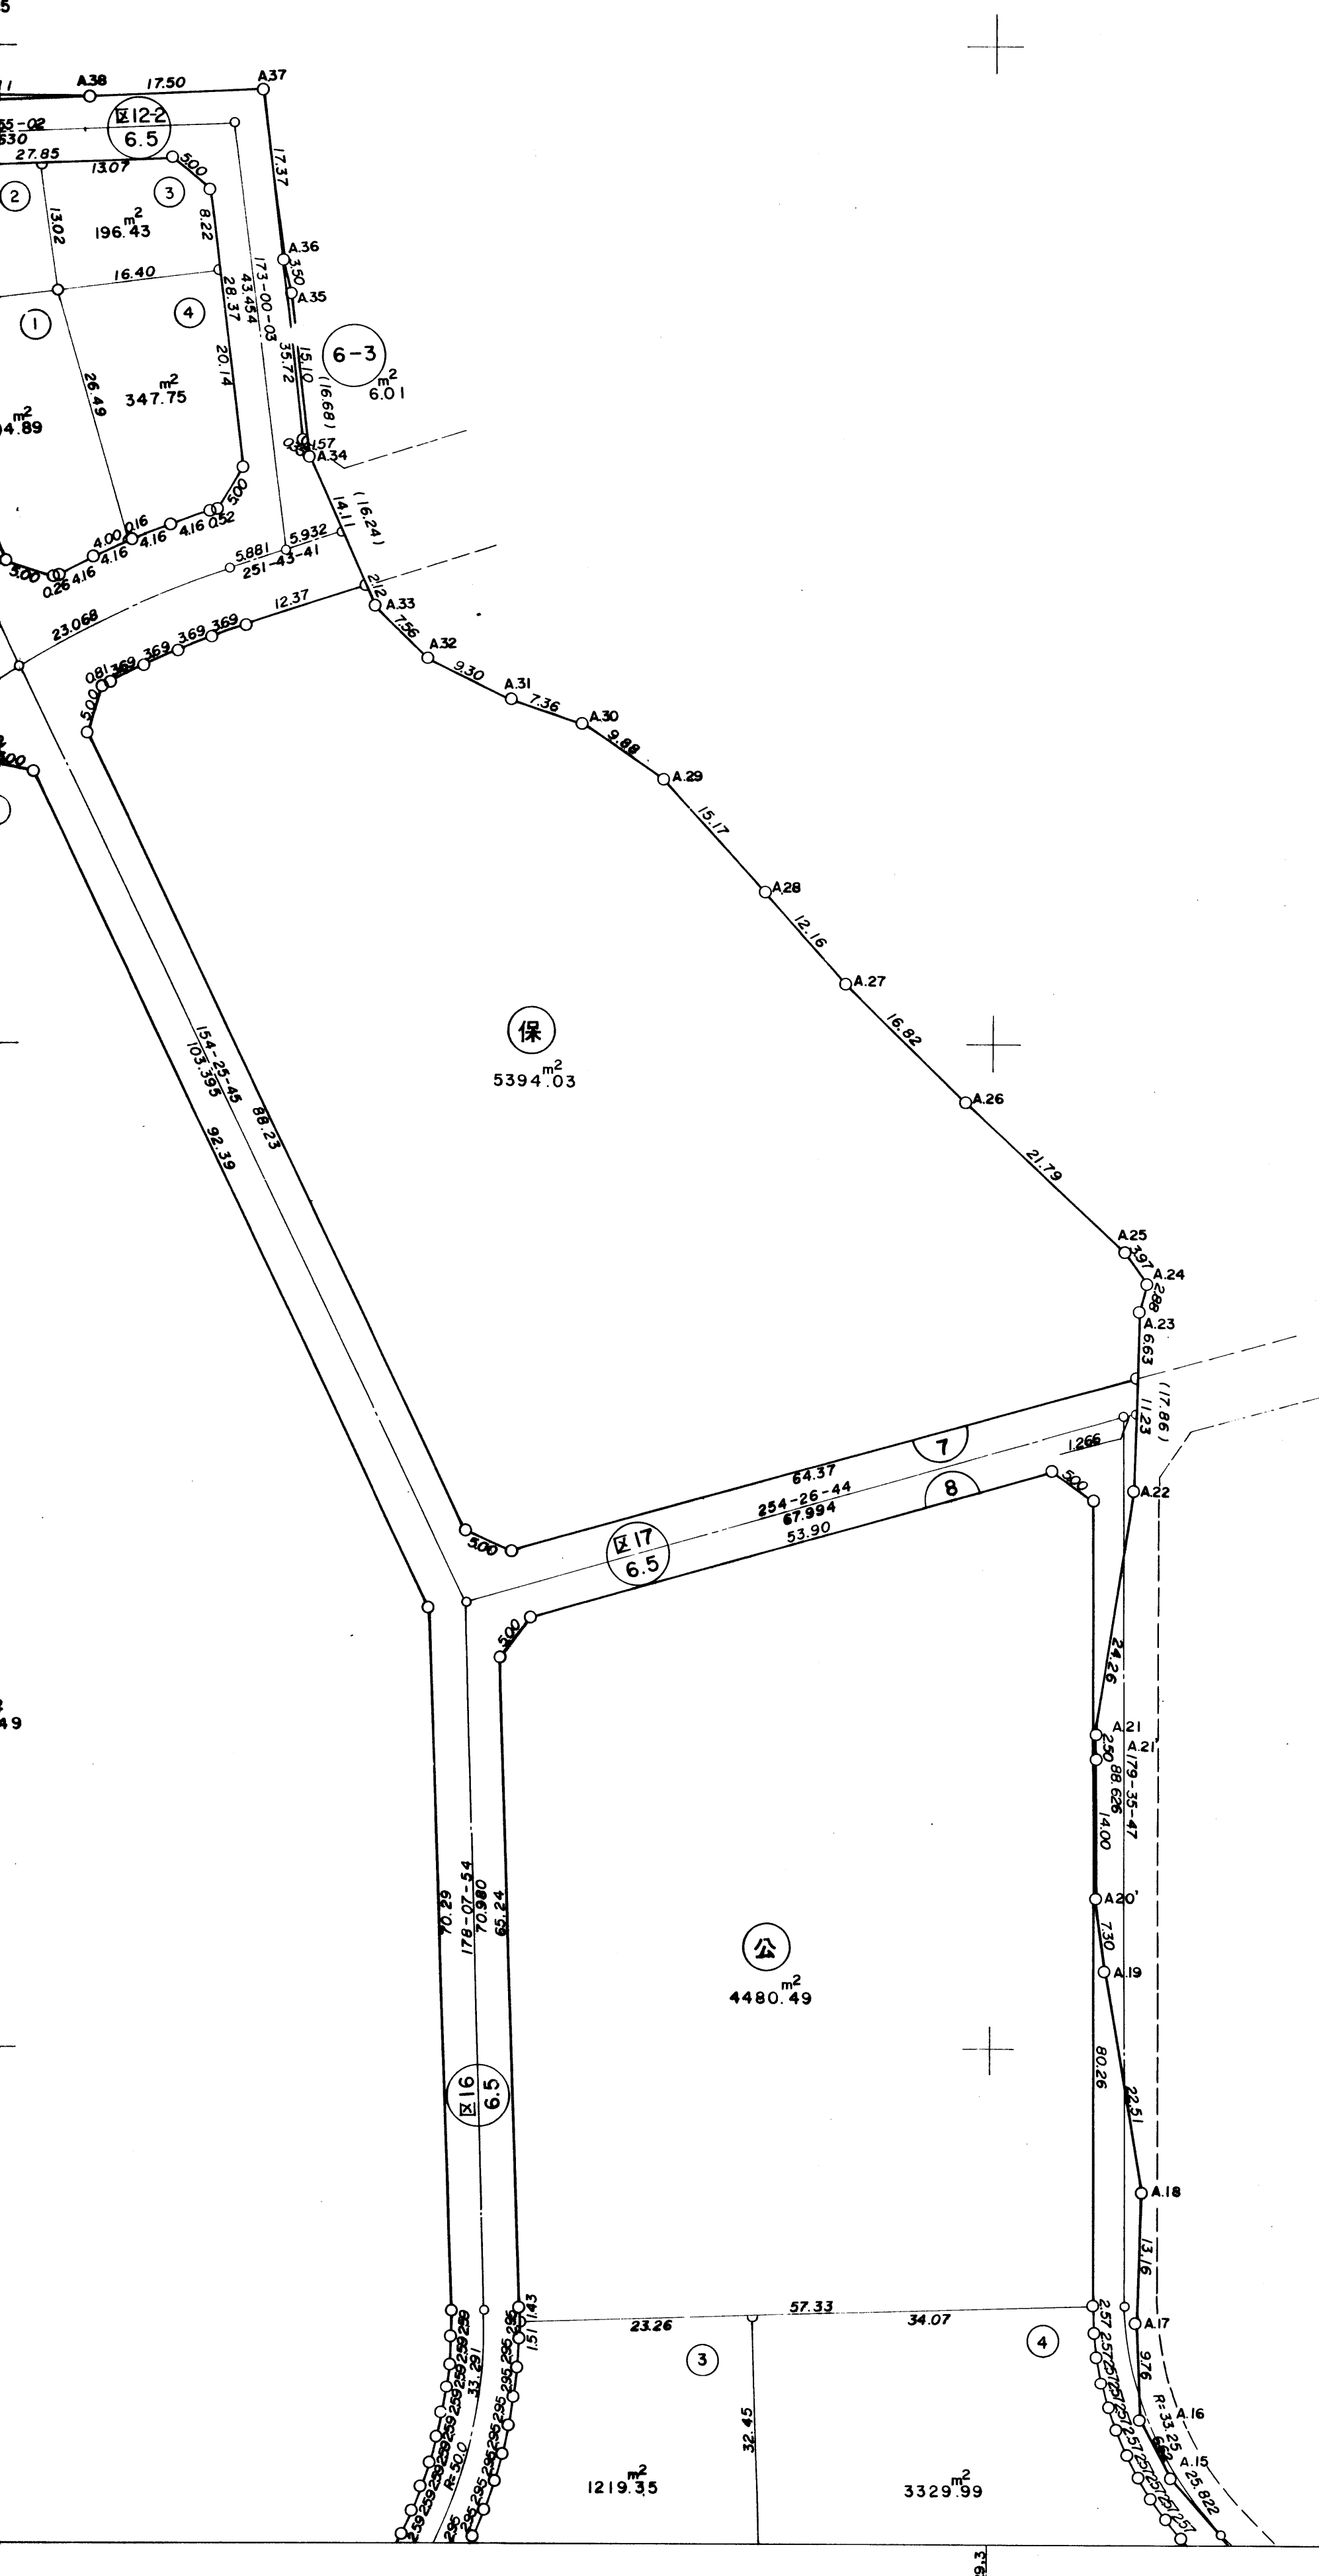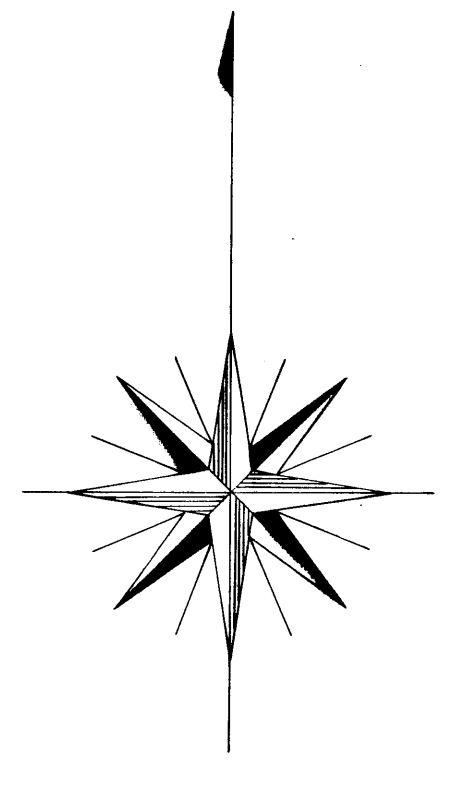

1
2
3
4

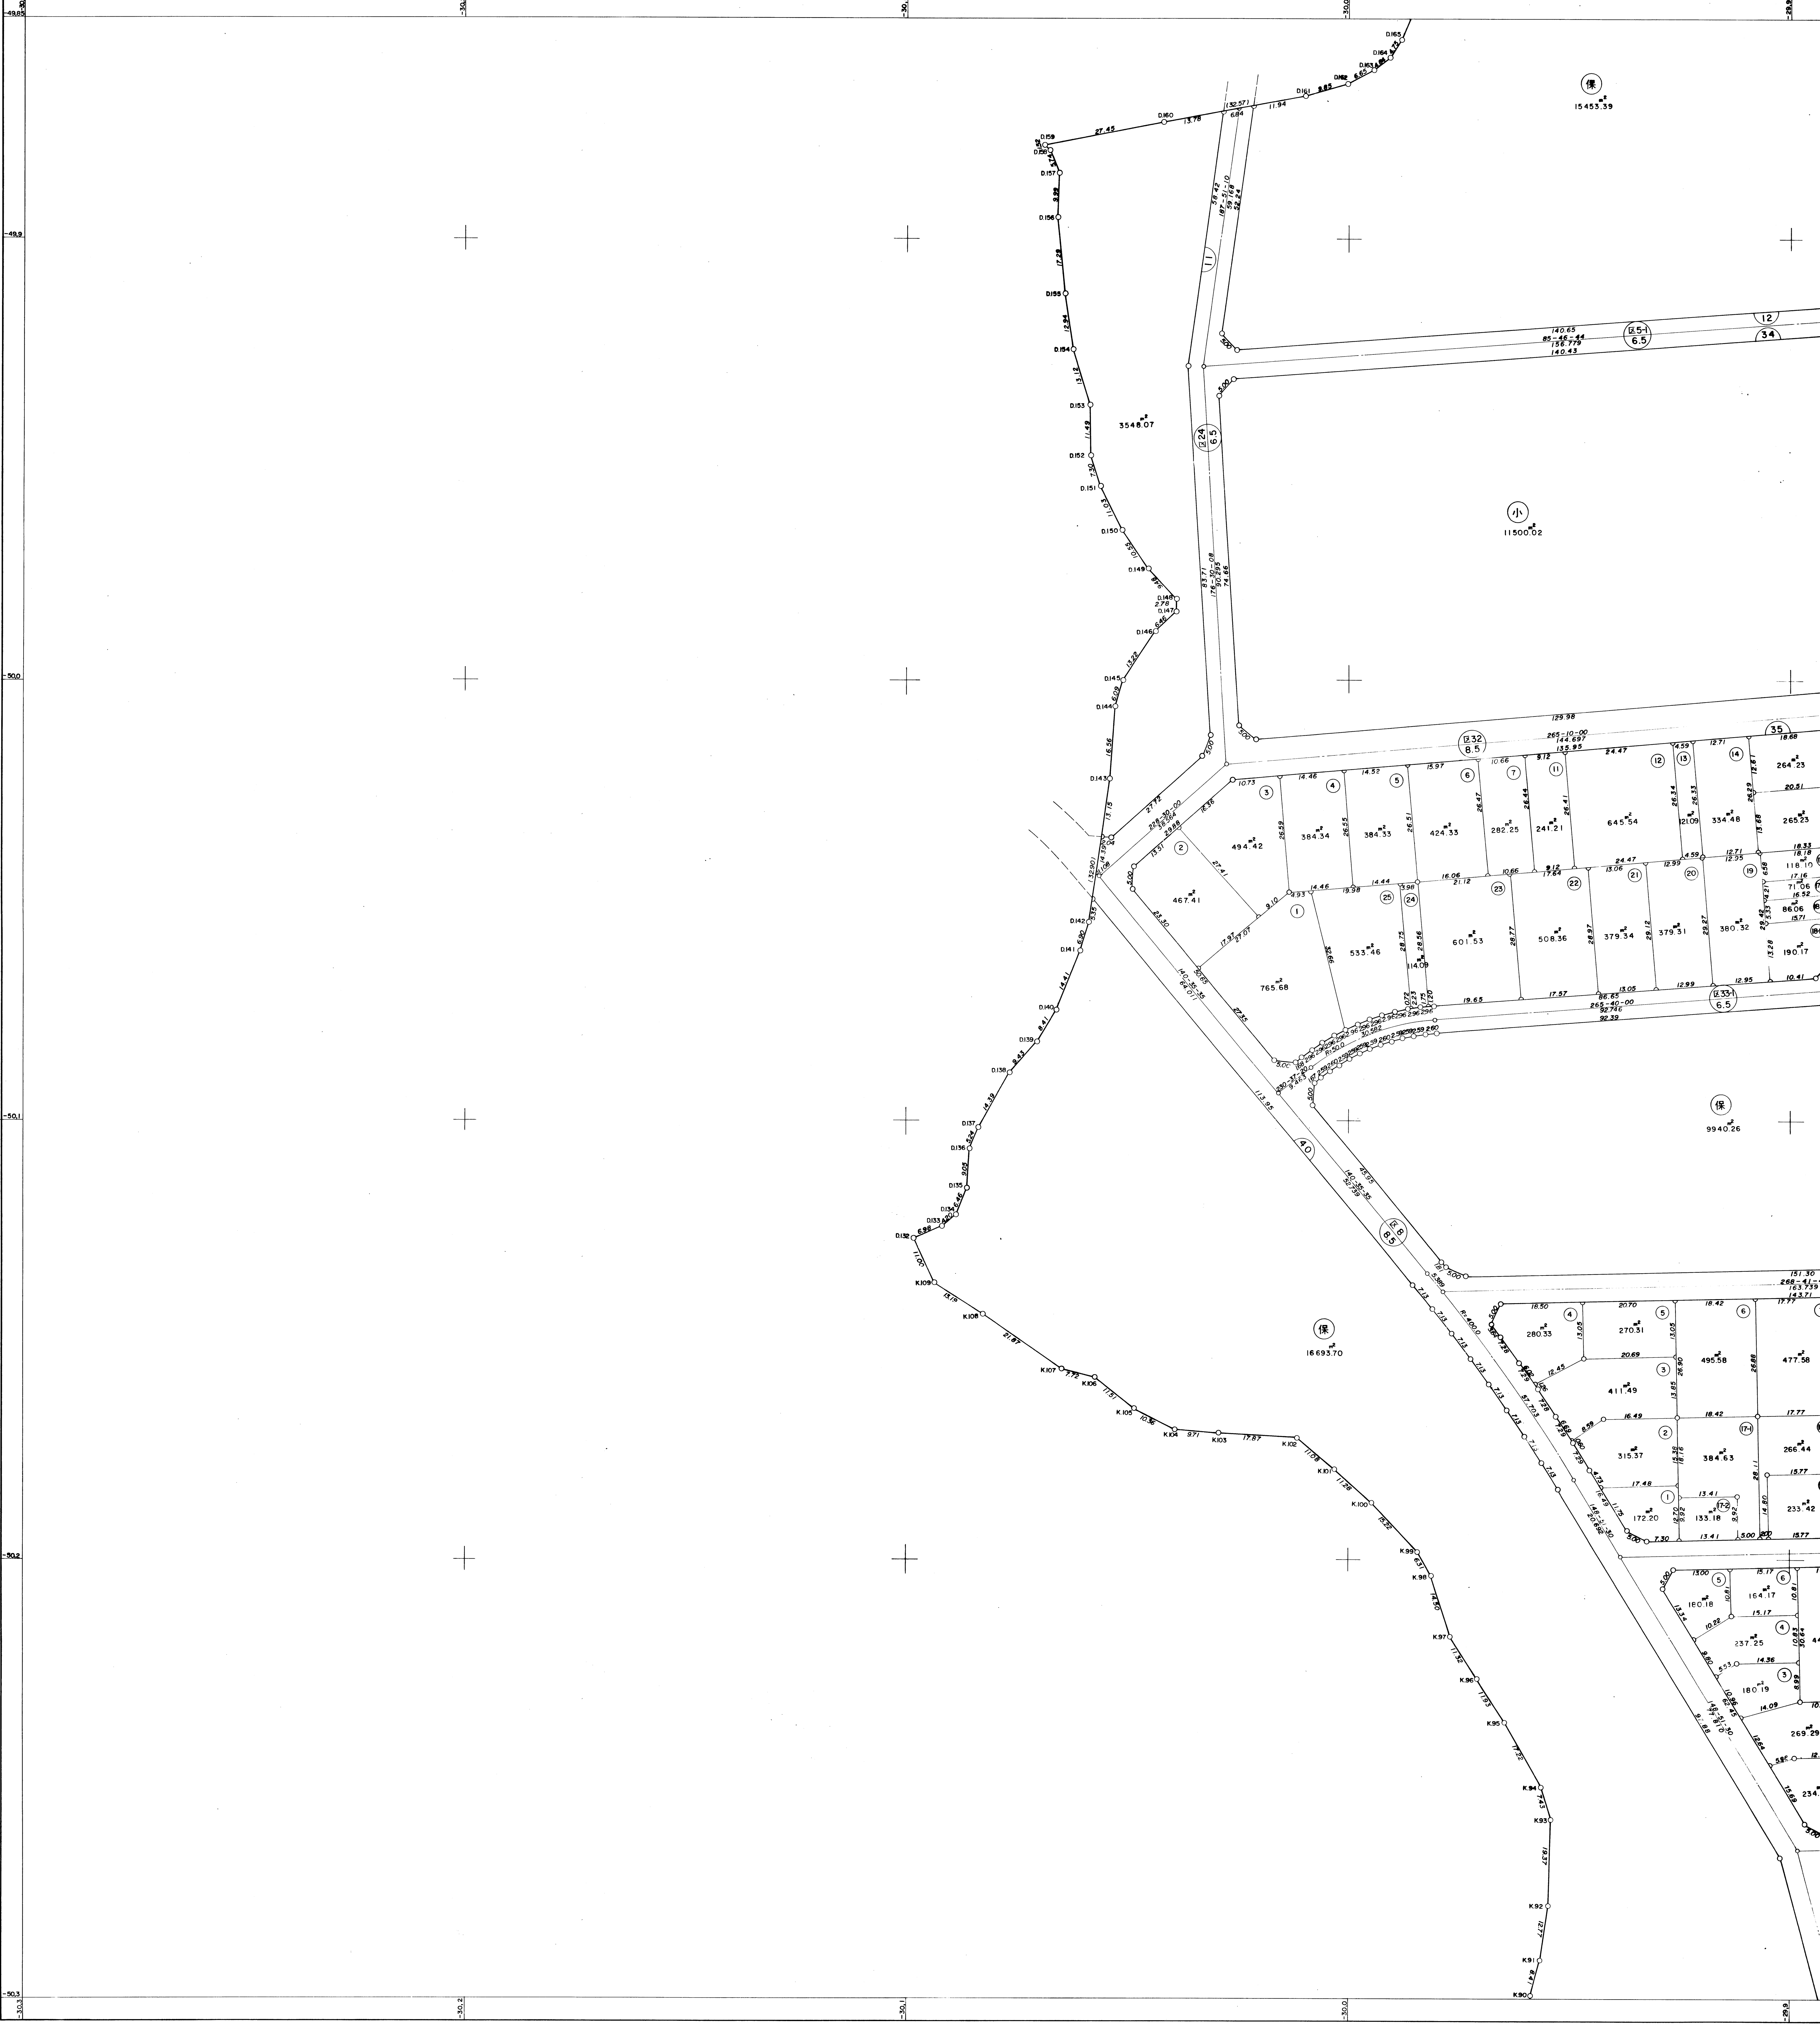

株式会社不二測量工業社





1
2
3
4




1
2
3
4




株式会社不二測量工業社






1
2
3
4

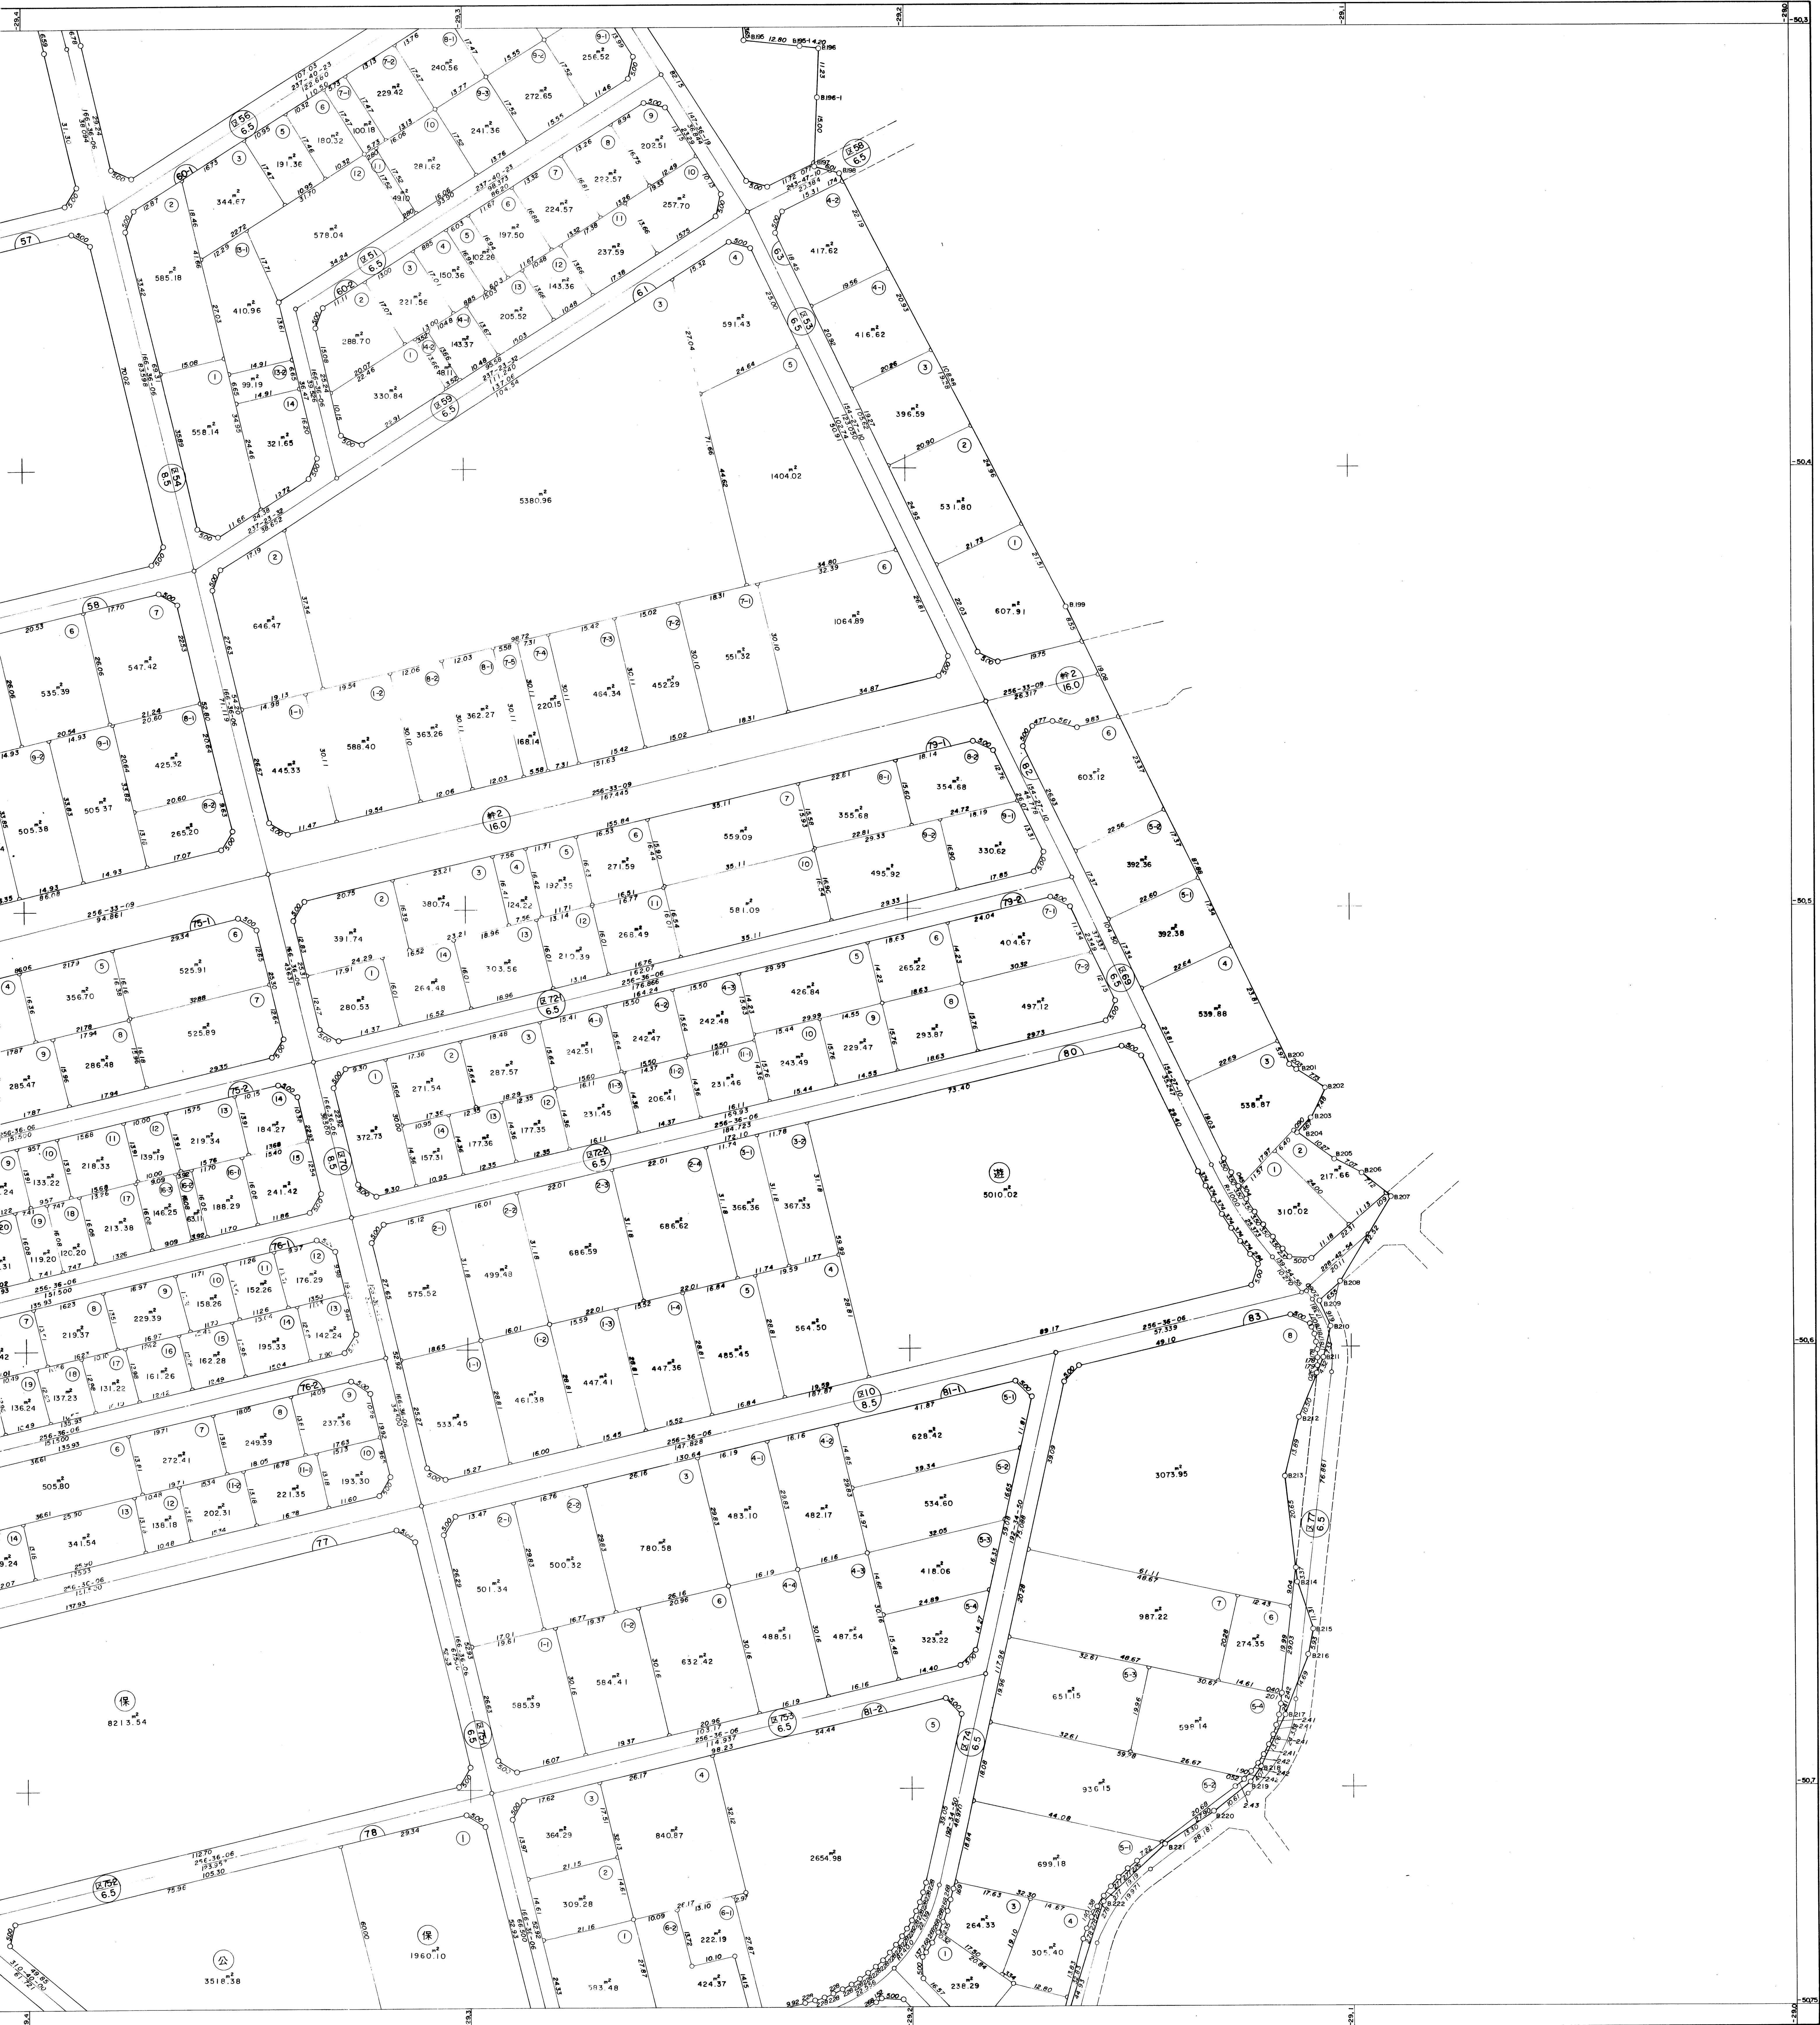



- | |
|---|
| 1 |
| 2 |
| 3 |
| 4 |

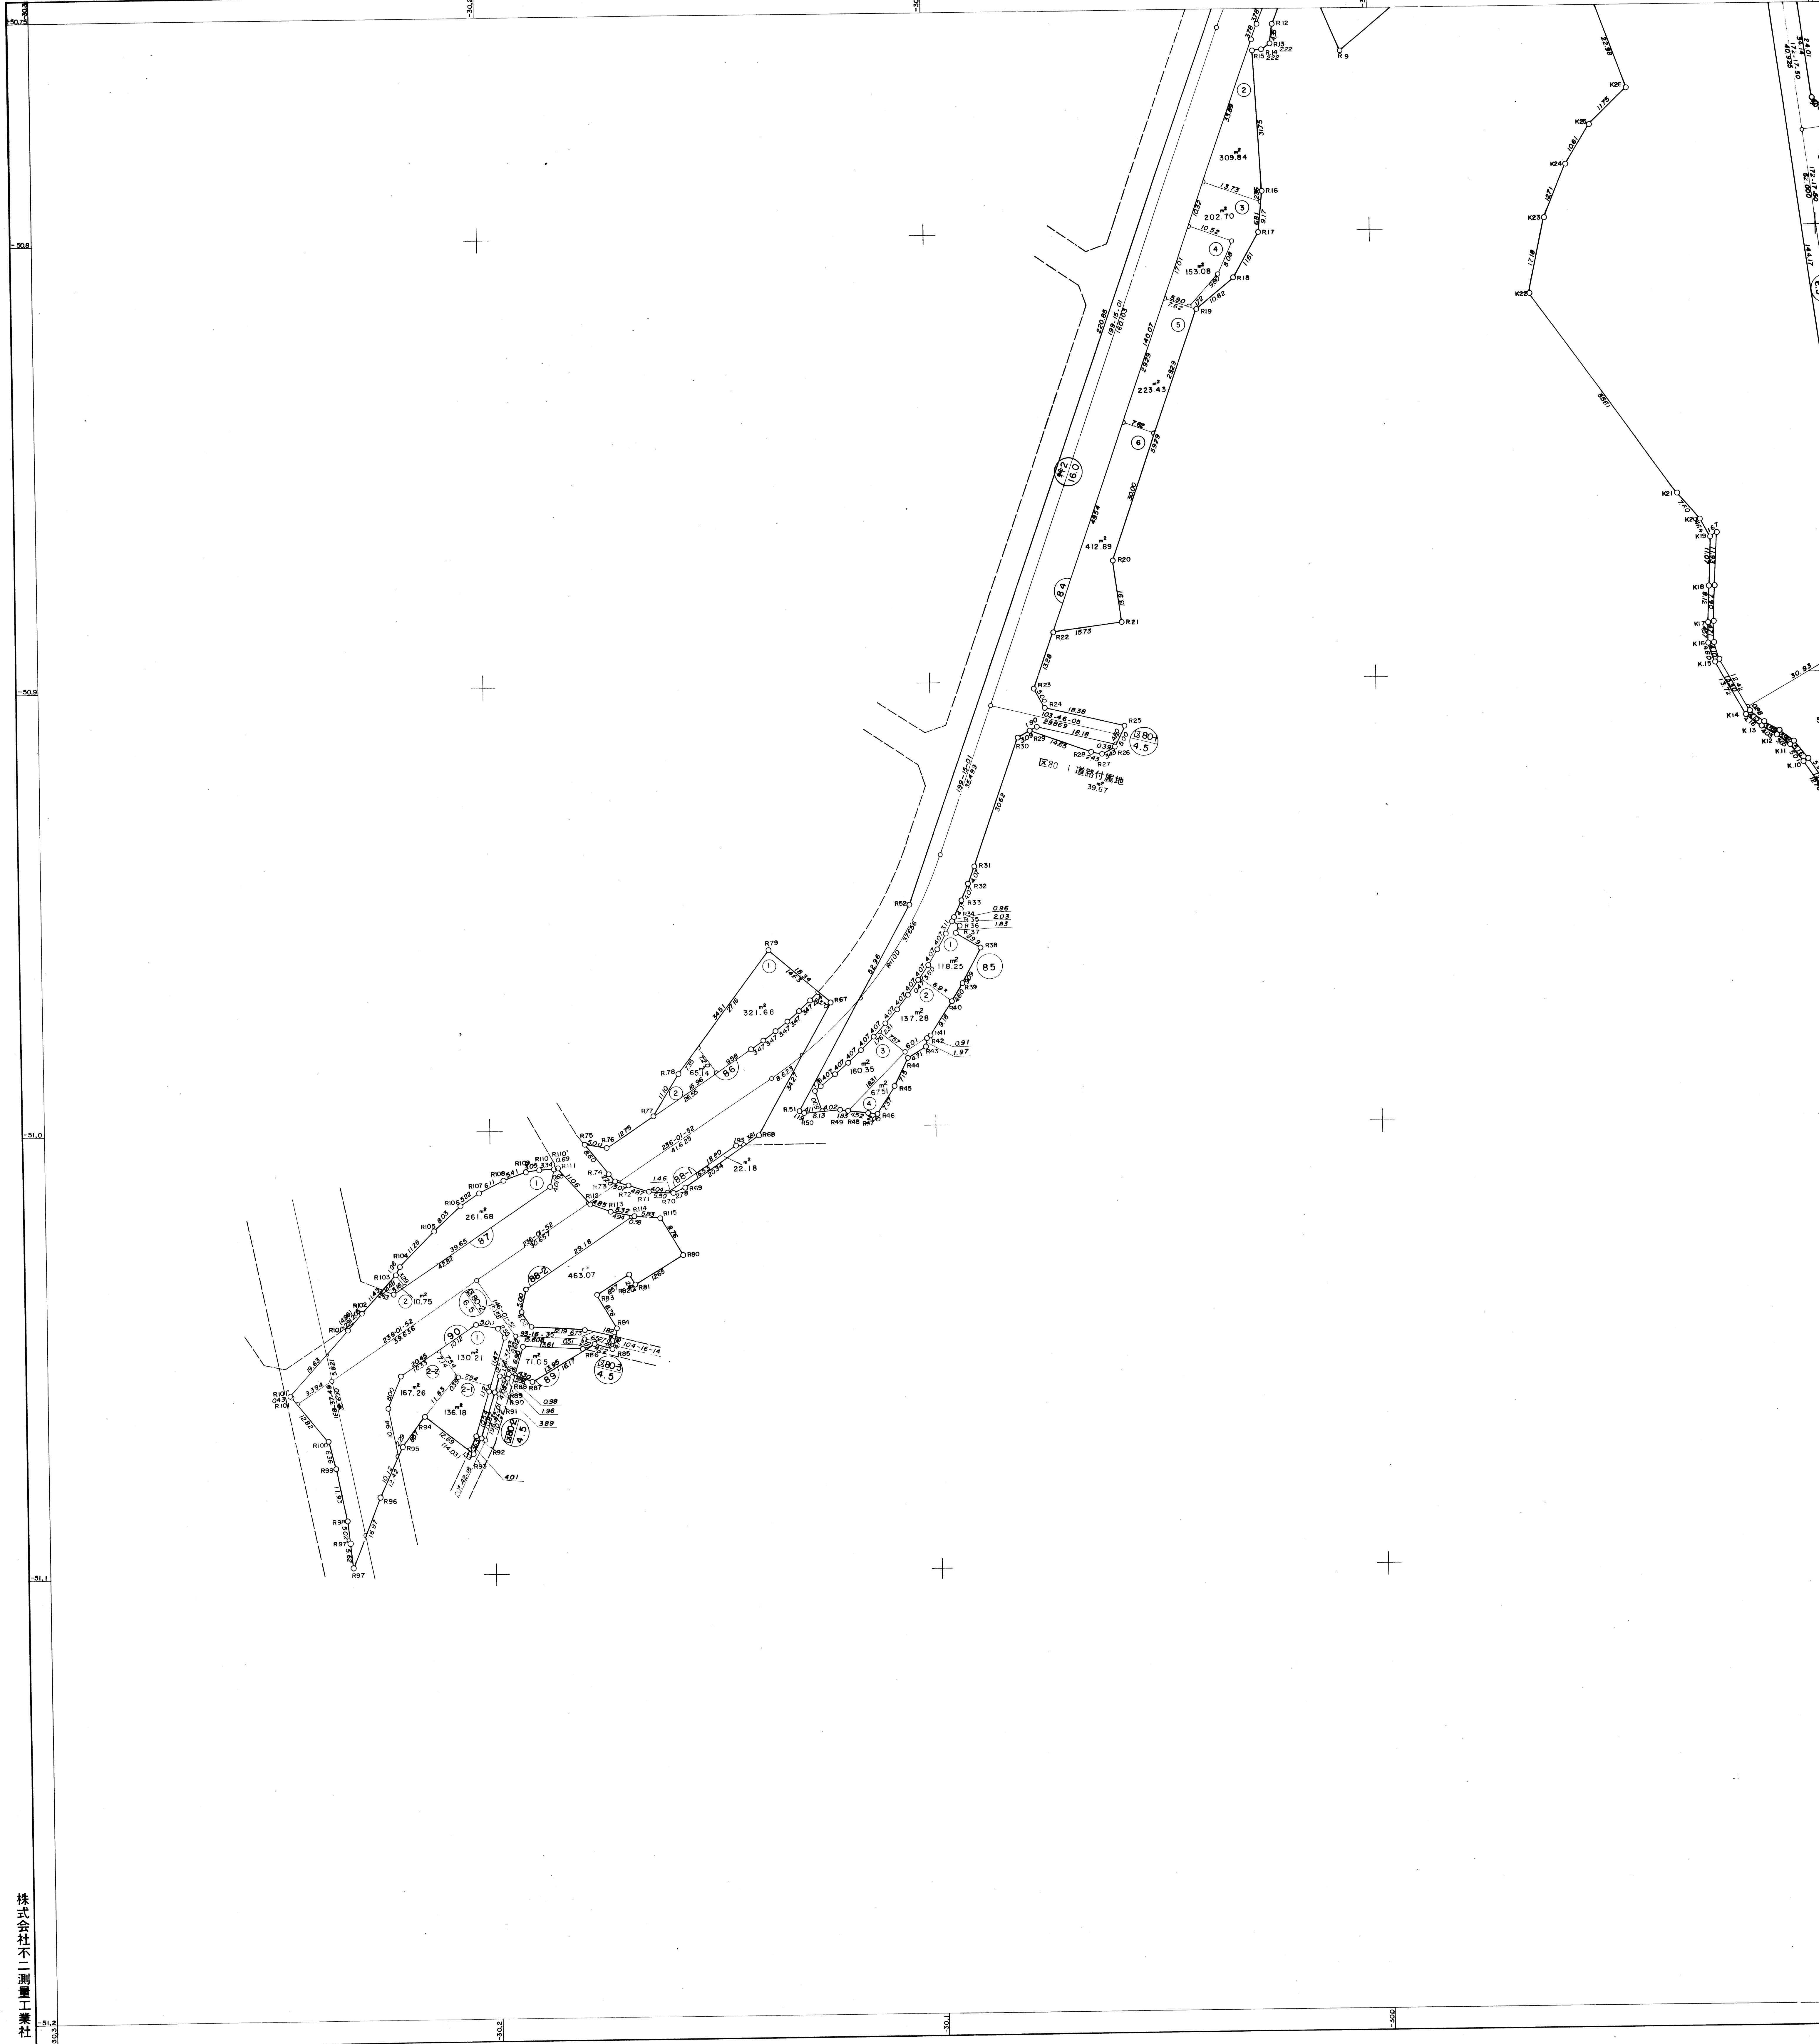

株式会社不二測量工業社

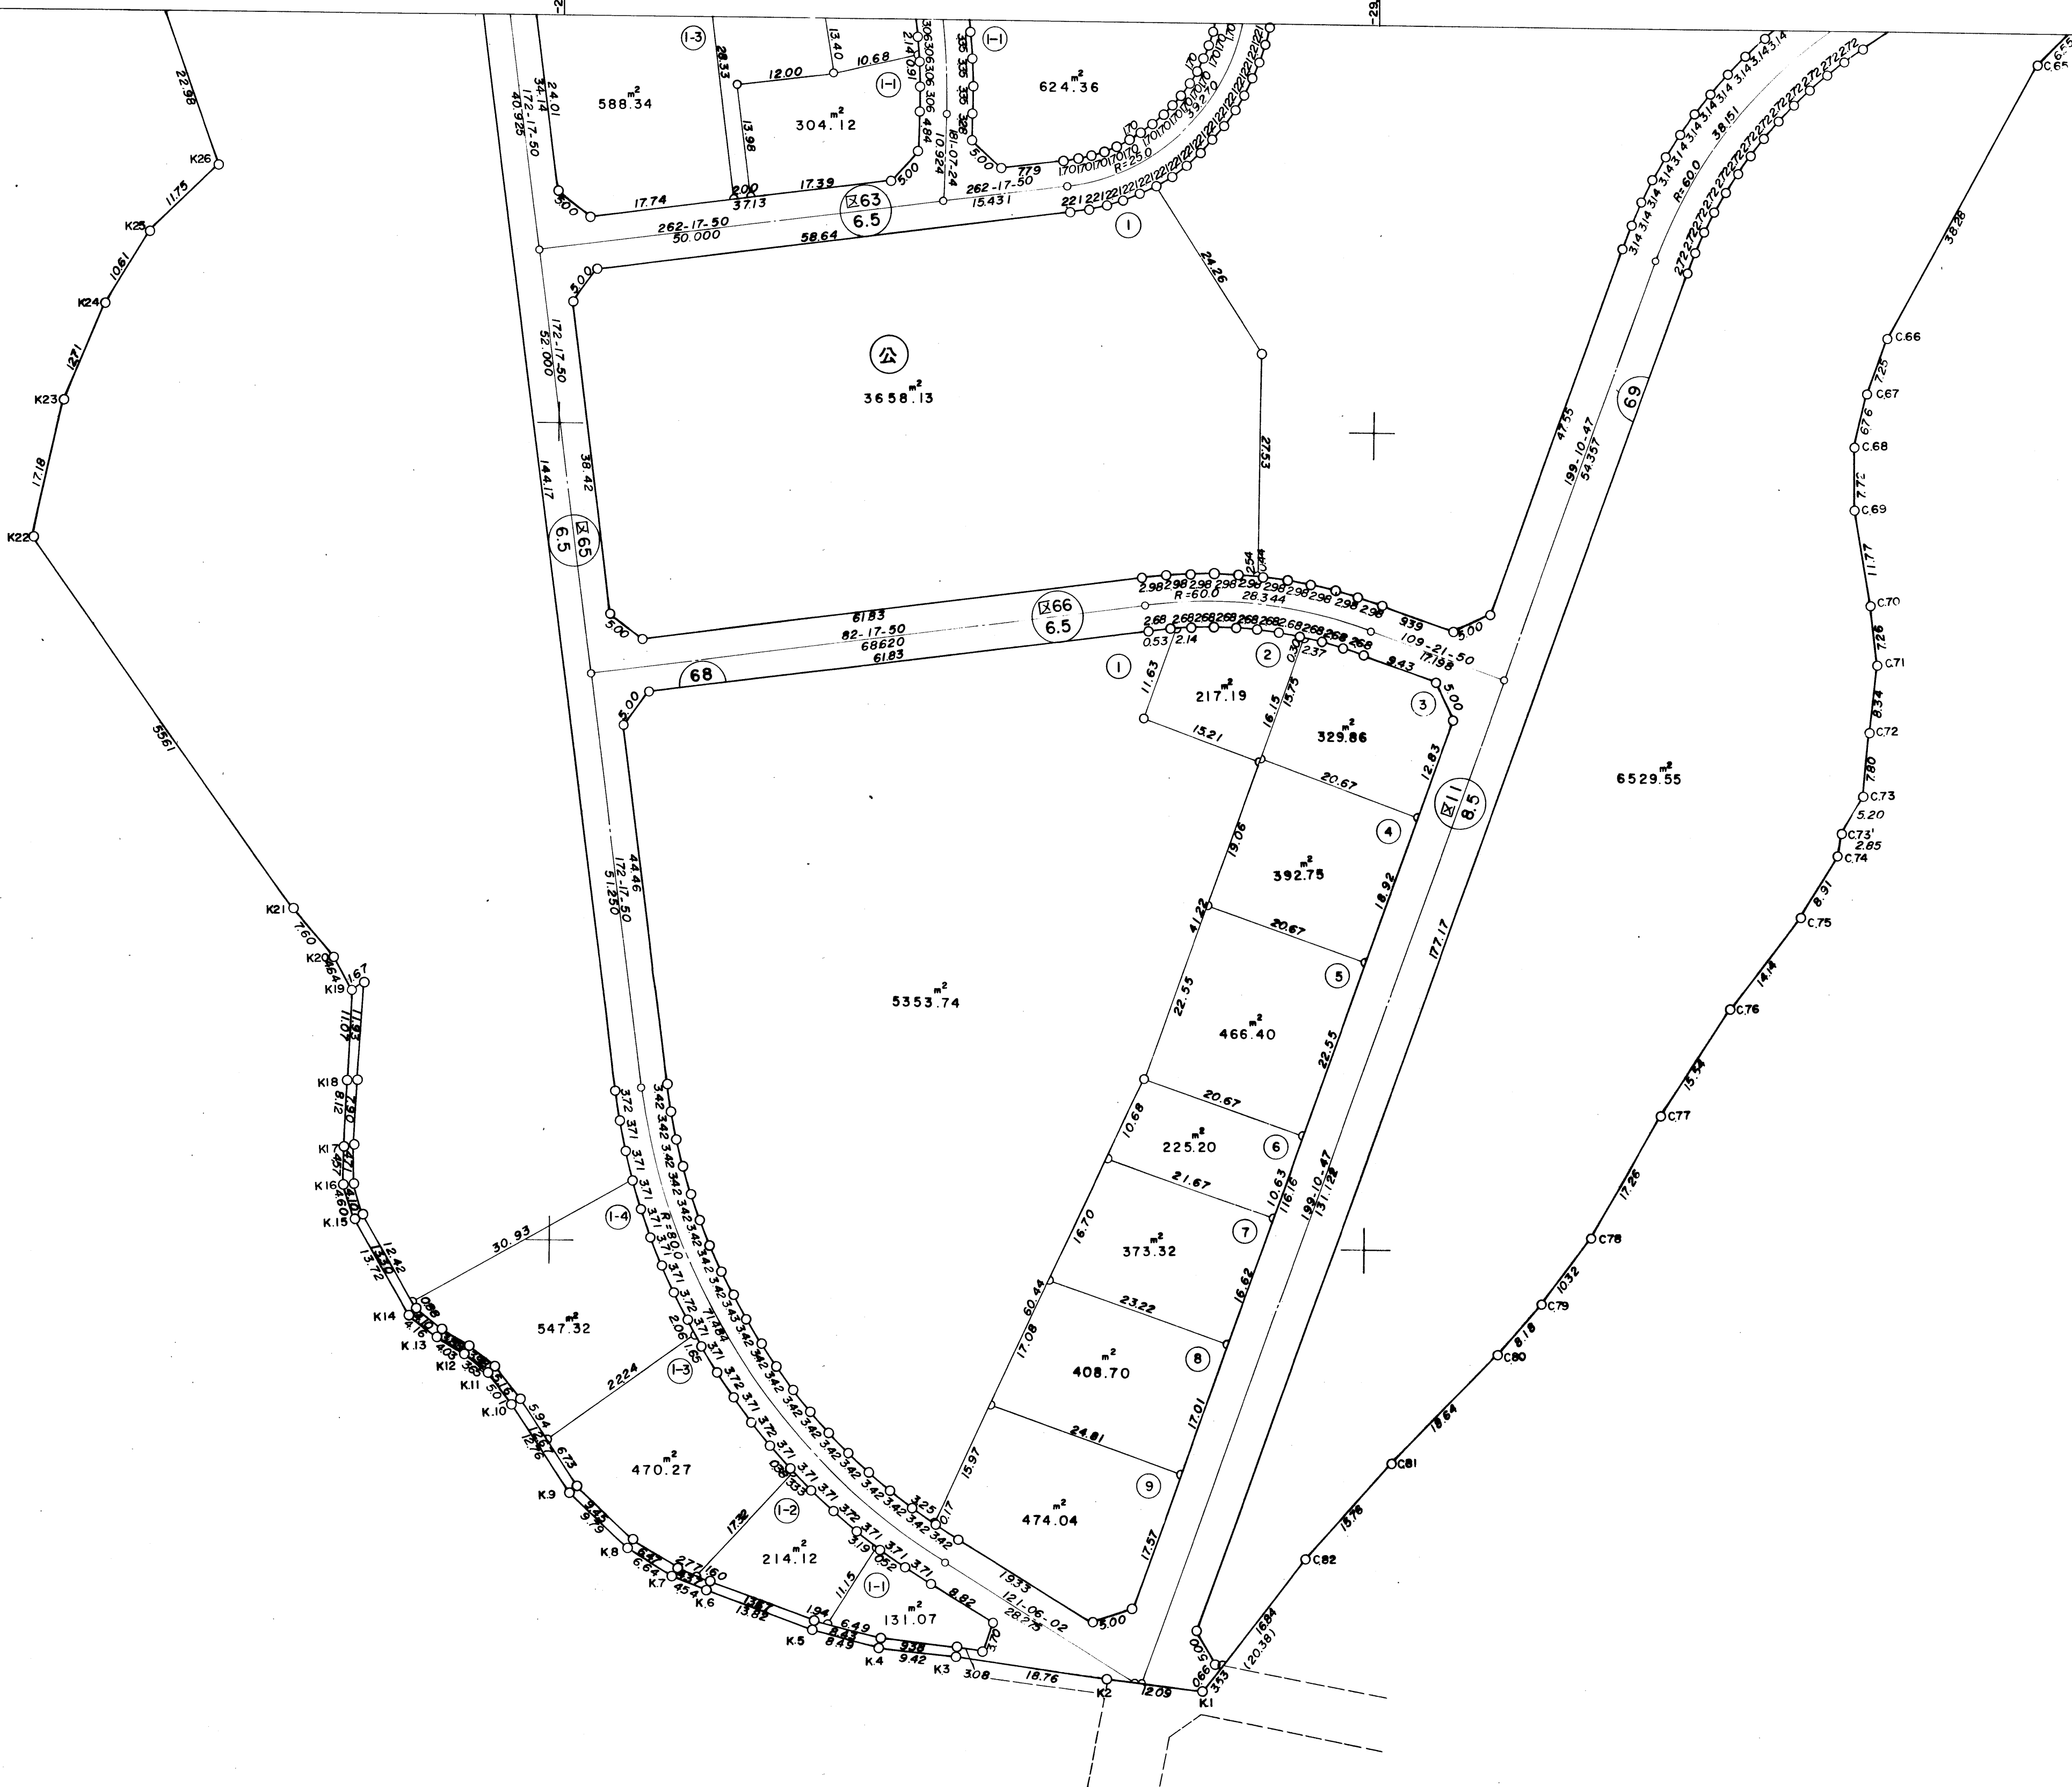





1
2
3
4

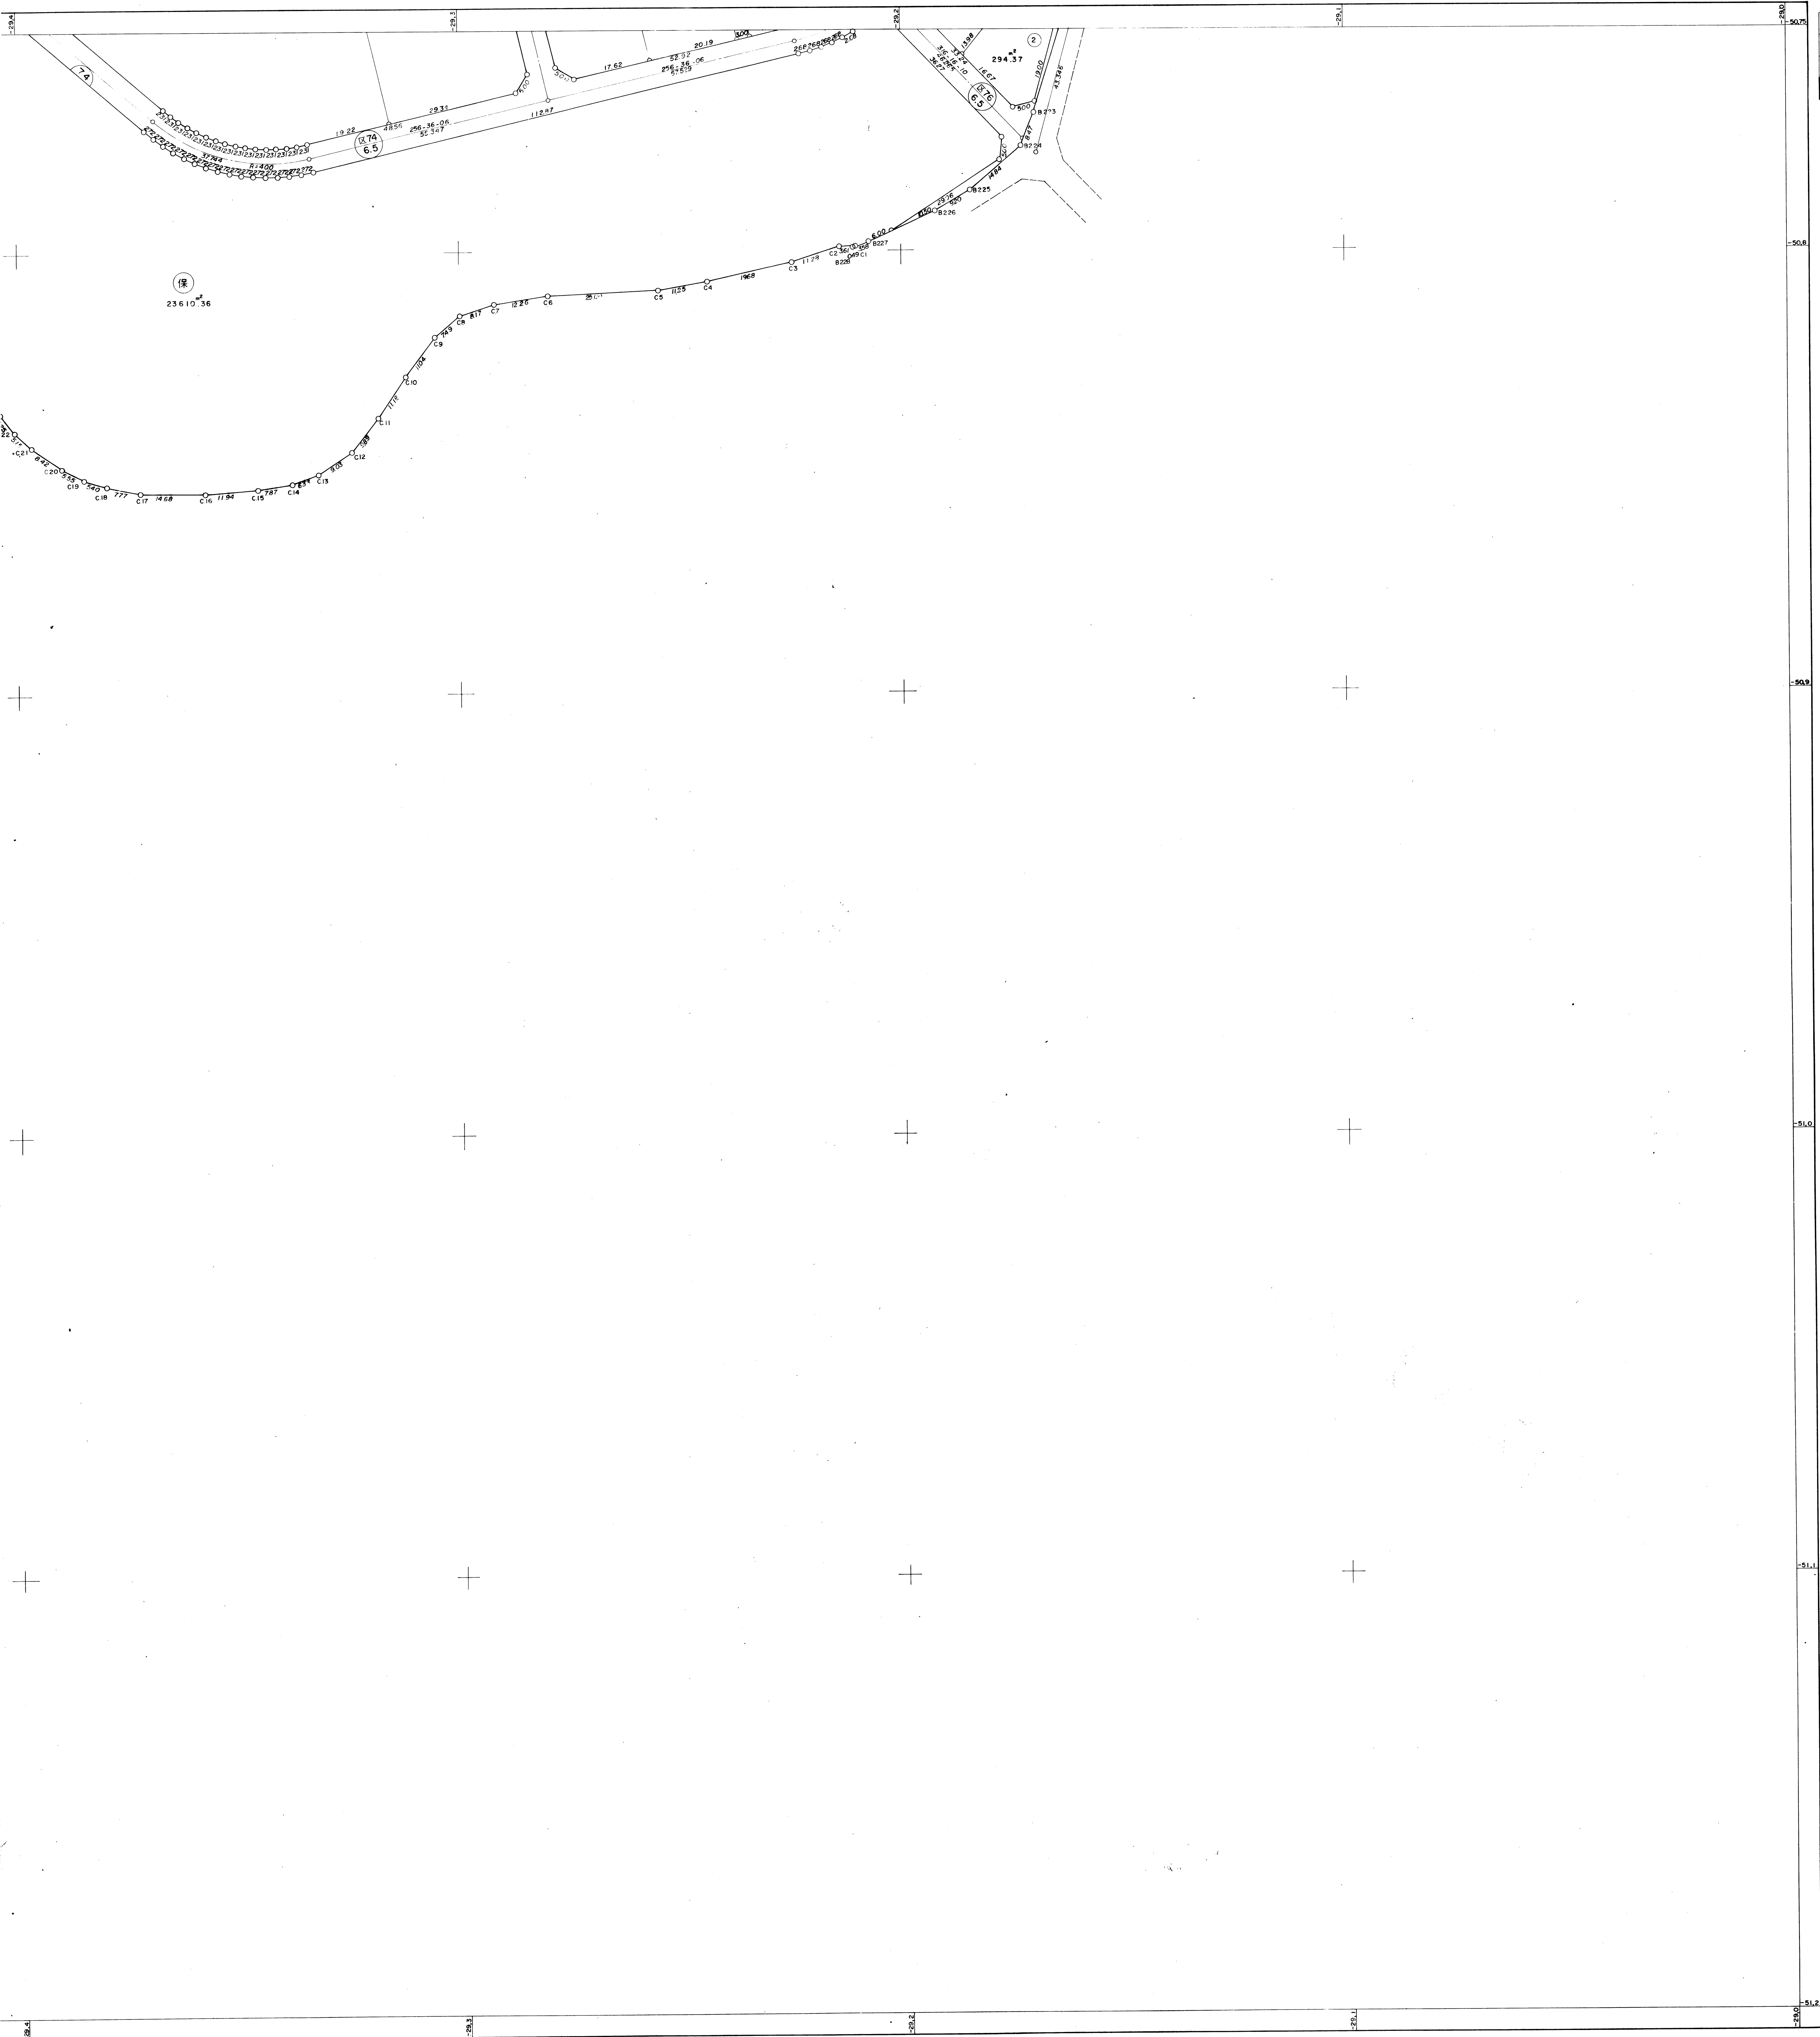

恩田第五地区画整理組合