



上谷本第1

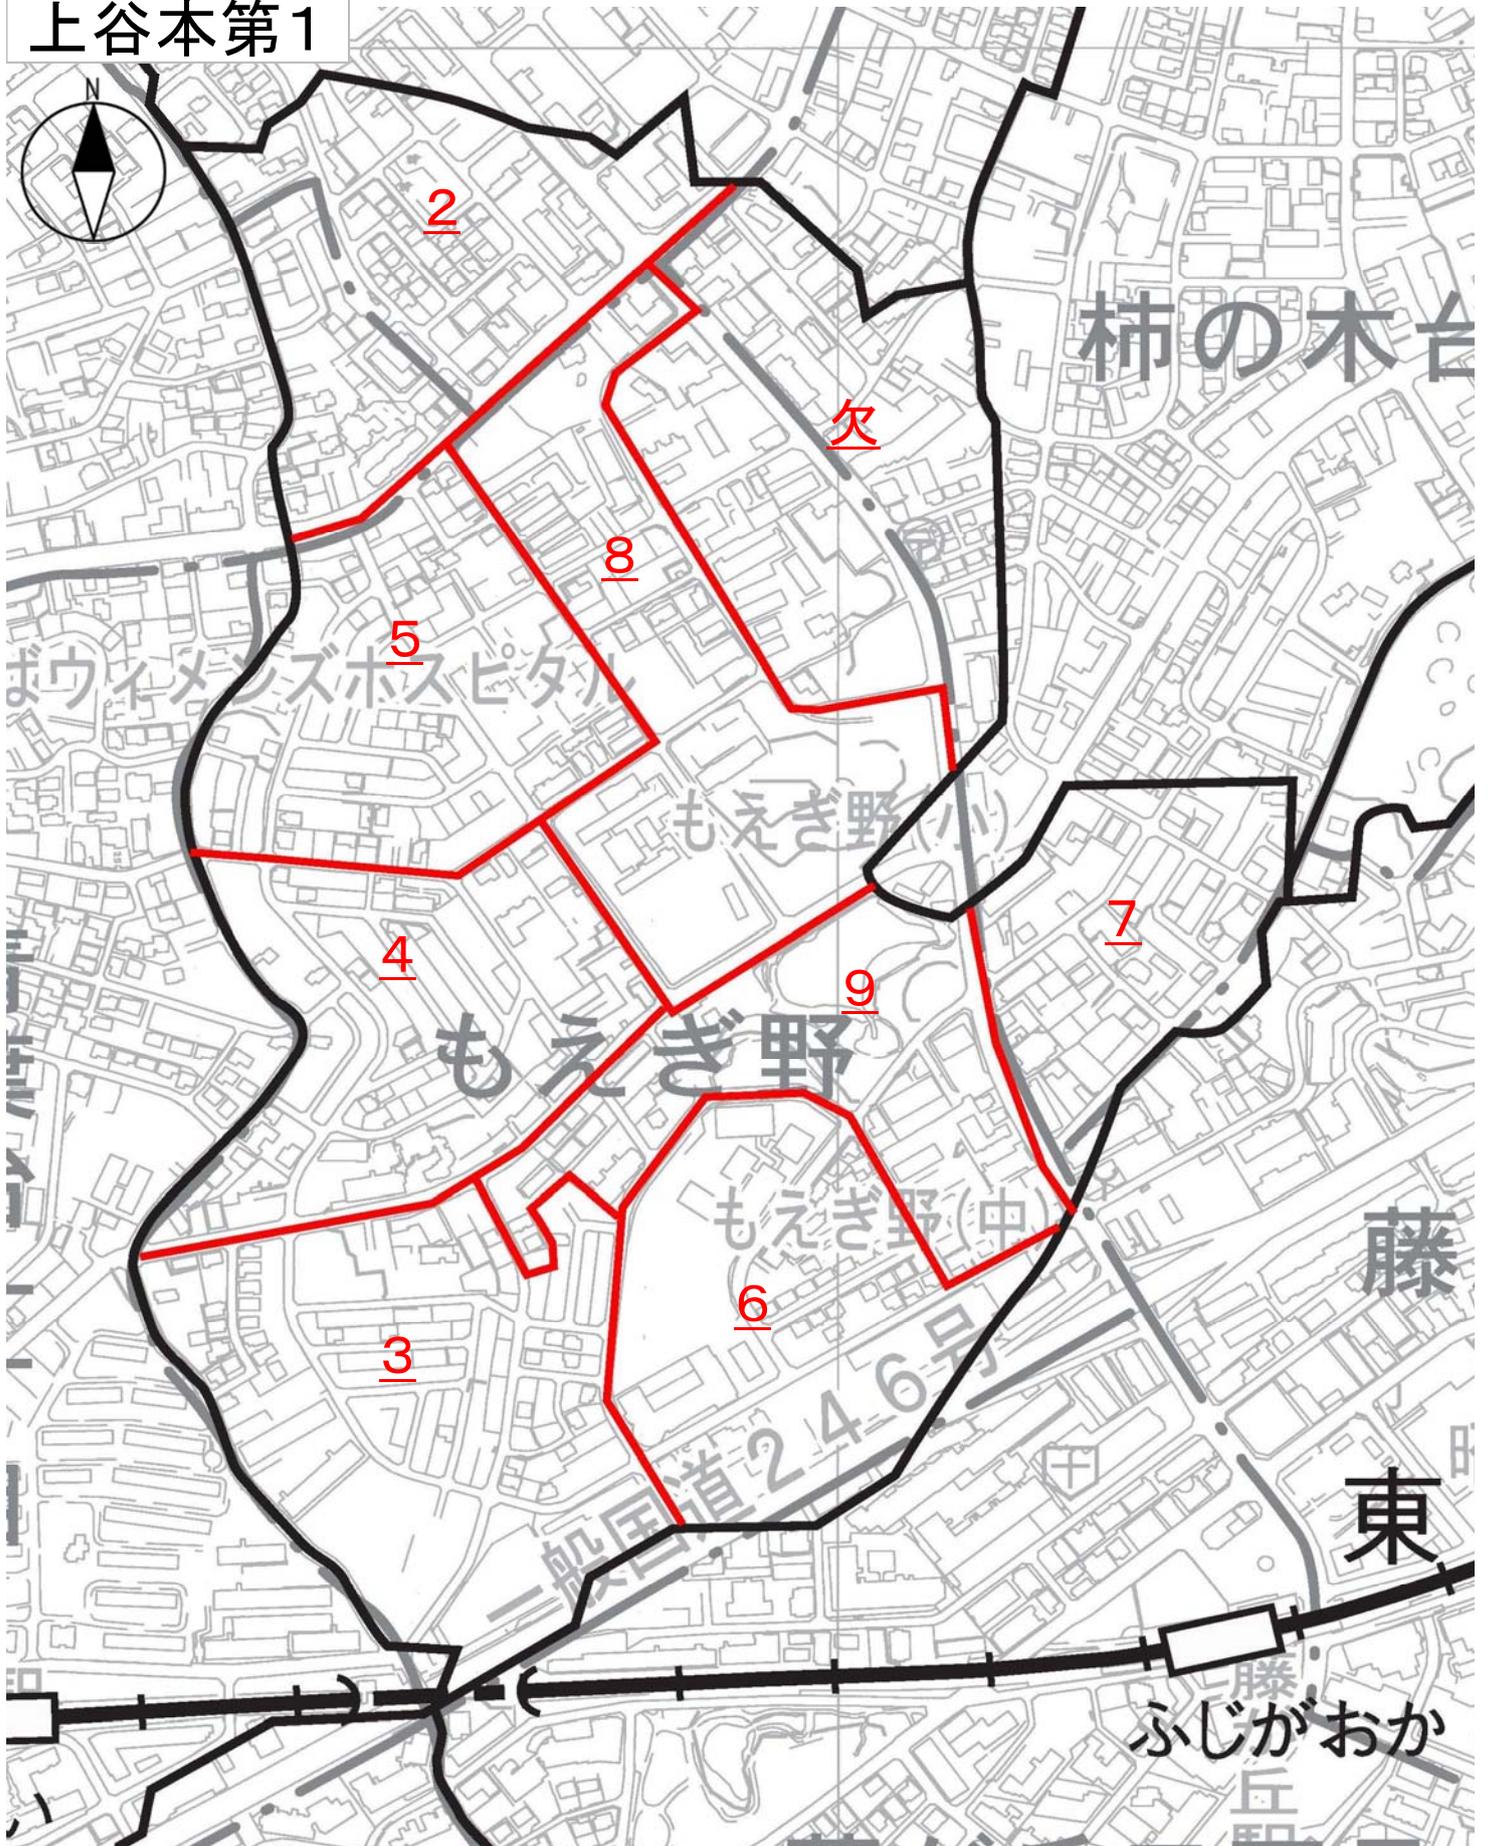

この頁は当地区の索引図（頁照合用）として本市職員が作成したものです。


□赤字は、頁（ページ）番号になります。

上谷本第一土地区画整理画地確定図(第1)

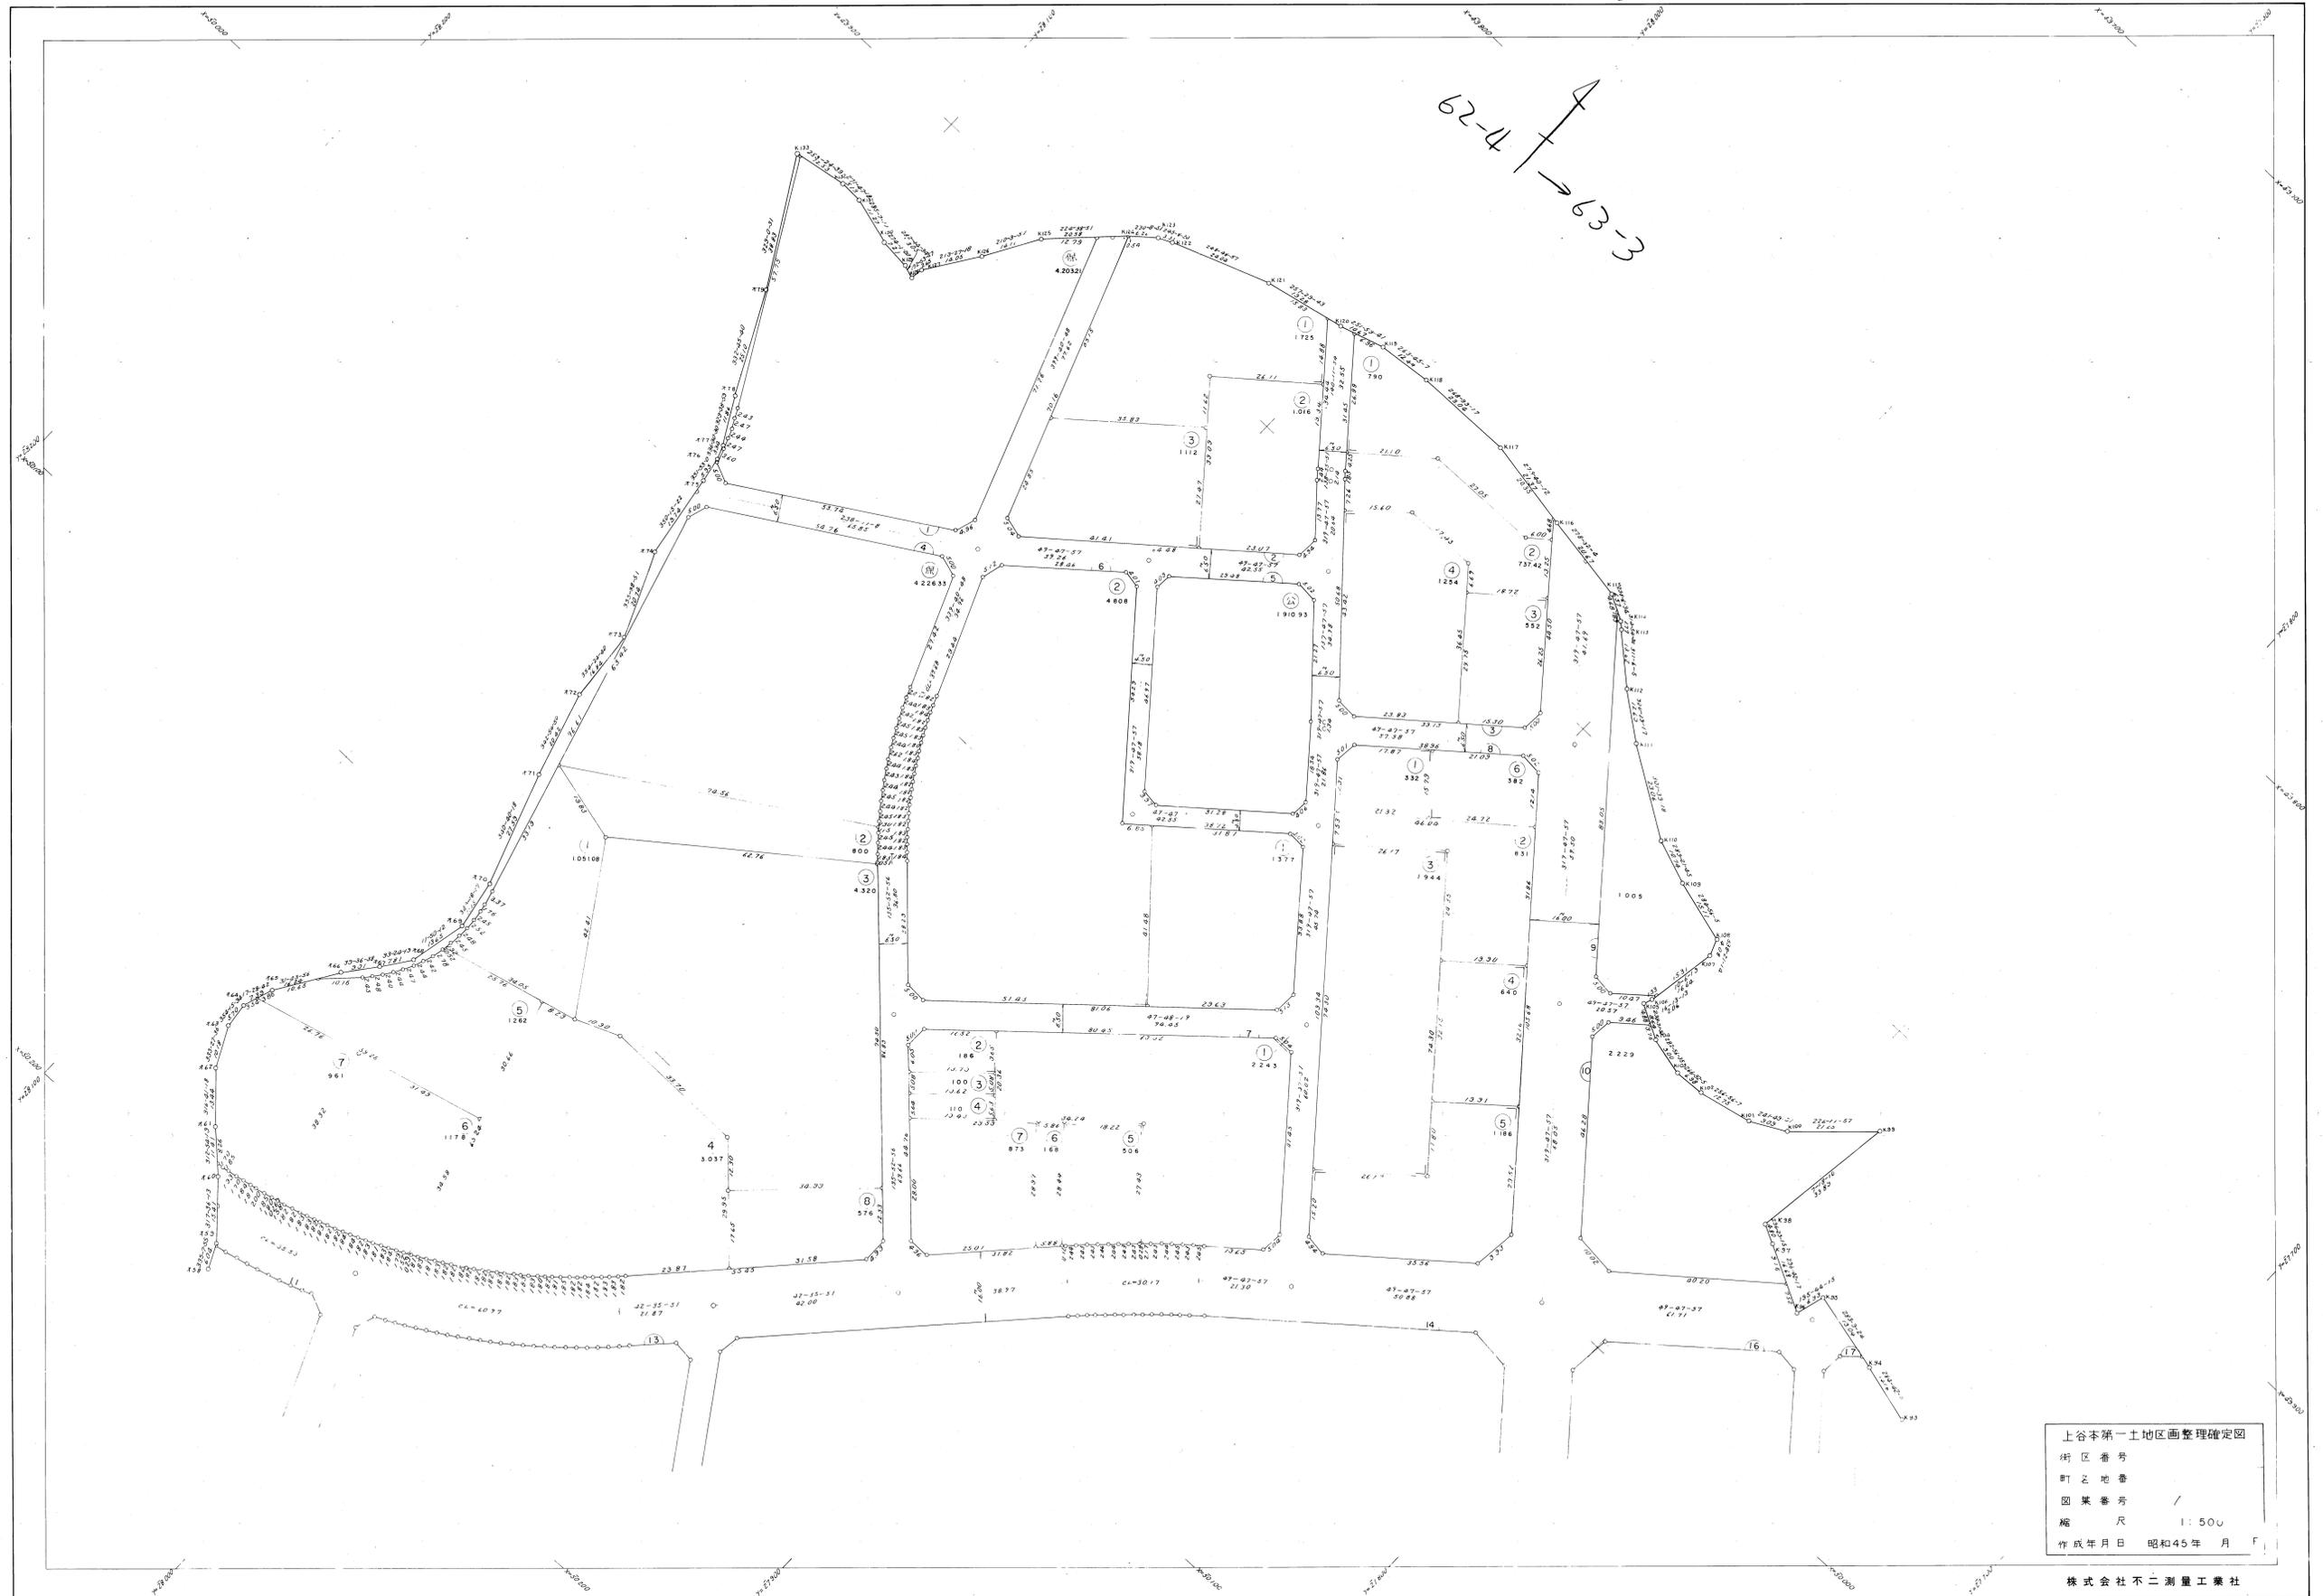

上谷本第一土地区画整理確定図
 街区番号
 町之地番
 図案番号 /
 縮尺 1:500
 作成年月日 昭和45年 月 日

上谷本第一土地区画整理画地確定図

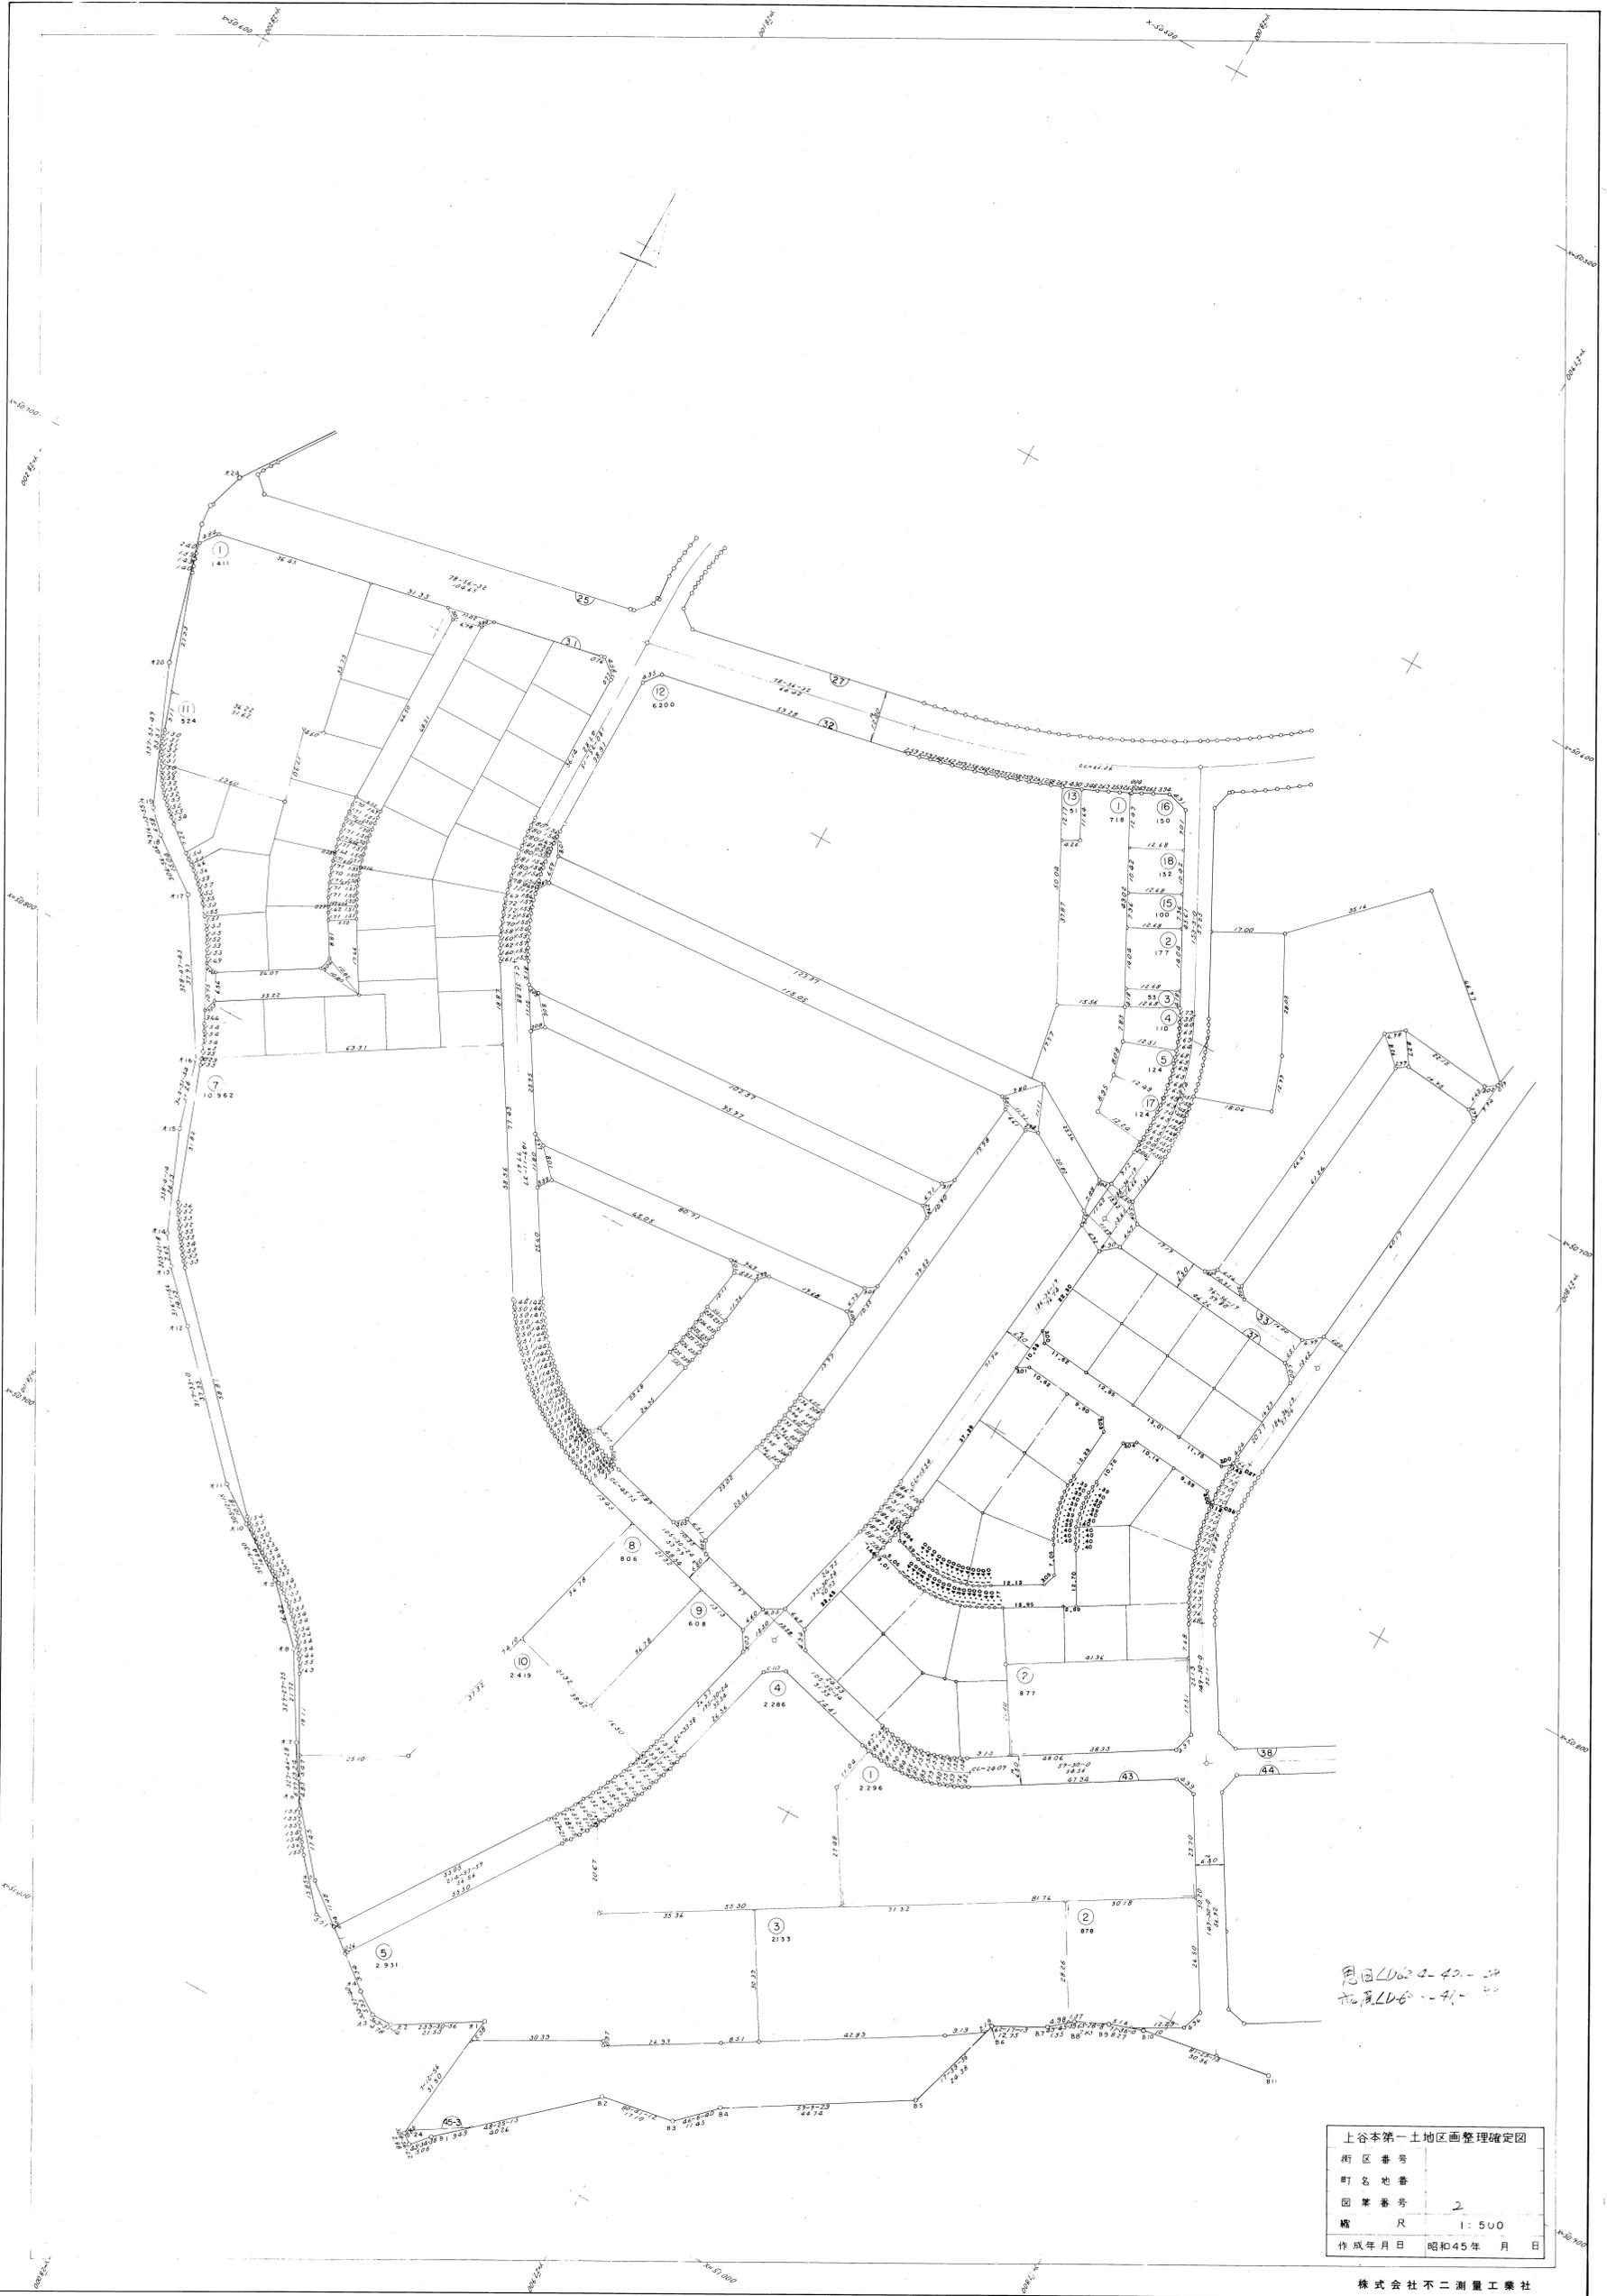

用図LD62-40-10
 批准LD6-71-10


上谷本第一土地区画整理確定図	
街区番号	
町名地番	
図集番号	2
縮尺	1:500
作成年月日	昭和45年 月 日

株式会社不二測量工業社

上谷本第一土地区画整理画地確定図

3/3

62-4 → 63-3

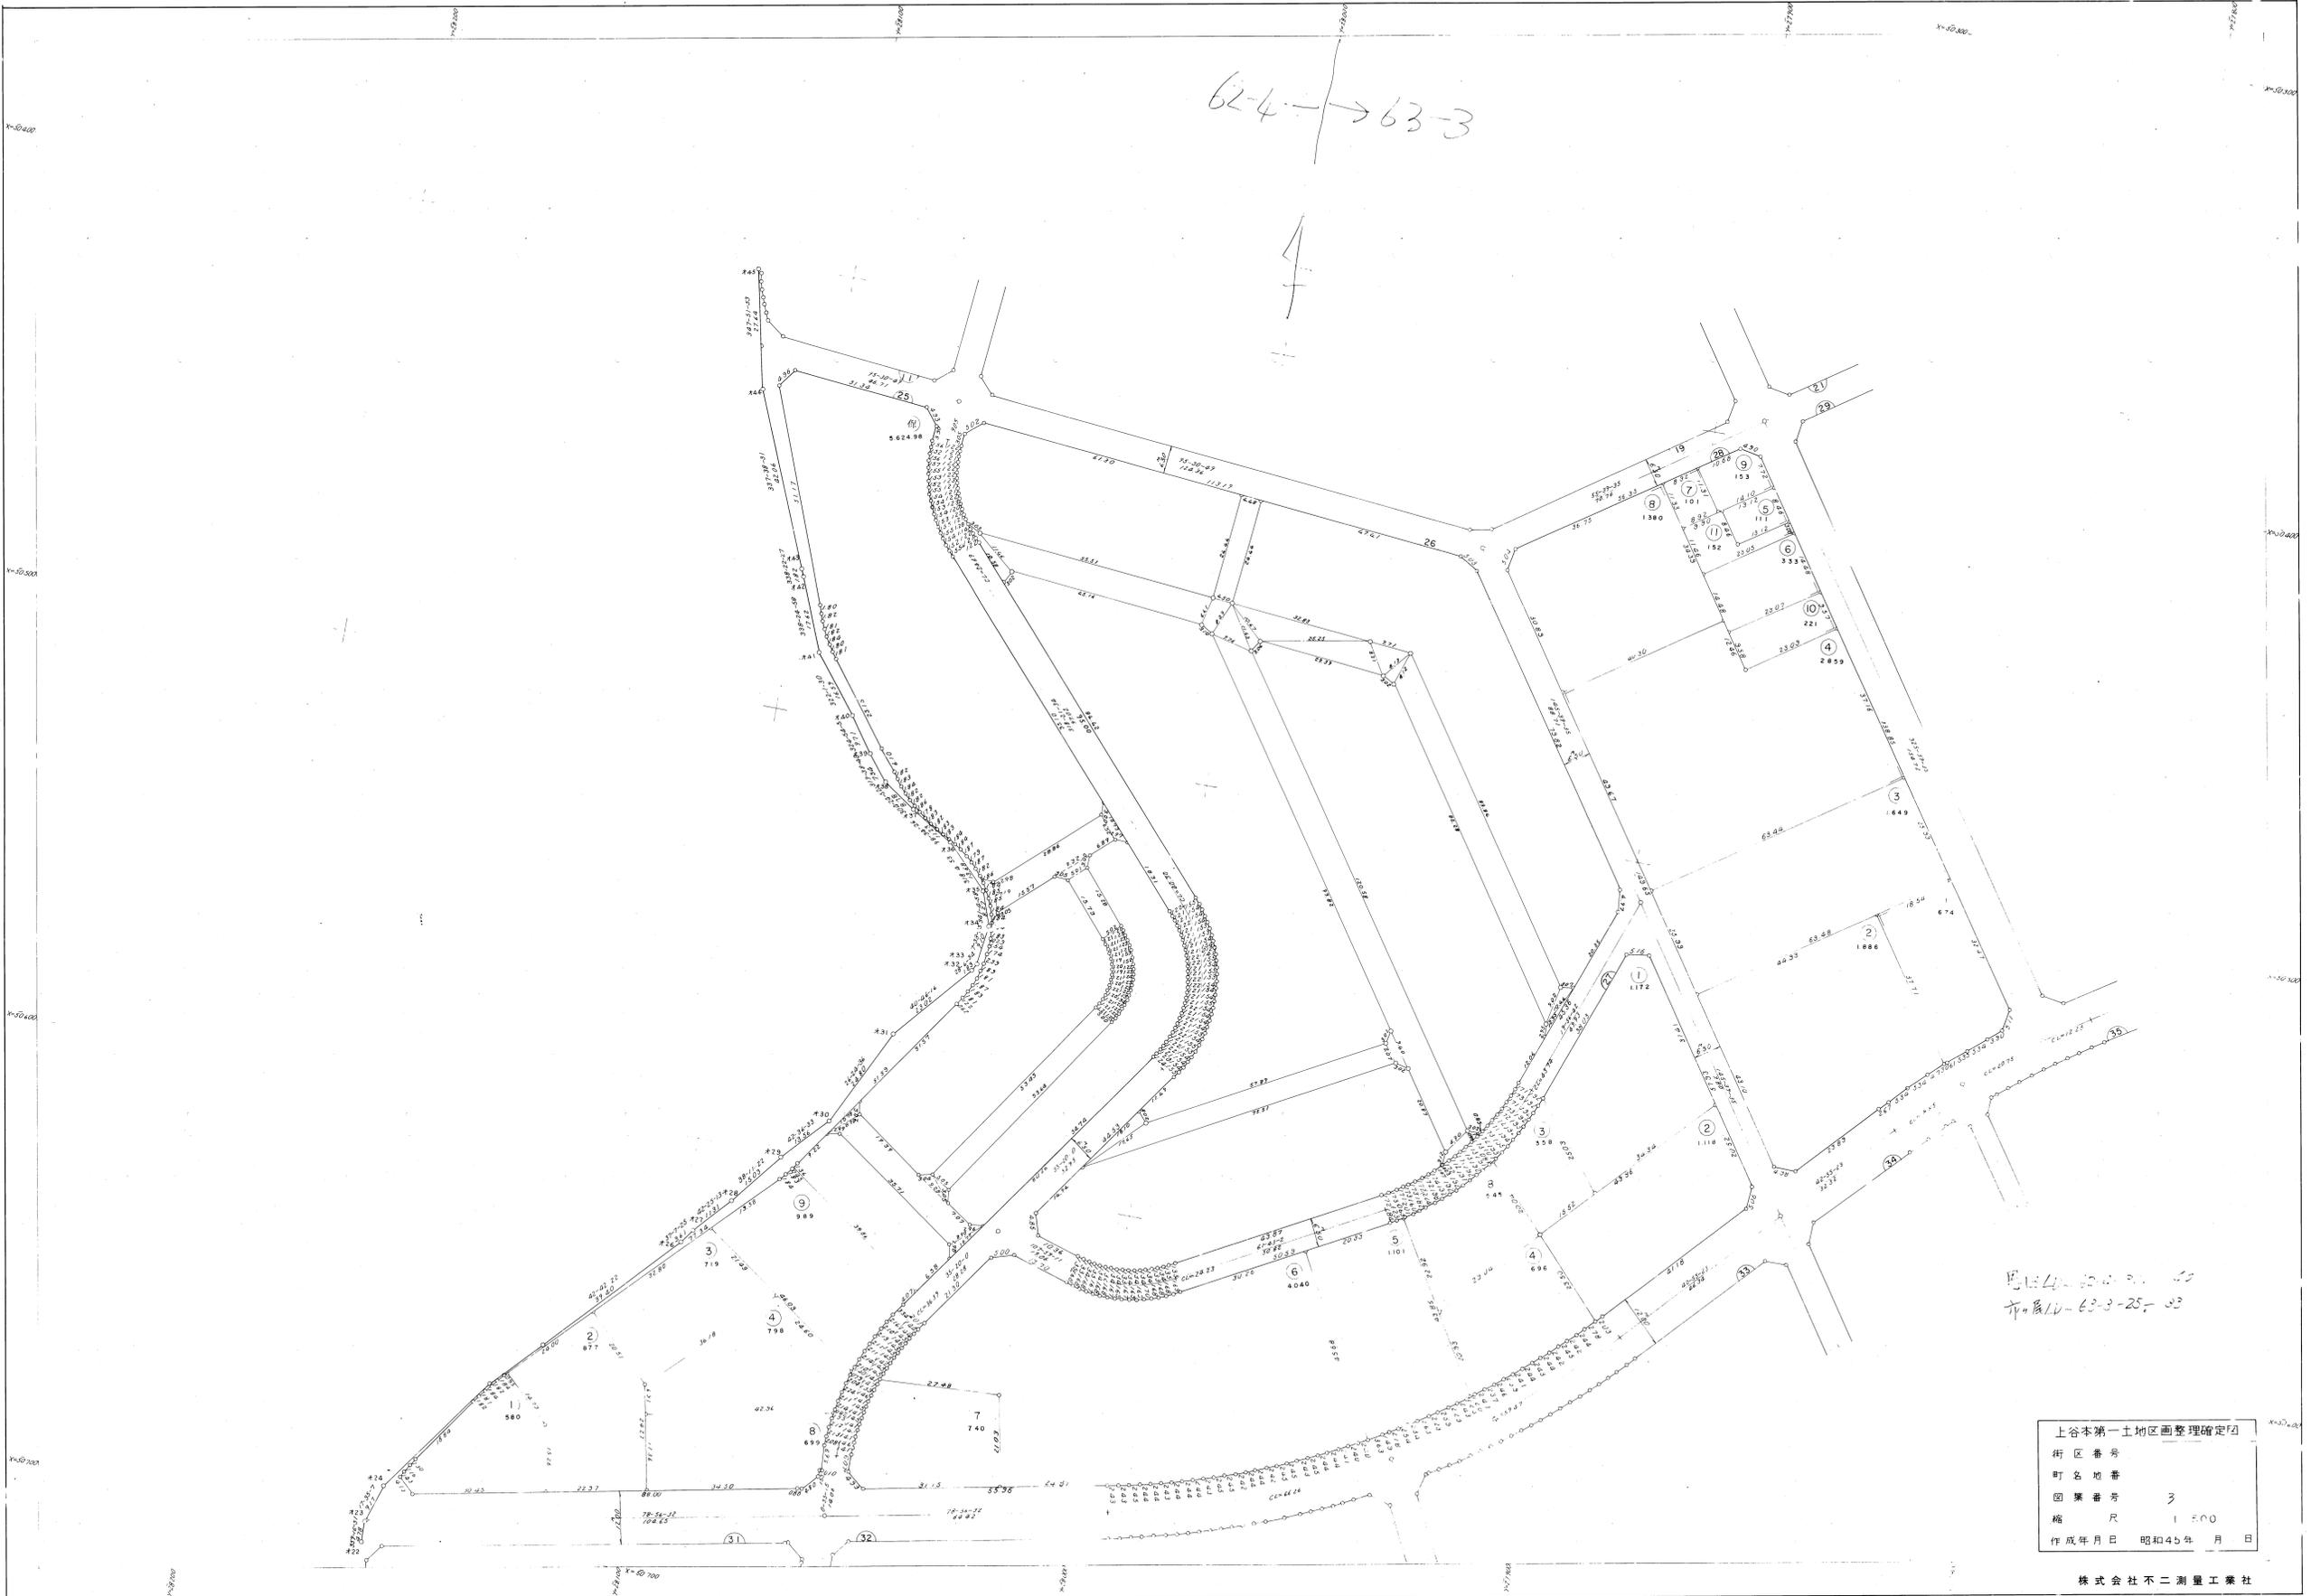

町名地番
63-3-25-03

上谷本第一土地区画整理確定図
 街区番号
 町名地番
 図案番号 3
 縮尺 1:500
 作成年月日 昭和45年 月 日

株式会社不二測量工業社

上谷本第一土地区画整理画地確定図

(304)



上谷本第一土地区画整理確定図	
街区番号	
町名地番	
図葉番号	4
縮尺	1:500
作成年月日	昭和45年 月 日

上谷本第一土地区画整理画地確定図

20.5

上谷本第一 そのち



上谷本第一土地区画整理確定図	
街区番号	
町名地番	
図葉番号	5
縮尺	1:500
作成年月日	昭和45年 月 日

株式会社不二測量工業社

上谷本第一土地区画整理画地確定図



市地目: 6-2-26
 -27
 -28
 -29

上谷本第一土地区画整理確定図
 街区番号
 町名地番
 図案番号 6
 縮尺 1:500
 作成年月日 昭和45年 月 日

株式会社不二測量工業社

上谷本第一土地区画整理画地確定図

(307)



上谷本第一土地区画整理確定図
 街区番号
 町名地番
 図案番号
 縮尺 1/500
 作成年月日 昭和45年

株式会社不二測量工業社

上谷本第一土地区画整理画地確定図

(708)



上谷本第一土地区画整理確定図	
街区番号	
町名地番	
図葉番号	8
縮尺	1:500
作成年月日	昭和45年 月 日

株式会社不二測量工業社