


# 元石川第1



この頁は当地区の索引図（頁照合用）として本市職員が作成したものです。


□赤字は、頁（ページ）番号になります。

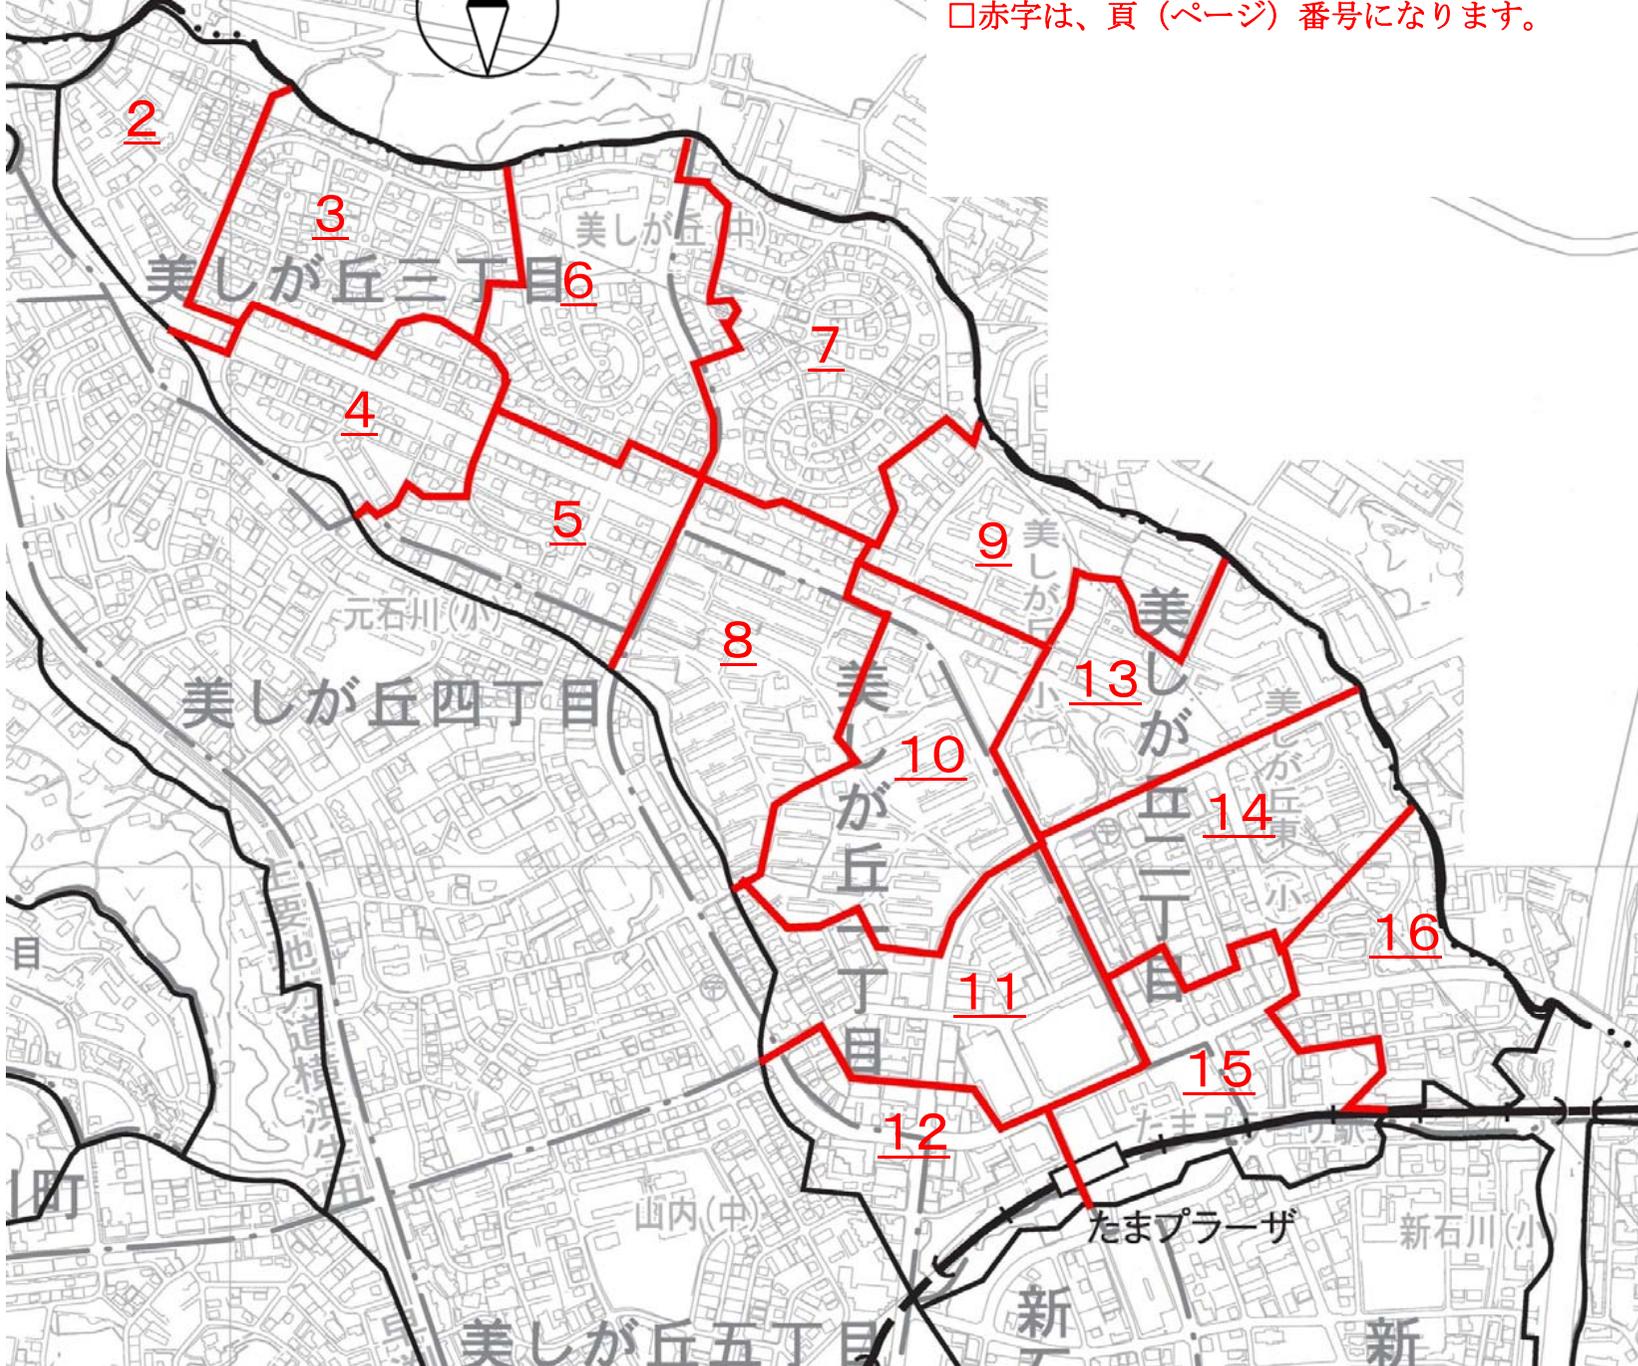



### 元石川第一地区区画整理確定図2


昭和四十二年十二月測量

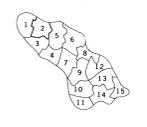

八洲測量株式会社作成

縮尺 五百分之一

### 元石川第一地区区画整理確定図3

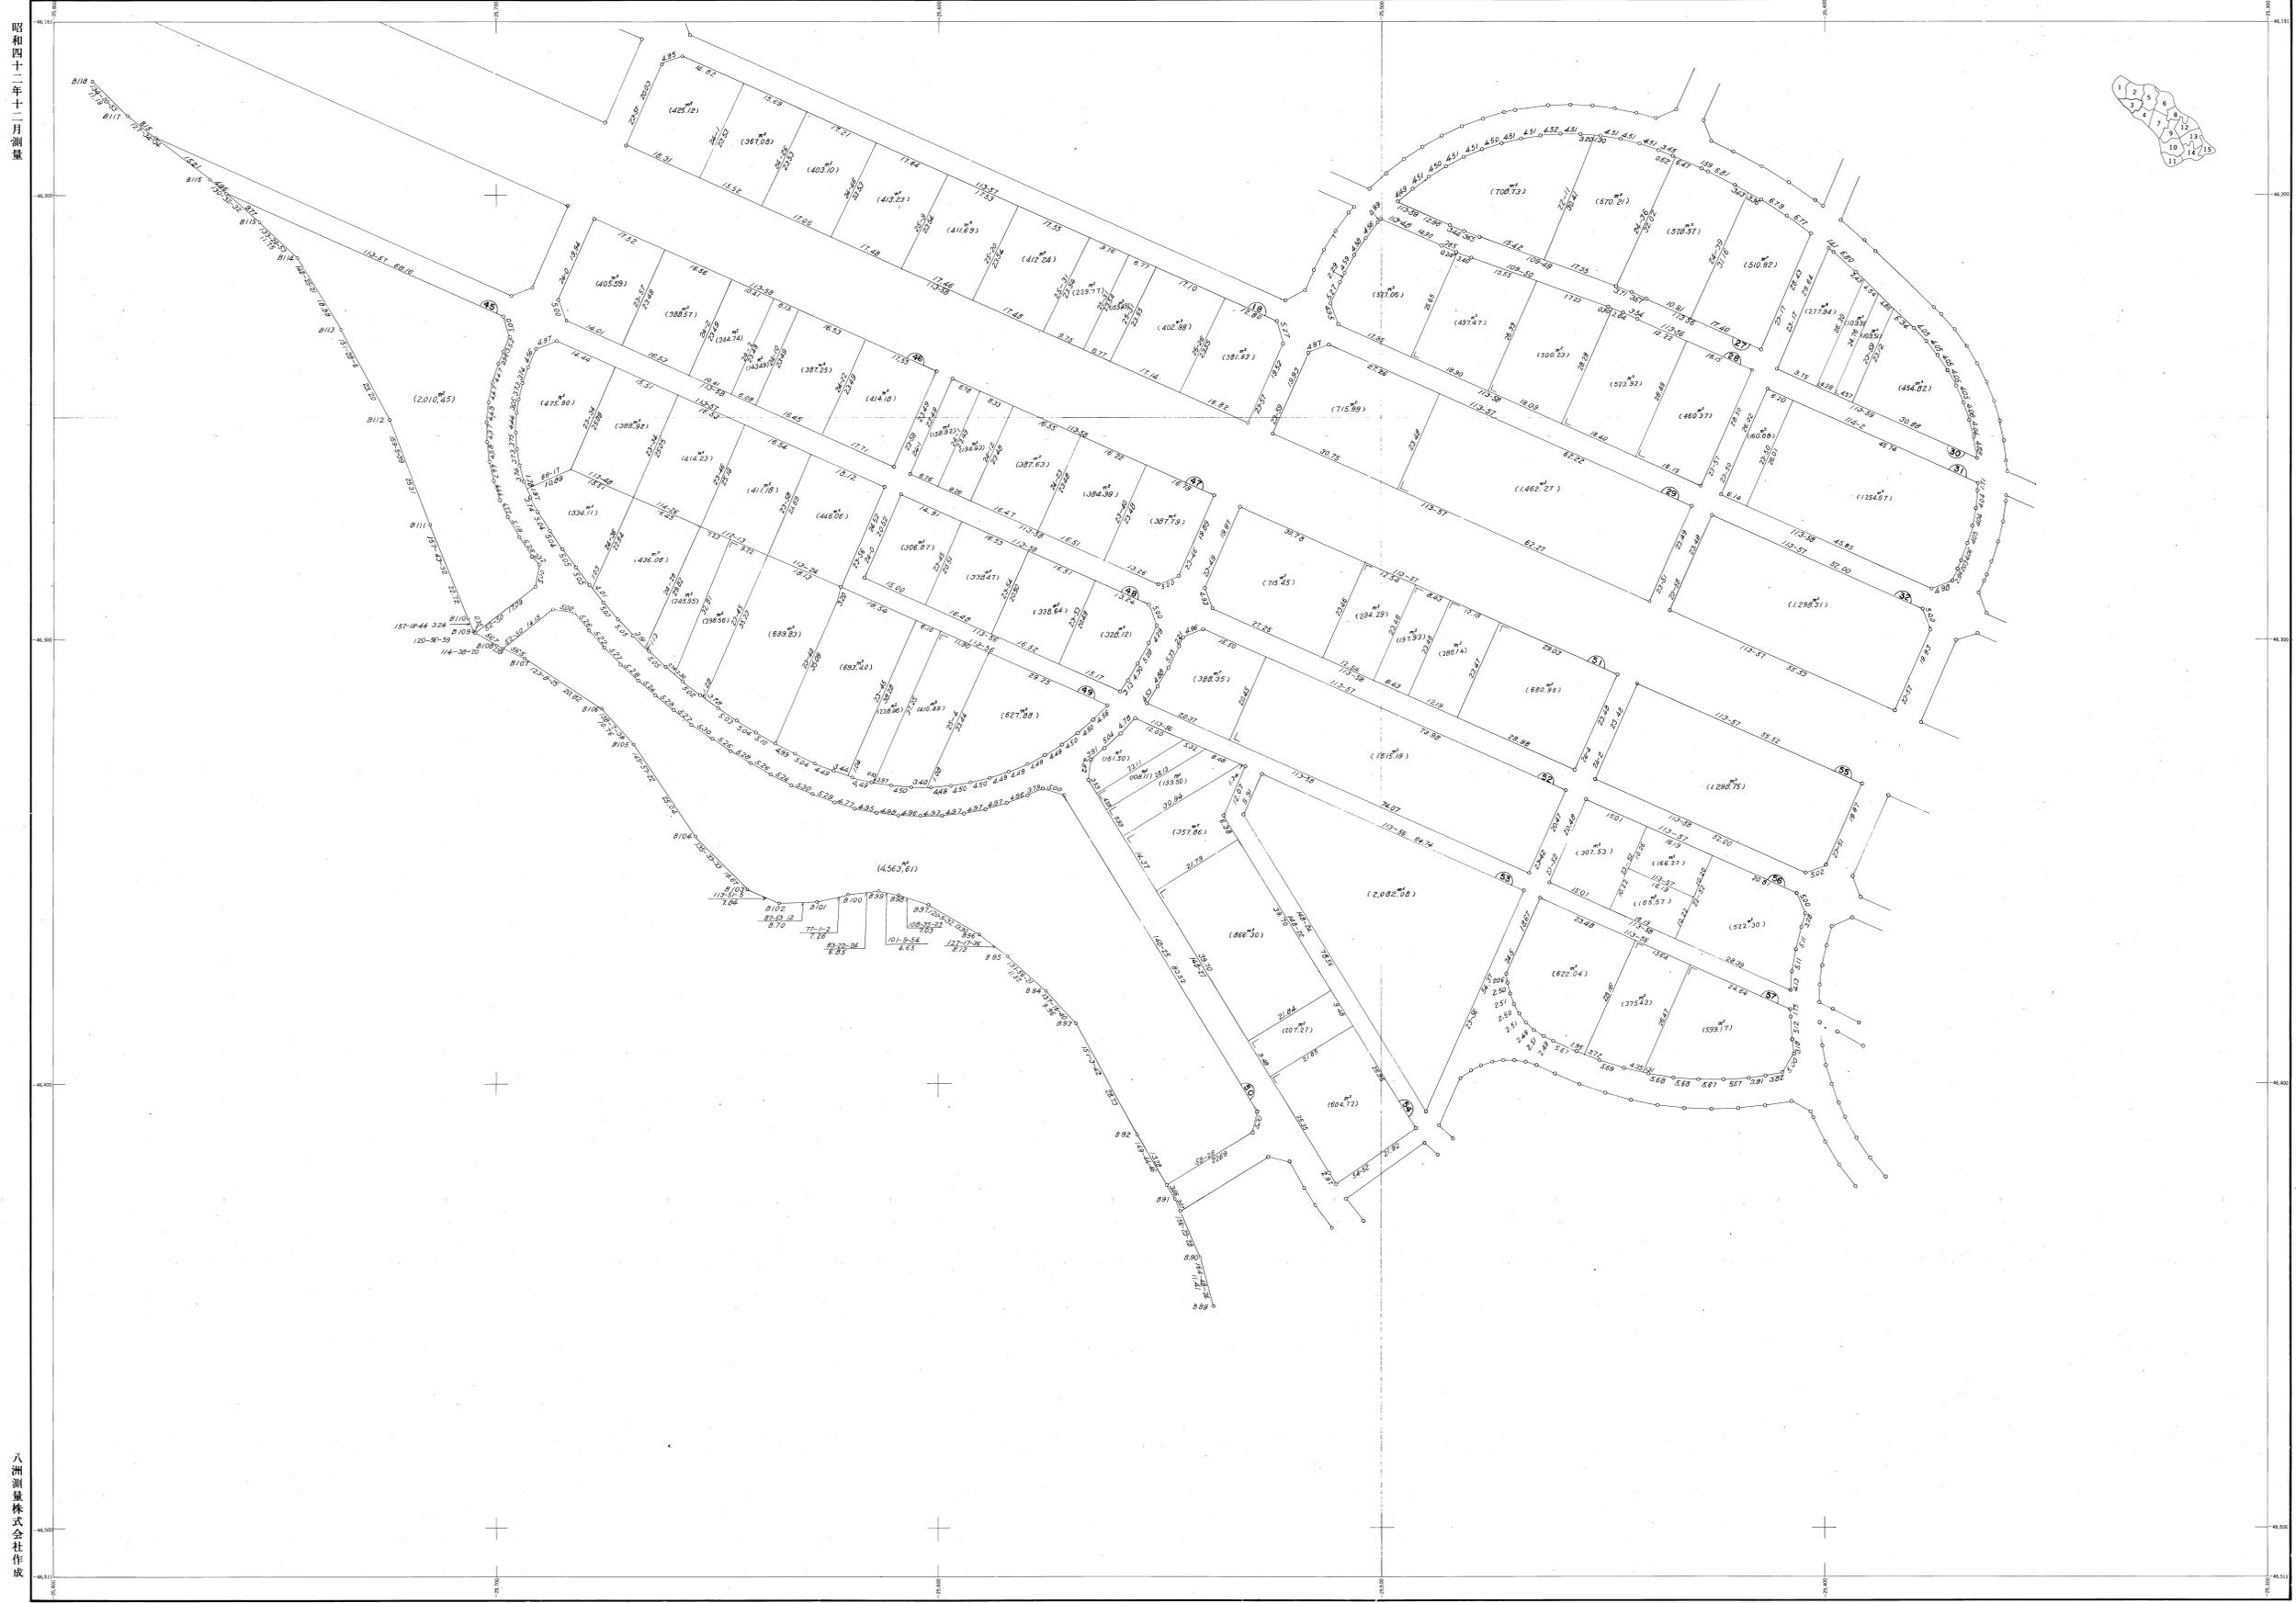


八洲測量株式会社作成

縮尺 五百分之一

# 元石川第一地区区画整理確定図4

昭和四十二年十二月測量



八洲測量株式会社作成

縮尺 五百分之一





元石川第一地区区画整理確定図7

昭和四十二年十二月測量



八洲測量株式会社作成

縮尺 五百分之一

# 元石川第一地区区画整理確定図8



昭和四十二年十二月測量

八洲測量株式会社作成

縮尺 五百分之一

# 元石川第一地区区画整理確定図9

昭和四十二年十二月測量



八洲測量株式会社作成

縮尺 五百分之一

# 元石川第一地区区画整理確定図 10

昭和四十二年十二月測量


八洲測量株式会社作成



縮尺 五百分之一



# 元石川第一地区区画整理確定図12

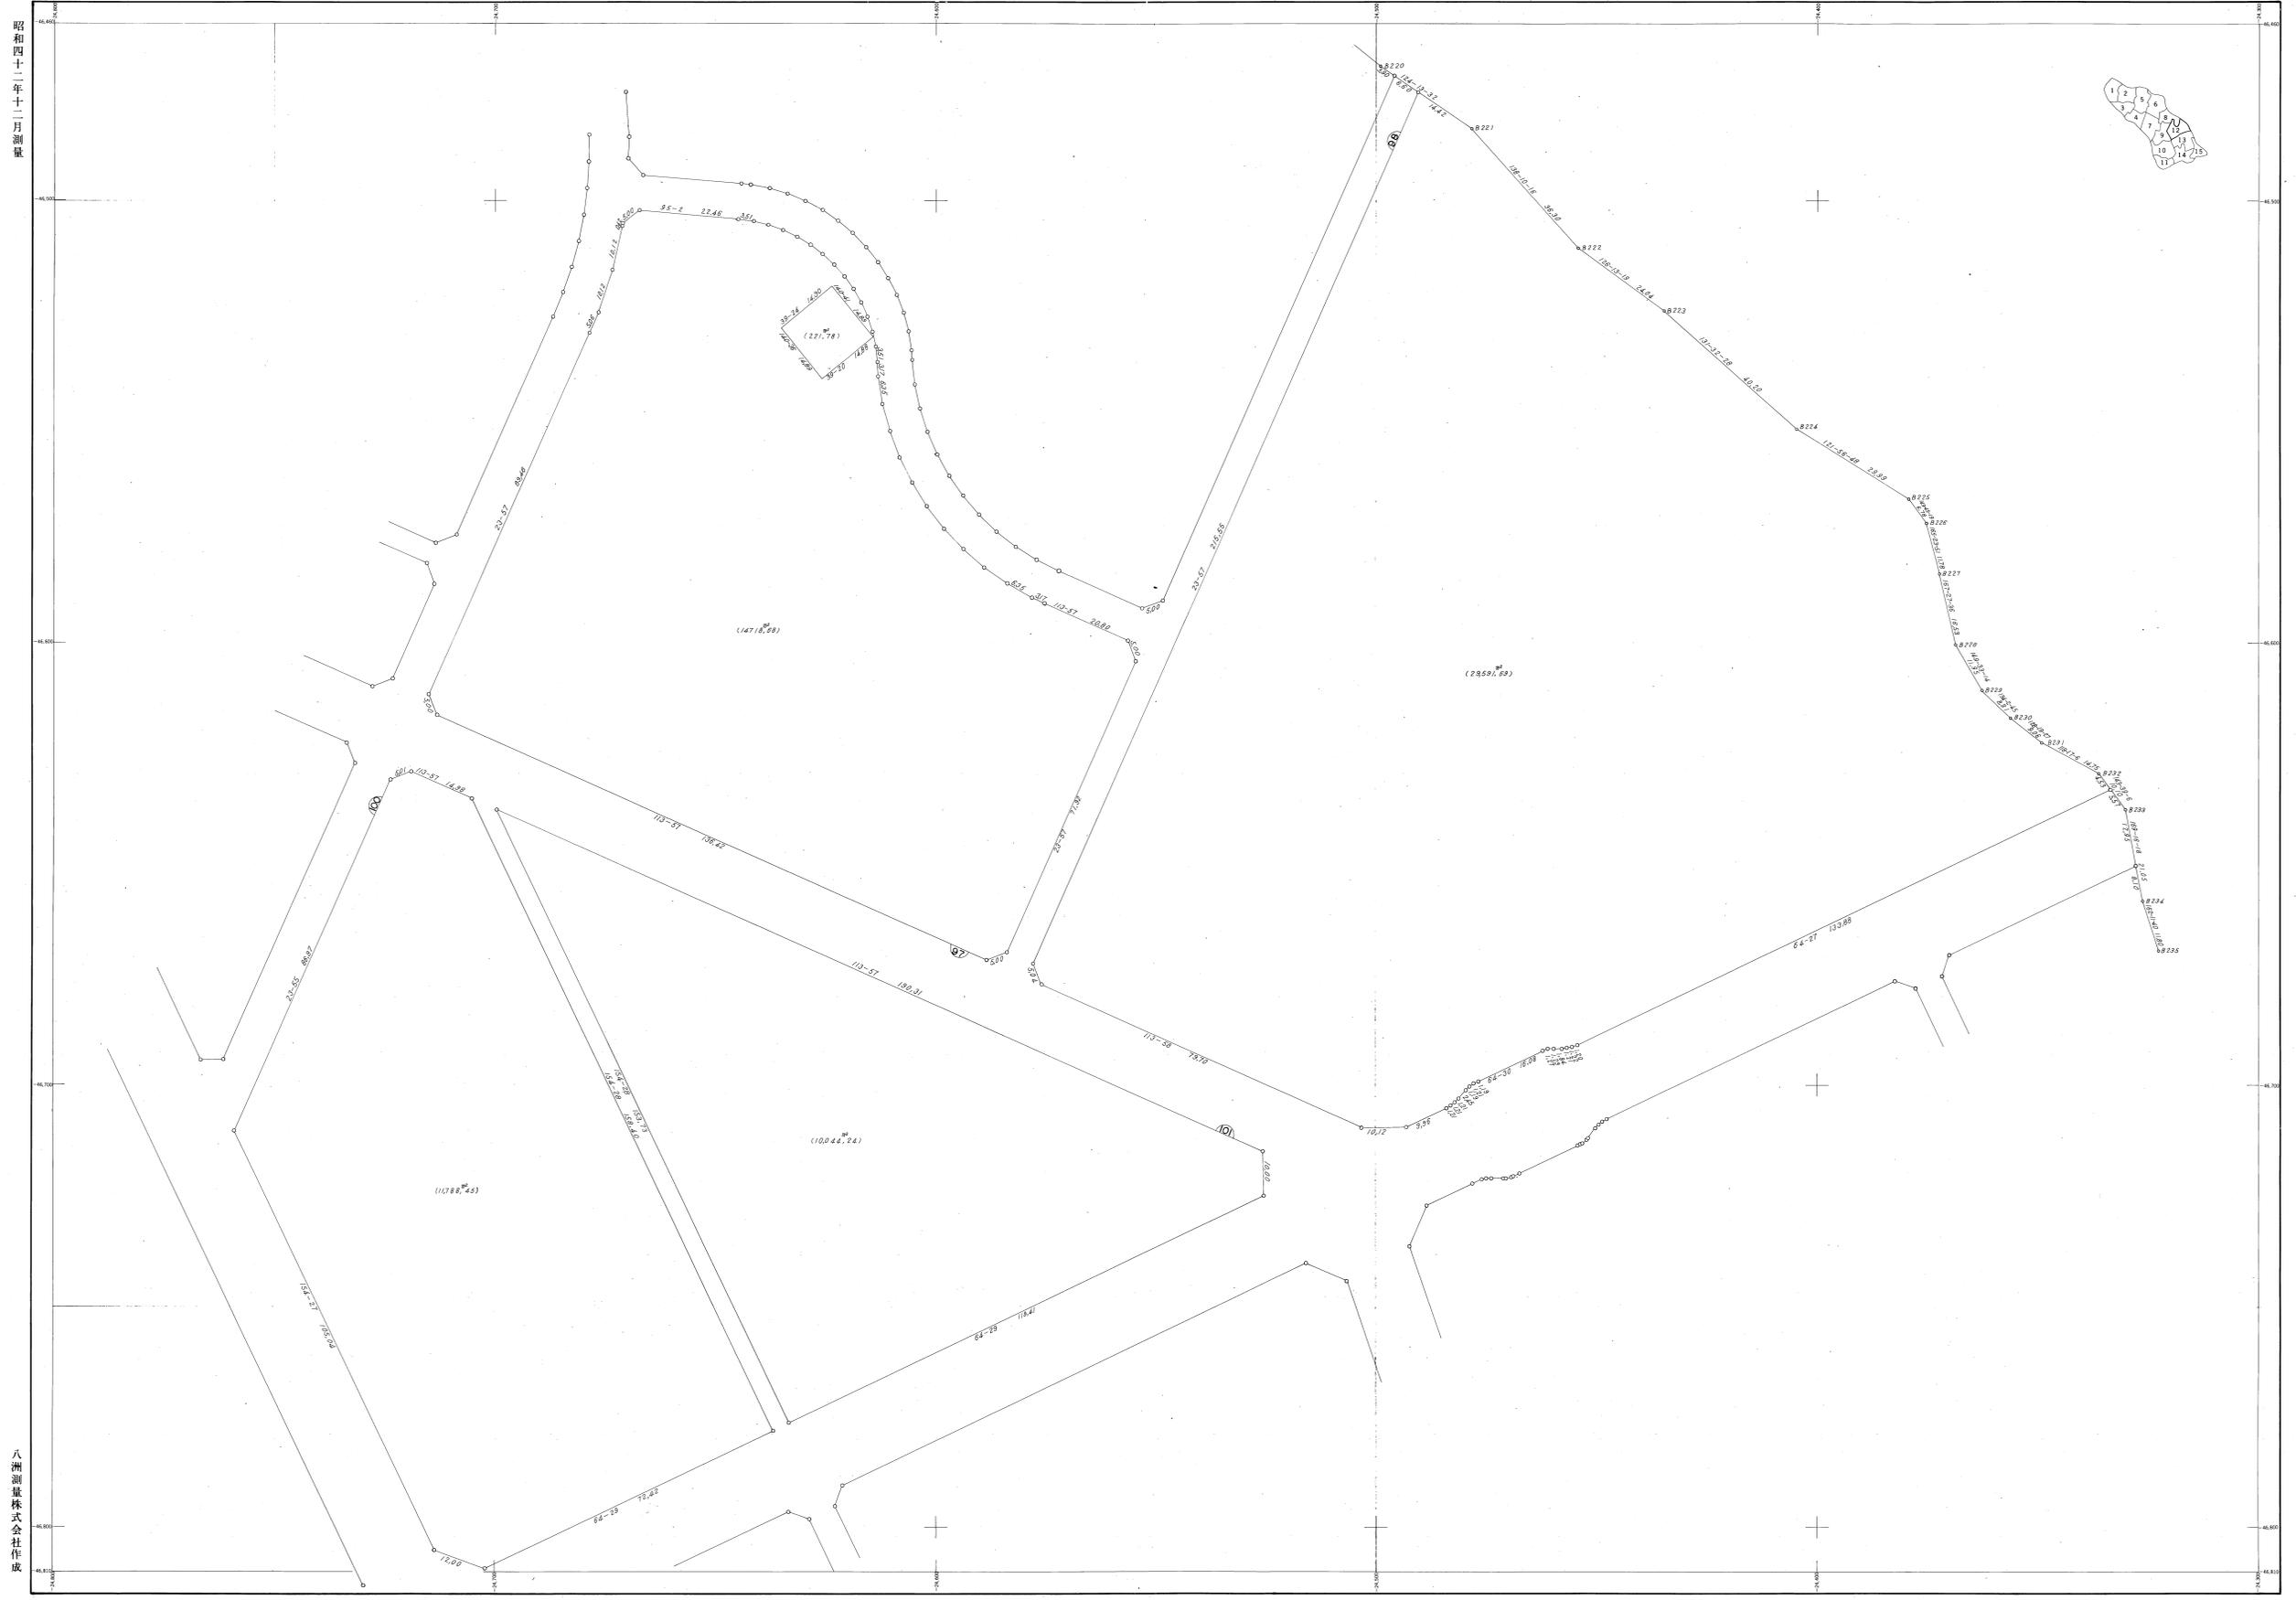

昭和四十二年十二月測量

八洲測量株式会社作成

縮尺 五百分之一





