


元石川第3

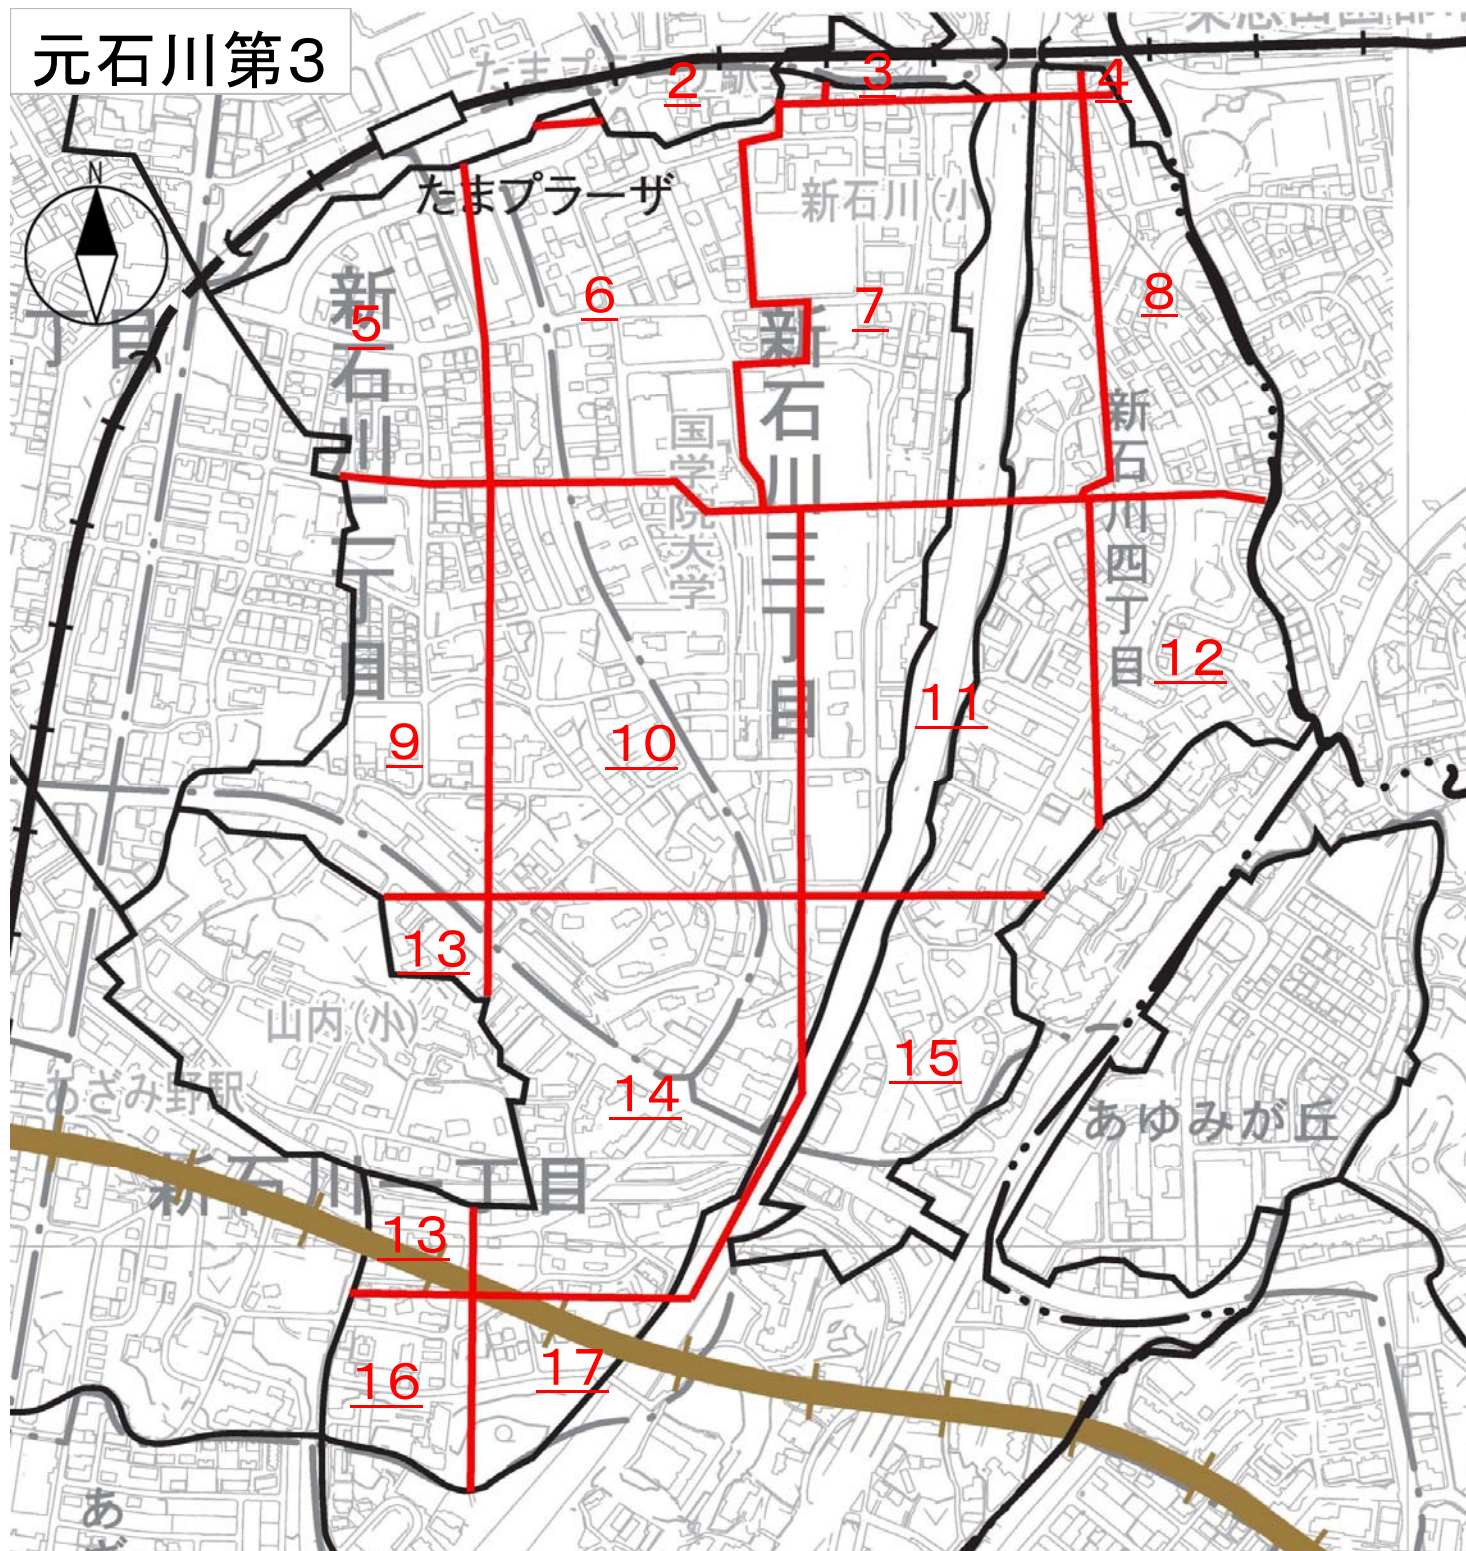

この頁は当地区の索引図（頁照合用）として本市職員が作成したものです。


□赤字は、頁（ページ）番号になります。

NO. 1

元石川第三土地区画整理地区 画地 確定図

昭和五十四年二月

	1	2
4	5	6

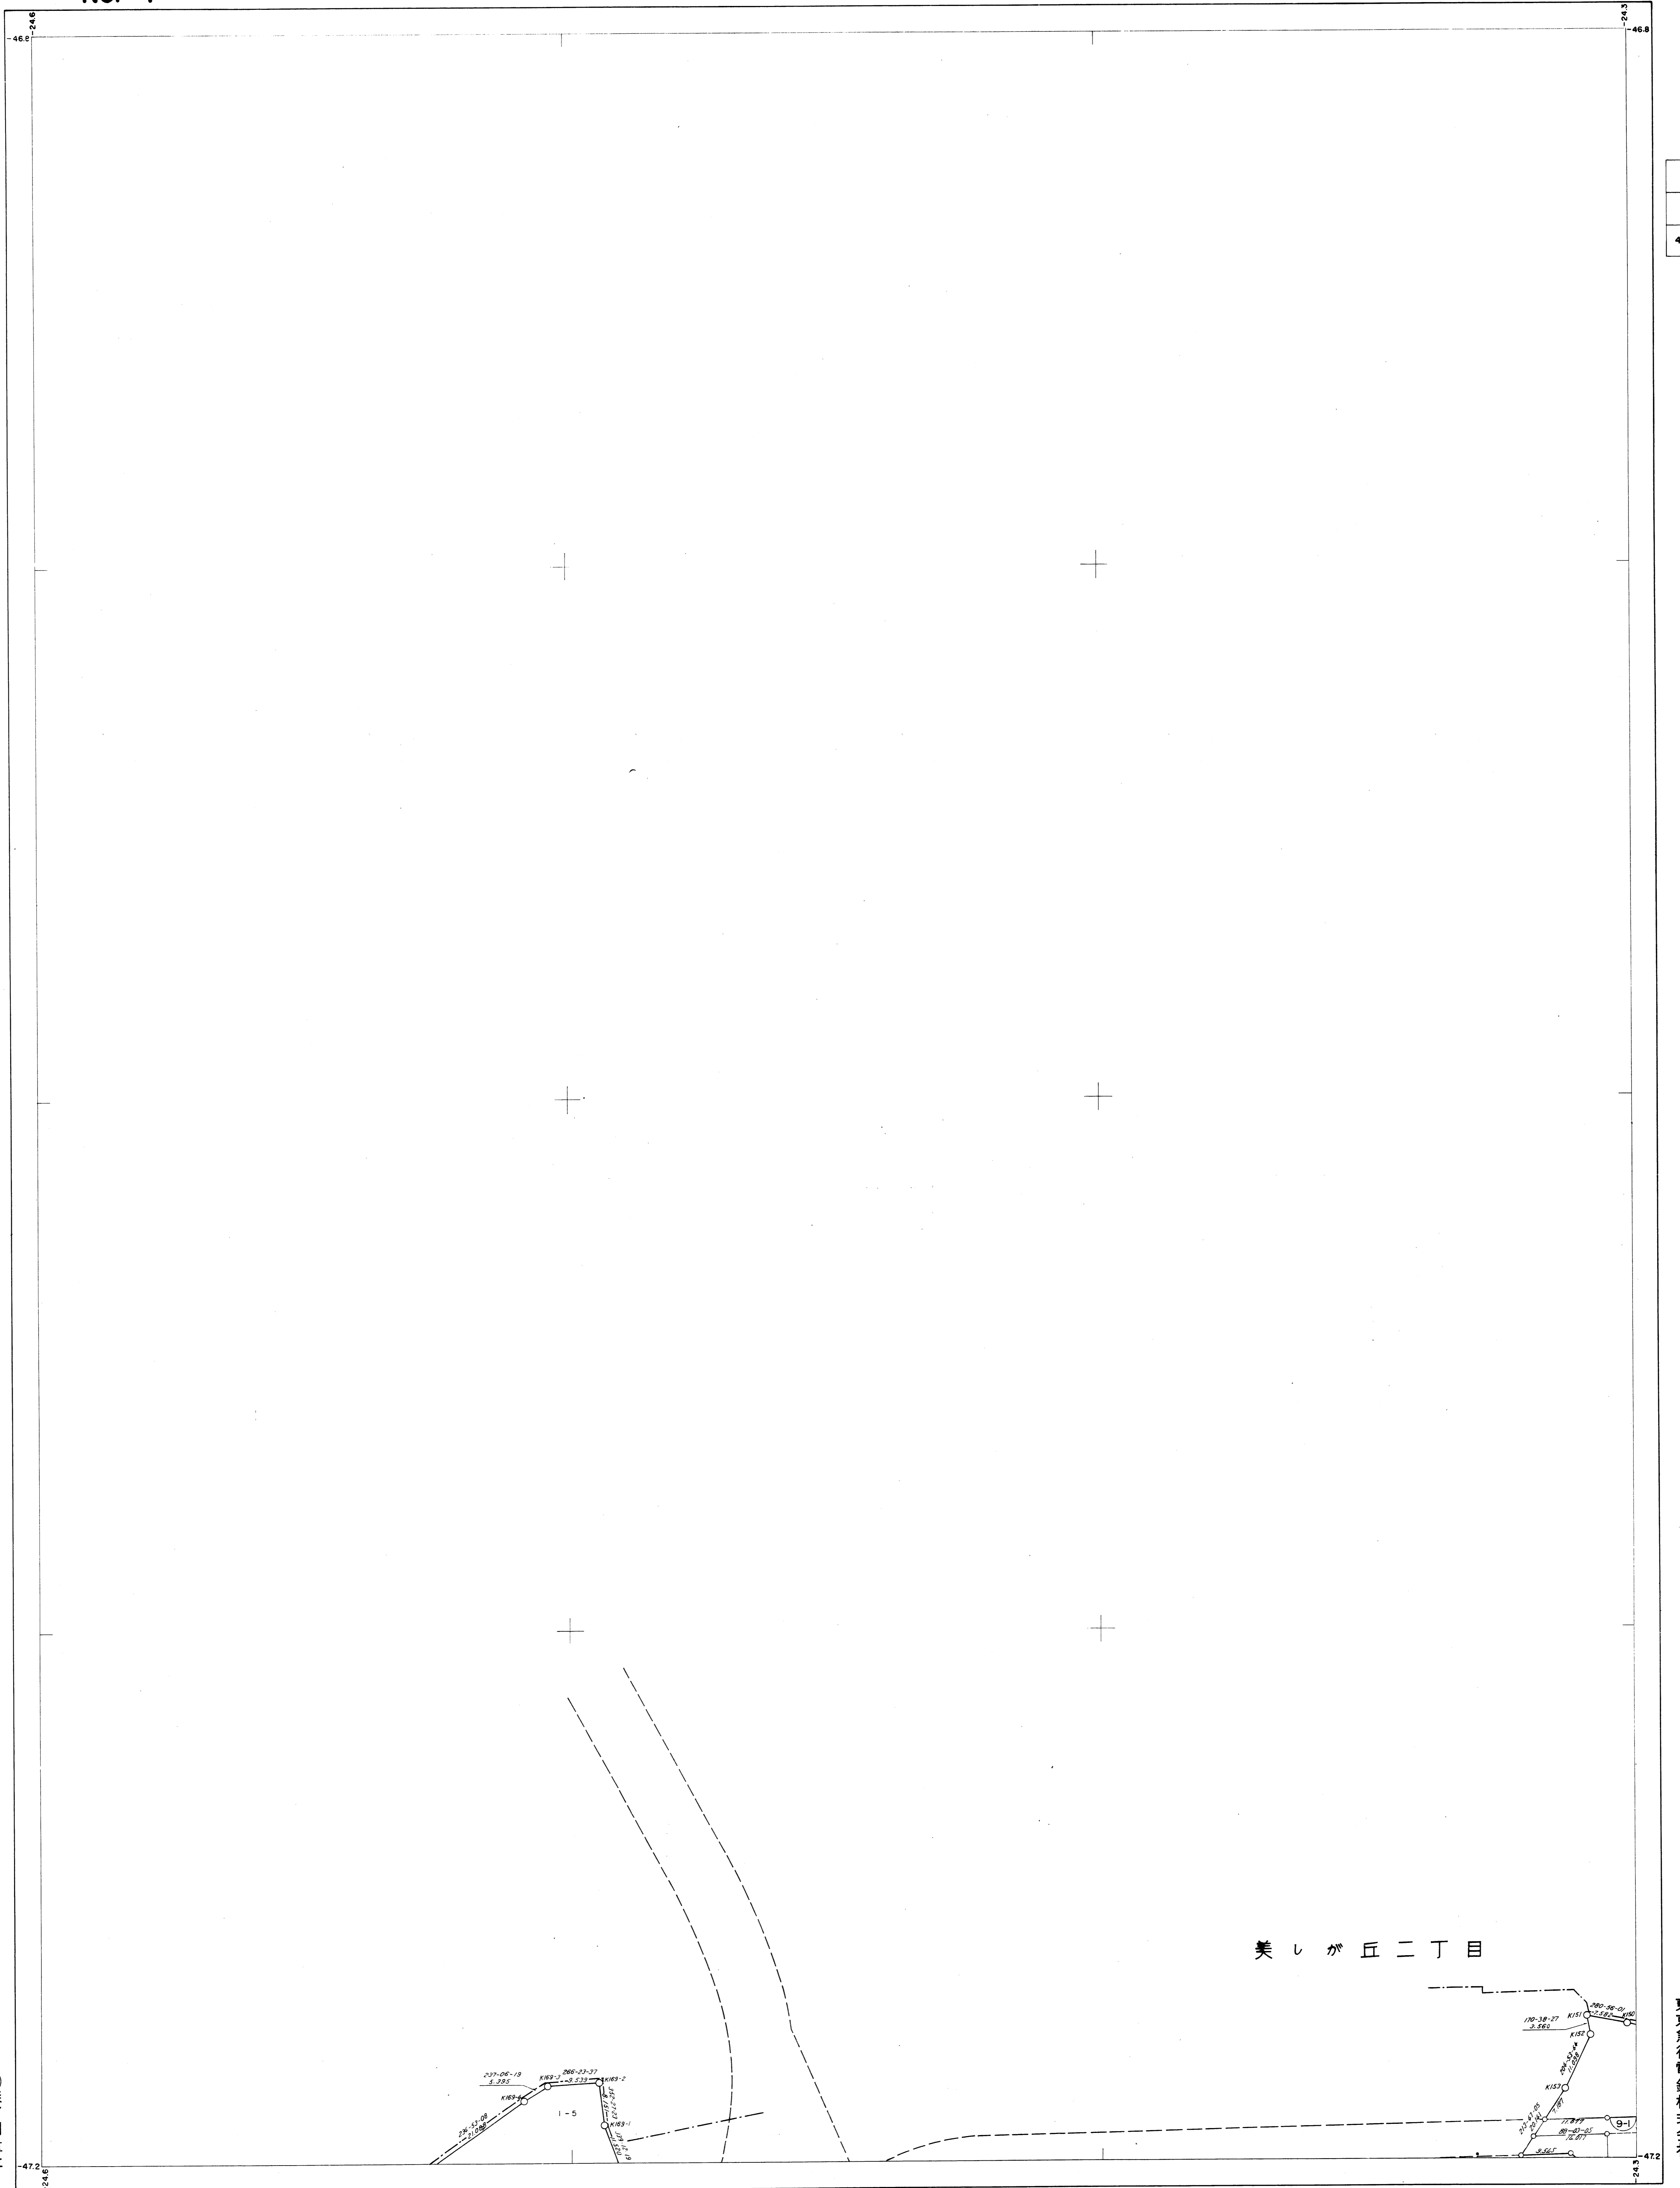


1:500

藤森下測量社

東京急行電鉄株式会社

昭和五十四年二月

1	2	3
5	6	7

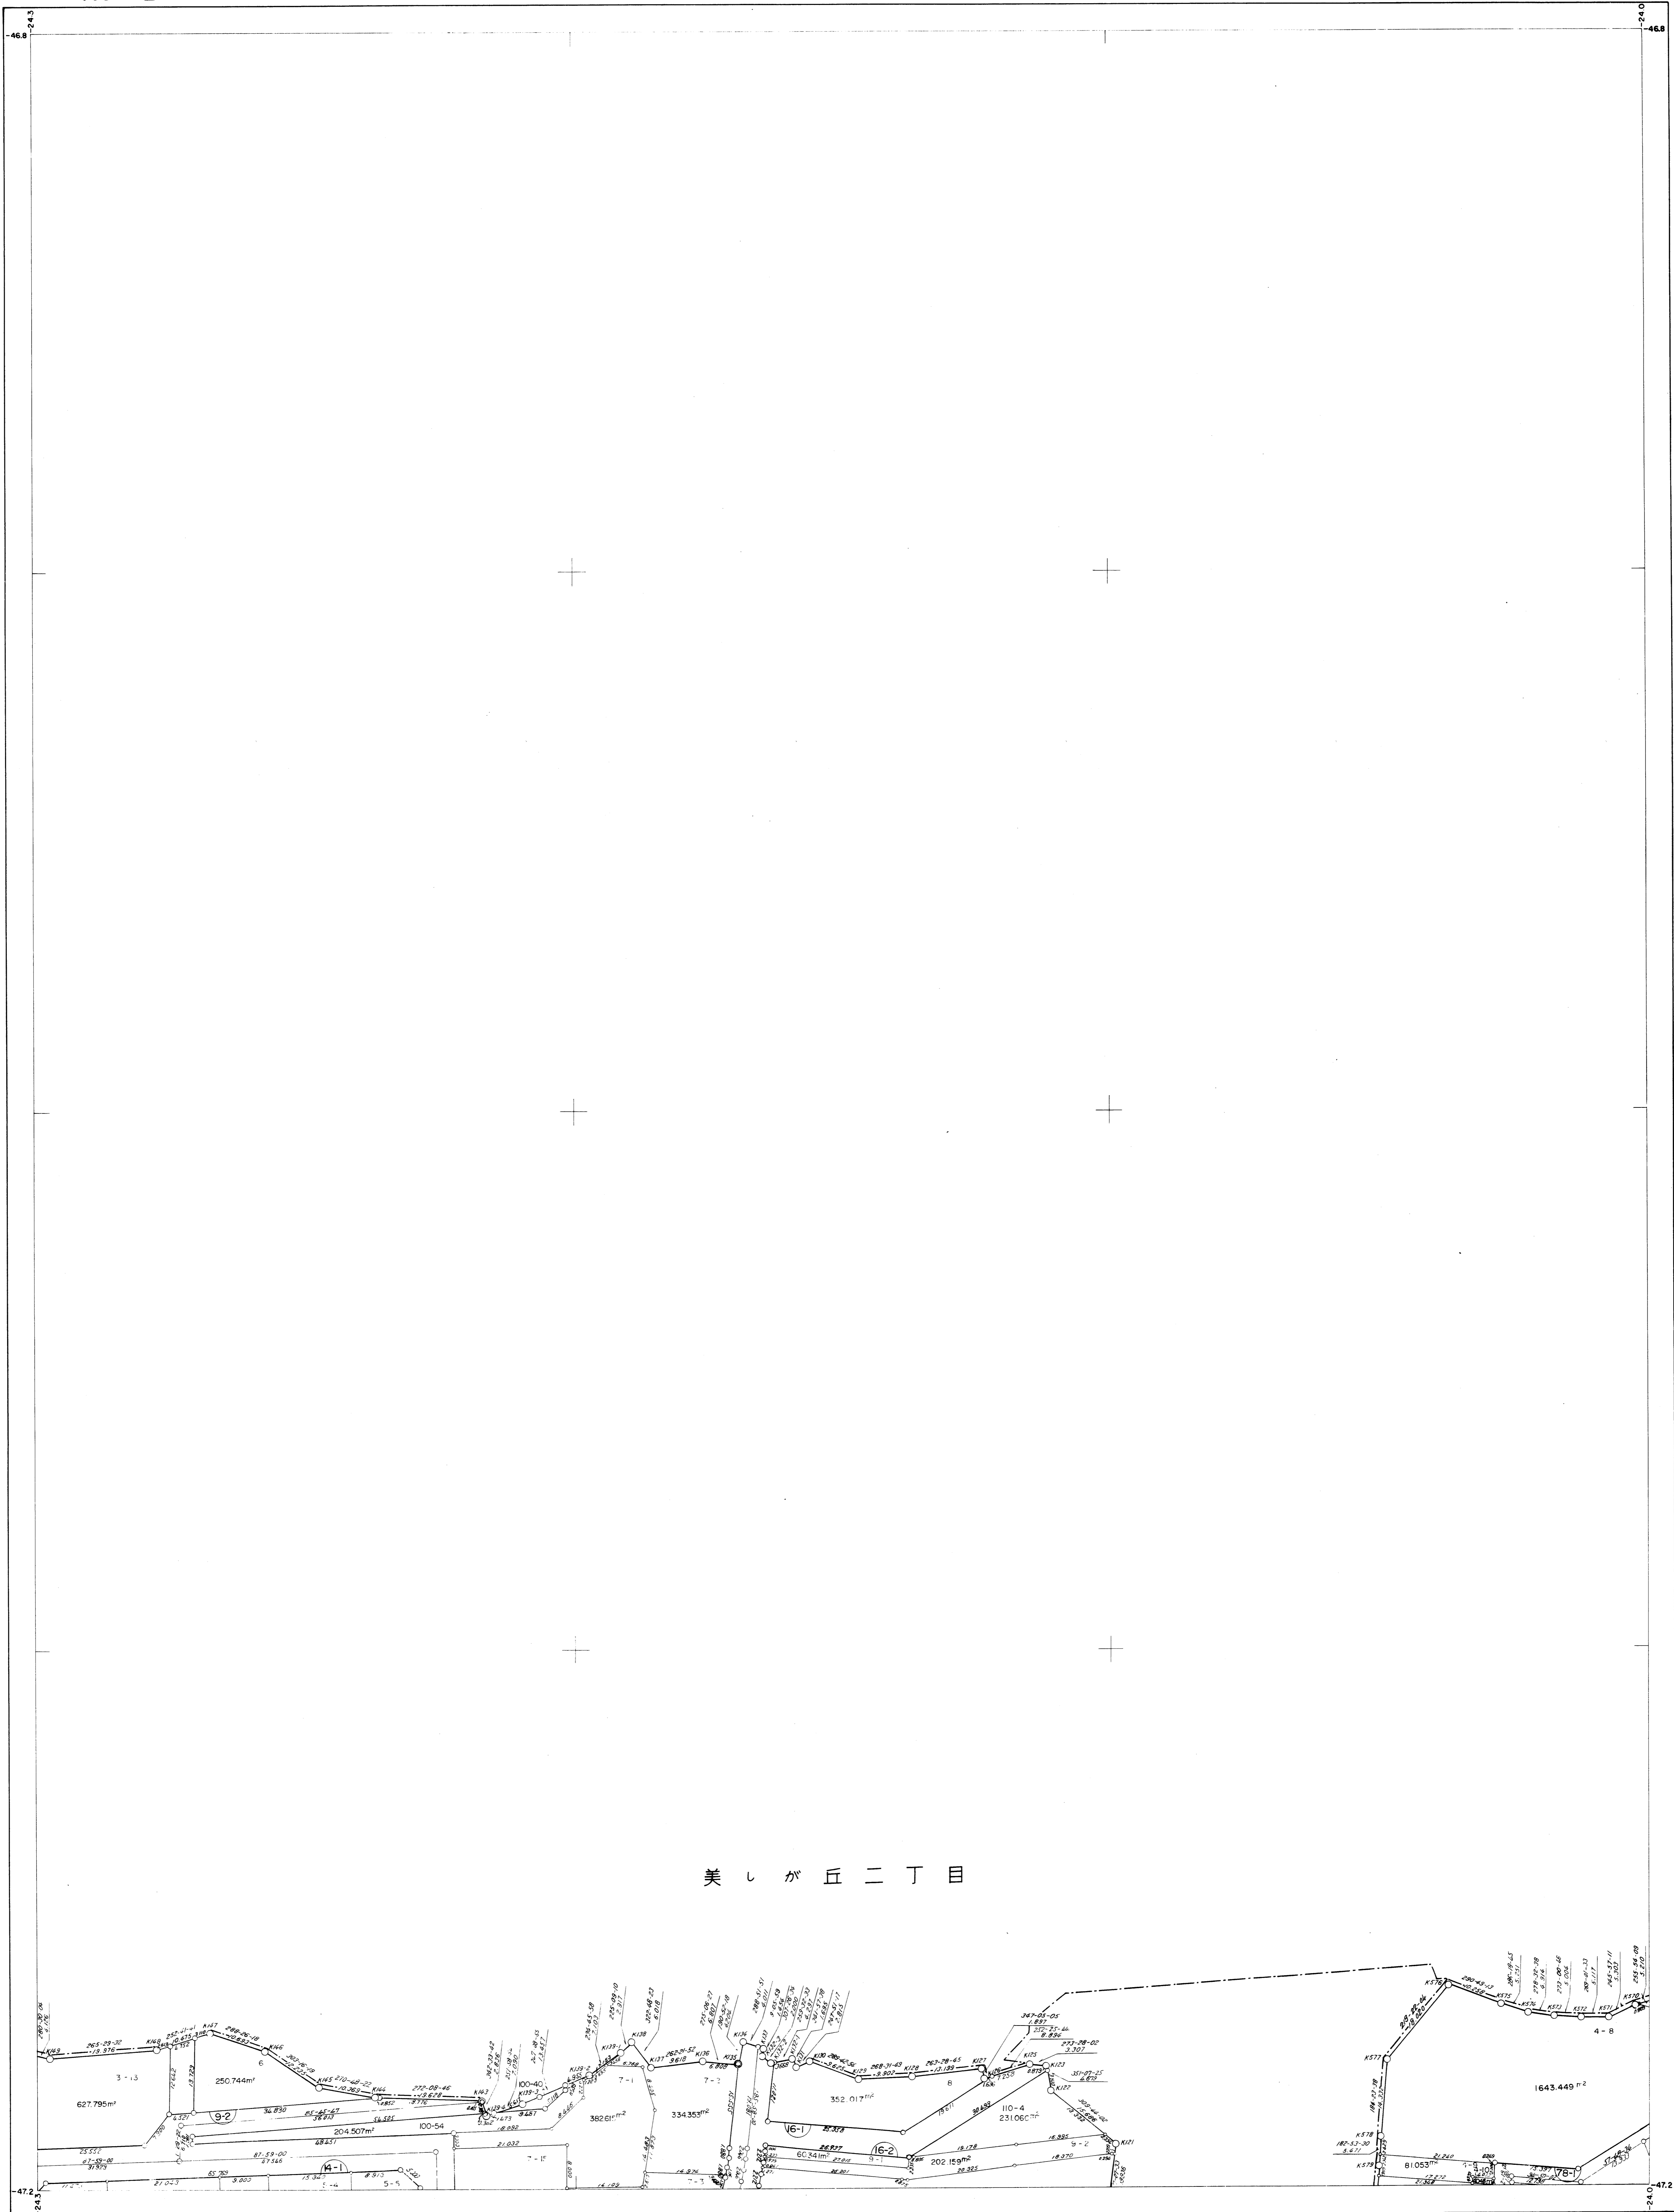

美しが丘二丁目

1:500


森下測量社

東京急行電鉄株式会社

昭和五十四年二月

2	3	
6	7	

美しが丘二丁目

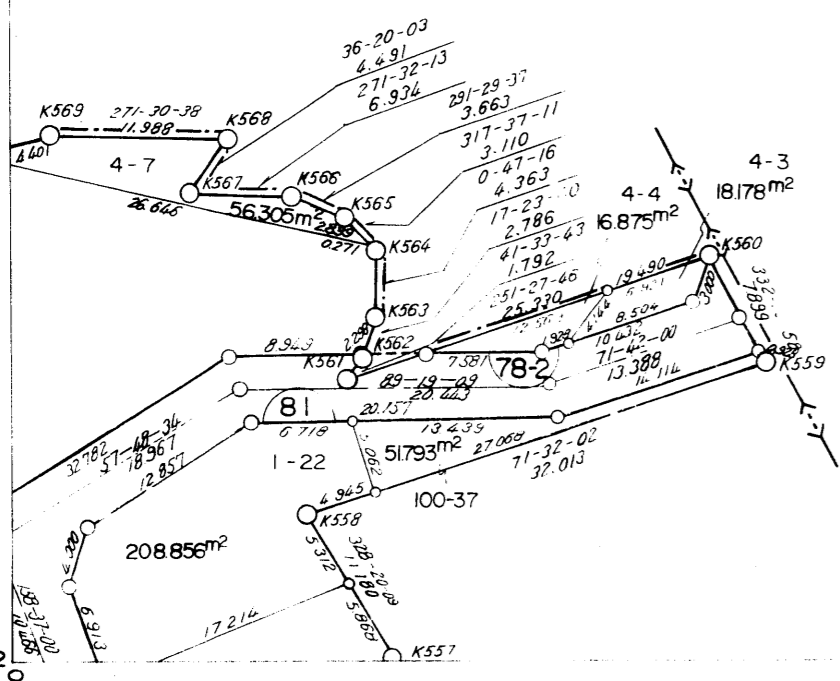

藤森下測量社


東京急行電鉄株式会社

昭和五十四年二月

美しが丘一丁目

新石川三丁目

		1
	4	5
	8	9

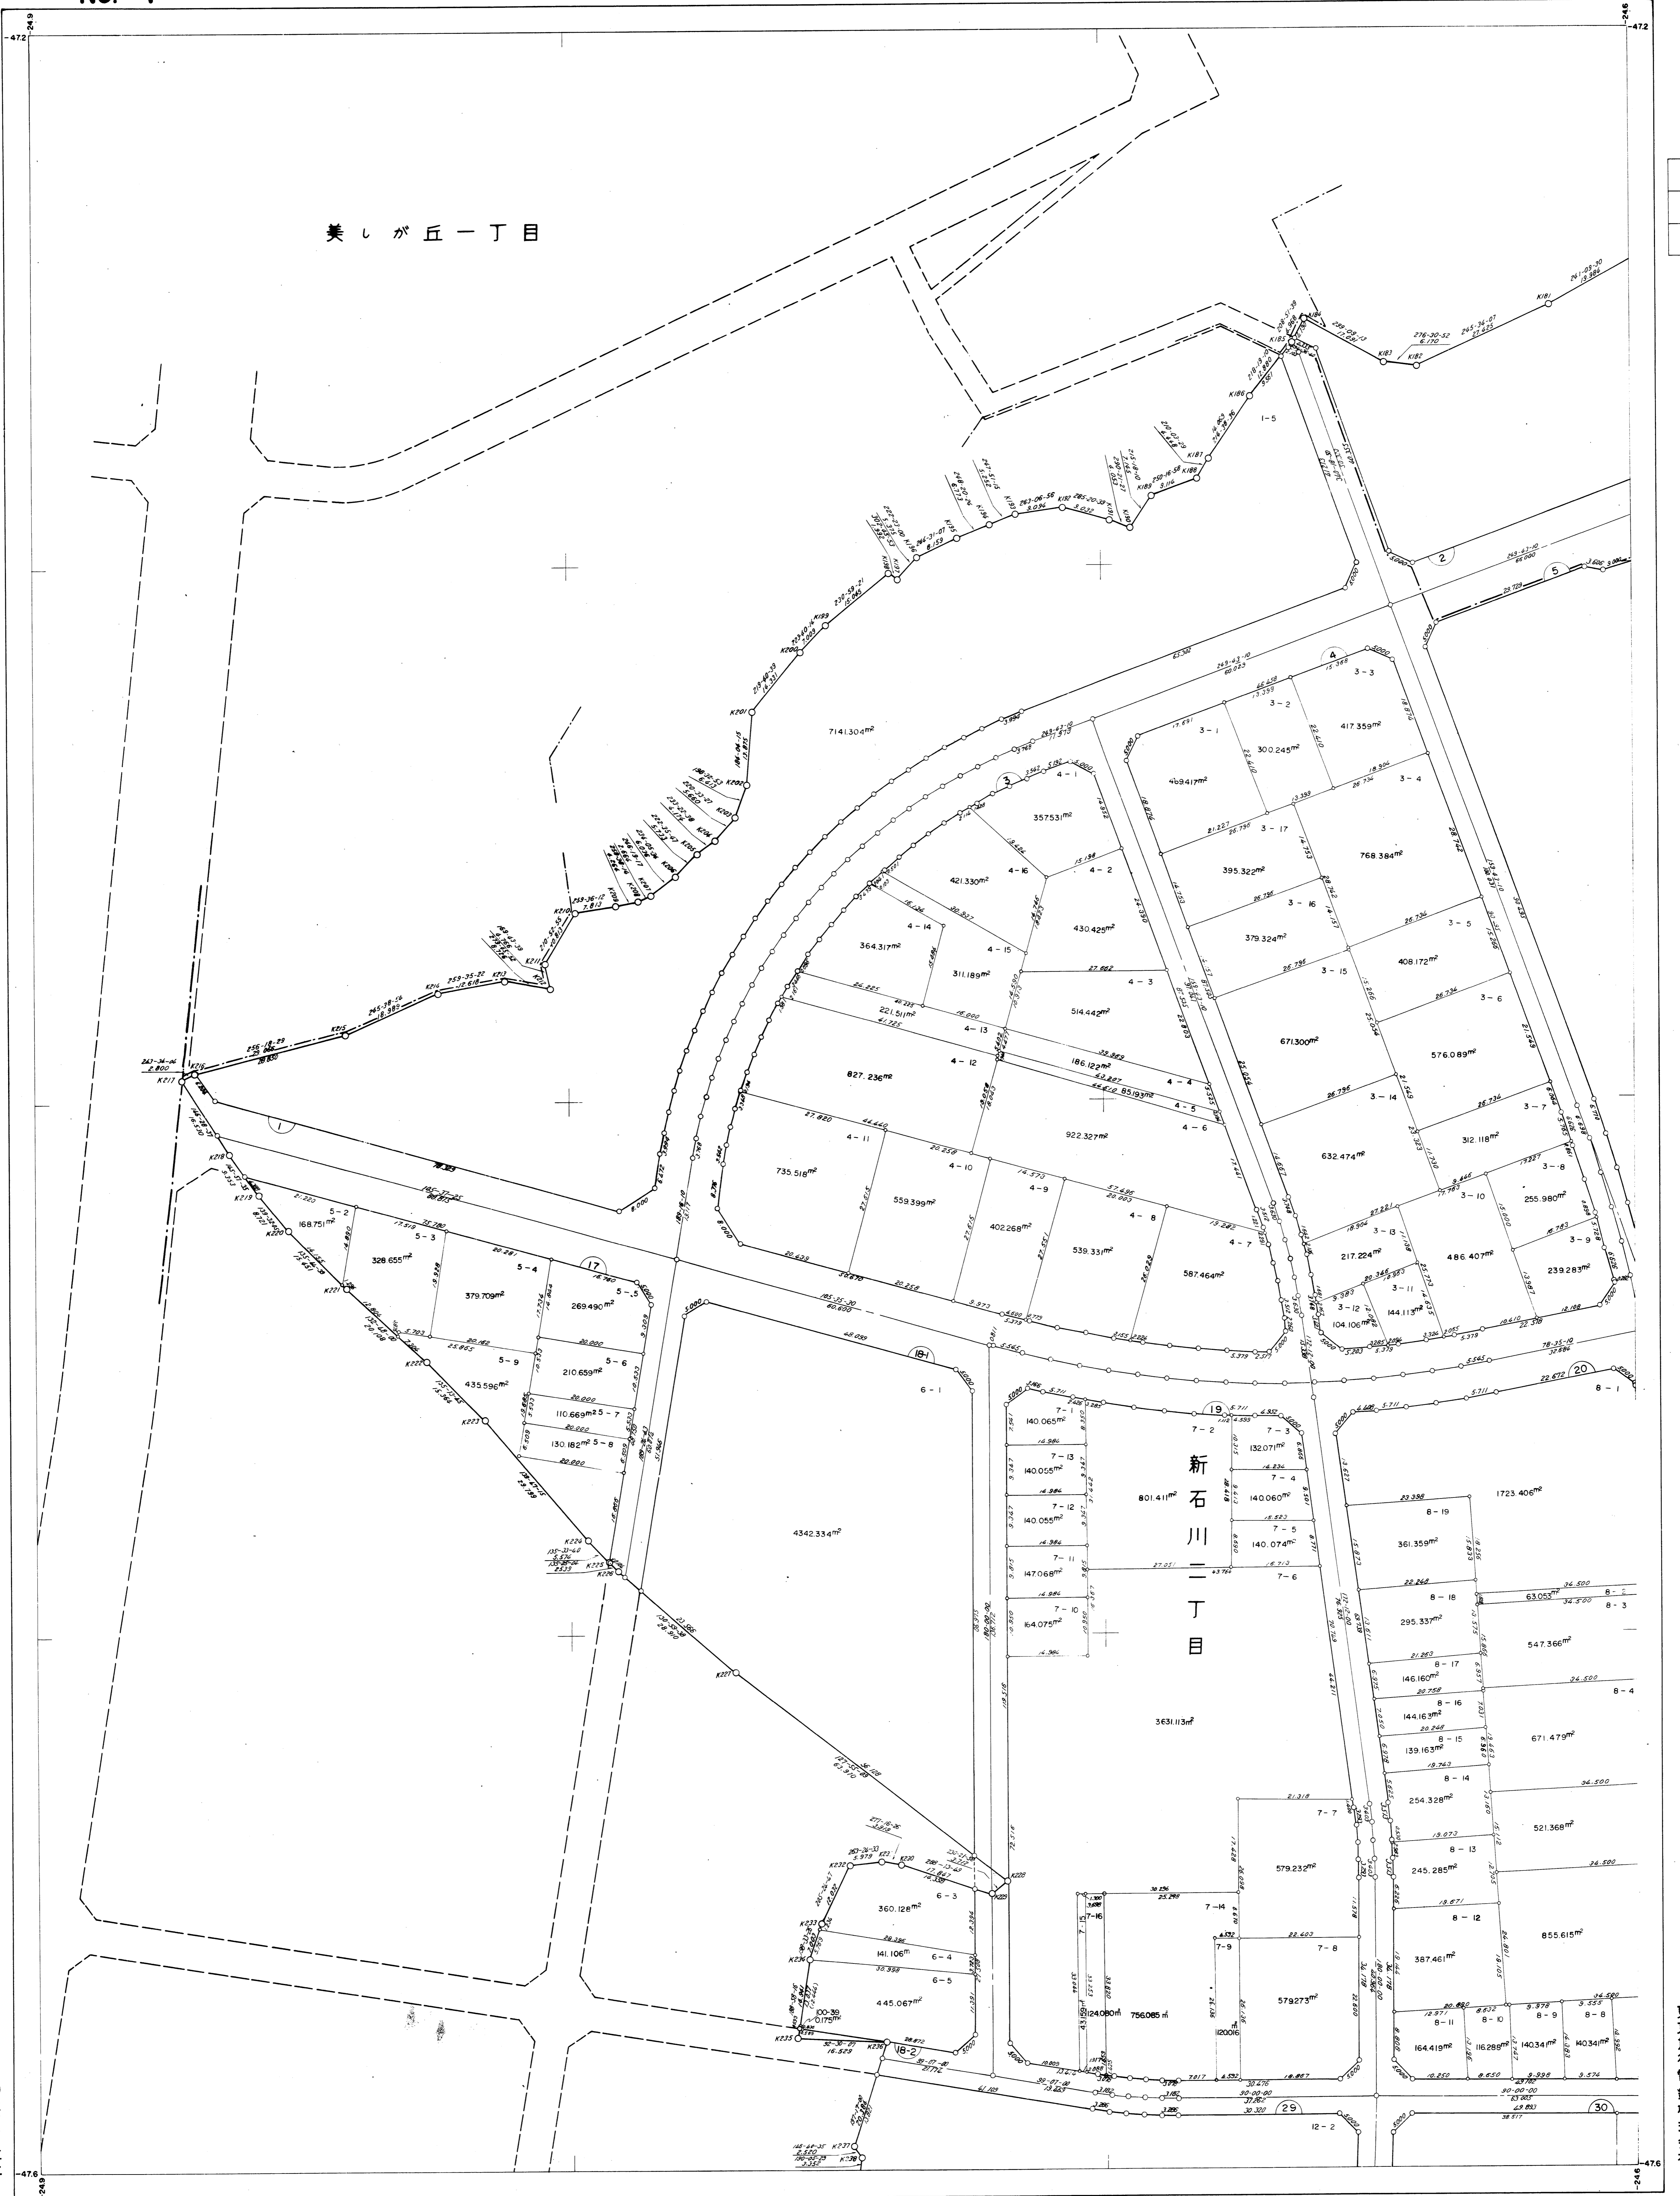

1:500

昭和五十四年二月




1	2
4	6
8	10

藤森下測量社

東京急行電鉄株式会社

昭和五十四年二月

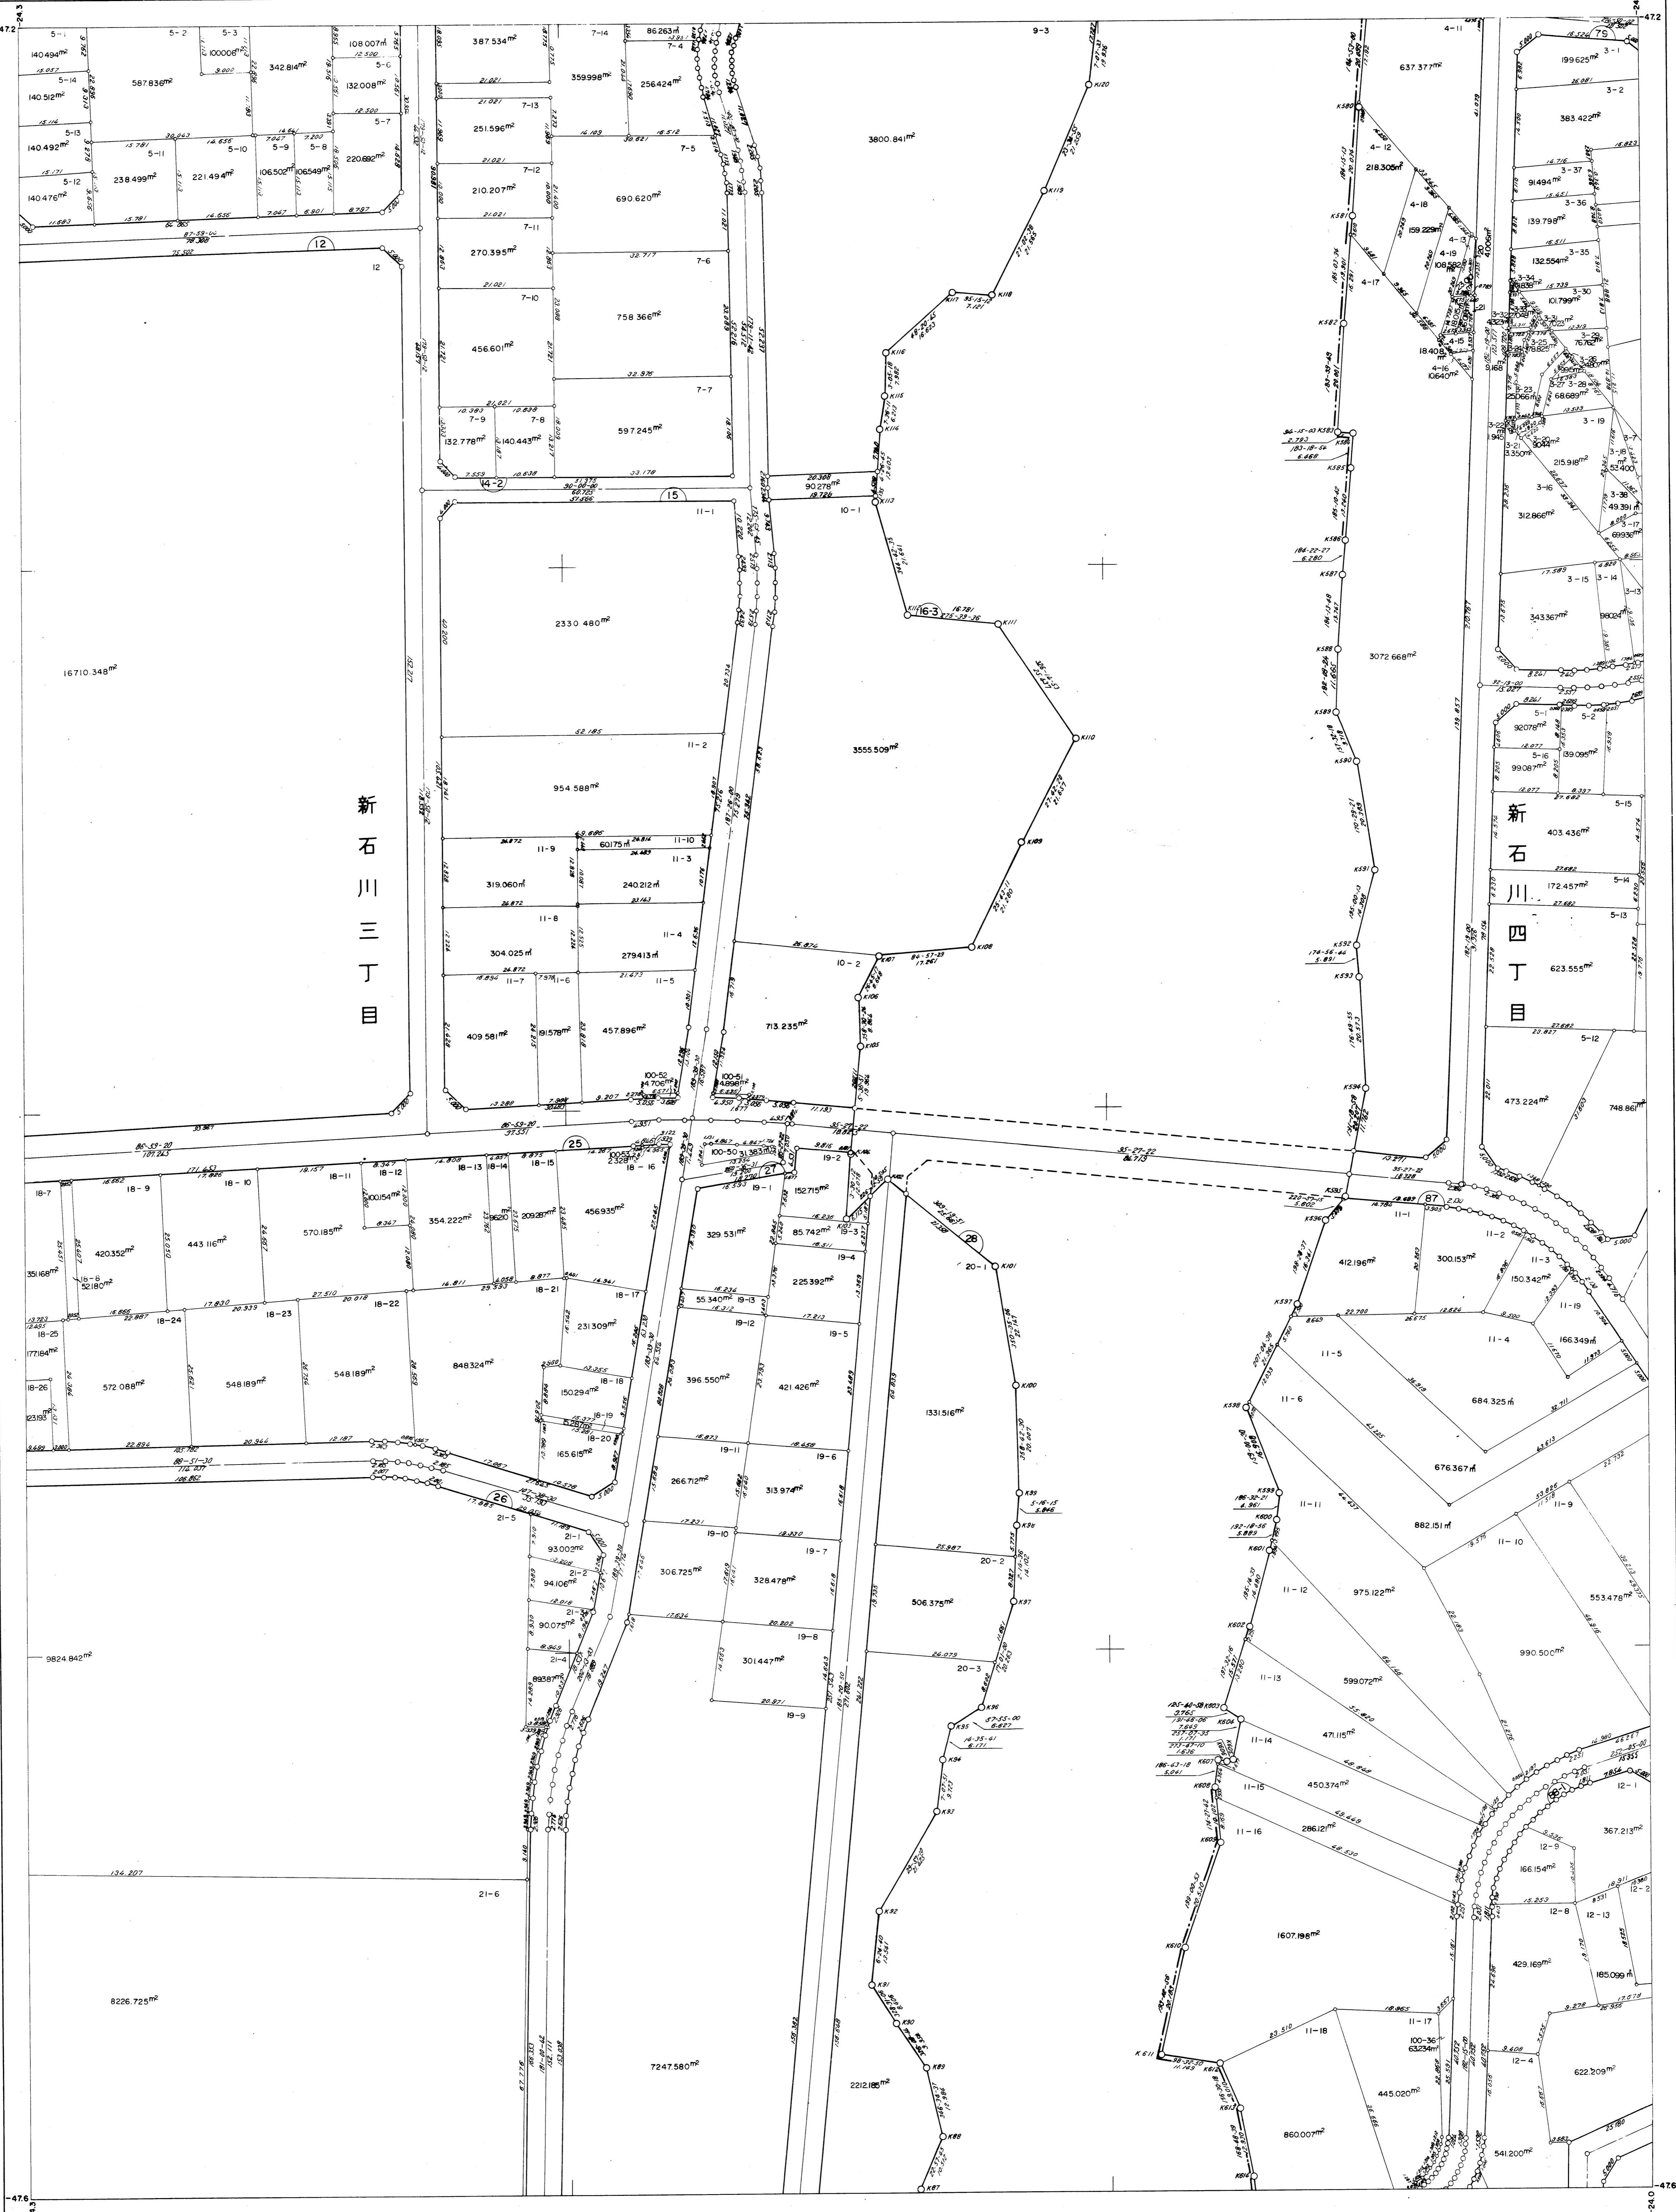


1	2	3
5	6	7
9	10	11

藤森下測量社

東京急行電鉄株式会社

昭和五十四年二月

2	3
6	7
10	11

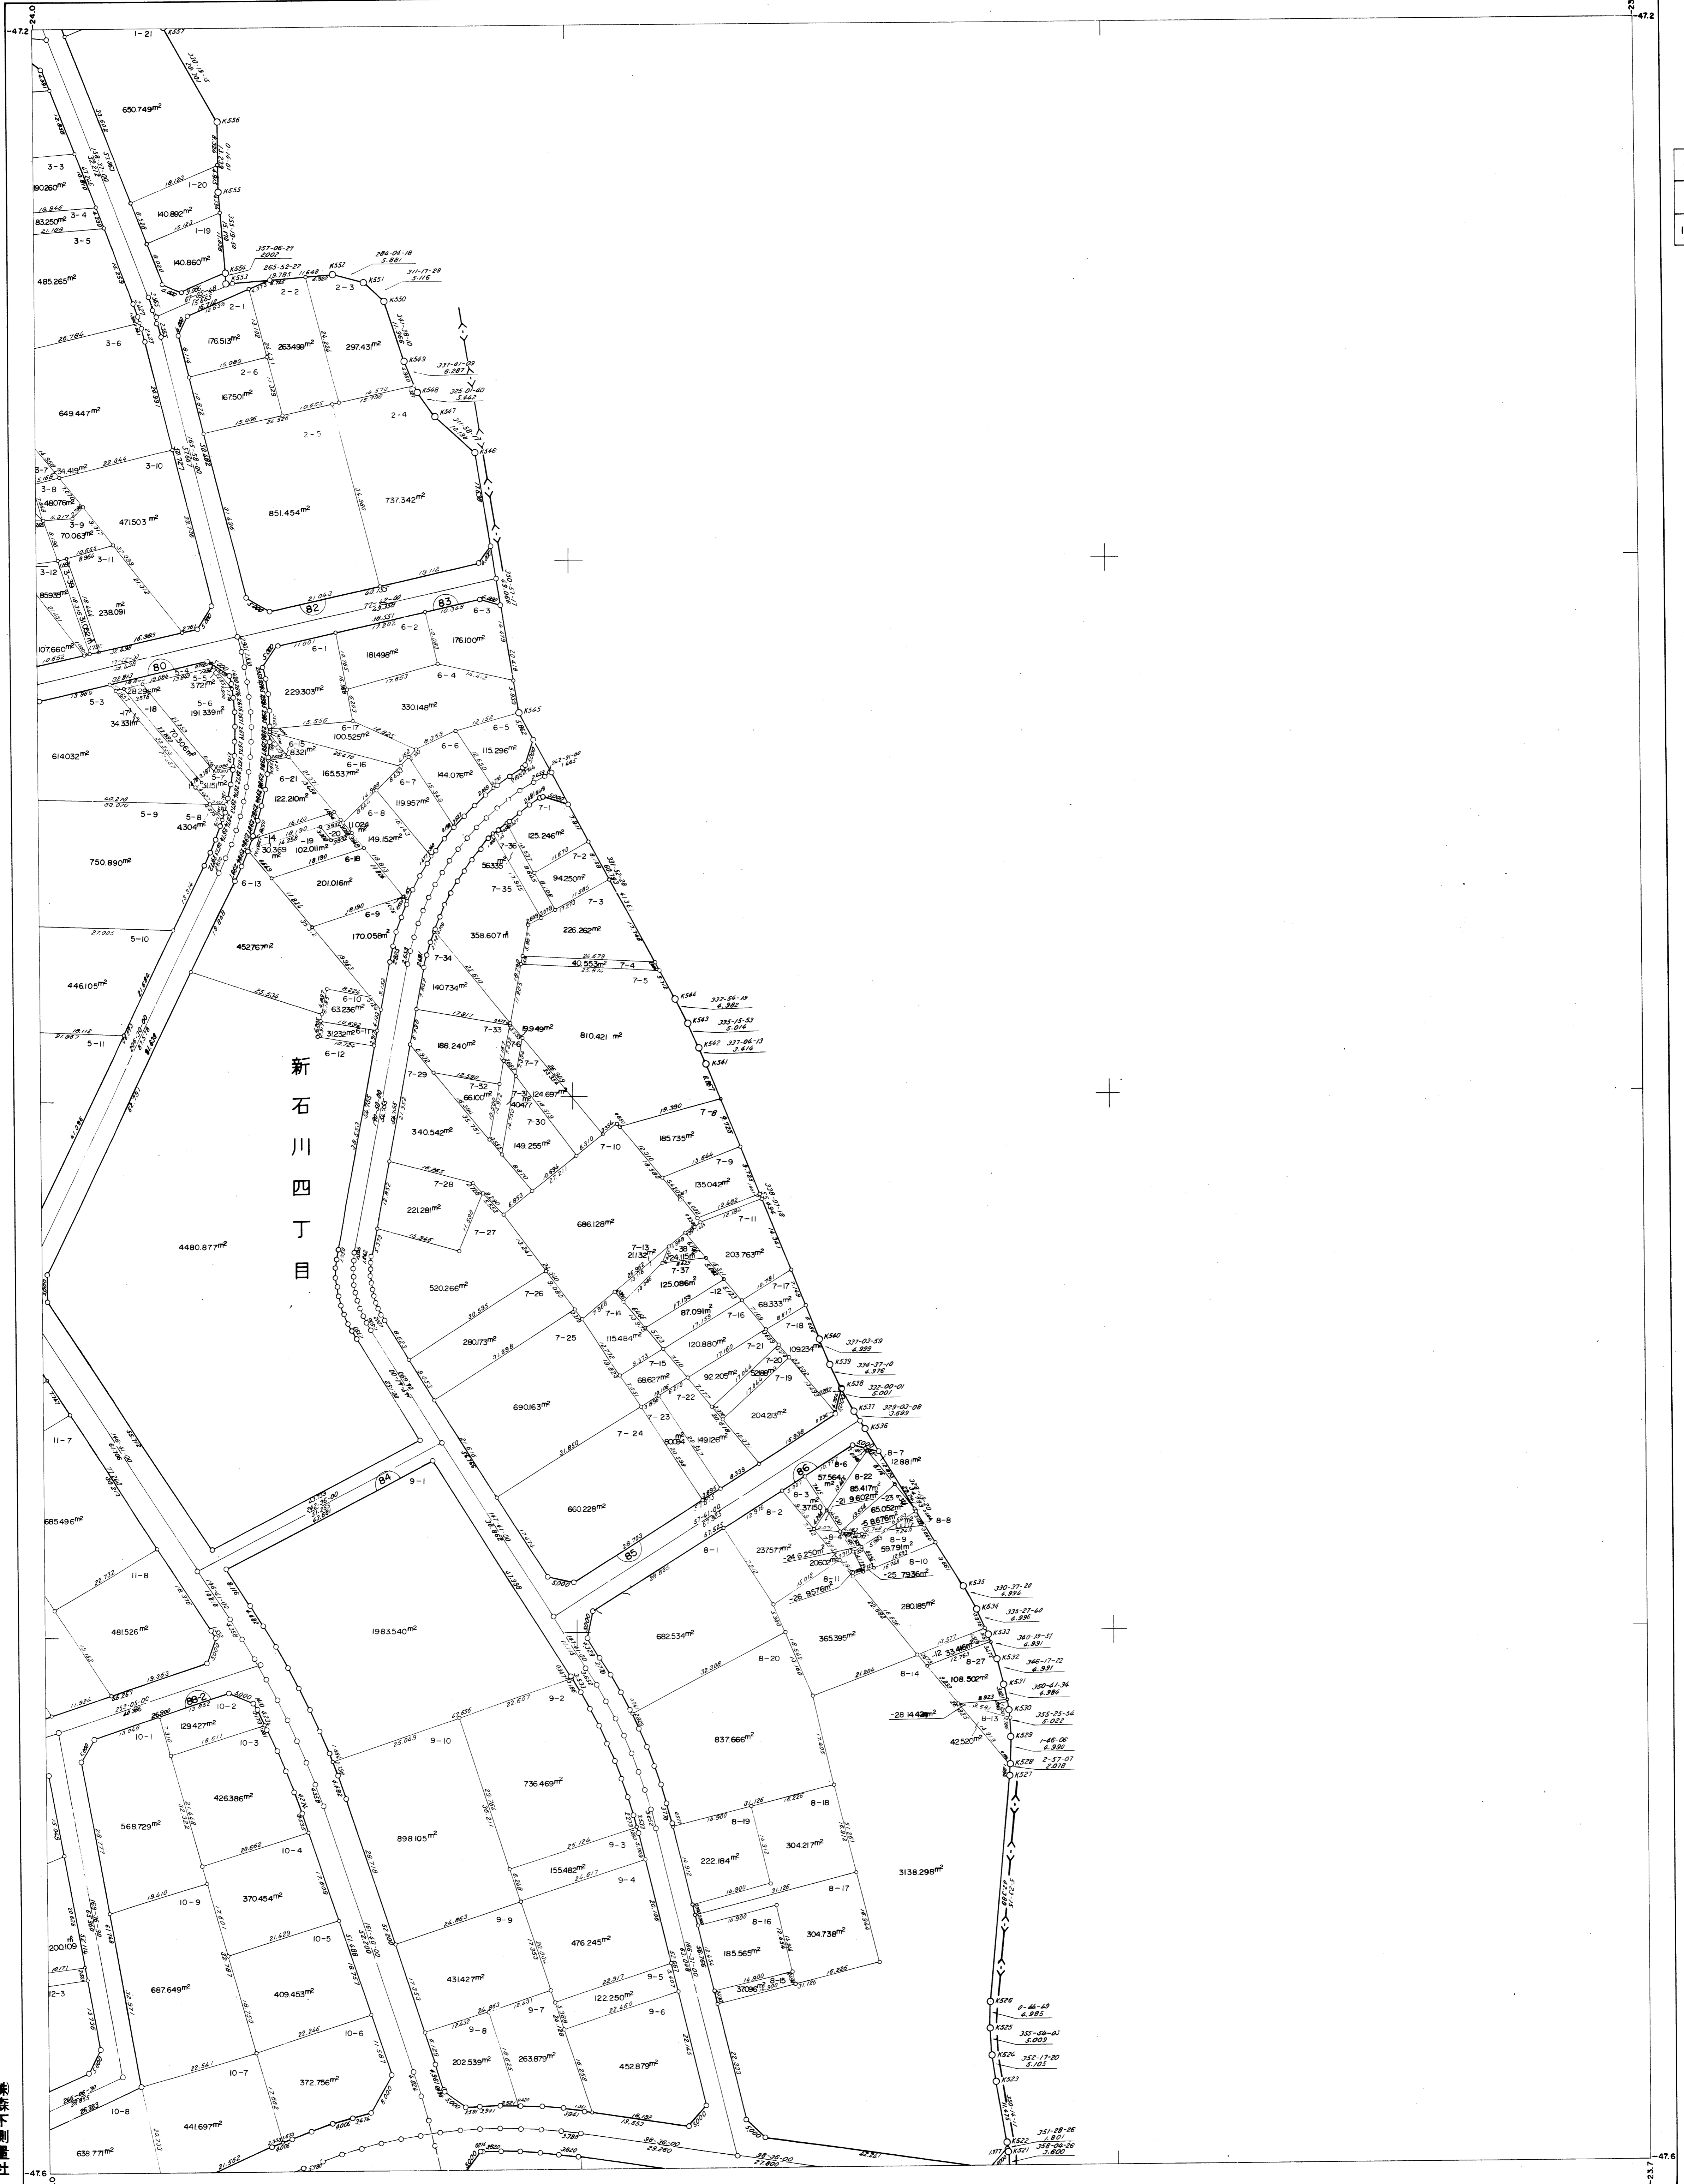


新石川四丁目

藤森下測量社

東京急行電鉄株式会社


昭和五十四年二月

4	5
8	9
12	13

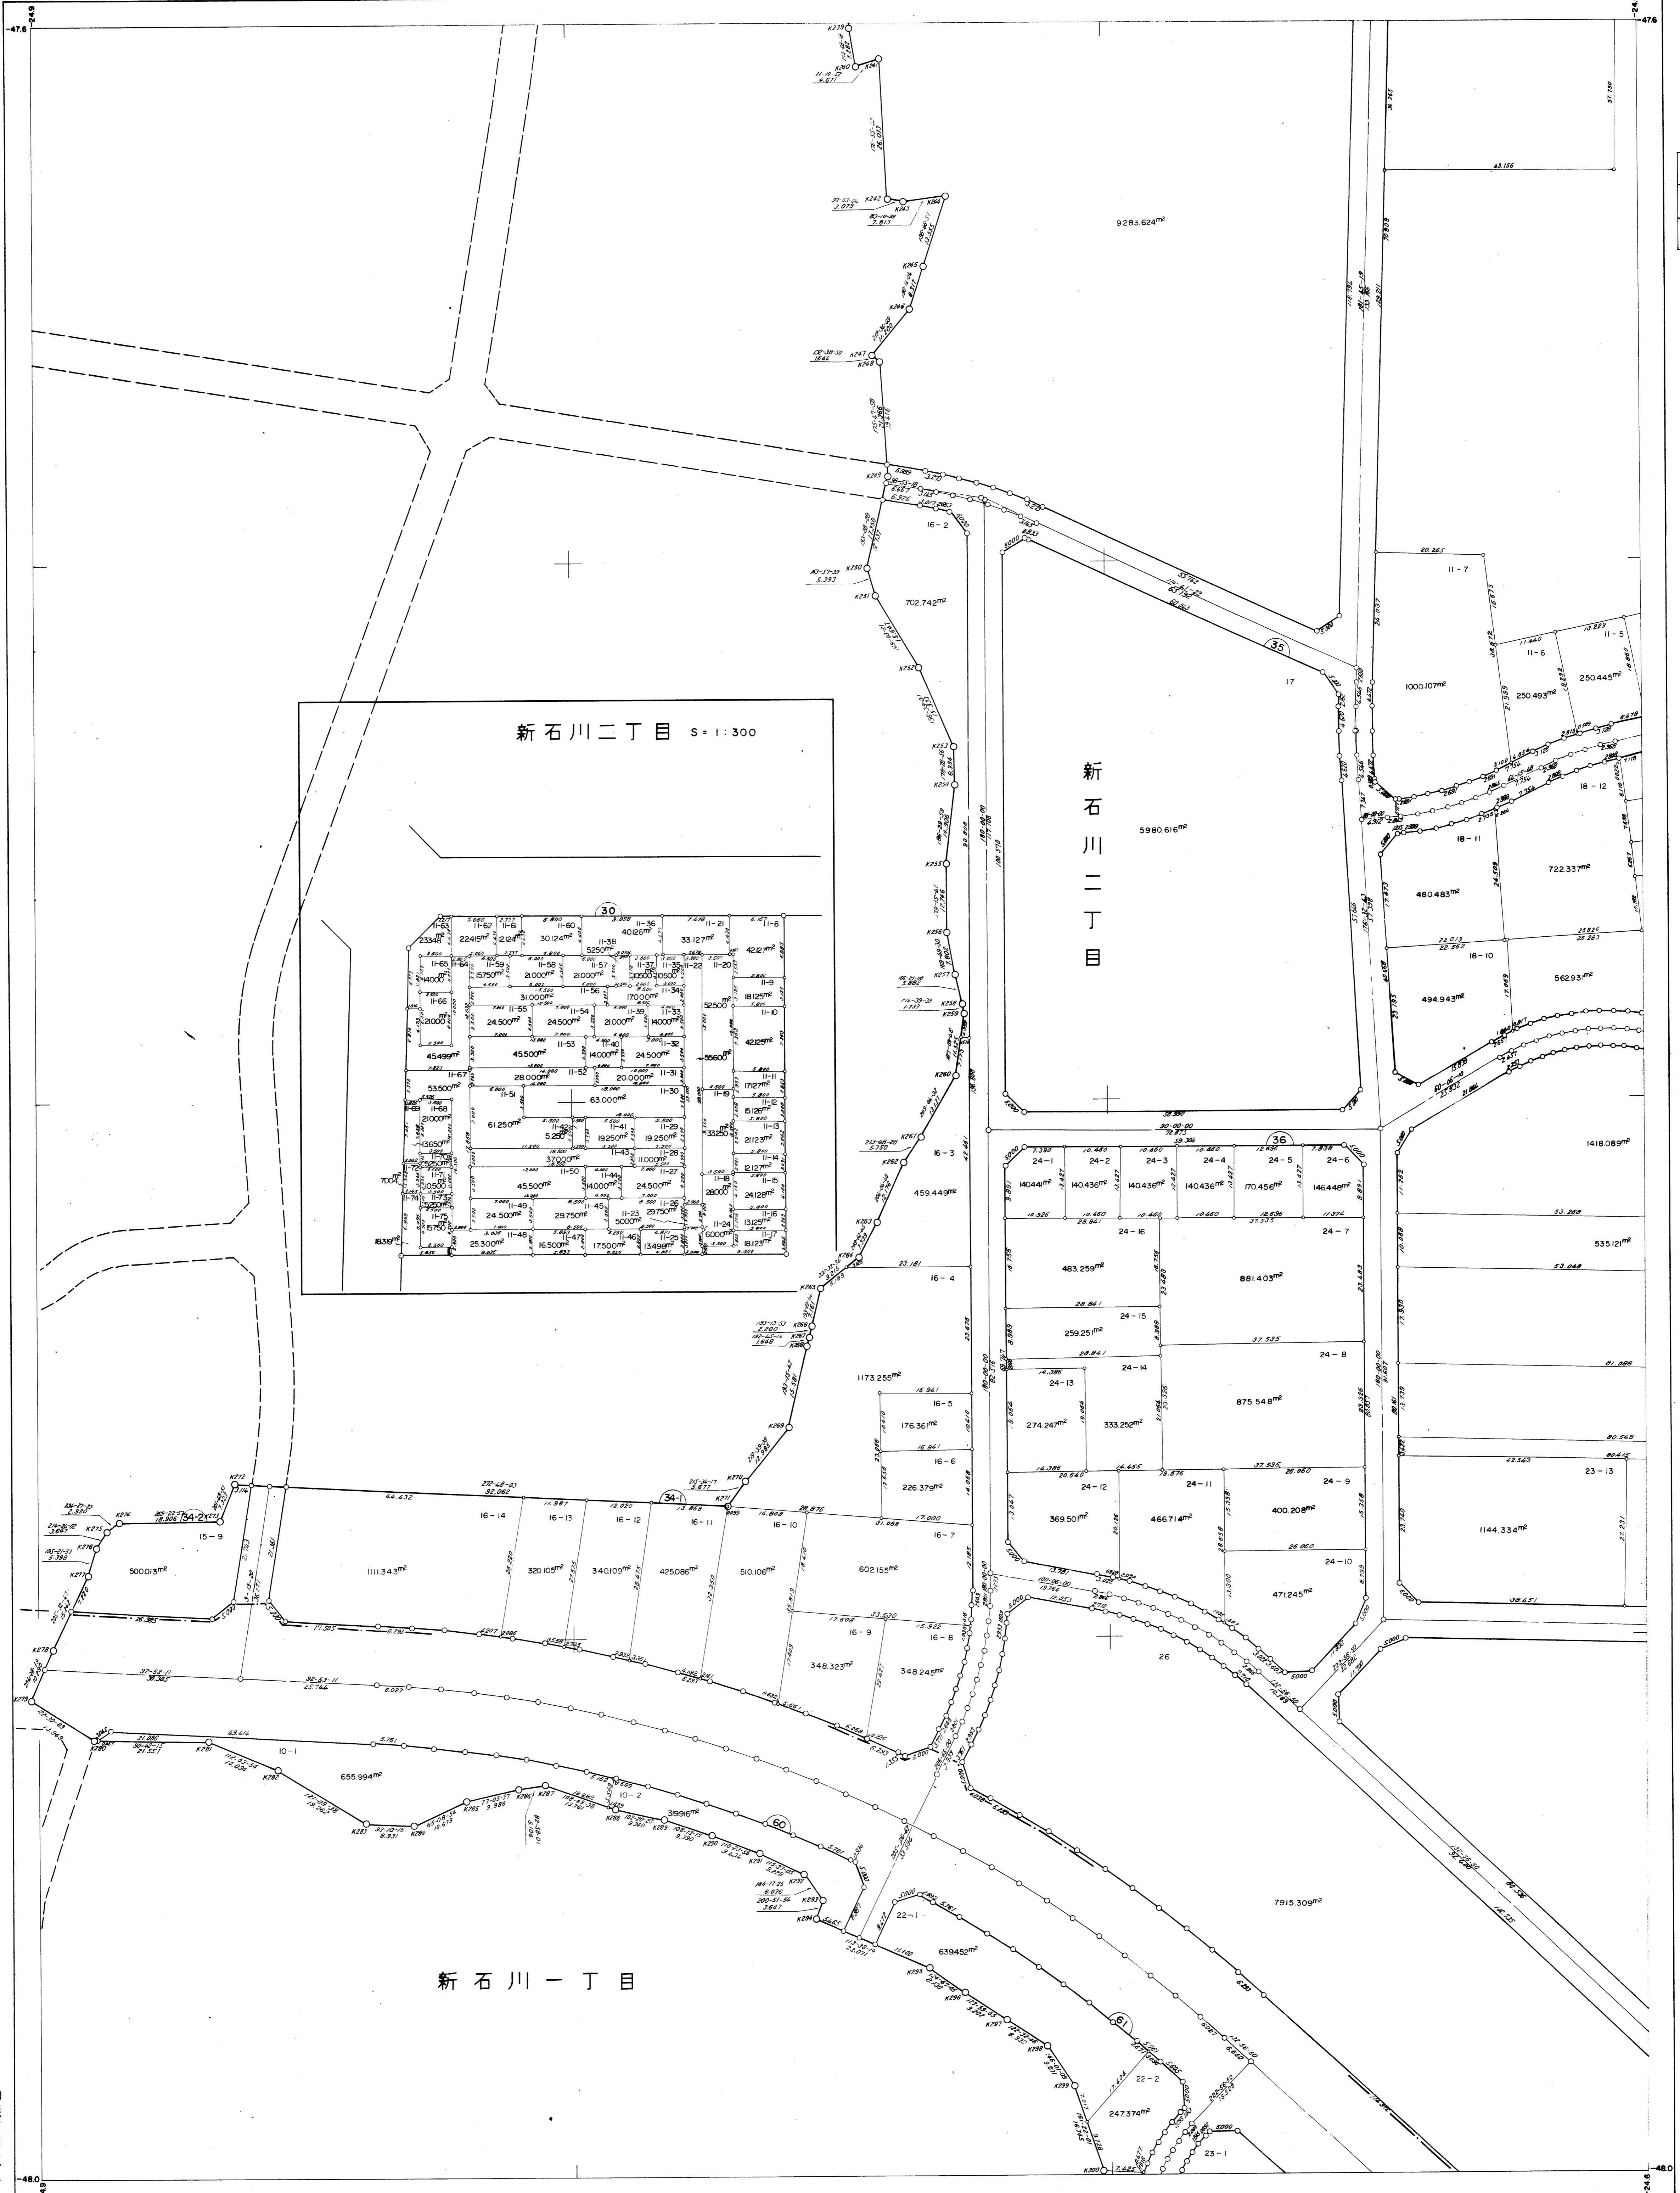

昭和五十四年二月

4	5	6
8	9	10
12	13	14

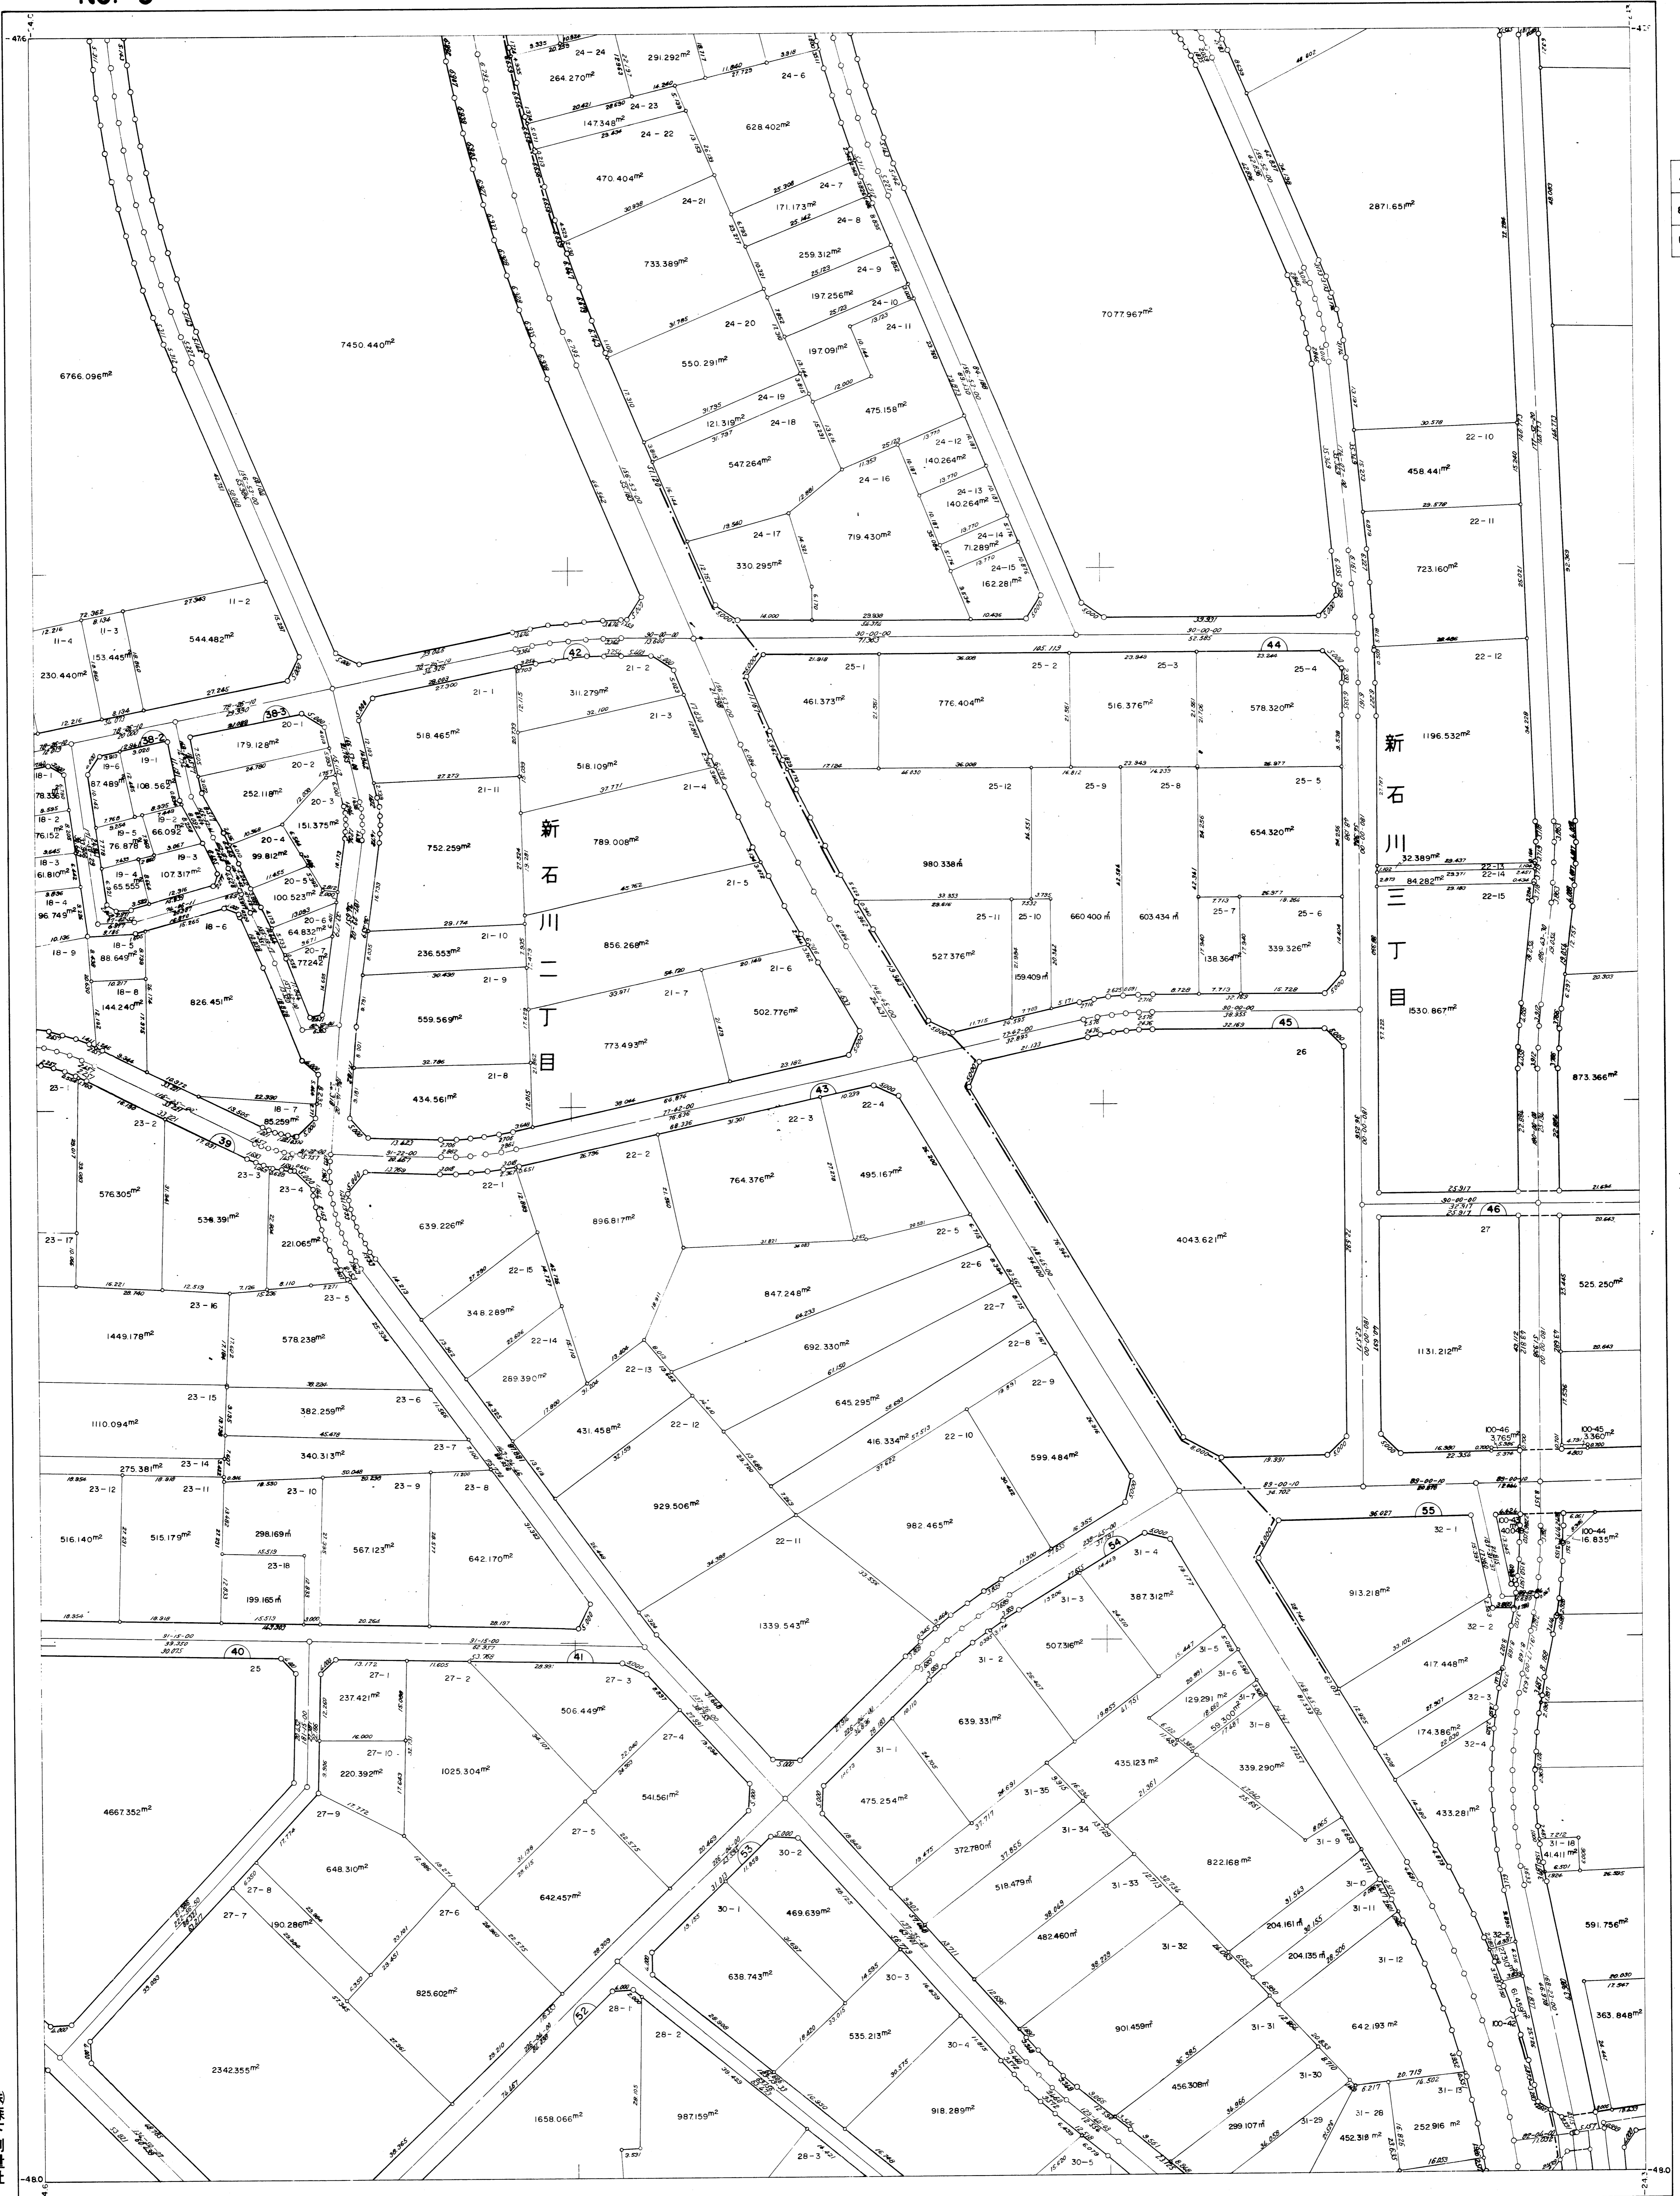


東京電鉄株式会社

東京電鉄株式会社

昭和五十四年二月


5	6	7
9	10	11
13	14	

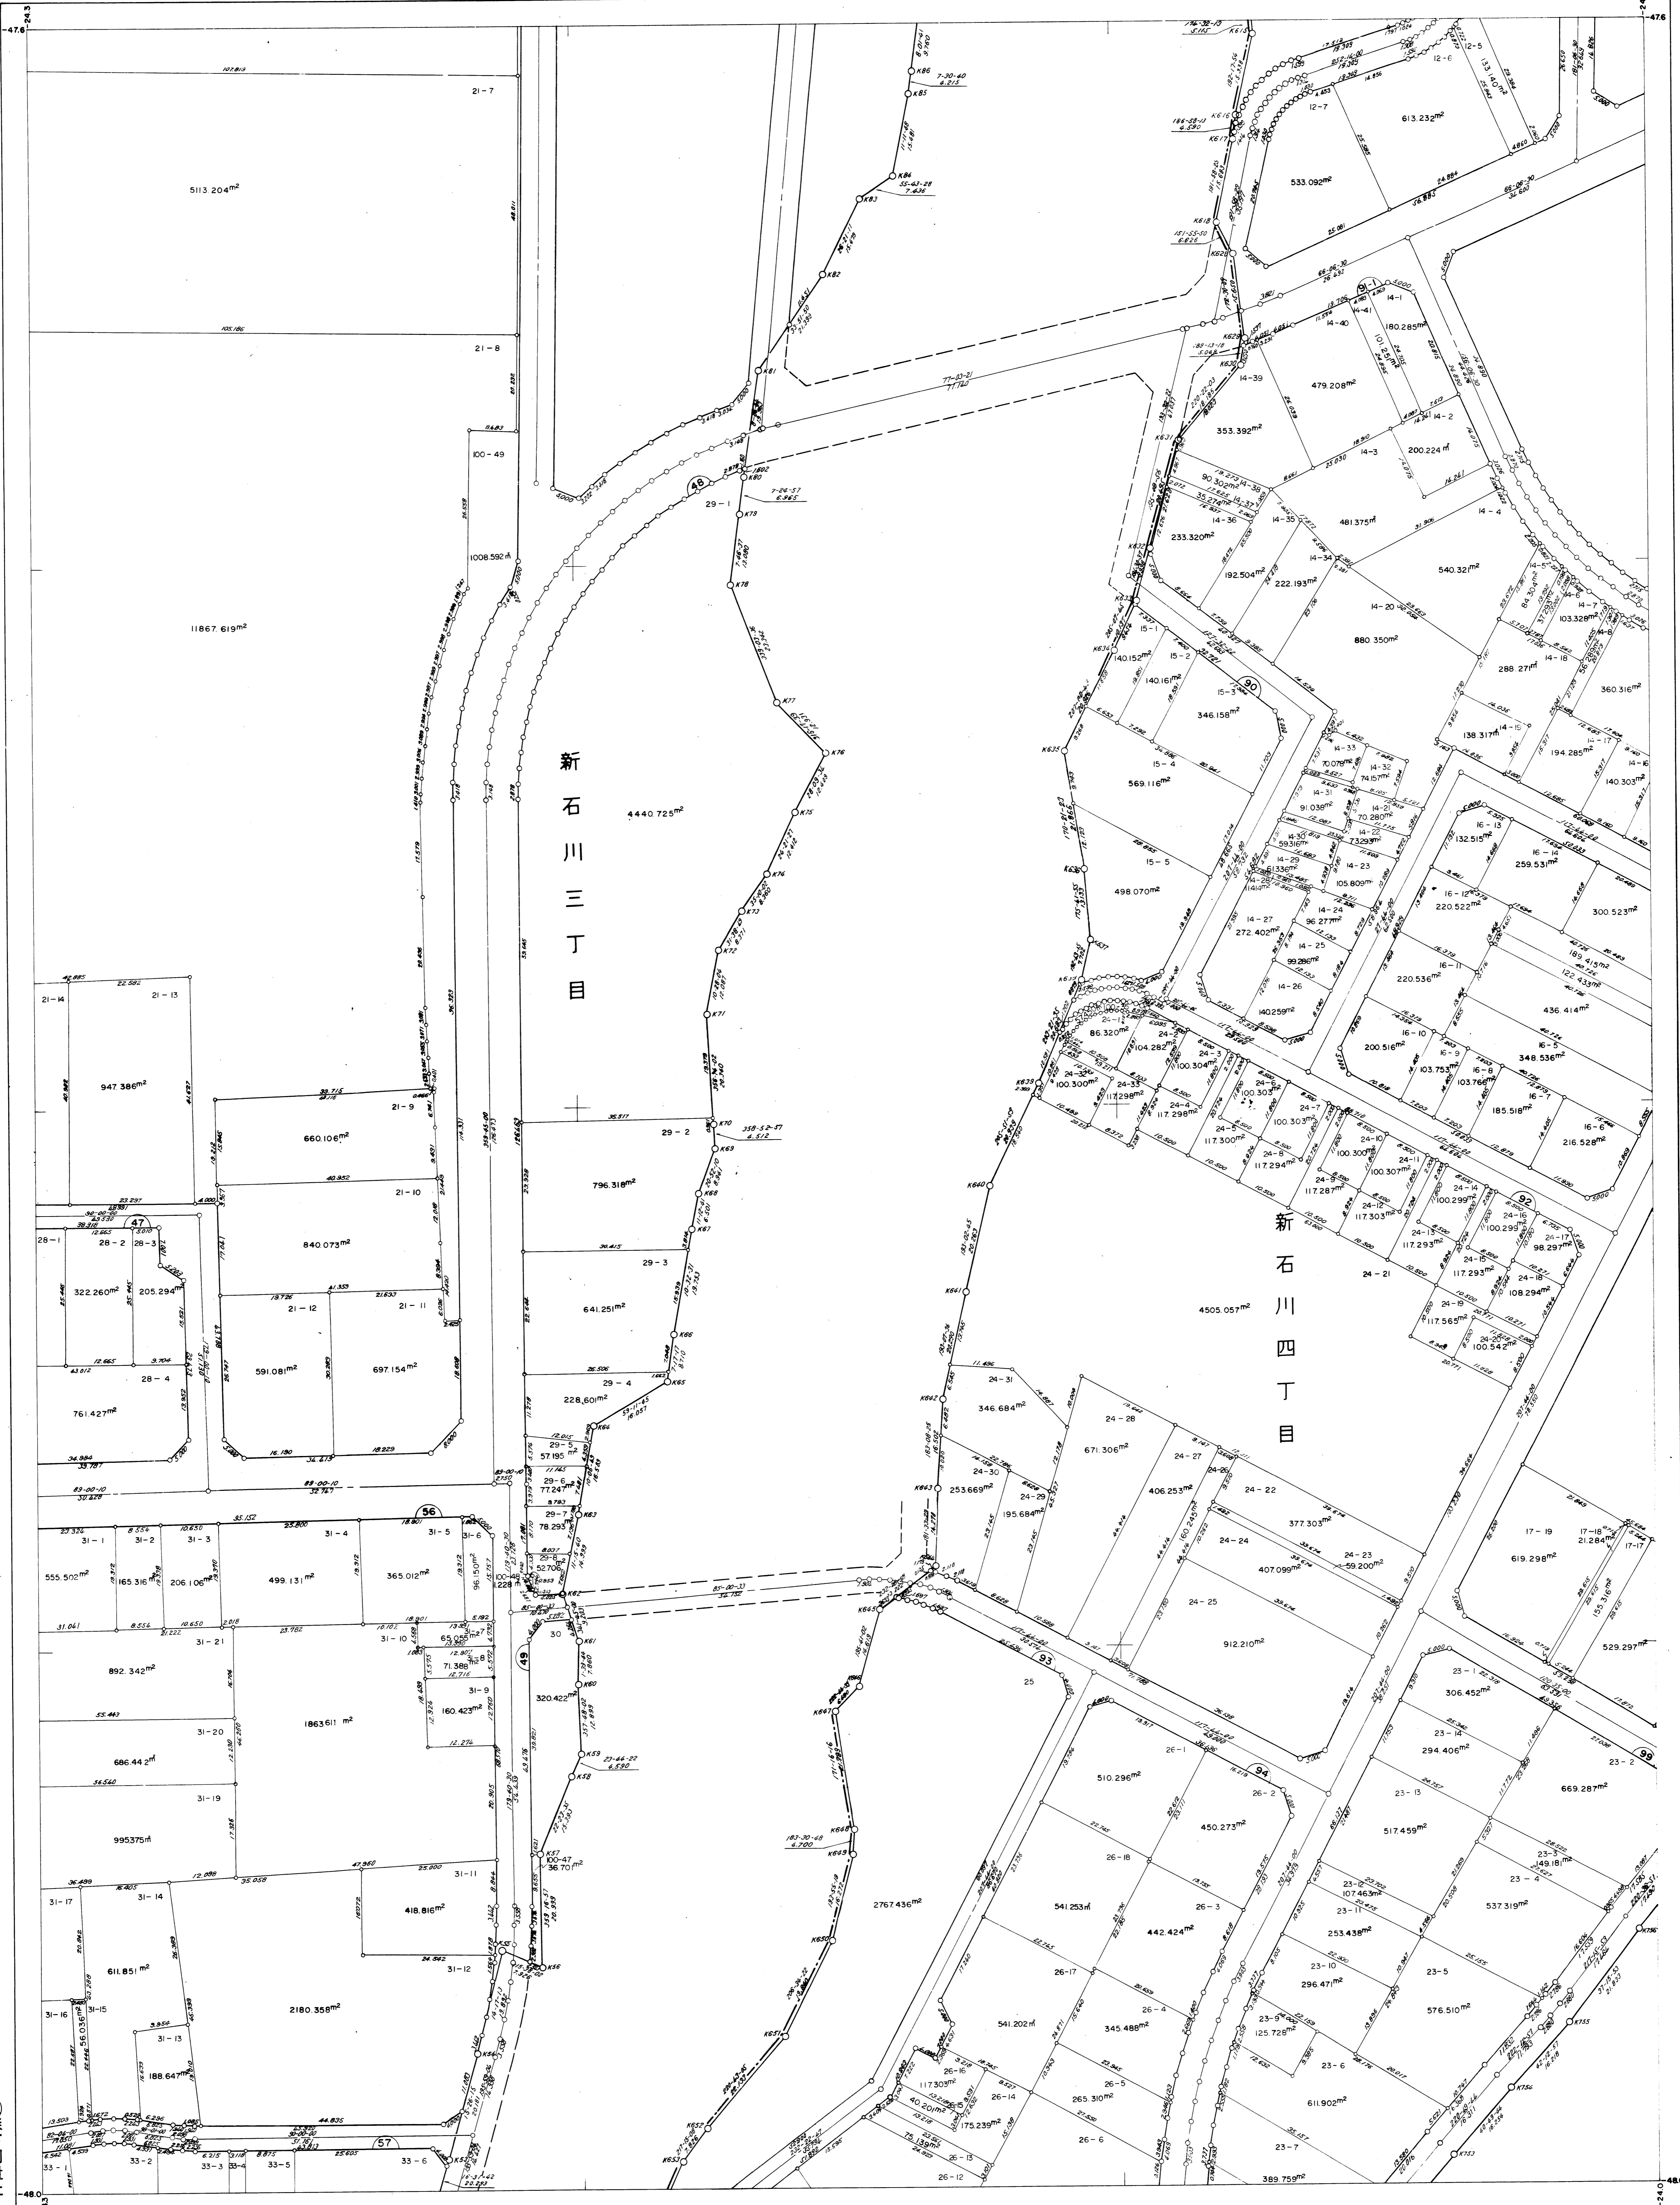

藤森下測量社


東京急行電鉄株式会社

昭和五十四年二月

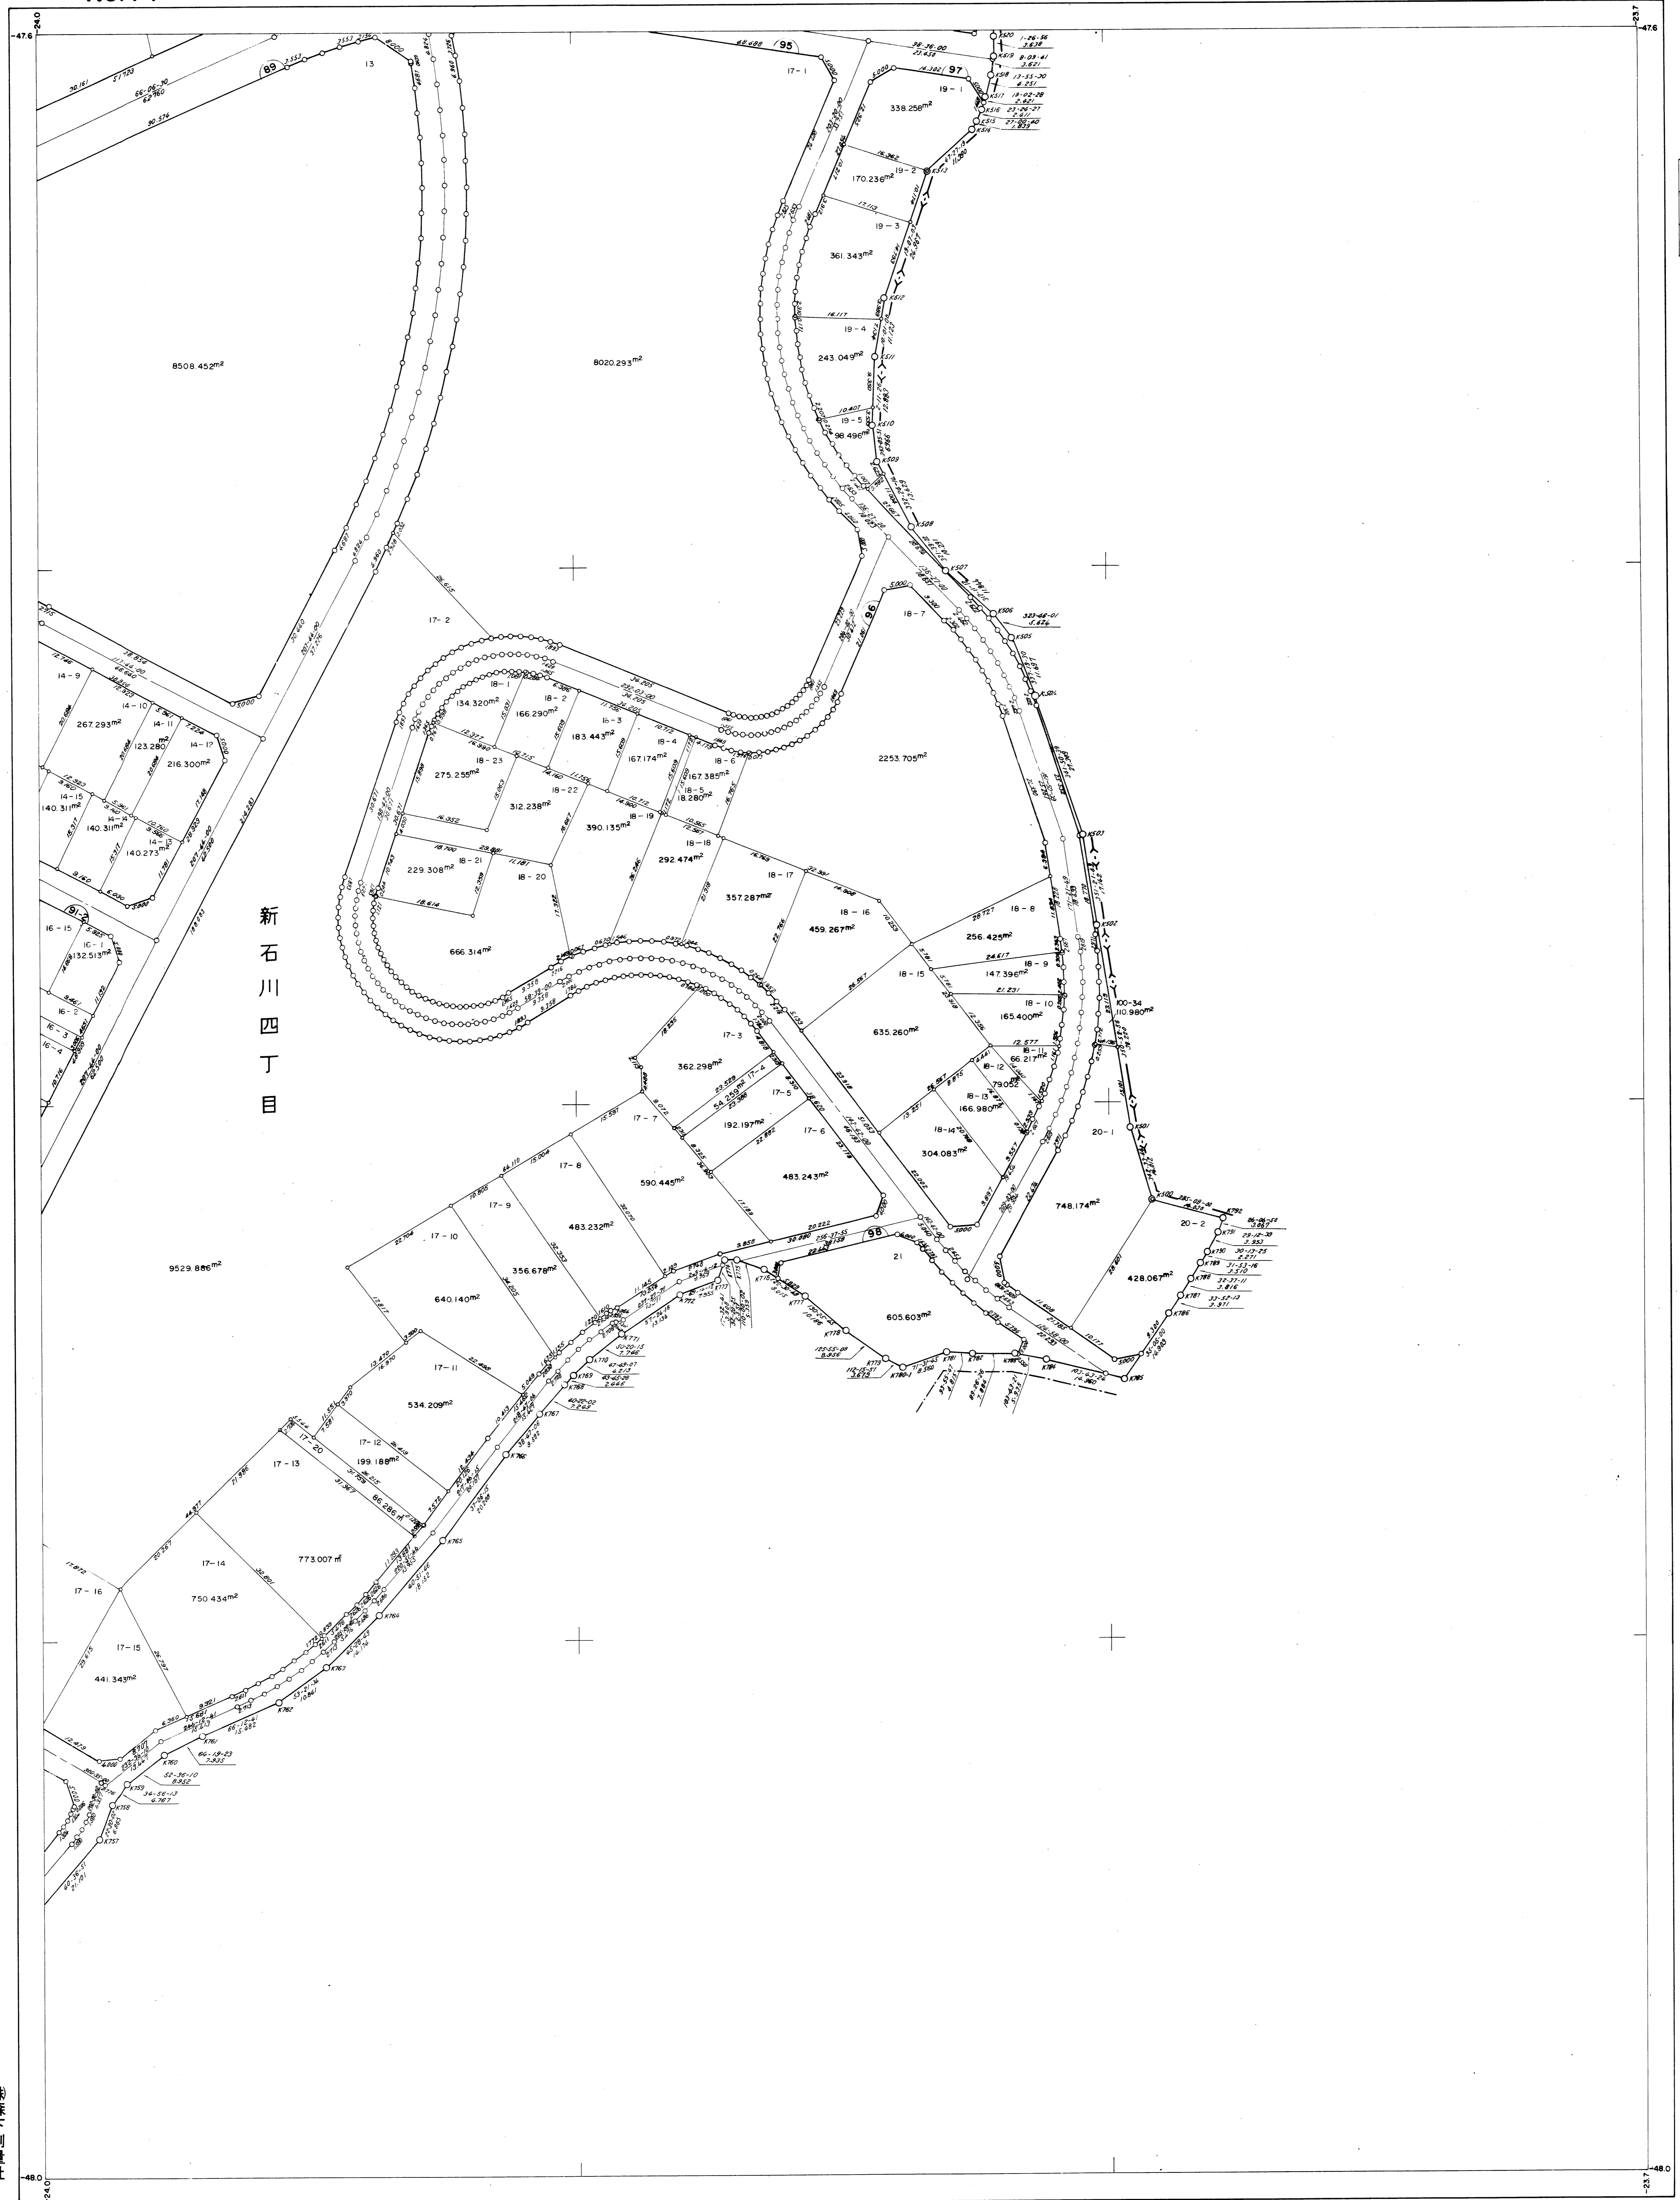

6	7
10	11
14	

昭和五十四年二月

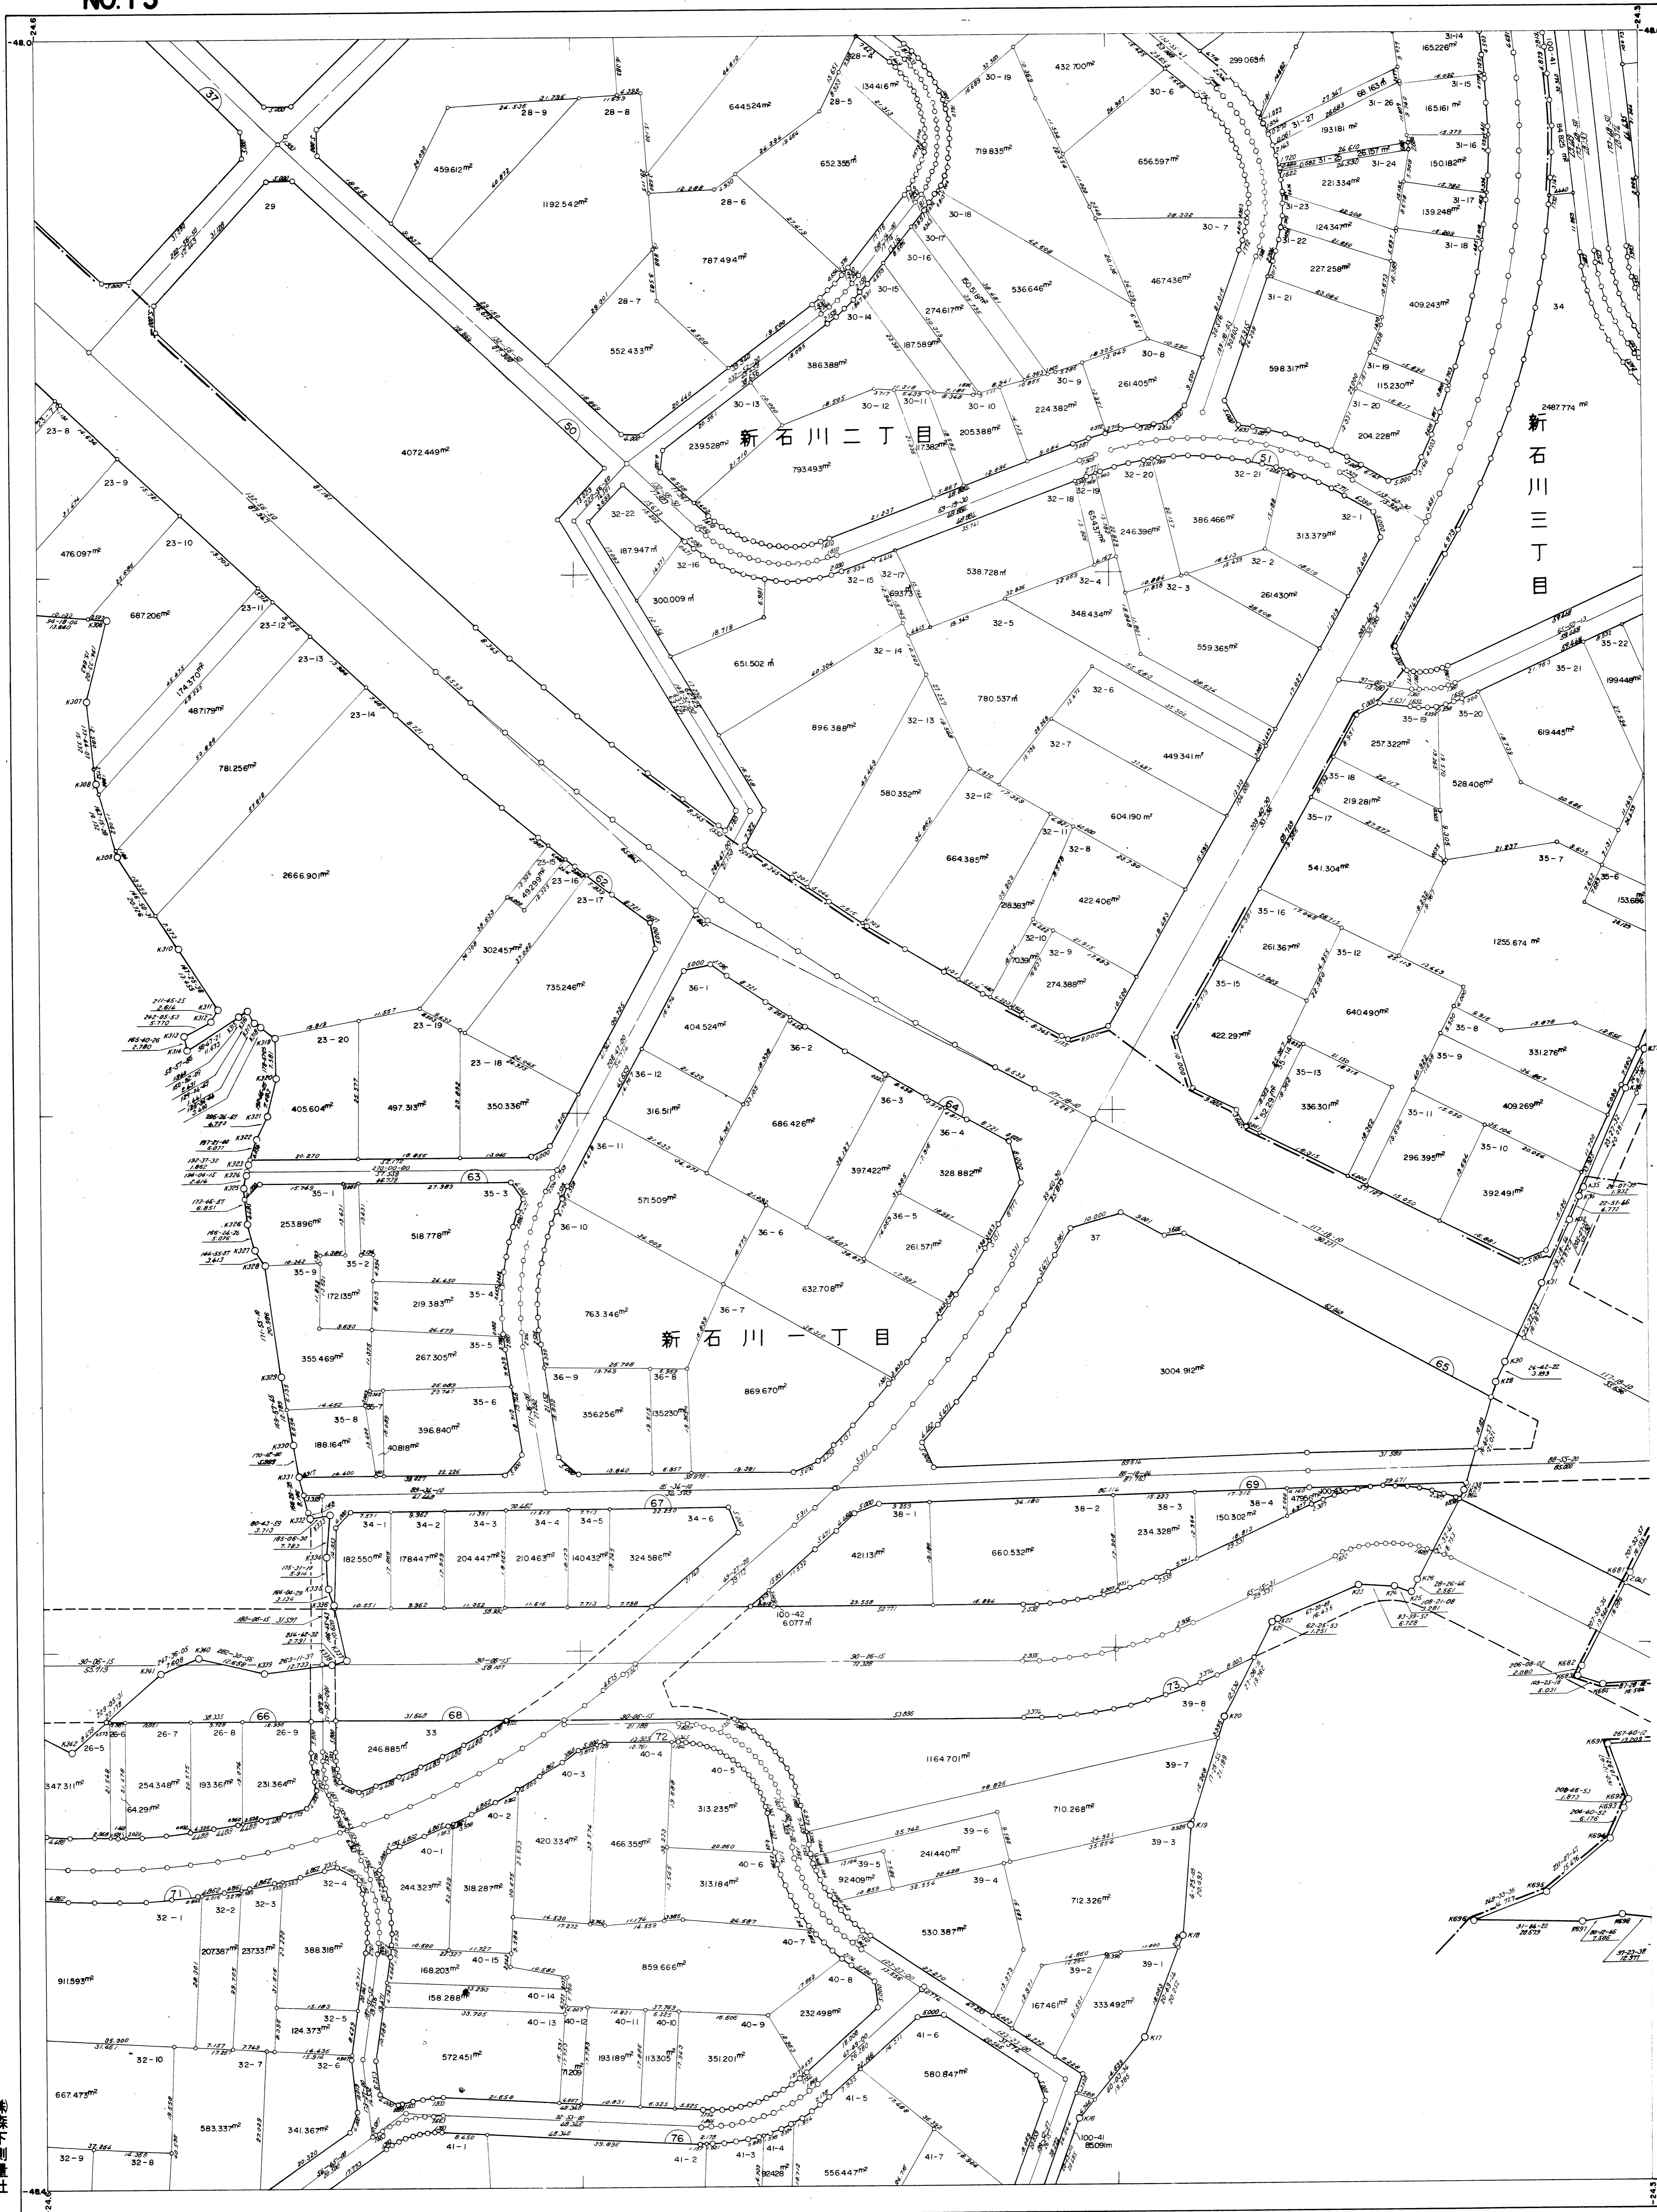


8	9	10
12	13	14
15	16	

藤森下測量社

東京急行電鉄株式会社

昭和五十四年二月

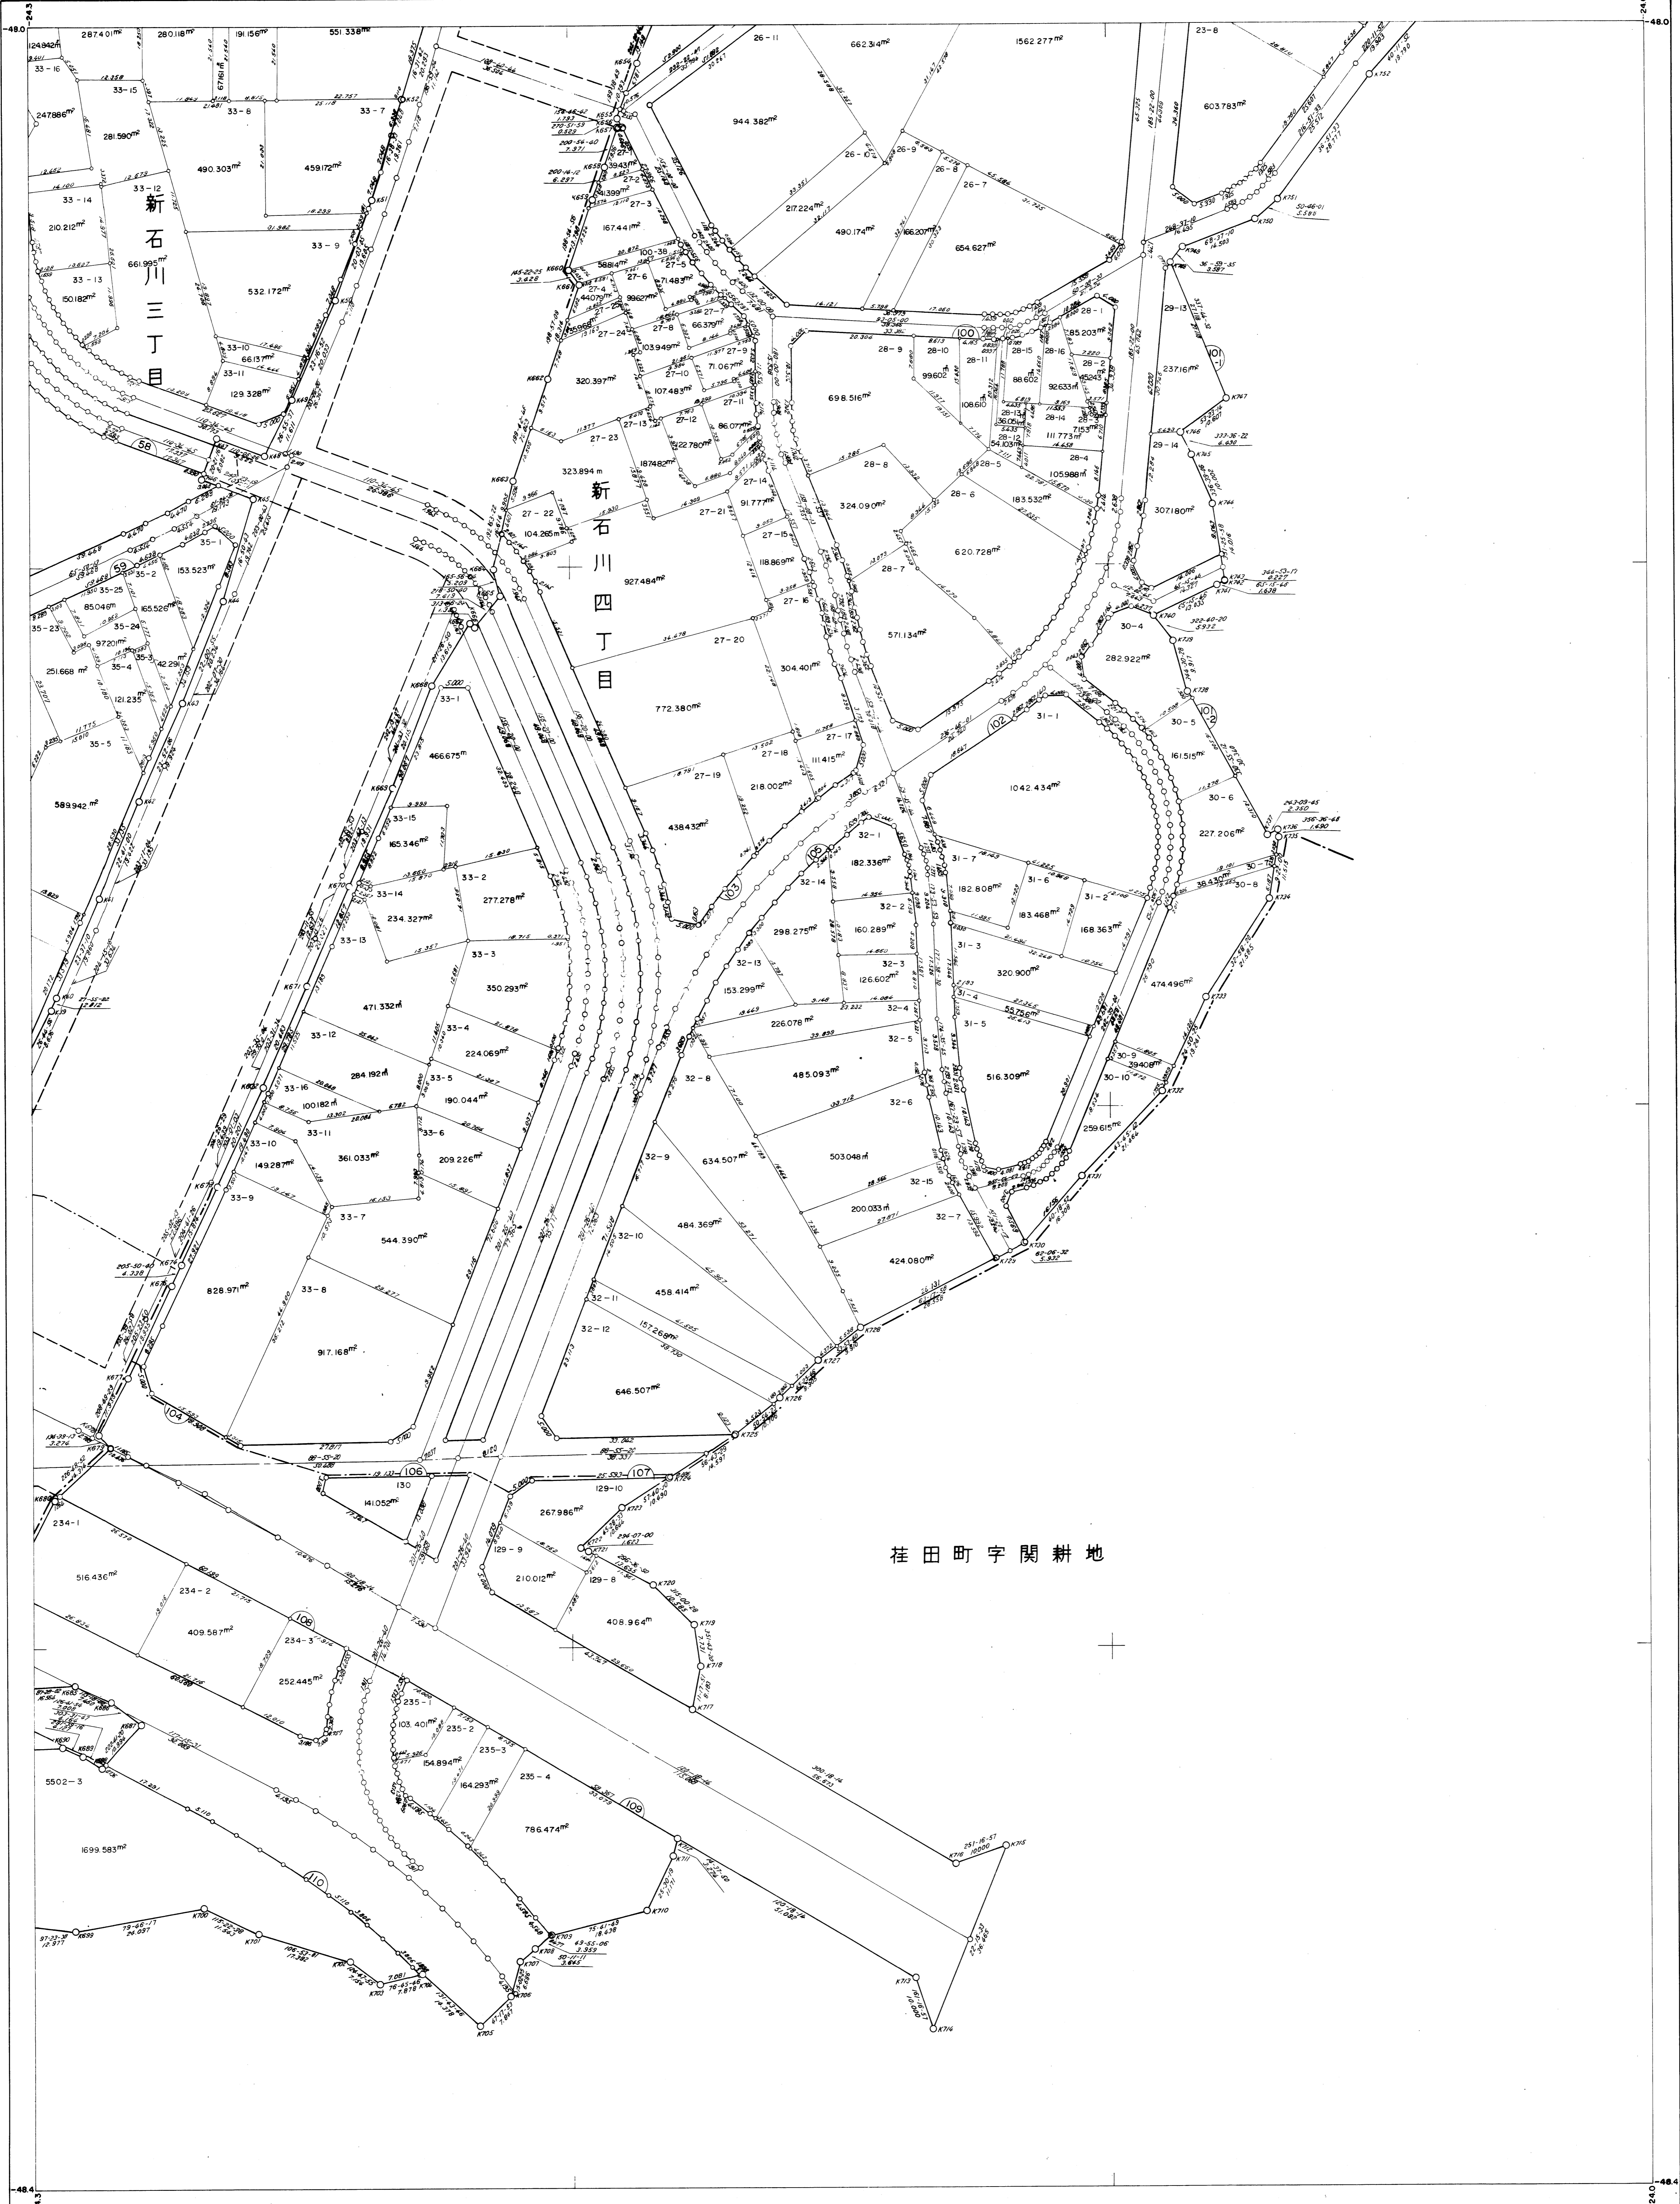

9	10	11
13	14	
16		

桂田町字関耕地

昭和五十四年二月


新石川一丁目

荏田町字釋加堂

12	13
15	16



昭和五十四年二月

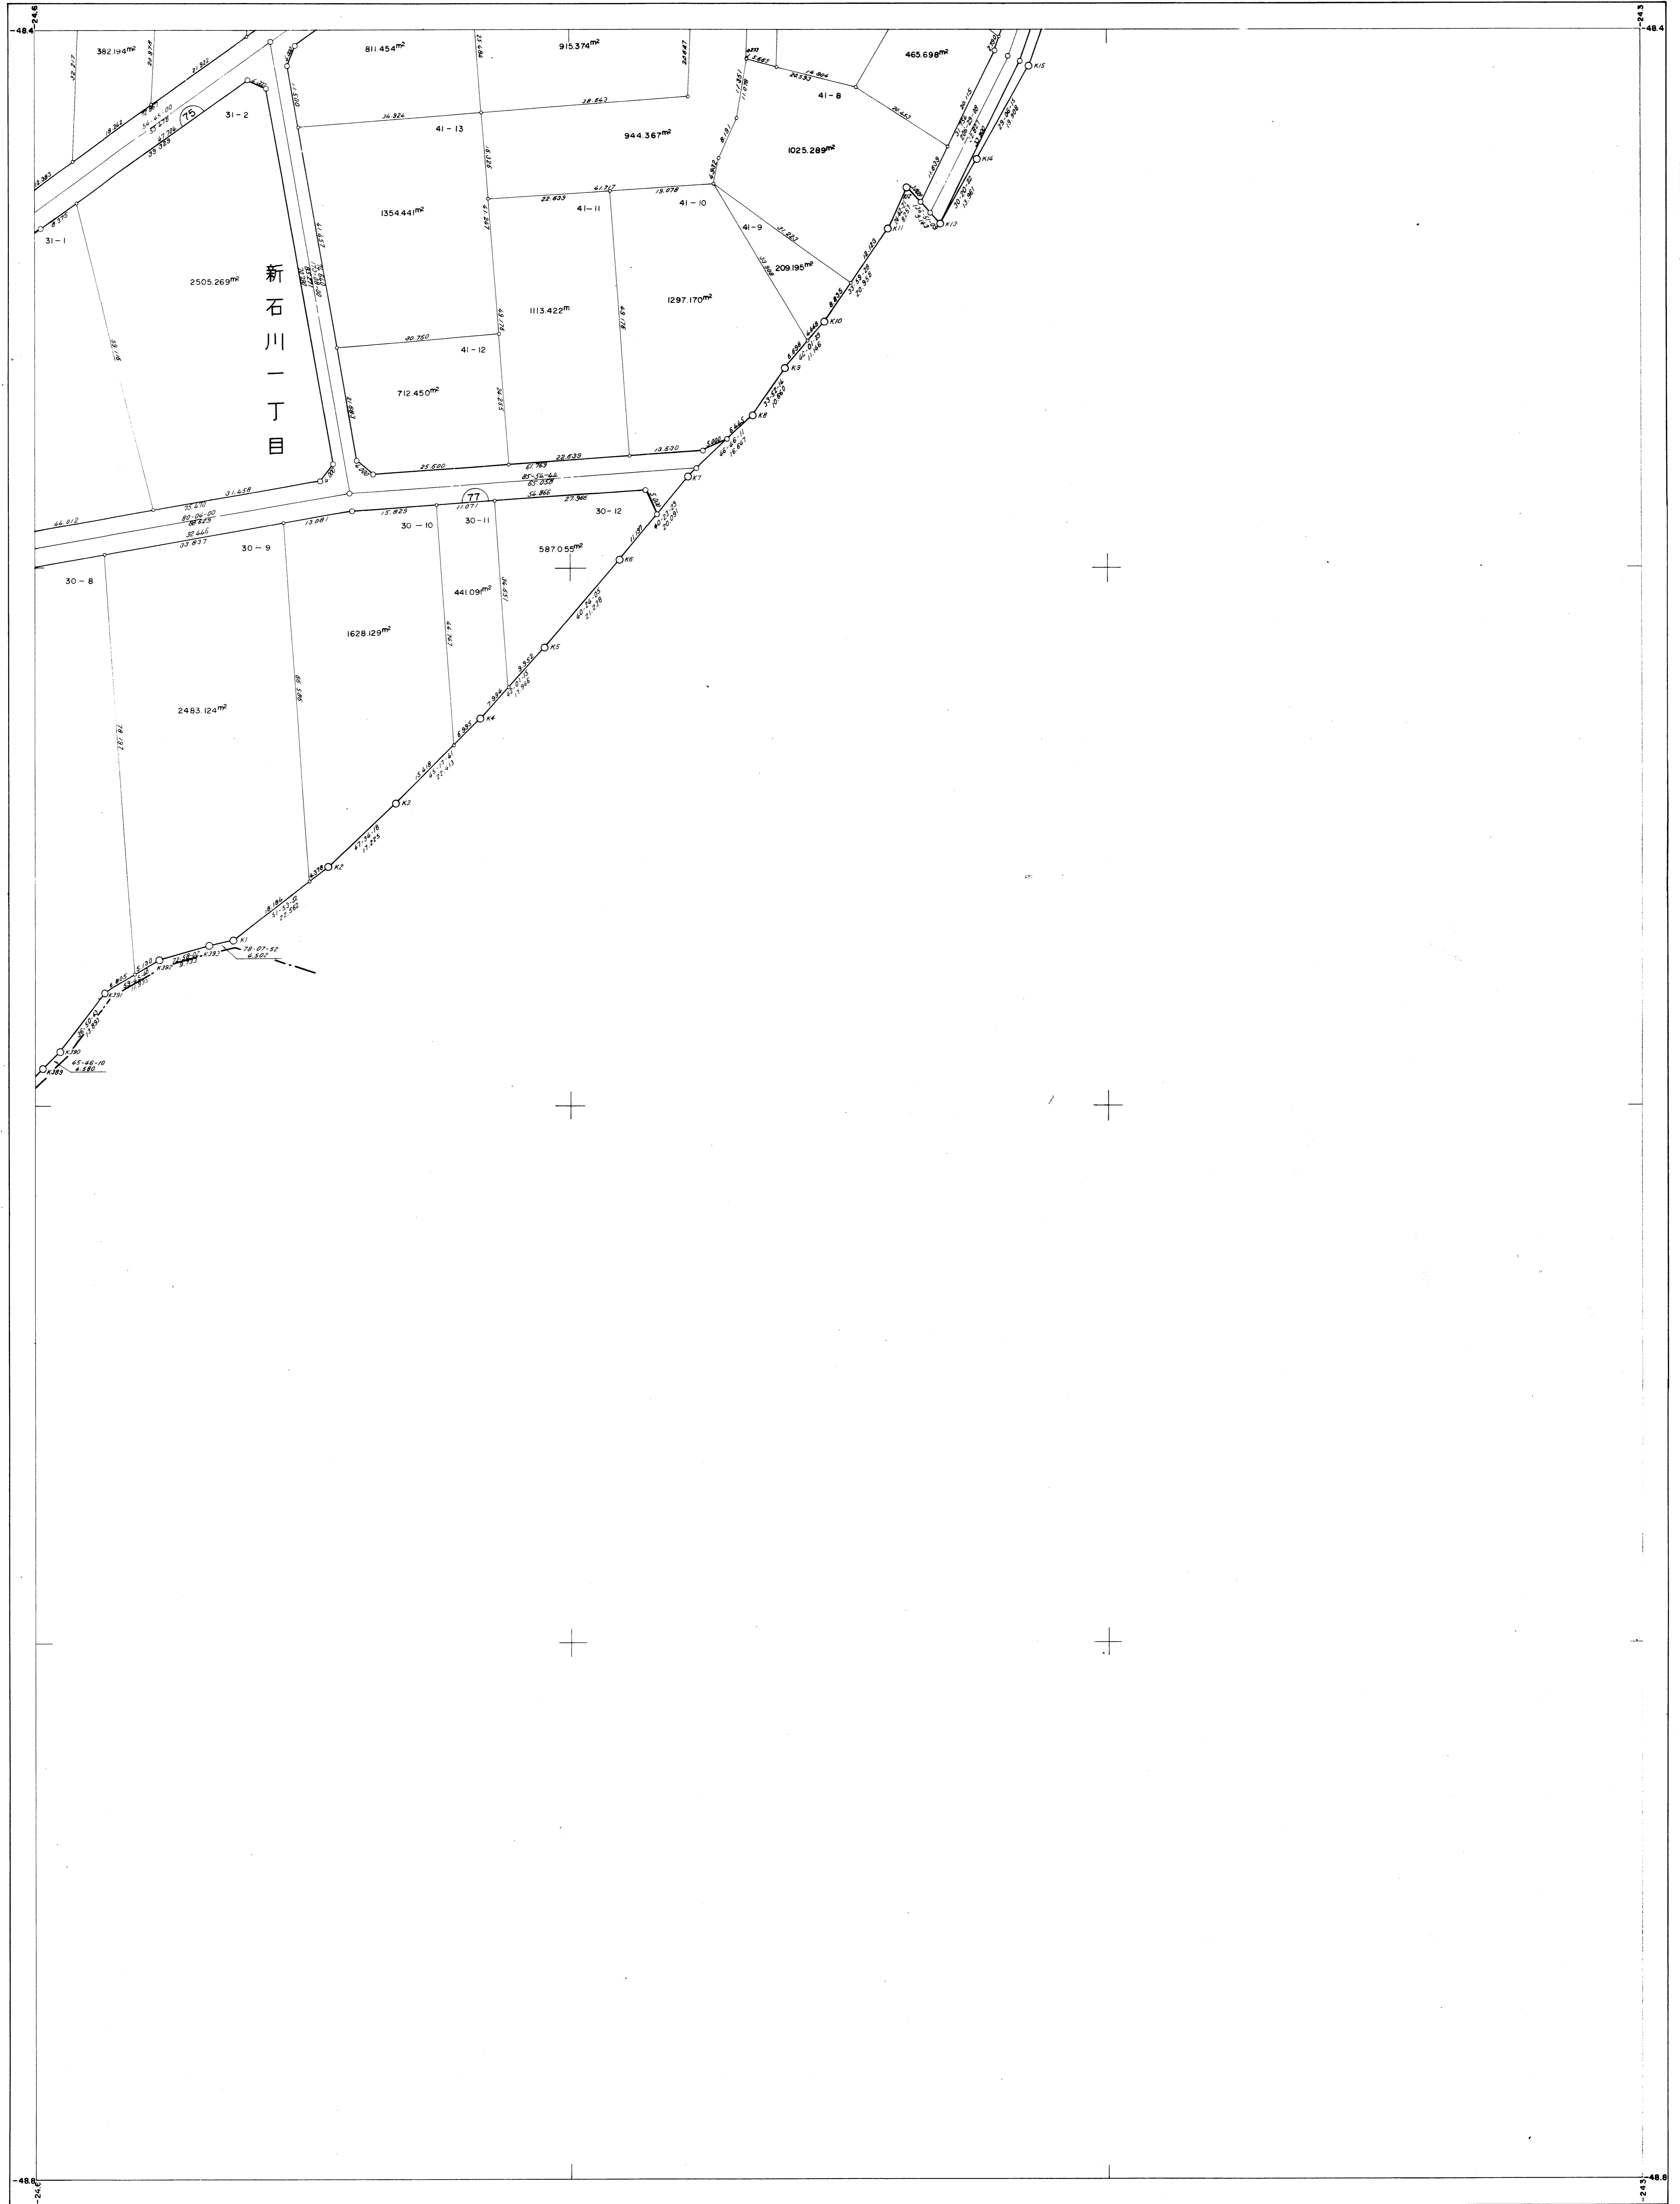

12	13	14
15	16	

株式会社 藤森下測量社

東京急行電鉄株式会社