

区域図兼出来形確認測量図一覽図 縮尺 1:1000

青葉区

荏田町

新石川四丁目

牛久保町

NO. 4  
4  
公庫

あゆみが丘

NO. 2

NO. 1  
9  
公益用地

青葉区  
荏田町

NO. 8

NO. 6

NO. 7


NO. 5

NO. 3

牛久保町

中川一丁目

都筑区

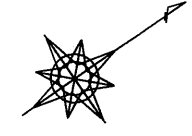

地番区域	横浜市 都筑区 あゆみが丘	番号	縮尺	精度区分	甲1相当	座標系番号 又は記号	Ⅷ	作成年月日	平成12年7月 3日
------	---------------	----	----	------	------	---------------	---	-------	------------


## 関耕地地区画地出来形確認測量原図

図 面 番 号 表



図面番号	町 名	地 番															
		6- 1	6- 2	6- 3													
NO.1	あゆみが丘	8- 1	8- 2	8- 3	8- 4	8- 5	8- 6	8- 7	8- 8	8- 9	8-10	8-11	8-12	8-13	8-14	8-15	
		8-16	8-17	8-18	8-19	8-20	8-21	8-22	8-23	8-24	8-25	8-26	8-27				
		9															
		10- 1	10- 2	10- 3	10- 4	10- 5	10- 6	10- 7	10- 8	10- 9	10-10	10-11	10-12	10-13	10-14	10-15	
		10-16	10-17	10-18	10-19	10-20	10-21	10-22	10-23	10-24	10-25	10-26	10-27				
NO.2	あゆみが丘	5- 9	5-10	5-11	5-12	5-13	5-14	5-15	5-16	5-17	5-18	5-19	5-20				
		7- 1	7- 2	7- 3	7- 4	7- 5	7- 6	7- 7									
NO.3	あゆみが丘	11- 2	11- 3	11- 4	11- 5	11- 6	11- 7	11- 8	11- 9	11-10	11-11	11-12	11-13	11-14	11-15	11-16	
		11-17	11-18														
		12- 1	12- 2	12- 3	12- 4	12- 5	12- 6	12- 7	12- 8	12- 9	12-10	12-11	12-12	12-13	12-14	12-15	
		12-16	12-17	12-18	12-19	12-20	12-21										
		13- 1	13- 2	13- 3	13- 4	13- 5	13- 6	13- 7	13- 8	13- 9	13-10	13-11	13-12	13-13	13-14	13-15	
		13-16															
		14- 1	14- 2	14- 3	14- 4	14- 5	14- 6	14- 7	14- 8	14- 9	14-10	14-11	14-12	14-13	14-14	14-15	
14-16	14-17	14-18	14-19	14-20													
NO.4	あゆみが丘	4															
NO.5	あゆみが丘	15- 1	15- 2	15- 3	15- 4	15- 5	15- 6	15- 7	15- 8	15- 9	15-10	15-11	15-12				
		16- 1	16- 2	16- 3	16- 4	16- 5	16- 6	16- 7	16- 8	16- 9	16-10	16-11	16-12	16-13	16-14	16-15	
		17- 1	17- 2	17- 3	17- 4	17- 5	17- 6	17- 7	17- 8	17- 9	17-10	17-11	17-12	17-13	17-14	17-15	
		17-16	17-17	17-18													
		18- 1	18- 2	18- 3	18- 4	18- 5	18- 6	18- 7	18- 8	18- 9	18-10	18-11	18-12	18-13	18-14	18-15	
		18-16	18-17	18-18	18-19	18-20											
19-11	19-12	19-13	19-14	19-15	19-16	19-17	19-18	19-19	19-20	19-21	19-22	19-23	19-24	19-25			
NO.6	あゆみが丘	1- 1	1- 2	1- 3	1- 4	1- 5	1- 6	1- 7	1- 8	1- 9	1-10	1-11					
		3- 1	3- 2	3- 3	3- 4	3- 5	3- 6	3- 7	3- 8	3- 9	3-10	3-11	3-12				
NO.7	あゆみが丘	19- 7	19- 8	19- 9	19-10												
NO.8	あゆみが丘	2- 4	2- 9	2-10	2-11	2-12	2-13	2-14	2-15								

地番区域	横浜市 都筑区 あゆみか丘	番号	1	縮尺	1/500	精度区分	甲1相当	座標系番号 又は記号	Ⅱ	作成年月日	平成12年7月 3日
------	---------------	----	---	----	-------	------	------	---------------	---	-------	------------

# 関耕地地区画地出来形確認測量原図

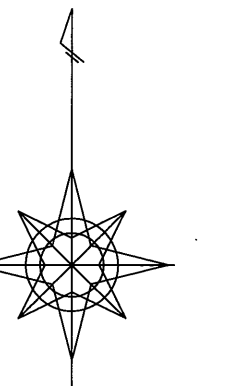

隣図見出

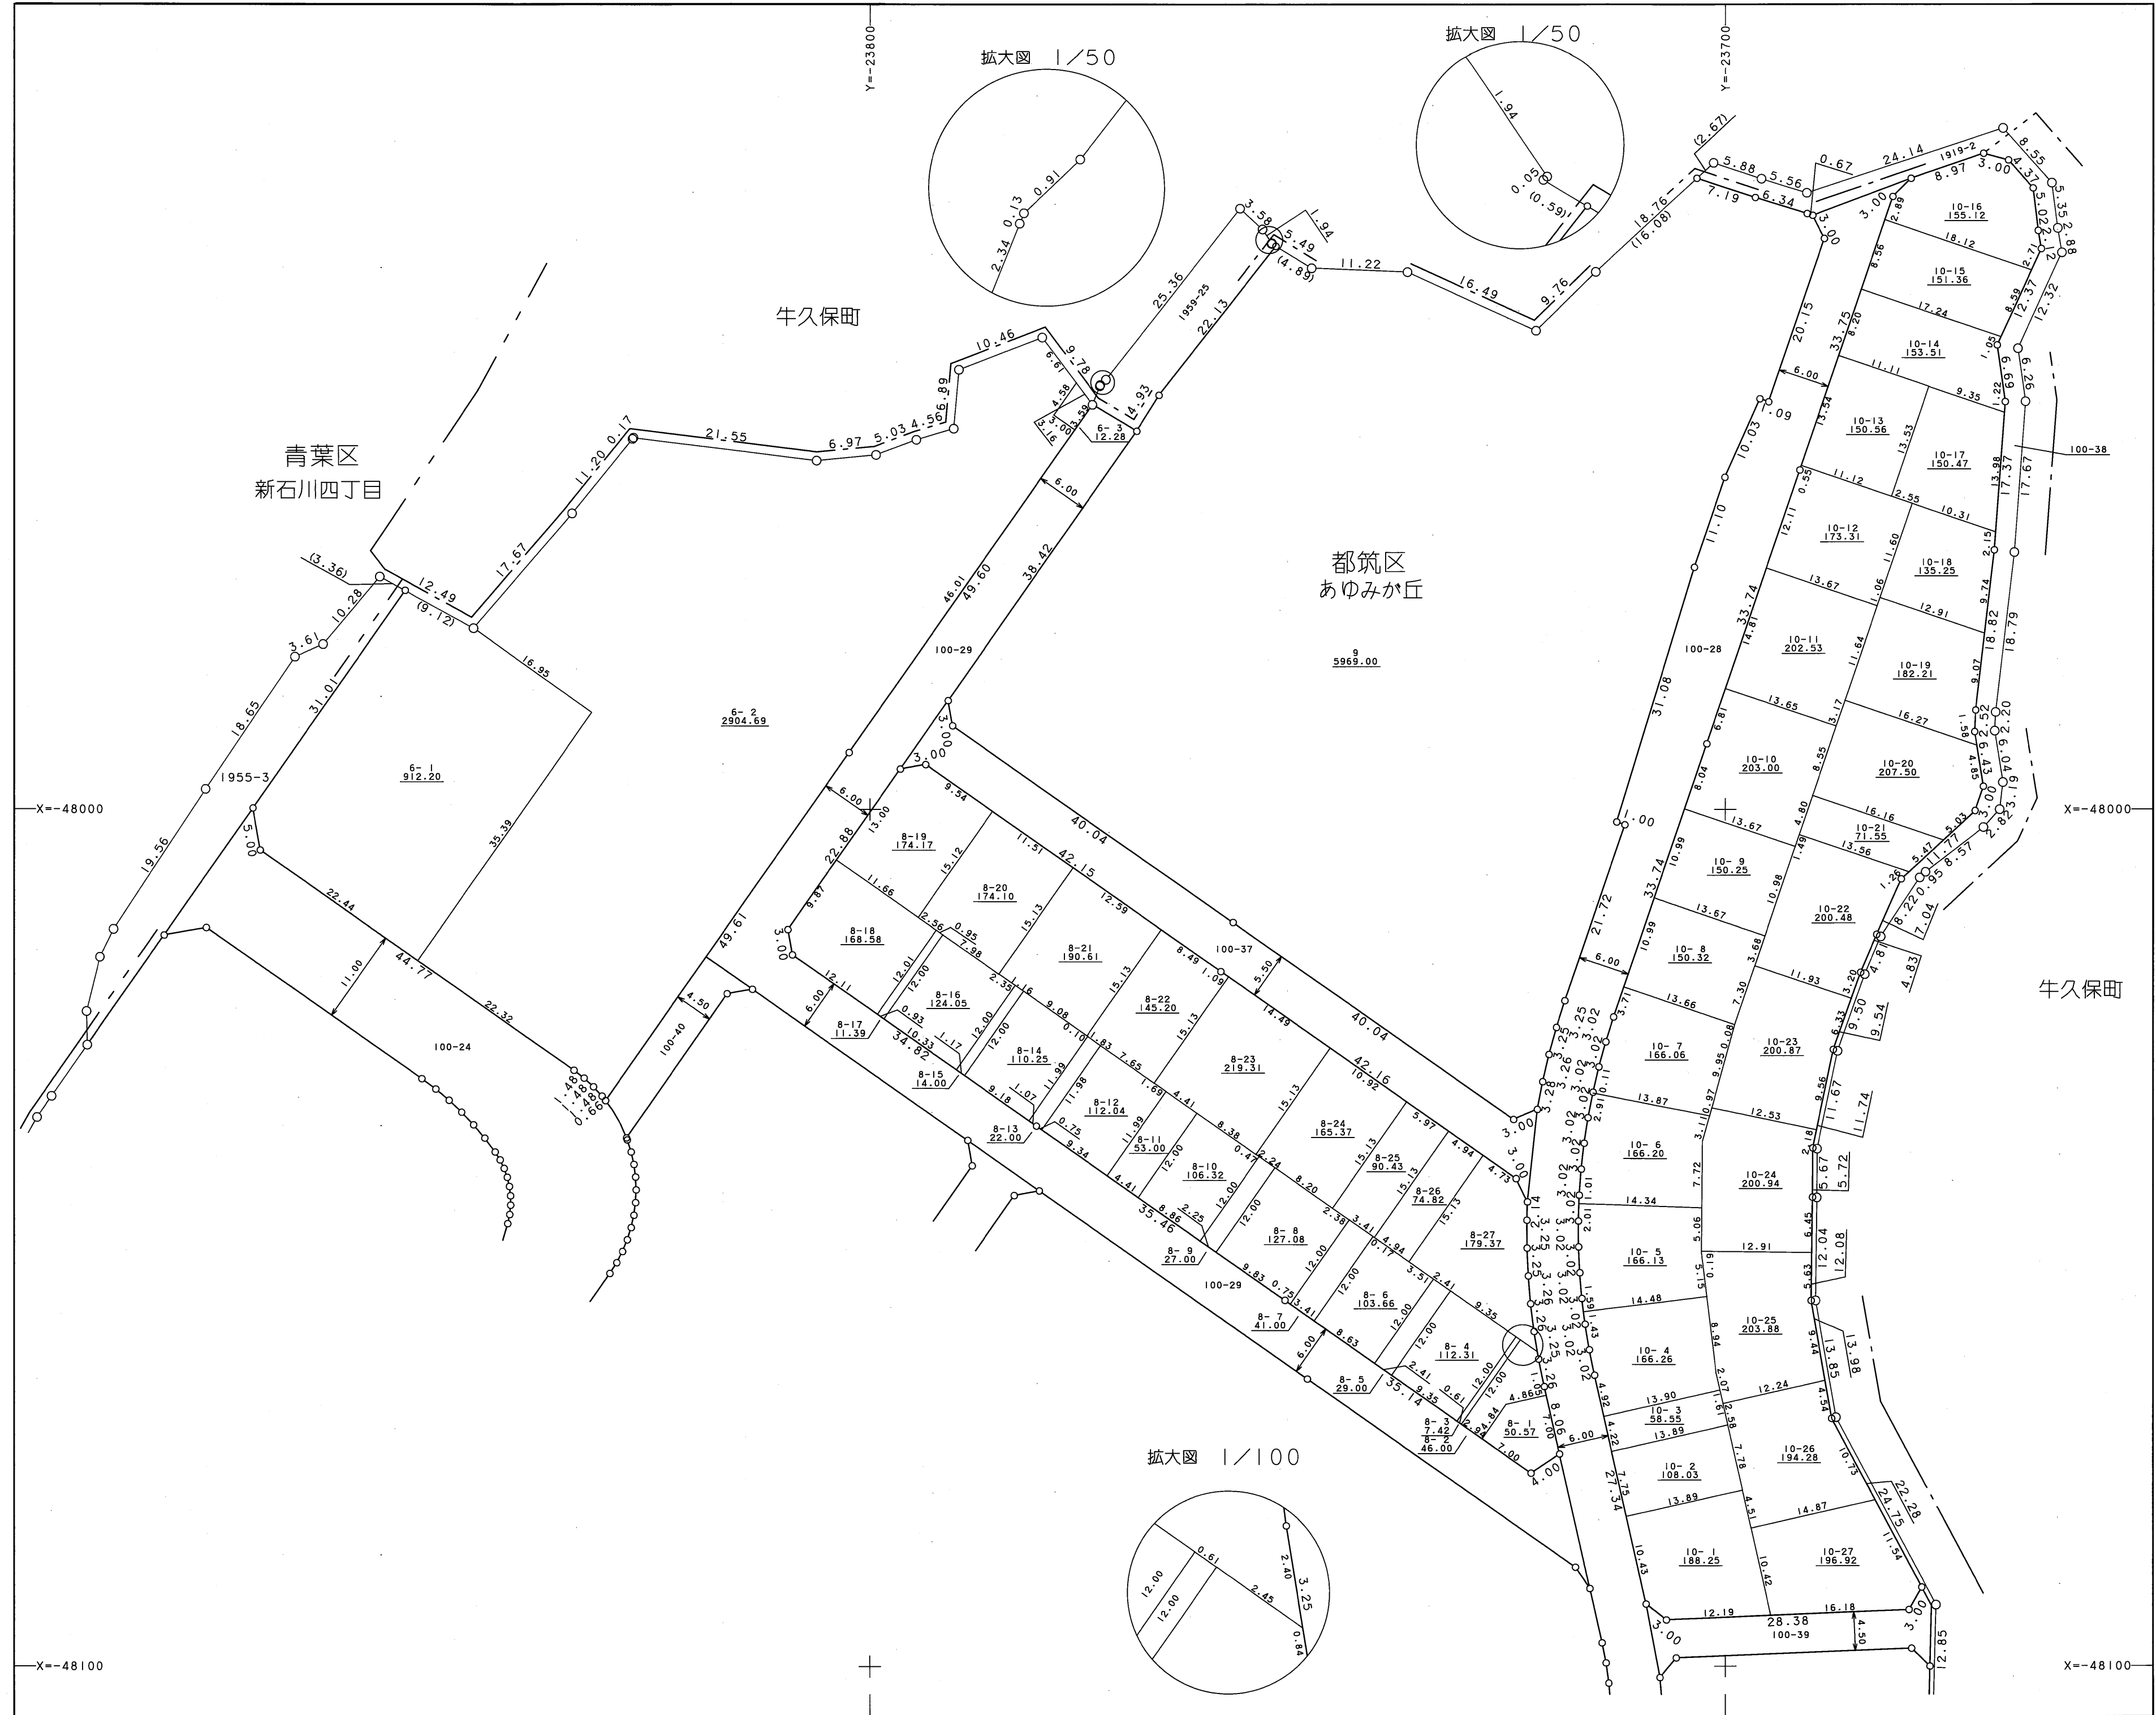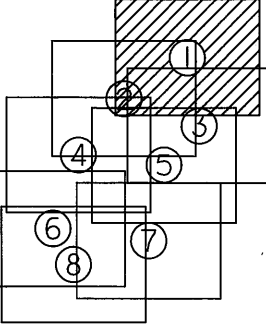


作業機関  
株式会社  
地計社



計画機関  
関耕地十地区画整理組合

地番区域	横浜市 都筑区 あゆみが丘	番号	2	縮尺	1/500	精度区分	甲 相当	座標系番号 又は記号	Ⅱ	作成年月日	平成12年7月 3日
------	---------------	----	---	----	-------	------	------	---------------	---	-------	------------

## 関耕地地区画地出来形確認測量原図

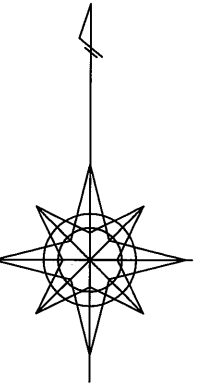

隣図見出

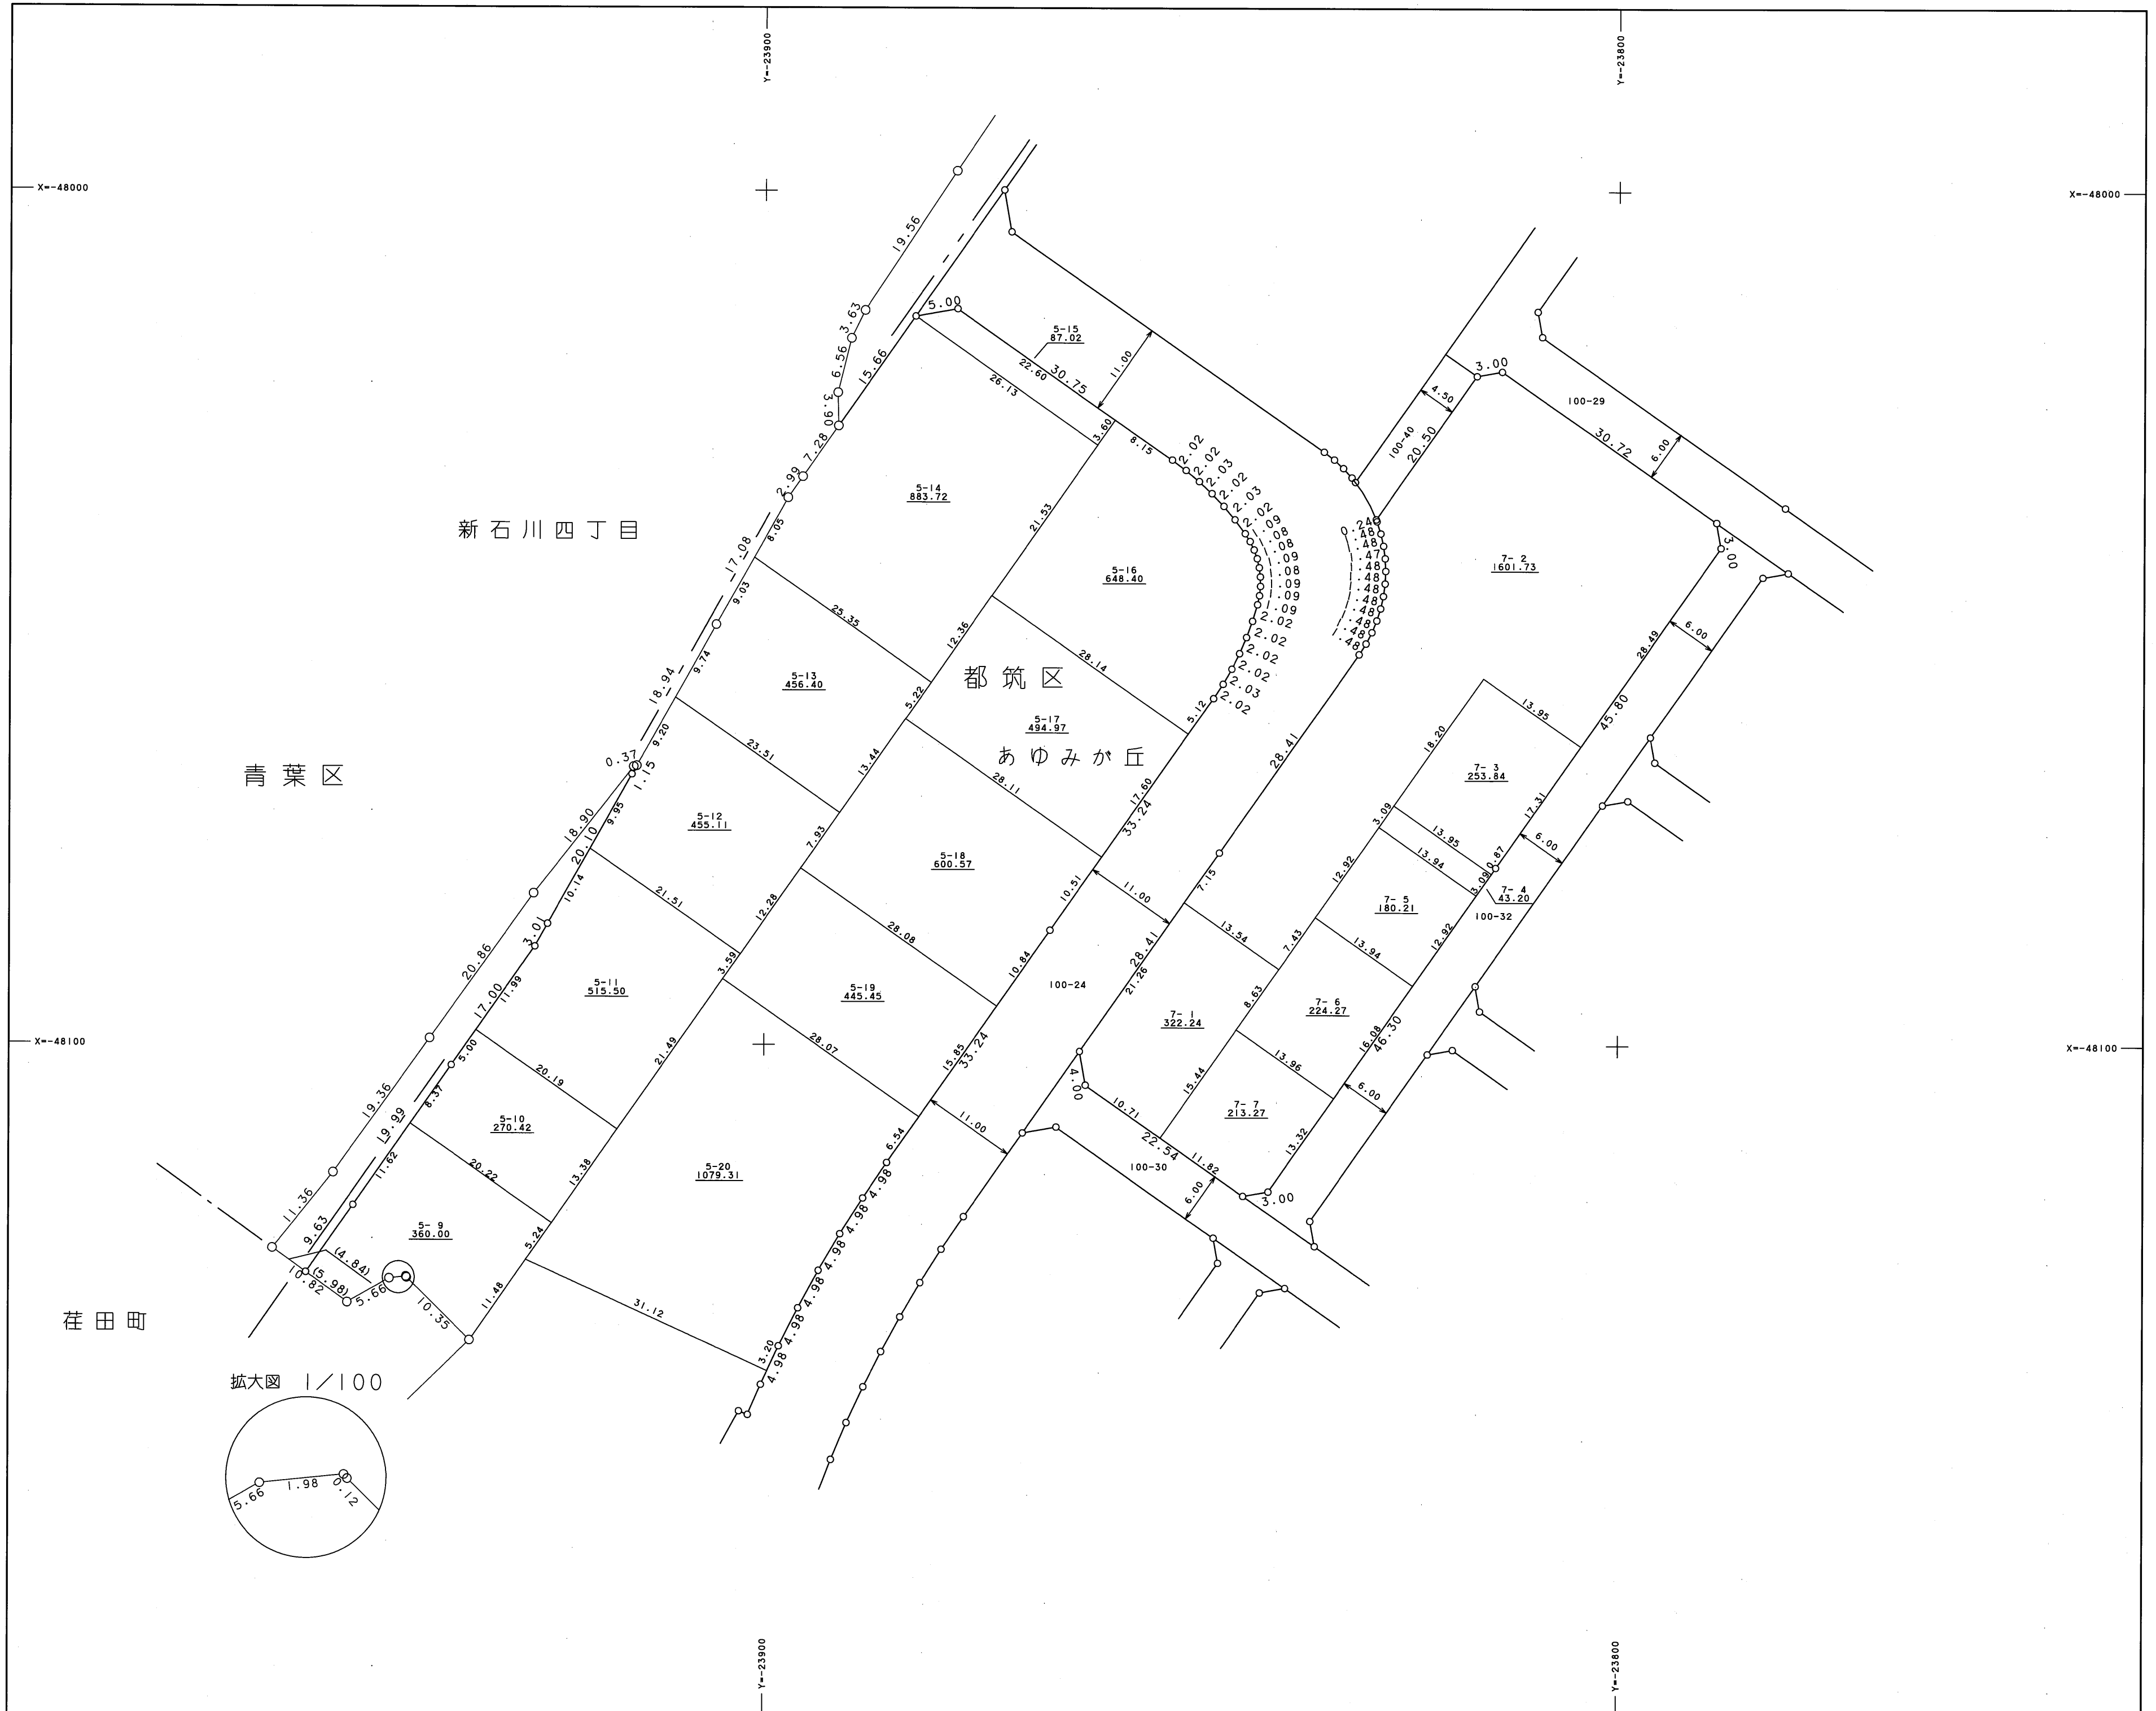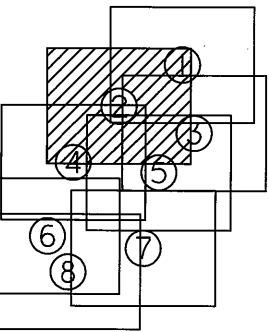


計画機関

関耕地士地区画整理組合


作業機関  
株式会社  
地計社

地番区域	横浜市 都筑区 あゆみが丘	番号	3	縮尺	1/500	精度区分	甲 相当	座標系番号 又は記号	Ⅱ	作成年月日	平成12年7月 3日
------	---------------	----	---	----	-------	------	------	---------------	---	-------	------------


# 関耕地地区画地出来形確認測量原図

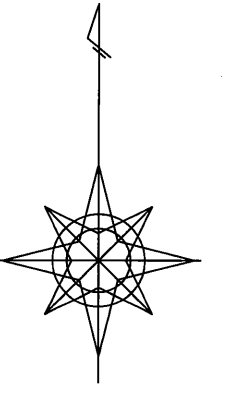

隣図見出

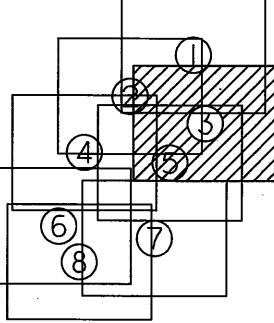

拡大図 1/50

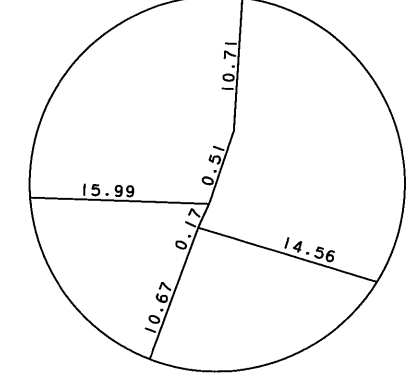


作業機関  
株式会社  
地計社



計画機関  
関耕地士地区画整理組合

地番区域	横浜市 都筑区 あゆみが丘	番号	4	縮尺	1/500	精度区分	甲 相当	座標系番号 又は記号	Ⅸ	作成年月日	平成12年7月 3日
------	---------------	----	---	----	-------	------	------	---------------	---	-------	------------

# 関耕地地区画地出来形確認測量原図

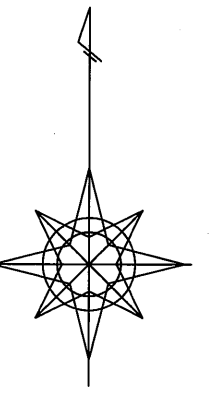

隣図見出

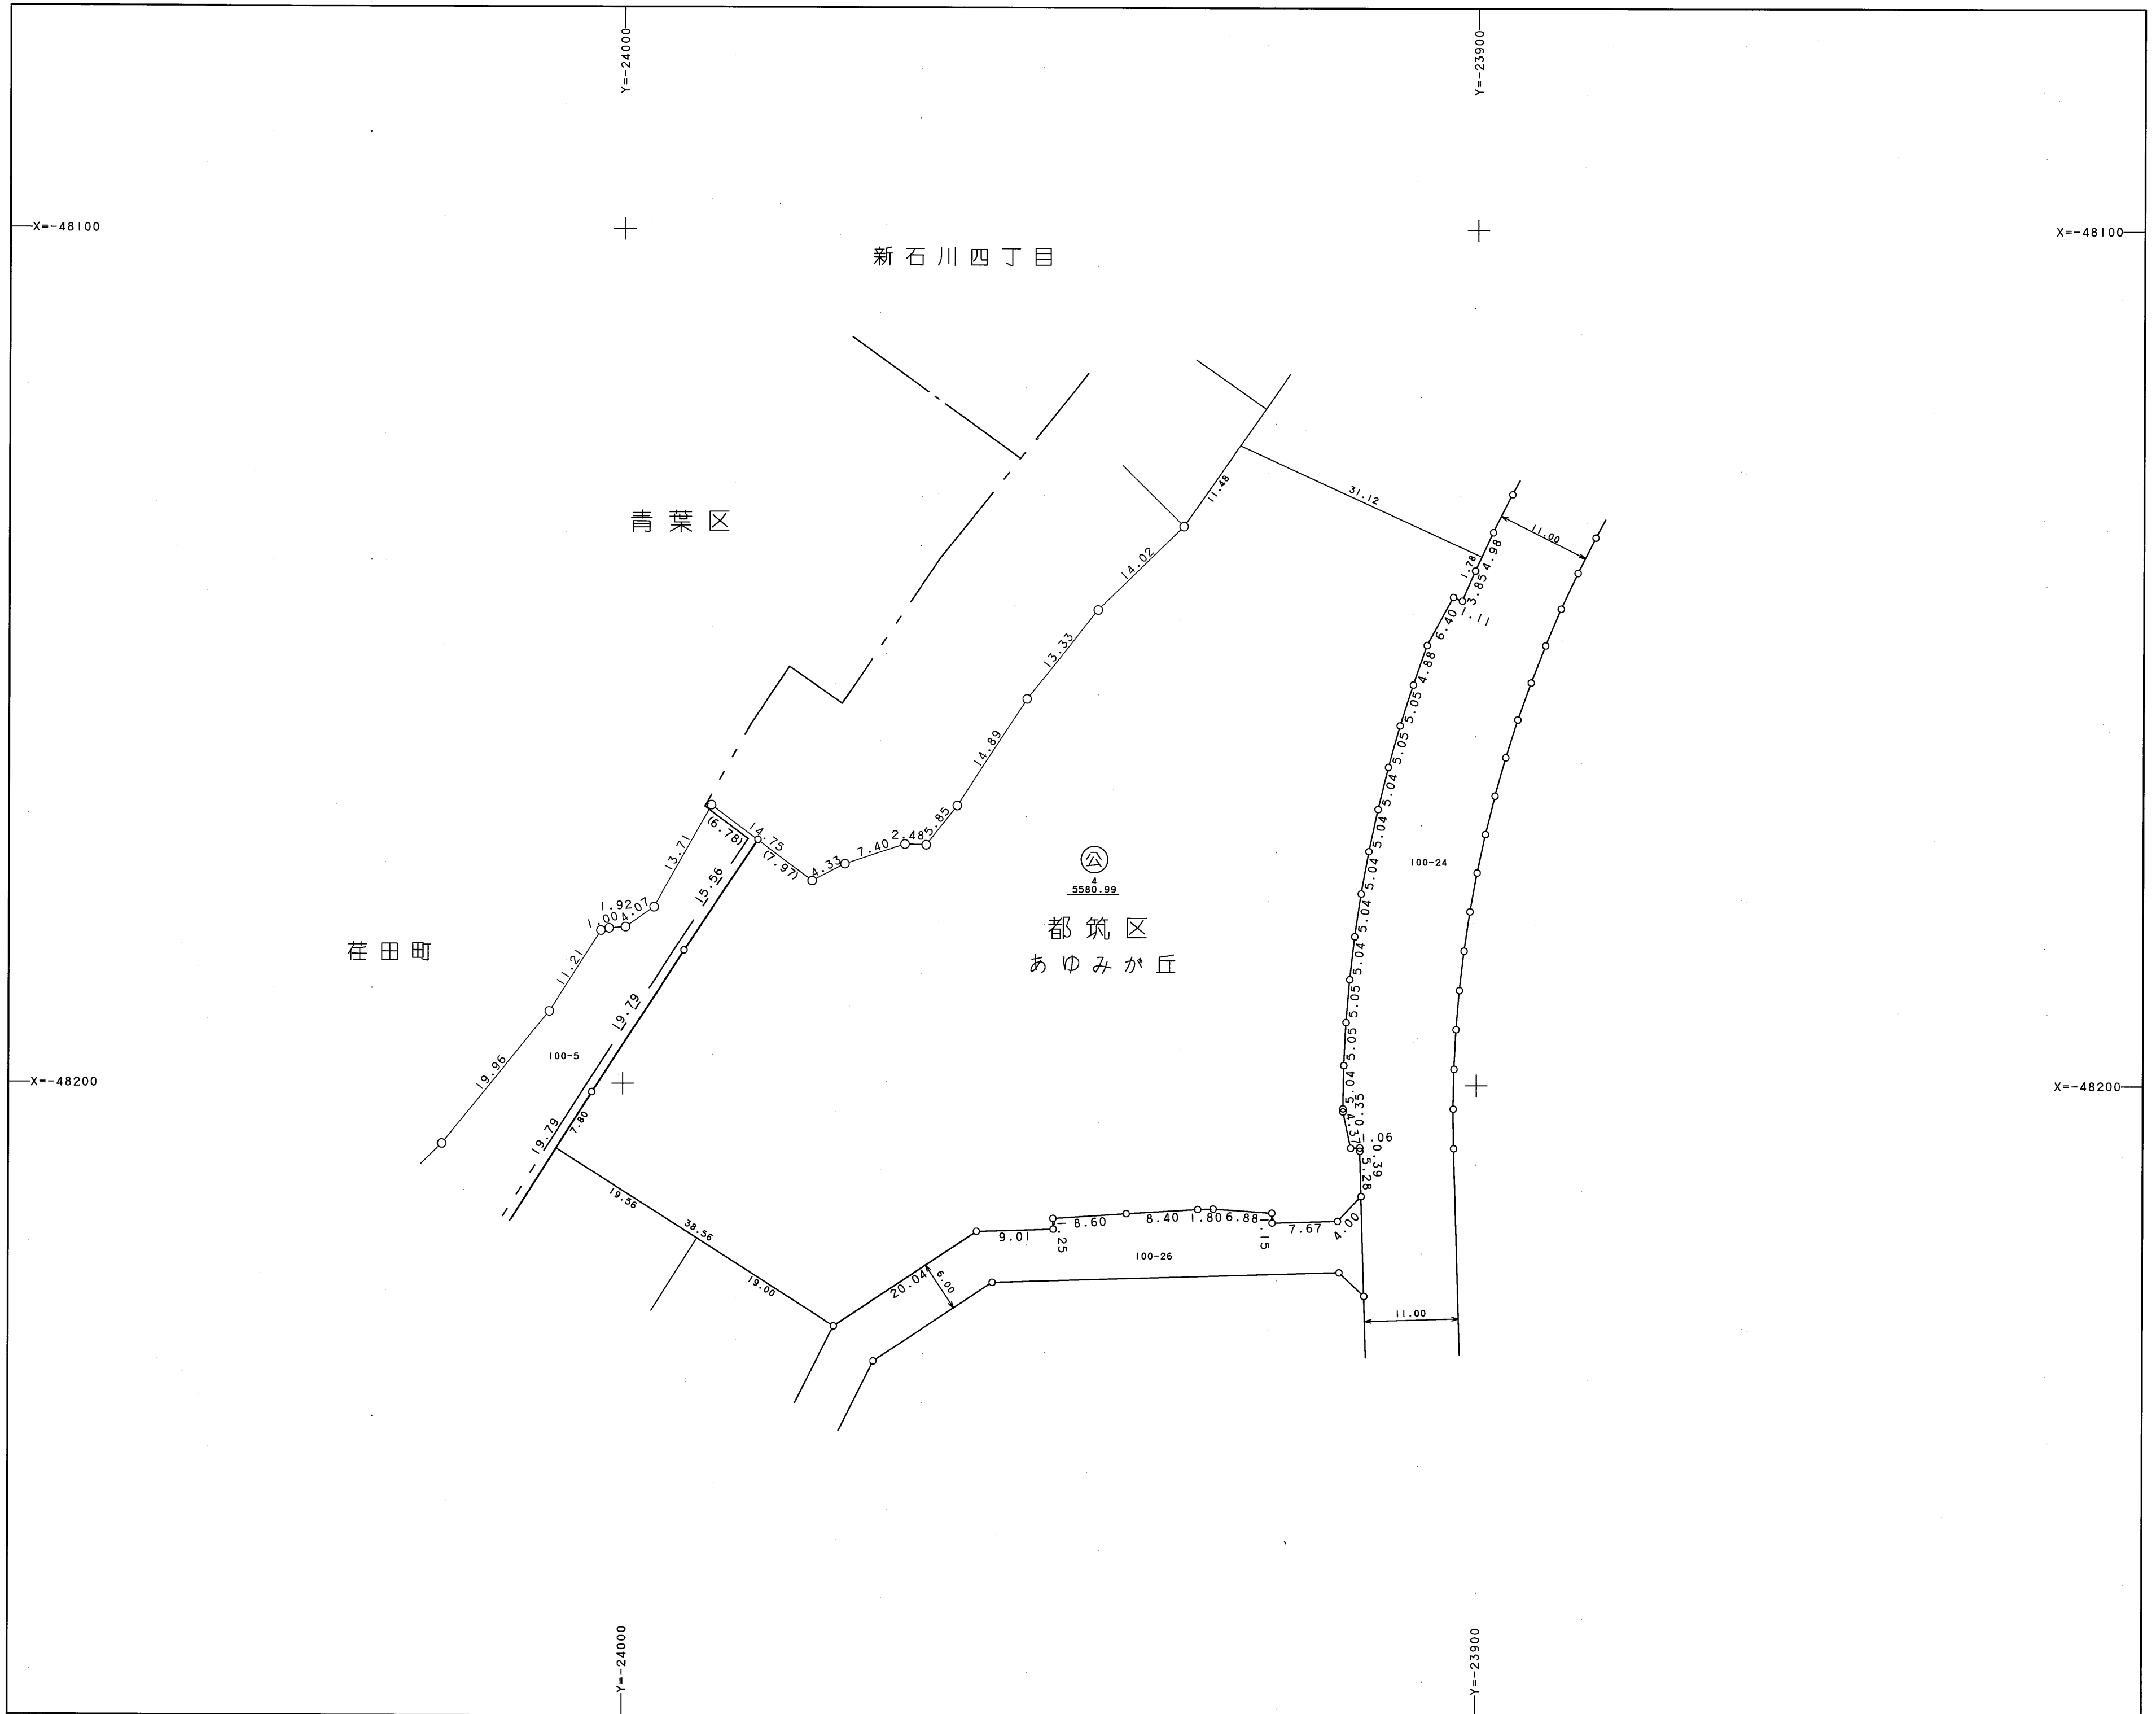
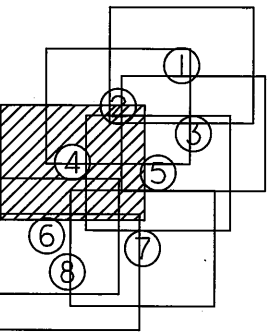


作業機関  
株式会社  
地計社

計画機関  
関耕地士地区画整理組合

地番区域	横浜市 都筑区 あゆみが丘	番号	5	縮尺	1/500	精度区分	甲 相当	座標系番号 又は記号	Ⅱ	作成年月日	平成12年7月 3日
------	---------------	----	---	----	-------	------	------	---------------	---	-------	------------

## 関耕地地区画地出来形確認測量原図

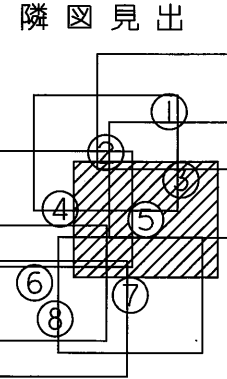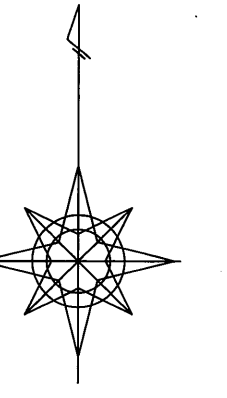


作業機関  
株式会社  
地計社

計画機関  
関耕地十地区画整理組合

拡大図 1/50

地番区域	横浜市 都筑区 あゆみが丘	番号	6	縮尺	1/500	精度区分	甲 相当	座標系番号 又は記号	Ⅸ	作成年月日	平成12年7月 3日
------	---------------	----	---	----	-------	------	------	---------------	---	-------	------------

## 関耕地地区画地出来形確認測量原図

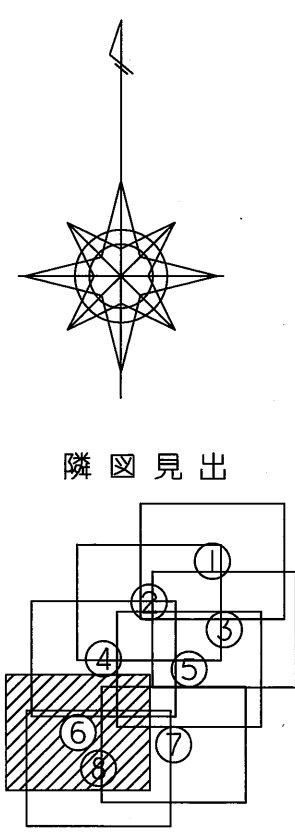


作業機関 株式会社 地計社

計画機関 関耕地士地区画整理組合




地番区域	横浜市 都筑区 あゆみが丘	番号	7	縮尺	1/500	精度区分	甲 相当	座標系番号 又は記号	Ⅱ	作成年月日	平成12年7月 3日
------	---------------	----	---	----	-------	------	------	---------------	---	-------	------------

関耕地地区画地出来形確認測量原図

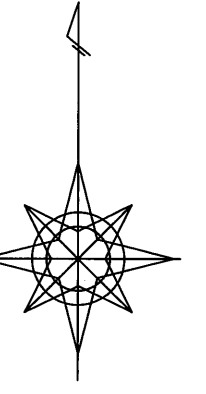

隣図見出

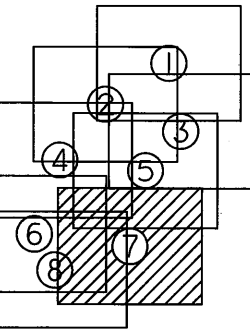


作業機関  
株式会社  
地計社



計画機関  
関耕地士地区画整理組合

地番区域	横浜市 都筑区 あゆみが丘	番号	8	縮尺	1/500	精度区分	甲1相当	座標系番号 又は記号	Ⅱ	作成年月日	平成12年7月 3日
------	---------------	----	---	----	-------	------	------	---------------	---	-------	------------

# 関耕地地区画地出来形確認測量原図

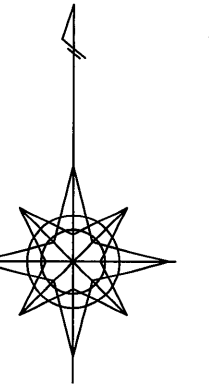

隣図見出

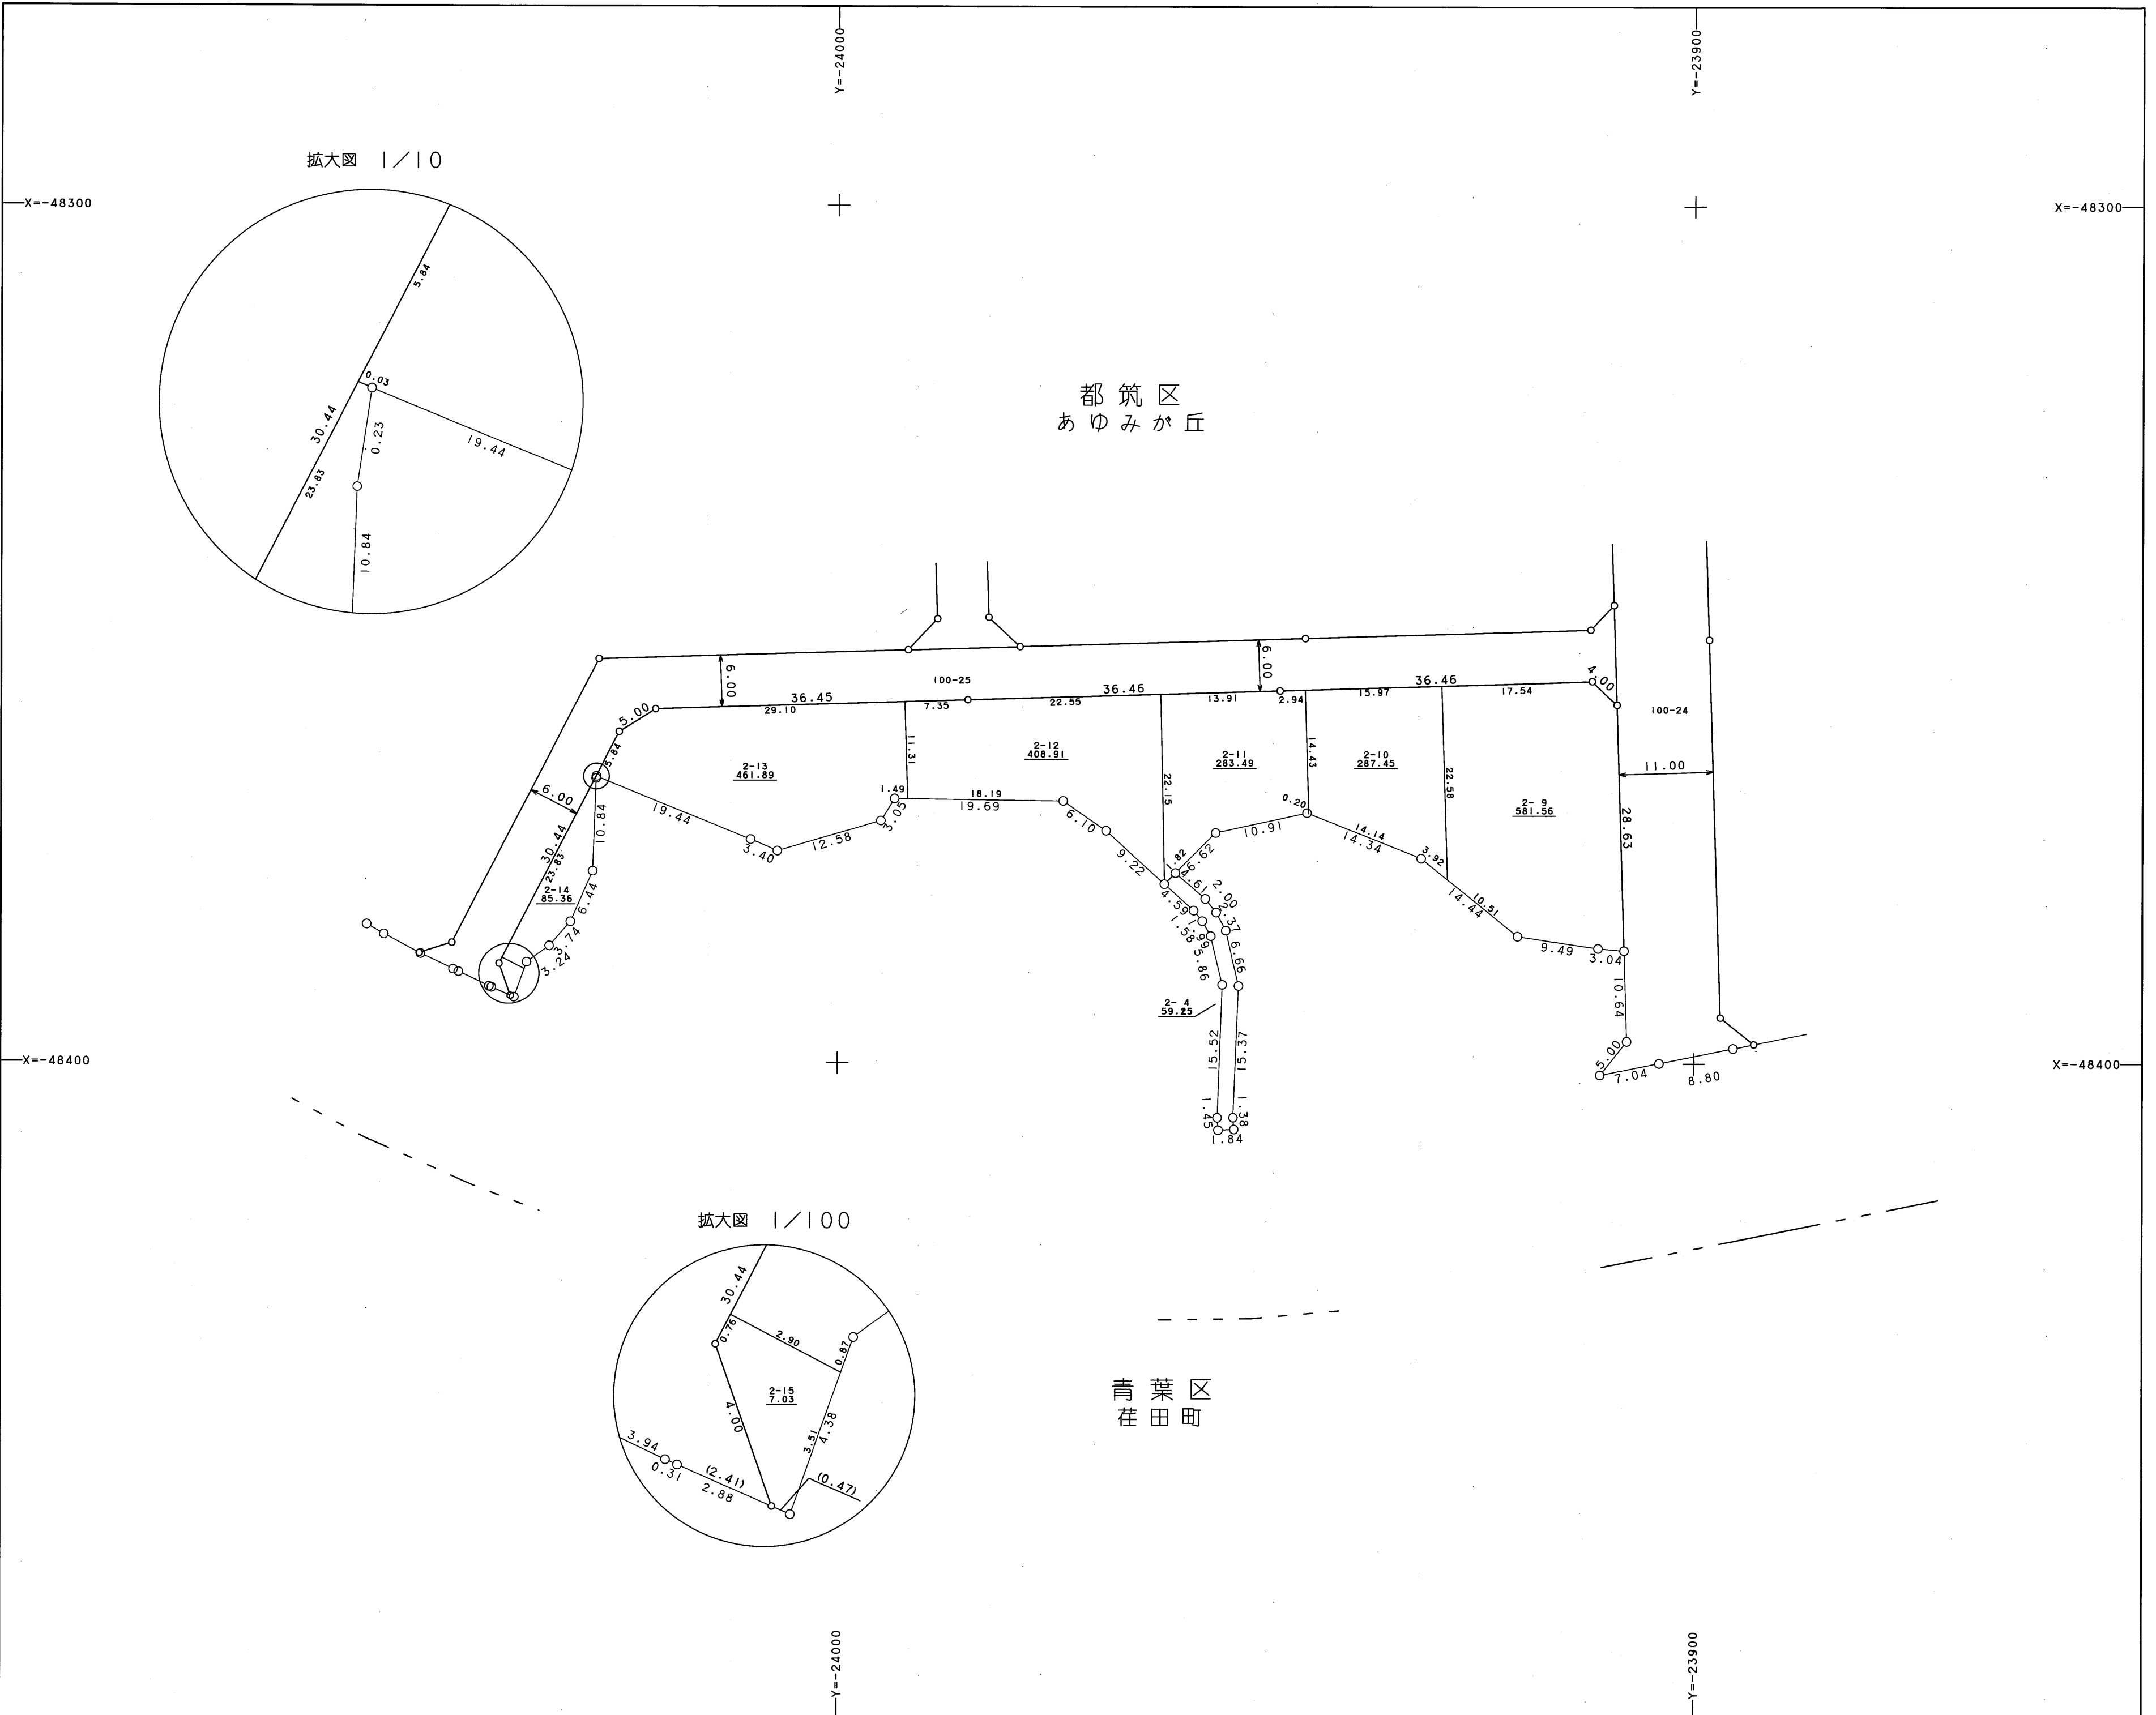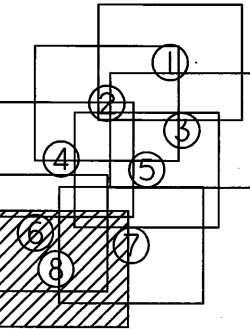

都筑区  
あゆみが丘

青葉区  
荏田町

作業機関  
株式会社  
地計社

計画機関  
関耕地士地区画整理組合