


新橋順礼坂土地区画整理事業 画地出来形確認測量原图

縮尺1:500

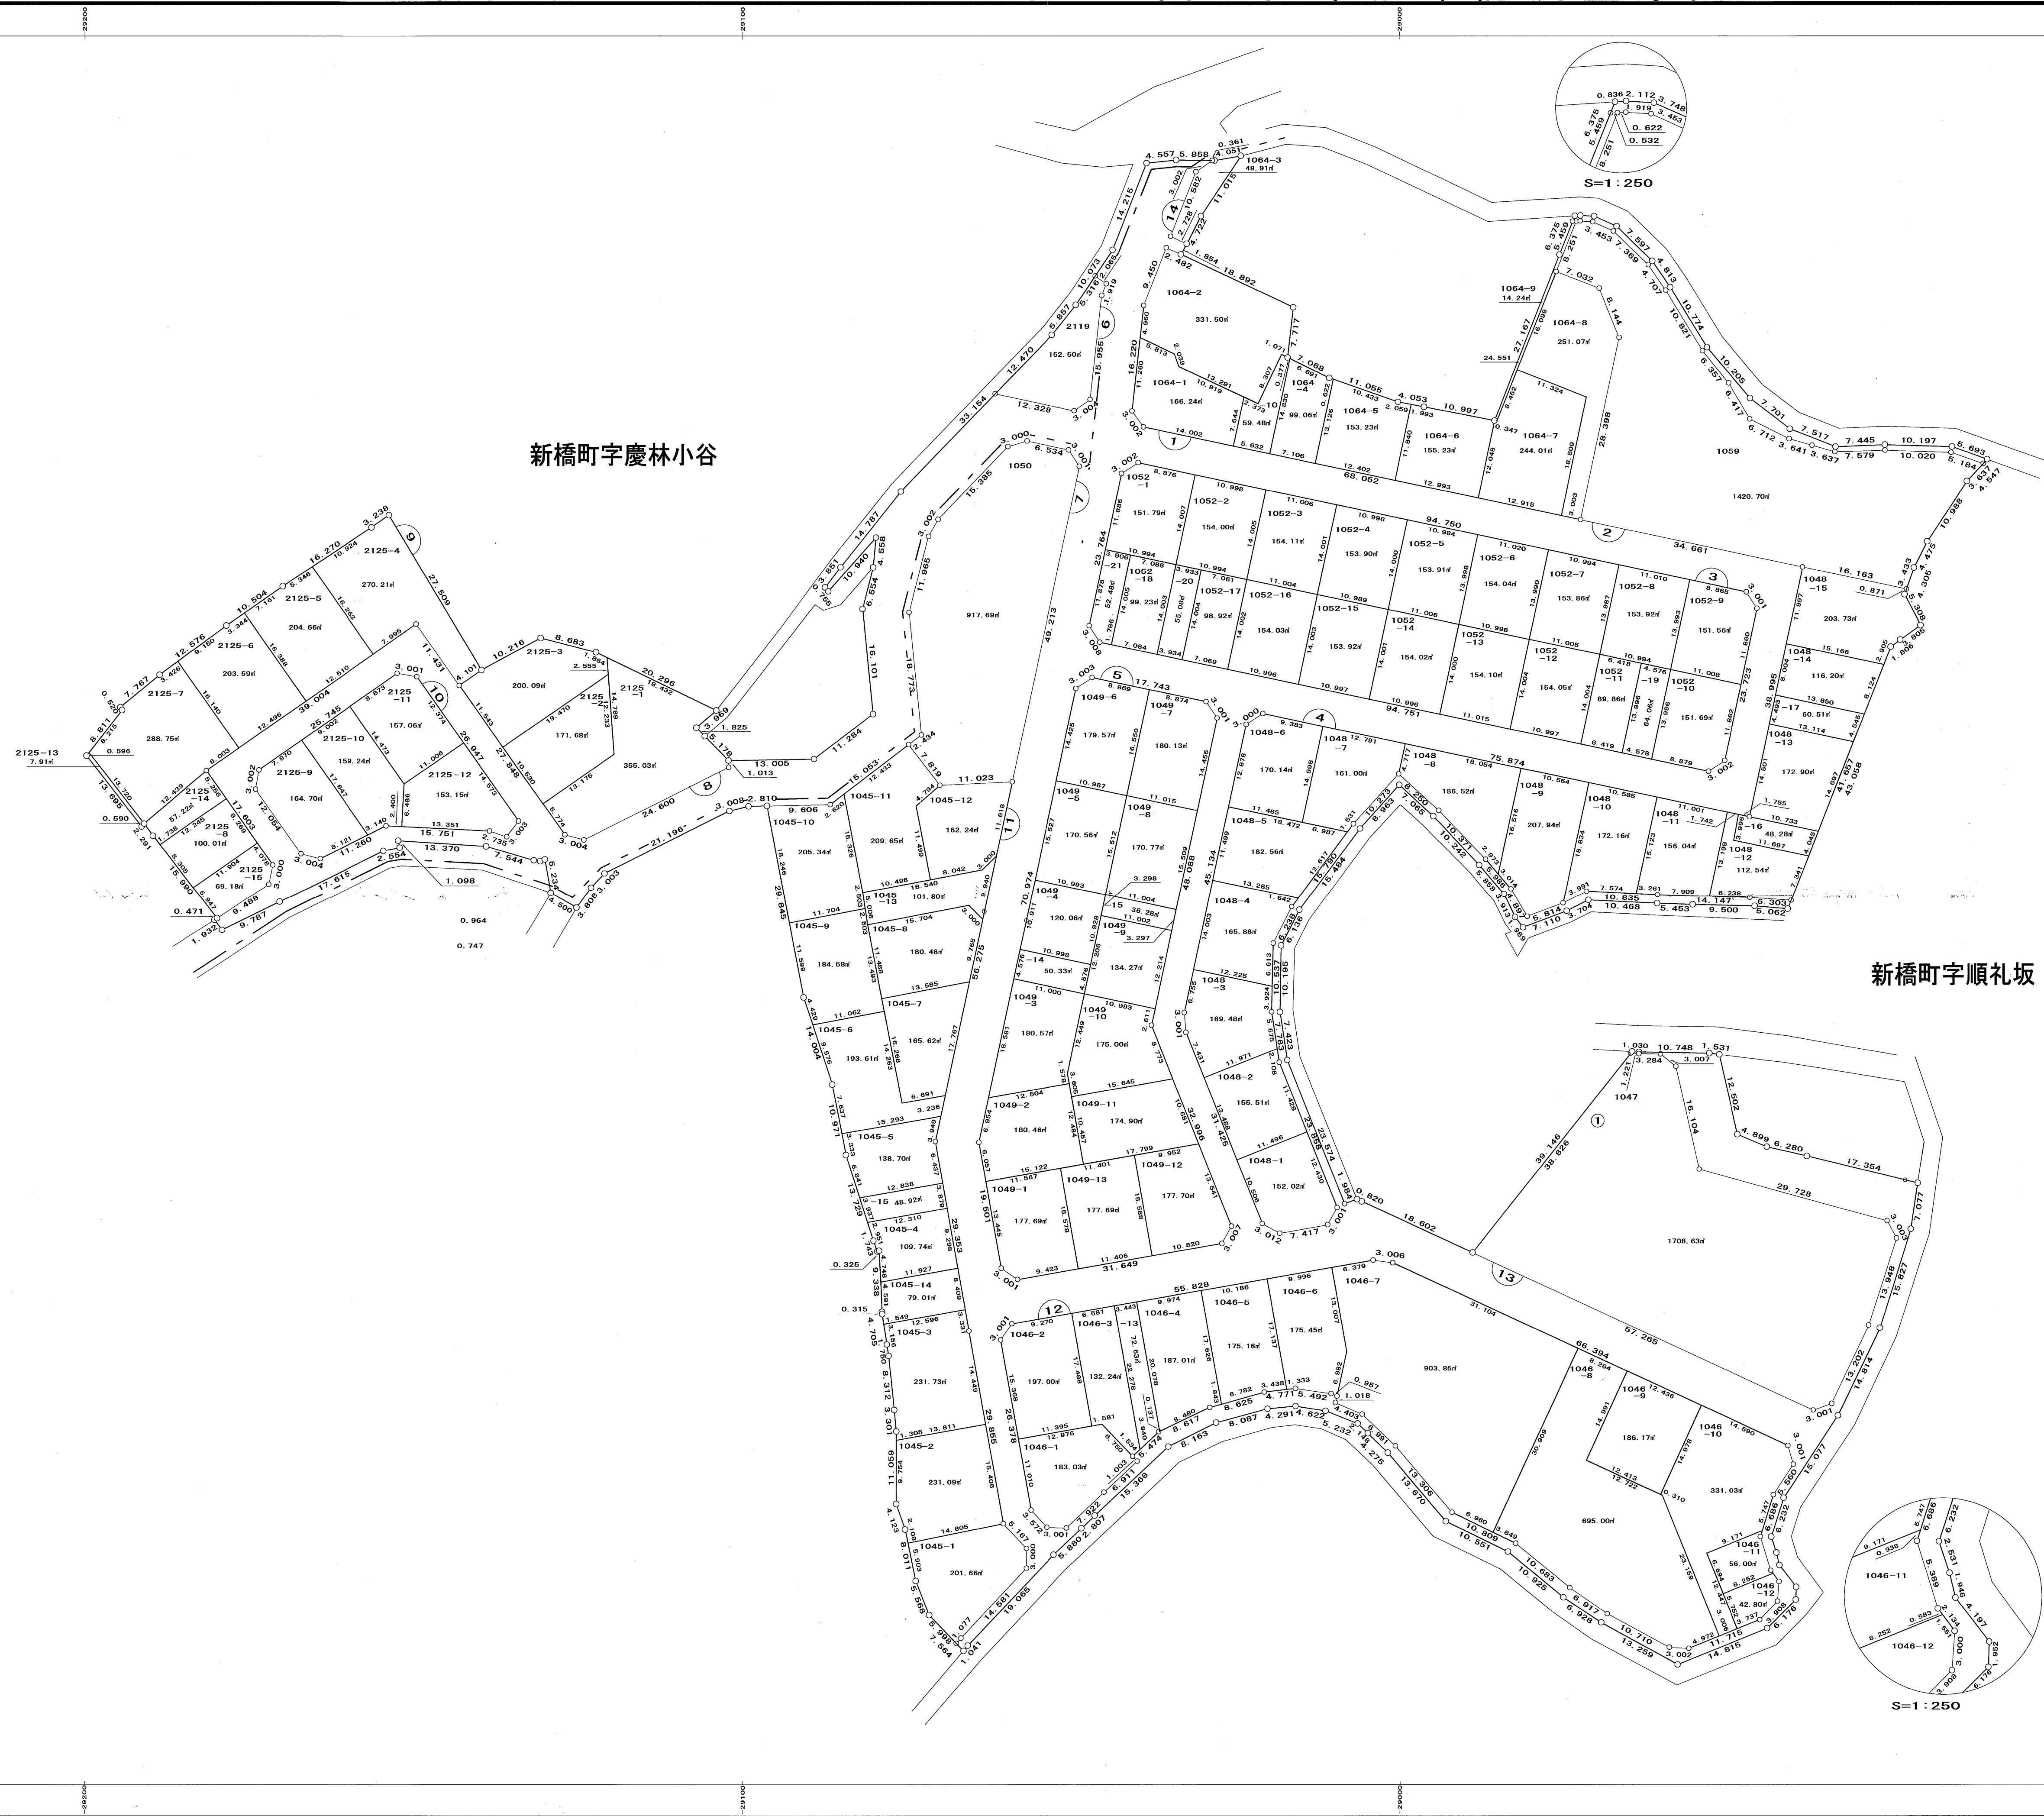

新橋町字慶林小谷

新橋町字順礼坂