


令和3年度 横浜市港南土木事務所所管 港南区 道路整備しゅん工箇所図

※ 令和3年4月1日から令和4年3月31日にしゅん工したものが記載されています。
※ なお、応急的に対応した工事の記載はありません。

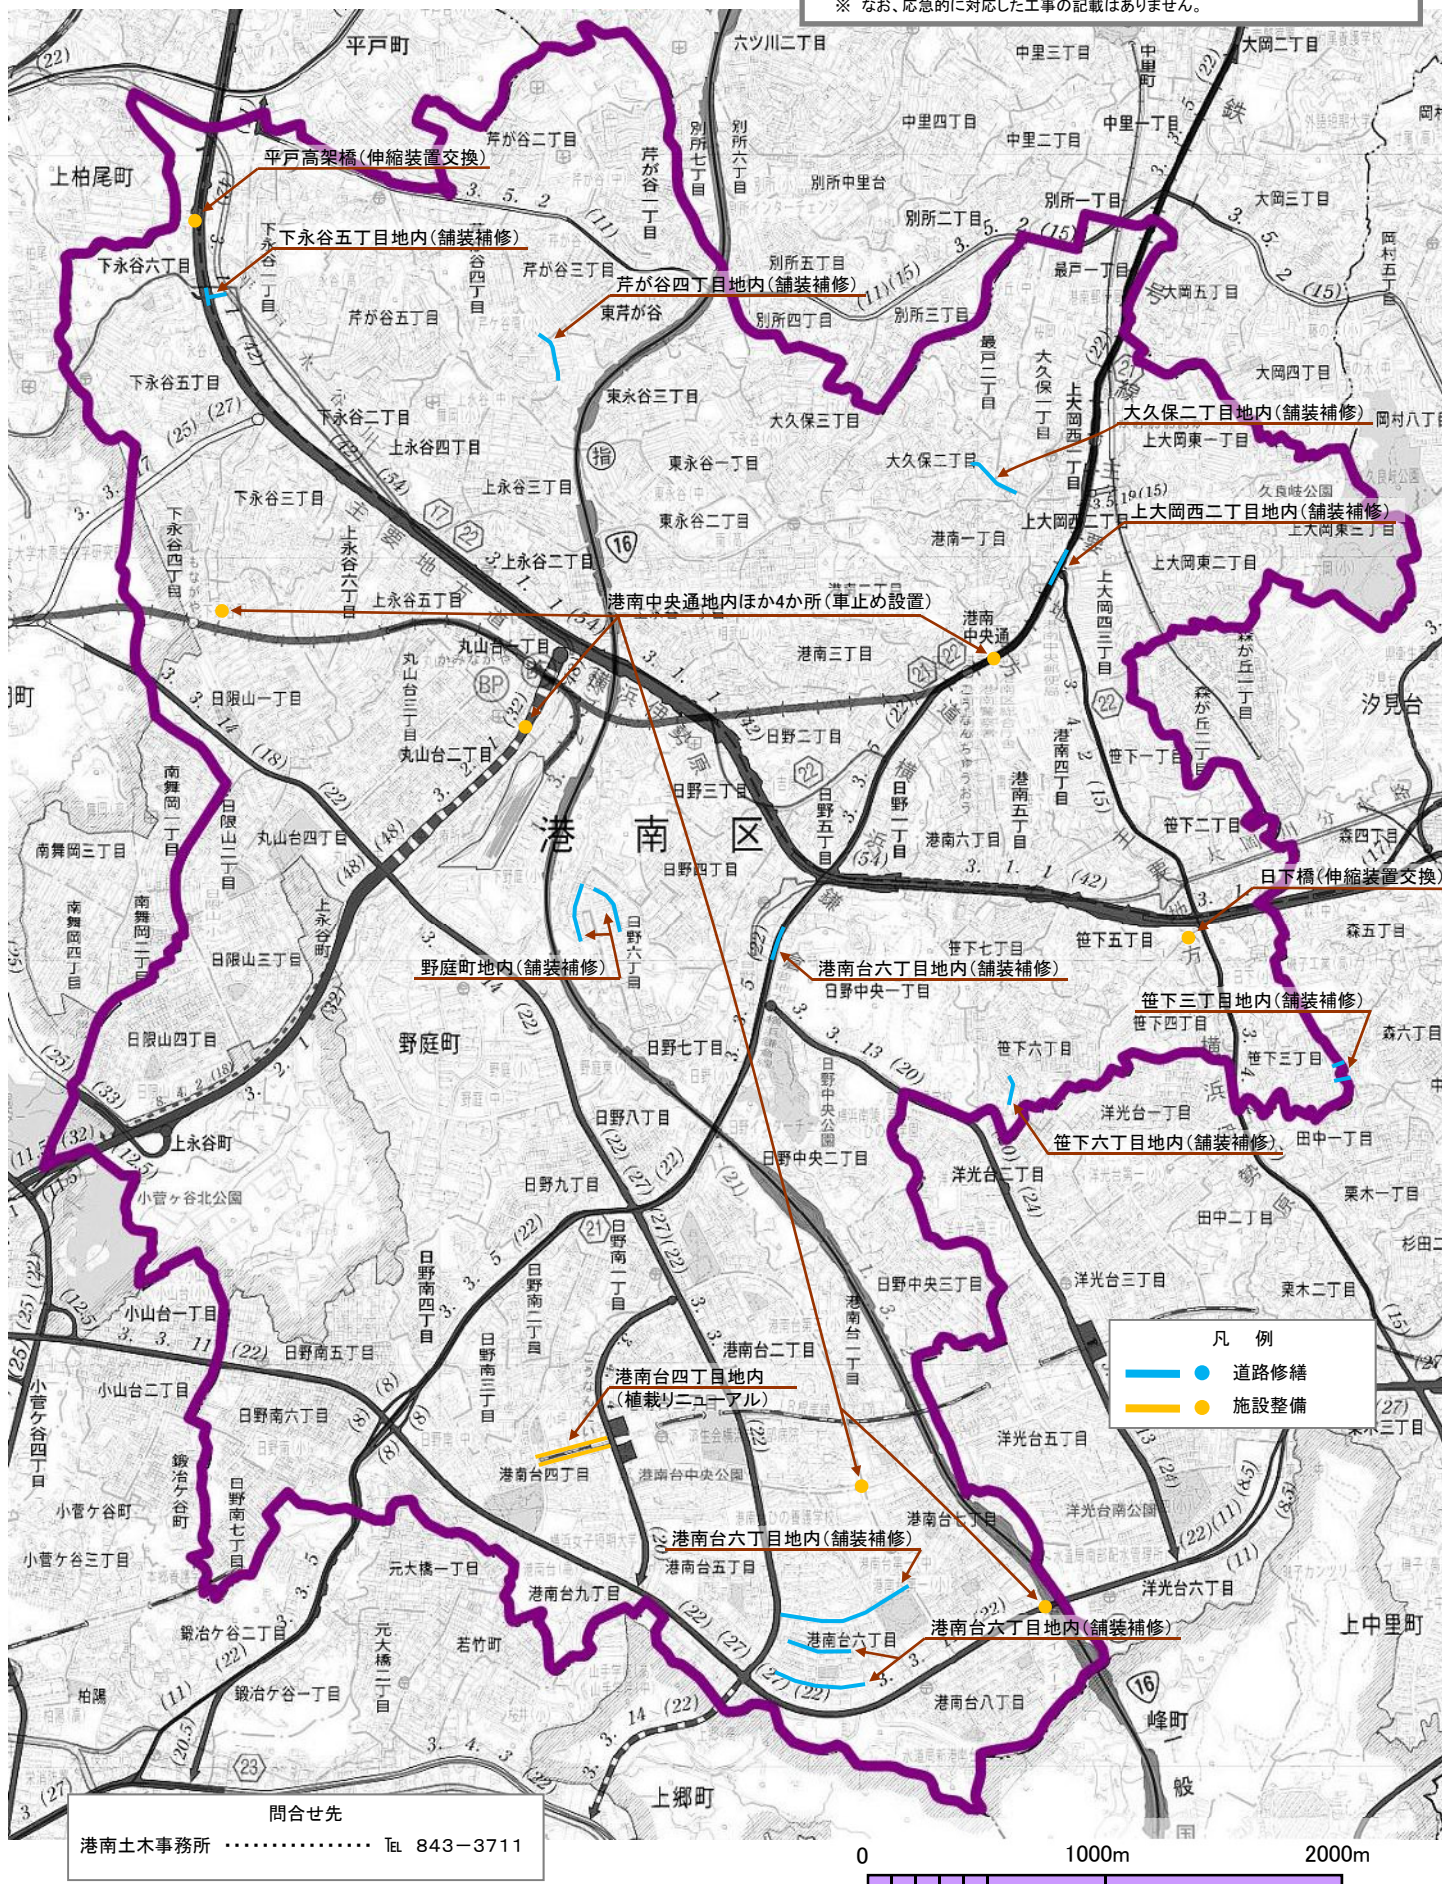

凡例
 ● 道路修繕
 ● 施設整備

問合せ先
 港南土木事務所 Tel. 843-3711

