平成19年度 横浜市都筑土木事務所発注工事
都筑区 道路整備 竣工箇所図

※ 平成19年4月より平成20年3月31日に竣工したものが記載されています。
※ なお、応急的に対応した工事の記載はありません。

問合せ先
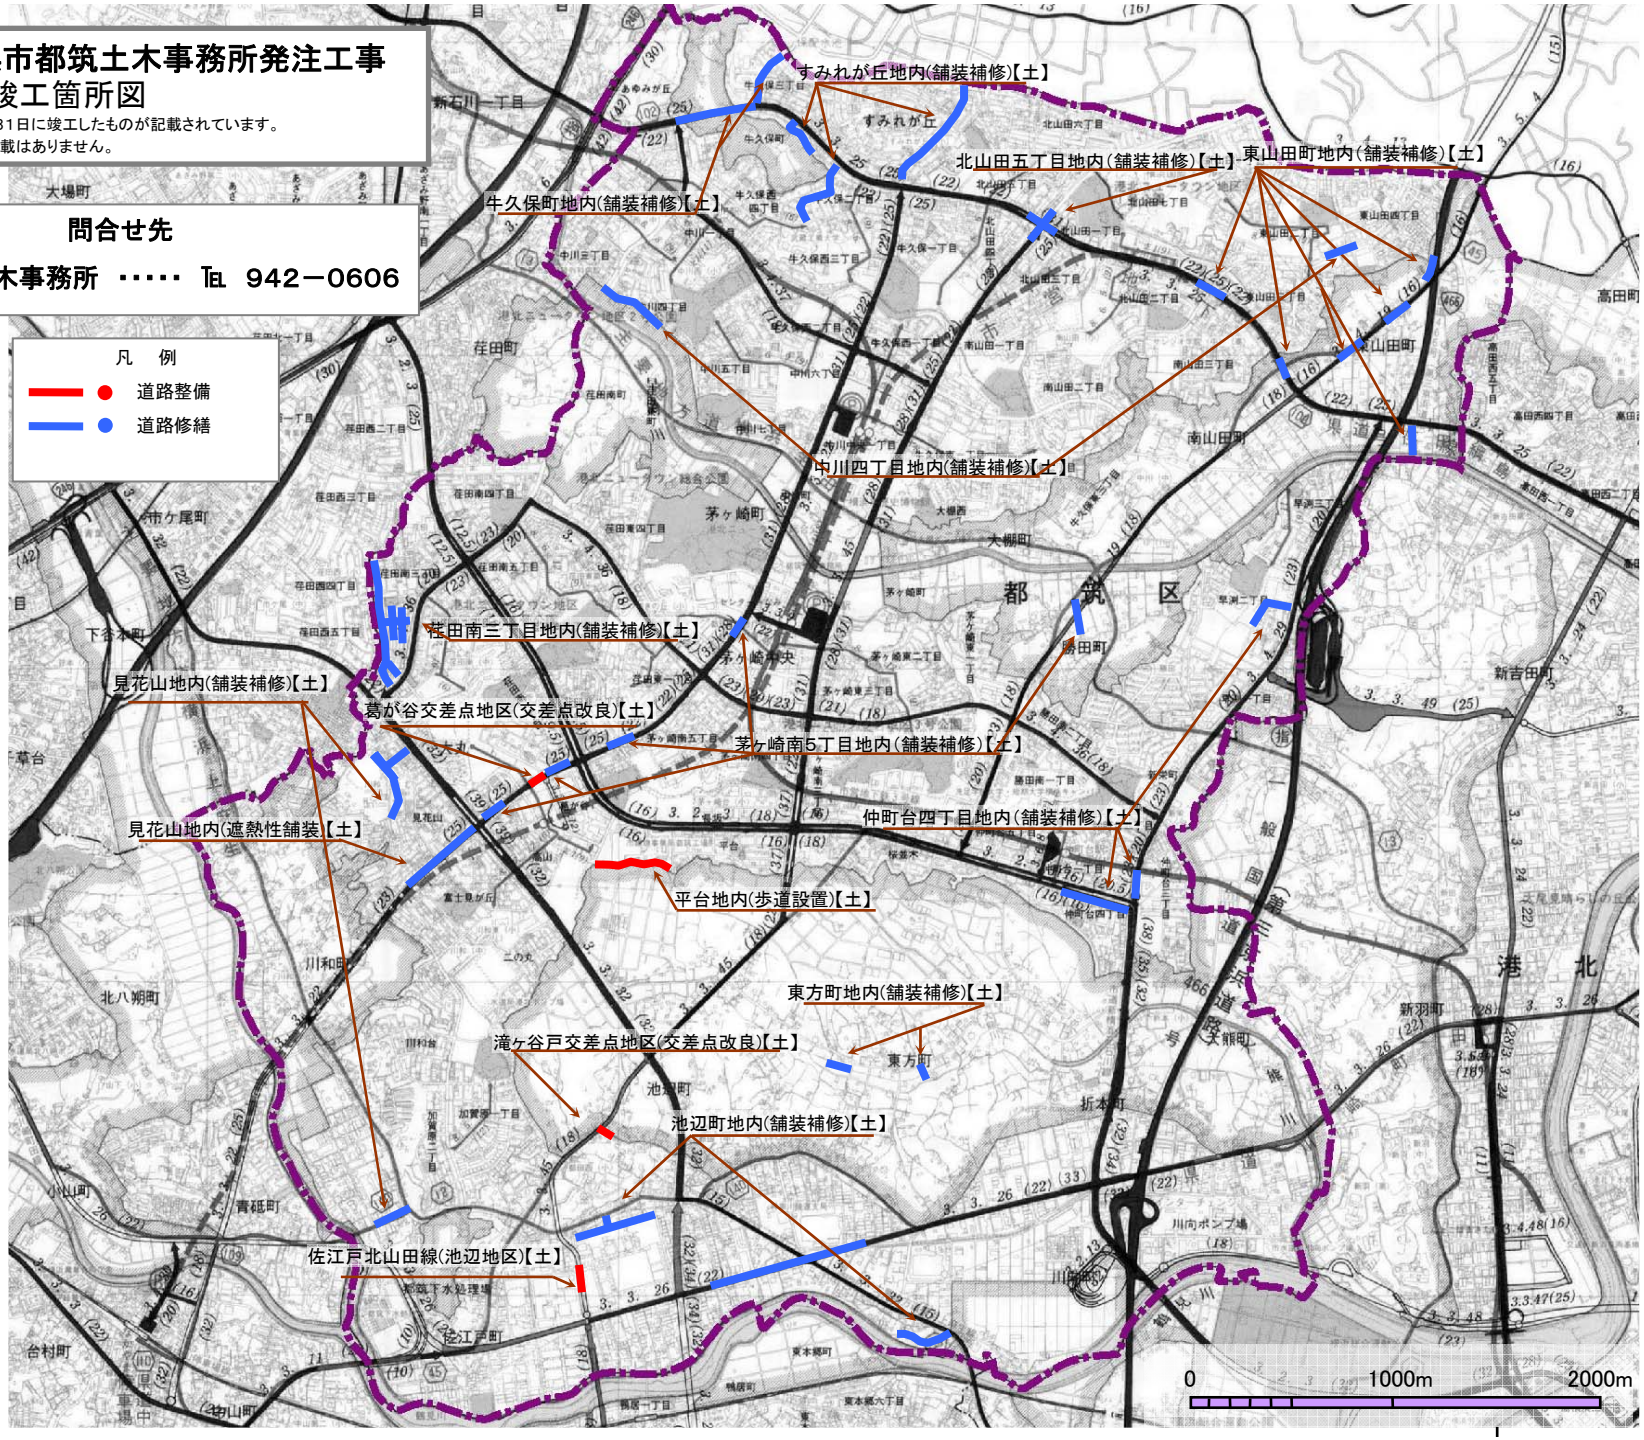
【土】都筑土木事務所 ・・・・・ TEL 942－0606