

都市計画道路環状3号線（汲沢地区）

事業計画（変更）説明会

平成30年7月29日・8月2日
道路局建設部建設課

1

8月25日の説明会配布資料も、内容については同様となります。

次 第


1. 現在の事業計画
2. 計画地内の処分場跡地
3. 事業計画変更（案）
4. 今後のスケジュール

2




1. 現在の事業計画

都市計画概要


名称 3・3・11号 環状3号線
起 点 磯子区杉田五丁目
終 点 都筑区佐江戸町
延 長 約28.3km
代表幅員 22.0m
当初決定年月日 昭和32年12月17日
最終変更年月日 平成26年12月 5日
整備済延長 約17.7km
整 備 率 62.7 %

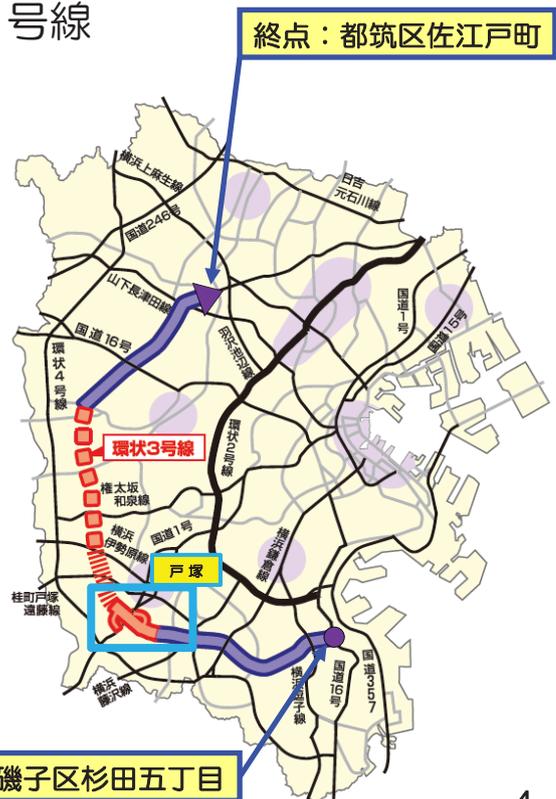


起点：磯子区杉田五丁目

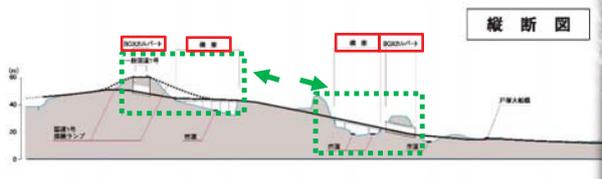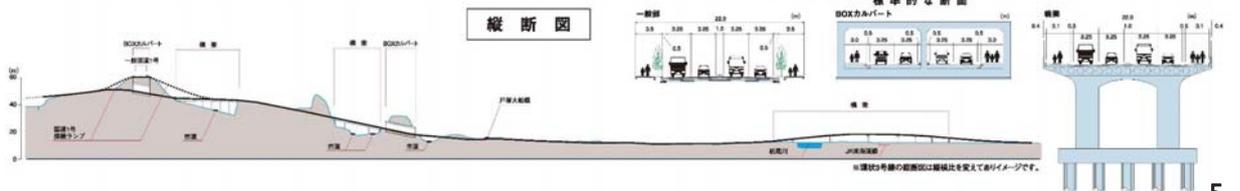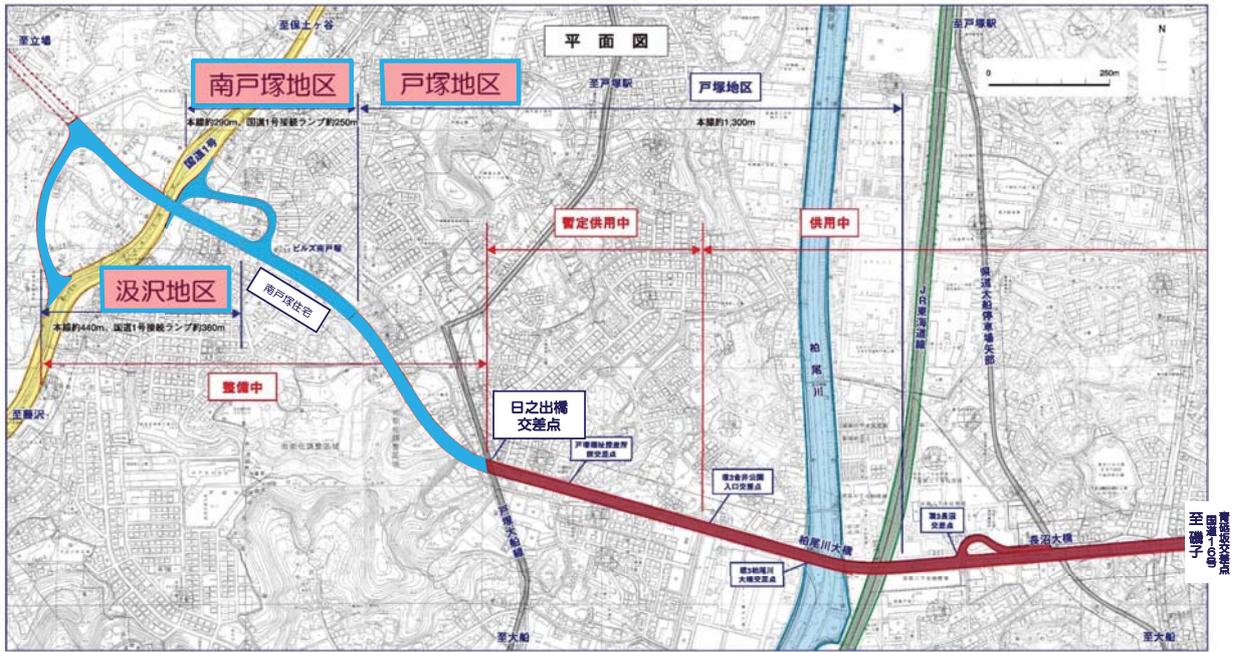

現在の事業計画

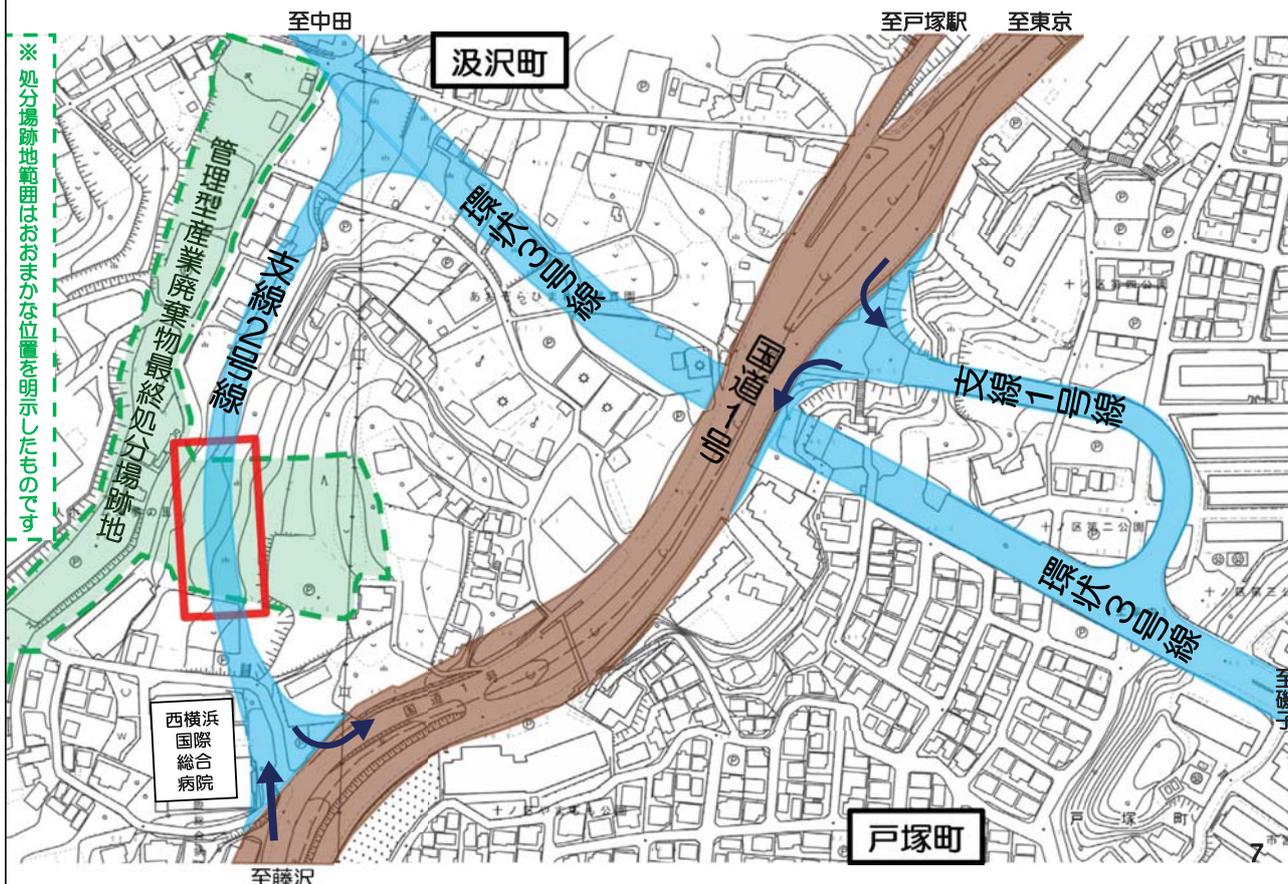

現在の事業計画

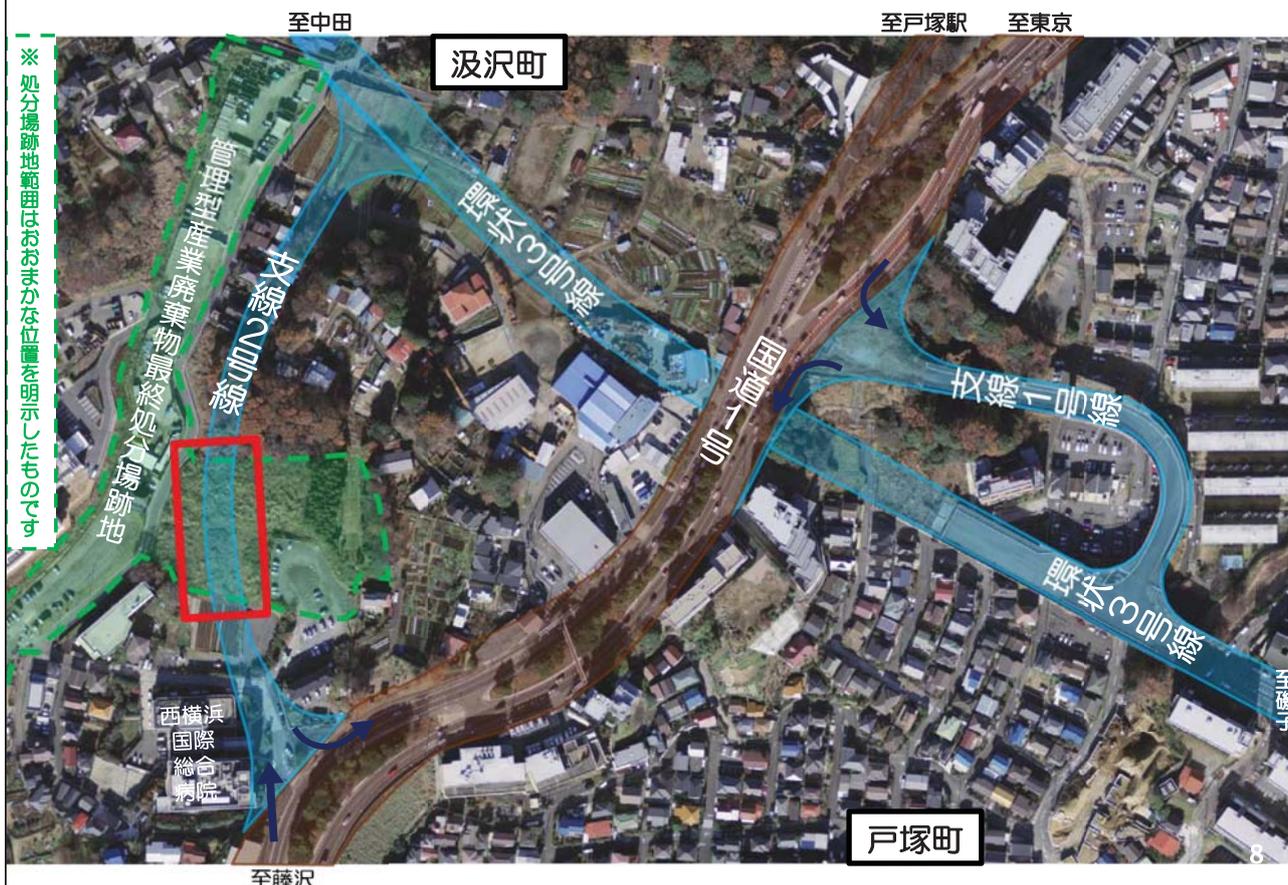

2. 計画地内の処分場跡地

9

計画地内の処分場跡地

種 類	管理型産業廃棄物最終処分場
場 所	戸塚区汲沢町96番地 他
埋立地面積	35,261㎡
埋立深さ	3~25m
埋立容量	374,849㎡
埋立期間	昭和54年7月26日 ~平成10年12月1日
指定年月日	平成21年1月23日

「廃棄物の処理及び清掃に関する法律」に基づく指定区域

横浜市資源循環局産業廃棄物対策課HPより

指定範囲位置図



※指定範囲はおおまかな位置を明示したものです。


10

計画地内の処分場跡地

○現在の状況

- ・ 遮水シートにて遮水されている
- ・ 表面は約1.5m程度の厚さで覆土されている
- ・ 処分場内部は保有水にて満たされた状態となっている

廃棄物の分解は進行しているものの、
安定化には至っていない

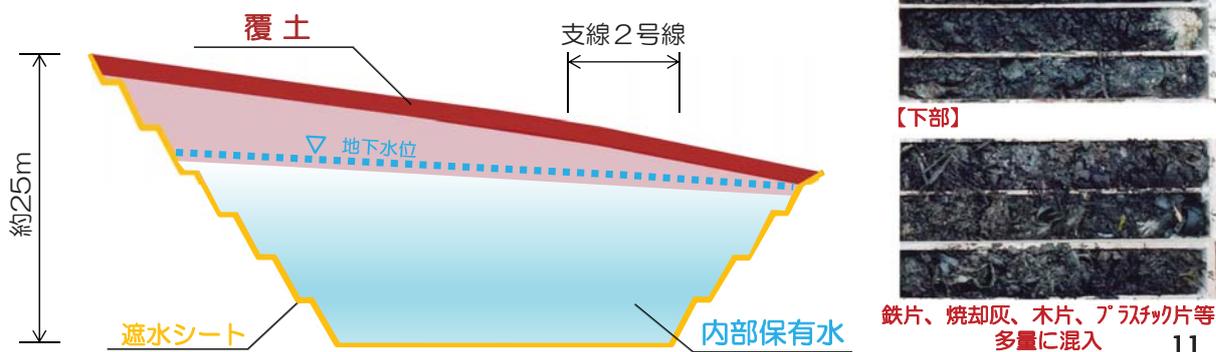

7月29日の説明会配布資料について、一部内容を修正しています。

計画地内の処分場跡地

○道路整備工事の施工に伴う課題

掘削等による


- ・ ガス（メタン等）の発生、悪臭の発生
- ・ 処分場内部保有水の流出、拡散
- ・ 廃棄物の飛散

周辺環境への影響が懸念

され



事業実施が困難

3. 事業計画変更（案）

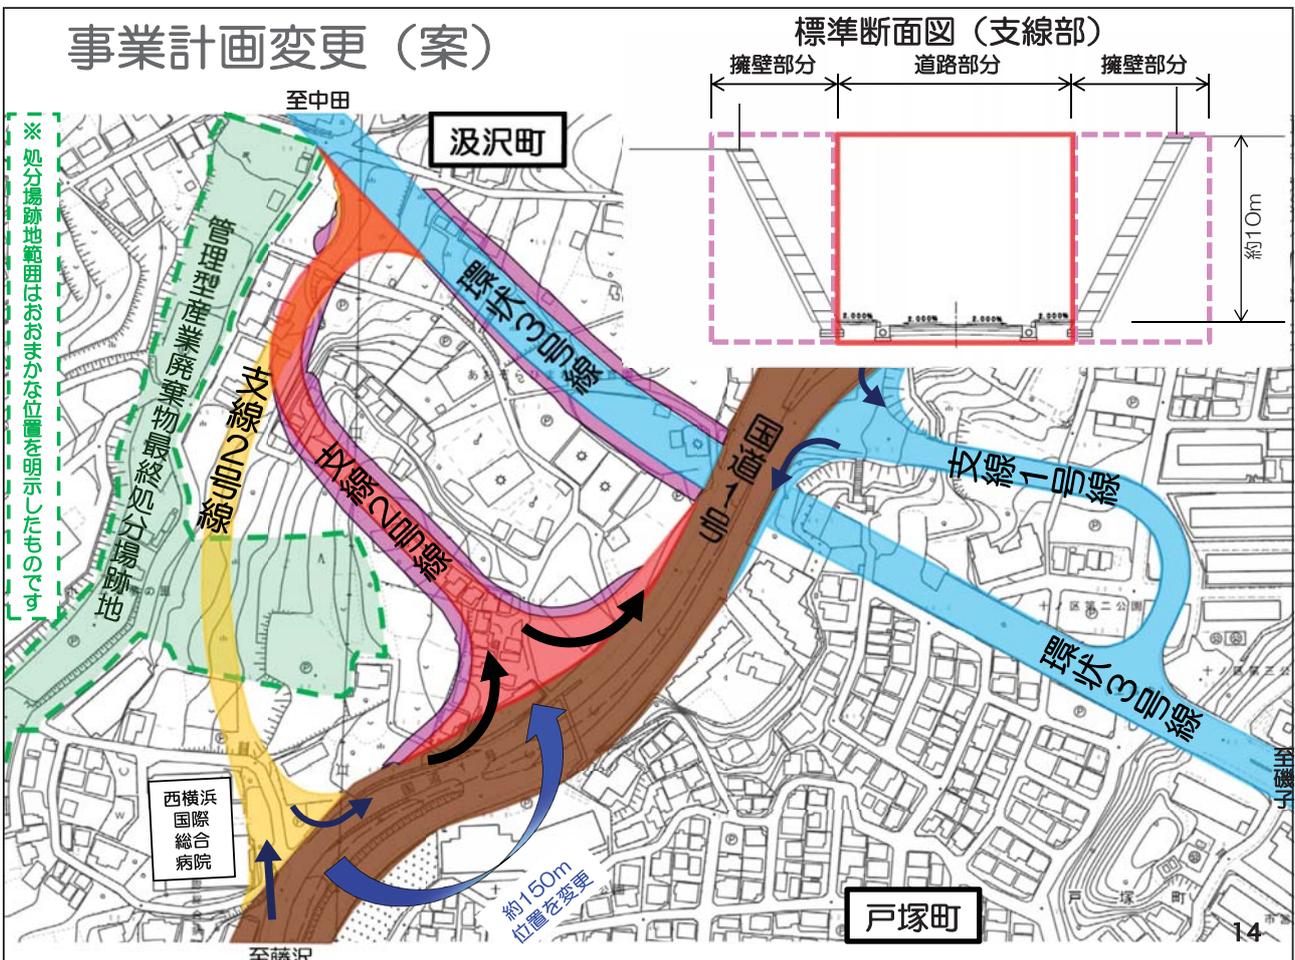


事業計画変更（案）

支線2号線 縦断面図・横断面図

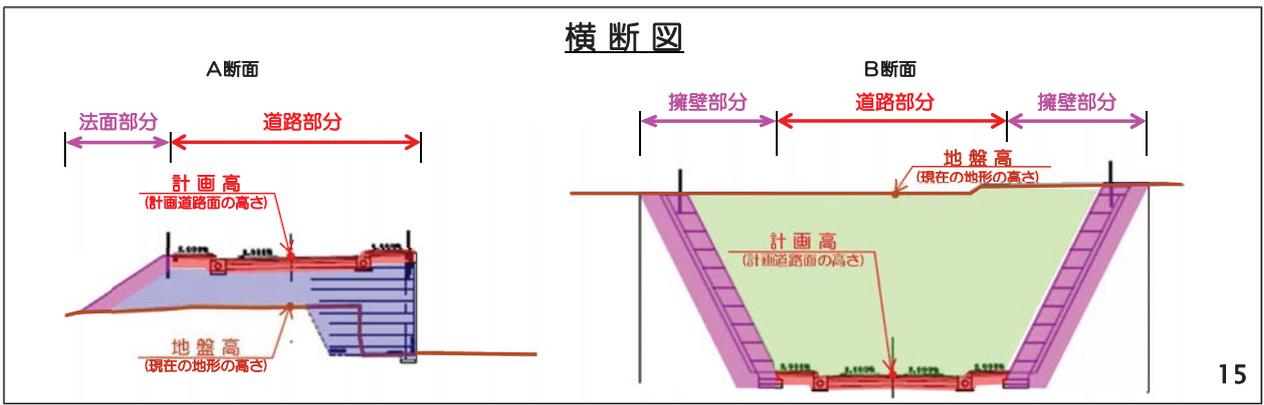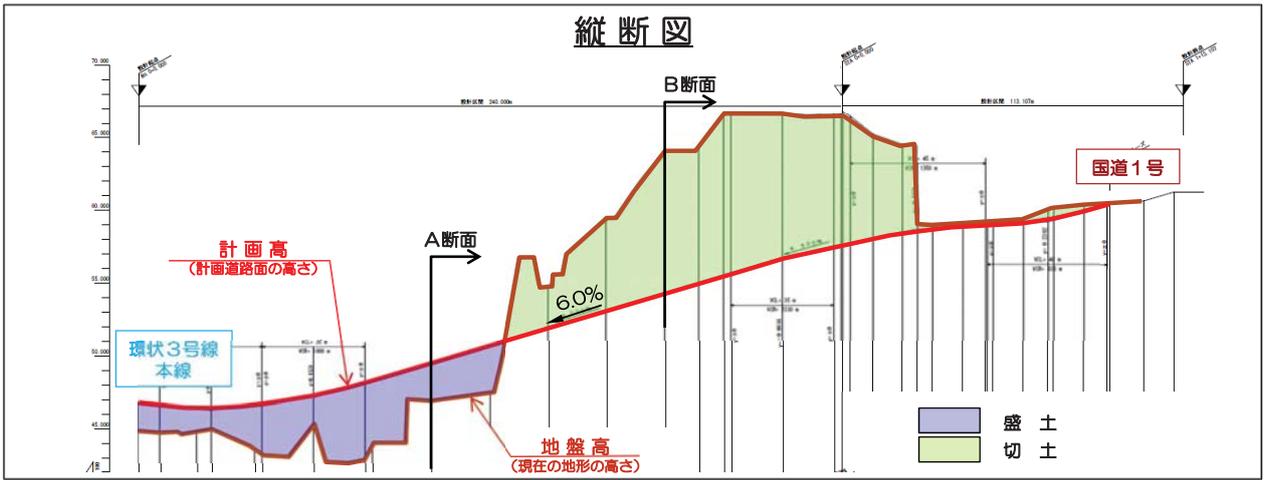


事業計画変更（案）

変更計画線形について

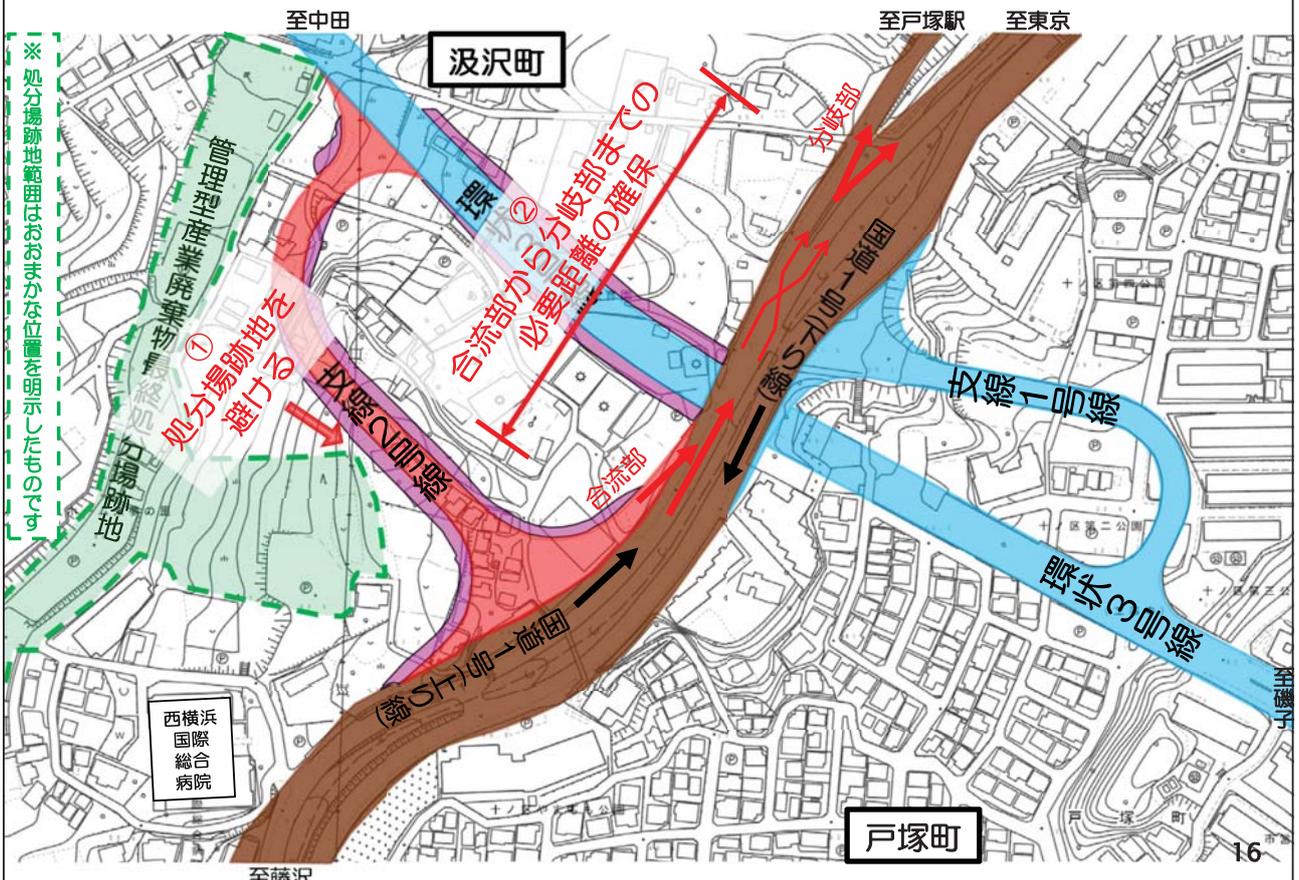


事業計画変更（案）

道路の構造について

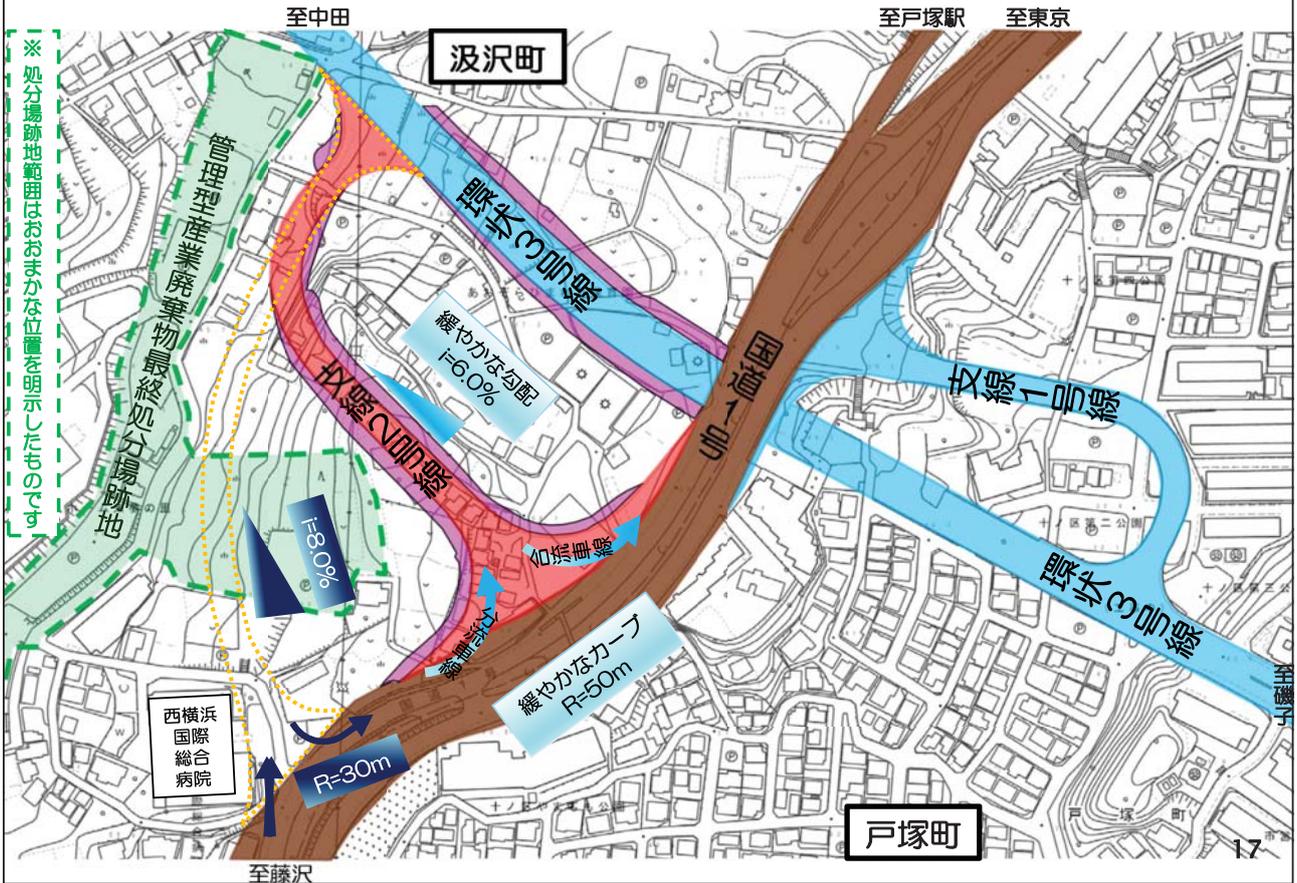


事業計画変更（案）

既設横断歩道橋について

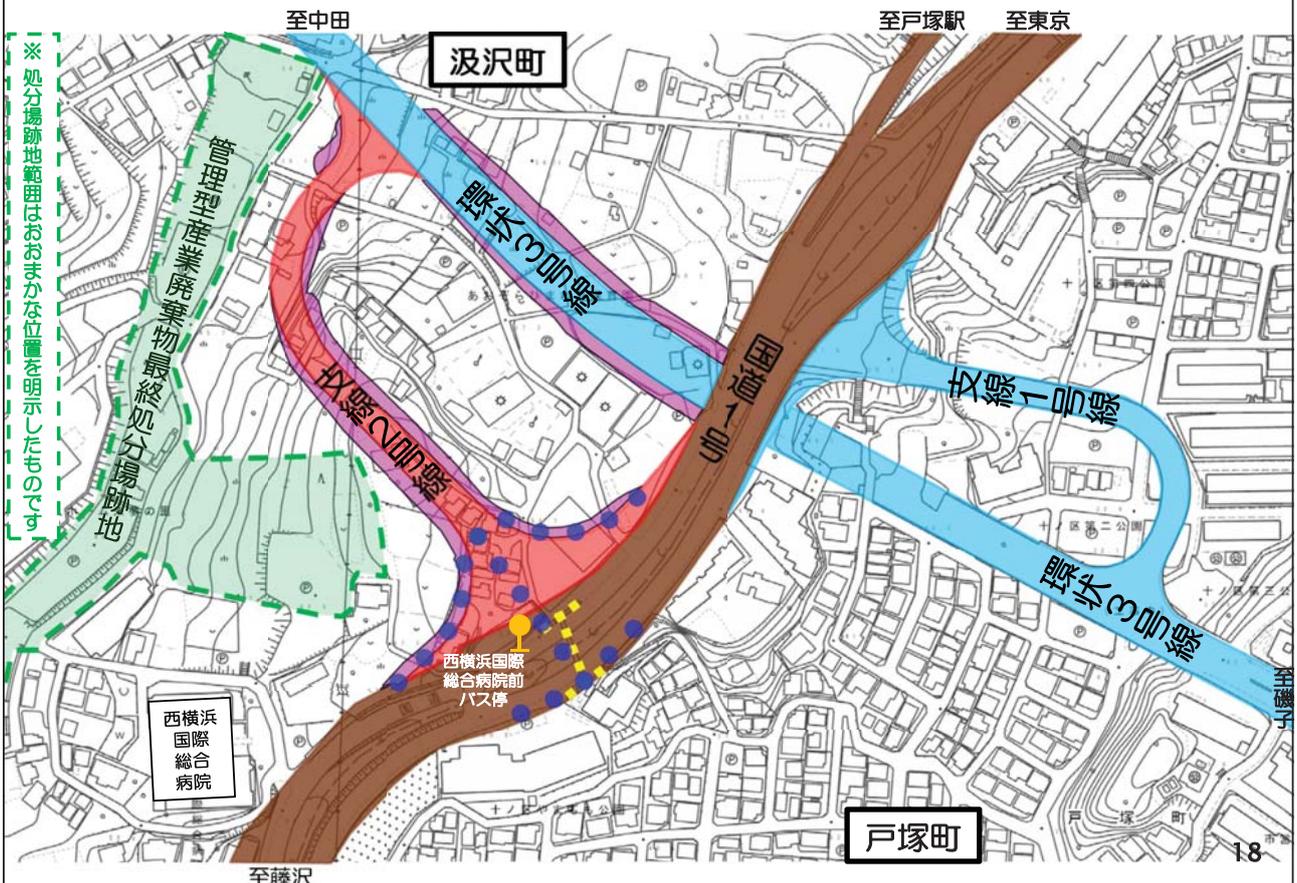


事業計画変更（案）

既存道路の代替案について

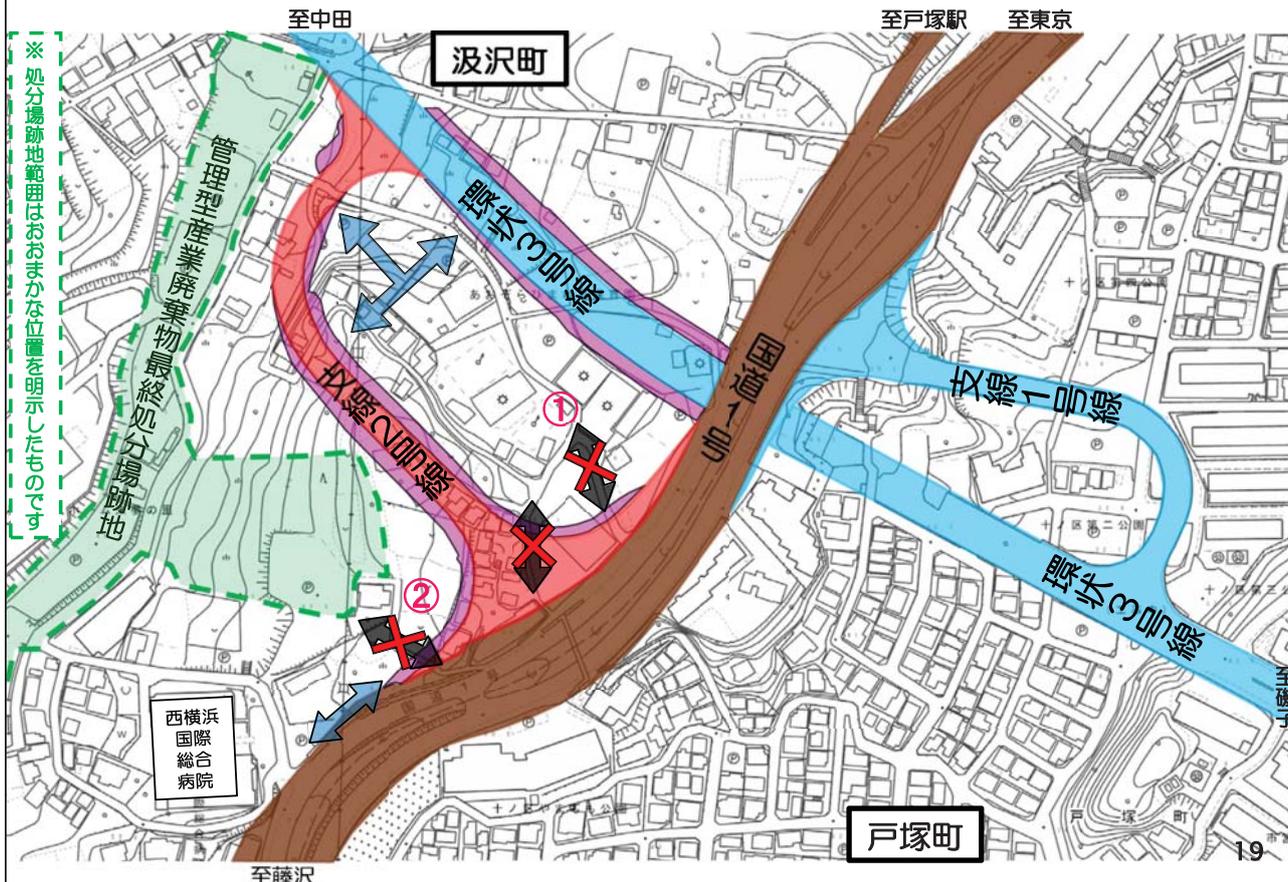


事業計画変更（案）

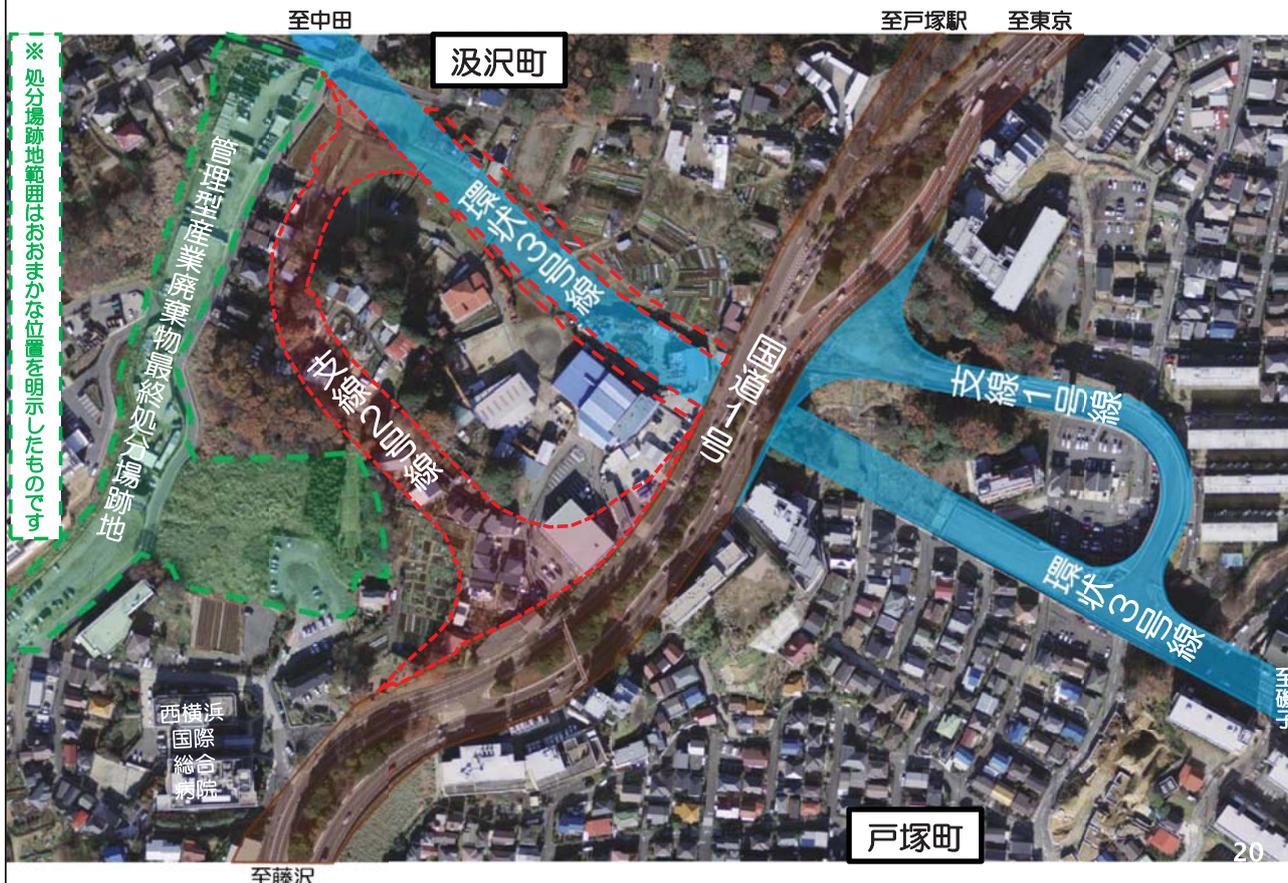

4. 今後のスケジュール

21

今後のスケジュール

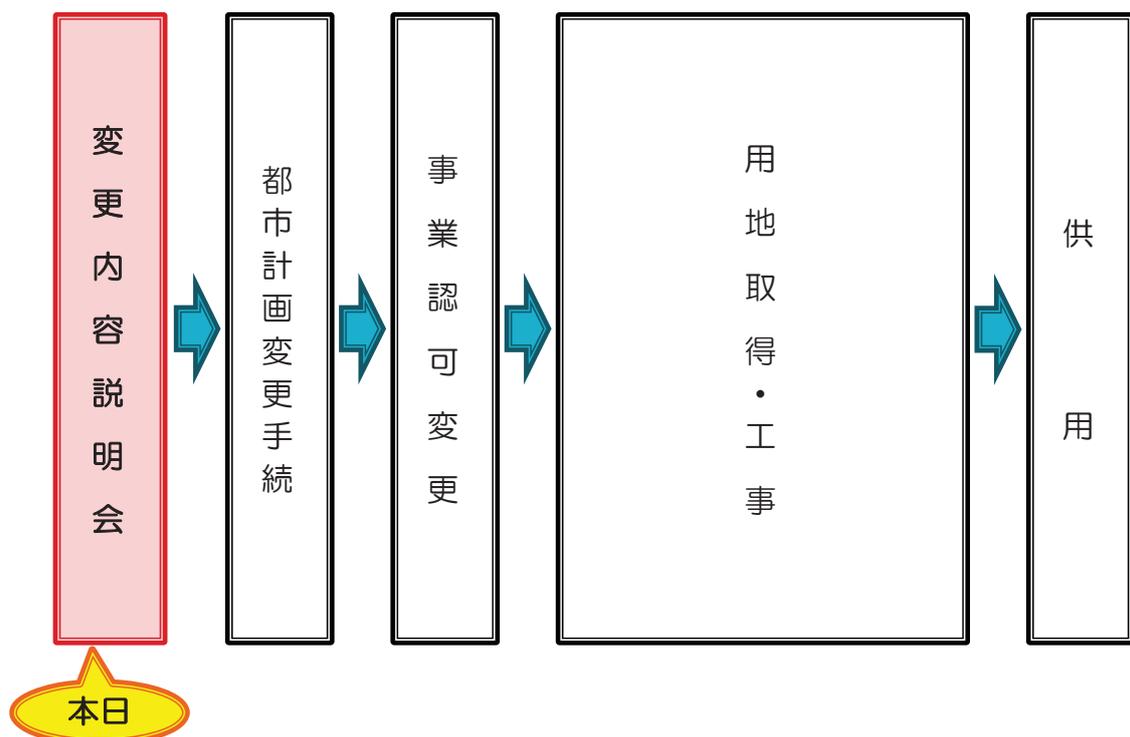

22

【問い合わせ先】
横浜市道路局建設部建設課
TEL 045-671-2751