



# 「戸部小学校 仮設トイレ オフセット図」

概要図

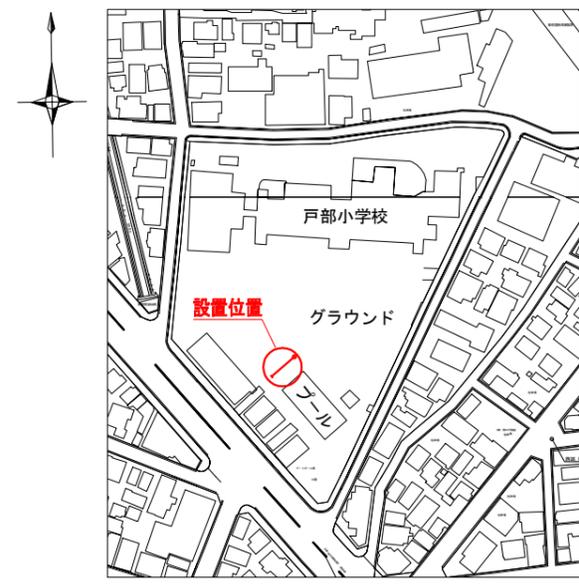



人孔天端までの深さ

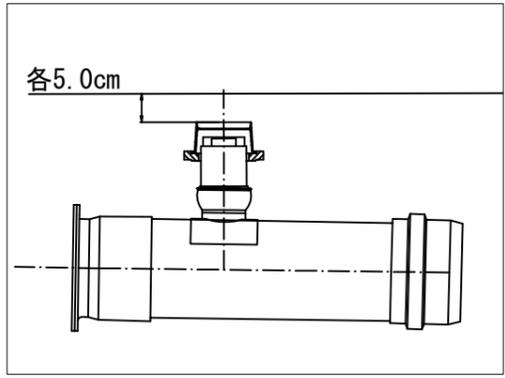

基点1




基点2

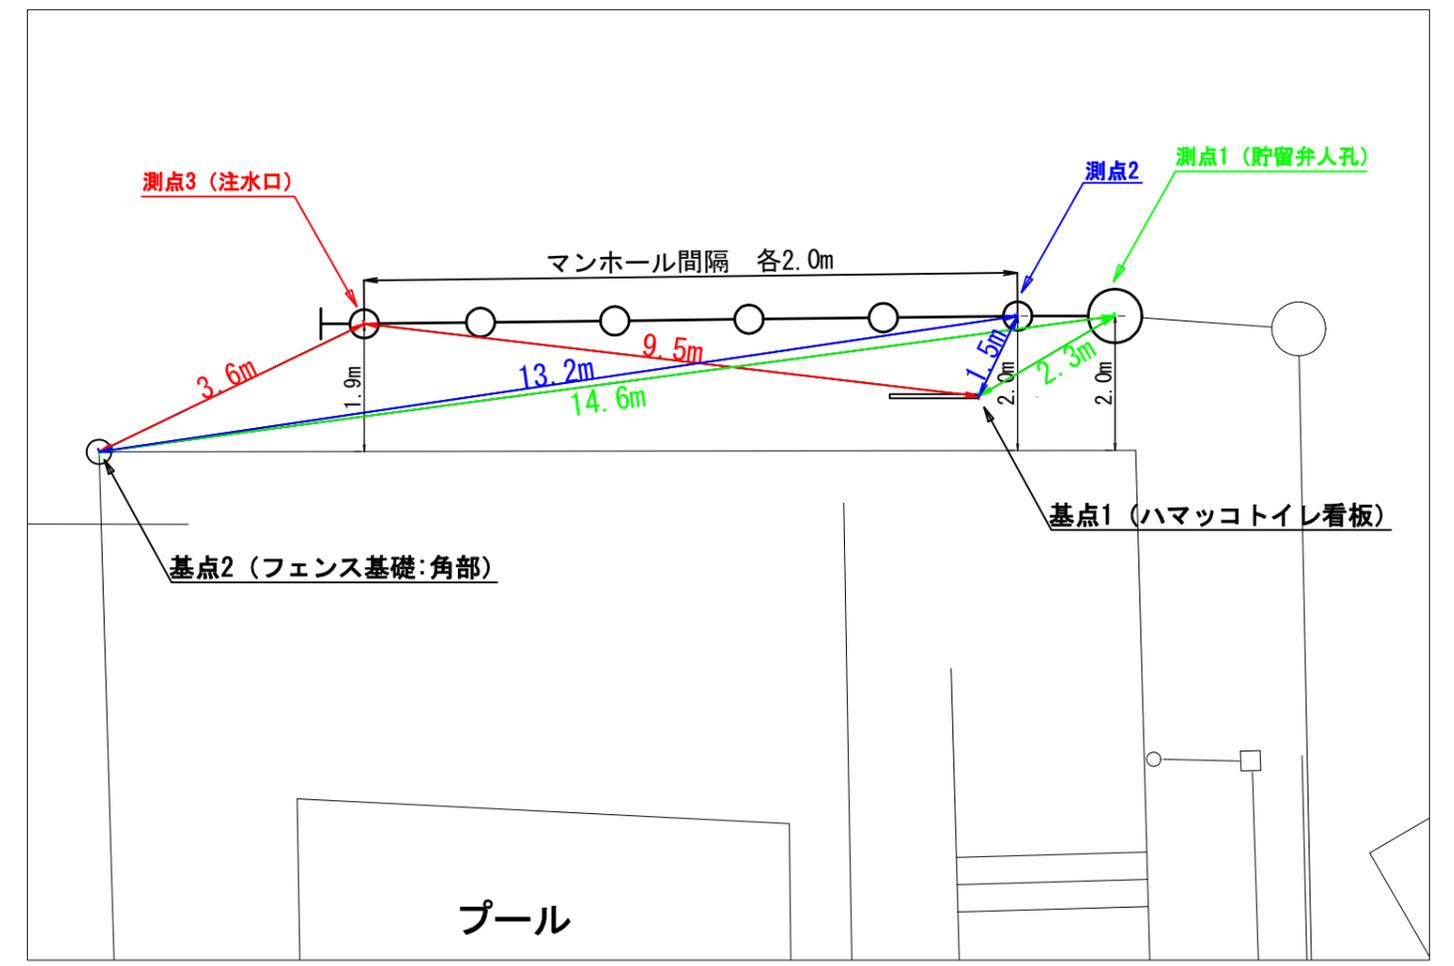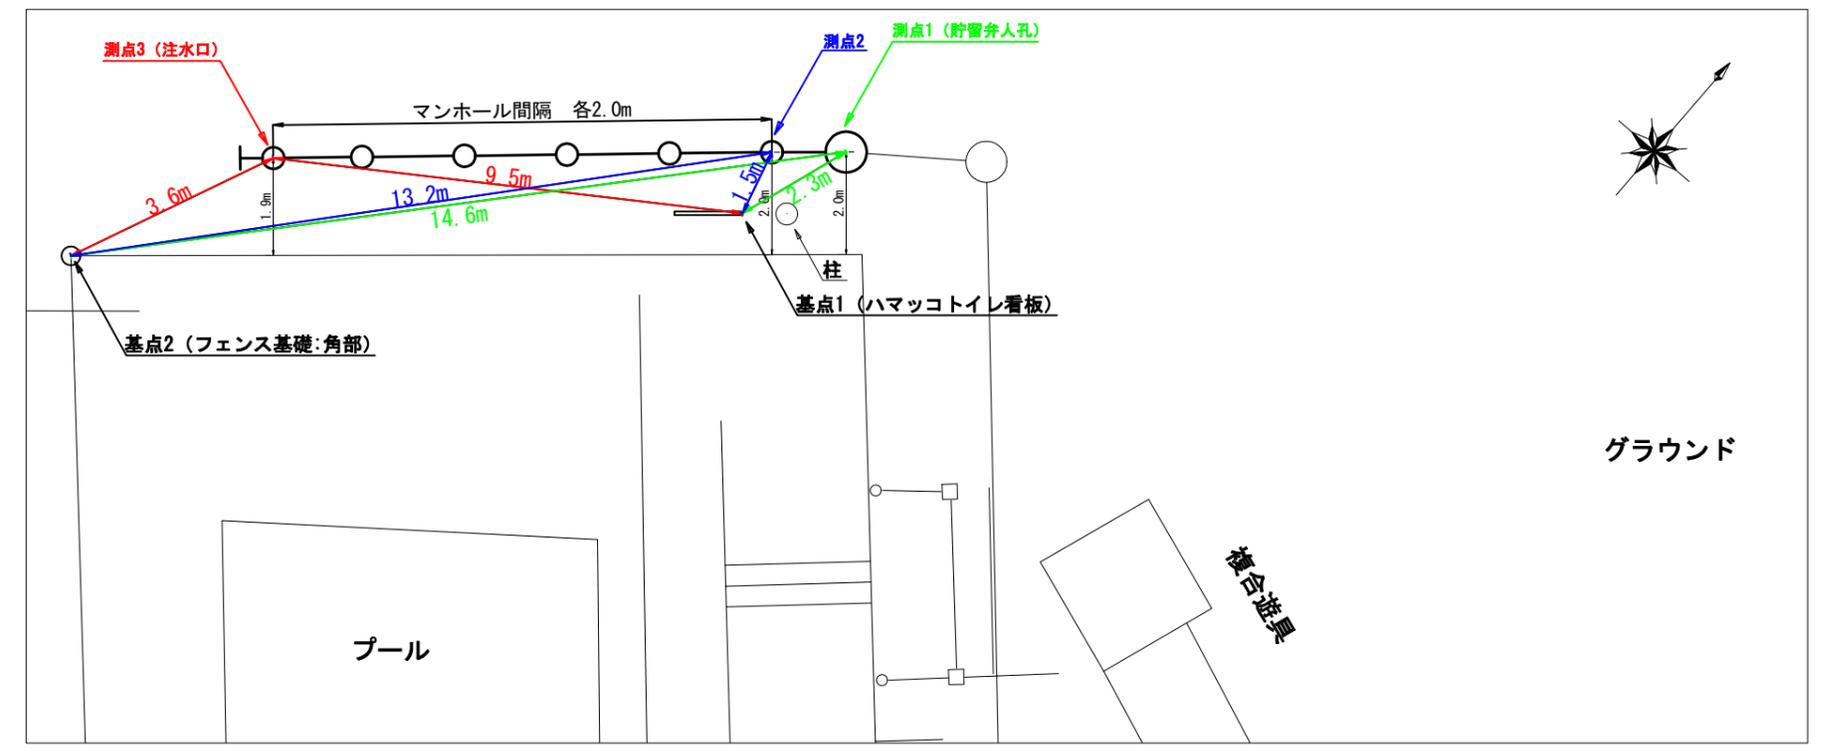

平成29年度設計図 (排除方式 合流)	
図名	平面図・縦断面
工事名	災害時下水道結反設トイレ用下水道管整備工事 (その132)
施工場所	西区伊勢町2丁目115番地
縮尺	図示 図番 1 2
号線番号	① ~ ⑩
地形図番号	

横浜市環境創造局

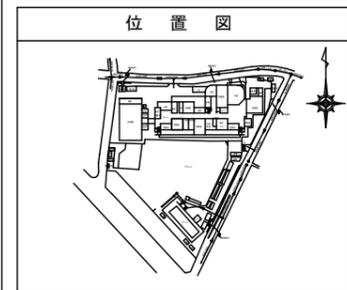


凡例

記号	名称
○→	新設管渠及びます
○貯	貯留
○→	新設管渠及び貯留付きマンホール
○	既設管渠及び人孔
○	既設宅内排水ます
—	水道管
—	ガス管
—	電気ケーブル
—	電話ケーブル




平面図 縮尺 1:250

戸部小学校

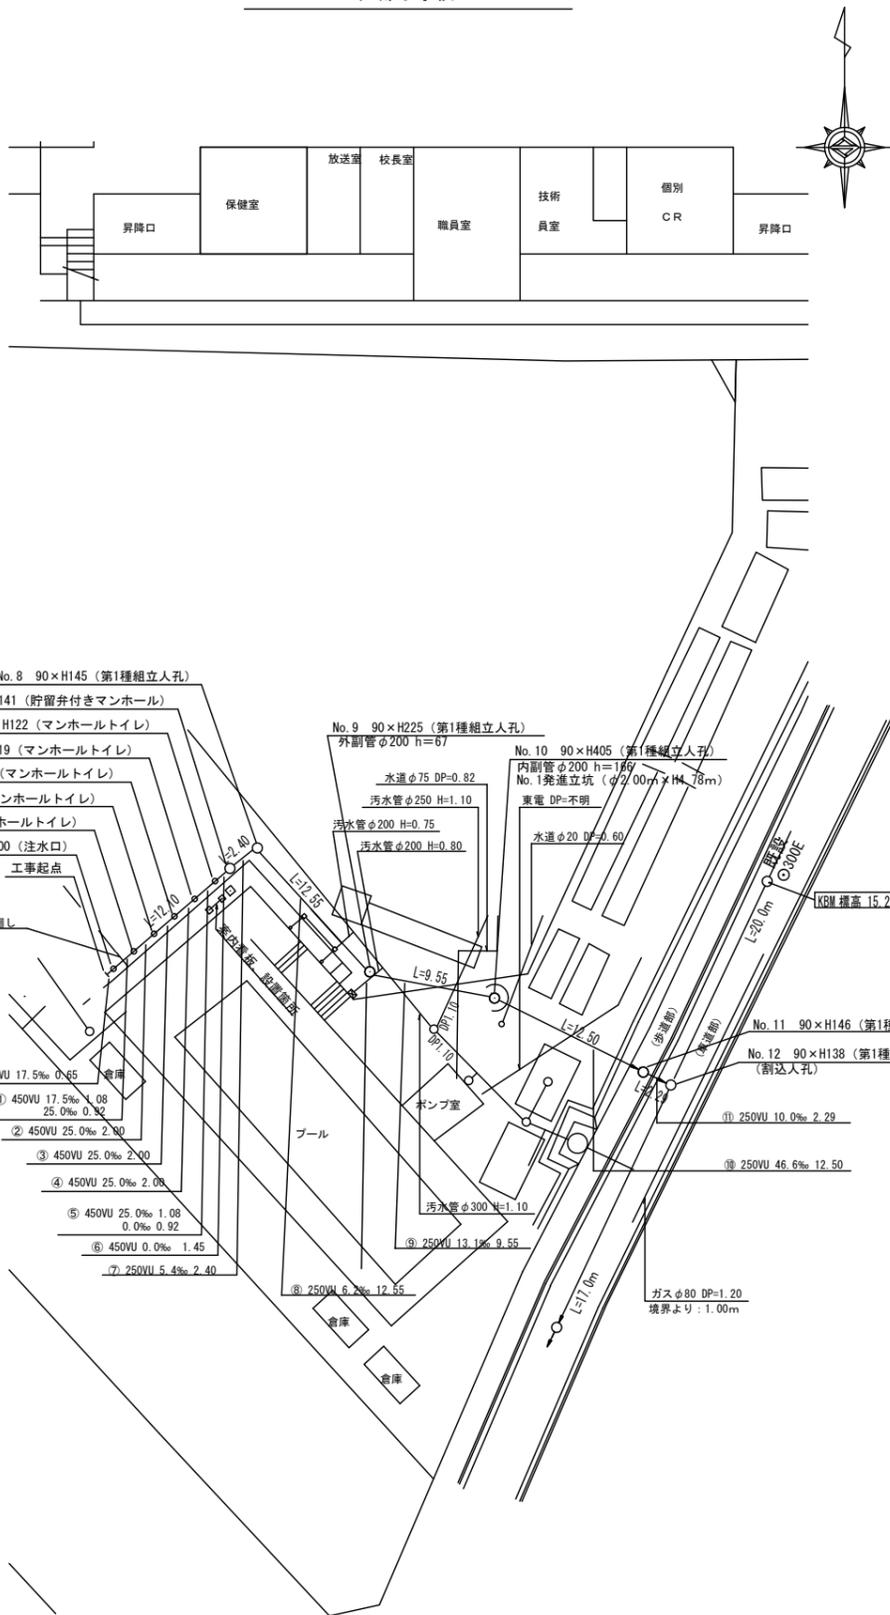

縦断面図 縮尺 縦 1:100 横 1:250

戸部小学校

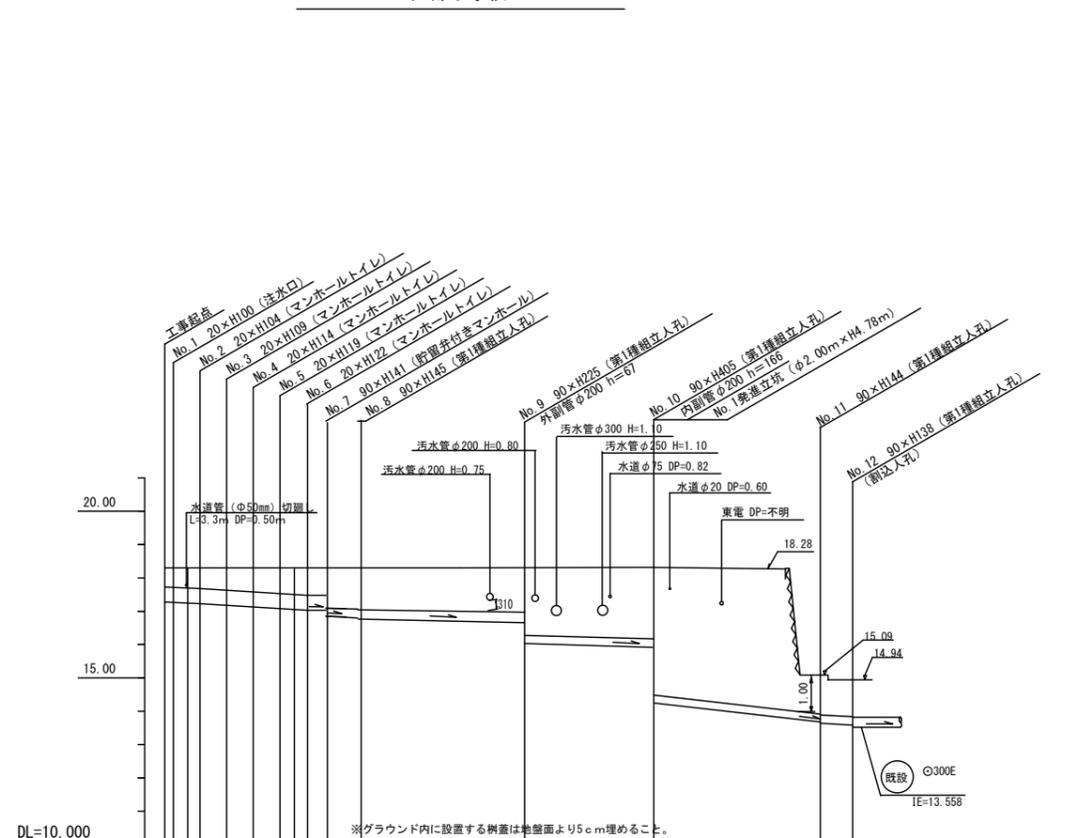

号線番号	①	②	③	④	⑤	⑥	⑦	⑧	⑨	⑩	⑪	
管径	φ450VU							φ250VU				
勾配	17.5	25.0	0.0	9.0	9.0	9.0	45.0	9.0	15.09	14.94		
号線間距離	0.85	2.0	2.0	2.0	2.0	2.40	12.55	9.55	12.5	2.29		
人孔間距離	0.85	1.08	2.0	2.0	0.92	2.40	12.55	9.55	12.5	2.29		
流速	3.045	3.640	0.000				1.490		3.450	1.490		
流下量	0.467	0.558	0.000				0.073		0.169	0.073		
流出量	0.001											
現在地盤高	18.30	18.30	18.30	18.30	18.30	18.30	18.30	18.30	15.09	14.94		
H	0.113											
管底高	17.254	17.231	17.191	17.131	17.081	17.054	16.856	16.877	15.704	14.261		
追加距離	0.85	1.73	4.65	6.65	8.65	9.73	10.65	12.10	27.05	36.60		
土被	0.61	0.66	0.71	0.76	0.79	0.77	1.19	1.22	1.33	2.17		
施工種別	閉削工法 (堅固施工)											
矢板工種別	—											
基礎工種別	改良土基礎											
埋戻工種別	全面改良土埋戻し											
覆工種別	—											
舗装復旧種別	ガスト舗装 (t=4cm)											
側溝種別	—											
管種別	下水道用硬質塩化ビニル管 (VU)											
取付管理員種別	—											
交通整理員	1人/日											