

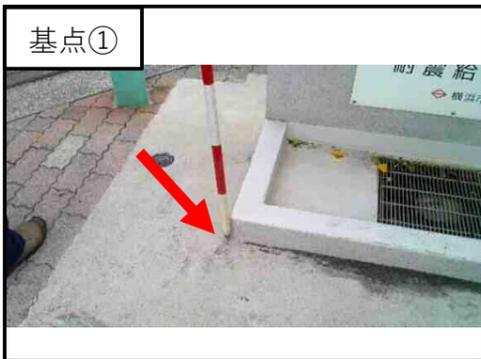
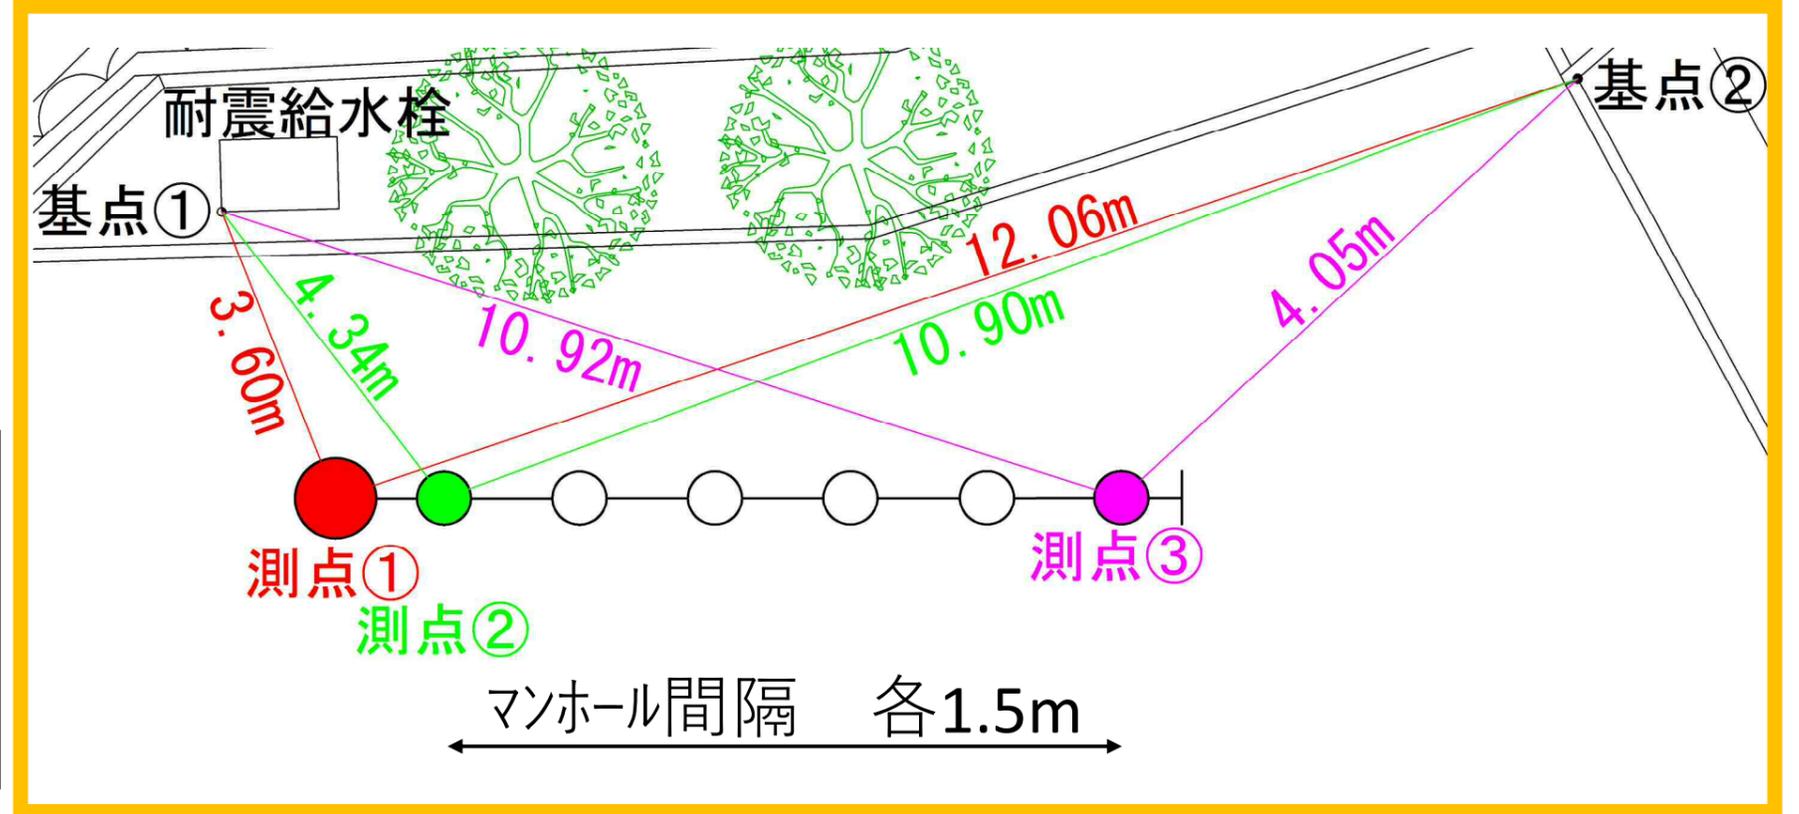
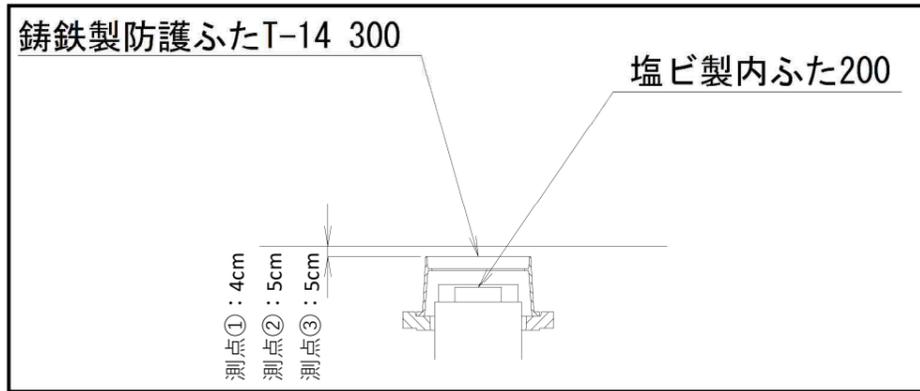
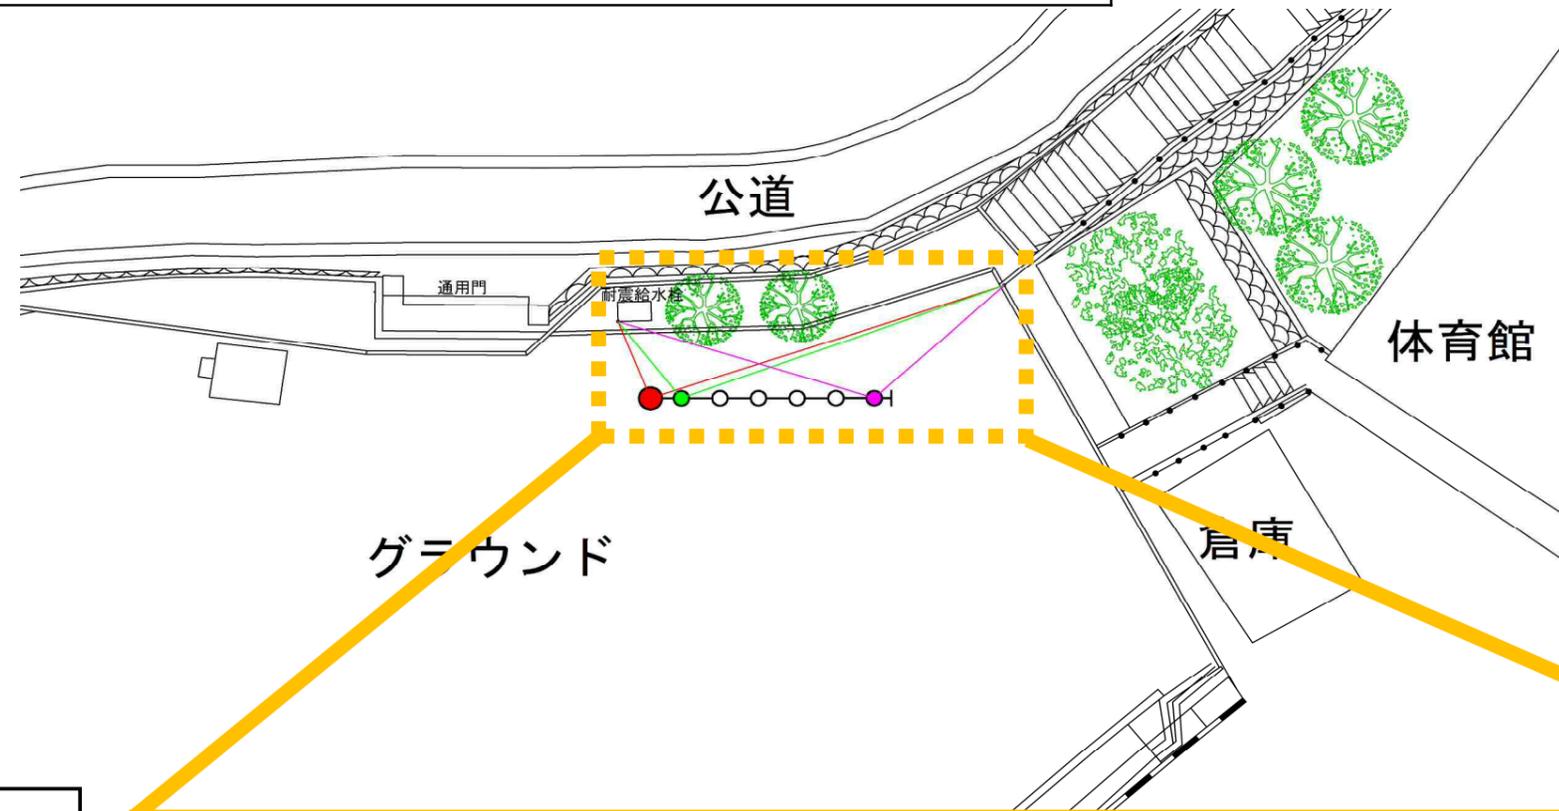


蒔田小学校 オフセット図

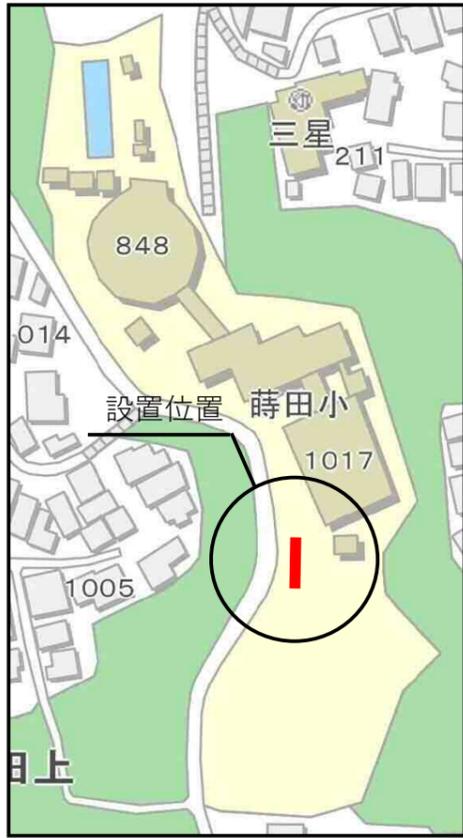


平成27年度設計図(排除方式 合流)			
図名	平面図(蒔田小学校)		
工事件名	災害時下水道結式仮設トイレ下水道管整備工事(その62)		
施工場所	南区蒔田町1020番地 ほか1か所		
縮尺	1/250	図番	1 / 5
号線番号	①②③④⑤⑥⑦⑧		
地形図番号			
横浜市環境創造局			

平面図 S=1/250
蒔田小学校

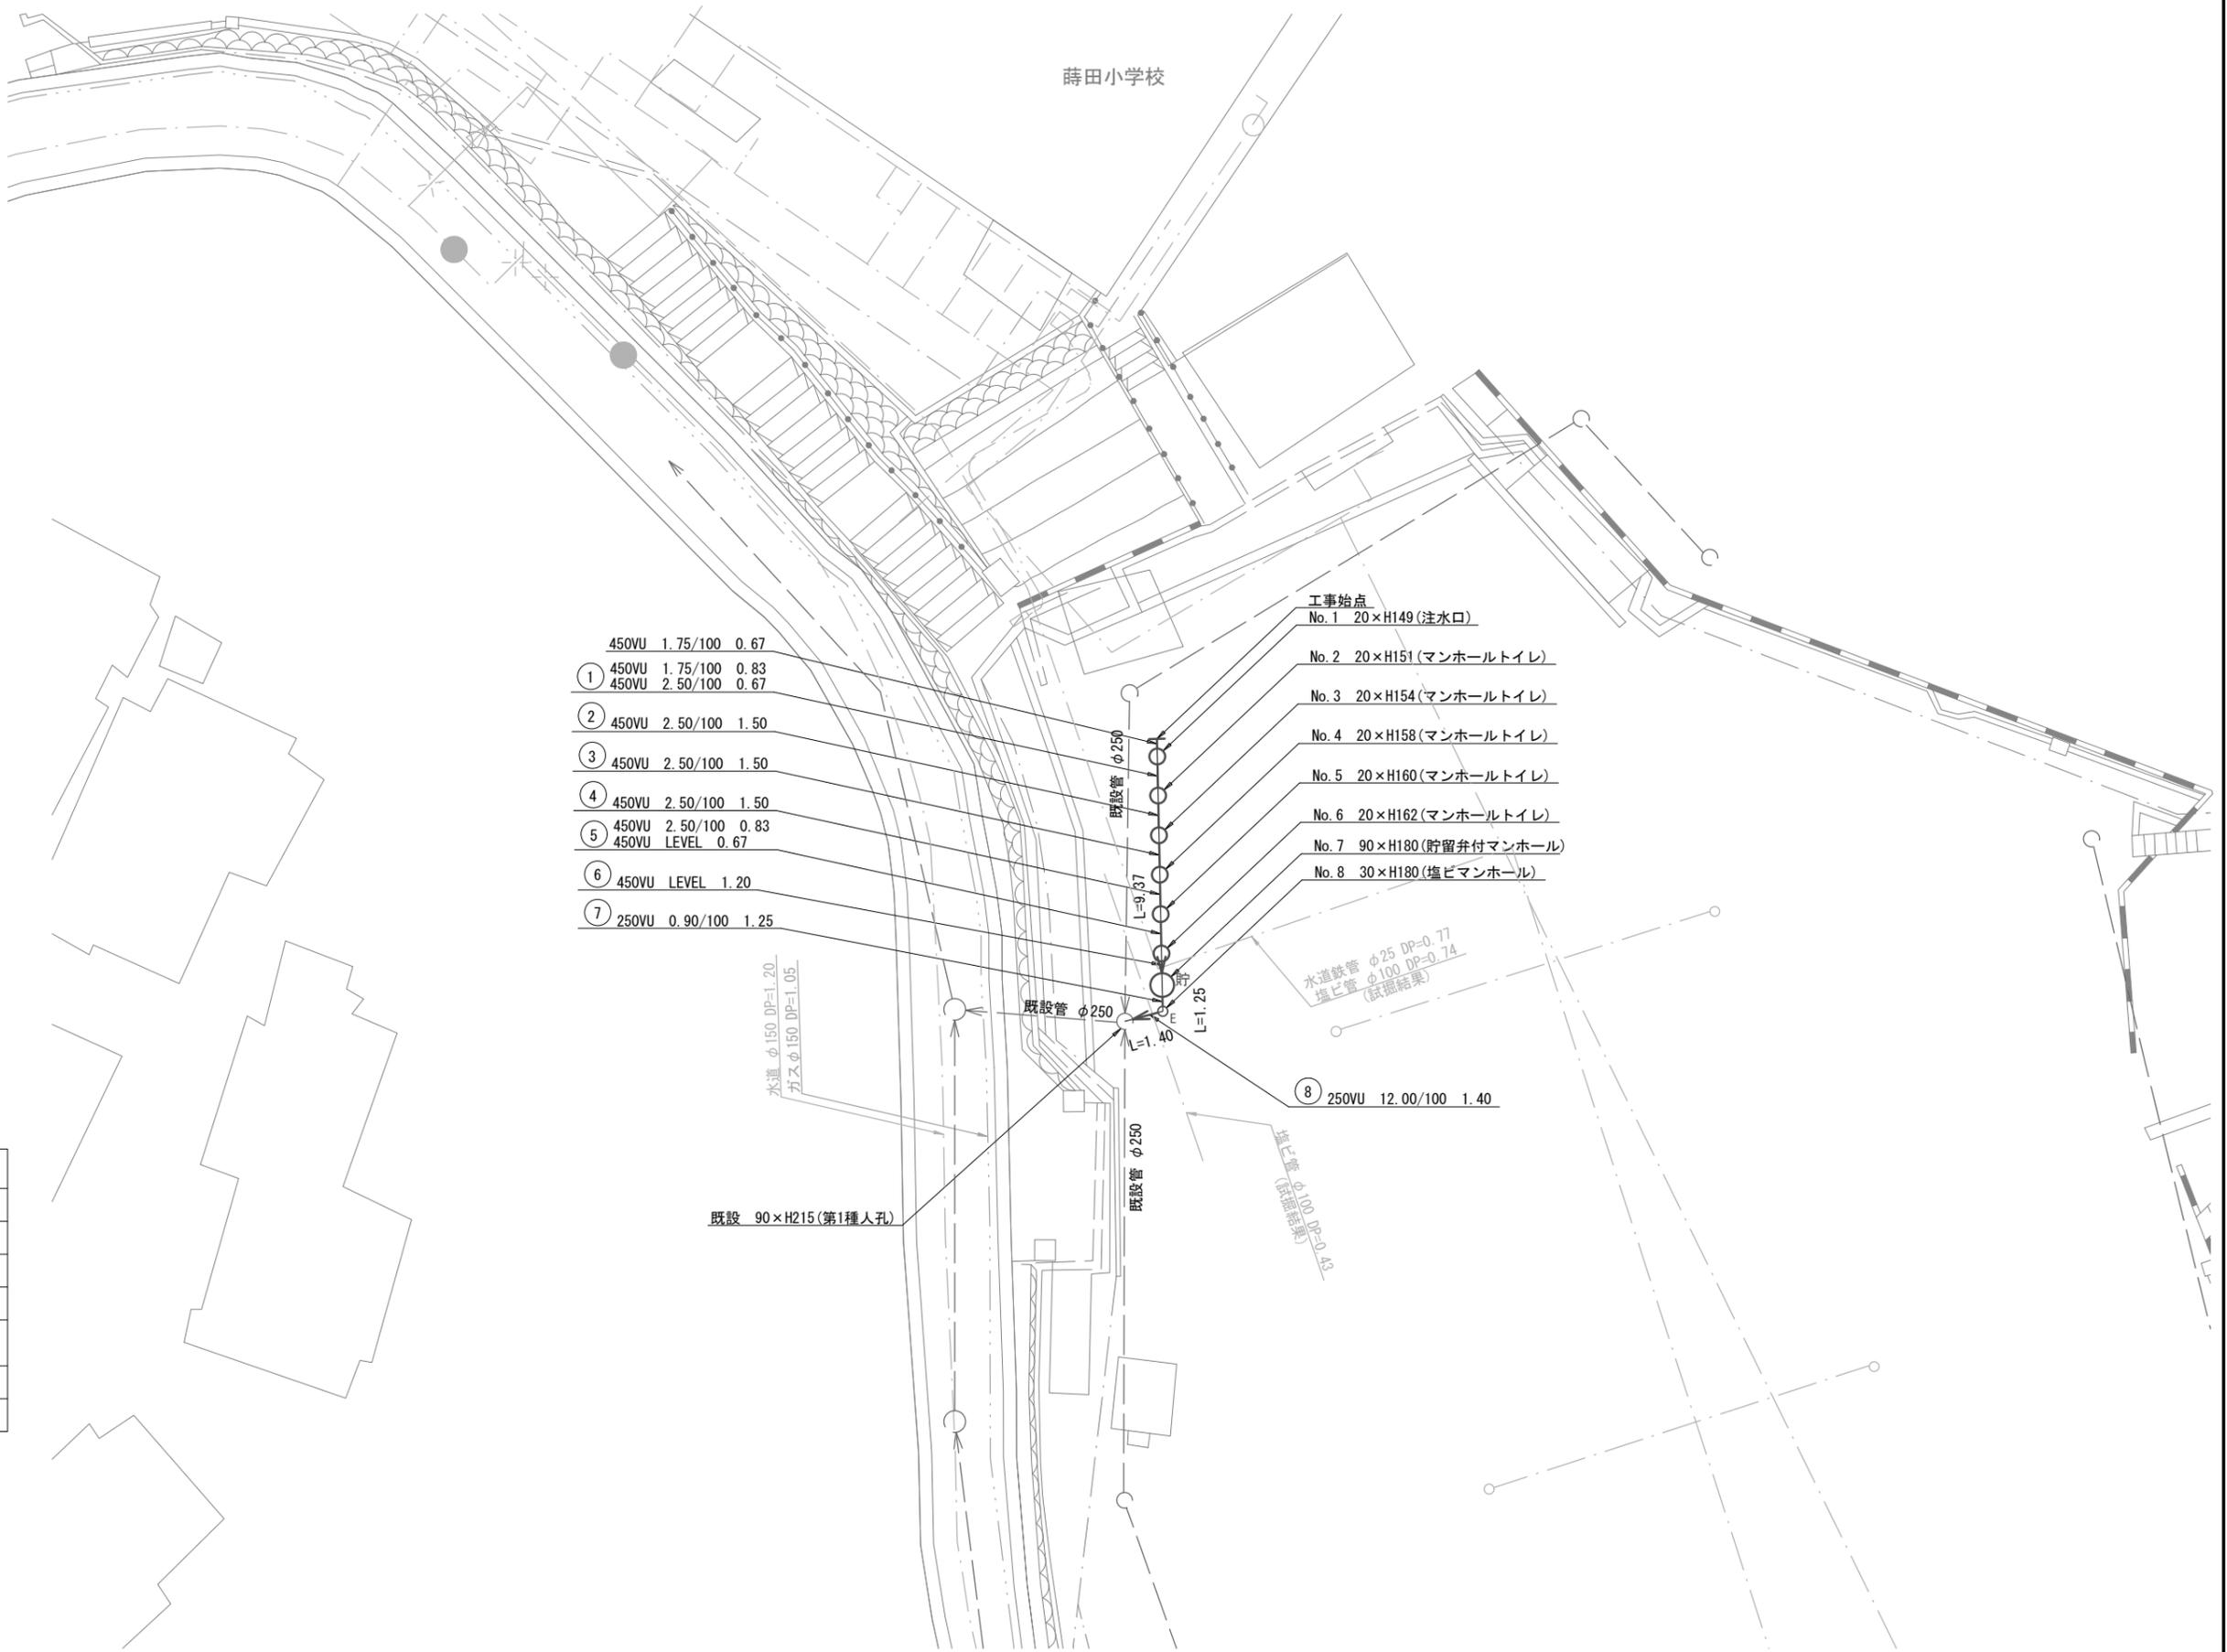

案内図

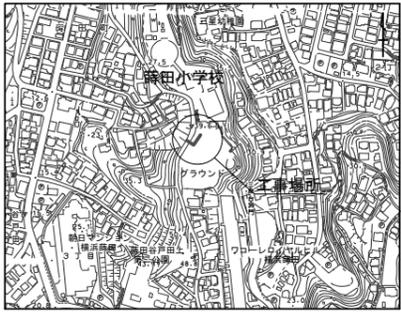

凡例	
	新設管渠及びます(マンホールトイレ)
	新設管渠及び塩ピマンホール
	新設管渠及び貯留弁付マンホール
	新設管渠及び第1種組立人孔
	既設污水管渠及びます・人孔
	既設雨水管渠及びます
	既設合流管渠及び第1種人孔

- 450VU 1.75/100 0.67
- ① 450VU 1.75/100 0.83
450VU 2.50/100 0.67
- ② 450VU 2.50/100 1.50
- ③ 450VU 2.50/100 1.50
- ④ 450VU 2.50/100 1.50
- ⑤ 450VU 2.50/100 0.83
450VU LEVEL 0.67
- ⑥ 450VU LEVEL 1.20
- ⑦ 250VU 0.90/100 1.25

- 工事始点
- No. 1 20×H149(注水口)
 - No. 2 20×H151(マンホールトイレ)
 - No. 3 20×H154(マンホールトイレ)
 - No. 4 20×H158(マンホールトイレ)
 - No. 5 20×H160(マンホールトイレ)
 - No. 6 20×H162(マンホールトイレ)
 - No. 7 90×H180(貯留弁付マンホール)
 - No. 8 30×H180(塩ピマンホール)

水道鉄管 φ25 DP=0.77
塩ピ管 φ100 DP=0.74
(試掘結果)


⑧ 250VU 12.00/100 1.40

既設 90×H215(第1種人孔)



塩ピ管 φ100 DP=0.43
(試掘結果)

平成27年度設計図(排除方式 合流)			
図名	縦断面図(蒔田小学校)		
工事件名	災害時下水直結式仮設トイレ用下水道管整備工事(その62)		
施工場所	南区蒔田町1020番地(ほか1か所)		
縮尺	1/250	図番	2 / 5
号線番号	①②③④⑤⑥⑦⑧		
地形図番号			
横浜市環境創造局			

縦断面図 S=縦1/100、横1/250
蒔田小学校

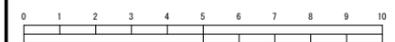

案内図

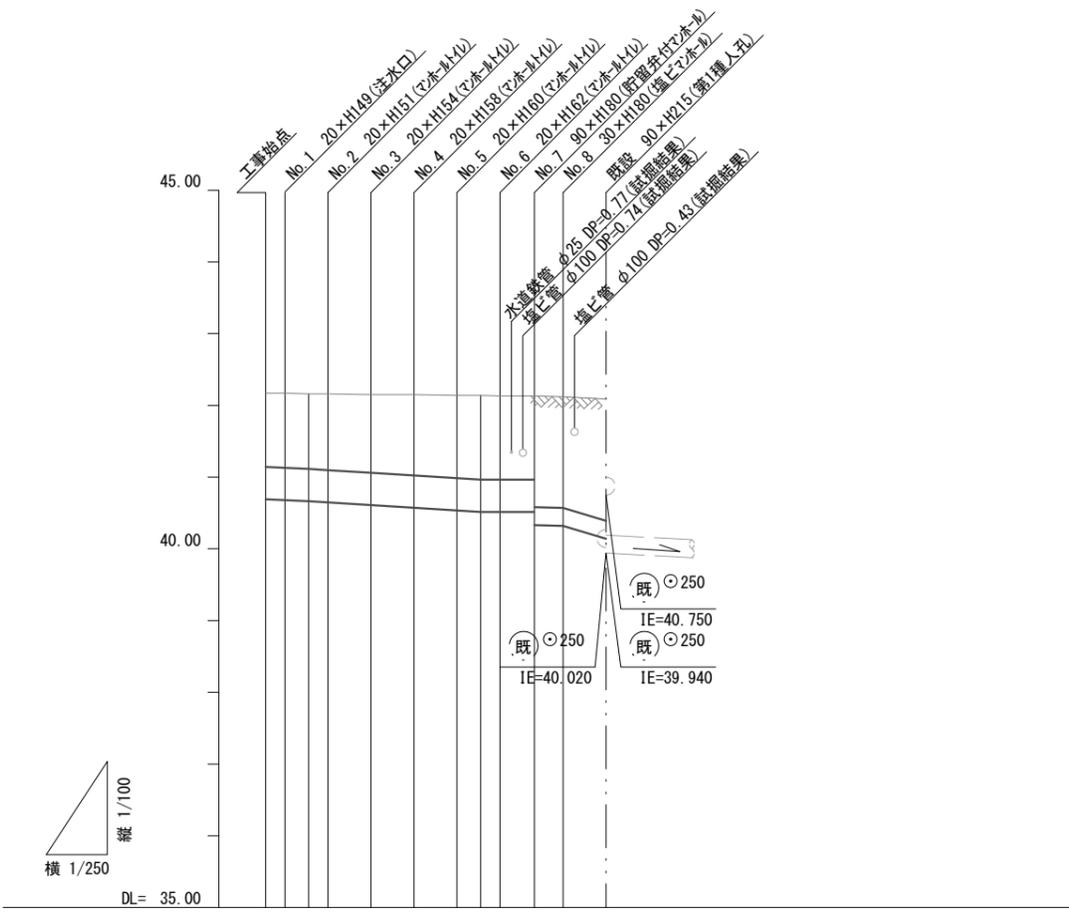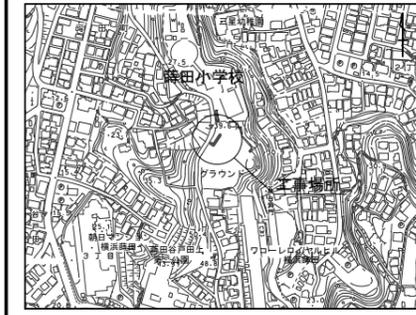

路線番号	①	②	③	④	⑤	⑥	⑦	⑧
管径	φ450VU				φ250VU			
勾配	1.75/100	2.50/100			LEVEL 0.90/100			
号線間距離	0.67	1.50	1.50	1.50	1.50	1.20	1.25	1.40
人孔間距離	0.67	0.83	1.50	1.50	0.83	1.20	1.25	1.40
流速	3.083	0.67	3.685	0.67		0.000	1.494	5.456
流下量	0.490	0.586			0.000	0.073	0.268	
流出量	0.001							
現在地盤高	42.17	42.17	42.16	42.16	42.15	42.15	42.14	42.13
H	0.113			0.108				
管底高	40.691	40.679	40.664	40.647	40.610	40.573	40.536	40.515
追加距離	0.00	1.50	2.17	3.67	5.17	6.67	7.50	8.17
土被	1.02	1.03	1.05	1.08	1.11	1.14	1.16	1.15
施工種別	開削工法(昼間施工)							
矢板工種別	①							
基礎工種別	改良土基礎							
埋戻工種別	改良土埋戻し							
覆工種別	—							
舗装復旧種別	ダスト舗装 スクリーニングストt=4cm							
側溝種別	—							
管種別	塩ビ管							
取付管埋戻種別	—							
交通整理員	—							

- ①: LSP I型1段梁 平均長L=2.00m(全面)
- ②: LSP II型1段梁 平均長L=3.00m(全面)
- ③: LSP I型1段梁 平均長L=2.50m(全面)

使用水準点(年月日)	
標石番号	既設第1種人孔
南区蒔田町1020番地	
標高M	41.21
KBM人孔蓋	