
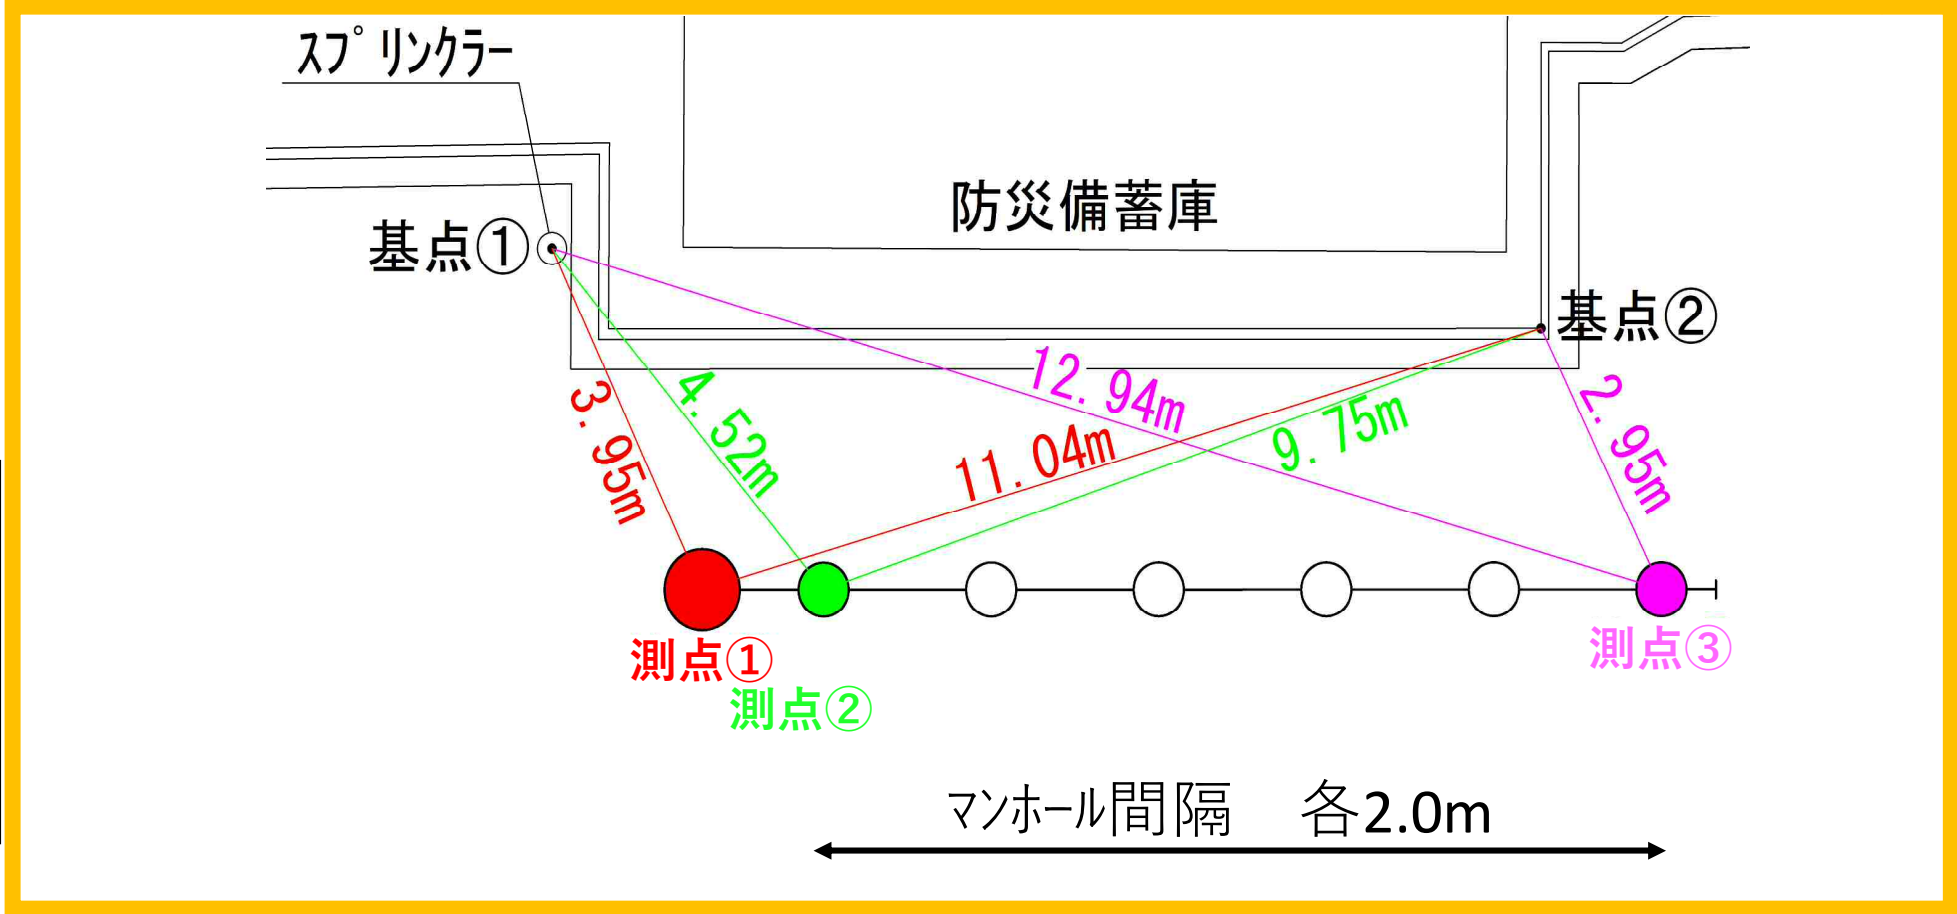
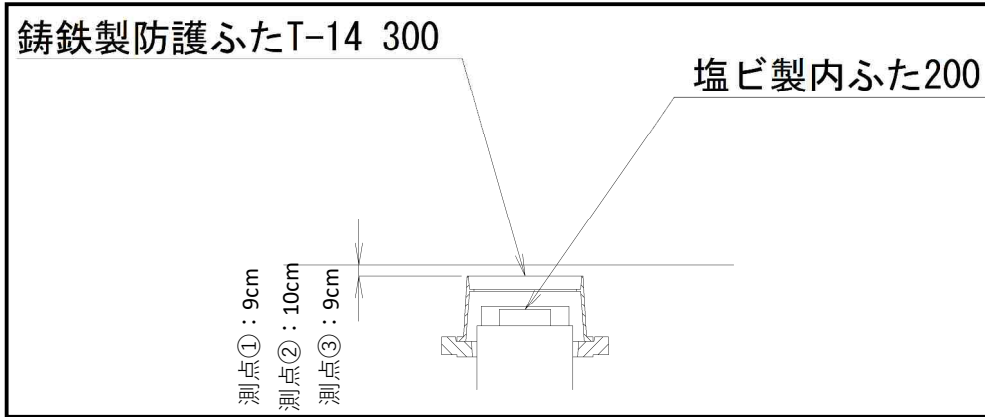


野庭すずかけ小学校 オフセット図

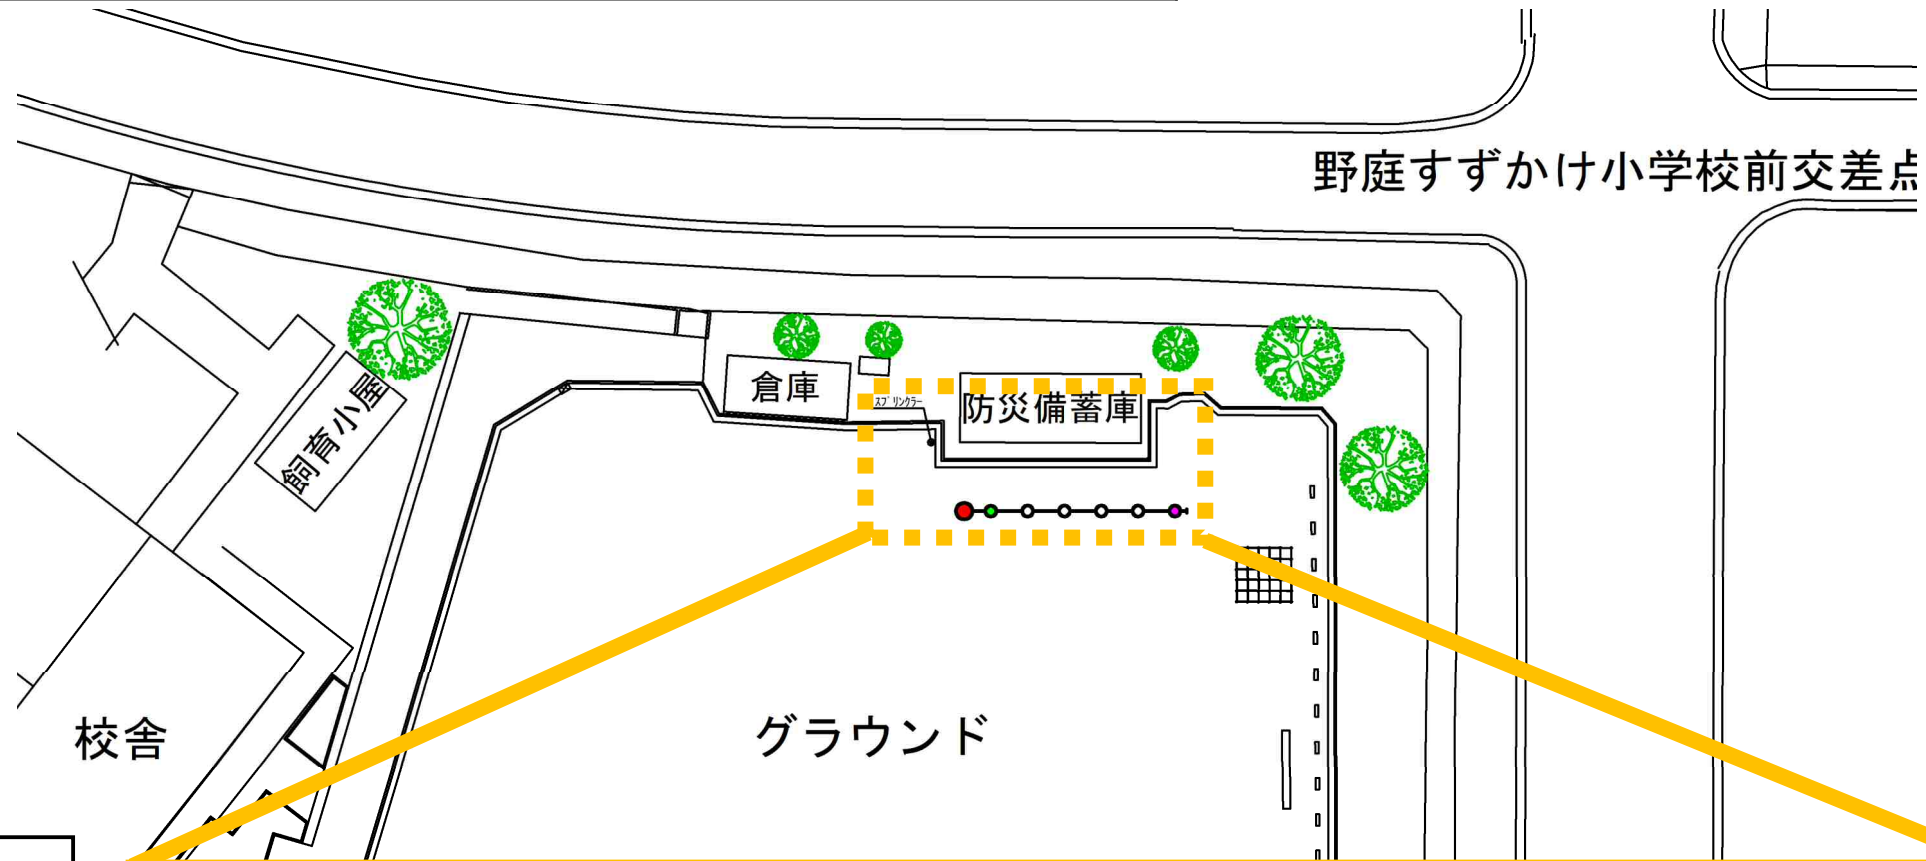


竣 工 図										
図 名	平面縦断図【野庭すずかけ小学校】									
工事件名	災害時水直結式仮設トイレ用下水道管整備工事 (その199)									
施工場所	港南区野庭町346番地2									
縮 尺	図 示		図 番 1/1							
号線番号	0	1	2	3	4	5	6	7	8	9
地形図番号	150-19, 20, 27, 28									
有限会社 浜建										

平 面 図 縮尺 1 : 500

竣 工 図

縦 断 図 縮尺 縦=1:200 横=1:500


【野庭すずかけ小学校】

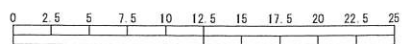

(A1出力時の縮尺は縦1:100 横1:250)

凡 例	
	新設管渠及び樹(マンホールトイレ)
	新設管渠及び貯留弁付マンホール
	新設管渠及び新設第1種組立人孔
	新設管渠及び新設小型塩ビマンホール
	既設污水管渠及び樹・人孔
	既設雨水管渠及び樹・人孔


使用水準点 (平成 年 月 日)	
標石番号	既設第1種人孔
港南区野庭町346番地2	
標 高 (M)	63.61

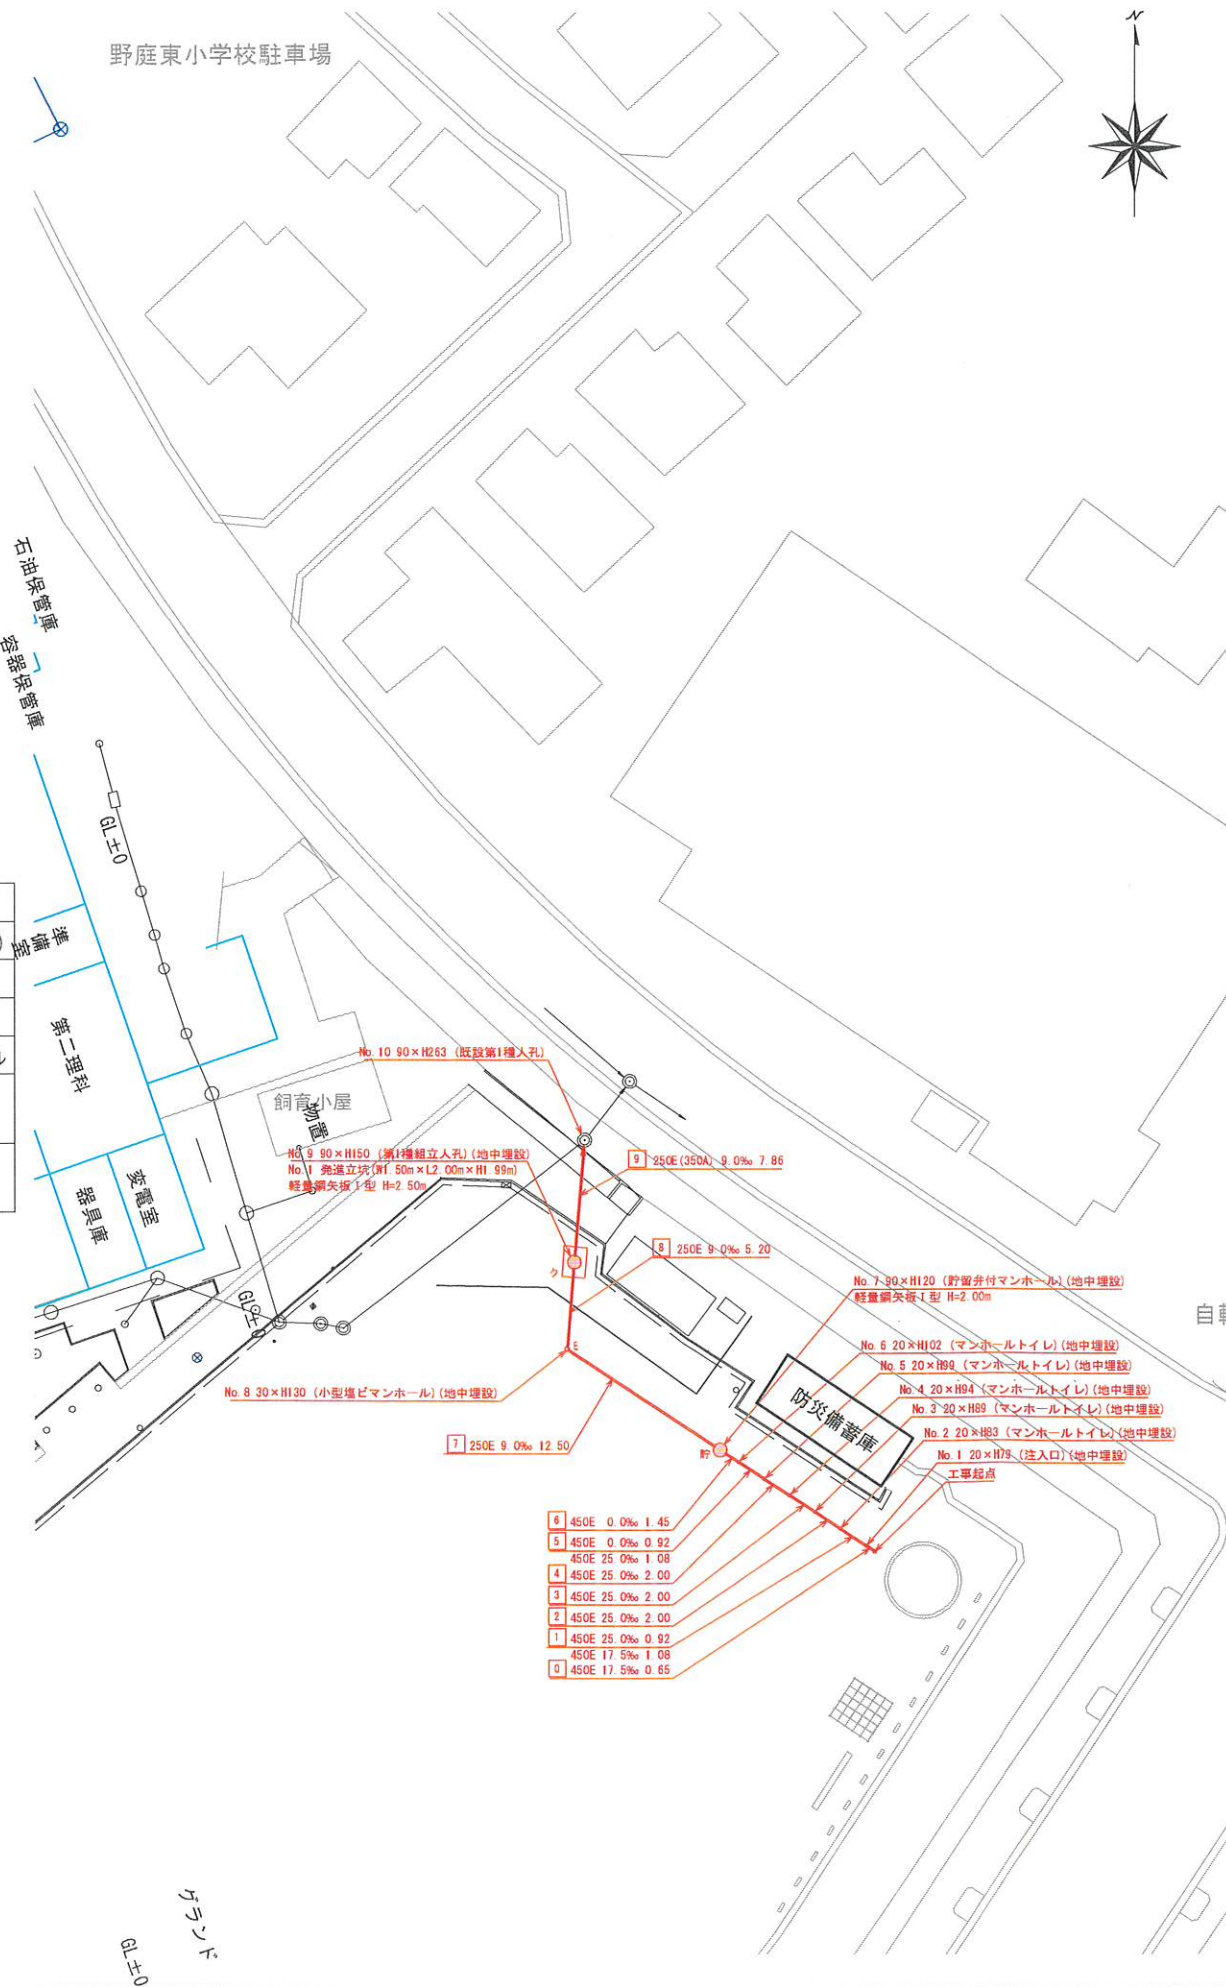

自転車置場

DL=48.00m

置場	号 線 番 号	
	管 径	
	勾 配	
	号線間距離	
	人孔間距離	
	流 速	
	流 下 量	
	流 出 量	
	現在地盤高	
	H	
管 底 高		
追加距離		
土 被		
施工種別		
矢張り種別		
基礎工種別		
埋戻工種別		
覆工種別		
舗装復旧種別		
側溝種別		
管 種 別		
取付管埋戻工種別		
交通誘導員		

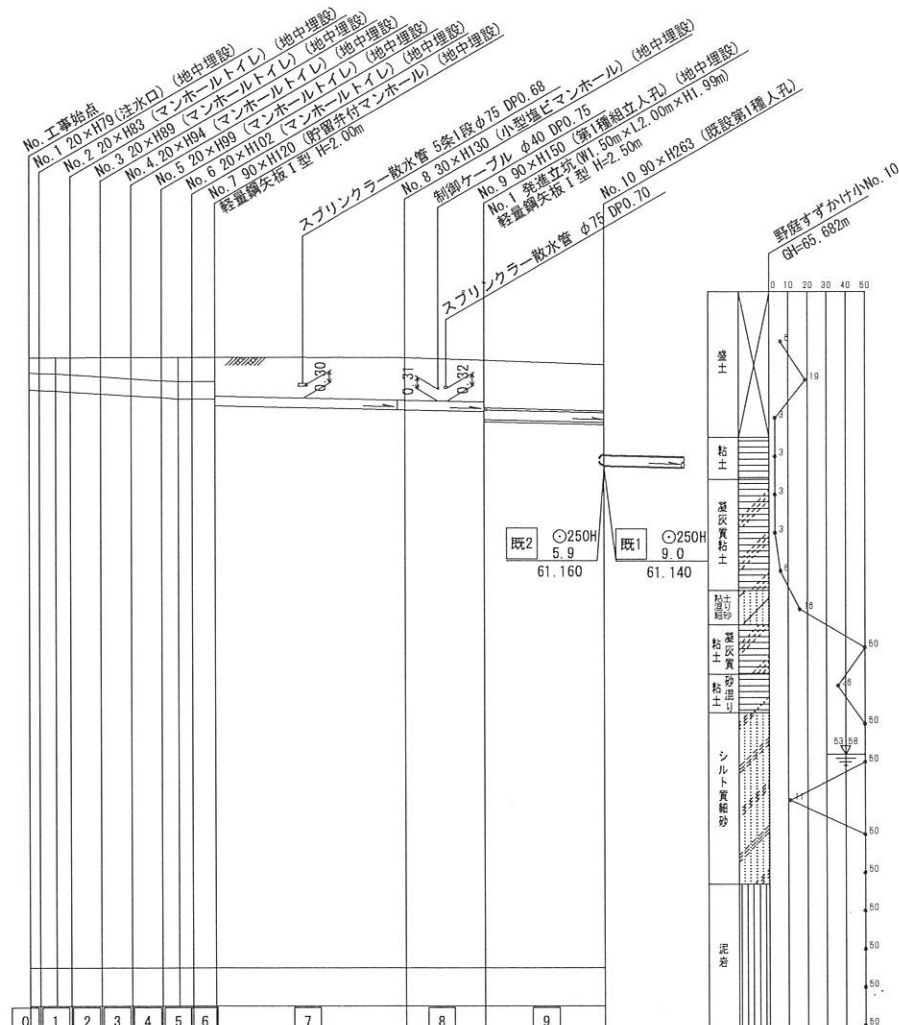

※縦断図に示す(地中埋設)箇所については、地表面より7cm下げた位置に人孔蓋を設置し、人孔を地中に設置する箇所を示す。
なお、人孔深については7cm計上した深さを示す。