令和５年度設計図(排除方式 分流)

図名	平面図・縦断図
工事件名	災害時下水直結式仮設トイレ用下水道管整備工事(その430)
施工場所	港北区下田町四丁目10番1号
縮尺	図示 / 図番 1／1
号線番号	0 1 2 3 4 5 6 7 8
地形図番号	14-48
	横浜市環境創造局

変更図

0 25 50 75 100 125 150 175 200 225 250

(A1出力時の縮尺は1:250)

位置図

凡例

	新設管渠及び桝(マンホールトイレ)
貯	新設管渠及び貯留弁付マンホール
2	新設管渠及び第1種組立人孔
	既設汚水管渠及び桝・人孔
	既設雨水管渠及び桝・人孔

使用水準点 (令和 年 月 日)

標石番号	既設第1種人孔
	港北区下田町四丁目10番1号
標高(M)	27.96

平面図 縮尺 1：500

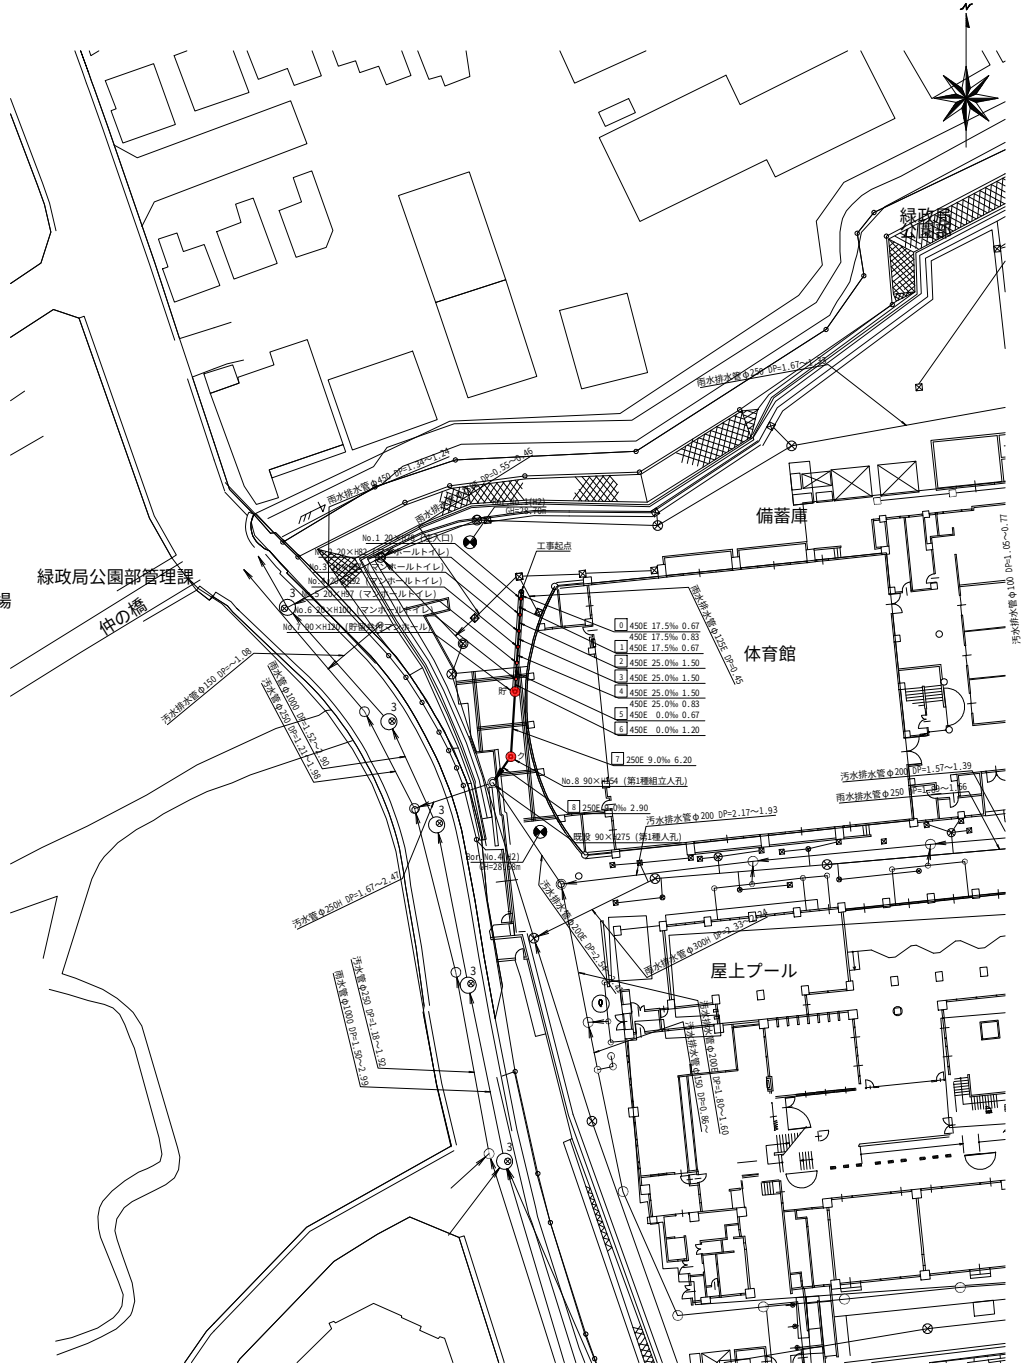

縦断図 縮尺 縦=1:200 横=1:500

【下田小学校】

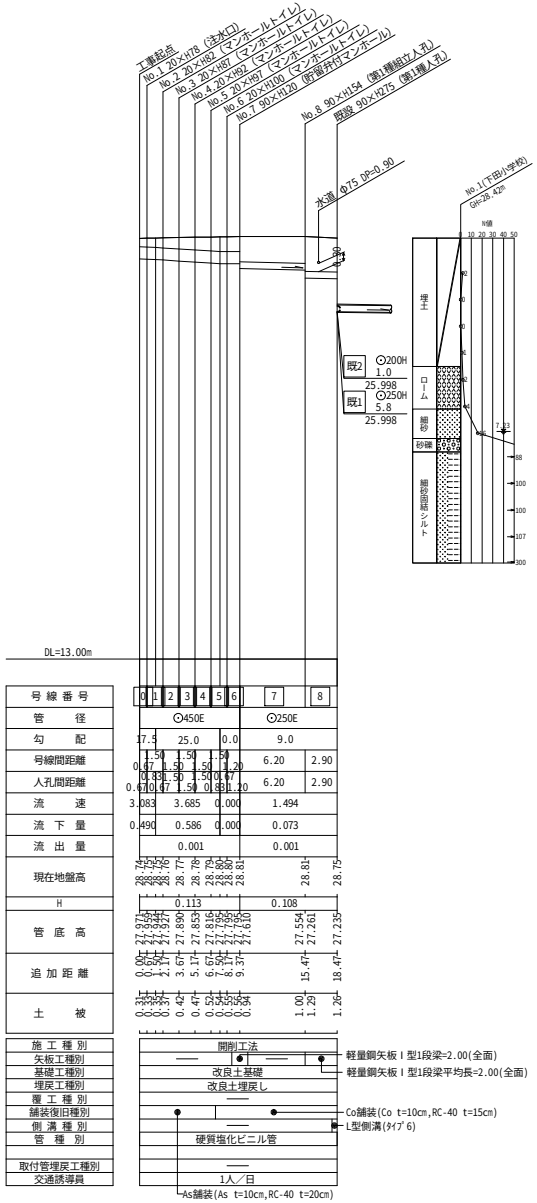

号線番号	0	1	2	3	4	5	6	7	8
管径	⊙450E							⊙250E	
勾配	17.5	25.0		0.0				9.0	
号線間距離	1.50	1.50	1.50	1.50	1.50	1.50	1.20	6.20	2.90
人孔間距離	0.67	0.83	1.50	1.50	1.50	0.83	1.20	6.20	2.90
流速	3.083		3.685		0.000			1.494	
流下量	0.490		0.586		0.000			0.073	
流出量	0.001							0.001	
現在地盤高	28.74	28.72	28.76	28.77	28.79	28.80	28.81	28.81	28.75
H	0.113							0.108	
管底高	27.970	27.945	27.927	27.890	27.853	27.816	27.795	27.554	27.261	27.235
追加距離	0.00	1.67	2.17	3.67	5.17	6.67	7.47	15.47	18.47
土被	0.337	0.337	0.337	0.42	0.47	0.524	0.555	1.00	1.20	1.26

施工種別	開削工法
矢板工種別	軽量鋼矢板Ⅰ型1段梁=2.00(全面)
基礎工種別	改良土基礎
埋戻工種別	改良土埋戻し
覆工種別	
舗装復旧種別	Co舗装(Co t=10cm,RC-40 t=15cm)
側溝種別	L型側溝(ﾀｲﾌﾟ6)
管種別	硬質塩化ビニル管
取付管埋戻工種別	
交通誘導員	1人／日

As舗装(As t=10cm,RC-40 t=20cm)