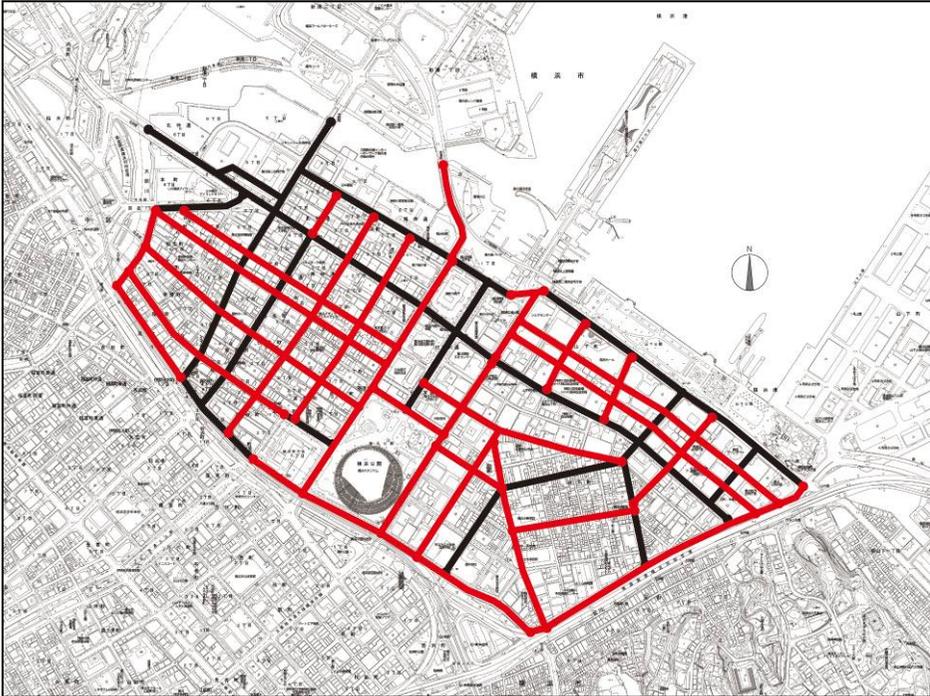


横浜市駐車場条例取扱基準 新旧対照表

改正 平成 31 年 4 月 10 日

改正箇所：赤字部分

新	旧(現行)
<p>別図 1</p>  <p>【横浜市地形図複製承認番号 平 31 建都計第 9064 号】</p> <p><u>附 則</u></p> <p><u>この取扱基準は、平成31年4月10日から施行する。</u></p>	<p>別図 1</p> 