
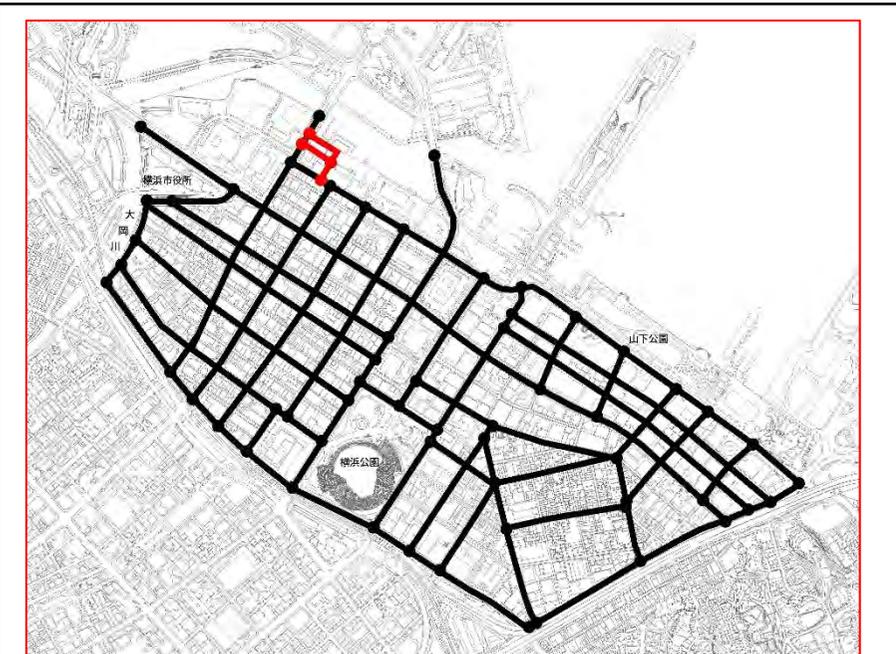
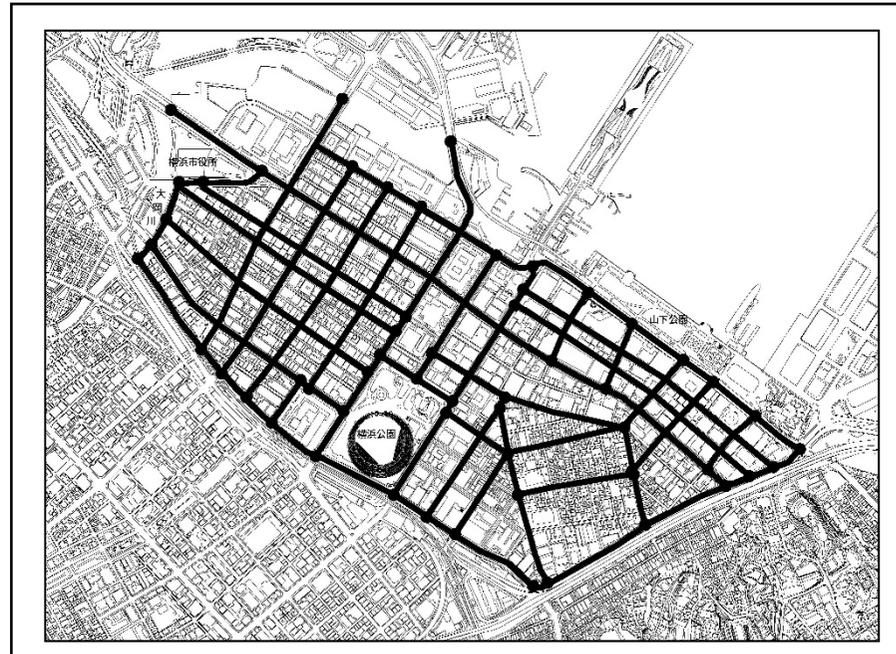
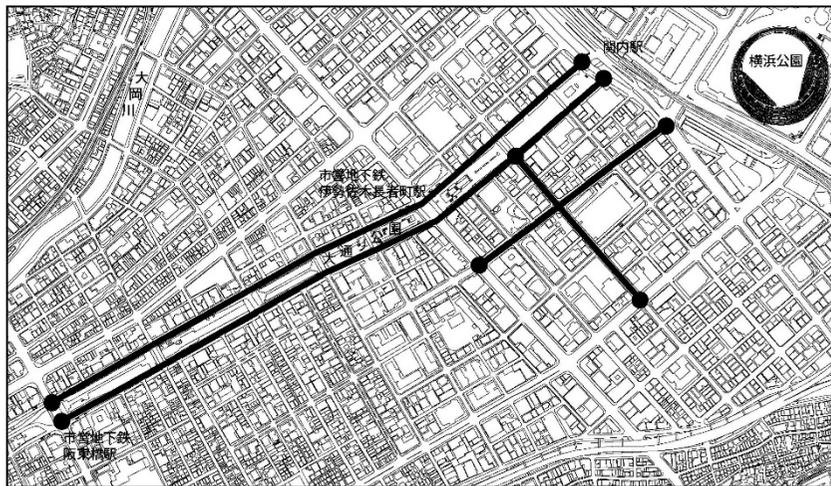
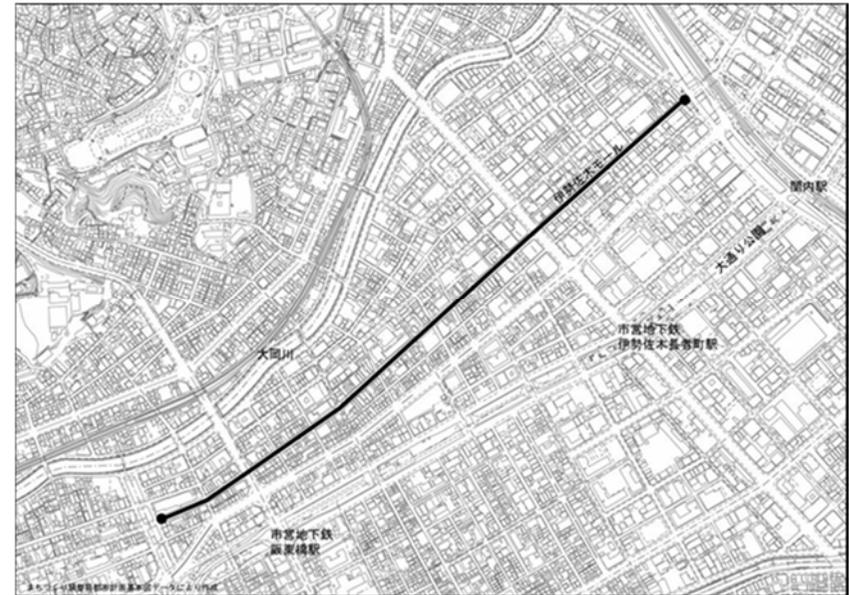


横浜市駐車場条例取扱基準 新旧対照表


改正 令和4年12月26日

改正箇所：赤字部分





新	旧（現行）
<p>第1条から第11条まで（現行のとおり）</p> <p><u>附 則</u></p> <p><u>この取扱基準は、令和4年12月26日から施行する。</u></p> <p>別表（現行のとおり）</p> <p>別図1</p>  <p>【横浜市地形図複製承認番号 令4建都計第9019号】</p>	<p>第1条から第11条まで（略）</p> <p><u>附 則</u></p> <p><u>この取扱基準は、令和3年12月24日から施行する。</u></p> <p>別表（略）</p> <p>別図1</p>  <p>【横浜市地形図複製承認番号 令3建都計第9019号】</p>

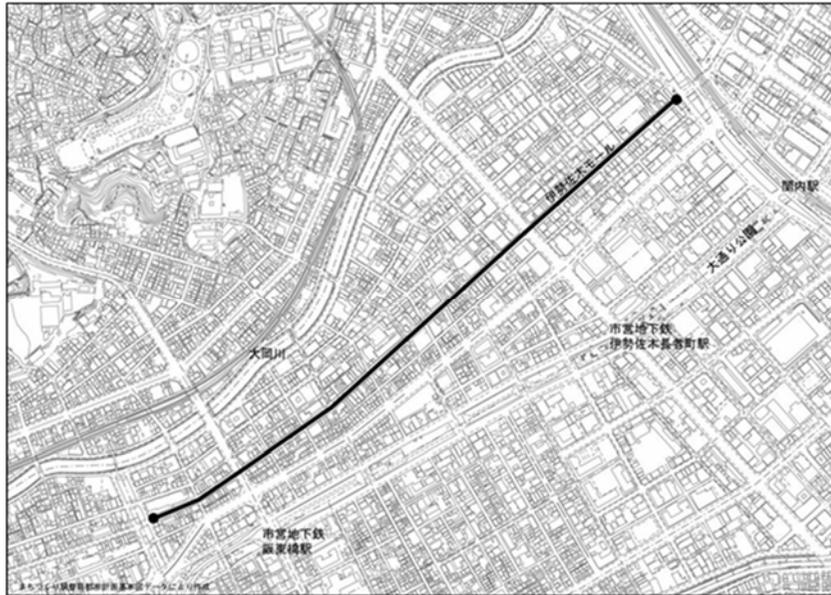


【横浜市地形図複製承認番号 令3建都計第9019号】

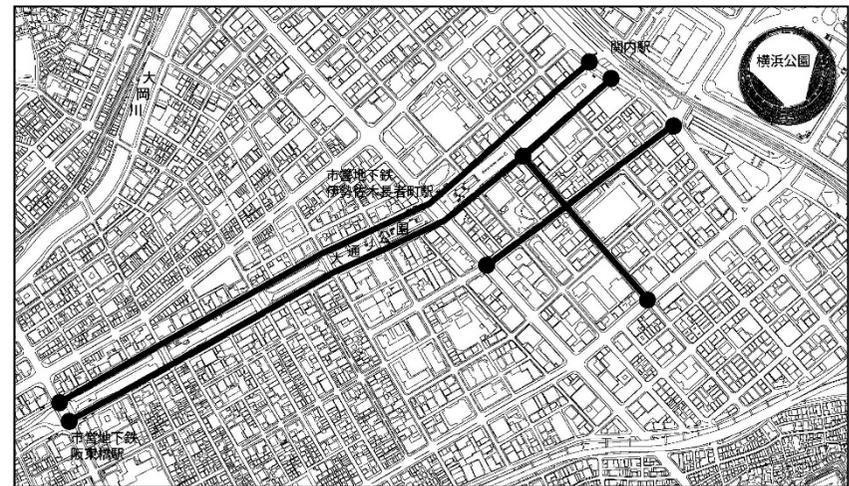

【横浜市地形図複製承認番号 令3建都計第9019号】

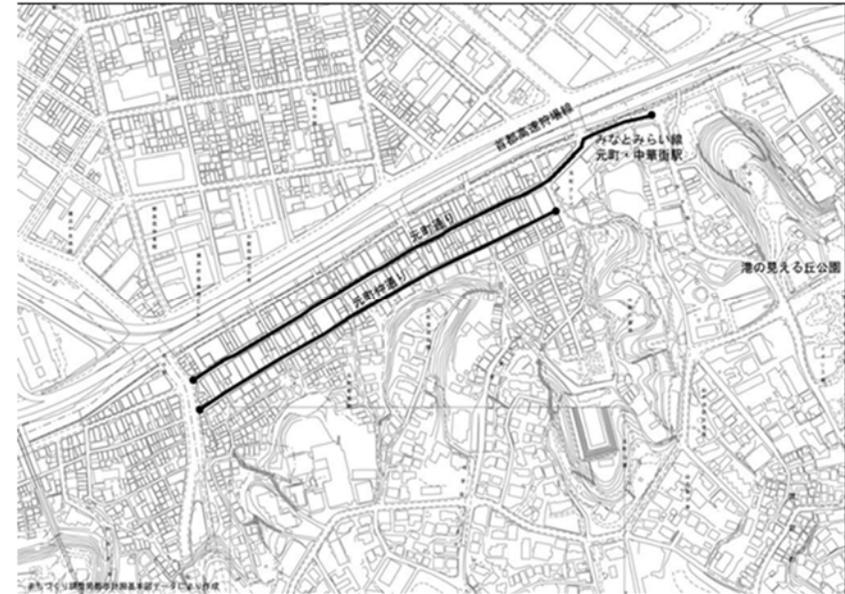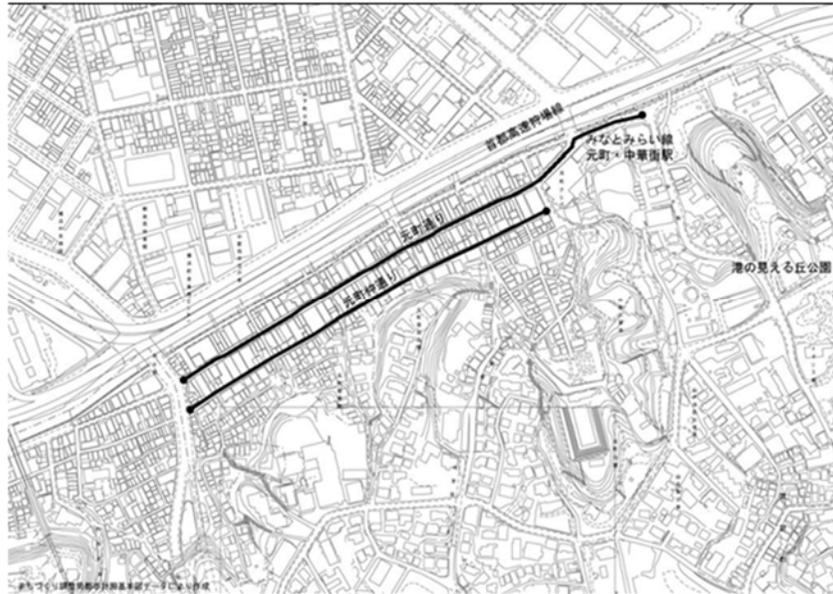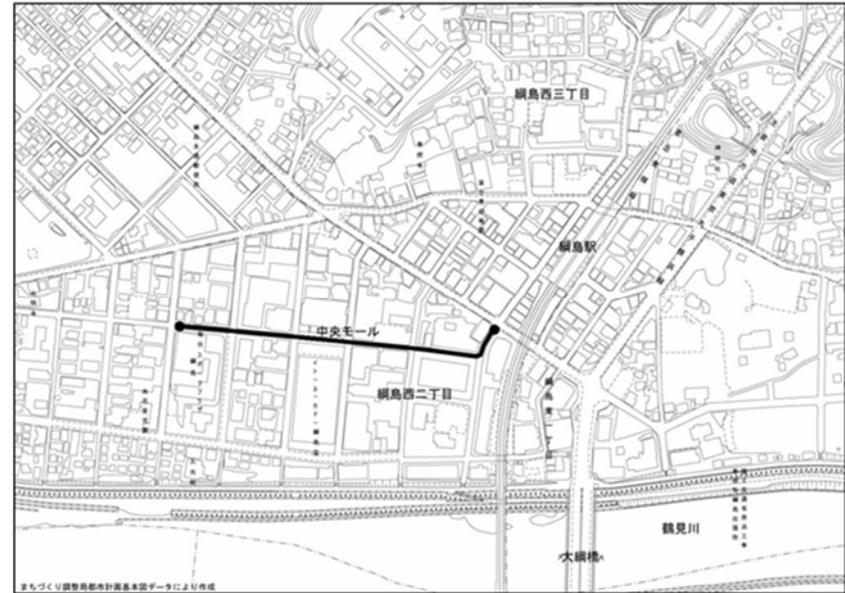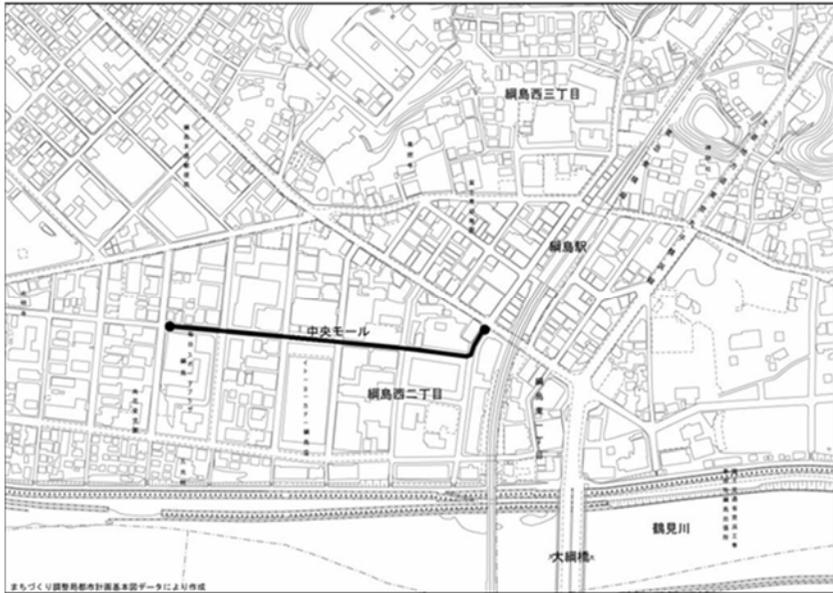


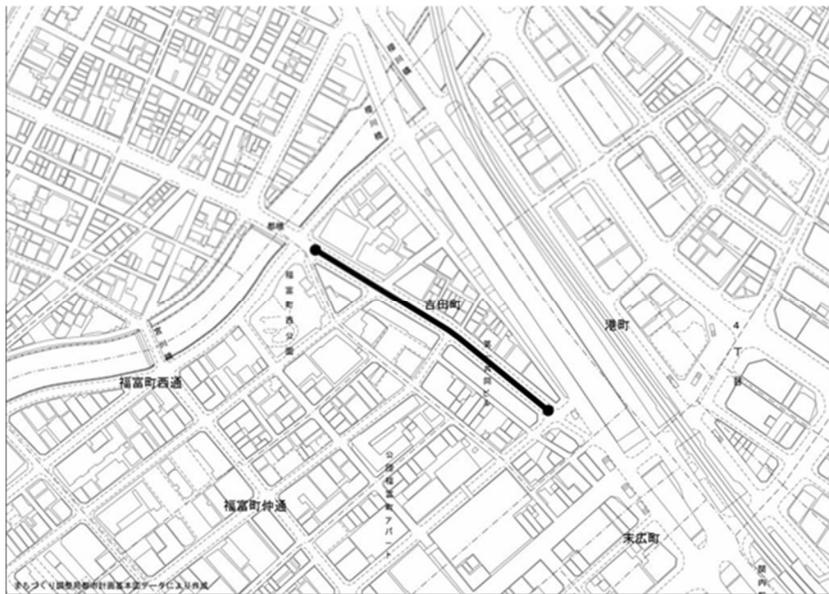

【横浜市地形図複製承認番号 平 19 まち都計第 2001 号】




【横浜市地形図複製承認番号 平 19 まち都計第 2001 号】

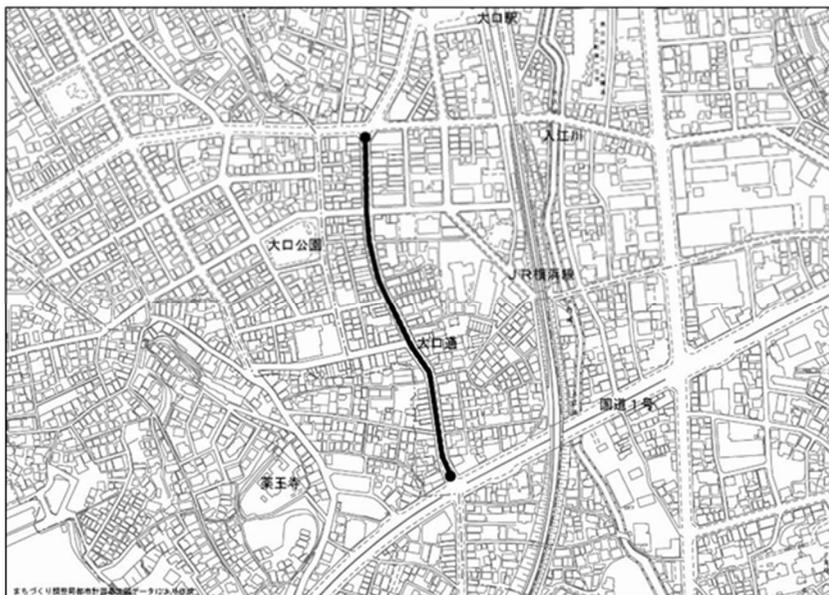

【横浜市地形図複製承認番号 平 19 まち都計第 2518 号】




【横浜市地形図複製承認番号 平 19 まち都計第 2518 号】

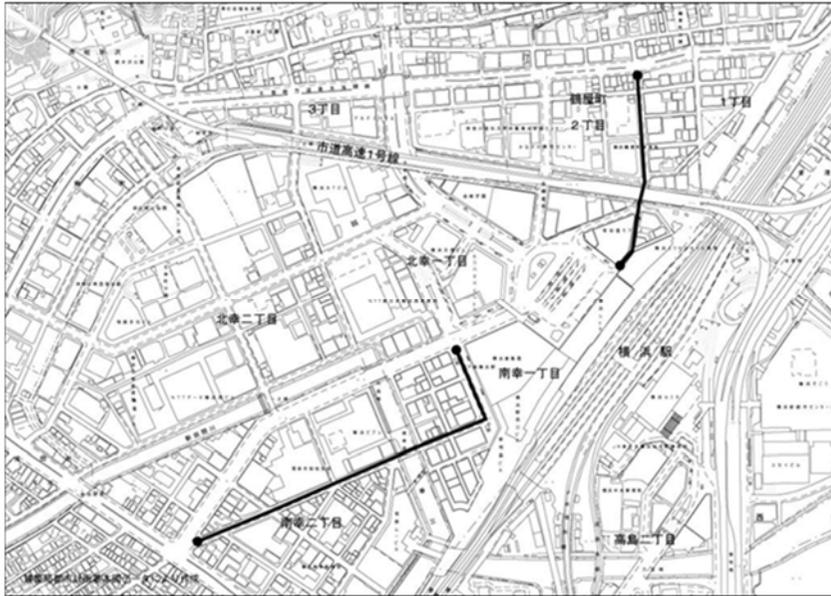


【横浜市地形図複製承認番号 平 21 まち都計第 3314 号】




【横浜市地形図複製承認番号 平 21 まち都計第 3314 号】

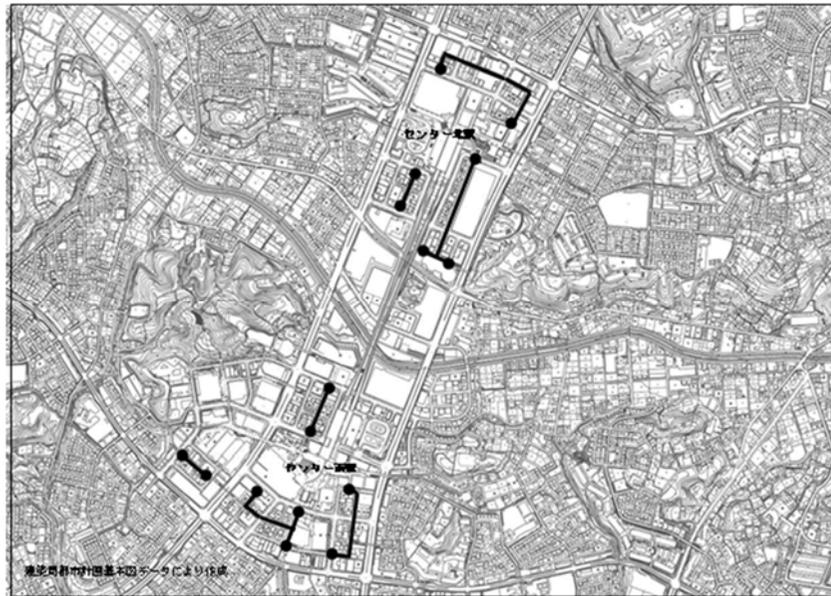

【横浜市地形図複製承認番号 平 24 建都計第 9026 号】

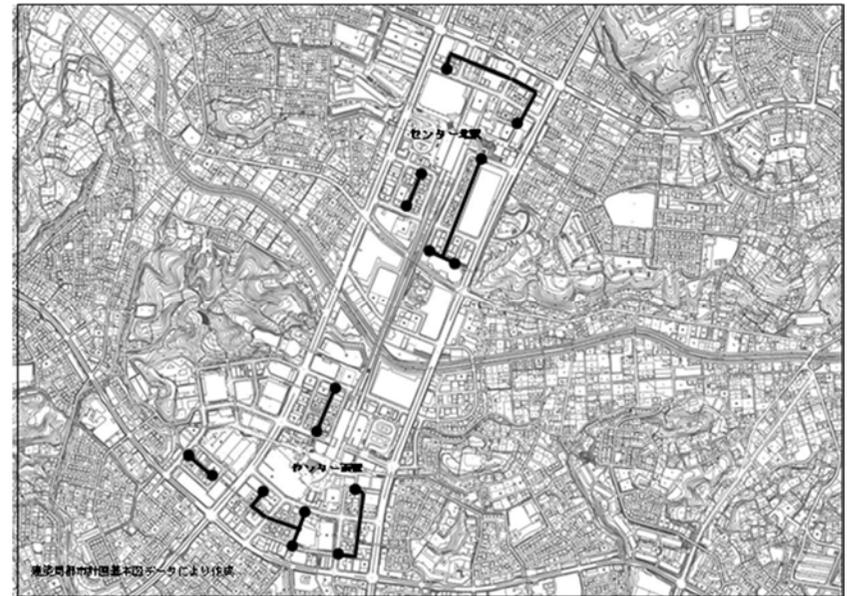

【横浜市地形図複製承認番号 平 24 建都計第 9026 号】

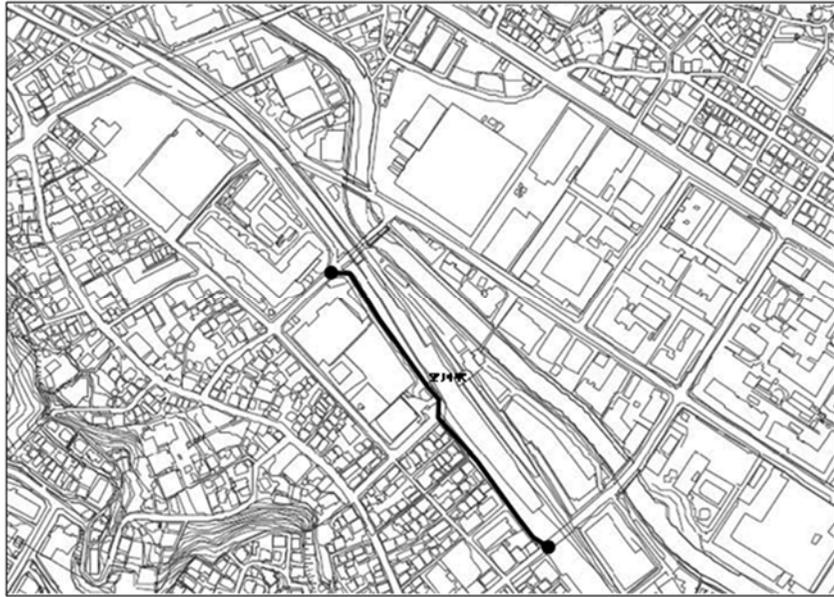


【横浜市地形図複製承認番号 令2建都計第9027号】

●—●・・・横浜市駐車場条例取扱基準第3条(1)により定める道路

別図2 現行のとおり

別記様式(取扱基準第10条) 現行のとおり

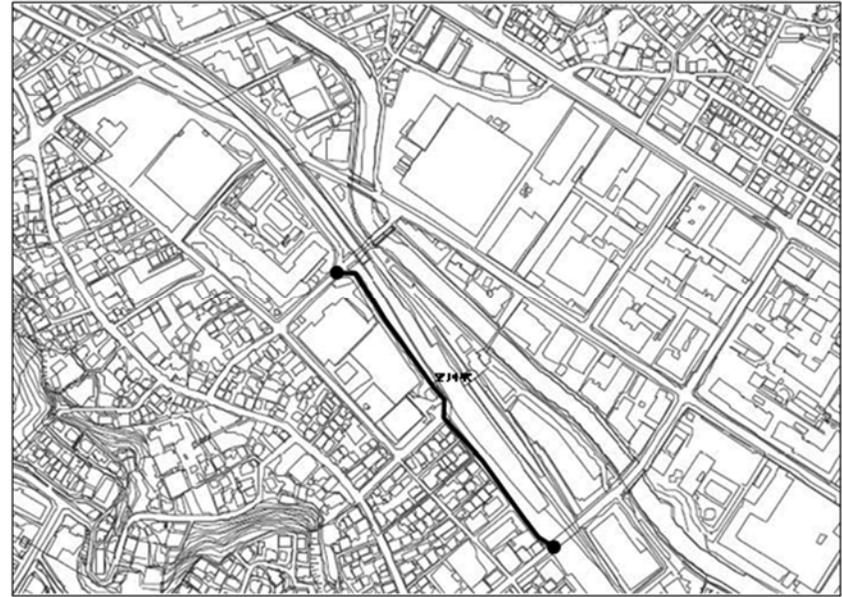

【横浜市地形図複製承認番号 令2建都計第9027号】

●—●・・・横浜市駐車場条例取扱基準第3条(1)により定める道路

別図2 略

別記様式(取扱基準第10条) 略