


浅間地区確定図索引




この頁は当地区の索引図（頁照合用）として
本市職員が作成したものです。

赤字は、頁（ページ）番号になります。

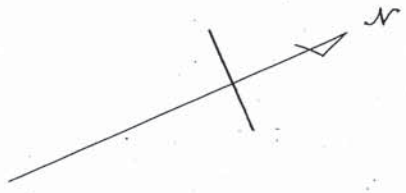

- 1 図面番号
- 同包含区域
- 1 ブロック番号
- 地区境界
- - - 区境界
- - - 町境界
- - - 丁目境界

浅間地区確定図索引

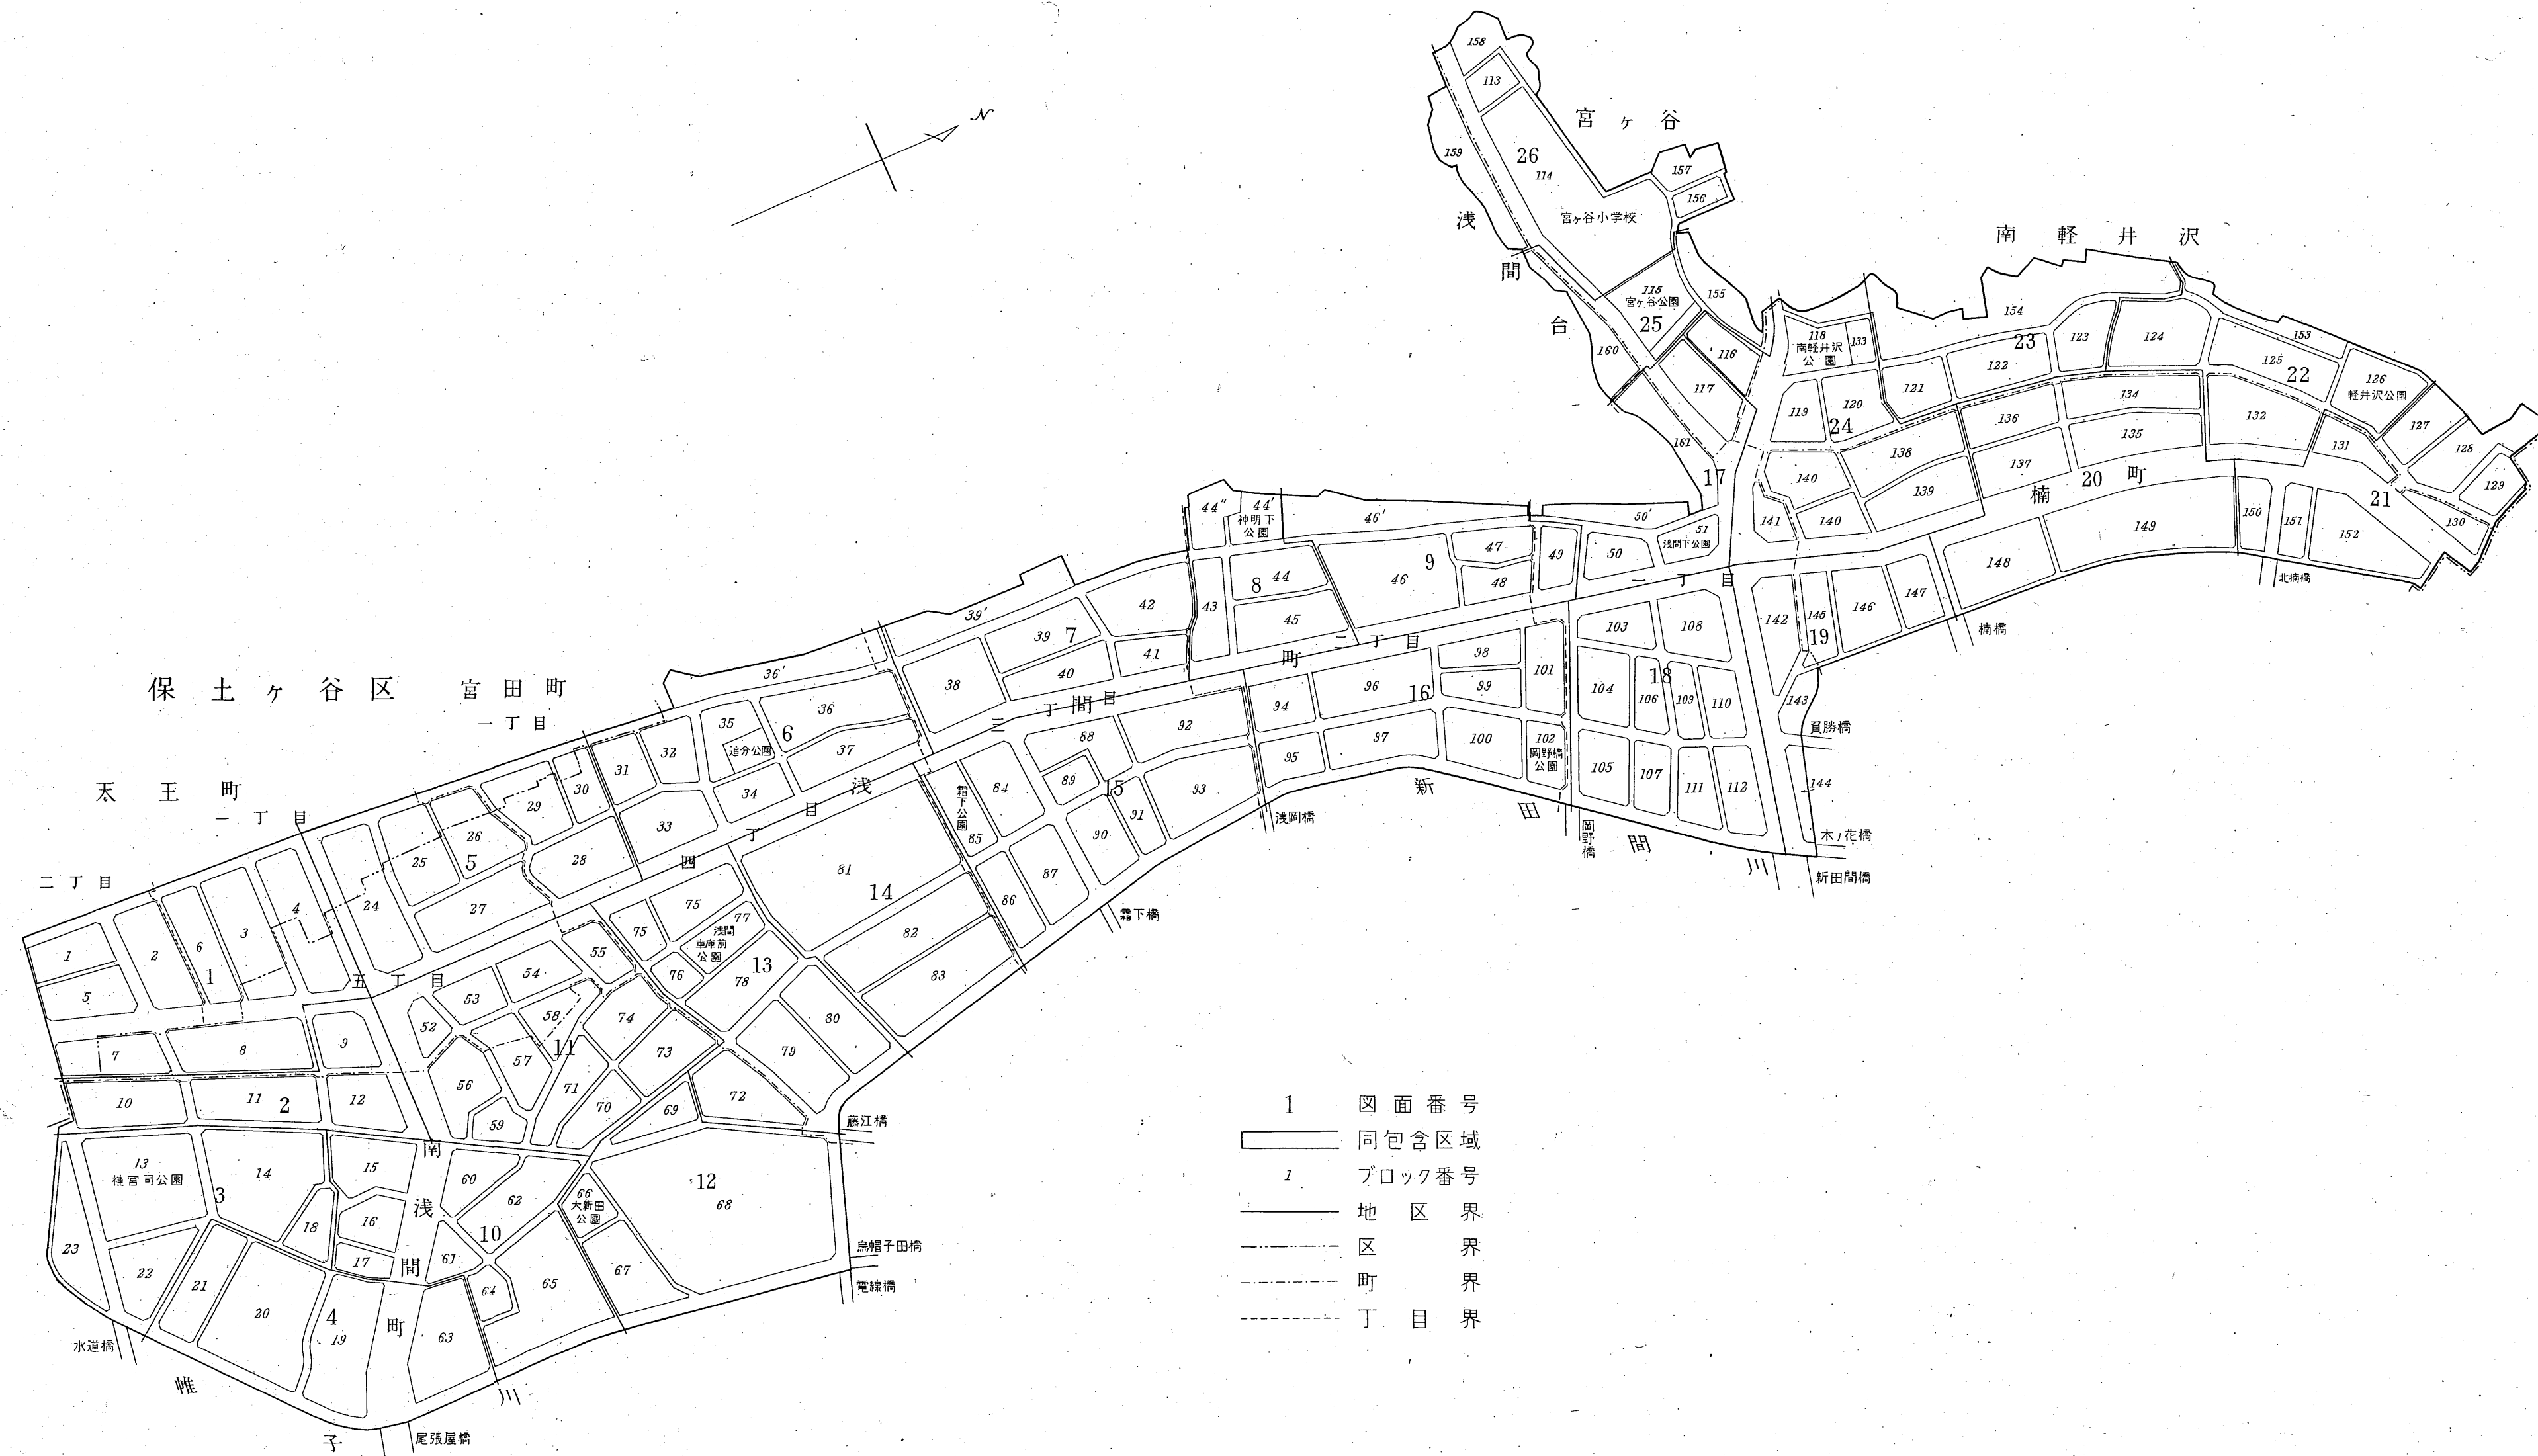


13-2




浅間地区確定図一号

13-3

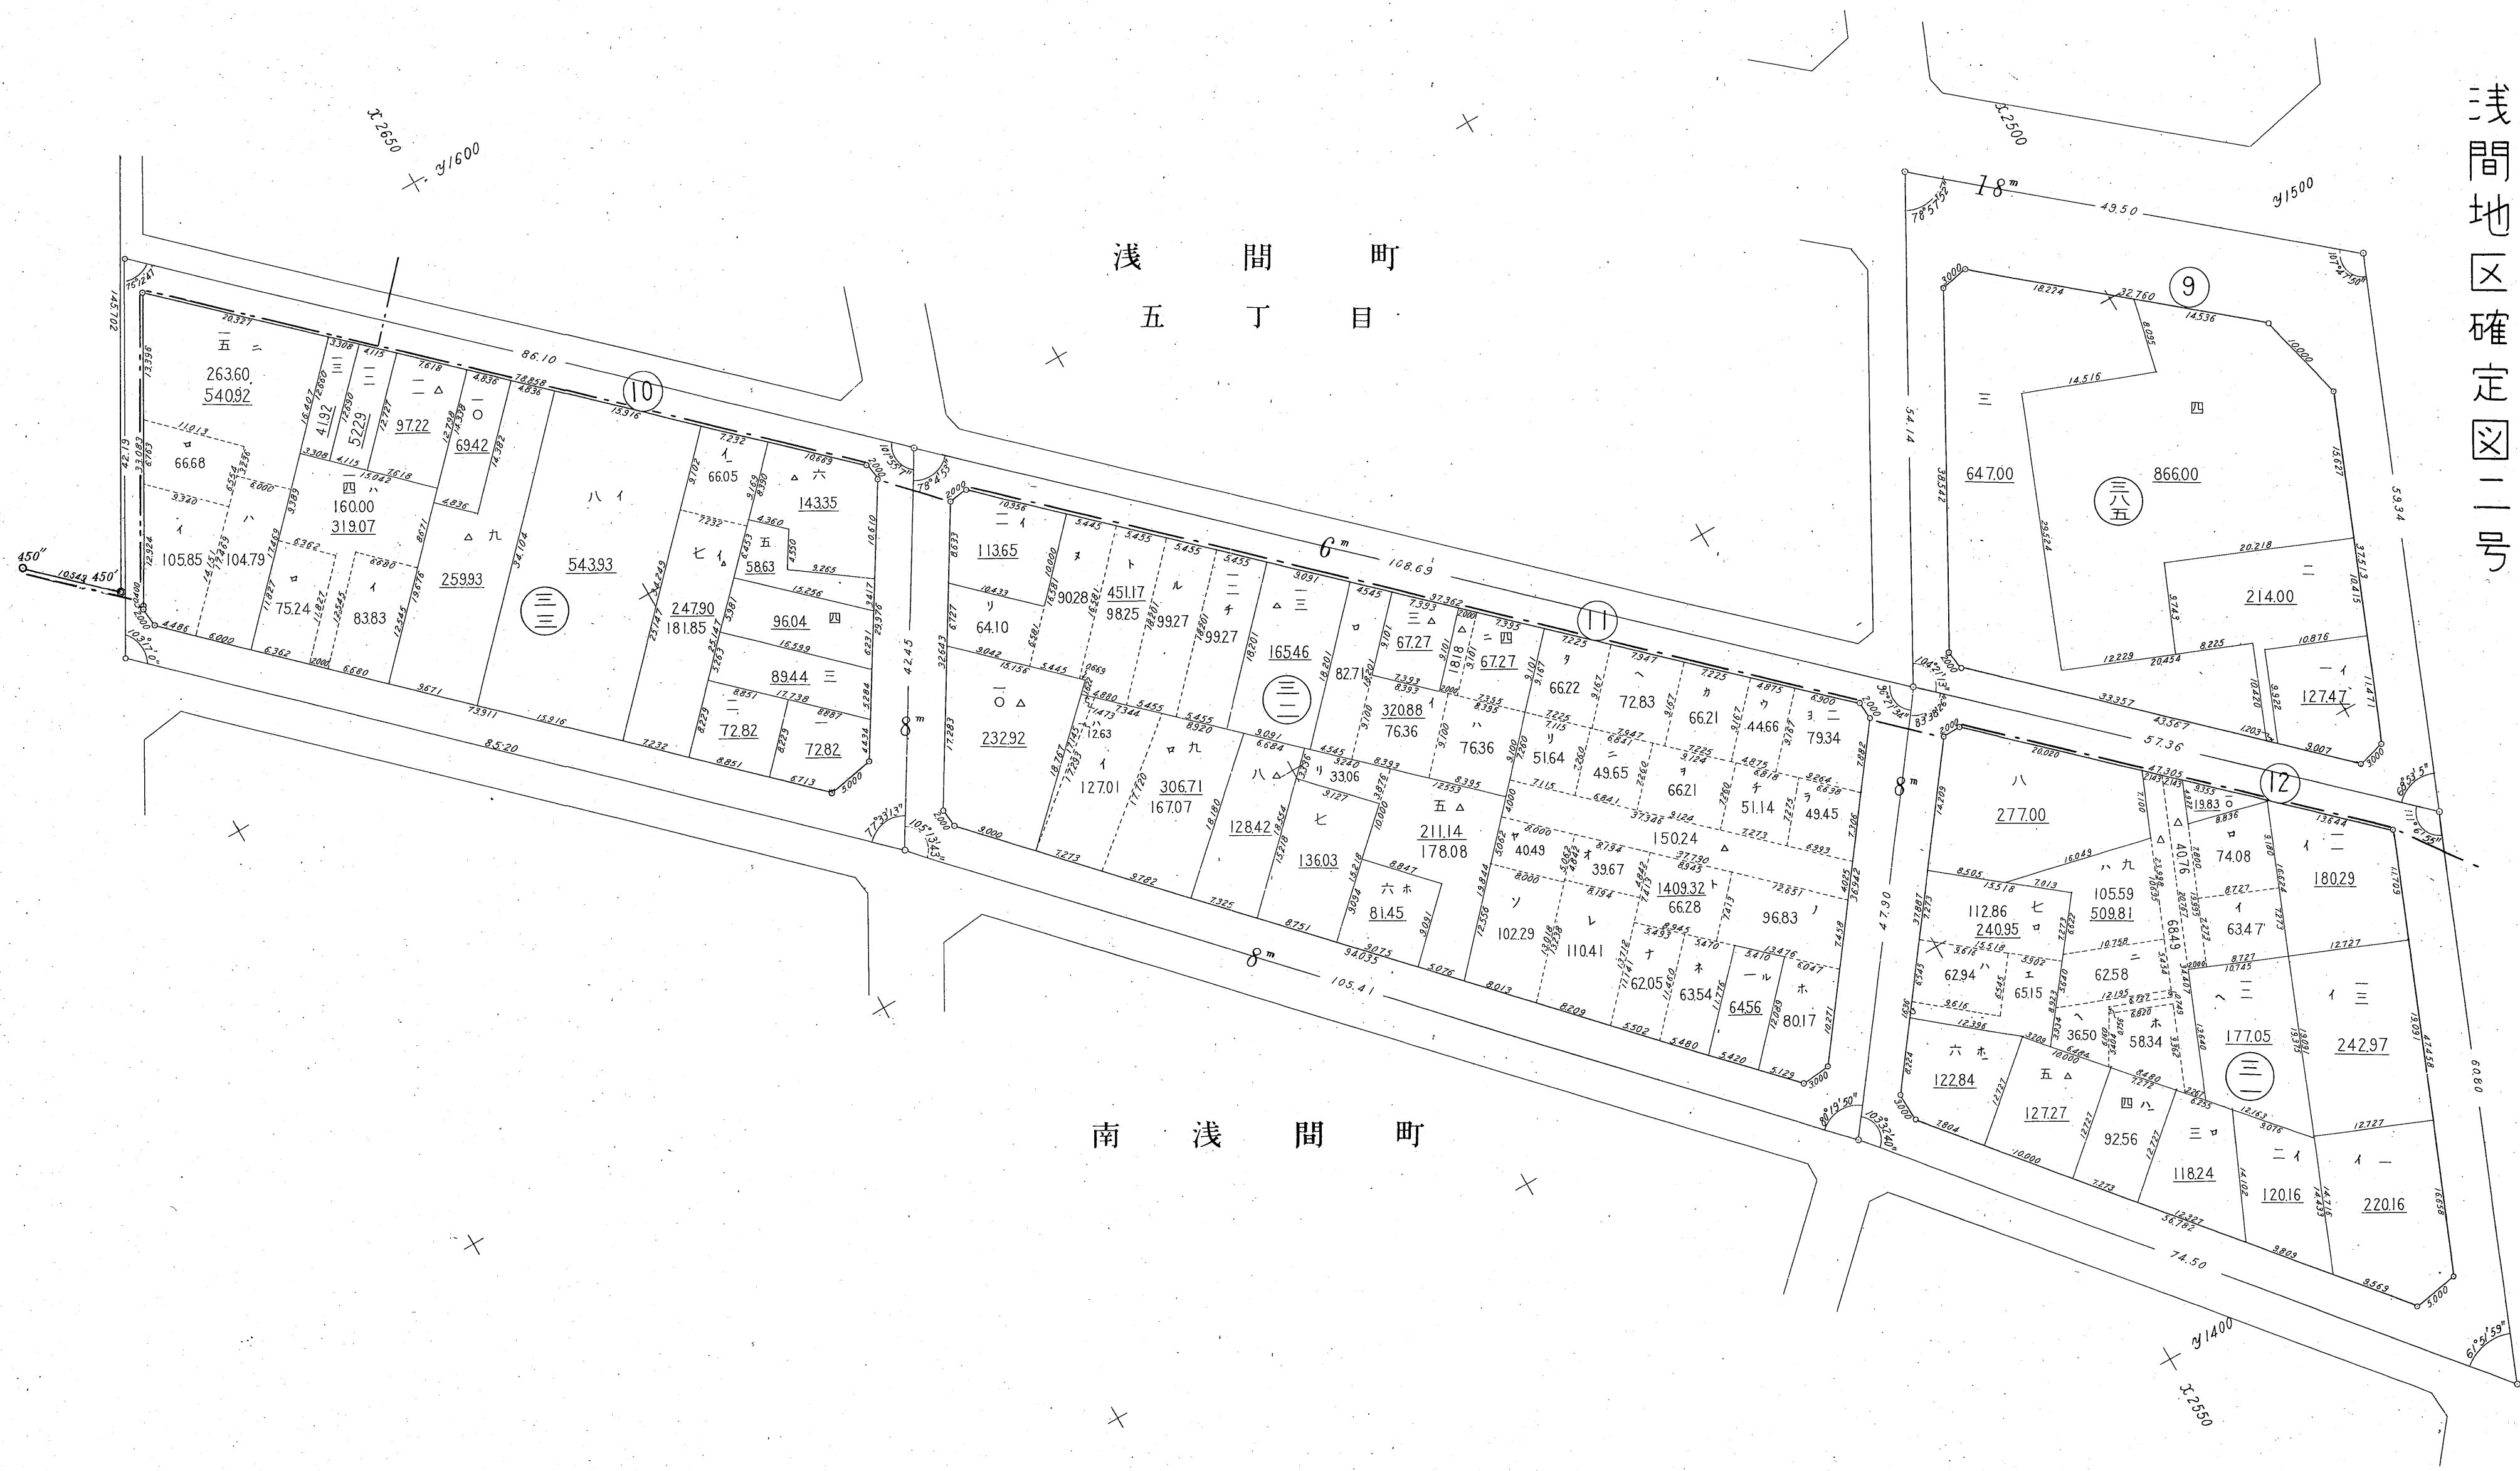

浅間地区確定図二号

13-4

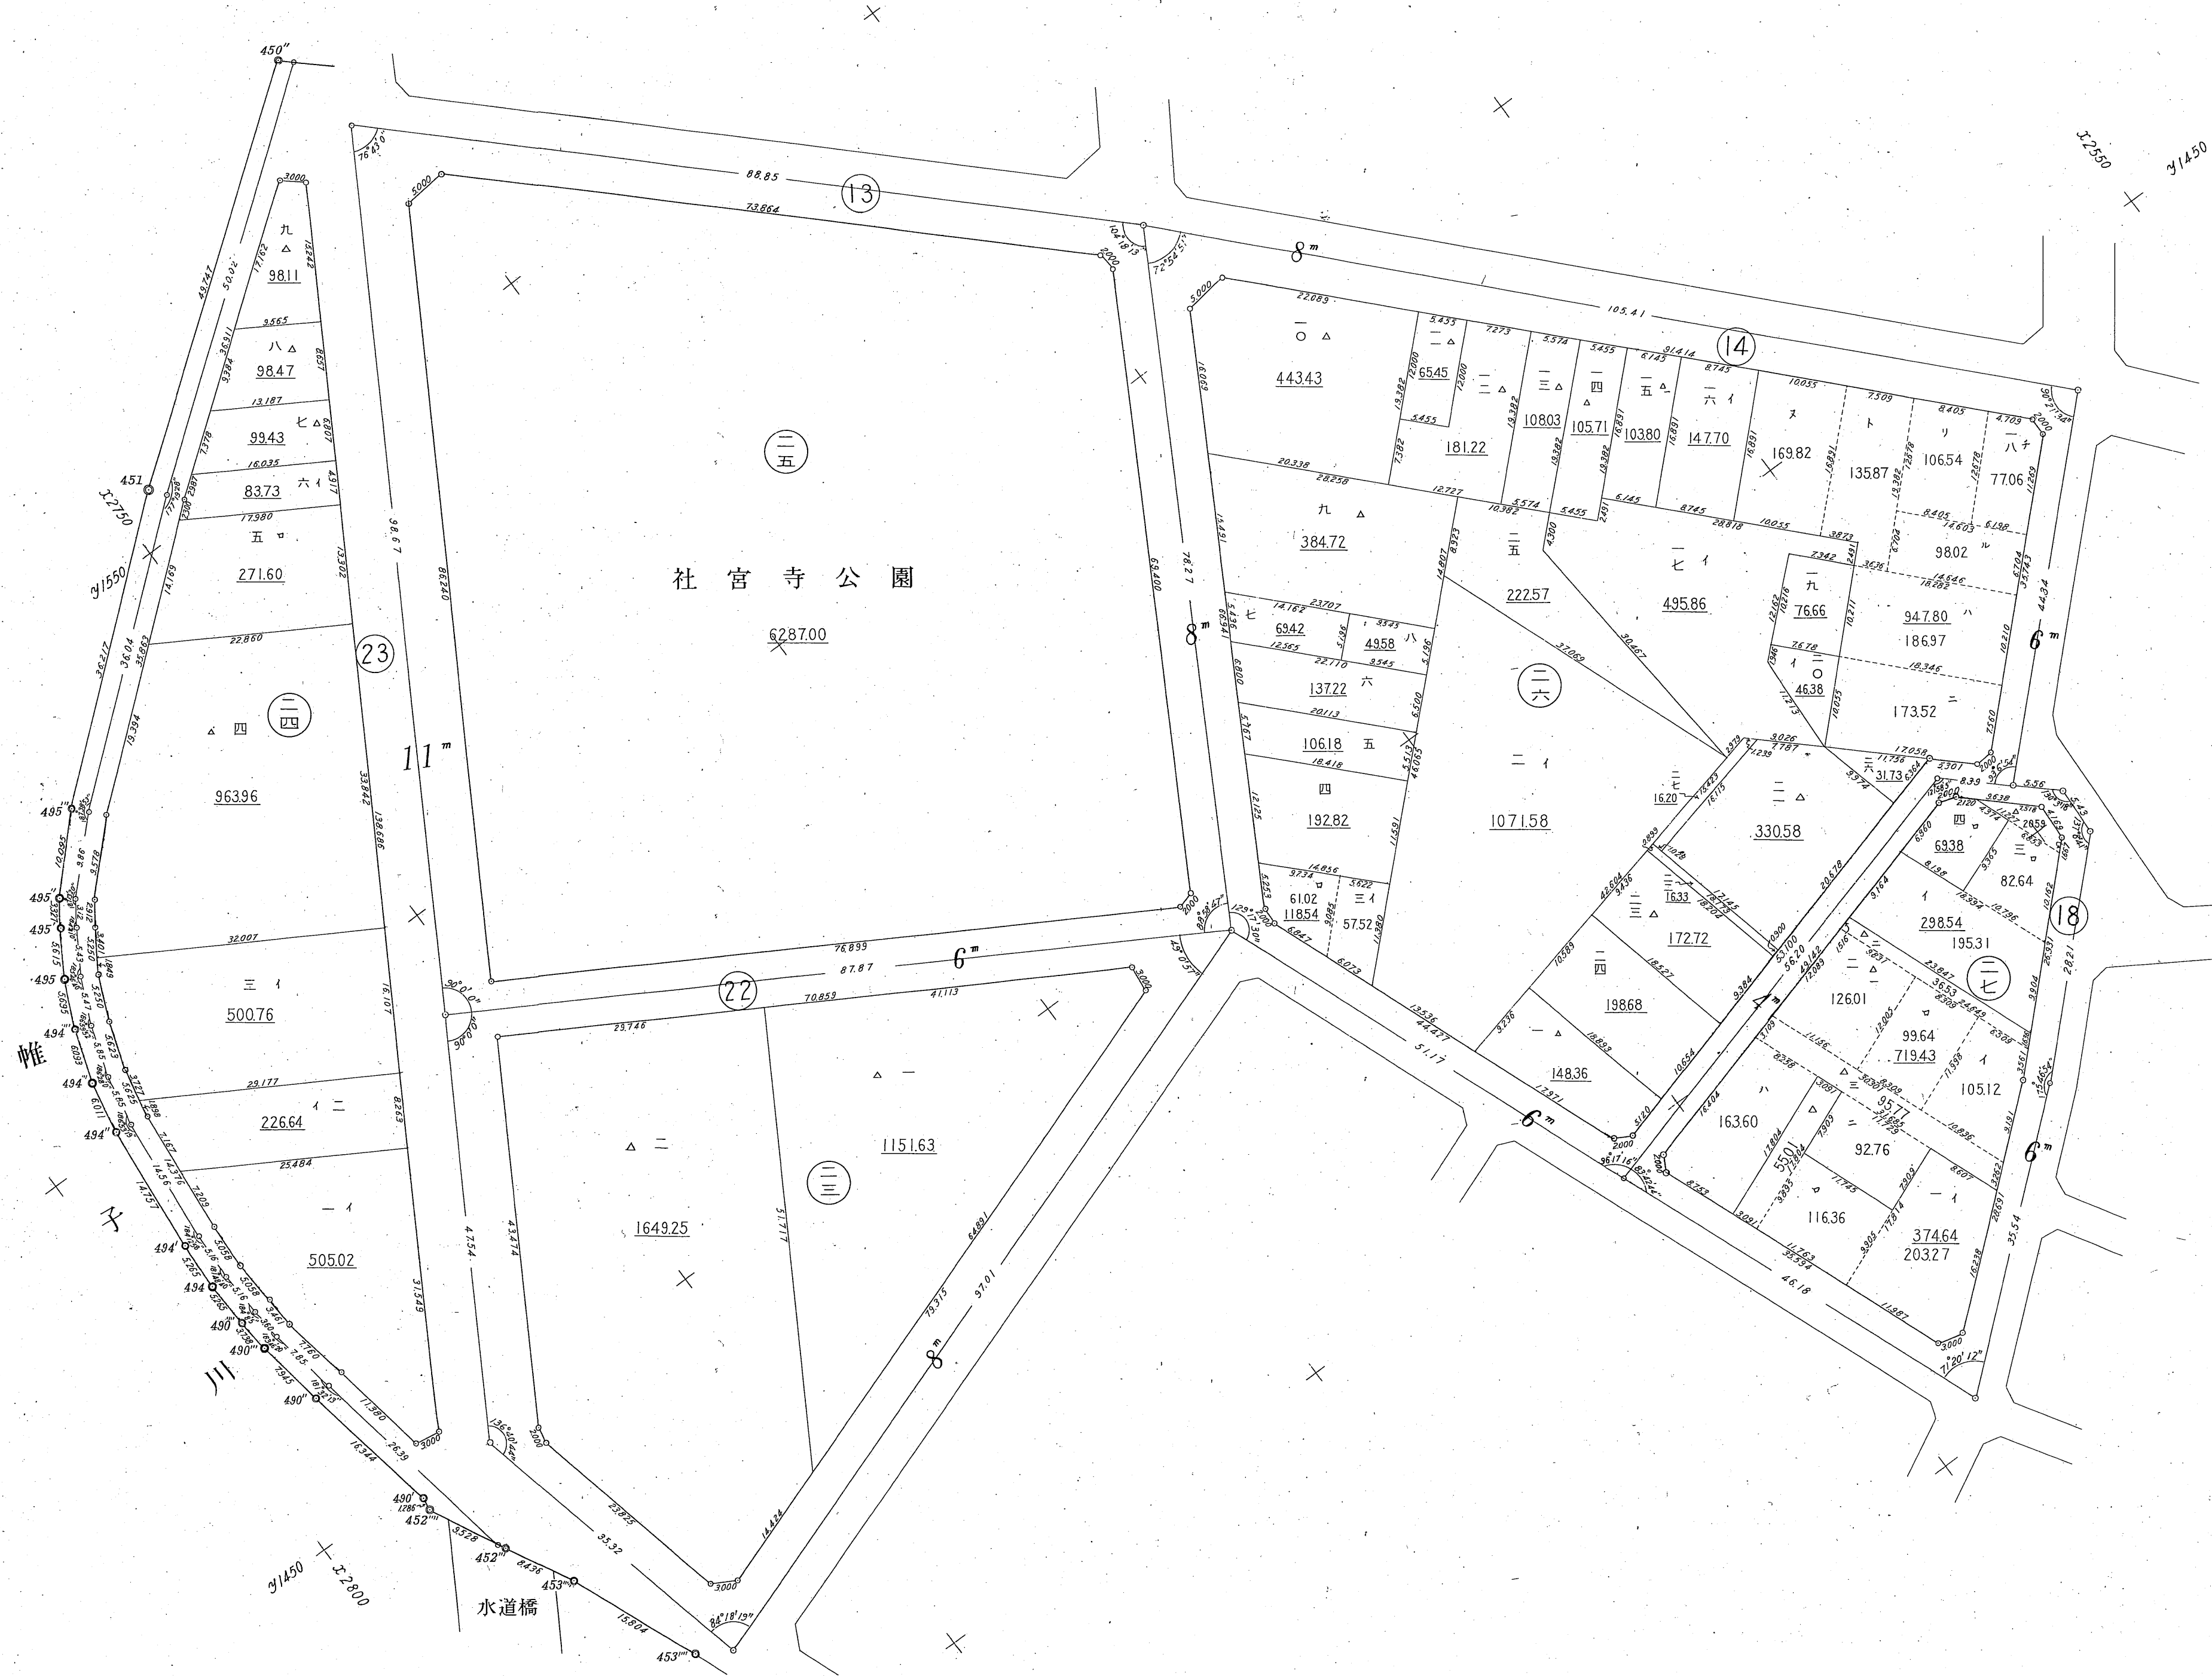


91350
91360

13-5

浅間地区確定図四号



13-6

保土ヶ谷区

浅間地区確定図五号



13-7

浅間地区確定図六号



13-8

浅間地区確定図七号



13-9

浅間地区確定図八号



21850 + 21300

21750 + 21100

13-10

浅間地区確定図九号






浅間地区確定図十号

13-12




浅間地区確定図十一号

浅間地区確定図十二号

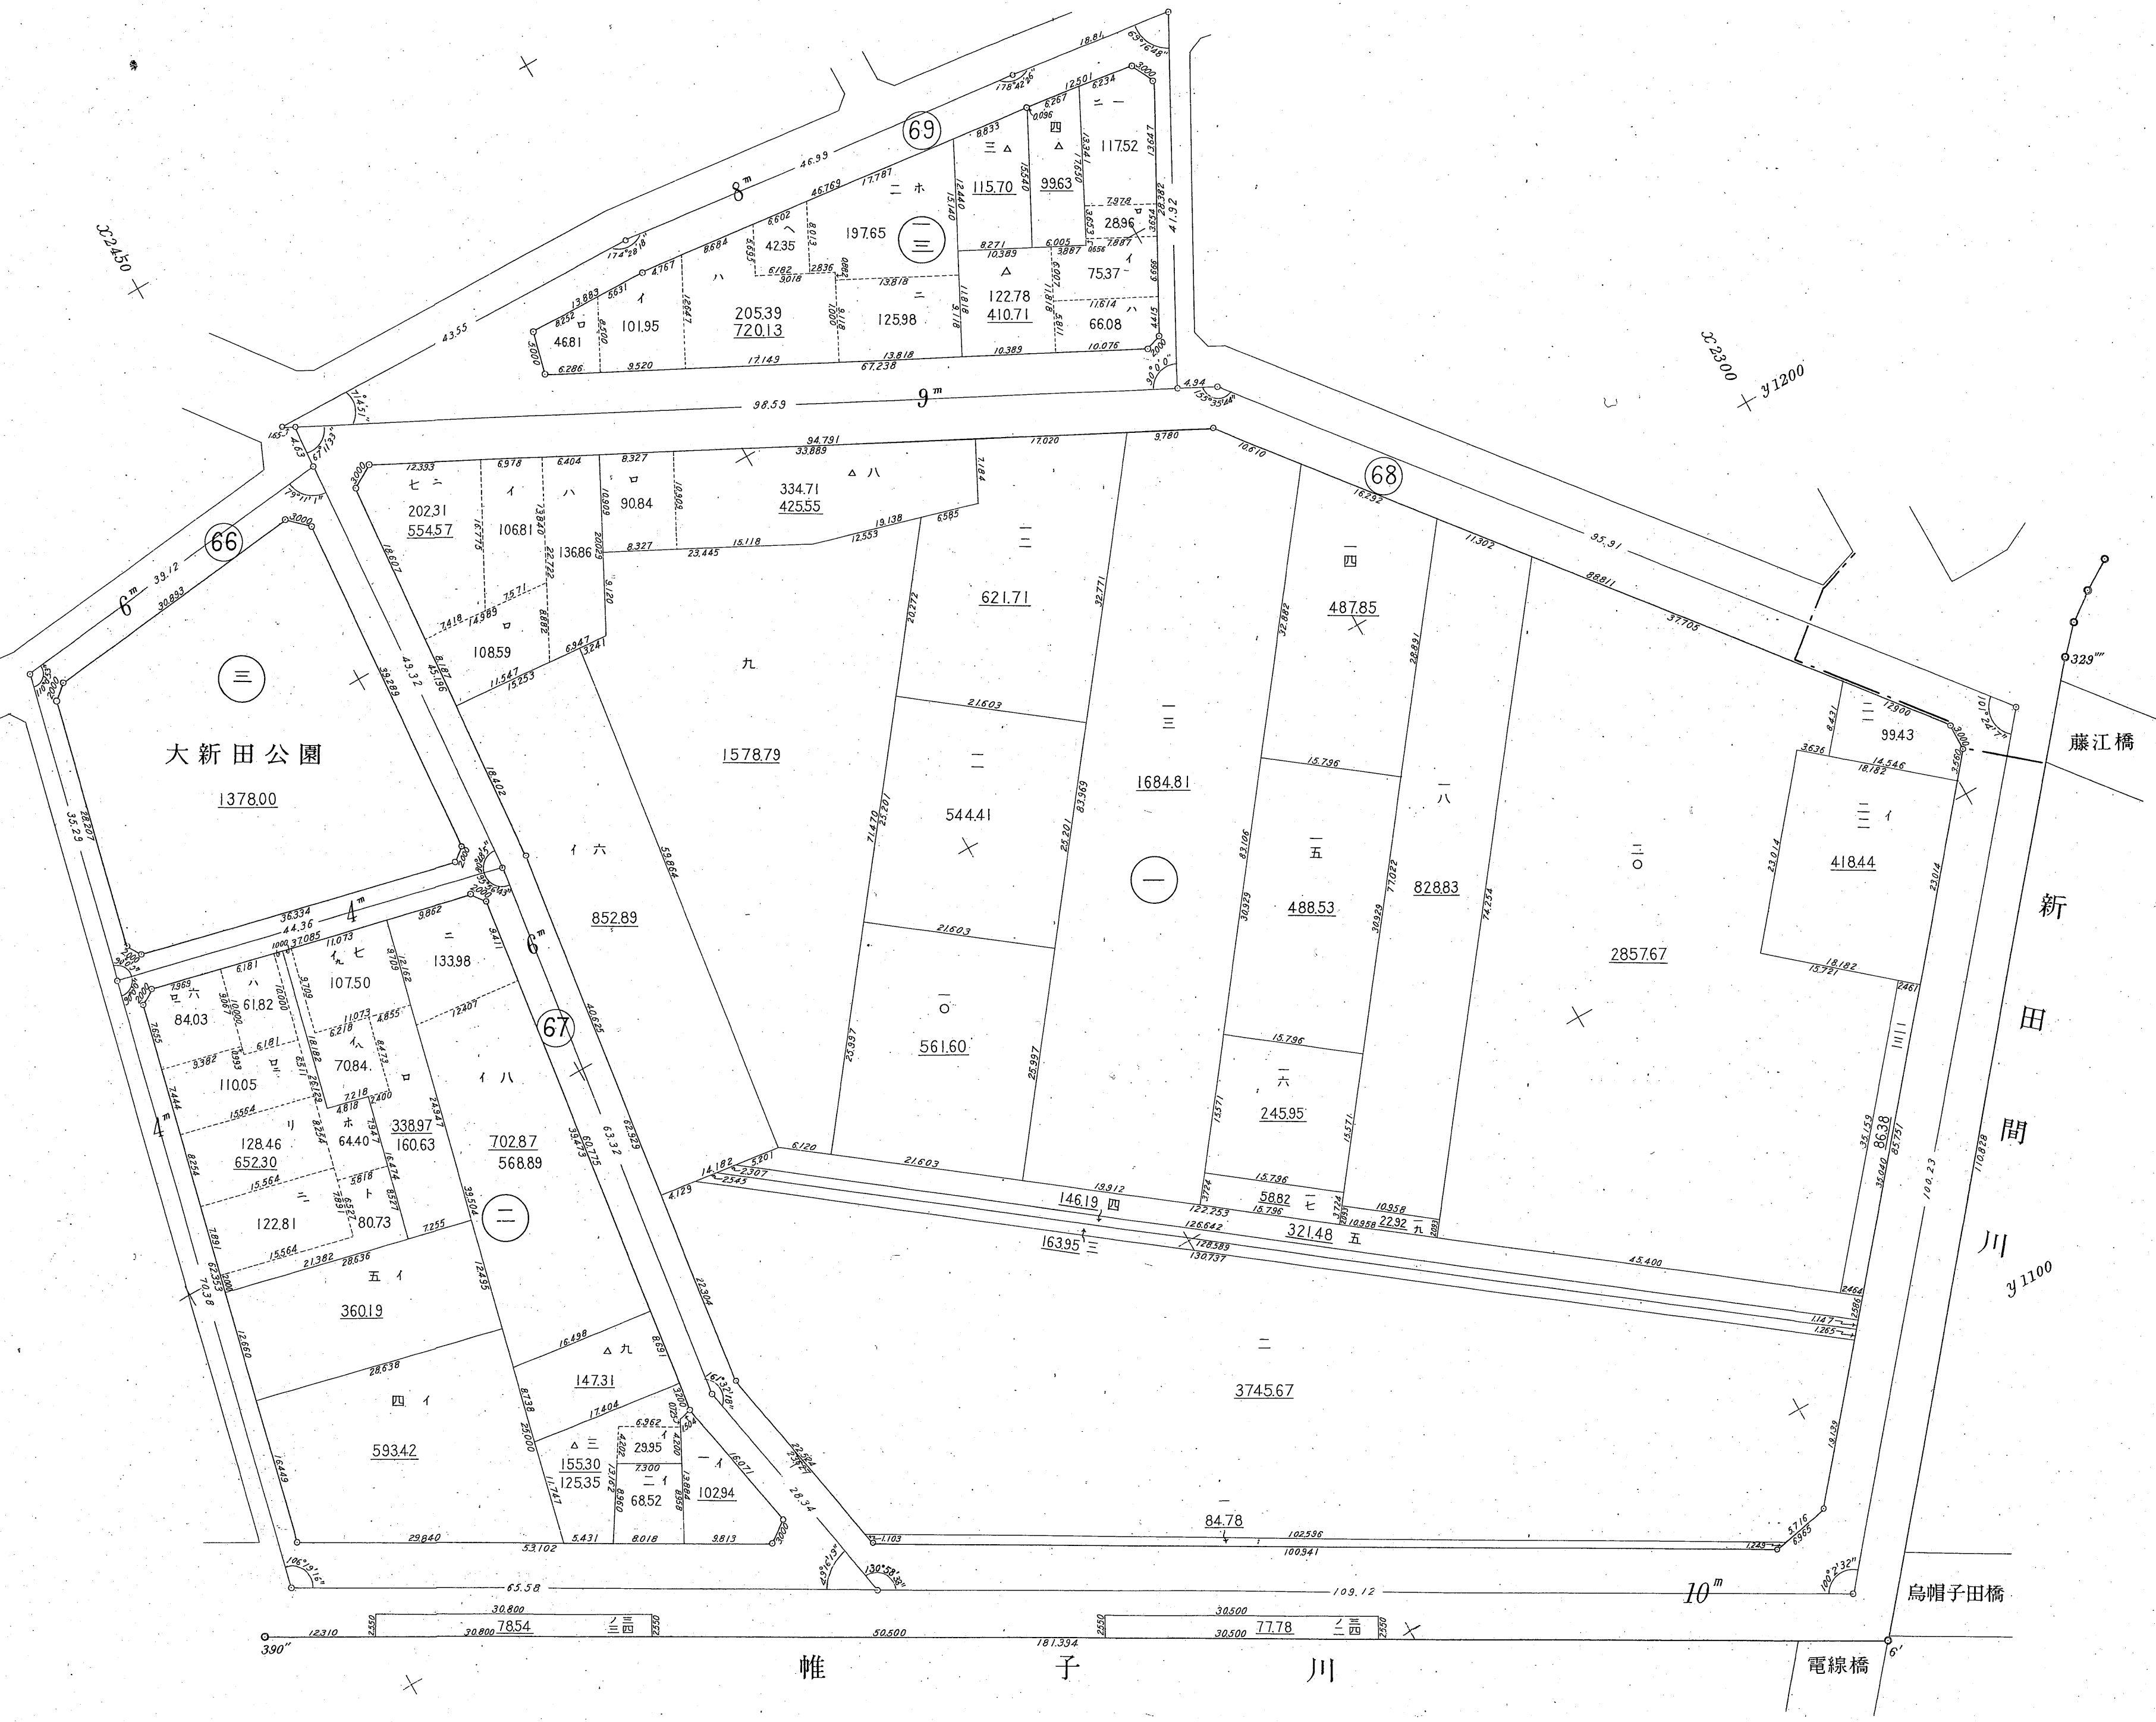

13-14

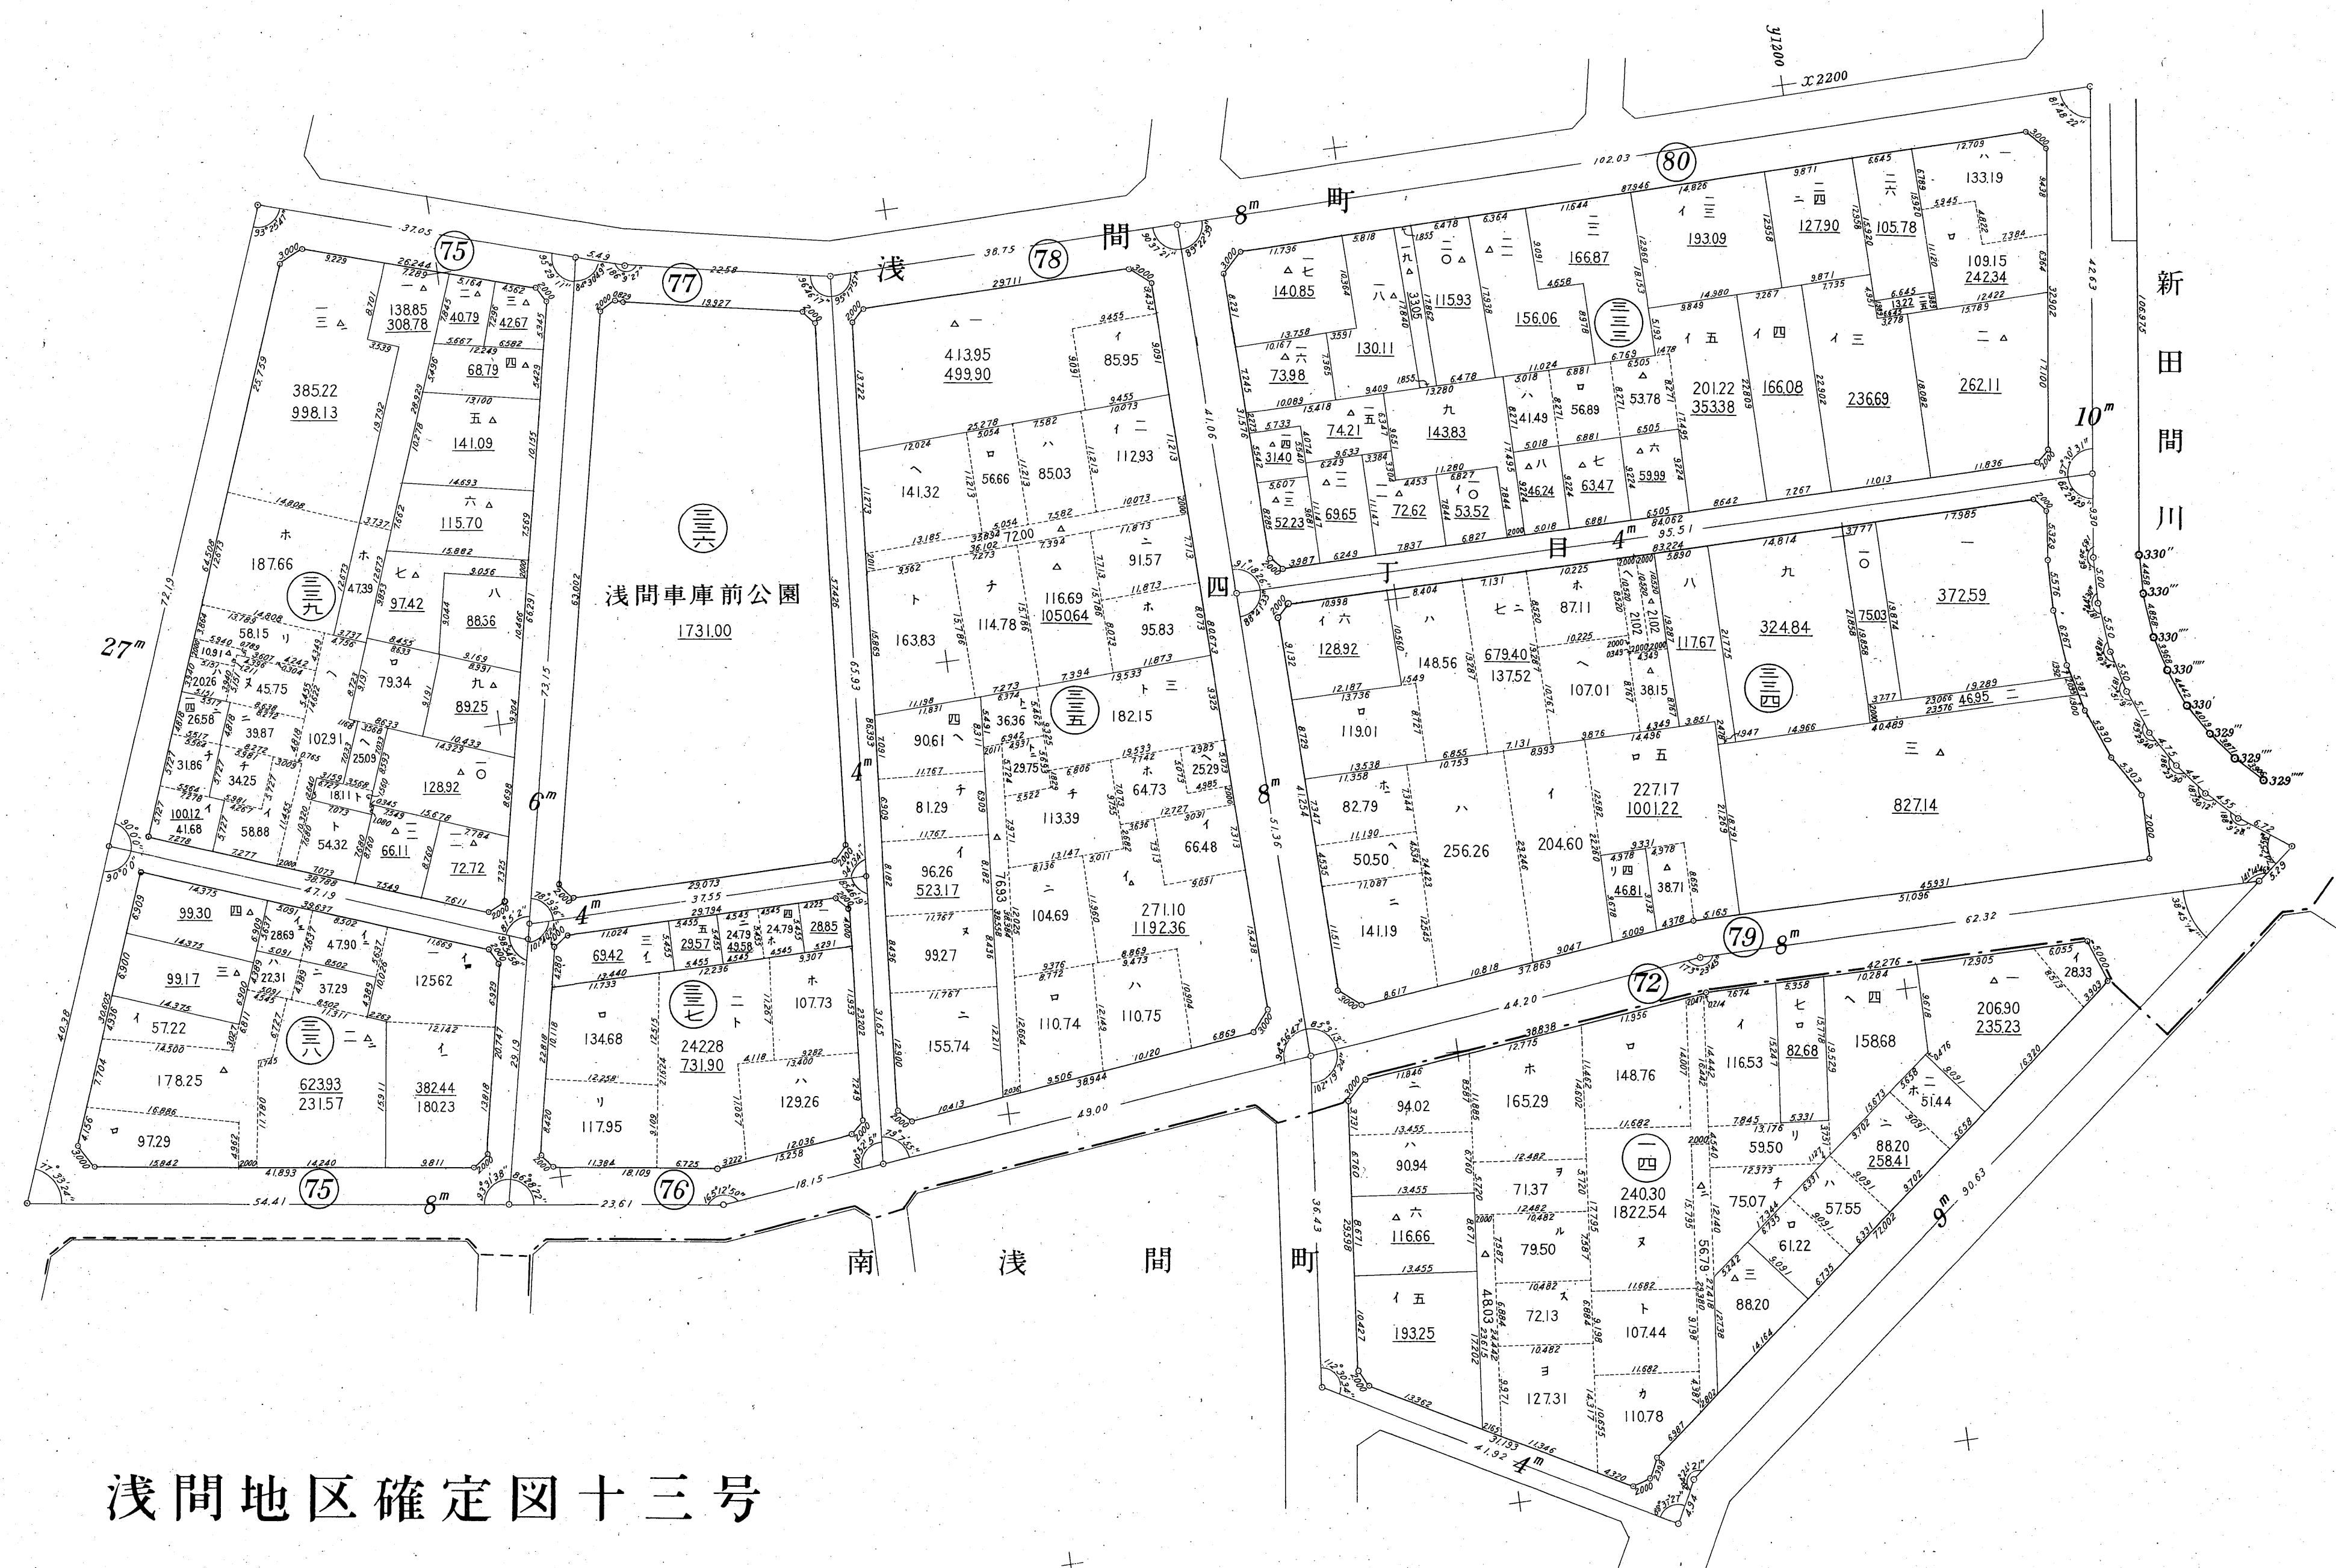

浅間地区確定図十三号

2350

13-15




浅間地区確定図十四号

13-16




浅間地区確定図十六号

浅 27' 間 町

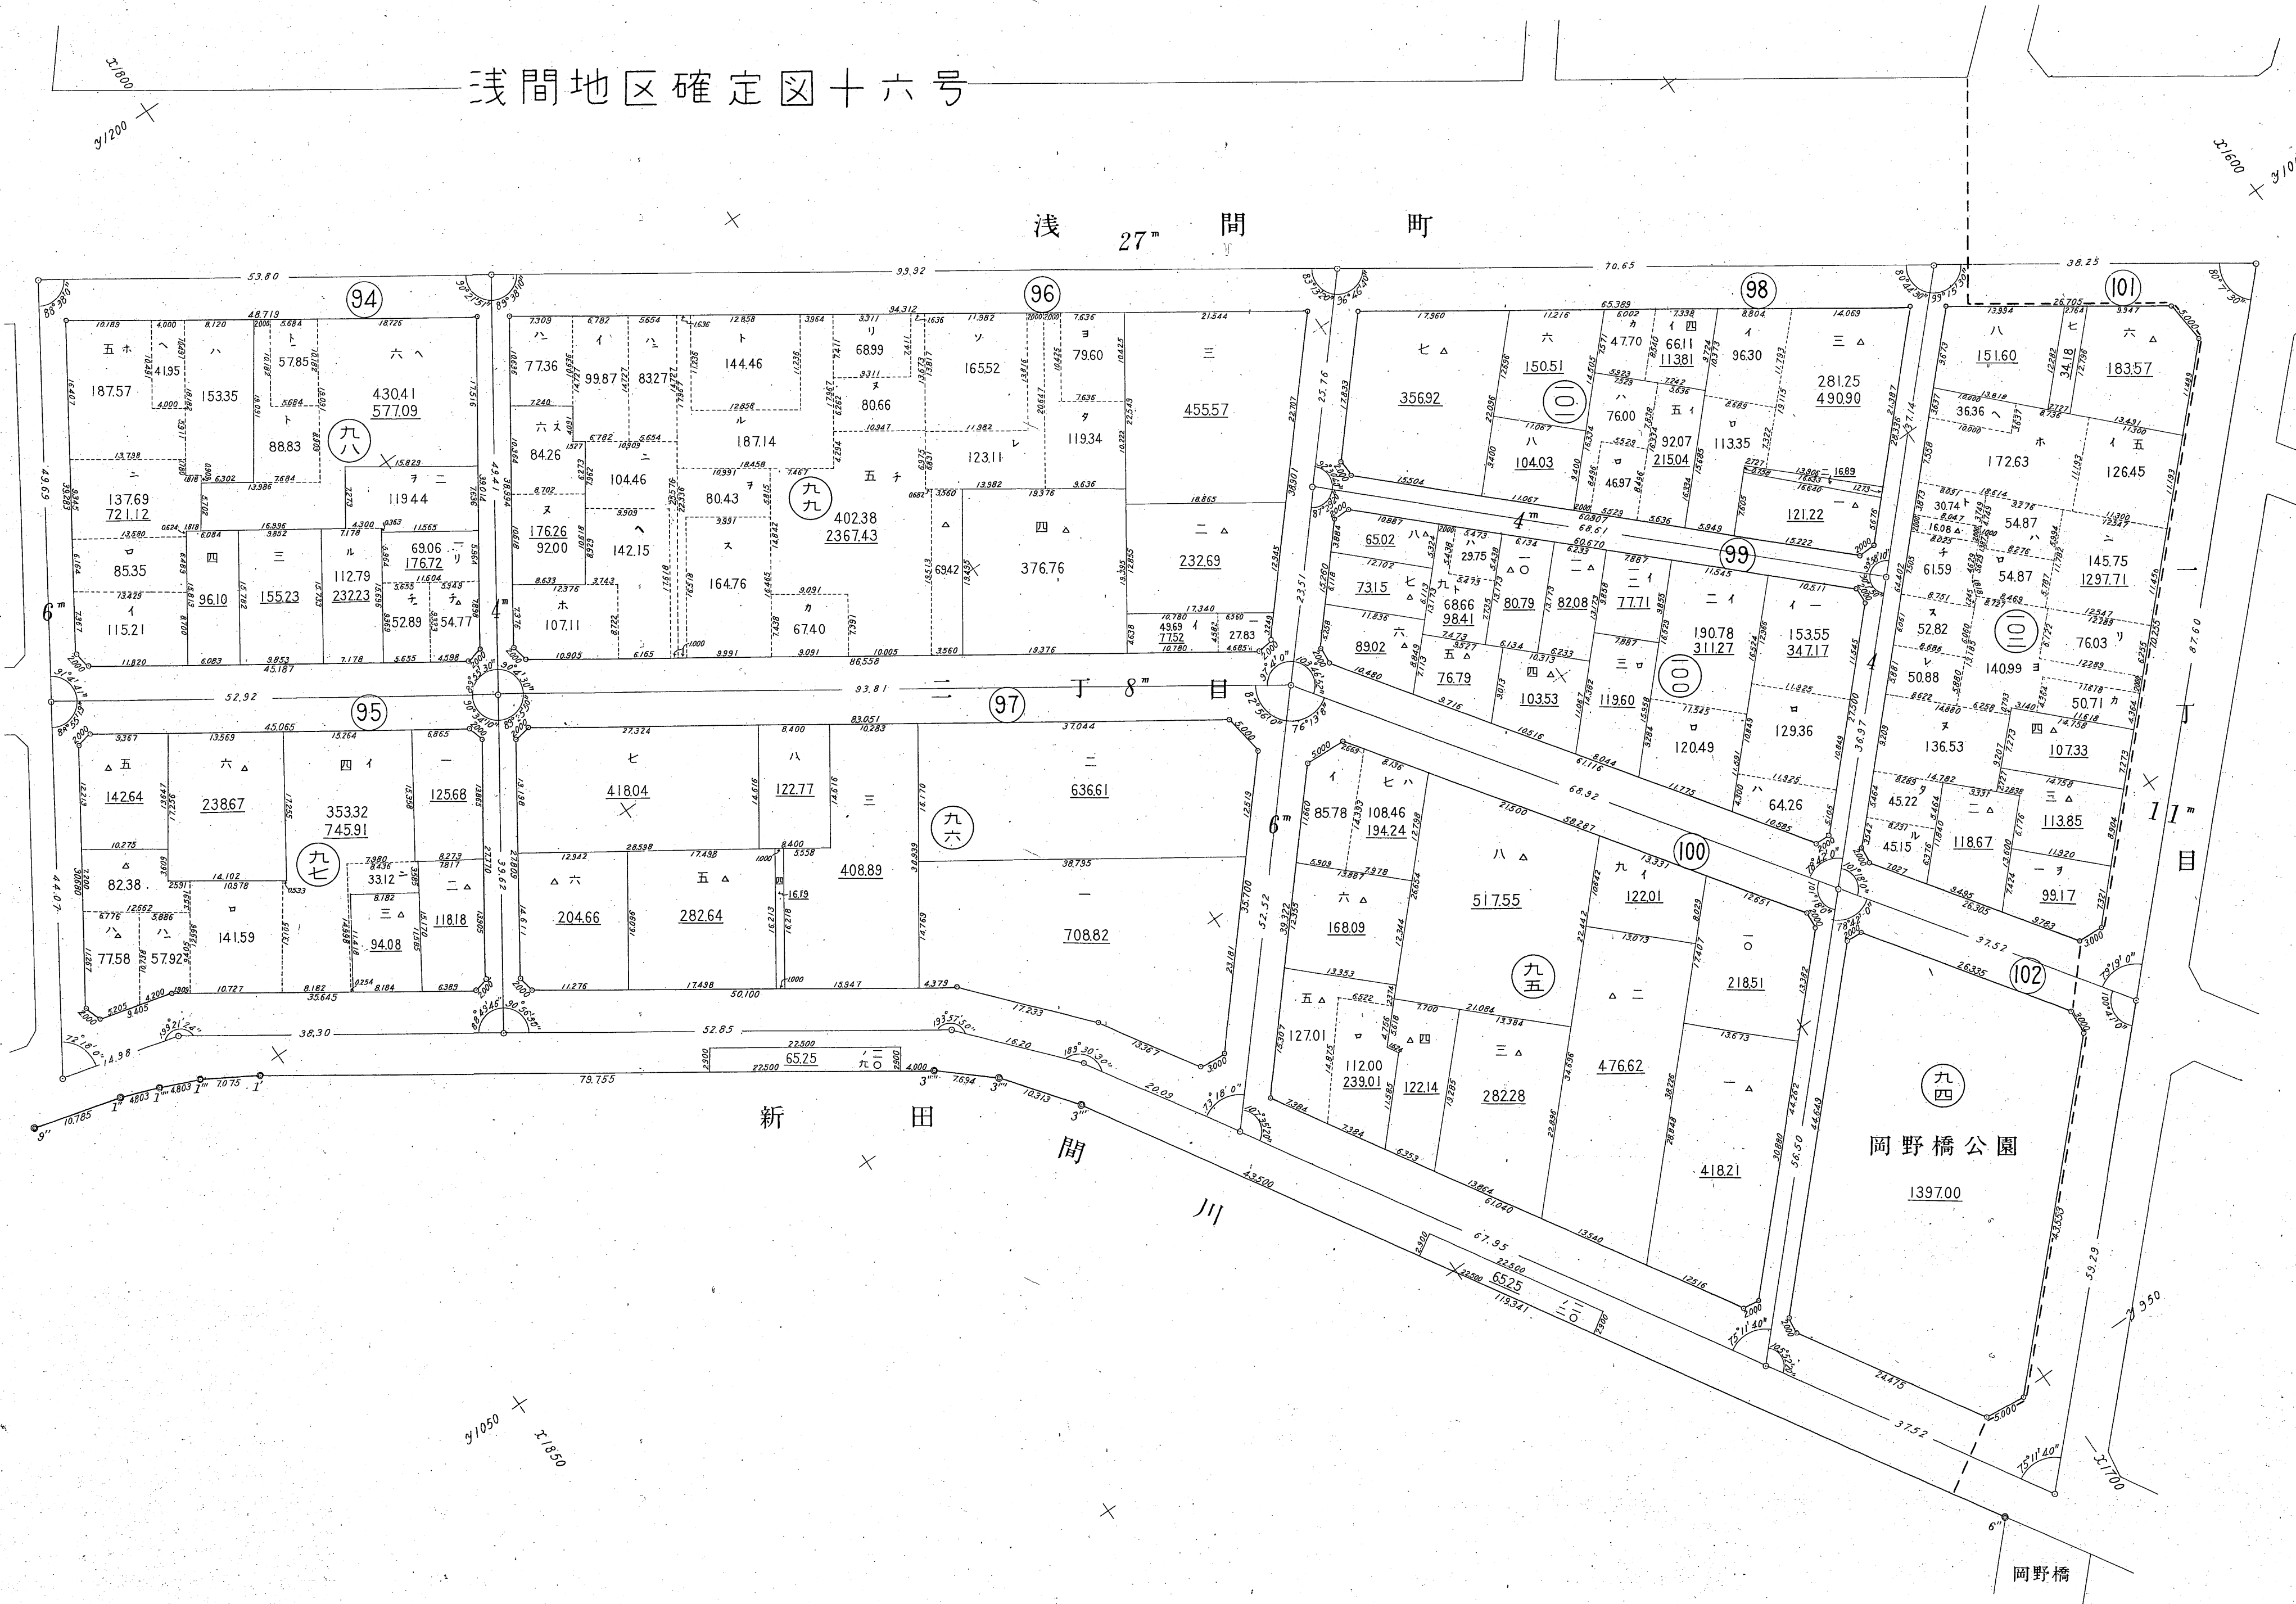

13-18

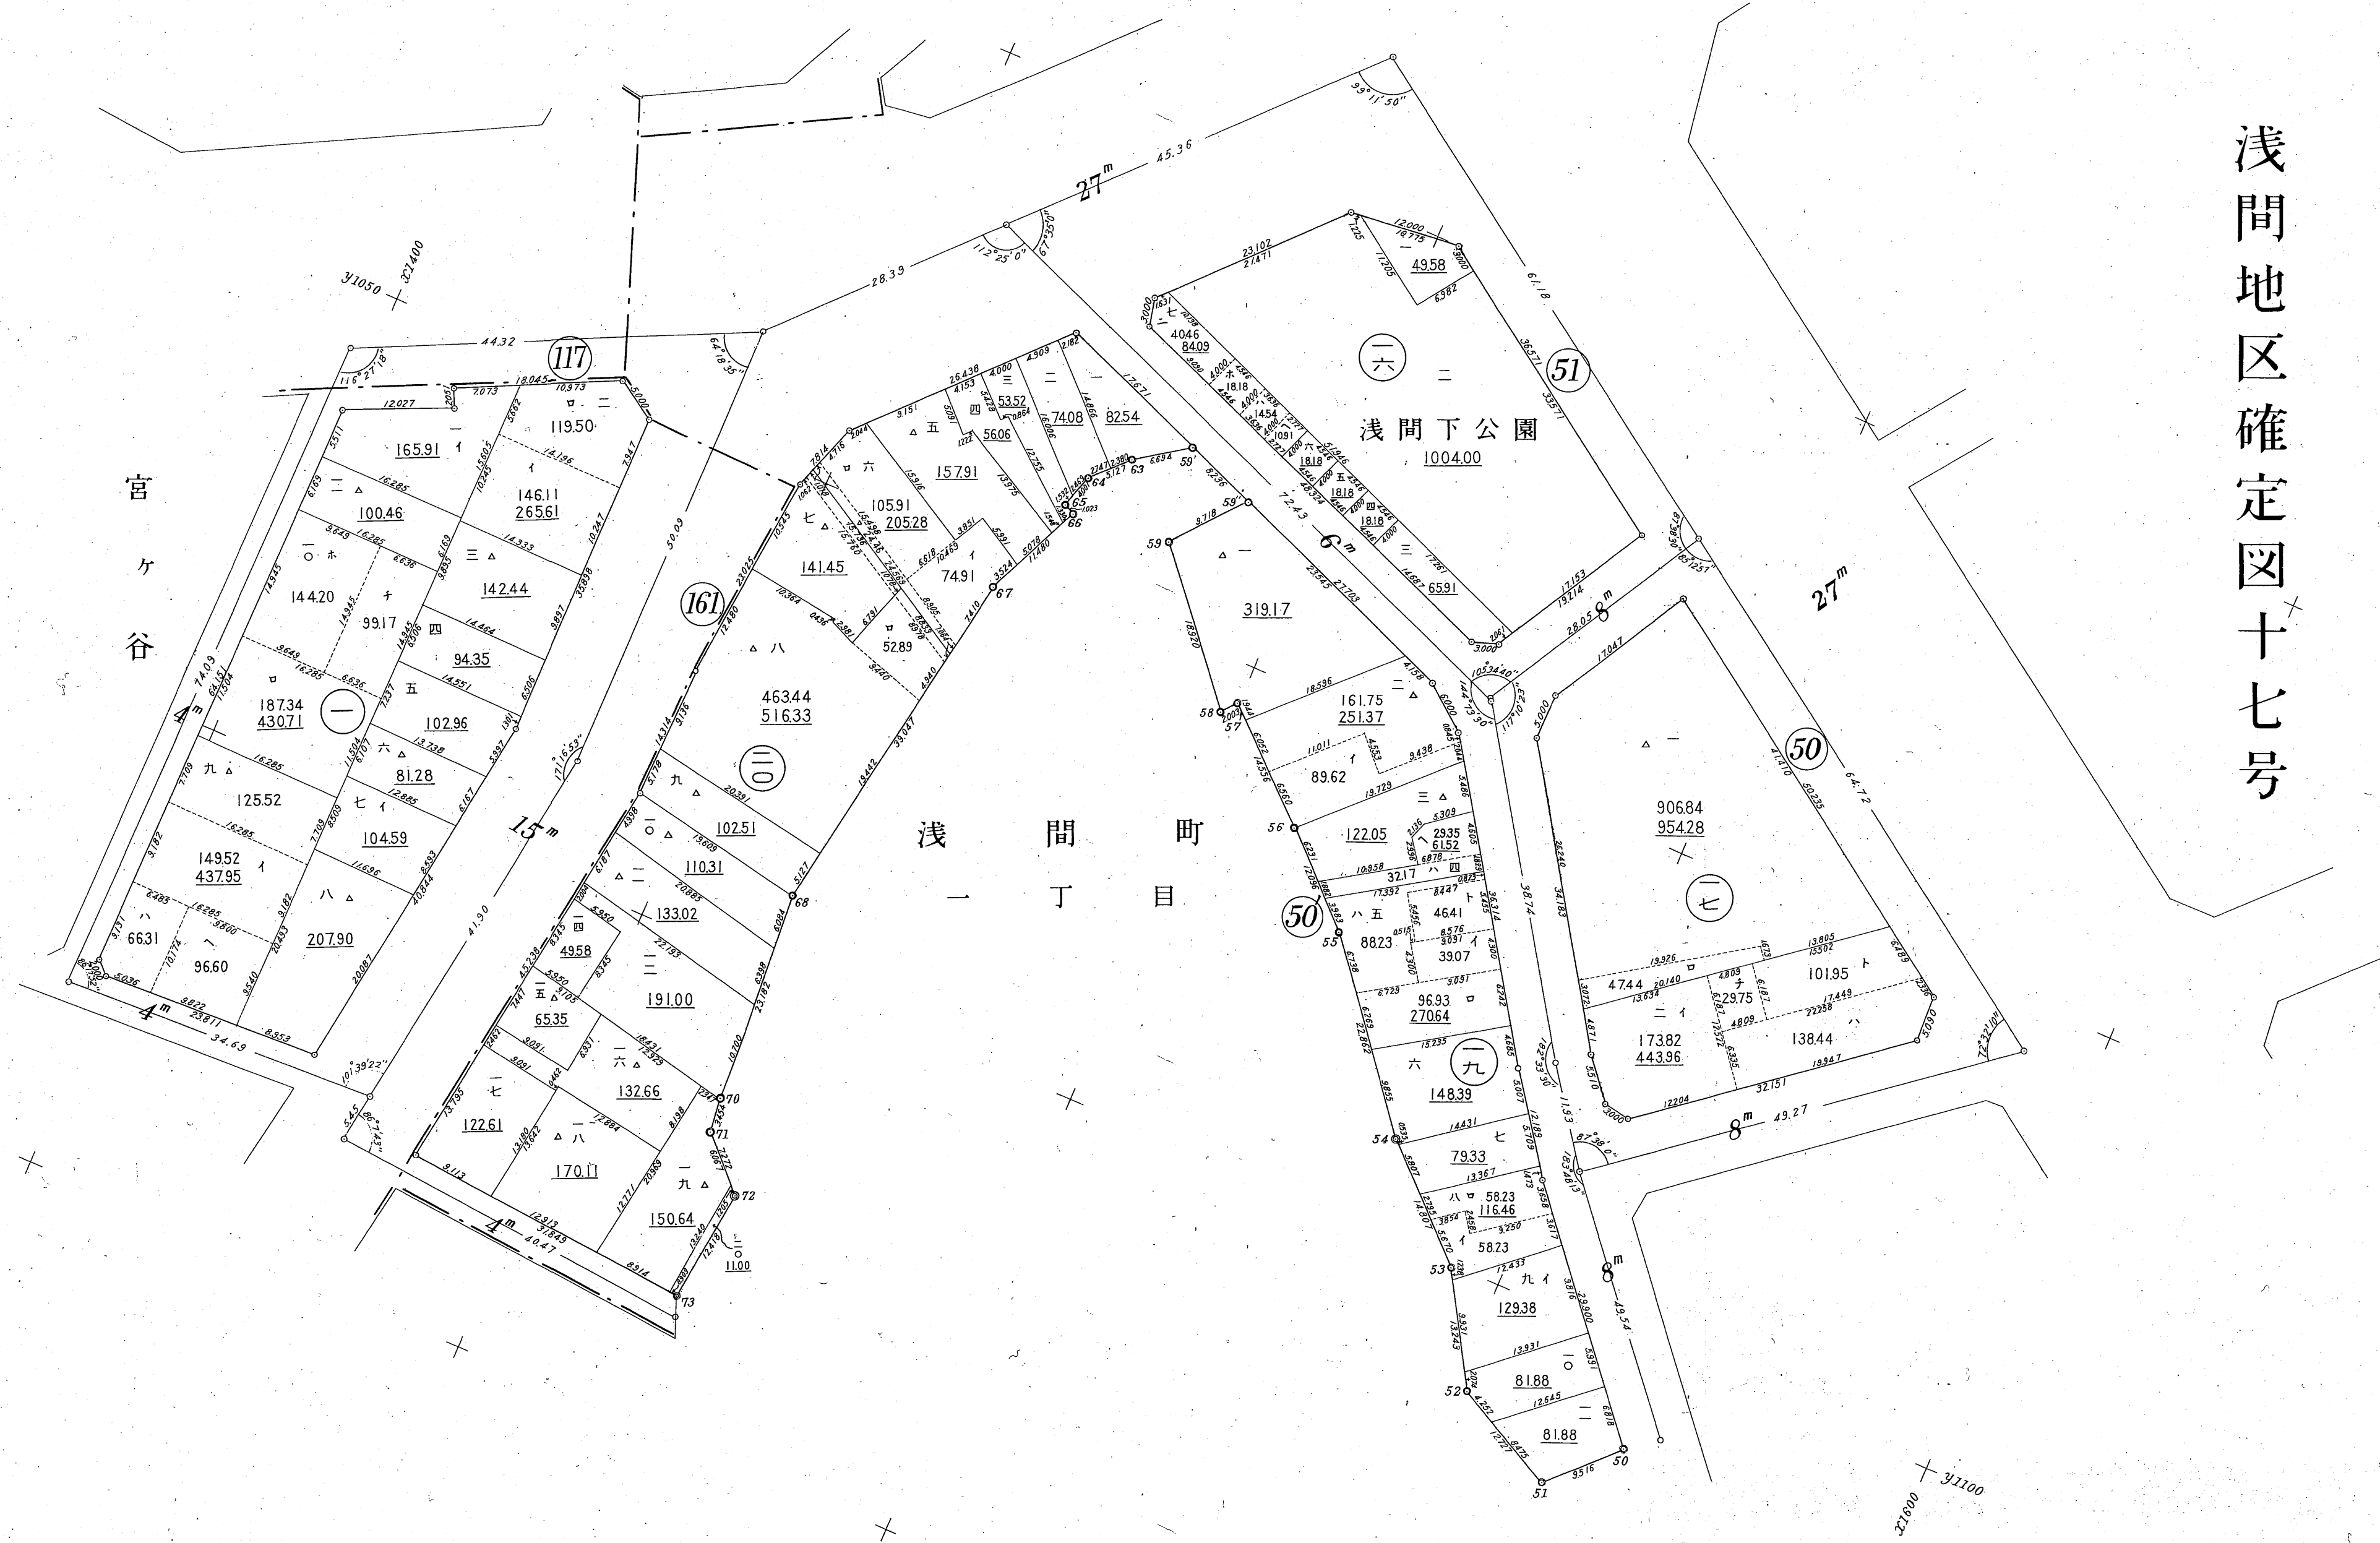

浅間地区確定図十七号

13-19



浅間地区確定図十八号

13-20





浅間地区確定図十九号

13-21

浅間地区確定図二十号

2,150 × 950

2,100 × 950

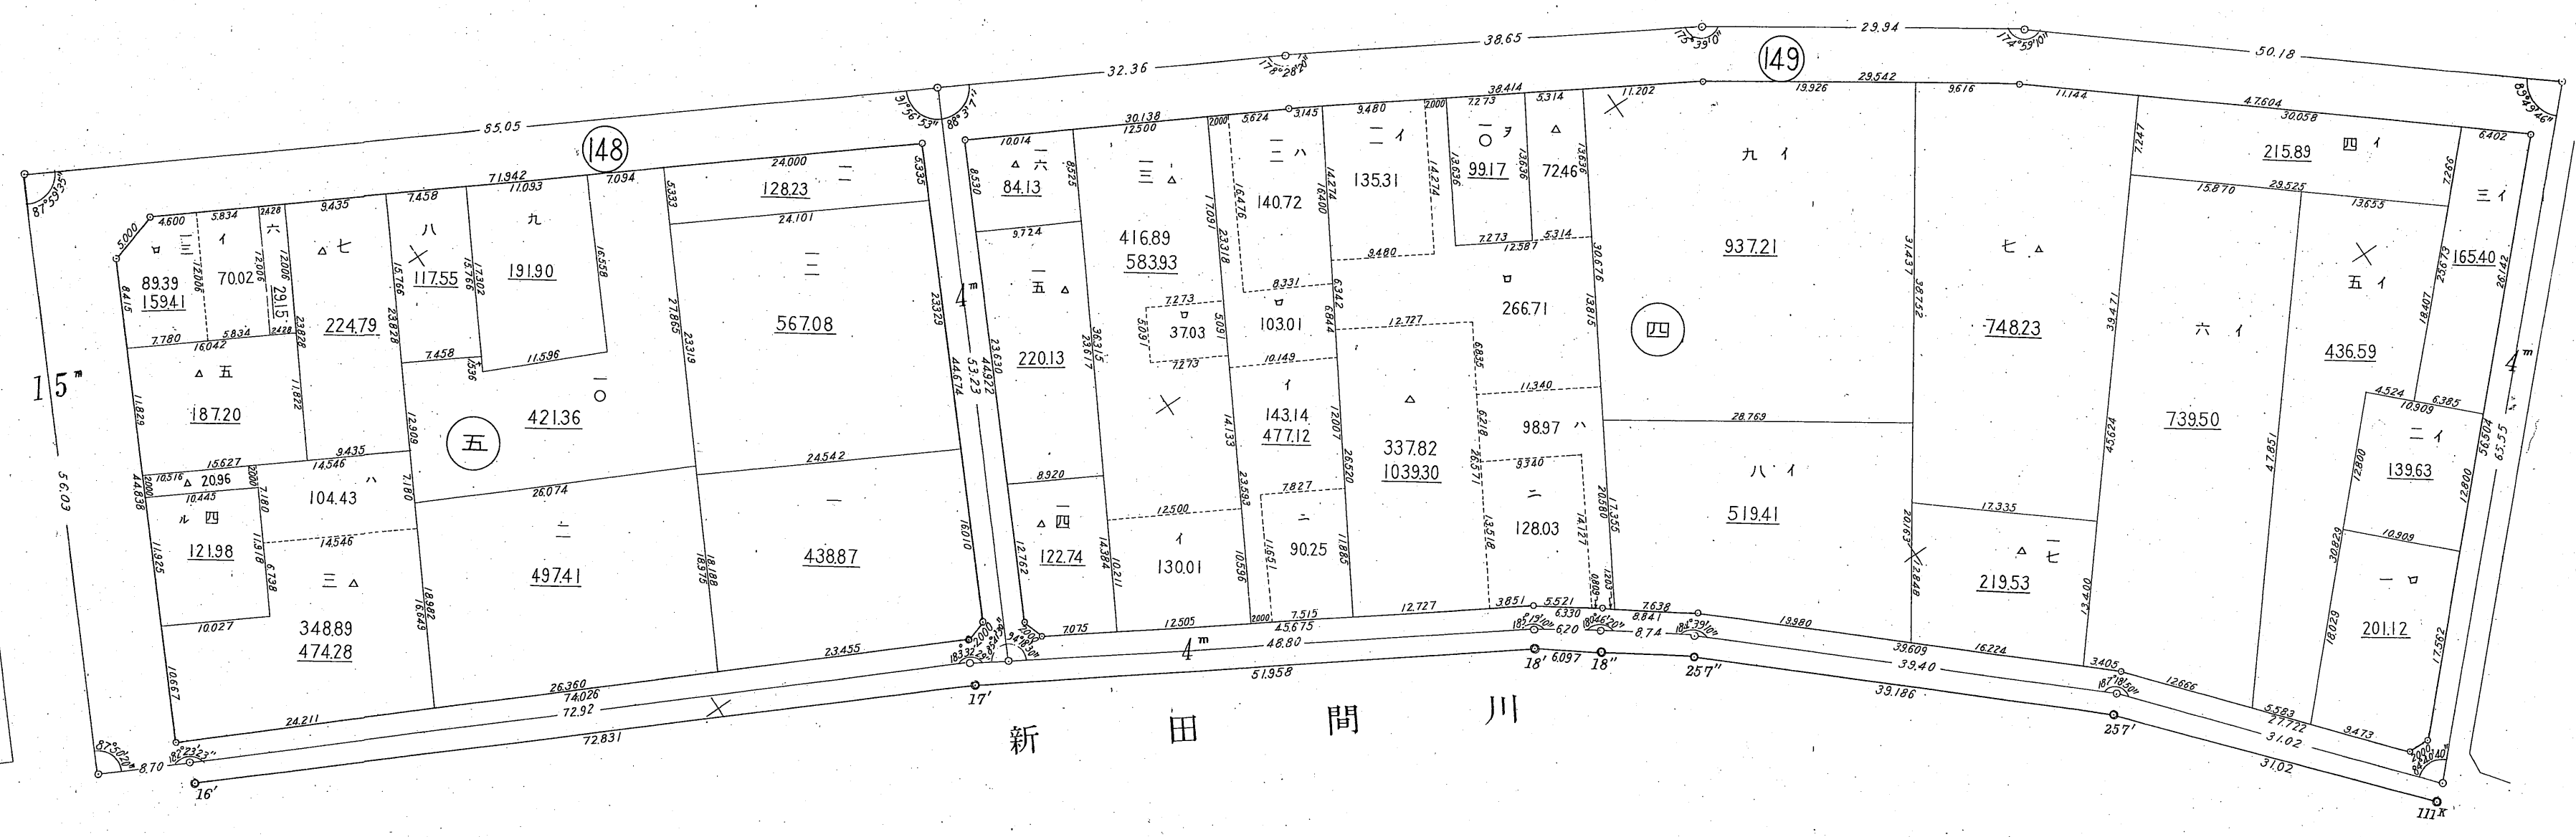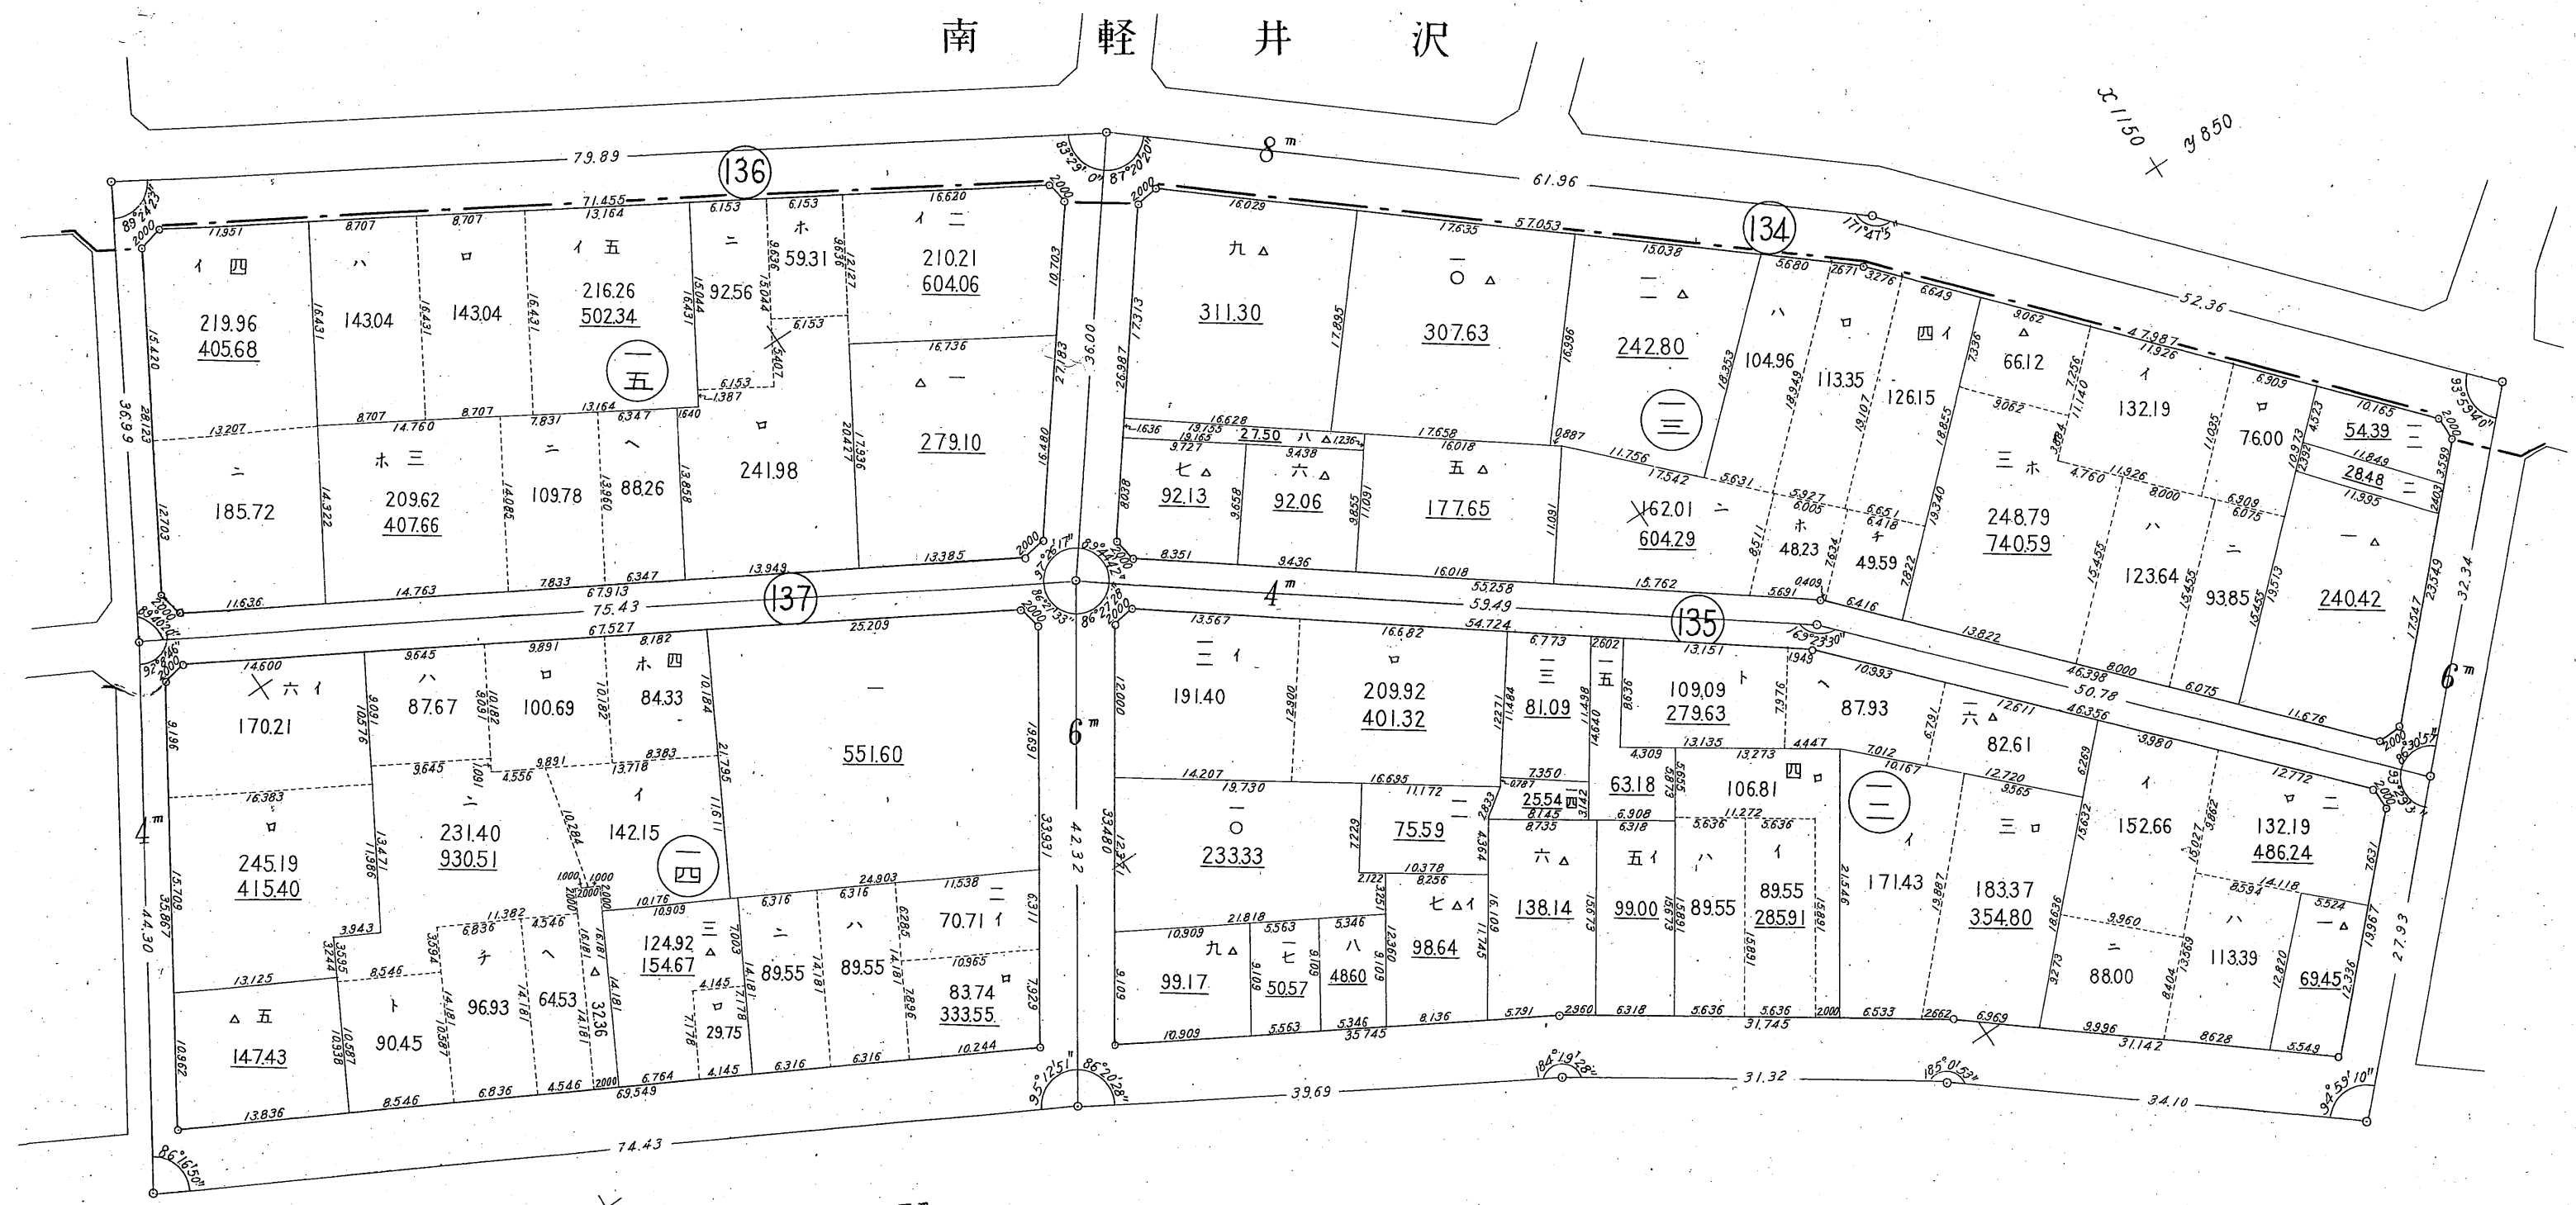

13-22



浅間地区確定図二十一号

神奈川県

13-23


南 軽 井 沢



浅間地区確定図二十二号

13-24


浅間地区確定図二十三号

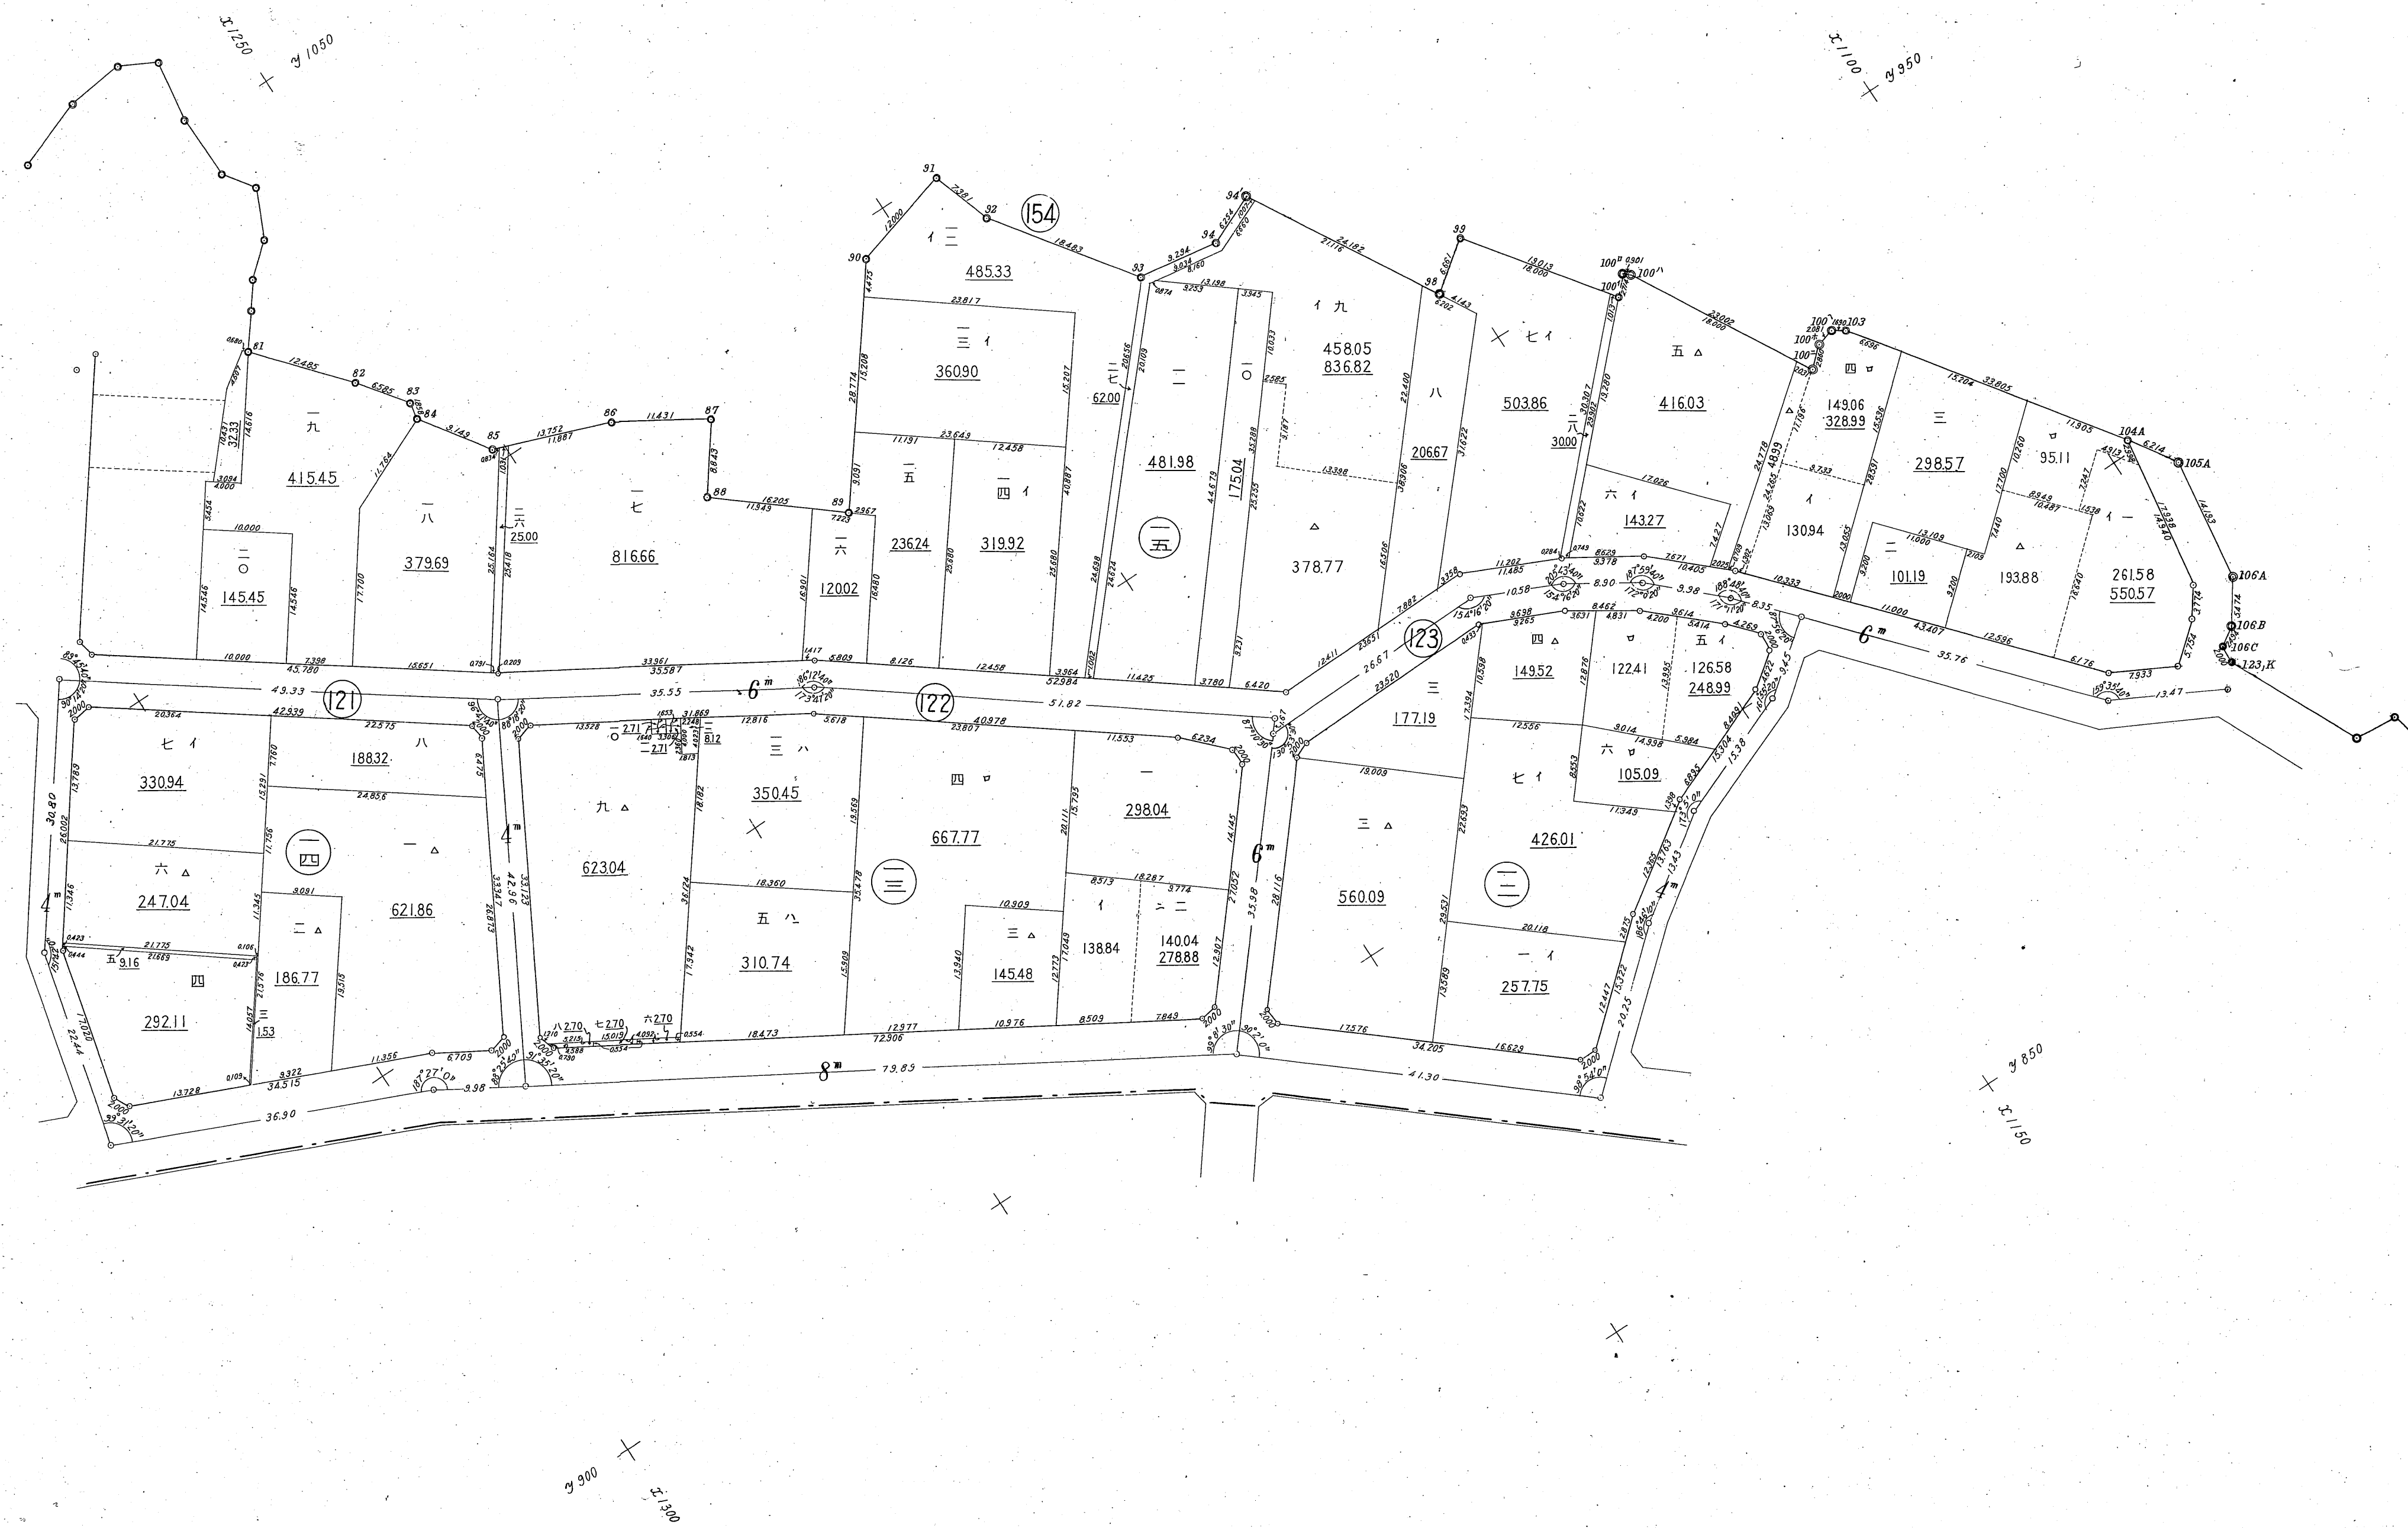

浅間地区確定図二十四号



浅間地区確定図二十五号

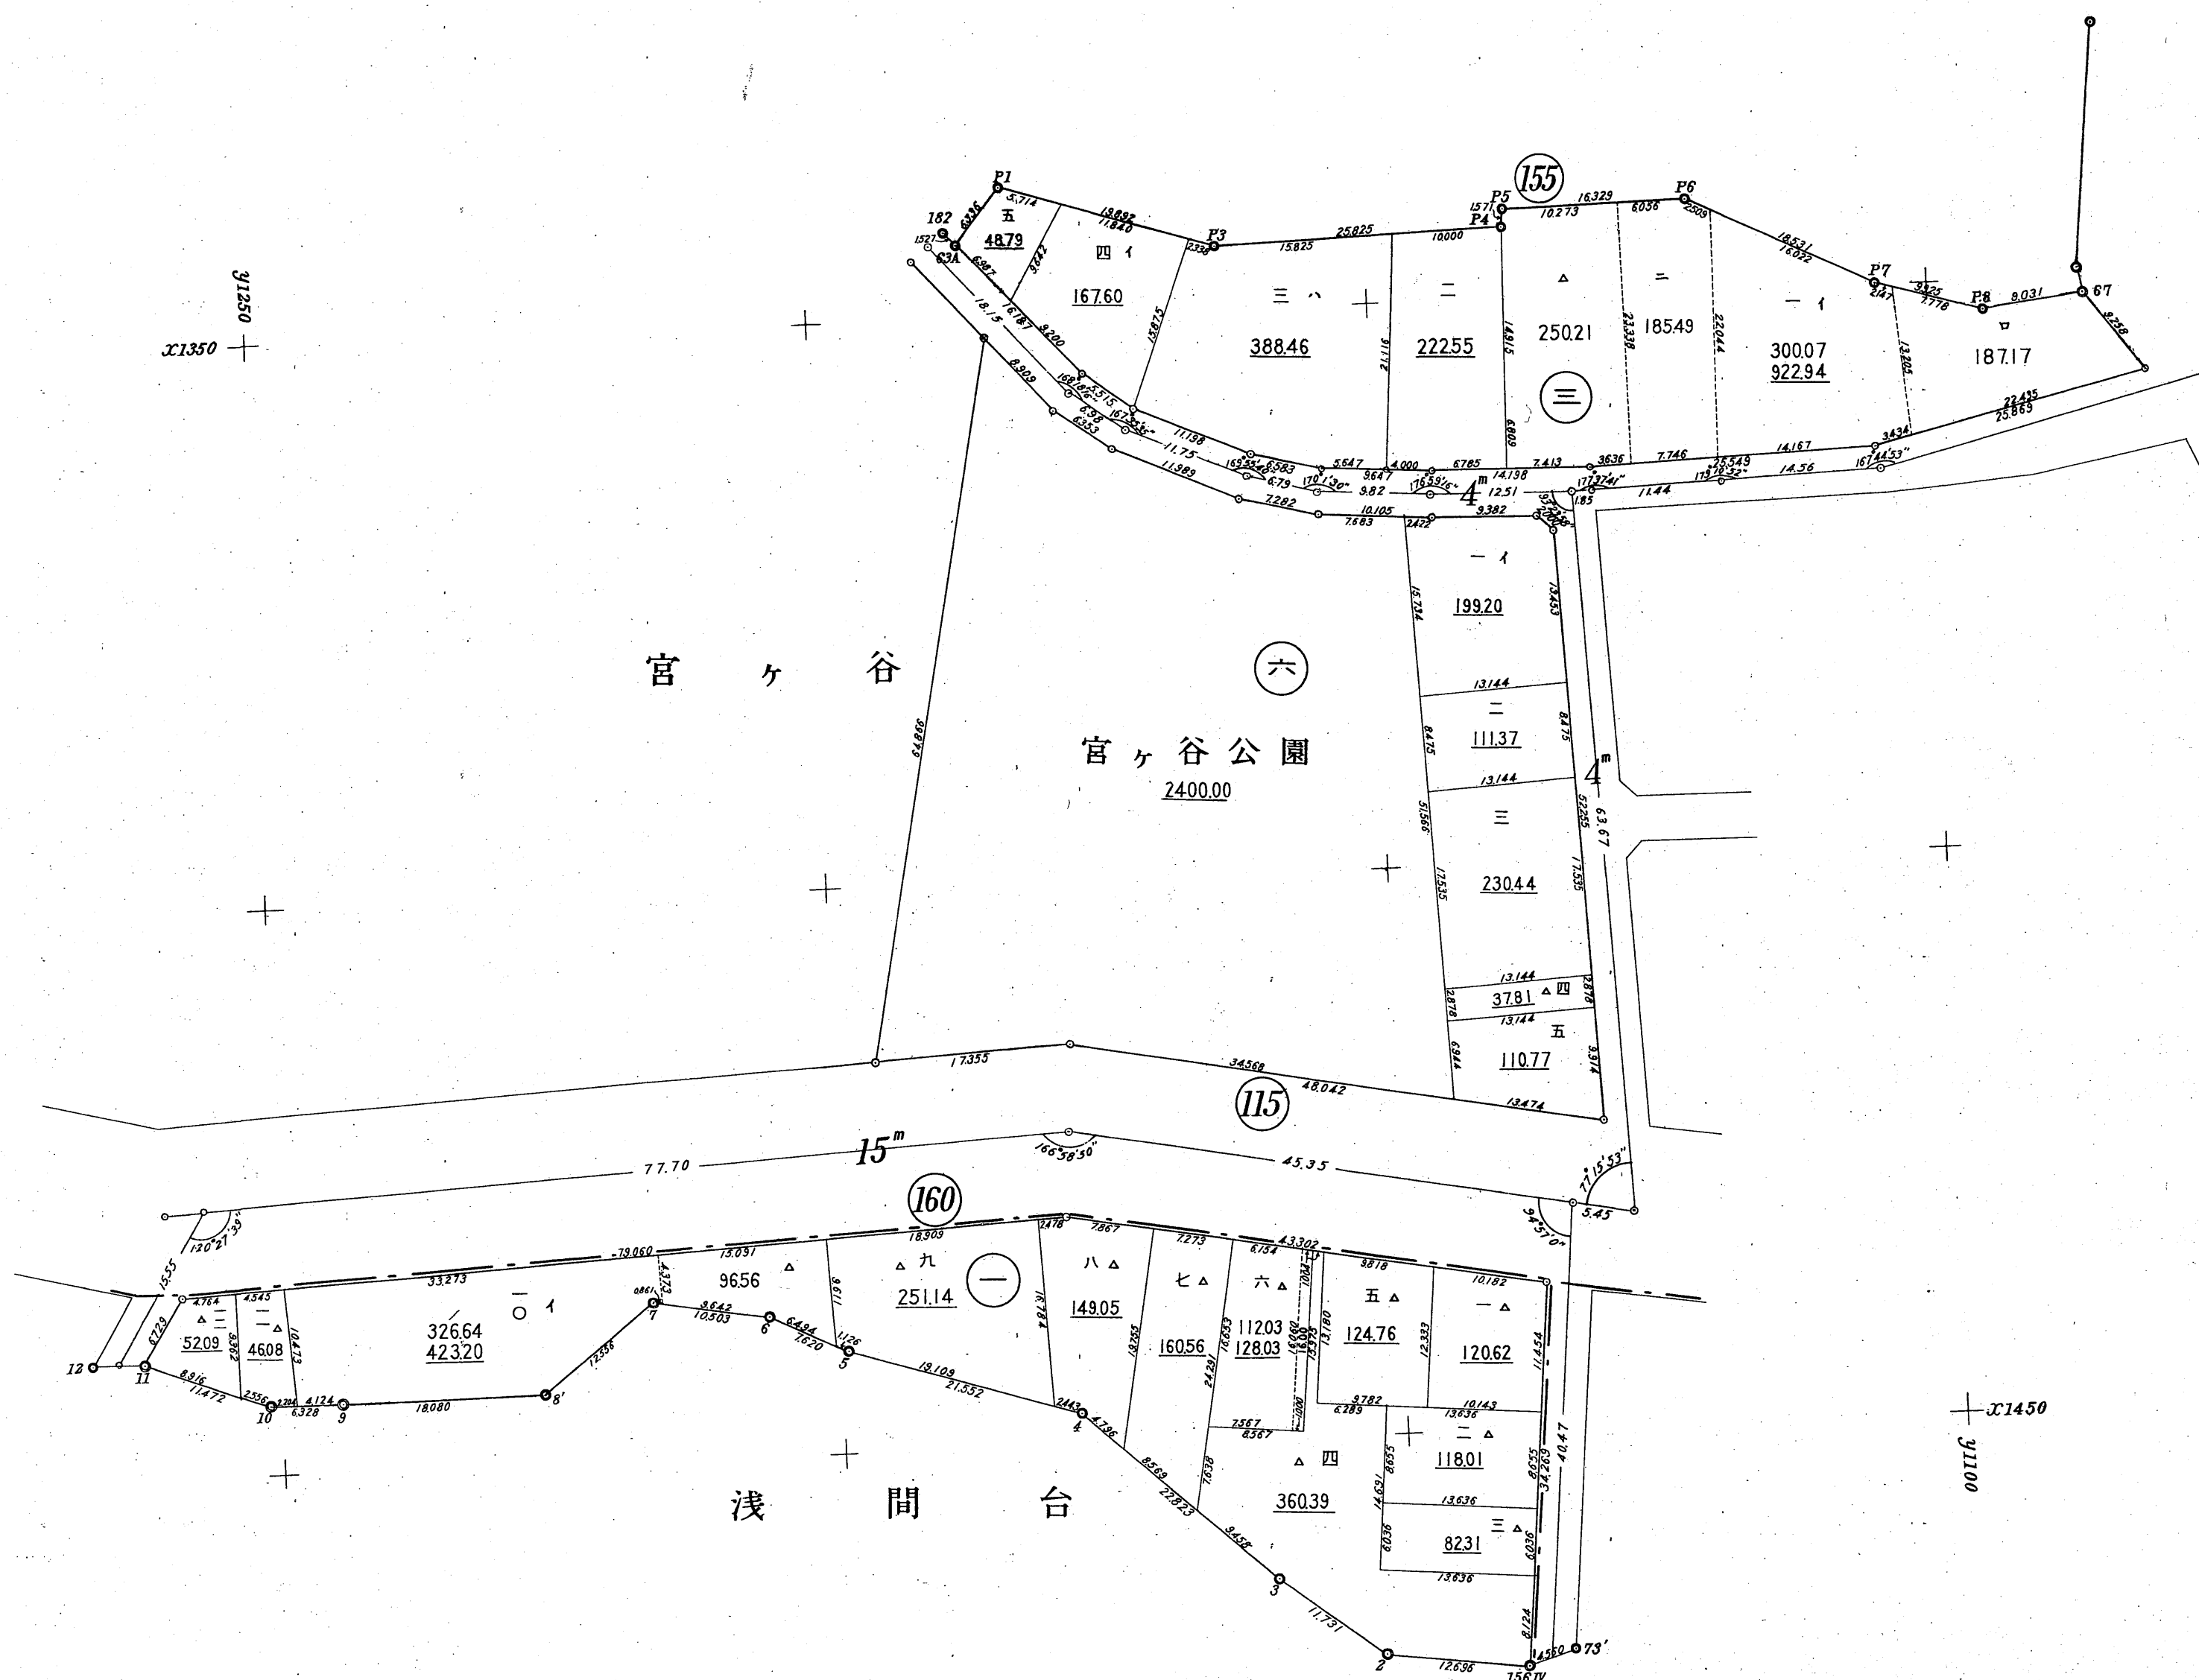

浅間地区確定図二十六号

