

# 橫濱特別市計畫 土地區劃整理


## 第九地區確定圖

縮尺三百分之一

枚數表紙共一九枚

第九地區確定圖接續一覽圖


120 80	8 <sup>m</sup> (1E)	2 二一	12.15 2365 5177	(二六)	三百分一確定圖凡例
縦横線	路幅 兩側旧跡 依正レハ (1E)ト附記	地番 借地番号	借地権界及巨首	境界及巨首	ブロック番号

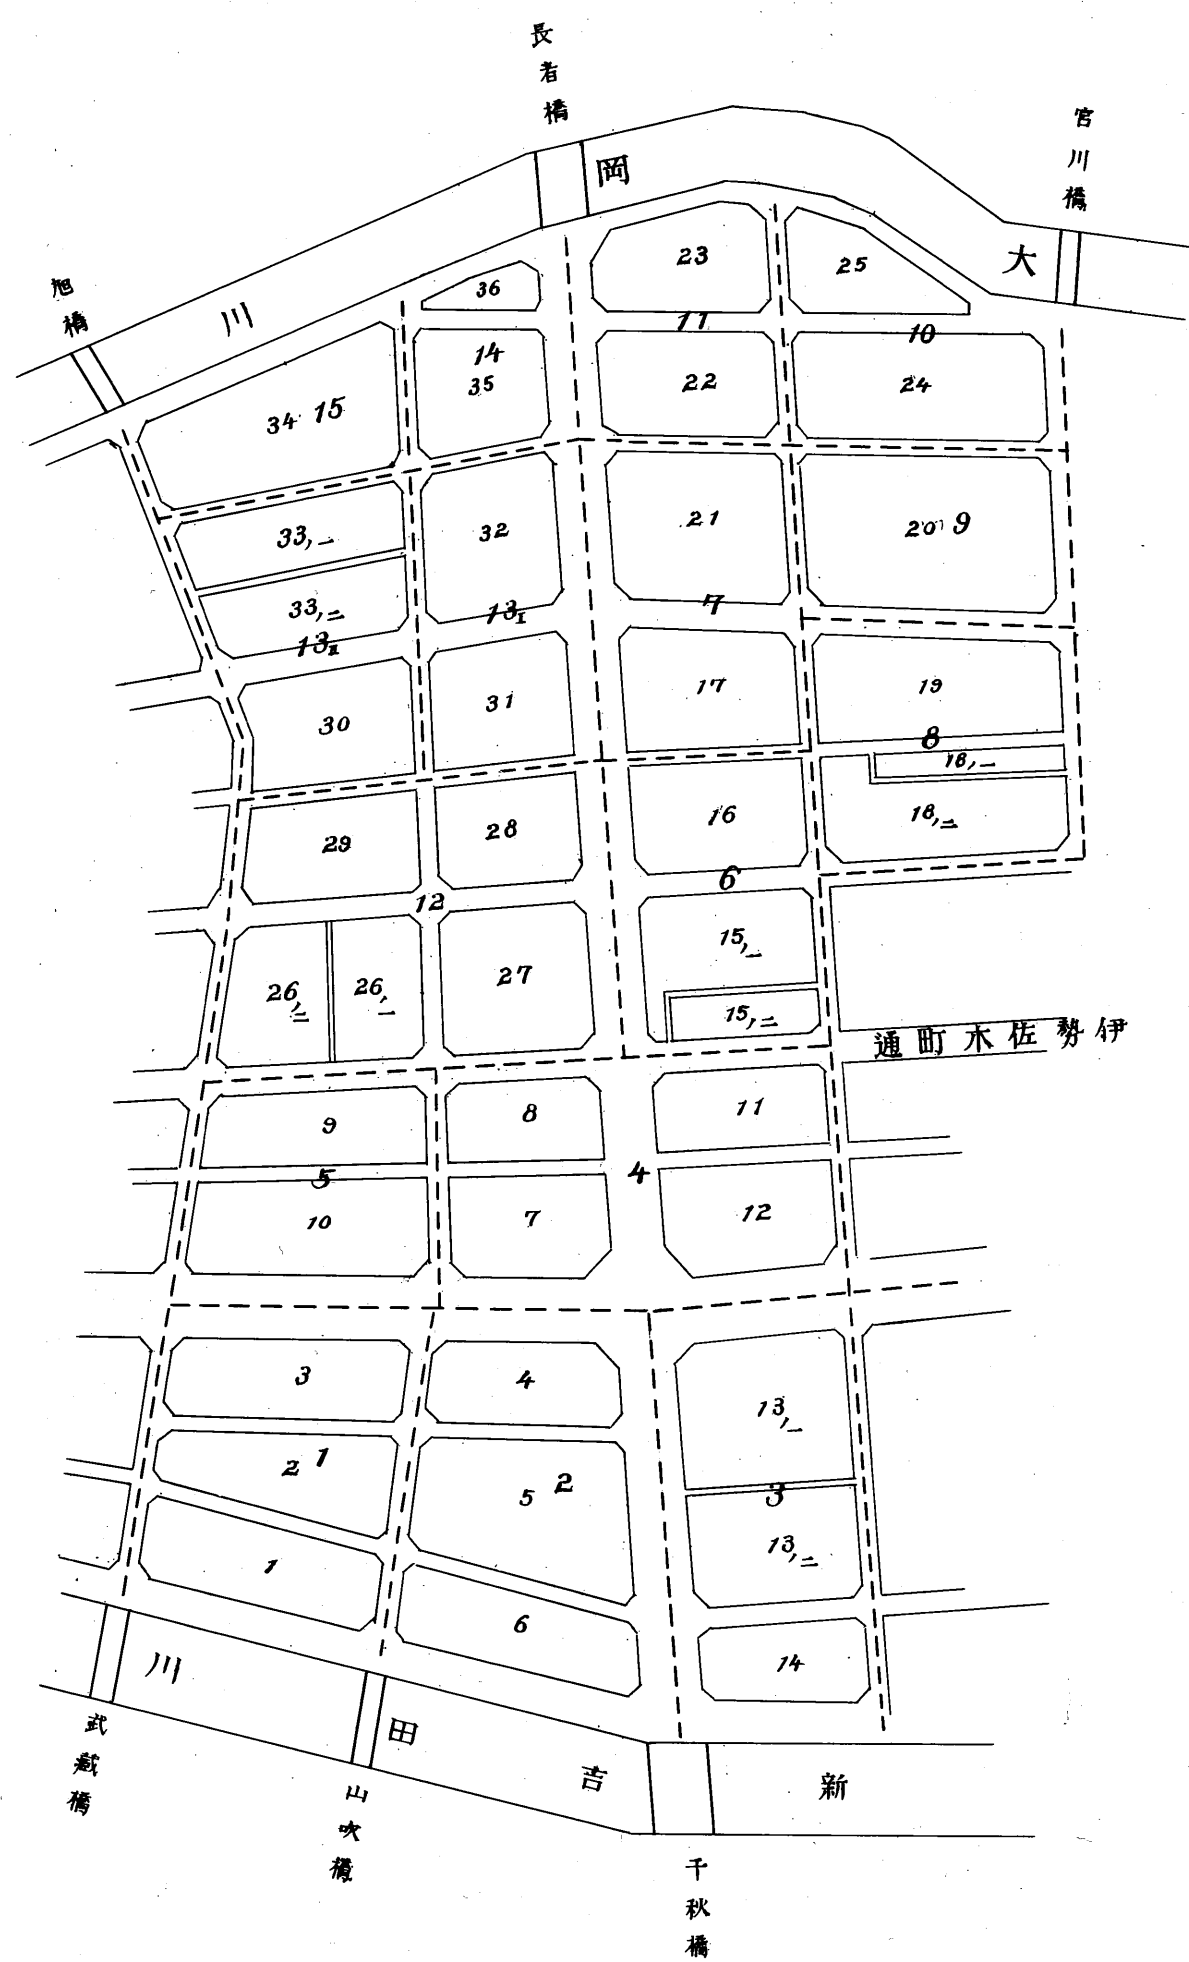


例	凡	
2	27	---
原圖番號	ブロック番號	原圖區劃界



第九地區確定圖第一號

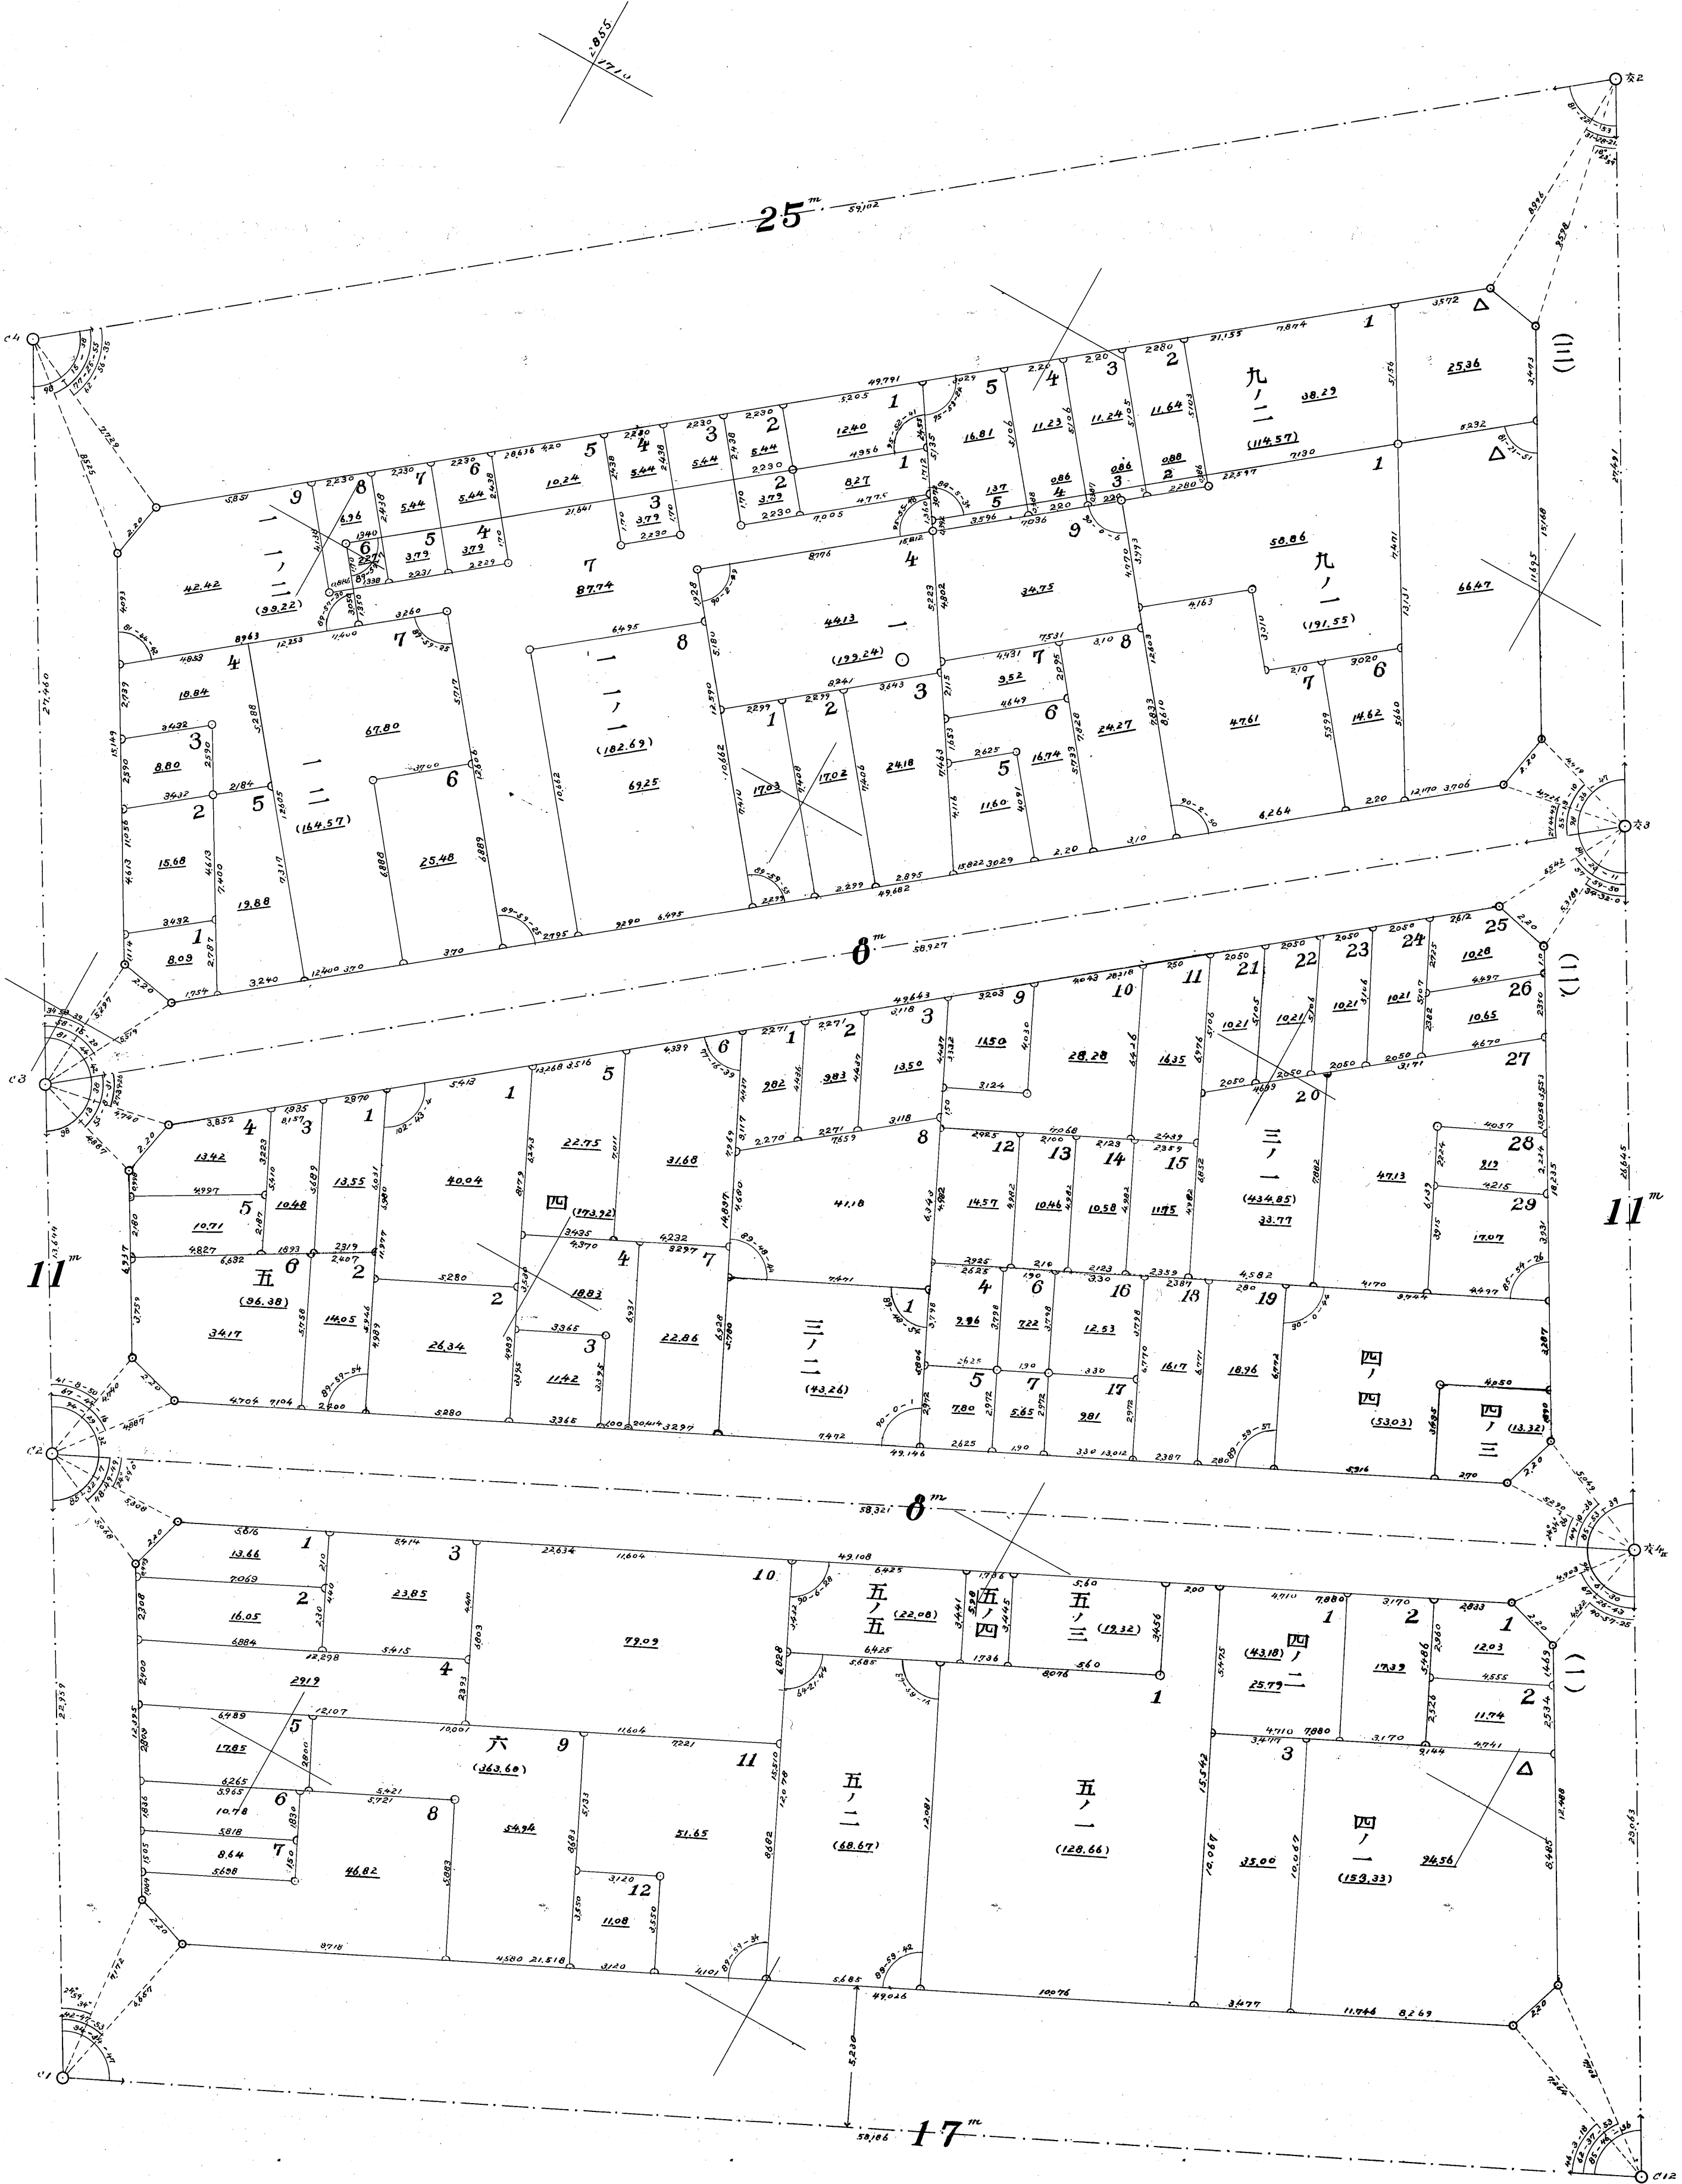



第九地區確定圖第二號

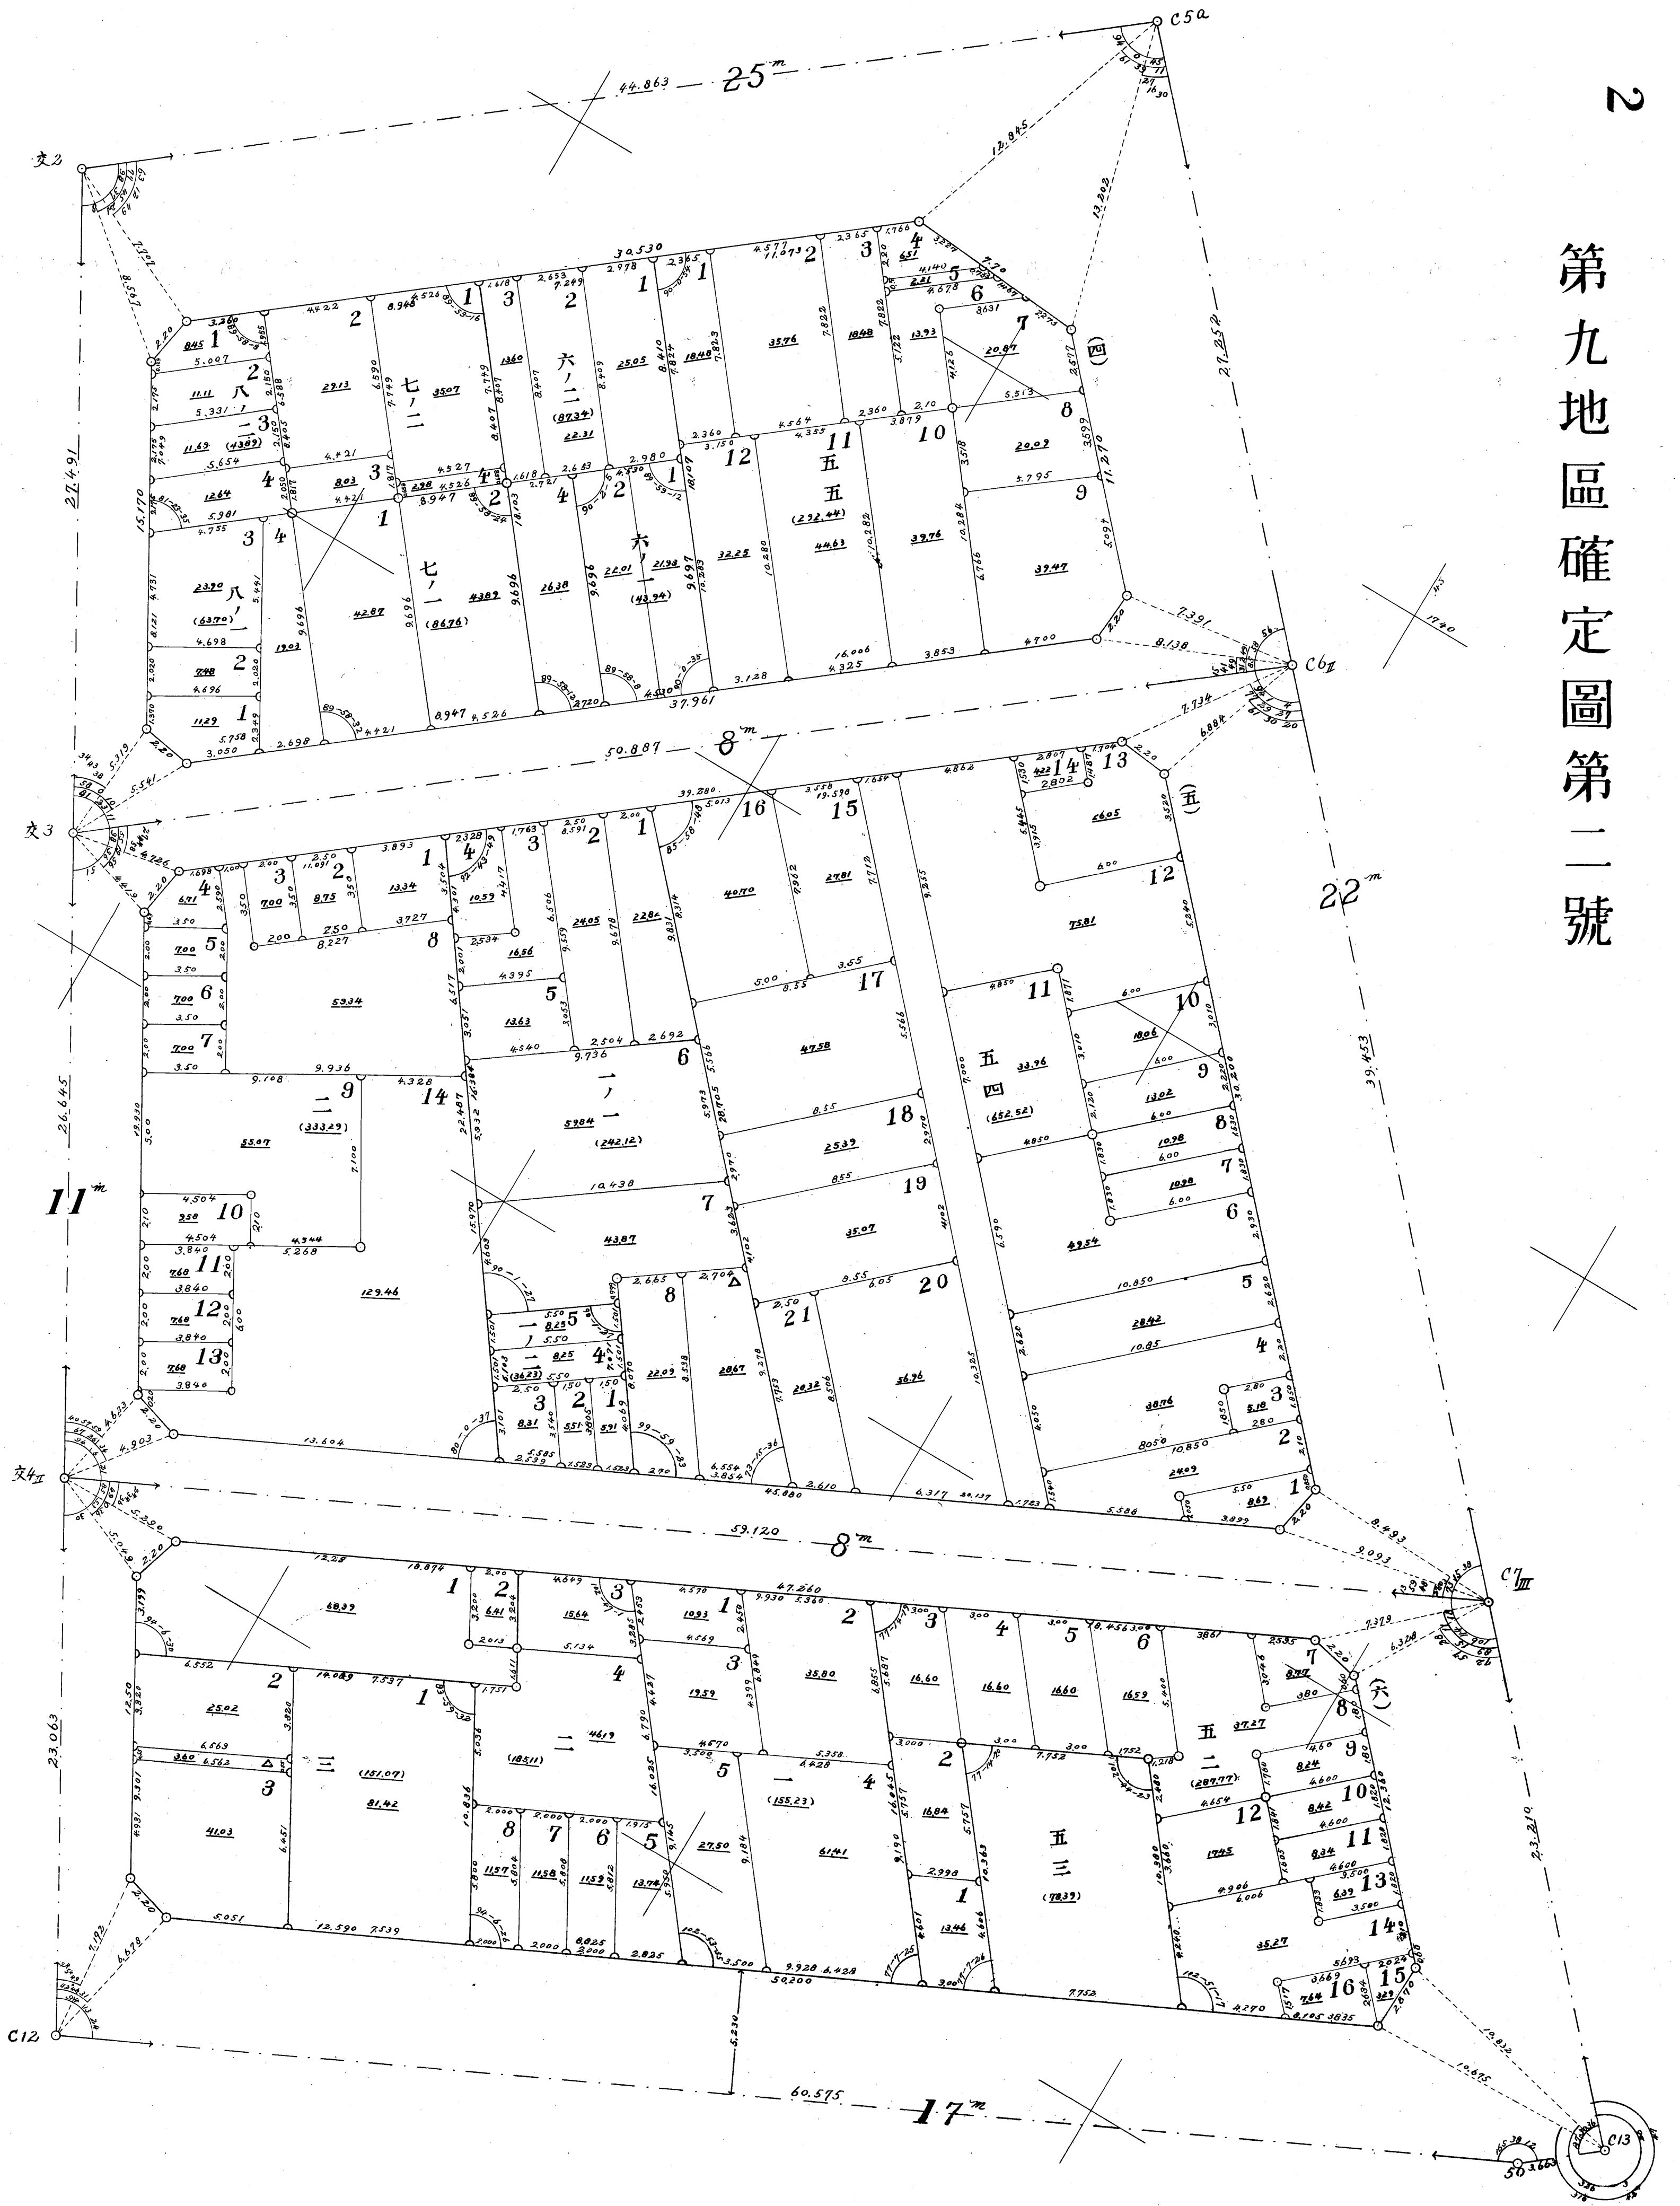


3005

第九地區確定圖第三號

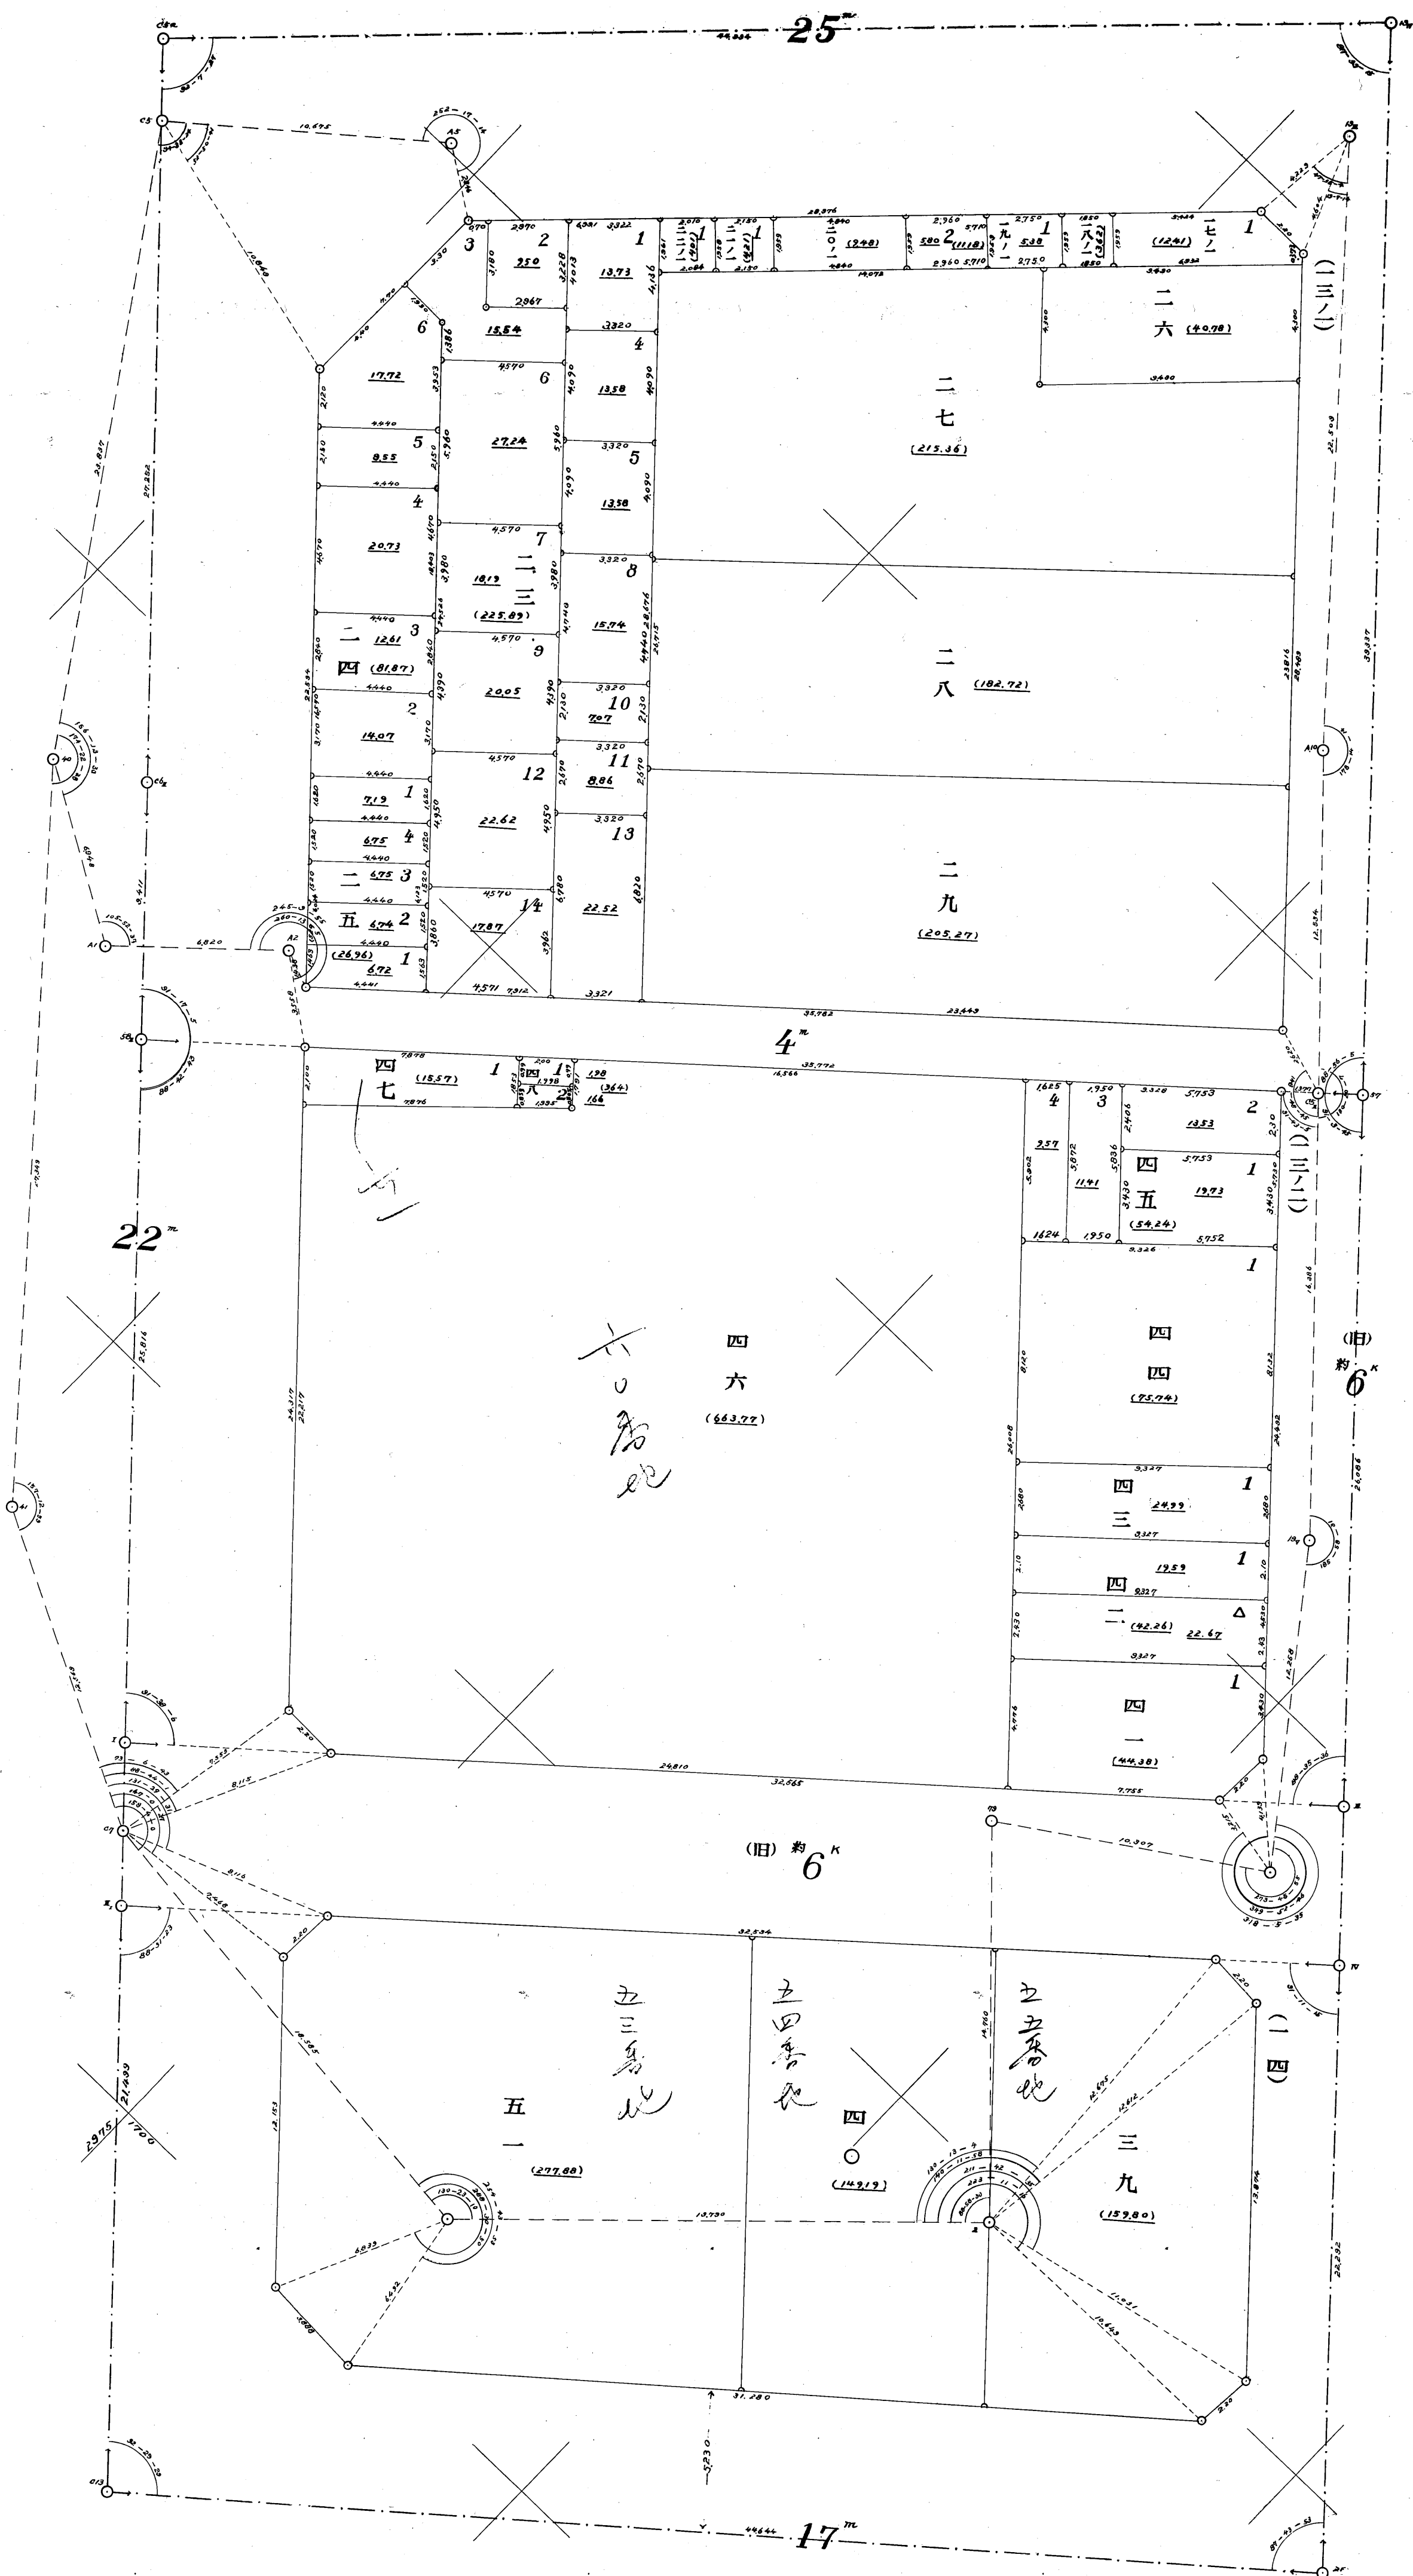

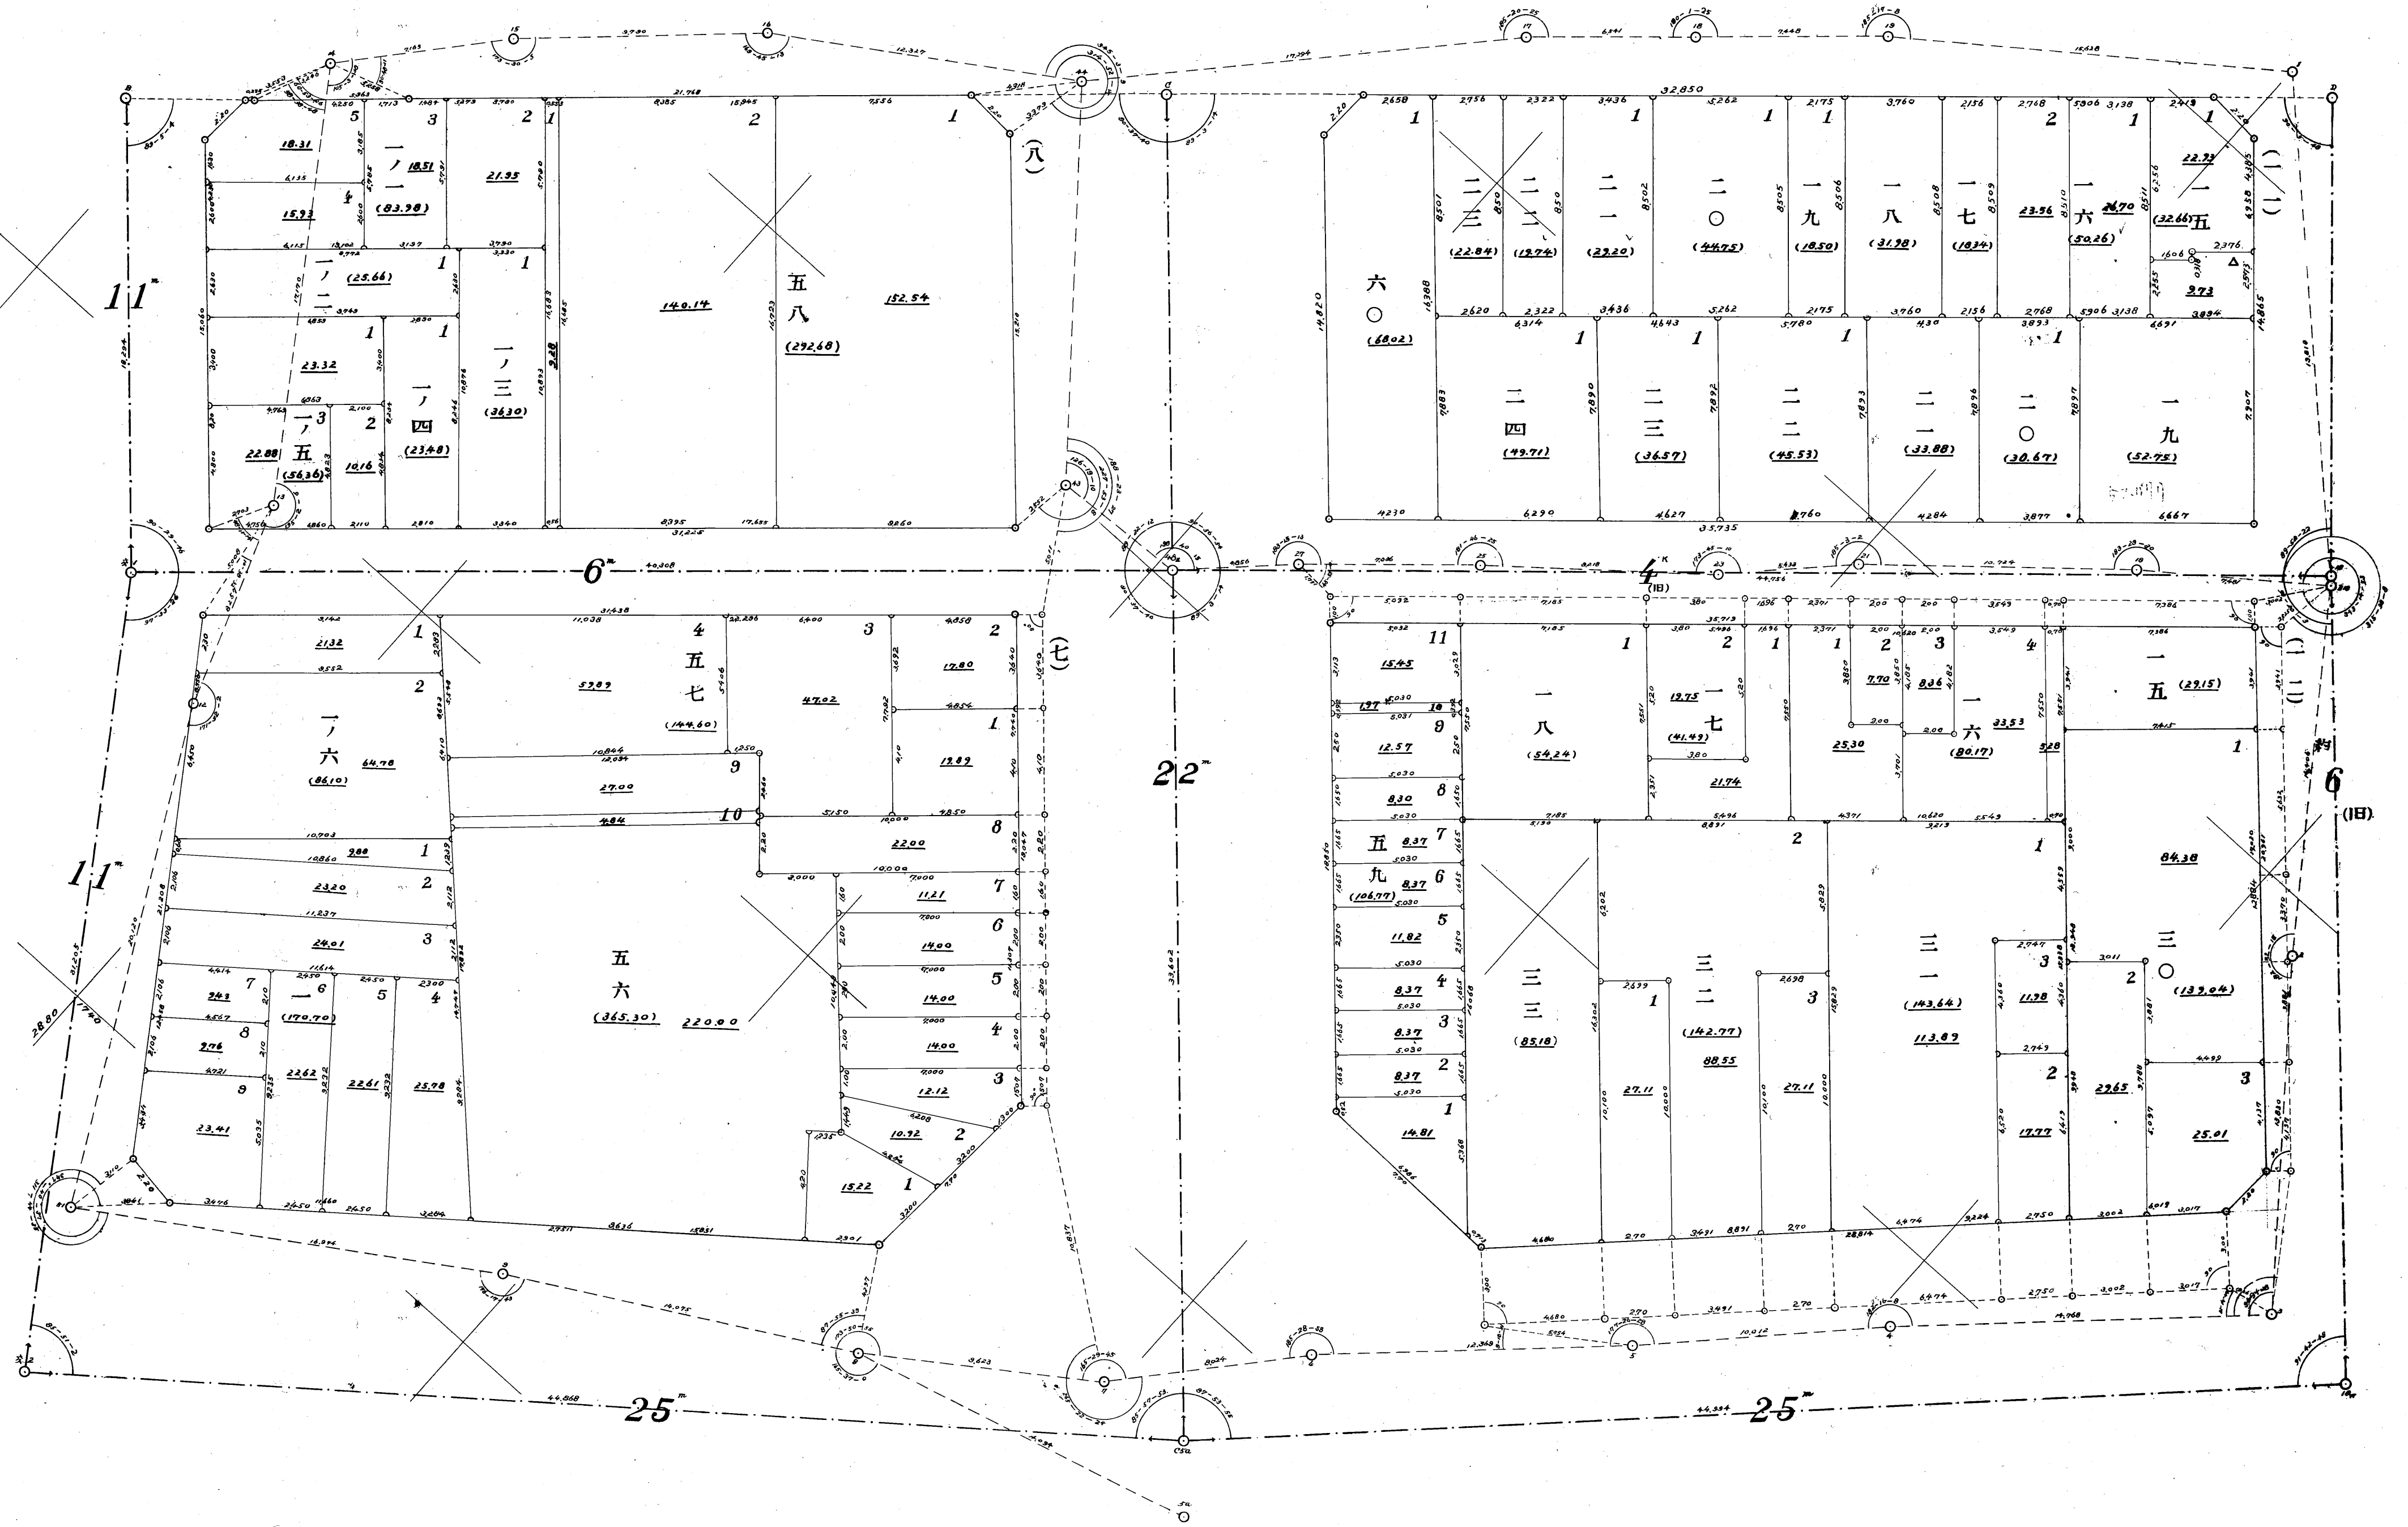


第九地區確定圖第五號

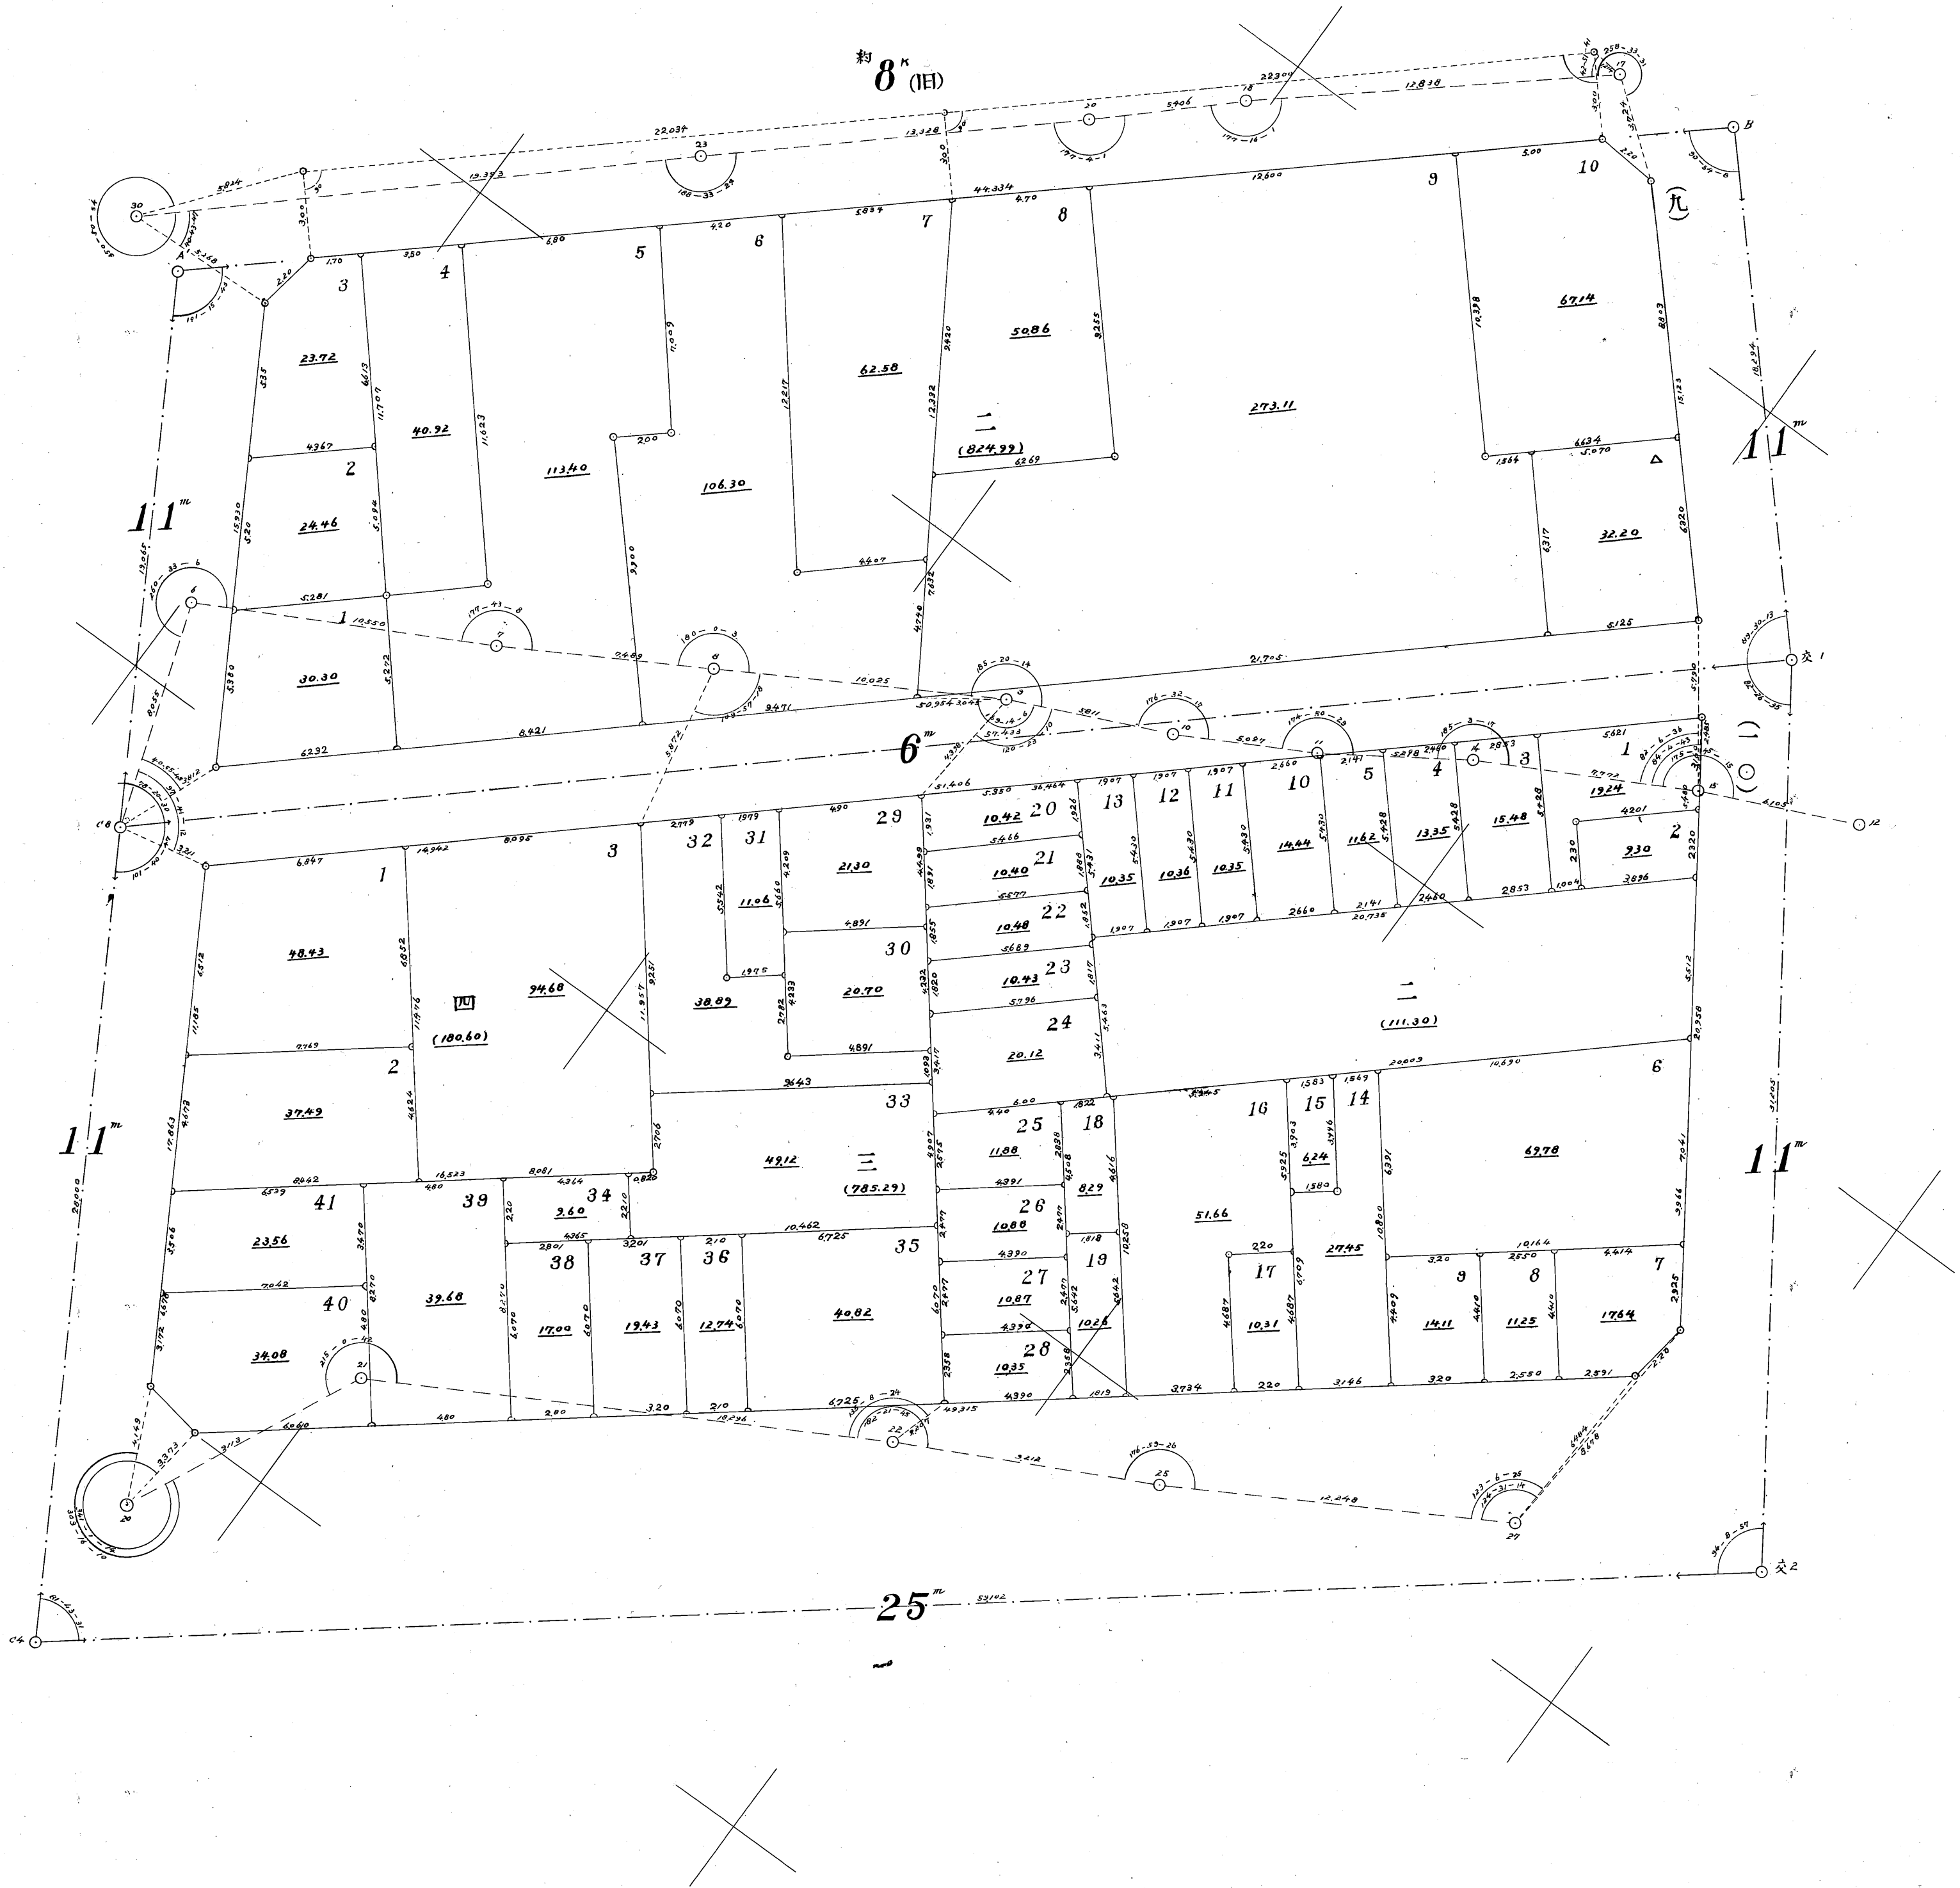




3009


第九地區確定圖第六號

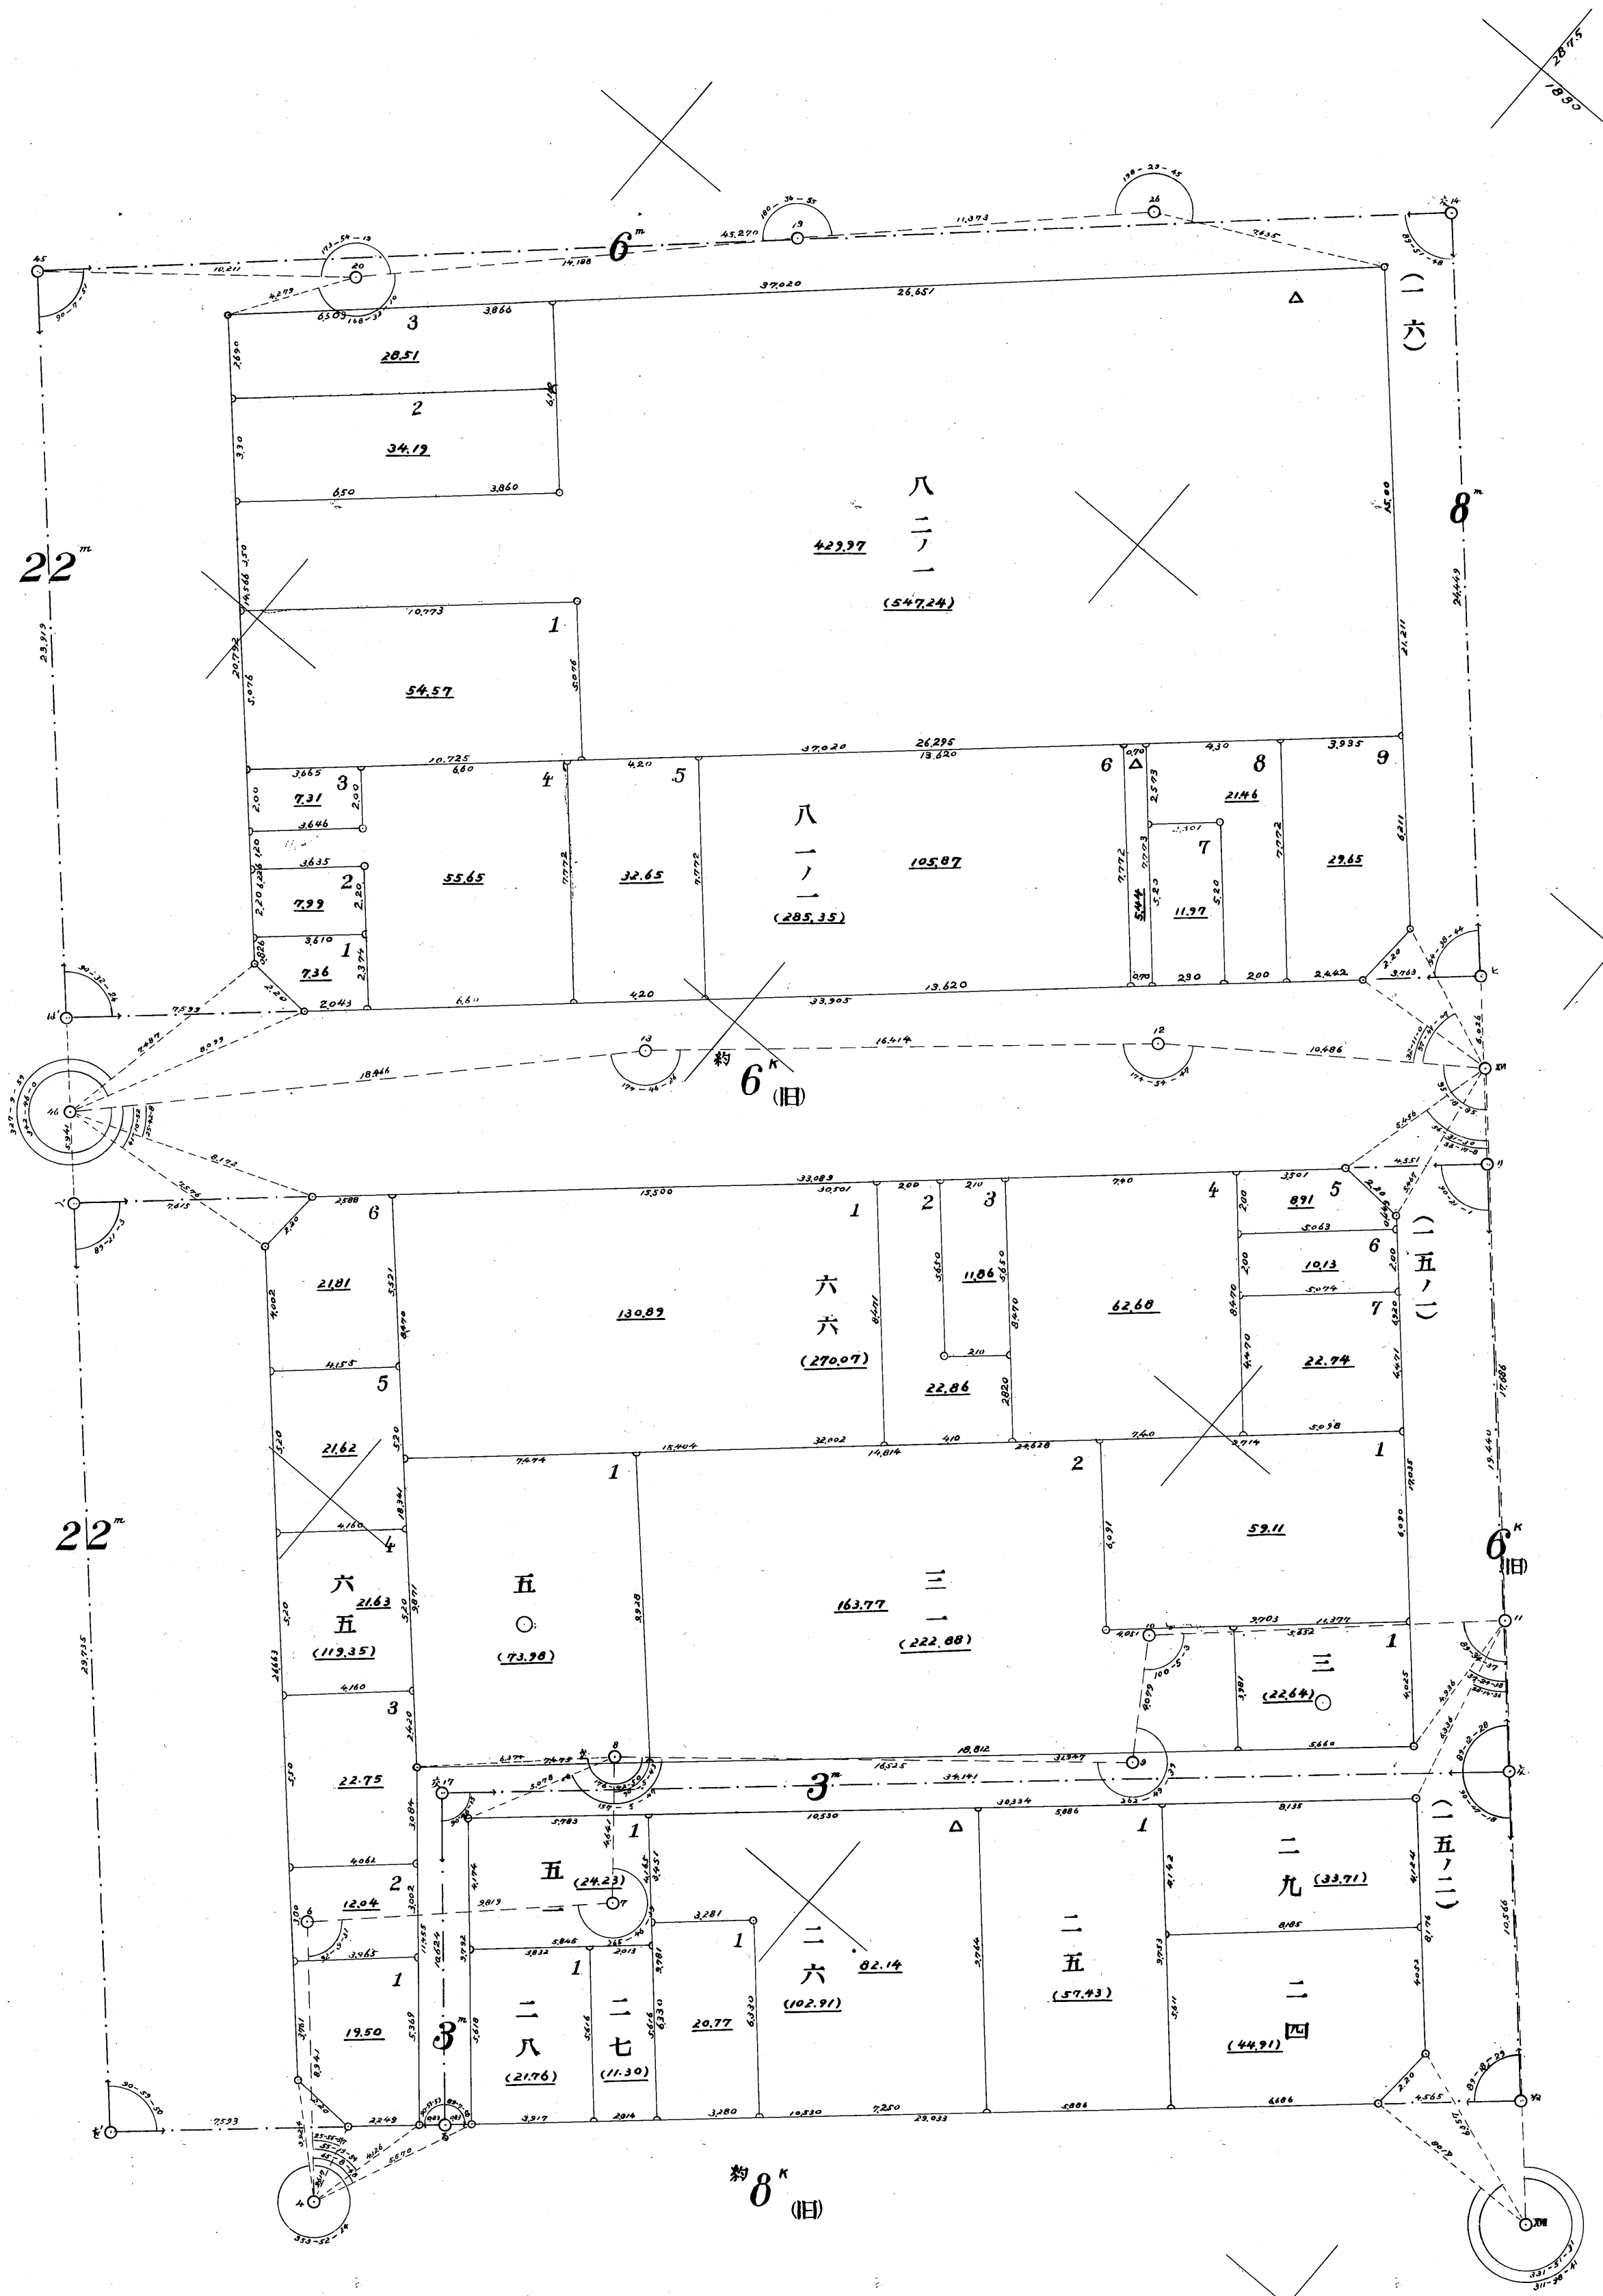

第九區地確圖第七號

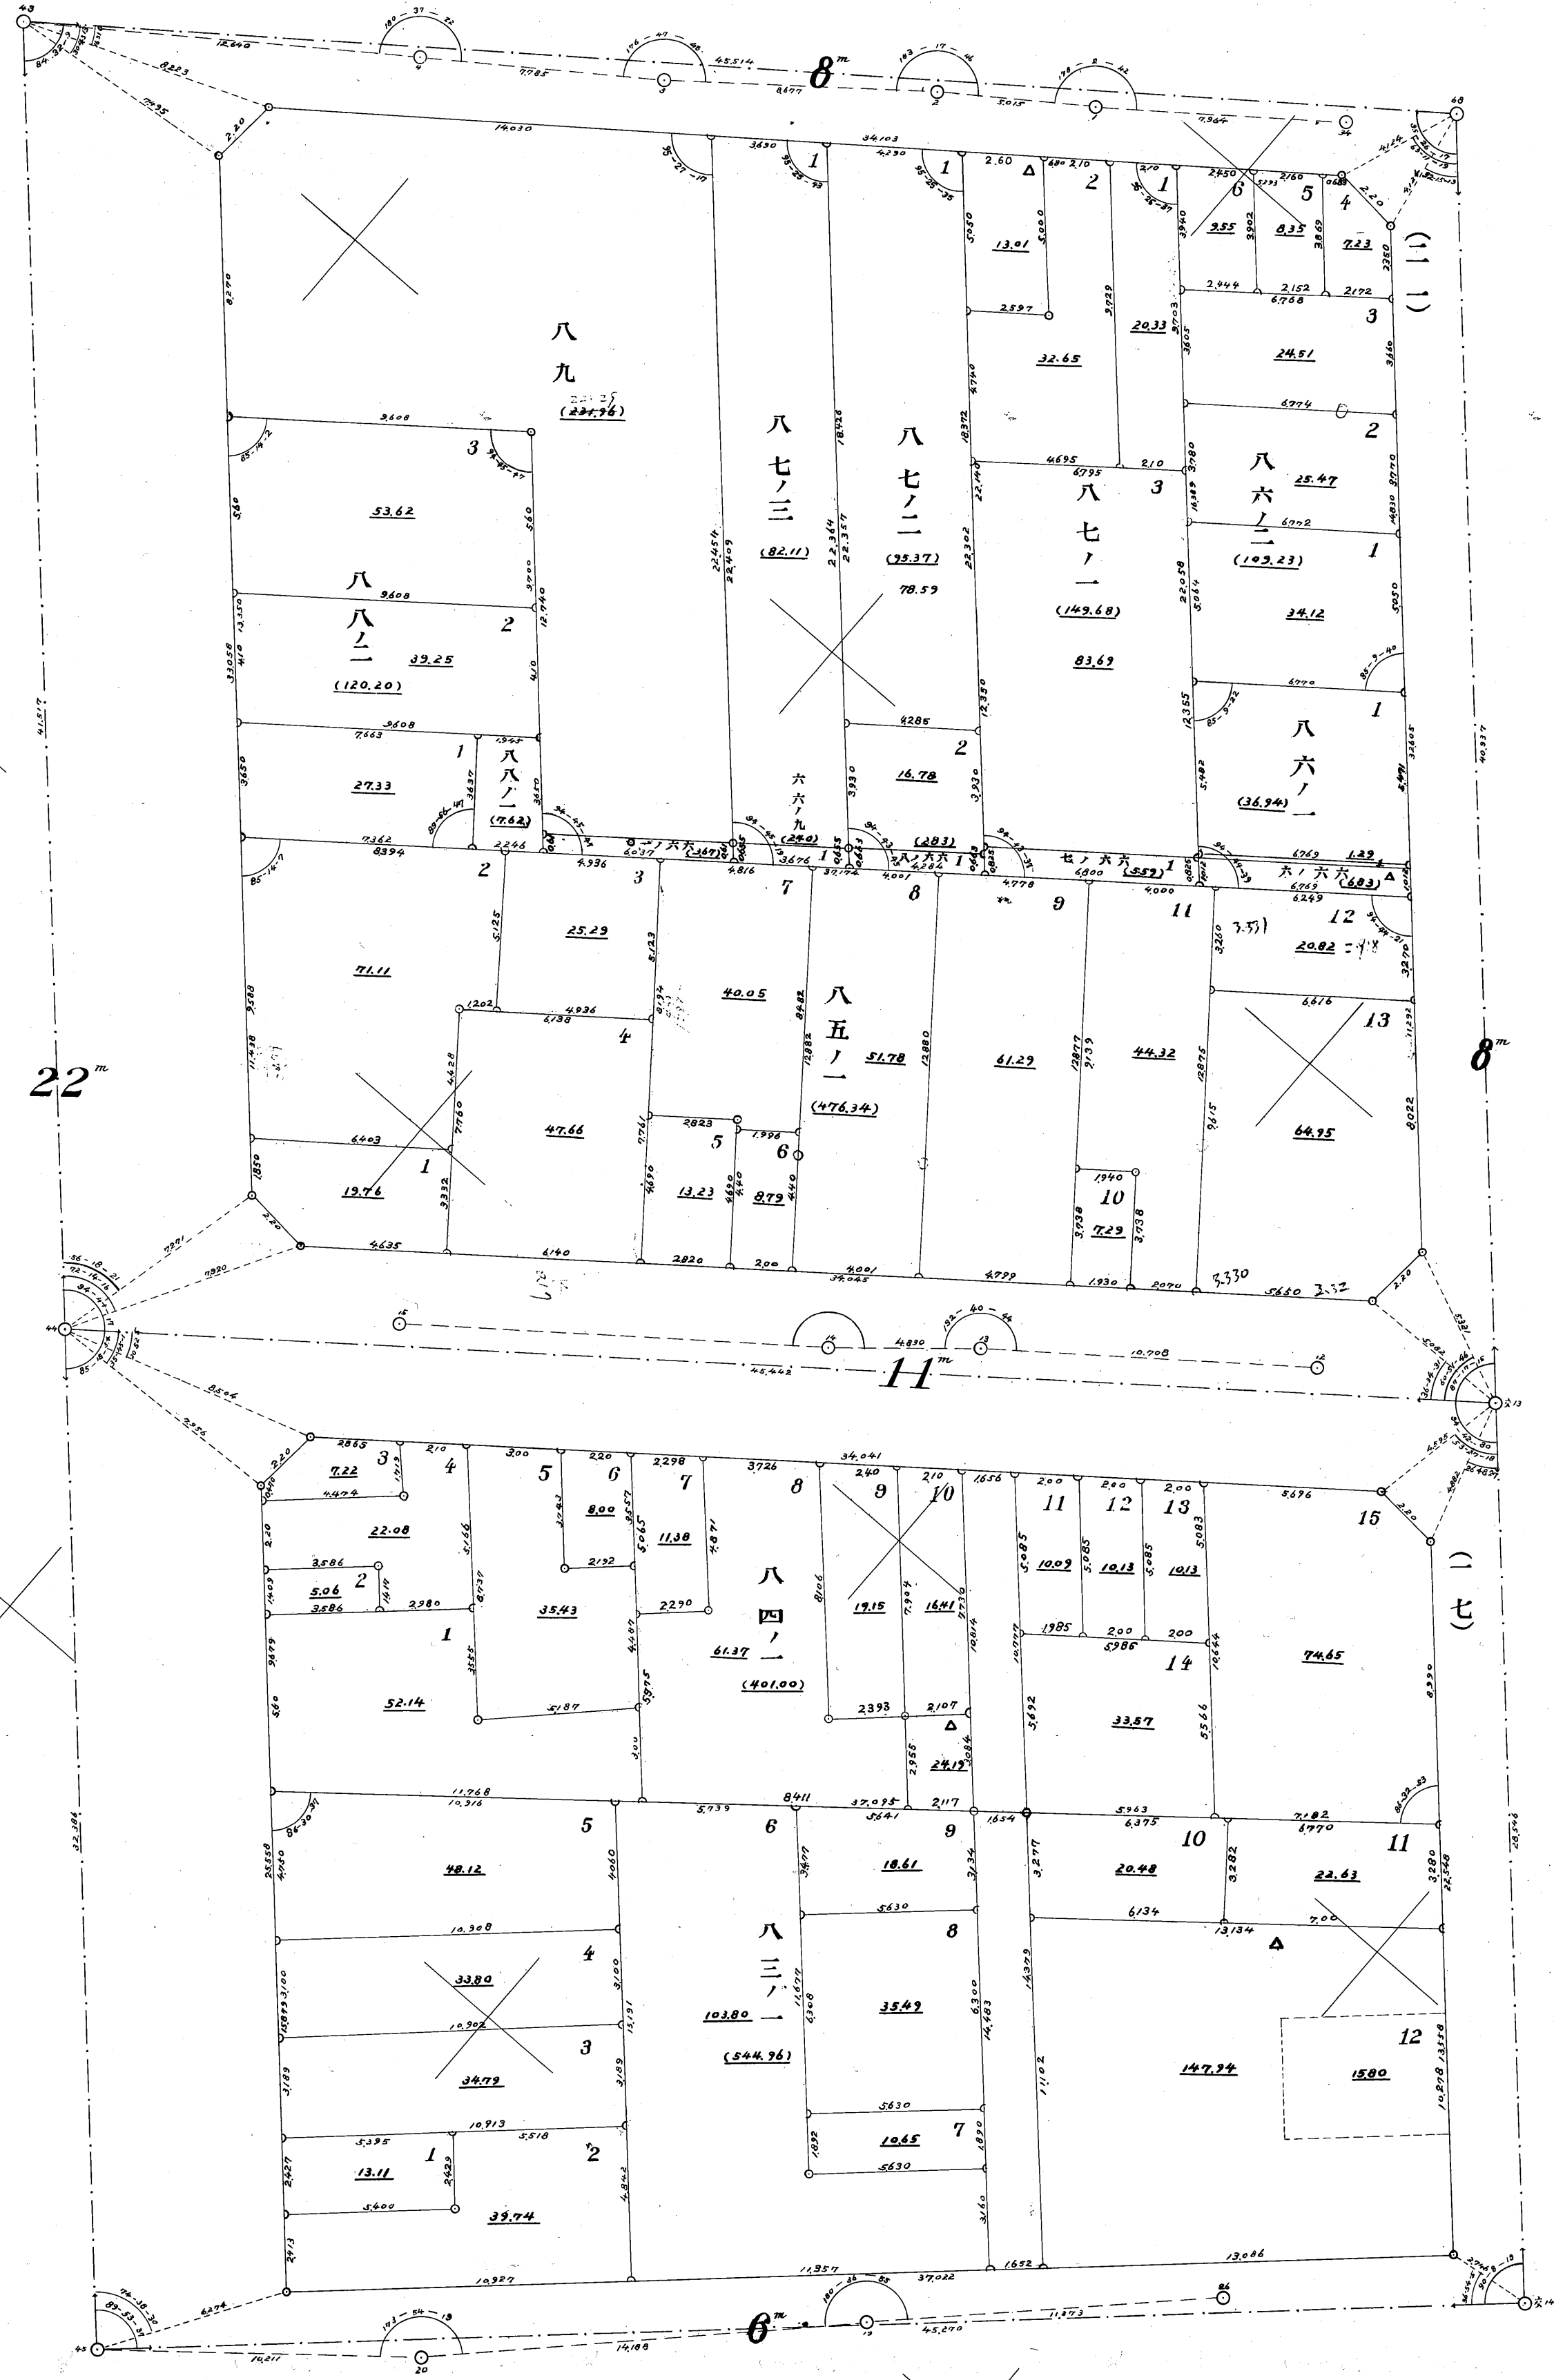

第九地區確定圖第八號

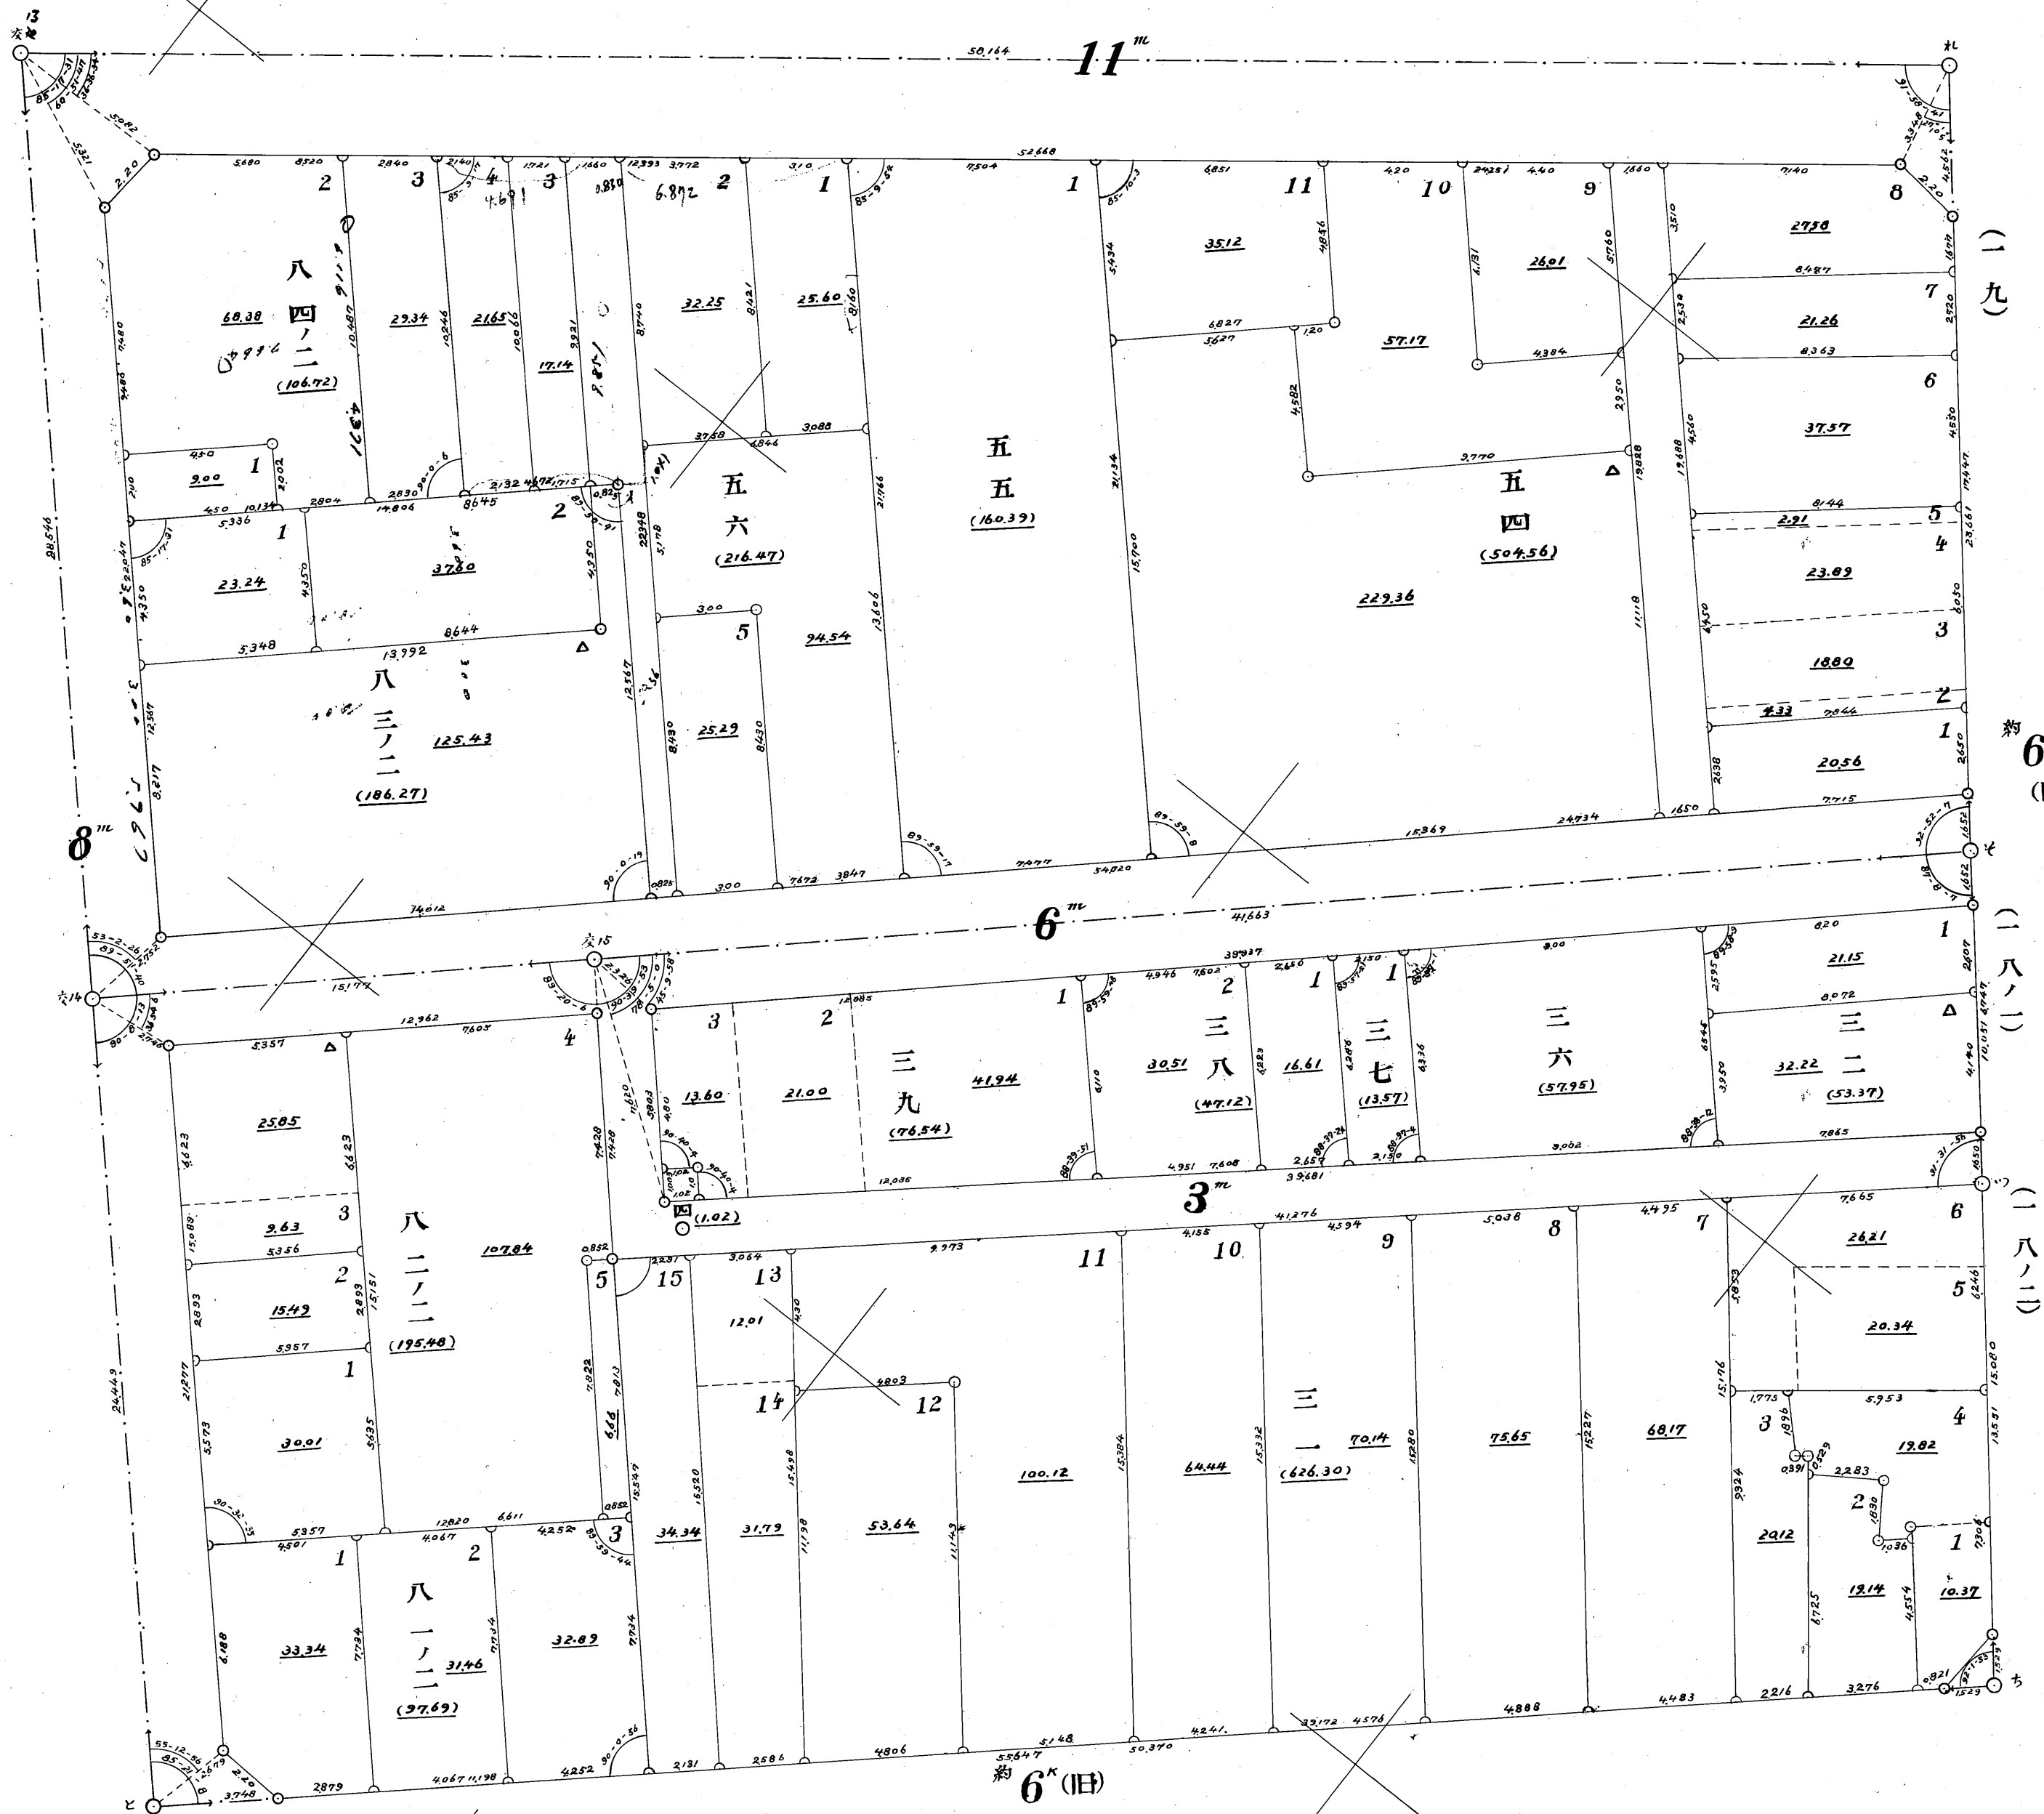

(二九)



約 6<sup>ハ</sup> (旧)

(二八ノ二)

(二八ノ二)


約 6<sup>ハ</sup> (旧)

第九地區確定圖第九號

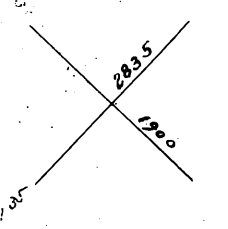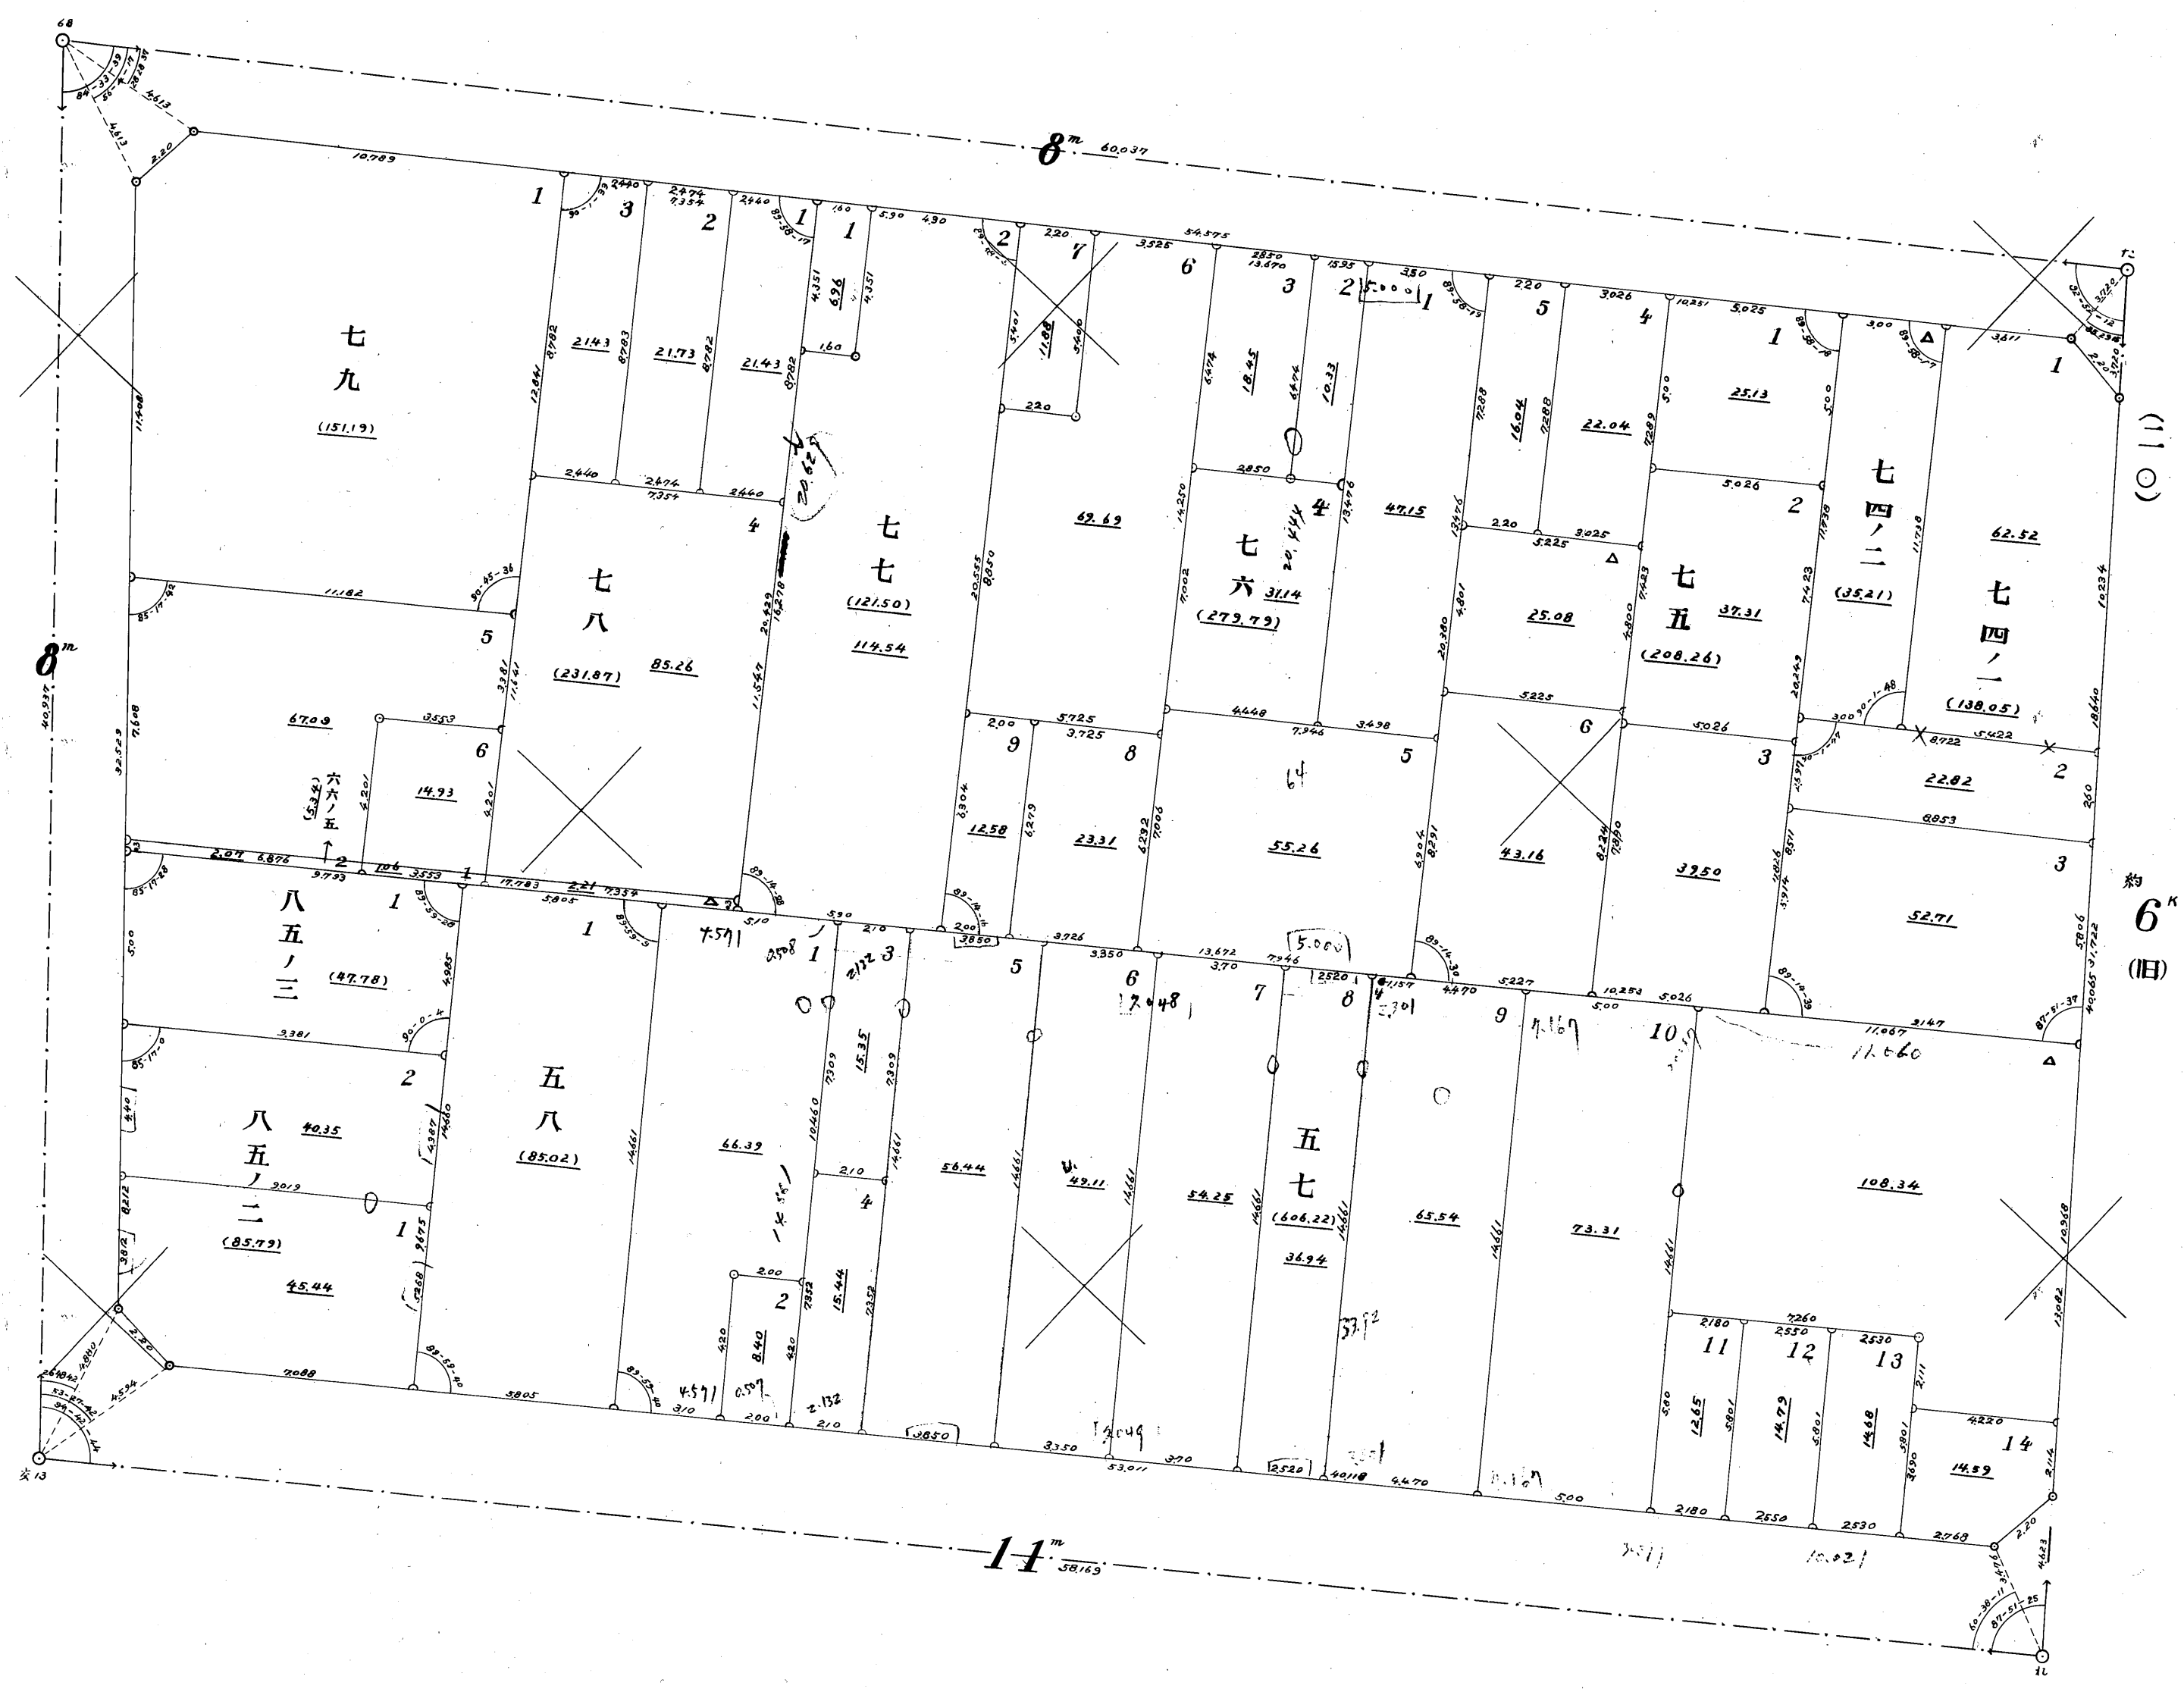


(110) 約 6m (旧)


第九地區確定圖第十號

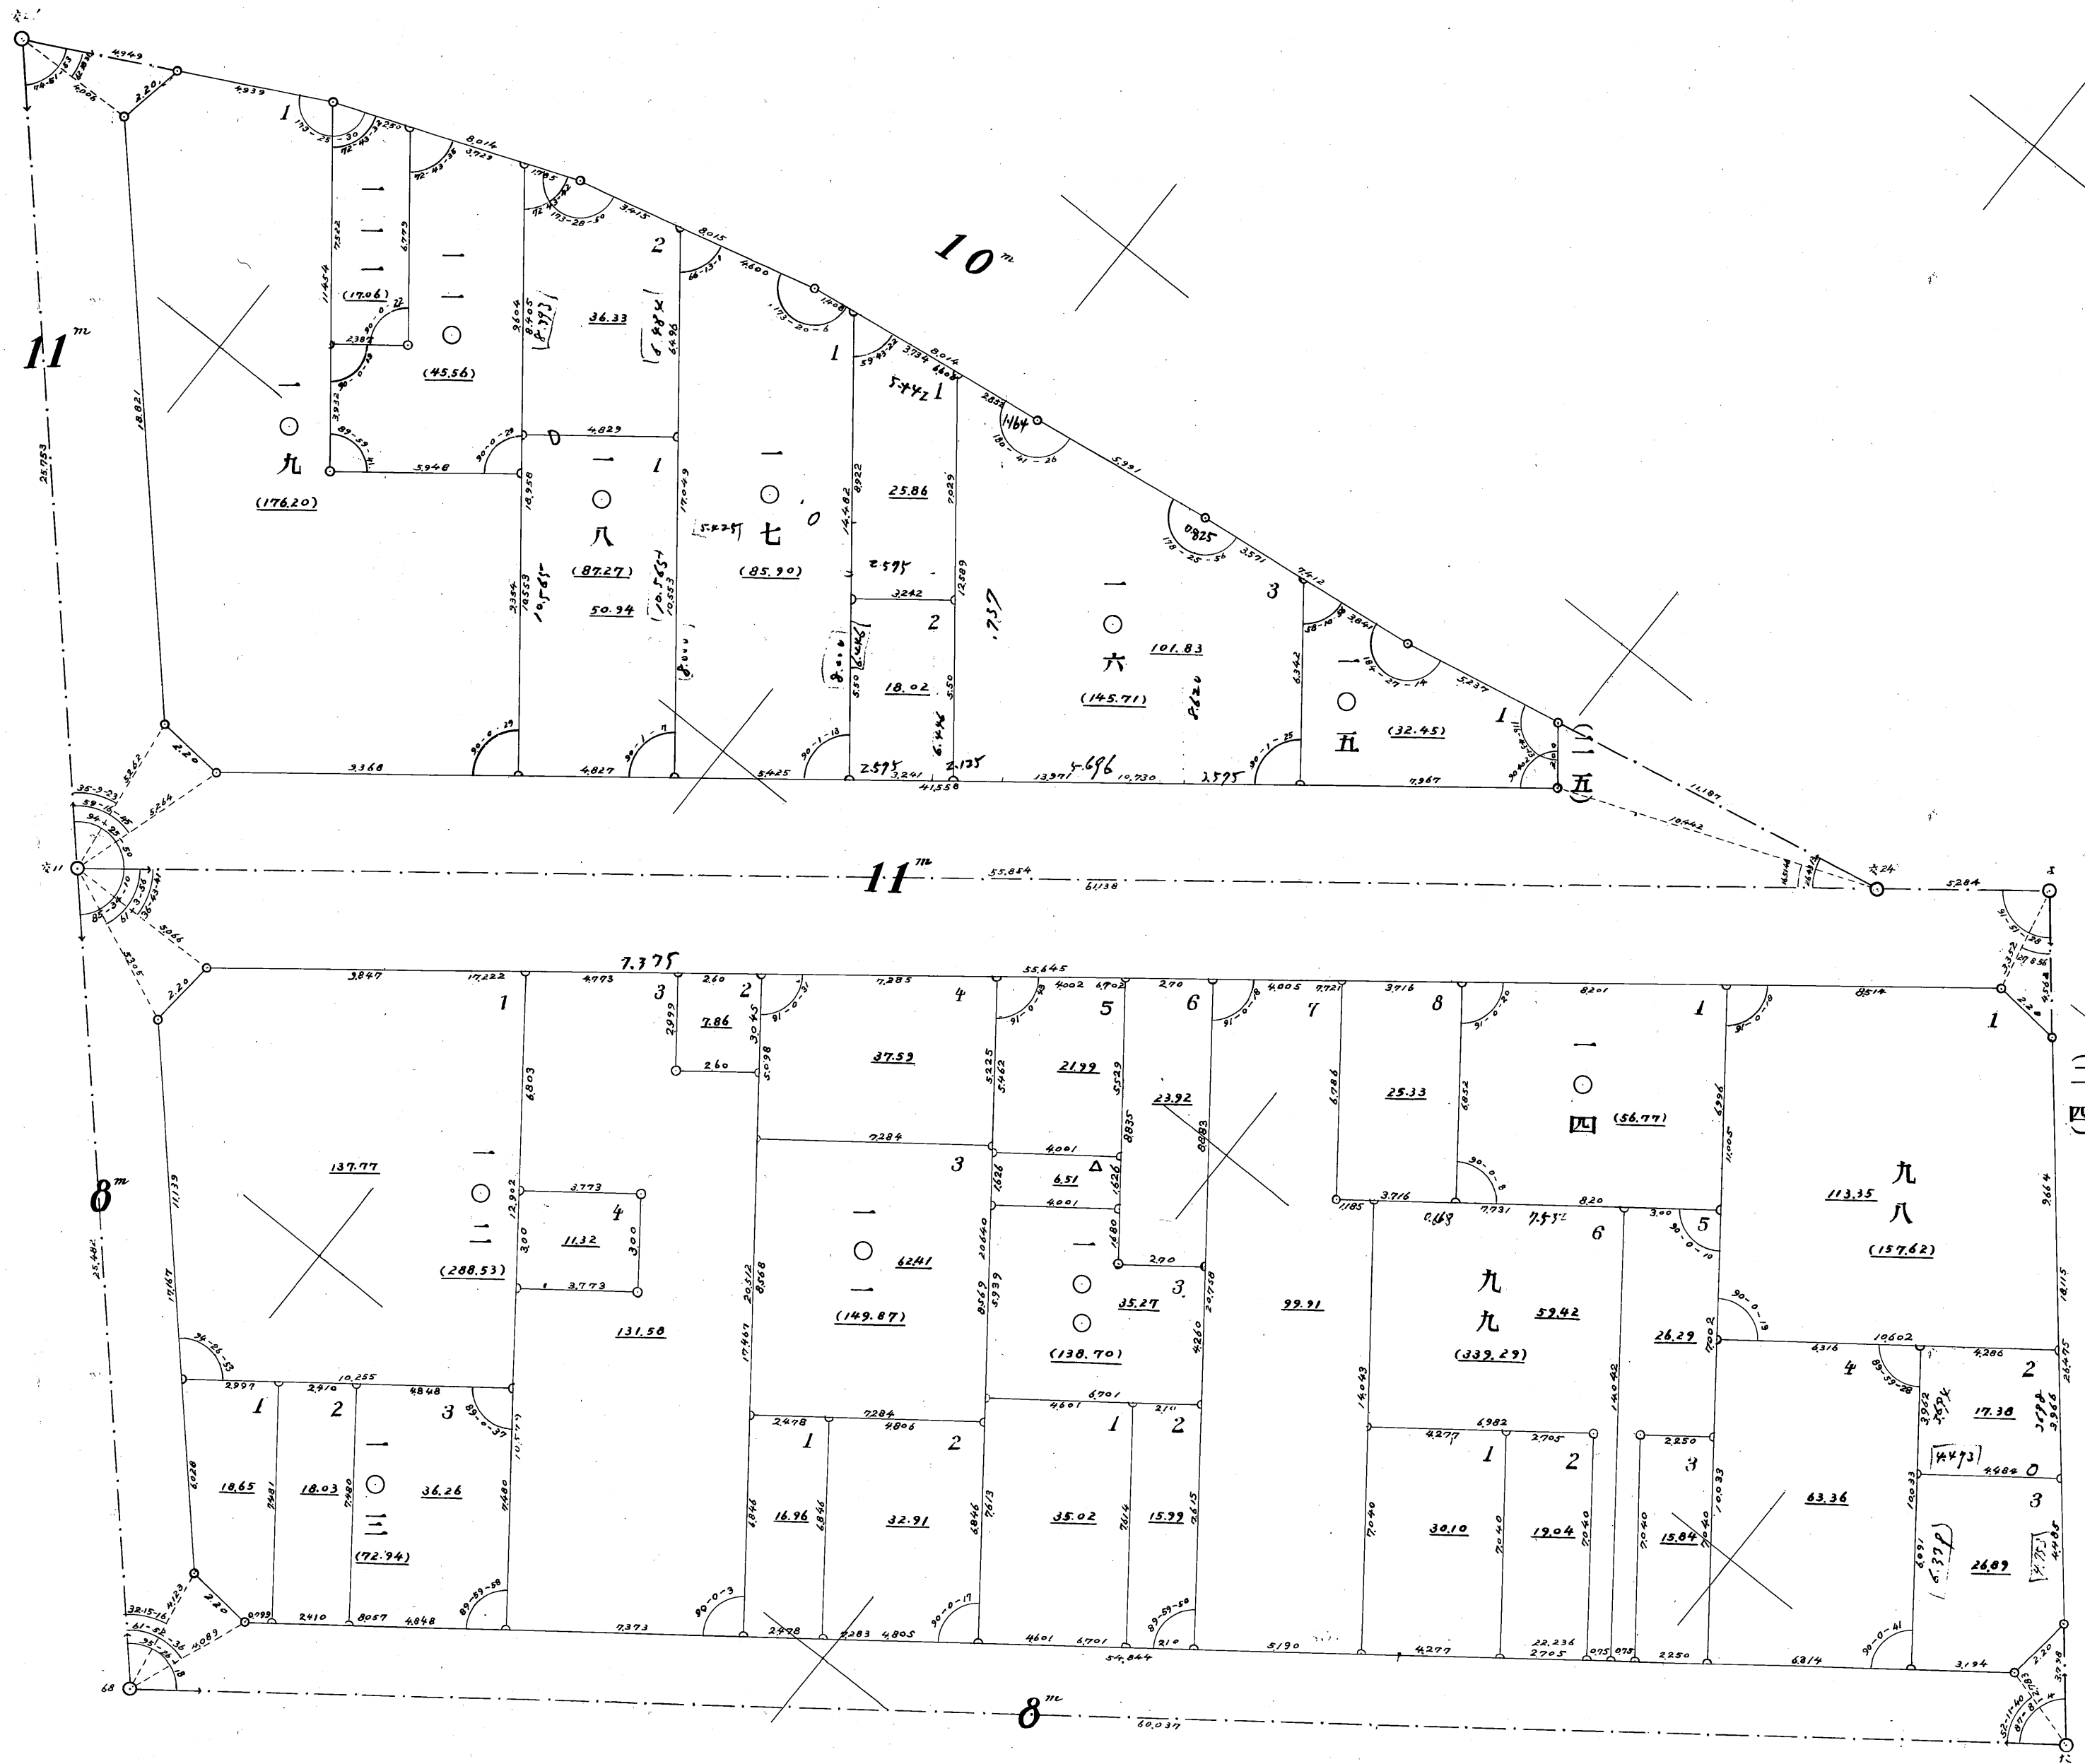

(二)  
(四)  
約 6<sup>K</sup>  
(旧)


第九地區確定圖第十一號

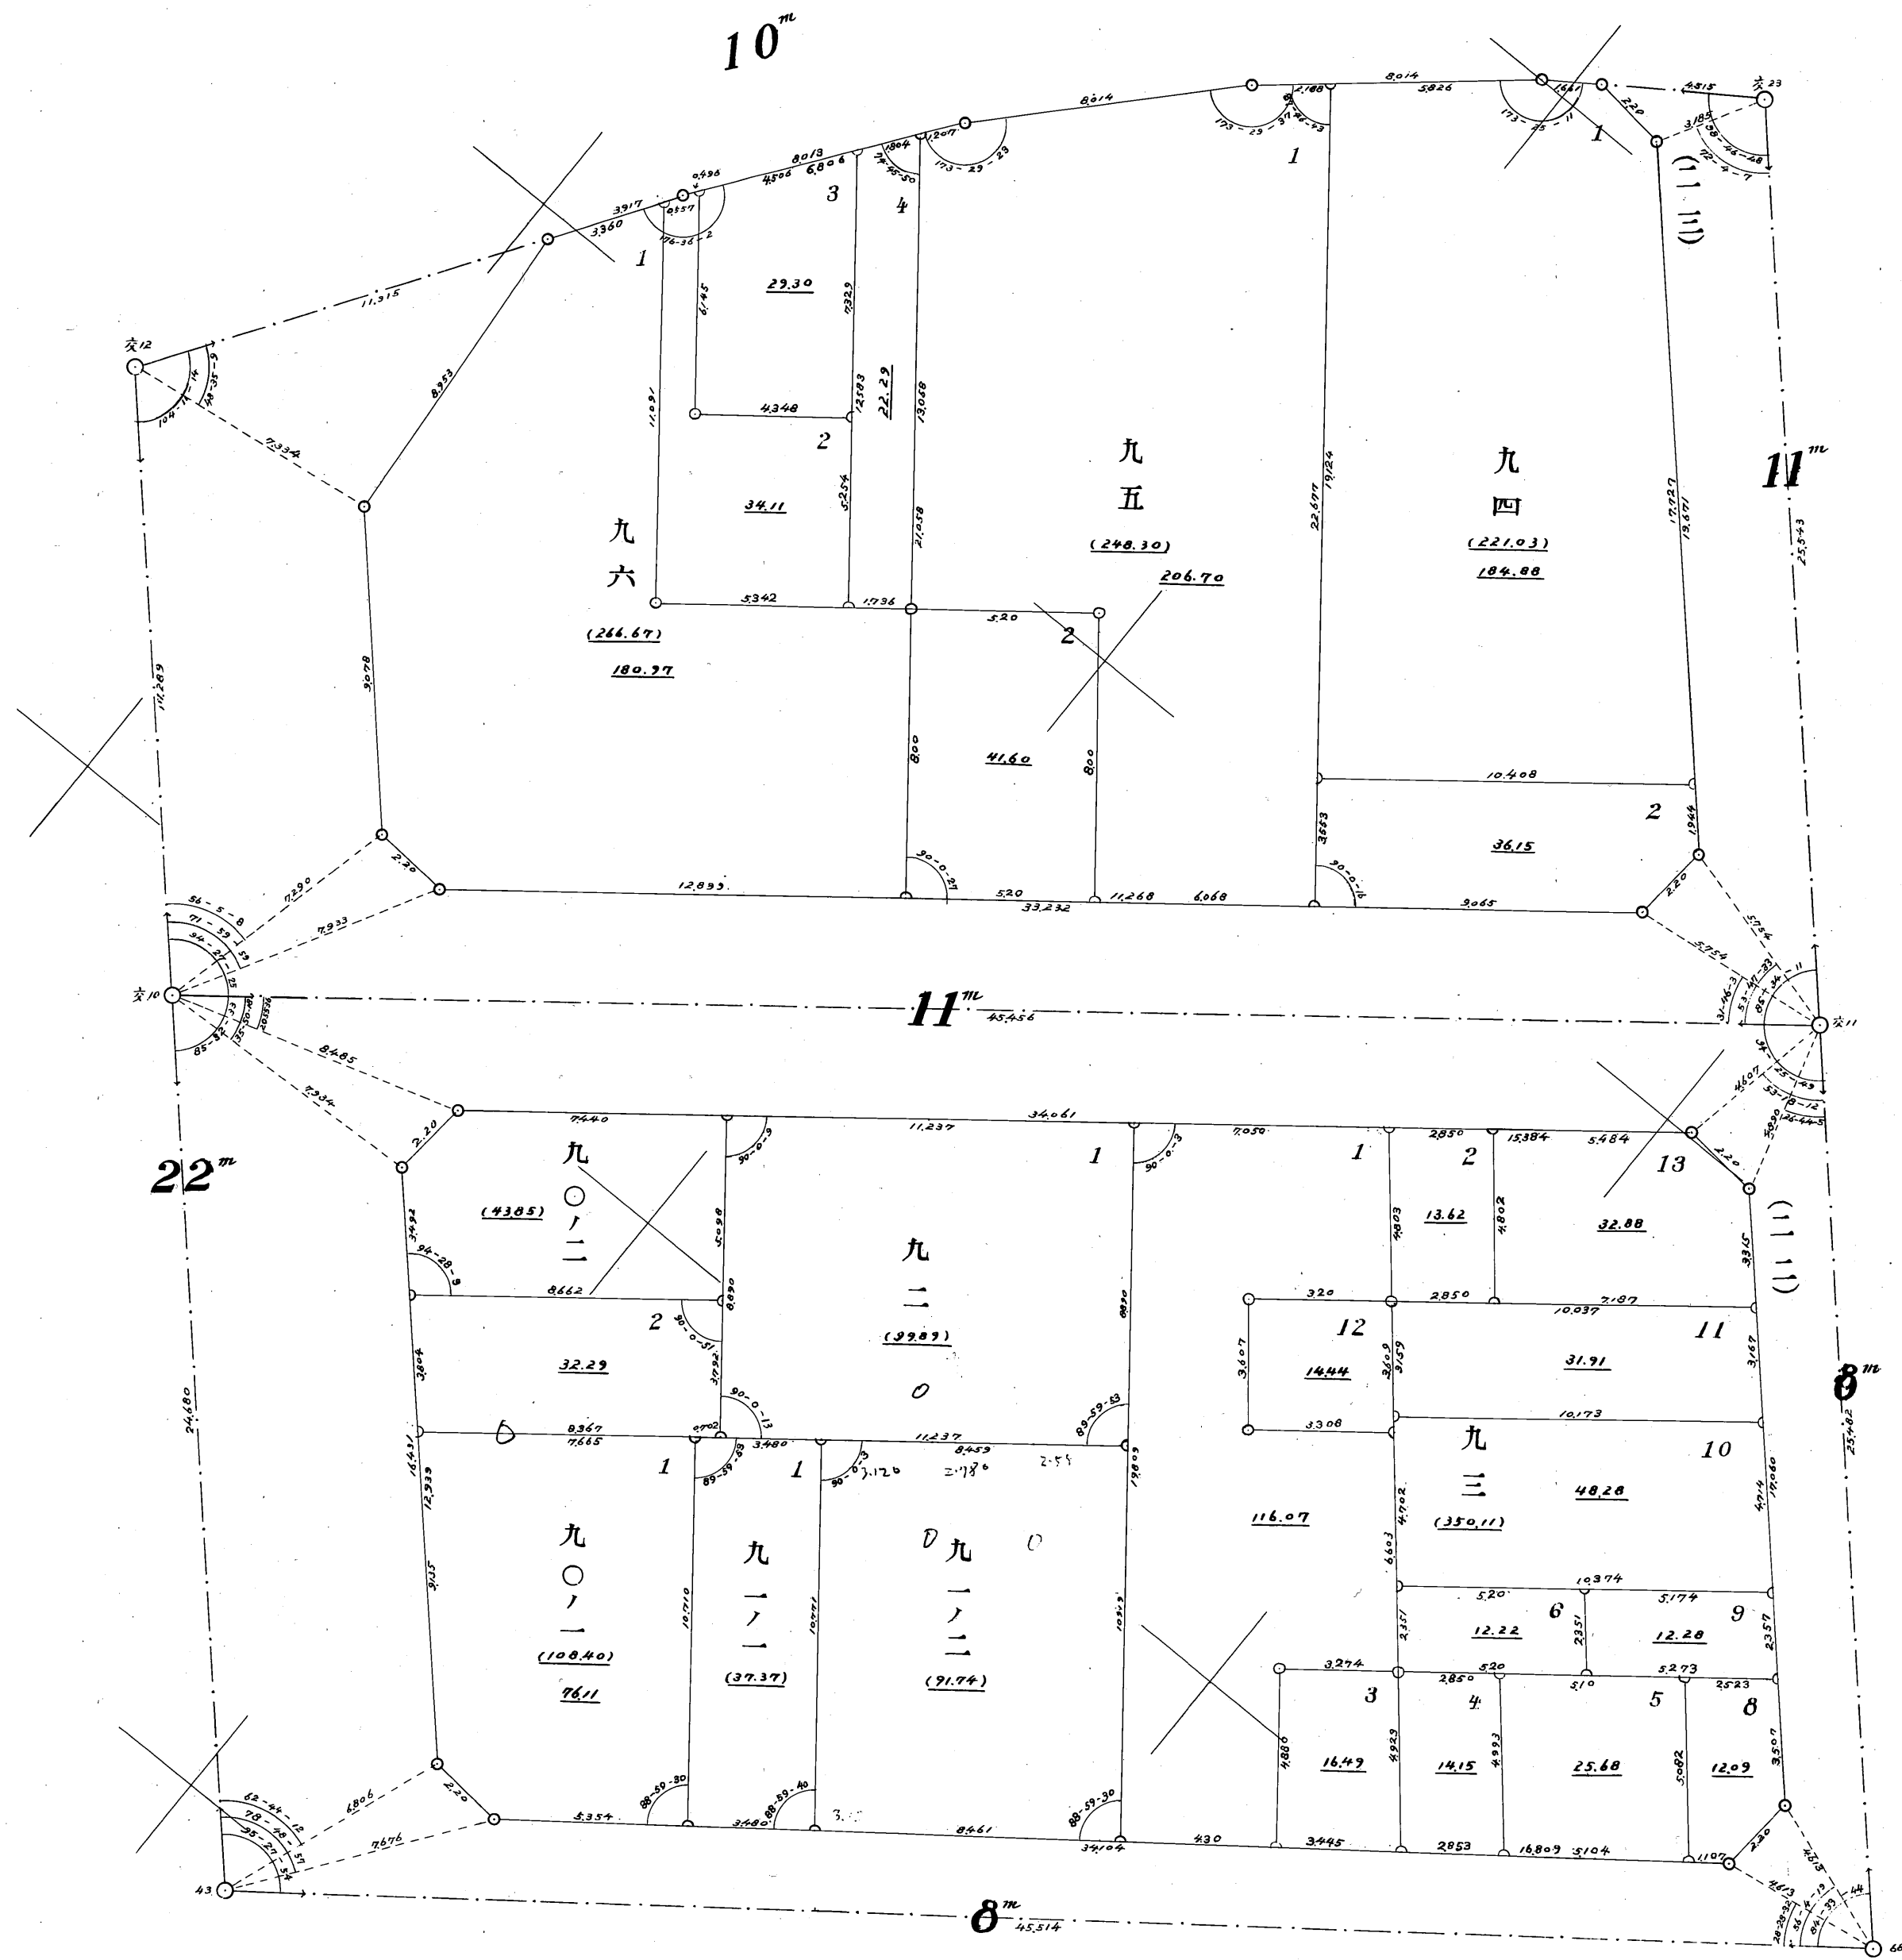

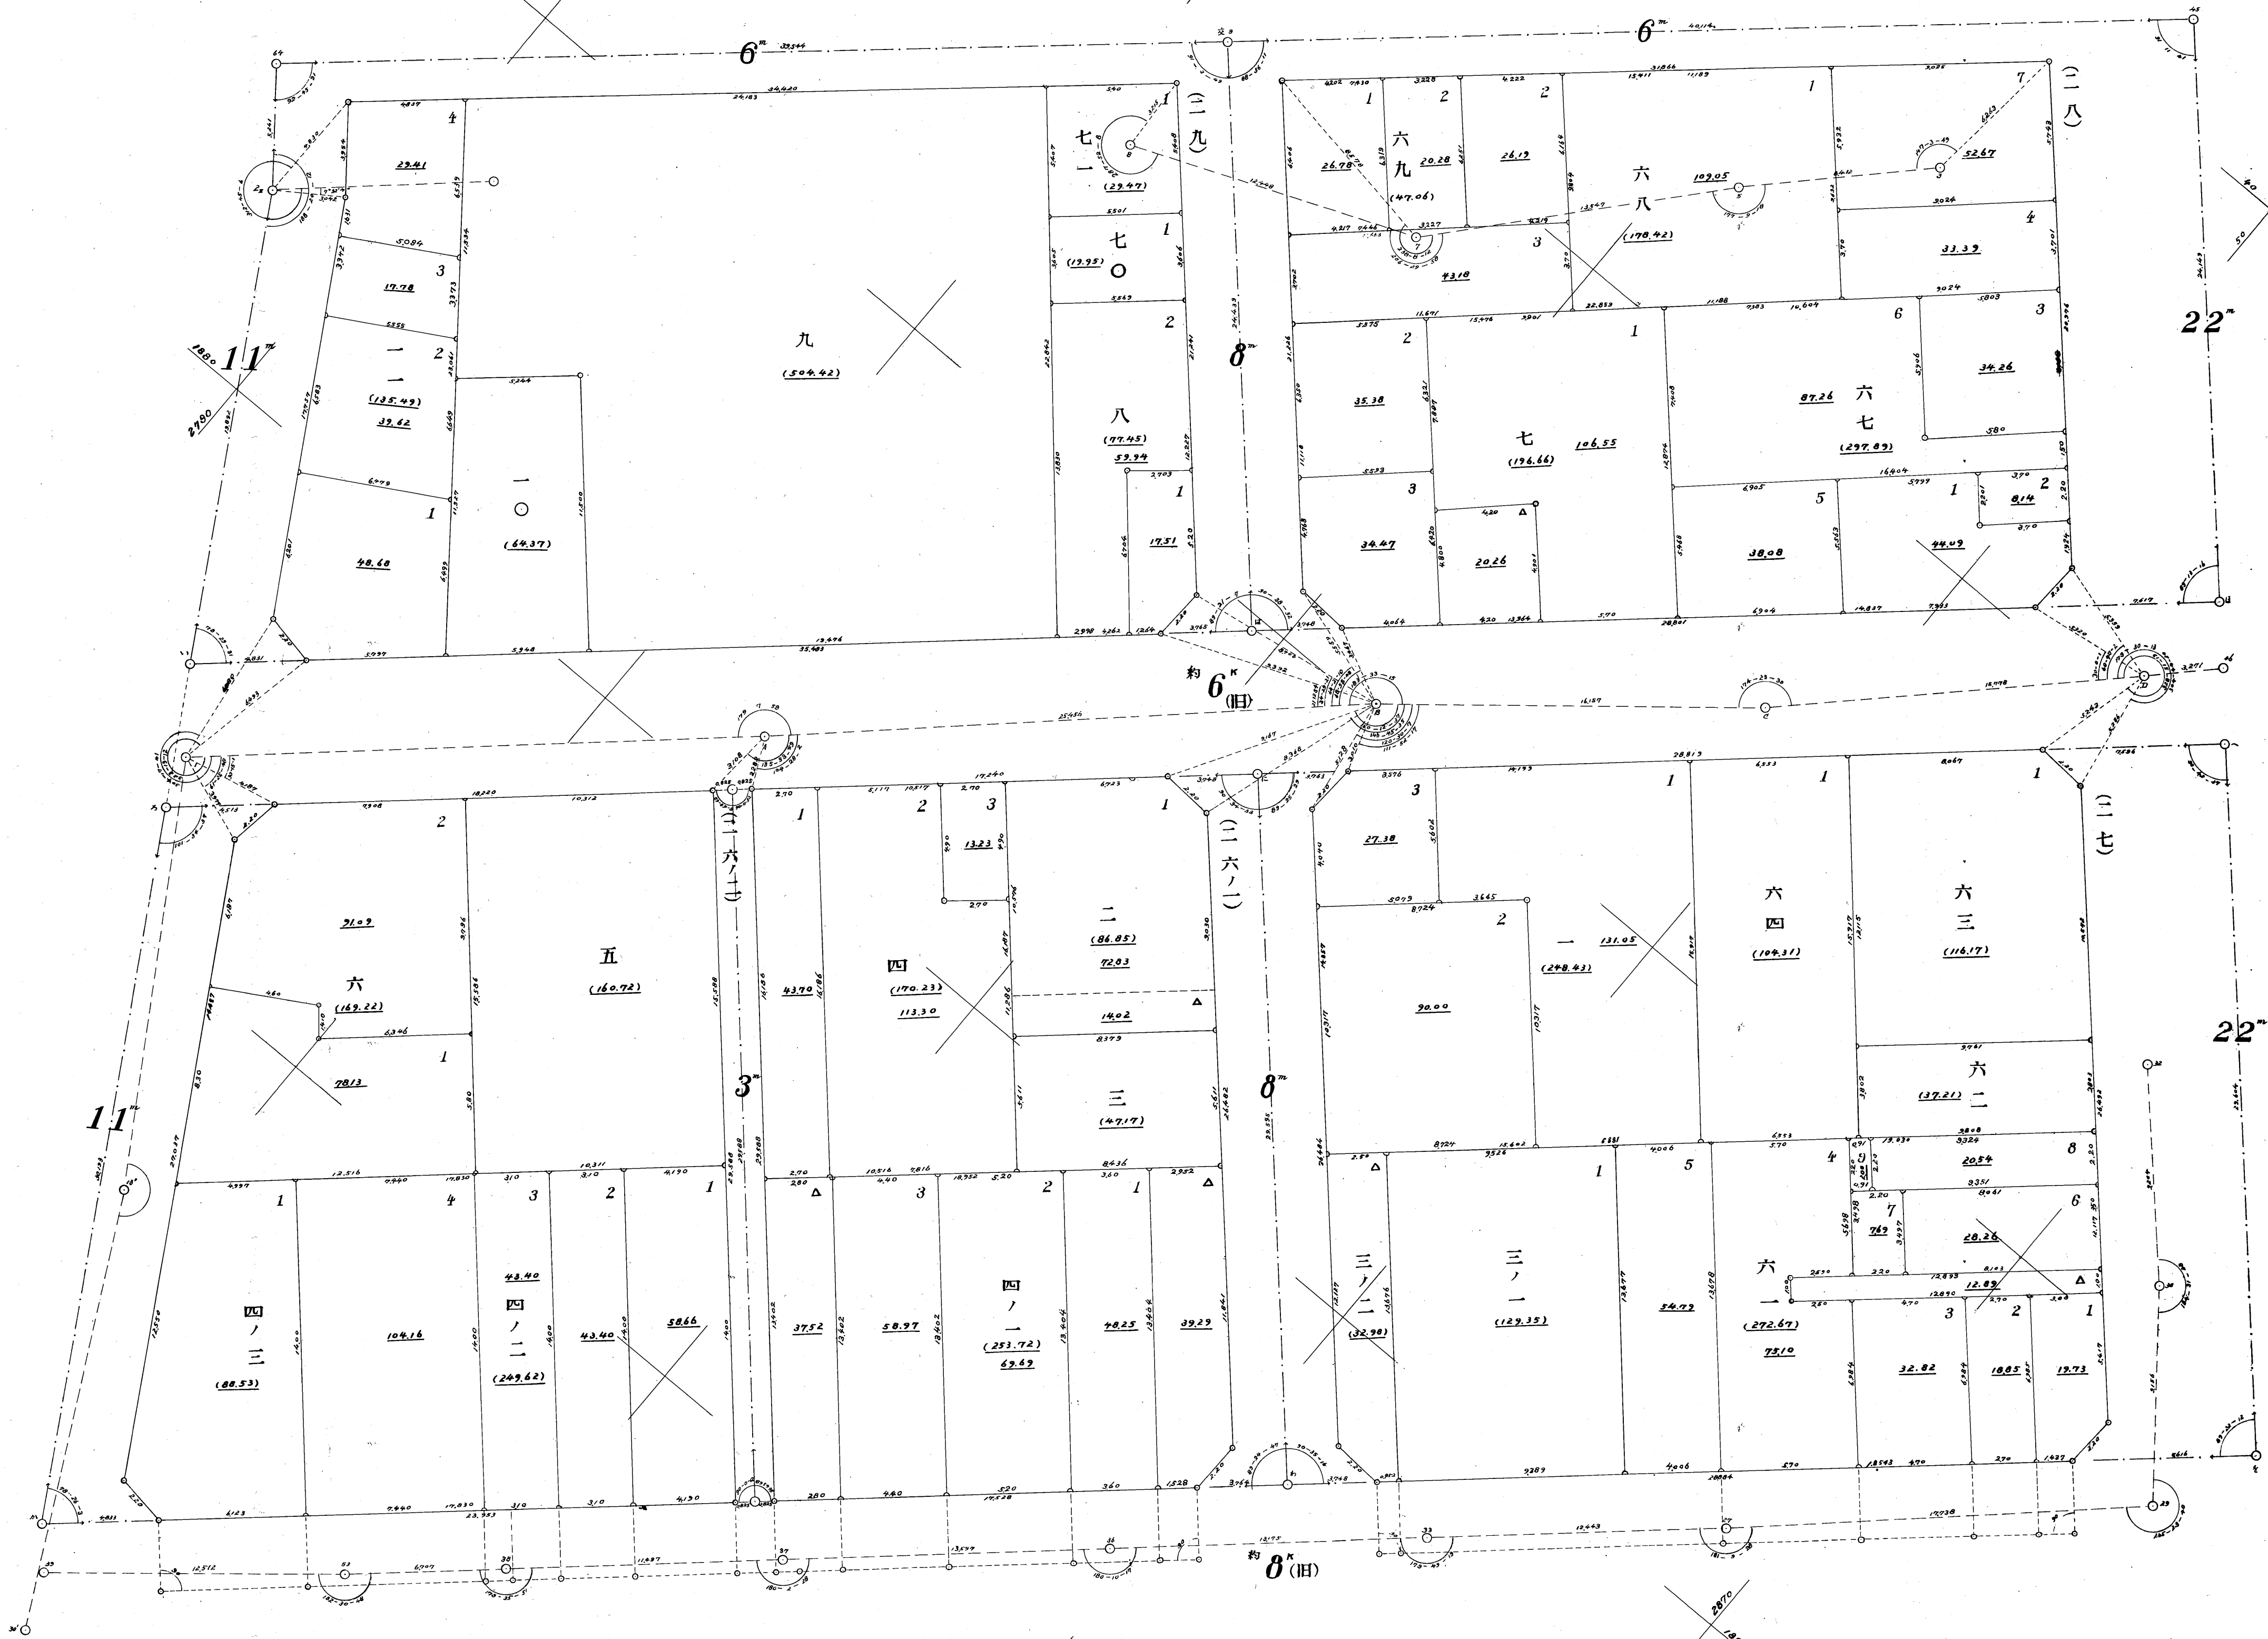

第九地區確定圖第二十號

第九地區確定圖第十三號ノ一

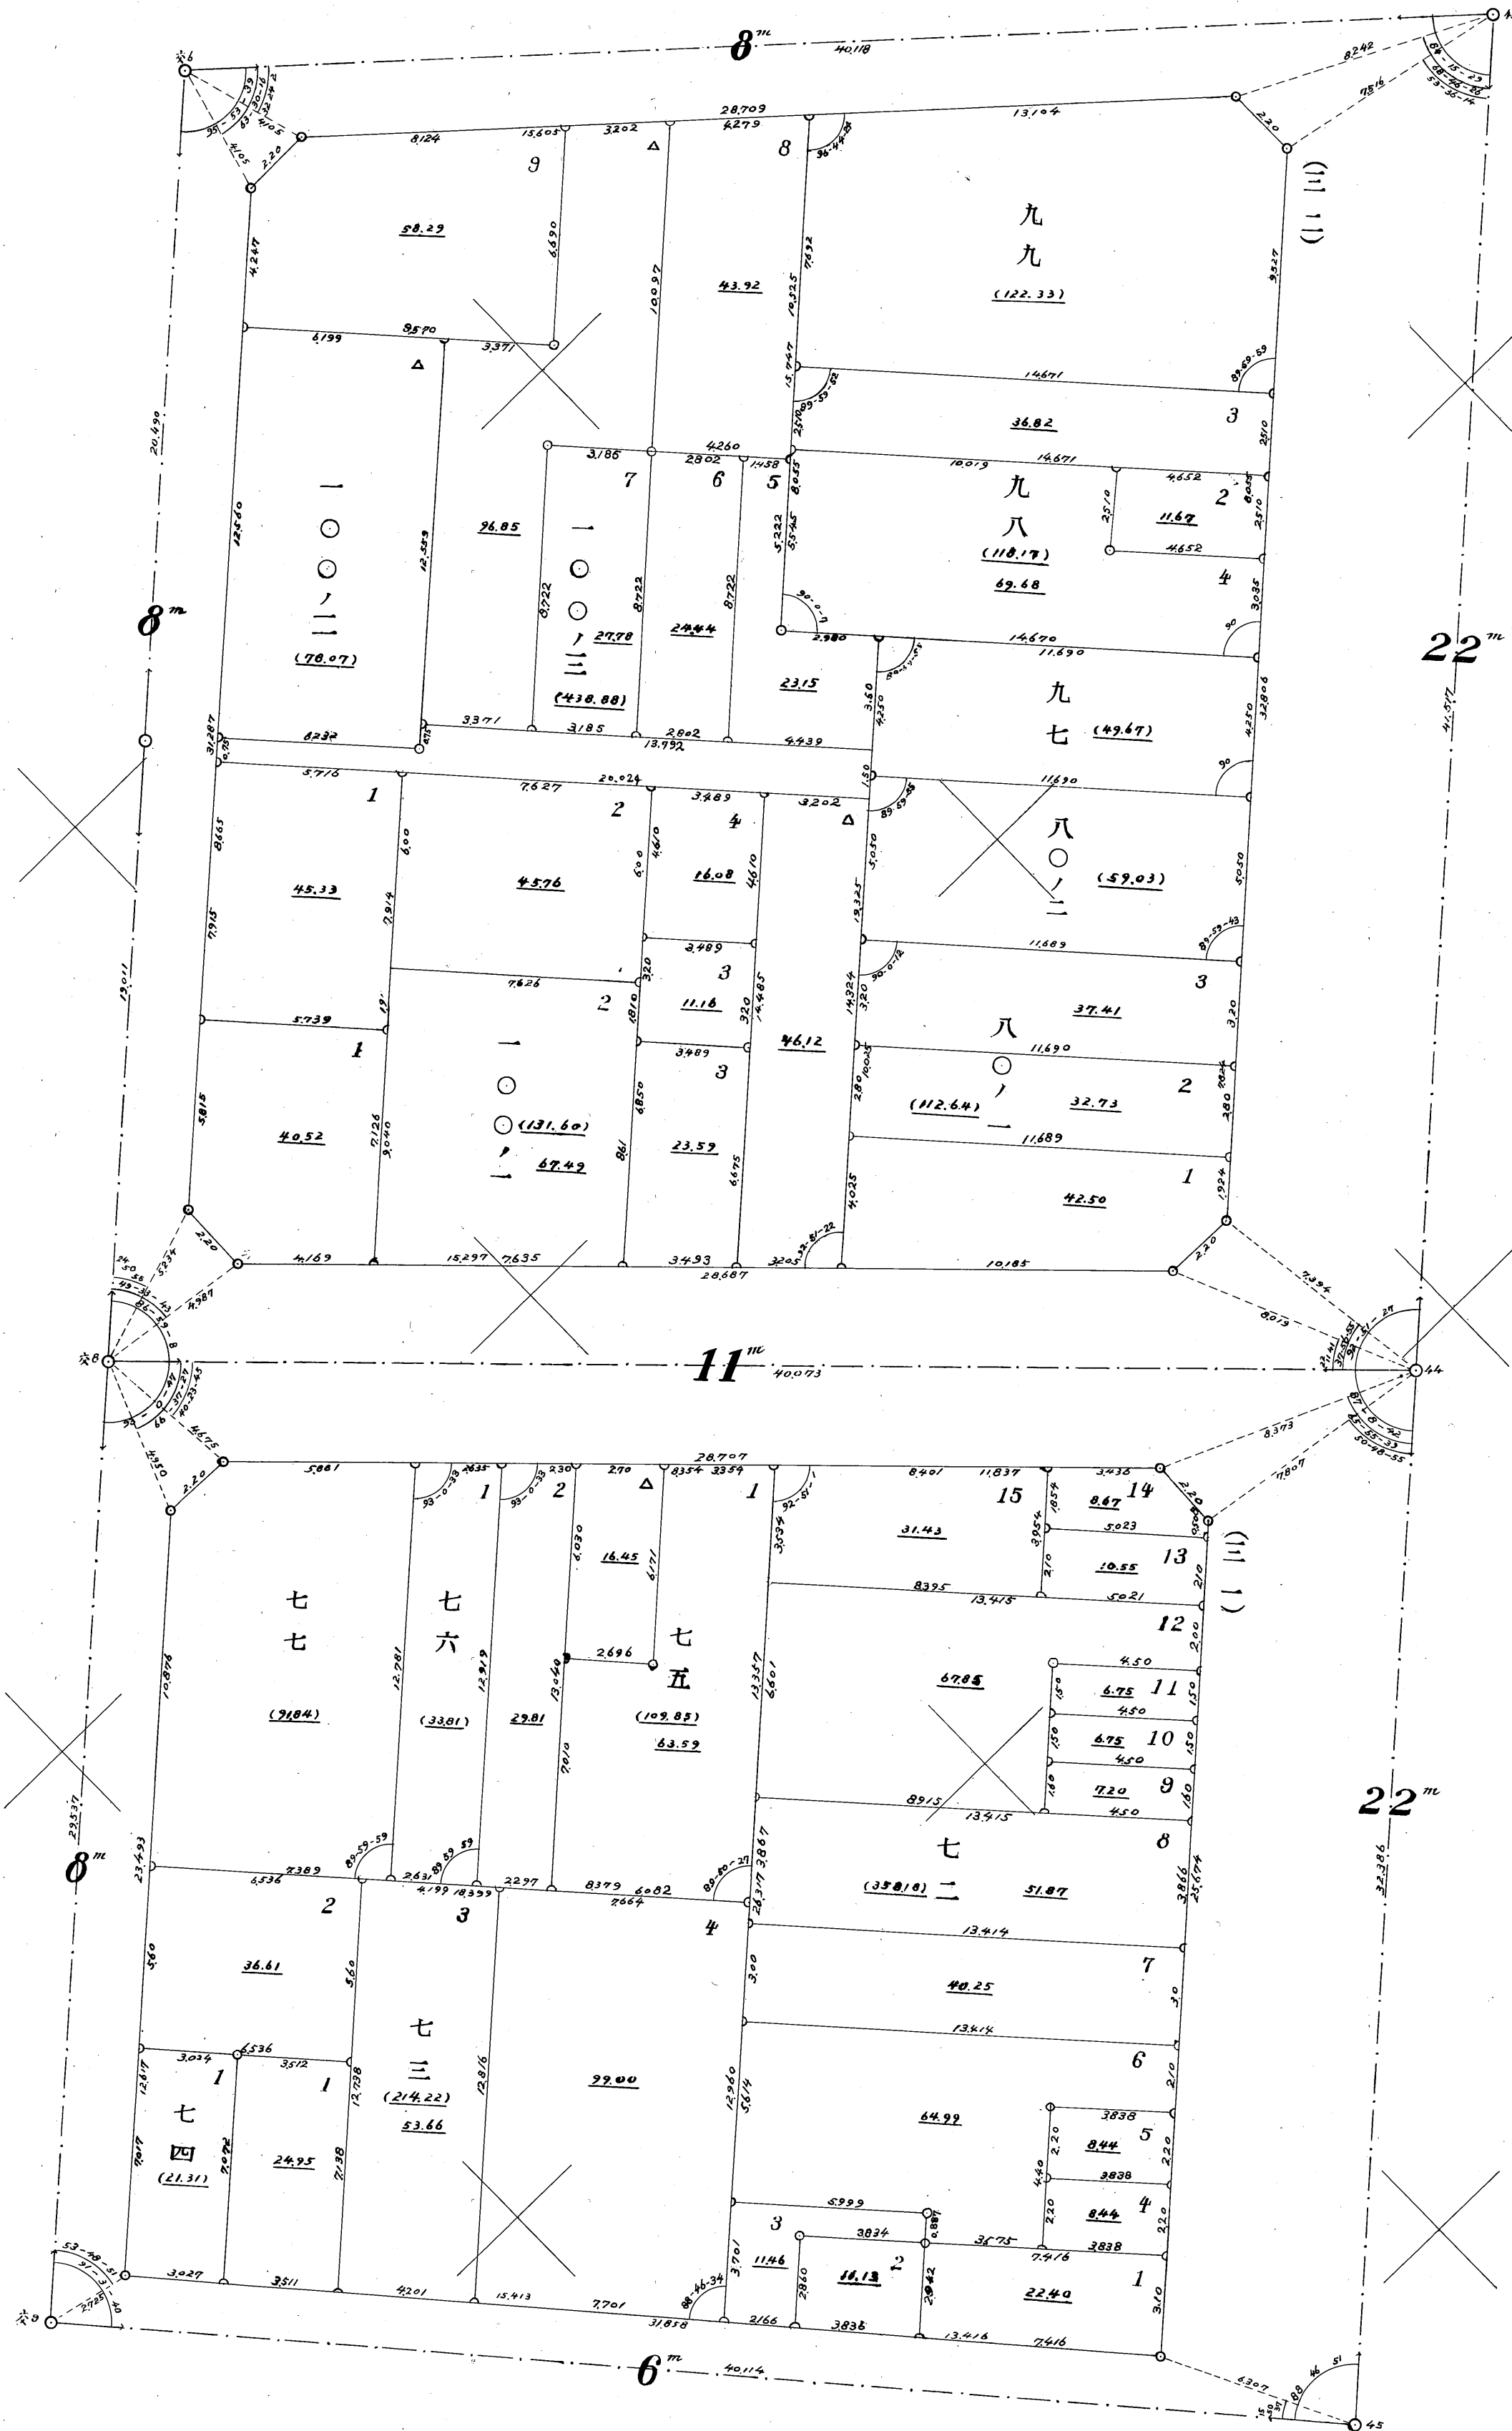

278.0  
3.30


284.0  
2.90





第九地區確定圖第十三號ノ二

第九地區確定圖第十四號

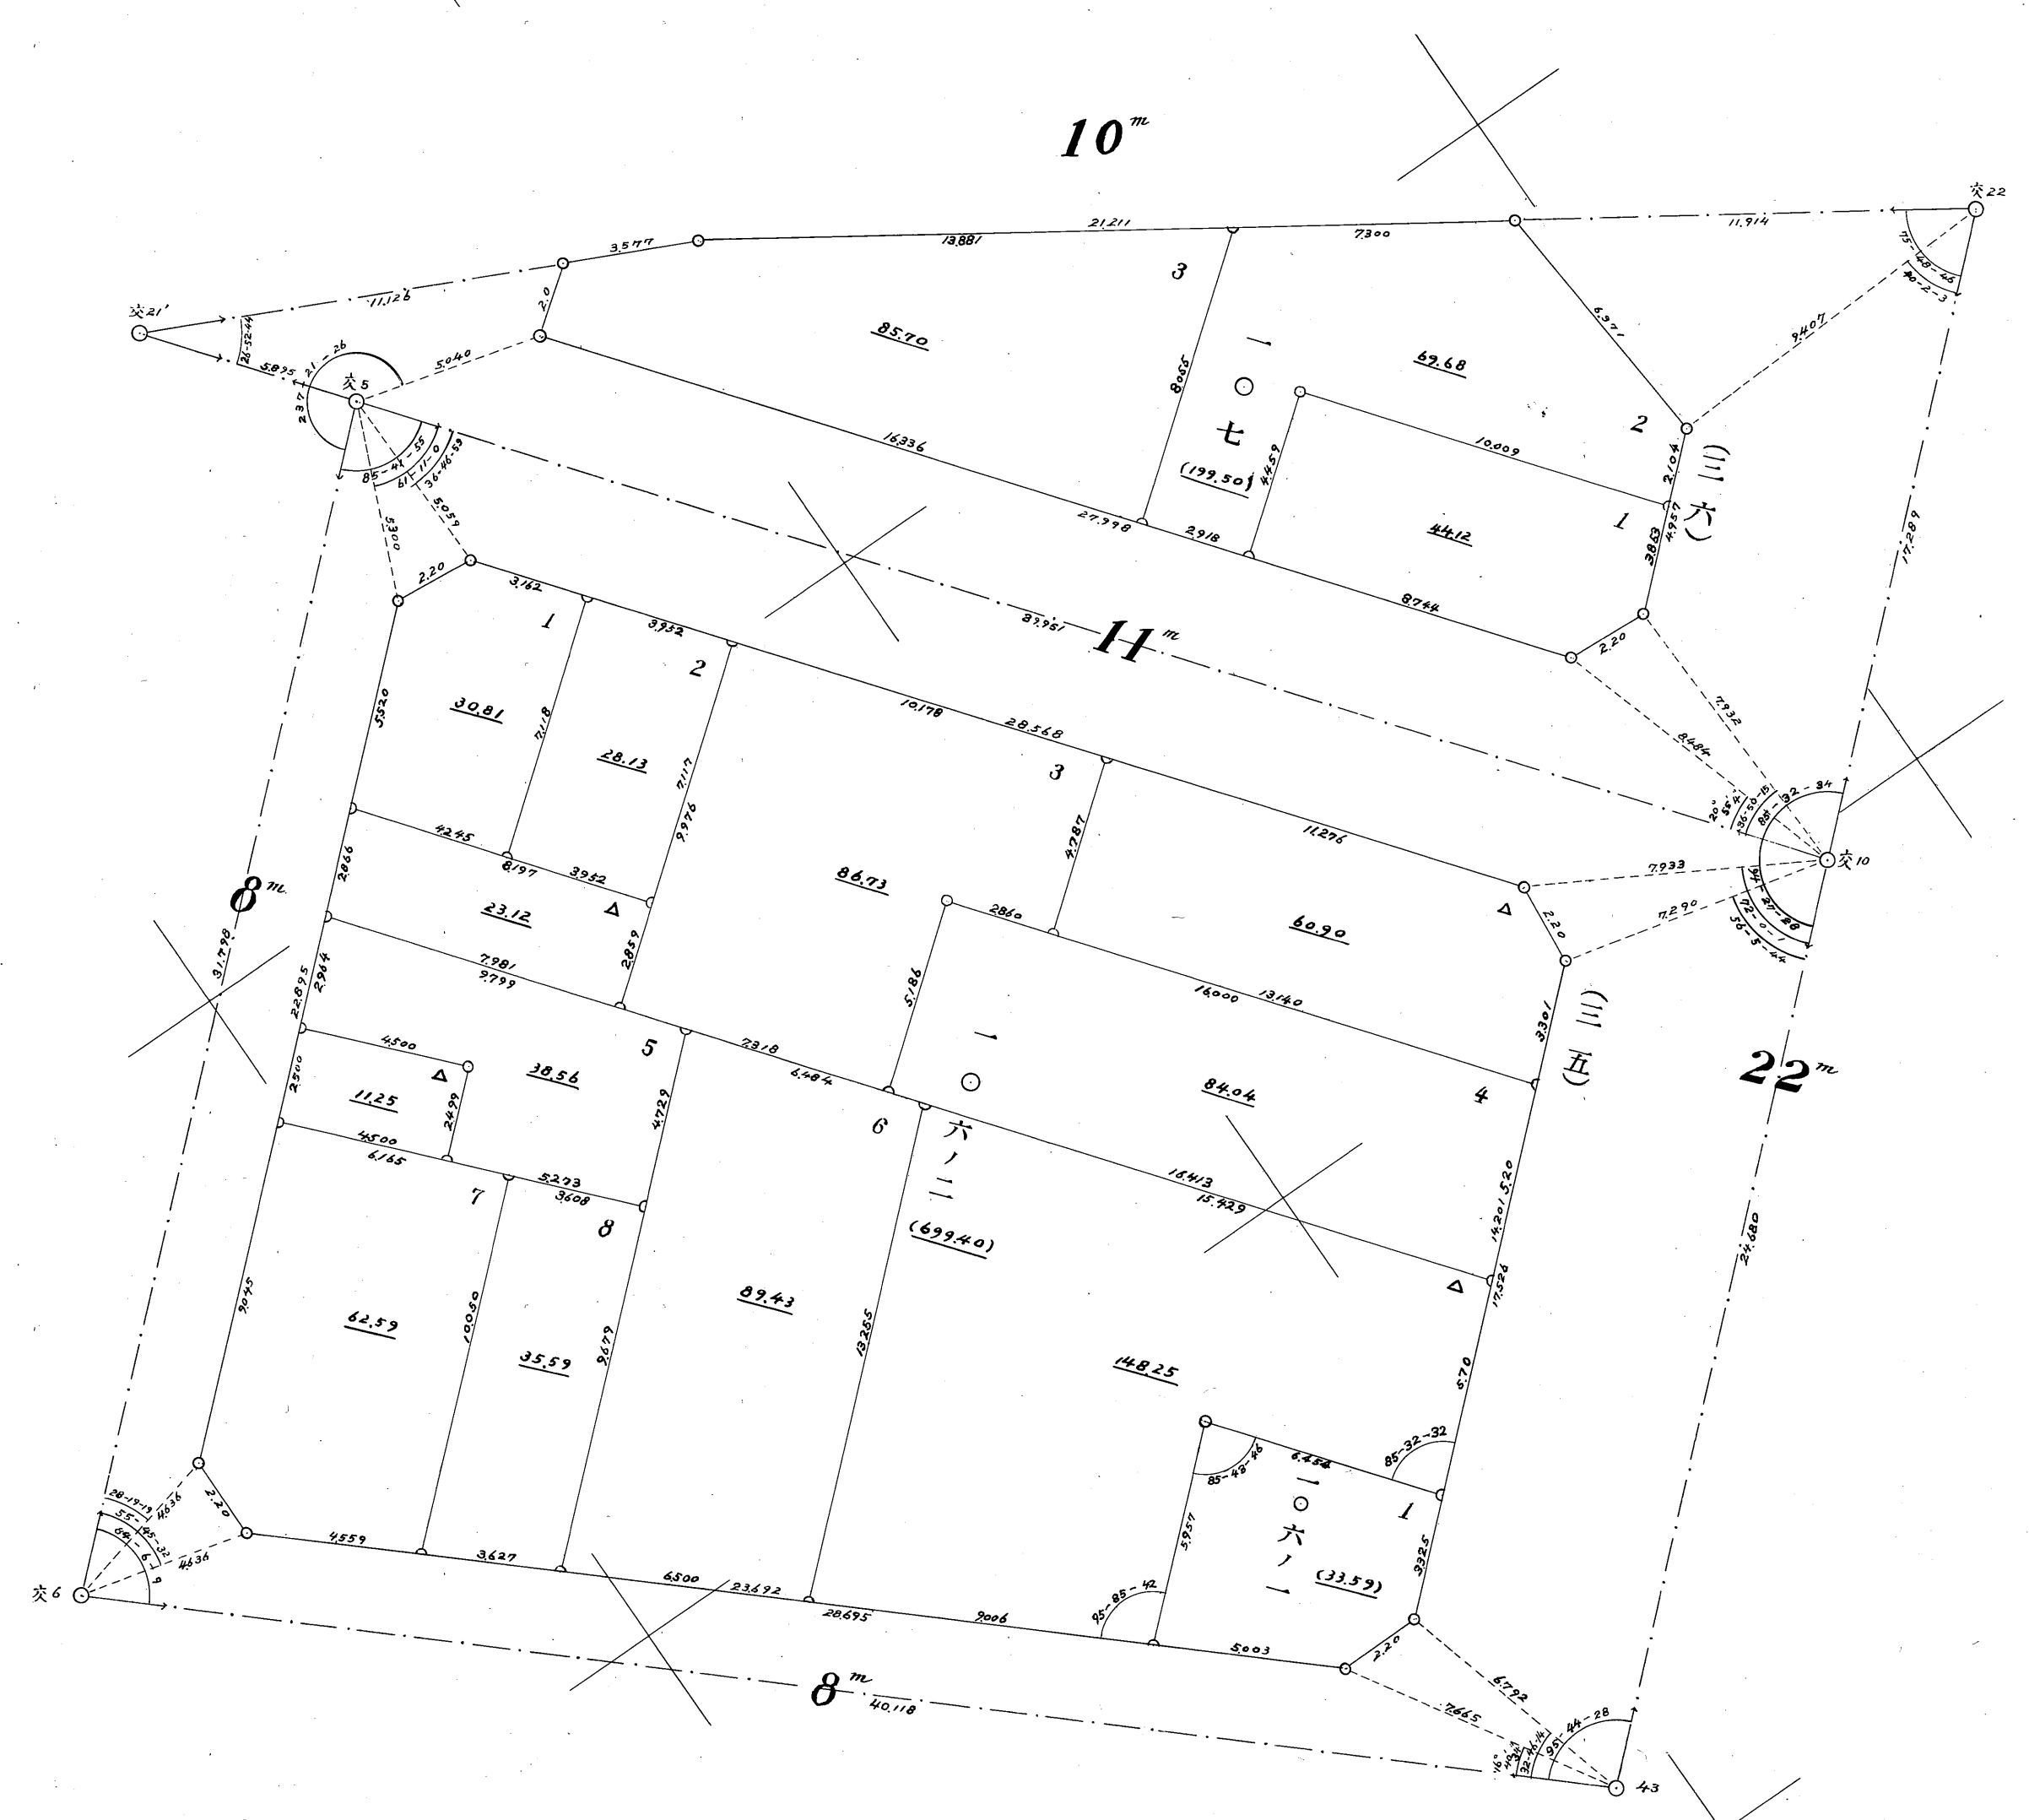

第九地確區圖第五十號

